Проектная артель «ЗПБ»
630090, Россия, г. Новосибирск,
+7 (983) 311 77 60; +7 (913) 936 66 83

СРО "Ассоциация профессиональных проектировщиков Сибири" СРО-П-201-04062018;
регистрационный номер члена П-201-005405049412-0412, дата регистрации 23.12.2019 г.

Многоквартирные многоэтажные дома с объектами обслуживания жилой застройки, автостоянки и трансформаторные подстанции по ул. Нарымская в Железнодорожном районе г. Новосибирска

Многоквартирный дом №1. Блок-секция №1 (по ГП) с объектами обслуживания жилой застройки, с автостоянкой в осях И/Л-Р/2-10 - I Этап строительства многоквартирных многоэтажных домов с объектами обслуживания жилой застройки, автостоянками и трансформаторными подстанциями по ул. Нарымская в Железнодорожном районе г. Новосибирска.

РАБОЧАЯ ДОКУМЕНТАЦИЯ

«Архитектурные решения»

П54-04-01-1-23-АР

2025

Проектная артель «ЗПБ»
630090, Россия, г. Новосибирск,
+7 (983) 311 77 60; +7 (913) 936 66 83
ОГРН 1195476079556; ИНН 5405049412

СРО "Ассоциация профессиональных проектировщиков Сибири" СРО-П-201-04062018;
регистрационный номер члена П-201-005405049412-0412, дата регистрации 23.12.2019 г.

Многоквартирные многоэтажные дома с объектами обслуживания жилой застройки, автостоянки и трансформаторные подстанции по ул. Нарымская в Железнодорожном районе г. Новосибирска

Многоквартирный дом №1. Блок-секция №1 (по ГП) с объектами обслуживания жилой застройки, с автостоянкой в осях И/Л-Р/2-10 - I Этап строительства многоквартирных многоэтажных домов с объектами обслуживания жилой застройки, автостоянками и трансформаторными подстанциями по ул. Нарымская в Железнодорожном районе г. Новосибирска.

РАБОЧАЯ ДОКУМЕНТАЦИЯ

«Архитектурные решения»

П54-04-01-1-23-АР

Изм.	№ док.	Подп.	Дата
1	31-24		03.10.24
2	42-24		12.12.24
3	4-25		20.02.24
4	31-25		28.07.25
5	62-25		29.10.25

Председатель _____ Д. В. Мозалев

ГИП _____ Е. А. Кочетов

2025

Согласовано

Взам. инв. №

Подп. и дата

Инв. № подл.

Ведомость чертежей основного комплекта

Лист	Наименование	Примечание
1	Общие данные	Изм.7 (Зам.,04.26)
2	Общие указания	Изм.5 (Изм.,10.25)
3	План этажа на отм. -8,700 в осях 2-10/Л-Р. Разрез 7-7	Изм.6 (Изм.,03.26)
4	План этажа на отм. -8,700 в осях 5-10/И-К	Изм.6 (Изм.,03.26)
5	План этажа на отм. -5,400 в осях 2-10/Л-Р	Изм.6 (Изм.,03.26)
6	План этажа на отм. -5,400 в осях 5-10/И-К	Изм.6 (Изм.,03.26)
7	План этажа на отм. -2,700 (тех. этаж)	Изм.6 (Изм.,03.26)
8	План кровли автостоянки	Изм.5 (Зам.,10.25)
9	Кладочный план этажа на отм. -0,450, 0,000 (1 этаж)	Изм.6 (Изм.,03.26)
10	Фрагмент плана в осях 16-24/А-Б на отм. 0.000. Фрагмент плана кровли в осях 16-24/А-Б	Изм.5 (Зам.,10.25)
11	Кладочный план этажа на отм. +3,450, +3,900 (2этаж)	Изм.5 (Зам.,10.25)
12	Кладочный план этажа на отм.+7,350 (3 этаж)	Изм.7 (Изм.,04.26)
13	Кладочный план этажа на отм. +10,350 (типовой 4-6 этаж)	Изм.7 (Изм.,04.26)
13.1	План расположения зашивок этажа на отм. +10,350 (типовой 4-6 этаж)	Изм.7 (Зам.,04.26)
13.2	Кладочный план этажа на отм. +19,350 (типовой 7-9 этаж)	Изм.7 (Изм.,04.26)
14	Кладочный план этажа на отм. +28,350 (10 этаж)	Изм.7 (Изм.,04.26)
15	Кладочный план этажа на отм. +31,350 (11 этаж)	Изм.7 (Изм.,04.26)
16	Кладочный план этажа на отм. +34,350 (12 этаж)	Изм.7 (Изм.,04.26)
17	Кладочный план этажа на отм. +37,350 (типовой 13, 15, 17 этаж)	Изм.7 (Изм.,04.26)
18	Кладочный план этажа на отм. +40,350 (типовой 14, 16 этаж)	Изм.7 (Изм.,04.26)
19	Кладочный план этажа на отм. +52,350 (18 этаж)	Изм.7 (Изм.,04.26)
20	Кладочный план этажа на отм. +55,350 (19 этаж)	Изм.7 (Изм.,04.26)
21	Кладочный план этажа на отм. +58,350 (типовой 20-24 этаж)	Изм.7 (Изм.,04.26)
22	Кладочный план этажа на отм. +73,350 (25 этаж)	Изм.7 (Изм.,04.26)
23	План этажа на отм. +76,650 (26 тех. этаж)	Изм.5 (Зам.,10.25)
24	План кровли. Фрагменты плана кровли в осях 16-26/К-Л, 2-4/И-Н	Изм.5 (Изм.,10.25)
25	Разрез 1-1, 3-3	Изм.7 (Зам.,04.26)
26	Разрез 2-2, 4-4, 5-5, 6-6	Изм.7 (Зам.,04.26)
27	Разрез 8-8, 9-9, 10-10	Изм.5 (Зам.,10.25)
28	Фасад Н-Е, 5-31	Изм.7 (Зам.,04.26)
29	Фасад Е-Н, 31-2, Б-А, 16-24, А-Б, 24-16	Изм.7 (Зам.,04.26)
30	Спецификация элементов и ведомость перемычек 1, 2 этажа	Изм.5 (Зам.,10.25)
31	Спецификация элементов перемычек 3-25 этажа, технического этажа, кровли	Изм.7 (Изм.,04.26)
32	Вентиляционные шахты ВШ1-ВШ3	Изм.6 (Зам.,03.26)
33	Вентиляционные шахты ВШ4-ВШ6	
34	Вентиляционные шахты ВШ7-ВШ9	Изм.5 (Изм.,10.25)
35	Вентиляционные шахты ВШ10-ВШ12	
36	Вентиляционные шахты ВШ13-ВШ15	
37	Вентиляционные шахты ВШ16-ВШ18	Изм.5 (Изм.,10.25)
38	Вентиляционные шахты ВШ19-ВШ21	Изм.5 (Изм.,10.25)
39	Отделочный план этажа на отм. -0,450, 0,000 (1этаж)	Изм.6 (Зам.,03.26)
40	Отделочный план этажа на отм. +3,450, +3,900 (2этаж)	Изм.5 (Зам.,10.25)
41	Отделочный план этажа на отм.+7,350 (3 этаж)	Изм.7 (Зам.,04.26)
42	Отделочный план этажа на отм. +10,350 (типовой 4-6 этаж)	Изм.7 (Зам.,04.26)
42.1	Отделочный план этажа на отм. +19,350 (типовой 7-9 этаж)	Изм.7 (Зам.,04.26)
43	Отделочный план этажа на отм. +28,350 (10 этаж)	Изм.7 (Зам.,04.26)
44	Отделочный план этажа на отм. +31,350 (11 этаж)	Изм.7 (Зам.,04.26)
45	Отделочный план этажа на отм. +34,350 (12 этаж)	Изм.7 (Зам.,04.26)
46	Отделочный план этажа на отм. +37,350 (типовой 13, 15, 17 этаж)	Изм.7 (Зам.,04.26)
47	Отделочный план этажа на отм. +40,350 (типовой 14, 16 этаж)	Изм.7 (Зам.,04.26)
48	Отделочный план этажа на отм. +52,350 (18 этаж)	Изм.7 (Зам.,04.26)
49	Отделочный план этажа на отм. +55,350 (19 этаж)	Изм.7 (Зам.,04.26)
50	Отделочный план этажа на отм. +58,350 (типовой 20-24 этаж)	Изм.7 (Зам.,04.26)

Ведомость чертежей основного комплекта

Лист	Наименование	Примечание
51	Отделочный план этажа на отм. +73,350 (25 этаж)	Изм.7 (Зам.,04.26)
52	Спецификация элементов заполнения проемов (двери, ворота) на отм. -8,700, -5,400, -2,700	Изм.5 (Зам.,10.25)
53	Спецификация элементов заполнения проемов (двери) 1-10 этажа	Изм.7 (Изм.,04.26)
54	Спецификация элементов заполнения проемов (двери) 11-26 этажа, кровли	
55	Спецификация элементов заполнения проемов (окна) 3-17 этажа	Изм.7 (Изм.,04.26)
56	Спецификация элементов заполнения проемов (окна) 18-25 этажа	Изм.5 (Зам.,10.25)
57	Спецификация витражей наружных на отм. -0,450, 0,000 (1этажа)	Изм.6 (Изм.,03.26)
58	Спецификация витражей наружных на отм. +3,450, +3,900 (2этажа)	Изм.5 (Зам.,10.25)
59	Спецификация витражей внутренних 1-25 этажа	Изм.5 (Зам.,10.25)
60	Экспликация полов на отм. -8,700, -5,400, -2,700	
61	Экспликация полов 1-26 этажа	Изм.6 (Зам.,03.26)
62	Ведомость отделки помещений на отм. -8,700, -5,400, -2,700	
63	Ведомость отделки помещений 1-10 этажа	Изм.6 (Зам.,03.26)
64	Ведомость отделки помещений 11-25 этажа, на отм. +76,650, кровли	
65	Фрагмент наружной стены плана на отм. -4,100 в осях 5-30/Ф-Э	Изм.5 (Зам.,10.25)
66	Схема расположения деталей фасада под наружную версту плана на отм. -4,100 в осях 9-30/Ш-Э, на отм. -1,330 в осях 25-30/Э	Изм.5 (Зам.,10.25)
~~67~~	~~Схема расположения фасадных кассет на отм.+10,350 (типовой 4, 6, 8, 10 этаж)~~	Изм.5 (Аннул.,10.25)
~~68~~	~~Схема расположения фасадных кассет на отм.+52,350 (типовой 19, 21, 23, 25 этаж)~~	Изм.5 (Аннул.,10.25)
~~69~~	~~Схема расположения консолей под наружную версту плана на отм. -0,450, +3,450 в осях 3-6/Е-Н, на отм. 0,000 в осях 14-16/М-Н, в осях 26-29/Е-К~~	Изм.5 (Аннул.,10.25)
70	Схема расположения деталей фасада под наружную версту на отм. +6,950, +8,530 в осях 2-8/Е-Н, 5-8/Е, на отм. +6,735 в осях 9-29/Е-Н	Изм.7 (Зам.,04.26)
~~71~~	~~Схема расположения консолей под наружную версту плана на отм. +10,350 (типовой 4, 6, 8 этаж)~~	Изм.5 (Аннул.,10.25)
~~72~~	~~Схема расположения деталей фасада под наружную версту плана на отм. +28,350 (10 этаж)~~	Изм.7 (Аннул.,04.26)
~~73~~	~~Схема расположения консолей под наружную версту плана на отм. +31,350 (типовой 11, 13, 15 этаж)~~	Изм.5 (Аннул.,10.25)
~~74~~	~~Схема расположения консолей под наружную версту плана на отм. +34,350 (12, 14, 16 этаж)~~	Изм.5 (Аннул.,10.25)
75	Схема расположения деталей крепления под наружную версту плана на отм. +49,350 (17 этаж)	Изм.5 (Зам.,10.25)
~~76~~	~~Схема расположения консолей под наружную версту плана на отм. +55,350 (типовой 19, 21, 23 этаж)~~	Изм.5 (Аннул.,10.25)
~~77~~	~~Схема расположения консолей под наружную версту плана на отм. +73,350 (25 этаж)~~	Изм.5 (Аннул.,10.25)
78	Схема расположения консолей под наружную версту парапета кровли	Изм.5 (Зам.,10.25)
79	Покрытия вентшахт ВШ22, ВШ23, ВШ25..ВШ27, ВШ31	
80	Декоративное ограждение ОГ-1 на отм. -0,300	Изм.5 (Зам.,10.25)
81	Декоративное ограждение ОГд-1 на отм. +7,350	
82	Декоративное ограждение ОГд-2 на кровле	
83	Декоративное ограждение ОГд-3 на кровле	
84	Козырьки	
85	Ограждение террасы ОГт-1 и шумозащитный экран ШЭ3-1	
86	Схема раскладки парапетных плит на кровле	
87	Декоративные решётки ДР-1, ДР-2, ДР-3. Спецификация декоративных решёток 3-10 этажа	
88	Декоративные решётки ДР-4, ДР-5. Спецификация декоративных решёток 11-17 этажа	
89	Декоративные решётки ДР-6, ДР-7. Спецификация декоративных решёток 18-25 этажа	
90	Ограждения лестничные ОГл-1 ... ОГл-4 (ДОО)	
91	Ограждения лестничные ОГл-5, ОГл-6 (ДОО)	
92	Ограждения лестничные ОГл-7, ОГл-8 (ПОН)	
93	Ограждения лестничные ОГл-9 ... ОГл-12 (ПОН)	
94	Ограждения лестничные ОГл-13 (парковка)	
95	Ограждения лестничные ОГл-14 (парковка)	
96	Ограждения лестничные ОГл-15 (парковка)	
97	Ограждения лестничные ОГл-16, ОГл-17 (жилой дом)	
98	Схема раскладки парапетных плит на отм. +31,350 (11 этаж), на отм. +52,350 (18 этаж)	
99	Стойки для крепления декоративных решёток ДР-1...ДР-7	
100	Схема расположения металлических перемычек под кирпичную кладку наружной версты 3, 5, 7, 9-го этажей	
101	Схема расположения металлических перемычек под кирпичную кладку наружной версты 18, 20, 22, 24-го этажей	
102	Перемычки Пмк-8, Пмк-9, Пмк-10, Пмк-11, Пмк-12, Пмк-12/1	

Ведомость основных комплектов рабочих чертежей

Обозначение	Наименование	Примечание
П54-04-01-1-23-ГП	Генеральный план	
П54-04-01-1-23-АР	Архитектурные решения	
П54-04-01-1-23-АР.У	Архитектурные решения. Узлы	
П54-04-01-1-23-КЖ	Конструкции железобетонные	
П54-04-01-1-23-КЖ.И	Конструкции железобетонные Изделия	
П54-04-01-1-23-ОВ1	Отопление	
П54-04-01-1-23-ОВ2	Вентиляция	
П54-04-01-1-23-ВК	Внутренние системы водоснабжения и канализации	
П54-04-01-1-23-ЭОМ	Внутреннее электрическое освещение и силовое электрооборудование	
П54-04-01-1-23-АК	Автоматизация комплексная	
П54-04-01-1-23-УПТ	Установки пожаротушения автоматические	
П54-04-01-1-23-СПЗ	Системы противопожарной защиты	
П54-04-01-1-23-ТМ	Индивидуальный тепловой пункт. Тепломеханические решения.	
П54-04-01-1-23-АТМ	Индивидуальный тепловой пункт. Автоматизация	
П54-04-01-1-23-СС	Сети связи	

Ведомость ссылочных и прилагаемых документов

Обозначение	Наименование	Примечание
	Ссылочные документы	
ГОСТ 30971-2012	Швы монтажные узлов примыкания оконных блоков к стеновым проемам. Общие технические условия	
ГОСТ Р 52749-2007	Швы монтажные оконные с паропроницаемымисаморасширяющимися лентами. Технические условия	
ГОСТ 23166-2024	Блоки оконные и балконные. Общие технические условия	
ГОСТ 475-2016	Блоки дверные деревянные и комбинированные. Общие технические условия	
ГОСТ 31173-2016	Блоки дверные стальные. Технические условия	
ГОСТ Р 57327-2016	Двери металлические противопожарные. Общие технические требования и методы испытаний	
ГОСТ 25772-2021	Ограждения металлические лестниц, балконов, крыш, лестничных маршей и площадок. Общие технические условия	
ГОСТ Р 53254-2009	Техника пожарная. Лестницы пожарные наружные стационарные. Ограждения кровли. Общие технические требования. Методы испытаний	
ГОСТ 2715-75	Сетки металлические проволочные. Типы, основные параметры и размеры	
ГОСТ 530-2012	Кирпич и камень керамические. Общие технические условия	
ГОСТ 8509-93	Уголки стальные горячекатаные равнополочные. Сортамент	
ГОСТ 948-2016	Перемычки железобетонные для зданий с кирпичными стенами. Технические условия	
Серия 1.031.9-2.07 вып.6	Комплектные системы КНАУФ. Перегородки поэлементной сборки из гипсовых строительных плит на металлическом и деревянном каркасах для жилых, общественных и производственных зданий	
Альбом технических решений	Конструкции из цементных плит АКВАПАНЕЛЬ® Внутренняя	
Серия 1.073.9-2.08 вып.4	Комплектные системы КНАУФ. Облицовки поэлементной сборки из гипсовых строительных плит ограждающих конструкций для жилых, общественных и производственных зданий	
	Прилагаемые документы	
П54-04-01-1-23-АР.У	Архитектурные решения. Узлы	

Ведомость спецификаций

Лист	Наименование	Примечание
4	Спецификация элементов пола на отм. -8,700	
4	Спецификация элементов перемычек на отм. -8,700	
5	Спецификация элементов заполнения оконных проемов на отм. -5,400	
6	Спецификация элементов перемычек на отм. -5,400	
6	Спецификация элементов пола на отм. -5,400	
6	Спецификация элементов металлической рамы	
7	Спецификация элементов перемычек на отм. -2,700	
23	Спецификация металлических поддонов	
30	Спецификация элементов перемычек 1, 2 этажа	
31	Спецификация элементов перемычек 3-25 этажа, технического этажа, кровли	
52	Спецификация элементов заполнения проемов (двери) на отм. -8,700, -5,400, -2,700	
53	Спецификация элементов заполнения проемов (двери) 1-10 этажа	
54	Спецификация элементов заполнения проемов (двери) 11-26 этажа, кровли	
55	Спецификация элементов заполнения проемов (окна) 3-17 этажа	
56	Спецификация элементов заполнения проемов (окна) 18-25 этажа	
57	Спецификация витражей наружных на отм. -0,450, 0,000 (1 этажа)	
58	Спецификация витражей наружных на отм. +3,450, +3,900 (2 этажа)	
59	Спецификация витражей внутренних 1-25 этажа	
66	Спецификация деталей фасада под наружную версту парковки	
66	Спецификация металлического погонажа под наружную версту парковки	
70	Спецификация деталей фасада под наружную версту 2 этажа	
70	Спецификация металлического погонажа под наружную версту 2 этажа	
72	Спецификация деталей фасада под наружную версту 10 этажа	
75	Спецификация металлического погонажа под наружную версту 17 этажа	
78	Спецификация деталей фасада под наружную версту в уровне кровли	
78	Спецификация металлического погонажа под наружную версту в уровне кровли	
78	Спецификация металлических элементов консоли К14	
79	Спецификация элементов покрытия вентшахт ВШ22, ВШ23, ВШ25..ВШ27, ВШ31	
80	Спецификация элементов ограждения ОГ-1	
81	Спецификация элементов ограждения ОГд-1	
82	Спецификация элементов ограждения ОГд-2	
83	Спецификация элементов ограждения ОГд-3	
84	Спецификация светопрозрачных козырьков	
85	Спецификация ограждений террас на отм. +31,350, +52,350	
86	Спецификация парапетных плит на кровле	
87	Спецификация декоративных решёток 3-10 этажа	
88	Спецификация декоративных решёток 11-17 этажа	
89	Спецификация декоративных решёток 18-25 этажа	
91	Спецификация ограждений ОГл-1 ... ОГл-6 (ДОО)	
93	Спецификация ограждений ОГл-7 ... ОГл-12 (ПОН)	
94	Спецификация элементов лестничного ограждения ОГл-13	
95	Спецификация элементов лестничного ограждения ОГл-14	
96	Спецификация элементов лестничного ограждения ОГл-15	
97	Спецификация элементов лестничных ограждений ОГл-16, ОГл-17	
98	Спецификация парапетных плит на отм. +31,350	
98	Спецификация парапетных плит на отм. +52,350	
99	Спецификация стоек СтР-1...СтР-6	

УСЛОВНЫЕ ОБОЗНАЧЕНИЯ:

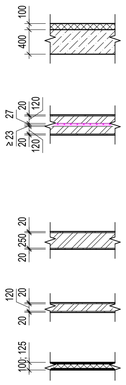

- Утеплитель - экструдированный пенополистирол ТЕХНОНИКОЛЬ CARBON PROF или аналог (λА≤0,035 Вт/м °С) - 100 мм;
- Ж.б. монолитная стена

Межквартирные стены:
- Штукатурка гипсовая или универсальная (для помещений с/у);
- Полнотелый кирпич марки Кр-р-по 250х120х65/1НФ/100/2,0/50 ГОСТ 530-2012 на цем.-песчаном растворе М100 - 120 мм;
- Звукоизоляция - Эковер Акустик Компакт или аналог (λ≤0,036 Вт/м °С);
- Воздушный зазор - ≥ 23 мм;
- Полнотелый кирпич марки Кр-р-по 250х120х65/1НФ/100/2,0/50 ГОСТ 530-2012 на цем.-песчаном растворе М100 - 120 мм;
- Штукатурка гипсовая или универсальная (для помещений с/у)

Стены:
- Штукатурка гипсовая или универсальная (для помещений с/у);
- Полнотелый кирпич марки Кр-р-по 250х120х65/1НФ/100/2,0/50 ГОСТ 530-2012 на цем.-песчаном растворе М100 - 250 мм;
- Штукатурка гипсовая или универсальная (для помещений с/у)

Перегородки
- Штукатурка гипсовая или универсальная (для помещений с/у);
- Полнотелый кирпич марки Кр-р-по 250х120х65/1НФ/100/2,0/50 ГОСТ 530-2012 на цем.-песчаном растворе М100 - 120 мм;
- Штукатурка гипсовая или универсальная (для помещений с/у)

- Каркасно-обшивные по типу С112, С382 на одинарном металлическом каркасе комплектной системы «КНАУФ» или аналог - 100, 125 мм

11 / (АР.У-4) - 11 - номер узла; АР.У - шифр альбома узлов П54-04-01-1-23-АР.У; 4 - номер листа на котором изображен узел

2 - Марка проема / заполнения проема

ПР1 - Марка перемычки

101 - Номер помещения

12 - Марка типа пола

7	-	Зам.	55-26		04.26	**П54-04-01-1-23 - АР**	
6	-	Зам.	42-26		03.26	Многоквартирные многоэтажные дома с объектами обслуживания жилой застройки, автостоянки и трансформаторные подстанции по ул. Нарымская в Железнодорожном районе г. Новосибирска	
5	-	Зам.	62-25		10.25		
4	-	Зам.	31-25		07.25		
Изм.	Кол.уч.	Лист	№док.	Подп.	Дата		
Разработал		Захарова			04.26	Многоквартирный дом №1. Блок-секция №1 (по ГП) с объектами обслуживания жилой застройки, с автостоянкой в осях И.9-Р2-10 и трансформаторной подстанцией - 1 этап строительства многоквартирных многоэтажных домов с объектами обслуживания жилой застройки, автостоянками и трансформаторными подстанциями по ул. Нарымская в Железнодорожном районе г. Новосибирска	Стадия: Р; Лист: 1; Листов:
Проверил		Паршукова			04.26		
ГИП						Общие данные	ПРОЕКТНАЯ АРТЕЛЬ
Н. контроль		Кнауб			04.26		
ГИП		Кочетов			04.26		

Взам. инв. № | Подп. и дата | Инв. № подл.

Формат А1А

ОБЩИЕ УКАЗАНИЯ:

1. Рабочая документация разработана в рамках выполнения работ по Договору № ПР-3ПБ-04-23 от "13" октября 2023 г.,
Заказчик проектных работ: ООО СЗ"Дом-Строй Новосибирск", г.Новосибирск.
Проектировщик технической документации: проектная артель "ЗПБ"

2. Проект разработан для следующих расчетных климатических условий :
– Климатический подрайон - IB
– Зона влажности - сухая
– Наружняя температура наиболее холодной пятидневки, обеспеченностью 0,92: -37°С
– Средняя температура периода со среднесуточной t воздуха менее 8°С: -8,7°С
– Продолжительность отопительного периода - 221 суток.
– Вес снегового покрова - 240 кгс/м
– Нормативный скоростной напор ветра - 38 кгс/м
– Сейсмичность - до 6 баллов

3. За относительную отметку 0.000 принята отметка чистого пола в уровне первого этажа блок-секции №1, что соответствует абсолютной отметке 140,00 м.

4. Лифты блок-секции №1 – производства COYO Elevator Co, LTD, общее количество – 3 шт., с машинным помещением.
Лифт для встроенных помещений ДОО – производства COYO Elevator Co, LTD, общее количество – 1 шт., без машинного помещения.

5. Проект разработан для производства работ при плюсовых наружних температурах.
При ведении работ в зимних условиях учитывать требования соответствующих разделов "Правила производства и приемки работ" СНиП 3.04.03-85; 3.02.01-87; 3.03.01-87; 3.04.01-87 и СНиП III-4-80 "Техника безопасности в строительстве"

6. Конструктивная схема проектируемого объекта – монолитный железобетон в безригельном каркасе в виде плоских ж/б плит перекрытий, монолитных ж/б пилонов, а также плоских стен/диафрагм.
Фундамент под каркас жилого дома и под подземной автостоянкой - запроектирован в виде монолитной железобетонной плиты на естественном основании.

7. Характеристики основных конструкций:

• Наружные стены ниже уровня земли – монолитные железобетонные толщиной 400 мм, выполняются с гидроизоляцией Технозластом ЭПП или аналогом в два слоя и утеплением экструзионным пенополистиролом ТЕХНОНИКОЛЬ CARBON PROF или аналог (λА≤0,035 Вт/м °С), δ=100 мм на высоту 2 м от уровня верха плиты перекрытия, далее с гидроизоляцией битумно-полимерной мастикой за 2 раза.

• Наружные стены подземной автостоянки выше уровня земли на отм. -5,400 в осях 11-30/Ш-Э:
1. - Внутренний слой из рядового кирпича марки не менее Кр-р-по 250х120х65/1НФ/100/2,0/50/ГОСТ 530-2012 на цем.-песч. р-ре не менее М100, δ=250 мм;
- Утеплитель - минераловатная плита КАВИТИ БАТТС или аналог (ρ≥45 кг/м³; λА≤0,038 Вт/м·°С), δ=50 мм;
- Воздушный зазор, δ=20 мм;
- Облицовочный слой из лицевого кирпича марки не менее КР-л-пу 250х120х65/1НФ/125/1,4/75/ГОСТ 530-2012 на цем.-песч. р-ре не менее М100, δ=120 мм
2. - Внутренний слой из монолитного железобетона, δ=250; 400 мм;
- Утеплитель - минераловатная плита КАВИТИ БАТТС или аналог (ρ≥45 кг/м³; λА≤0,038 Вт/м·°С), δ=50, 100 мм;
- Воздушный зазор, δ=20 мм;
- Облицовочный слой из лицевого кирпича марки не менее КР-л-пу 250х120х65/1НФ/125/1,4/75/ГОСТ 530-2012 на цем.-песч. р-ре не менее М100, δ=120 мм
3. - Внутренний слой из монолитного железобетона, δ=400 мм;
- Воздушный зазор, δ=20 мм;
- Облицовочный слой из лицевого кирпича марки не менее КР-л-пу 250х120х65/1НФ/125/1,4/75/ГОСТ 530-2012 на цем.-песч. р-ре не менее М100, δ=120 мм

• Наружные стены жилого дома и пристроенной части:
1. - Внутренний слой из рядового кирпича марки не менее Кр-р-по 250х120х65/1НФ/100/2,0/50/ГОСТ 530-2012 на цем.-песч. р-ре не менее М100, δ=250 мм;
- Утеплитель - минераловатная плита КАВИТИ БАТТС или аналог (ρ≥45 кг/м³; λА≤0,038 Вт/м·°С), δ=150 мм;
- Воздушный зазор, δ=40 мм;
- Облицовочный слой из рядового кирпича марки не менее Кр-р-по 250х120х65/1НФ/100/2,0/50/ГОСТ 530-2012 и лицевого кирпича марки не менее КР-л-пу 250х120х65/1НФ/125/1,4/75/ГОСТ 530-2012 на цем.-песч. р-ре не менее М100, δ=250 мм
2. - Внутренний слой из рядового кирпича марки не менее Кр-р-по 250х120х65/1НФ/100/2,0/50/ГОСТ 530-2012 на цем.-песч. р-ре не менее М100, δ=250 мм;
- Утеплитель - минераловатная плита КАВИТИ БАТТС или аналог (ρ≥45 кг/м³; λА≤0,038 Вт/м·°С), δ=150 мм;
- Воздушный зазор, δ=40 мм;
- Облицовочный слой из лицевого кирпича марки не менее КР-л-пу 250х120х65/1НФ/125/1,4/75/ГОСТ 530-2012 на цем.-песч. р-ре не менее М100, δ=120 мм
3. - Внутренний слой из рядового кирпича марки не менее Кр-р-по 250х120х65/1НФ/100/2,0/50/ГОСТ 530-2012 на цем.-песч. р-ре не менее М100, δ=250 мм;
- Утеплитель - минераловатная плита КАВИТИ БАТТС или аналог (ρ≥45 кг/м³; λА≤0,038 Вт/м·°С), δ=150 мм;
- Воздушный зазор, δ=40 мм;
- Облицовочный слой из лицевого кирпича марки не менее КР-л-пу 250х85х65/1НФ/125/1,4/75/ГОСТ 530-2012 на цем.-песч. р-ре не менее М100, δ=85 мм

• Наружные стены жилого дома (фрагменты под окнами):
- Внутренний слой из рядового кирпича Кр-р-по 250х120х65/1НФ/100/2,0/50/ГОСТ 530-2012 на цем.-песч. р-ре М100, δ=250 мм;
- Утеплитель - минераловатная плита ВЕНТИ БАТТС или аналог (ρ≥90 кг/м³; λА≤0,039 Вт/м·°С), δ=150 мм;
- Воздушный зазор, δ=40 мм;
- Навесная фасадная система с облицовкой металлическими кассетами

4.1

Теплоизоляционные плиты должны быть расположены плотно друг к другу. При расположении теплоизоляционных плит в несколько слоев они должны быть уложены со смещением швов в смежных слоях на величину не менее толщины плиты.

• Внутренние стены и перегородки:
- Перегородки разделяющие помещения магазинов и ДОО - каркасно-обшивные по типу С112 на одинарном металлическом каркасе комплектной системы «КНАУФ» или аналог, δ=100, 125 мм
- Перегородки в помещениях с влажным и мокрым внутренним температурно-влажностным режимом (санузлы, ПУИ , туалетные, буфетные и т.д.) - каркасно-обшивные по типу С382 на одинарном металлическом каркасе комплектной системы «КНАУФ» или аналог, δ=100, 125 мм
- Внутриквартирные перегородки – из рядового кирпича марки не менее Кр-р-по 250х120х65/1НФ/100/2,0/50/ГОСТ 530-2012 на цем.-песч. р-ре не менее М100 толщиной 120, оштукатуренные с двух сторон
- Межквартирные перегородки – из двух перегородок из рядового кирпича марки не менее Кр-р-по 250х120х65/1НФ/100/2,0/50/ГОСТ 530-2012 на цем.-песч. р-ре не менее М100 толщиной 120 мм, с заполнением пространства между ними звукоизоляционными минераловатными плитами Эковер Акустик Компакт или аналог (λ≤0,036 Вт/м °С) толщиной 27 мм и воздушным зазором толщиной 20 мм, оштукатуренные с двух сторон
- Межкомнатные, ограждающие санузлы и тех. помещения – из рядового кирпича марки не менее КР-р-по 250х120х65/1НФ/100/2,0/50/ГОСТ 530-2012 на цем.-песч. р-ре не менее М100, δ=120 мм
- Вентиляционные каналы и шахты, технологические ниши – из рядового кирпича марки не менее КР-р-по 250х120х65/1НФ/100/2,0/50/ГОСТ 530-2012 на цем.-песч. р-ре не менее М100, δ=120 мм
- Шахты лифтов – монолитный железобетон, δ=250 мм и из рядового кирпича марки не менее КР-р-по 250х120х65/1НФ/100/2,0/50/ГОСТ 530-2012 на цем.-песч. р-ре не менее М100, δ=250 мм

• Стены и перегородки помещений кладовых, входящих в автостоянку, вести из рядового кирпича марки не менее КР-р-по 250х120х65/1НФ/100/2,0/50/ГОСТ 530-2012 на цем.-песч. р-ре не менее М100, толщиной 250, 120 мм с последующей расшивкой швов.
Стены и перегородки помещений кладовых, входящих в блоки кладовых, вести из лицевого кирпича марки не менее КР-л-пу 250х120х65/1НФ/125/1,4/50/ГОСТ 530-2012 на цем.-песч. р-ре не менее М100, толщиной 250, 120 мм с последующей расшивкой швов.

• Кладку внутренней стороны парапетов на высоту до уровня верха заведения гидроизоляционного слоя кровли, вести из рядового кирпича марки не менее КР-р-по 250х120х65/1НФ/100/2,0/50/ГОСТ 530-2012 на цем.-песч. р-ре не менее М100, толщиной 250 мм. Перед нанесением вертикального слоя гидроизоляции на высоту 250 мм (min) выполнить оштукатуривание поверхности кирпичной кладки.
Участки парапетов выше уровня заведения гидроизоляционного слоя и до отметки верха парапета вести из лицевого кирпича марки не менее КР-л-пу 250х120х65/1НФ/125/1,4/75/ГОСТ 530-2012 в цвет лицевой версты парапетов.

• Конструкцию стен вентиляционных каналов и шахт на кровле выполнить из рядового кирпича марки не менее КР-р-по 250х120х65/1НФ/100/2,0/50/ГОСТ 530-2012 на цем.-песч. р-ре не менее М50, толщиной 120 мм, 250 мм.
Ограждающие конструкции вентиляционных каналов и шахт на кровле, выполнить из лицевого кирпича марки не менее Кр-л-пу 250х120х65/1НФ/125/1,4/75/ГОСТ 530-2012 на цем.-песч. р-ре не менее М50, толщиной 120 мм, в цвет лицевой версты. Вентканалы утеплить минераловатными плитами КАВИТИ БАТТС или аналог (ρ≥45 кг/м³; λА≤0,038 Вт/м·°С), толщиной 100 мм.

8. При производстве кладочных работ по устройству трехслойных каменных стен с гибкими связями из стеклопластика следует руководствоваться требованиями СП 70.13330.2012 "Несущие и ограждающие конструкции. Актуализированная редакция СНиП 3.03.01-87" и СП 15.13330.2012 "Каменные и армокаменные конструкции. Актуализированная редакция СНиП II-22-81*".

Наружные стены 250 мм армировать кладочной сеткой Ø4 Вр-I 50х50 ГОСТ Р 57265-2020 или ТУ 1276-002-16566548-2014 через 375 мм по высоте (через 5 рядов кладки) и наружную облицовочную версту 120 мм (85 мм) армировать кладочной сеткой Ø4 Вр-I 50х50 ГОСТ Р 57265-2020 или ТУ 1276-002-16566548-2014 через 225 мм по высоте (через 3 ряда кладки).

5.1

Наружную версту из облицовочного кирпича анкеровать в кирпичную кладку толщиной 250 мм при помощи гибких стеклопластиковых связей (комбинированная система КС 50.450 Бийский завод стеклопластиков, либо аналог) при ширине воздушного зазора от 20 до 40 мм. Наружную версту из облицовочного кирпича анкеровать в кирпичную кладку толщиной 250 мм при помощи оцинкованных прутков Ø5 мм при ширине воздушного зазора более 40 мм. Наружную версту из облицовочного кирпича анкеровать в пилон, балку из монолитного ж.б. при помощи гибких связей-анкеров Bever ZM 4-6 (либо аналог). Установку связей выполнять по технологии и рекомендациям фирм изготовителя систем.

Кирпичную кладку выполнять в соответствии с положениями СП 15.13330.2012, в том числе при производстве работ в зимнее время.
Для вентиляции воздушного зазора лицевой версты наружных стен выполнить вентиляционные отверстия (продухи) путем устройства незаполненных вертикальных швов между кирпичами второго ряда кладки. Верхние продухи предусматривать в предпоследнем верхнем ряду кладки этажа. Дополнительно необходимо устройство продухов в ряду кладки под оконными проемами (не менее двух на проем). Шаг между продухами принять 750 мм с отступом от оконных проемов не менее 250 мм.

Внутренние кирпичные стены толщиной 250 мм и перегородки толщиной 120 мм, армировать кладочной сеткой Ø4 Вр-I 50х50 ГОСТ Р 57265-2020 или ТУ 1276-002-16566548-2014 через 375 мм по высоте (через 5 рядов кладки).

Для кладки стен применять четырехрядную систему перевязки швов, для кладки простенков - цепную. Укладка тычковых рядов под опорные части прогонов и перемычек обязательна. Зазоры между перемычками заполнить монтажной пеной.

Кладку наружной версты вести с расшивкой швов, шов - вогнутый.
Кладку кирпичных перегородок вести впустошовку с последующим оштукатуриванием.
Толщина штукатурного слоя с учетом предельных отклонений оштукатуренных оснований принята 20 мм.
Размеры кирпичных стен, перегородок, не кратные кирпичной кладке, выполнить за счет разгонки швов.

9. В кладке кирпичных стен и перегородок над проемами и отверстиями шириной от 200 до 500 мм выполнить перемычки из 2 Ø12 А500С ГОСТ 34028-2016. Опирание арматуры на кладку не менее 250 мм по длине в каждую сторону. Отверстия размером менее 200х200, а также до 200 мм в диаметре выполняются по месту, согласно привязке, данной в чертежах инженерных коммуникаций и под контролем организаций, выполняющих их прокладку.

10. Металлические элементы перемычек и ограждений окрасить пентафталиевой эмалью ПФ-115 (ГОСТ 6465-76) за 2 раза по грунтовке ГФ-021 ГОСТ 25129-2020.

11. После монтажа труб и воздуховодов инженерного оборудования зазоры в отверстиях, оставленные в кирпичных конструкциях для их пропуска, свыше 100 мм заделать кирпичем, до 100 мм минеральной ватой и противопожарной пеной.

12. Ограждения лестничных клеток и кровли выполнить металлическими с учетом технических требований и рекомендаций изложенных в ГОСТ 25772-2021. Высота поручней лестничных маршей жилого дома в лестничной клетке должна быть в пределах 0,85 - 0,92 м. Высота ограждений лестничных маршей подземной автостоянки и помещений общественного назначения должна быть 1,2 м.
Ограждения должны быть непрерывными, оборудованы поручнями и рассчитаны на восприятие нагрузок не менее 0,3 кН/м.
Ограждения лестничных клеток монтировать механическим способом при помощи распорных дюбелей.
Светопрозрачные ограждения террас выполнить в соответствии с требованиями СП 426.1325800.2020 "Конструкции ограждающие светопрозрачные зданий и сооружений. Правила проектирования", стеклопакеты из защитного многослойного стекла класса защиты - не ниже СМ4 или Р2А высотой 1,2 м от уровня чистого пола. На этой высоте в рамной конструкции должен быть предусмотрен основной горизонтальный ригель (основной стеклонесущий ригель) профильной системы, расчитанный на сочетание нагрузки от ветра и собственного веса стекла, а также узлы крепления основного стеклонесущего ригеля к стойке и его сечение должны быть дополнительно рассчитаны на действие сосредоточенной ударной нагрузки при случайном падении на него человека.
Изготовление элементов ограждений, а также их монтаж выполняет фирма-изготовитель по договору с Заказчиком. Внешний вид готового изделия дополнительно согласовать с фирмой-разработчиком данного проекта и Заказчиком.

13. Перед размещением заказа на изготовление оконных и дверных блоков, а также витражных систем необходимо уточнение всех натурных размеров проемов и отметок здания.

14. Размеры оконных и дверных блоков даны по размерам проемов. При заказе и последующем изготовлении учесть необходимые монтажные зазоры указанные в нормативной документации ГОСТ Р 52749-2007.

15. Окна должны быть укомплектованы наружным сливом из кровельной стали, окрашенным порошковыми эмалями в заводских условиях, а также замками безопасности, обеспечивающими блокировку распашного открывания створки, для предотвращения случайного выпадения детей.

16. Площадь остекления противопожарных дверей должна составлять более 25% от общей площади двери. Двери должны соответствовать указанному пределу огнестойкости, быть оборудованы уплотнителями контура в притворах, закрывателями (доводчиками), замками.
Перед оформлением заказа на поставку дверных блоков в противопожарном исполнении, принятые решения и установку координаторов створок для двустворчатых дверей согласовать с проектной организацией и Заказчиком проекта.

17. Двери эвакуационных выходов из поэтажных коридоров, холлов и лестничной клетки не должны иметь запоров, препятствующих их свободному открыванию изнутри без ключа.
Лестничная клетка должна иметь двери с приспособлением для самозакрывания и с уплотнением в притворах.

18. В кирпичной кладке дверные блоки крепить анкер-шурупами (нагелями).

19. Входные двери в квартиры металлические противопожарные по ГОСТ Р 57327-2016 или ТУ завода-изготовителя, с уплотнителем, в комплекте с ручками и замками. Цвет, тип покрытия должны быть согласованы с проектной организацией и Заказчиком проекта.
Производитель входных дверей определяется Заказчиком.

20. Узлы крепления каркаса витражных конструкций и конструкций остекленных перегородок должны быть разработаны в КМД изготовителя.
Узловые решения должны содержать все необходимые сертификаты огневых испытаний по пожарной безопасности. Данные решения, а также тип материала и цветовые решения необходимо согласовать с проектной организацией - разработчиком проекта.
Технические требования по подготовке поверхности, устройству швов, требования к крепежным элементам и их установке определяется технологией фирмы-изготовителя.

21. Выбор стекла для витражей производить после монтажа демонстрационных изделий в натурную величину на фасаде.
Формулы стеклопакетов принять согласно технологии и каталогам фирмы изготовителя, и в соответствии с выбранными типами стекол.
Принятые решения дополнительно согласовать с фирмой-разработчиком настоящего проекта.

22. Все отделочные работы вести в соответствии с СП 71.13330.2017 "Изоляционные и отделочные материалы. Актуализированная редакция СНиП 3.04.01-87" и согласно технологии фирмы-изготовителя применяемого материала с применением всех необходимых материалов и комплектующих.
В местах сопряжения кирпичных стен и перегородок с монолитным ж/б каркасом здания предусмотреть вертикальные деформационные швы в штукатурном слое шириной от 3 мм до 5 мм, горизонтальные деформационные швы примыкания к потолку и балкам шириной от 10 мм до 30 мм, последующая финишная отделка выполняется собственником помещения, в соответствии с правилами и технологией укладки применяемого материала.

23. Класс пожарной опасности отделочных материалов, применяемых для помещений, должен соответствовать требованиям, федерального закона №123-ФЗ, СП 1.13130.2020 и других действующих нормативных документов по пожарной безопасности, предъявляемых к данным помещениям.

24. Отделку помещений выполнять после прокладки и монтажа инженерных коммуникаций.
Площади внутренней отделки даны по графическому изображению. Реальный расход материалов уточнить по месту в ходе производства работ исходя из технологии применения конкретных материалов.
Финишную отделку стен и потолков офисных помещений, а также мест общего пользования и лифтовых холлов выполнять по отдельному дизайн-проекту в соответствии с ведомостью отделки помещений.

25. Устройство полов производить после установки кирпичных стен и перегородок. Устройство чистого пола выполнить после завершения работ смежных разделов. После прокладки инженерных коммуникаций в перекрытиях пространство вокруг них зачеканить цементно-песчаным раствором или минеральной ватой и противопожарной пеной на всю толщину перекрытия.
Площади полов даны по графическому изображению. Реальный расход материалов уточнить по месту в ходе производства работ исходя из технологии применения конкретных материалов.

26. В помещениях площадью более 50 м² в стяжке выполнить деформационные швы шириной 5 мм, высотой 1/3 толщины стяжки. Шаг деформационных швов не должен превышать 6 м.

27. Гидроизоляционный материал в полу мокрых помещений (ИТП, насосная, узел ввода) завести на стены на высоту стяжки (но не менее 200 мм).

28. В санитарных узлах и ПУИ прокладку коммуникаций обшить по месту КНАУФ-листами (ГСП-Н1) на металлическом каркасе, отнесенном от базовой стены, комплектной системы "КНАУФ" или аналог (серия 1.073.9-2.08 вып.4, тип облицовки - С 626).

29. Основная кровля здания плоская, неэксплуатируемая, с организованным внутренним водостоком. Участки кровли имеющие разные уровни связаны между собой лестницей-стремянкой. Составы покрытий кровли смотреть на листах с разрезами.

30. В случае установки на кровле дополнительных устройств (стойки антенн связи, телевизионные антенны и т.п.) их крепление и проход сквозь конструкции кровли должна выполнять специализированная организация с обеспечением надежной герметизации кровли.

31. Водосточная система внутреннего организованного водостока для дождевой канализации (водоприемные воронки и водосточные трубы) см. раздел П54-04-01-1-23-ВК.
Водоприемные воронки необходимо устанавливать в соответствии с технологией фирмы-изготовителя кровельного материала с применением всех необходимых комплектующих элементов и обеспечением надежной герметизации кровли.
Водоприемные воронки должны быть оборудованы кабельной системой противообледенения (в соответствии с требованиями п. 9.13 СП 17.13330.2017 "Кровли" (актуализированная редакция СНиП II-26-76).

32. Водосточная система наружного организованного водостока (водосточные желоба, водоприемные воронки и водосточные трубы) принята из оцинкованной стали с защитным полимерным покрытием. Водосточную систему выполнить с применением всех необходимых комплектующих элементов в комплектной поставке с системой. Высота водосточных труб указана от нижней точки слива до точки подсоединения к воронке с учетом изгиба водосточной трубы (колено трубы). К стене здания трубы крепить при помощи держателей из расчета: один держатель на один метр трубы и на стыке двух труб.
Для сбора и отвода воды с кровли в наружную водосточную систему, используется водосборная воронка см. раздел П54-04-01-1-23-ВК.
Воронку монтируют в пирог покрытия кровли с выходом через парапет. Водоприемные воронки необходимо устанавливать в соответствии с технологией фирмы-изготовителя кровельного материала с применением всех необходимых комплектующих элементов и обеспечением надежной герметизации кровли.
Водоприемные воронки должны быть оборудованы кабельной системой противообледенения (в соответствии с требованиями п. 9.13 СП 17.13330.2011 "Кровли" (актуализированная редакция СНиП II-26-76). Окончательный выбор фирмы-изготовителя определяет подрядная организация по согласованию с Заказчиком.

33. Наружное освещение здания разрабатывается по отдельному дизайн-проекту. Решения по освещению согласовать с фирмой-разработчиком данного проекта и Заказчиком проекта.

34. Для защиты от прямых ударов молнии на кровле под гидроизоляцию укладывается молниеприемная сетка с шагом ячеек 10х10 м из стальной проволоки диаметром 8 мм. Все металлические части кровли соединить с молниеприемной сеткой. Узлы сетки должны быть соединены сваркой. На уровне парапетов выполнить выпуски арматуры, не реже, чем через 25 м по периметру здания и соединить сваркой с молниеприёмной сеткой.
Вентканалы на кровле обрамить стальной проволокой диаметром 8 мм и соединить с молниеприемной сеткой. Металлический дефлектор на вентканалаха также соединить с молниеприемной сеткой. В качестве токоотводов используется арматура ж.бетонных конструкций жилого дома, в качестве заземлителей используется арматура фундамента. Металлические ограждения кровли соединить с молниеприемной сеткой. Места выпусков токоотводов смотреть чертежи марки П54-04-01-1-23-КЖ.

35. В уличной зоне перед входными дверями выполнить систему грязезащиты (ГЗС). В качестве системы грязезащиты использовать стальную решетку. Для монтажа системы в покрытии крыльец необходимо выполнить углубление для сбора грязи глубиной 25-30 мм. Дно углубления должно быть ровным. Для предотвращения сколов в процессе эксплуатации по периметру углубления смонтировать металлическую L– образную раму 25х30х3.

36. Остальные требования смотреть на рабочих листах проекта.
При выполнении строительно-монтажных работ обязательно составить акты освидетельствования следующих скрытых работ:
• Соответствие проекту и нормативным требованиям конструкций и элементов, закрываемых в процессе последующего производства работ.
• Соответствие отсыпаемого грунта в обратной засыпке проектным и нормативным требованиям в части толщины, однородности, влажности
• отсыпаемого слоя и плотности скелета грунта в уплотненном слое.
• Соответствие проекту и нормативным требованиям сварных и монтажных соединений.
• Соответствие проекту каменных конструкций в части укладываемой арматуры, закладных деталей и их антикоррозийной защиты, опирания
• перемычек на стены, анкеровки элементов, а также прочности сцепления раствора со стеновыми материалами.
• Соответствие скрываемых поверхностей проектным и нормативным требованиям.
• Соответствие материалов, количества слоев, качества работ при устройстве гидроизоляции, пароизоляции и герметизации конструкций здания.
• Устройство основание под полы, а также устройство самих полов.
• Установка оконных и дверных проемов.
Акты освидетельствования скрытых работ приведенного перечня оформляются в соответствии с требованиями СП 48.13330.2019 "Организация строительства" (актуализированная редакция СНиП 12-01-2004).

Взам. инв. №

Подп. и дата

Инв. № подл.

5	1	Изм.	62-25		10.25	**П54-04-01-1-23 - АР**
4	1	Изм.	31-25		07.25	Многоквартирные многоэтажные дома с объектами обслуживания жилой застройки, автостоянки и трансформаторные подстанции по ул. Нарымская в Железнодорожном районе г. Новосибирска
3	-	Зам.	4-25		02.25	
Изм.	Кол.уч.	Лист	№док.	Подп.	Дата	
Разработал		Захарова			02.26	Многоквартирный дом №1. Блок-секция №1 (по ГП) с объектами обслуживания жилой застройки, с автостоянкой в осях И/П-Р/2-10 и трансформаторной подстанцией - I Этап строительства многоквартирных многоэтажных домов с объектами обслуживания жилой застройки, автостоянками и трансформаторными подстанциями по ул. Нарымская в Железнодорожном районе г. Новосибирска
Проверил		Паршукова			02.26	
Н. контроль		Кнауб			02.26	Общие указания

Стадия	Лист	Листов
Р	2	

ПРОЕКТНАЯ АРТЕЛЬ

Формат А2А

План этажа на отм. -8,700 в осях 2-10/Л-Р (1 : 100)

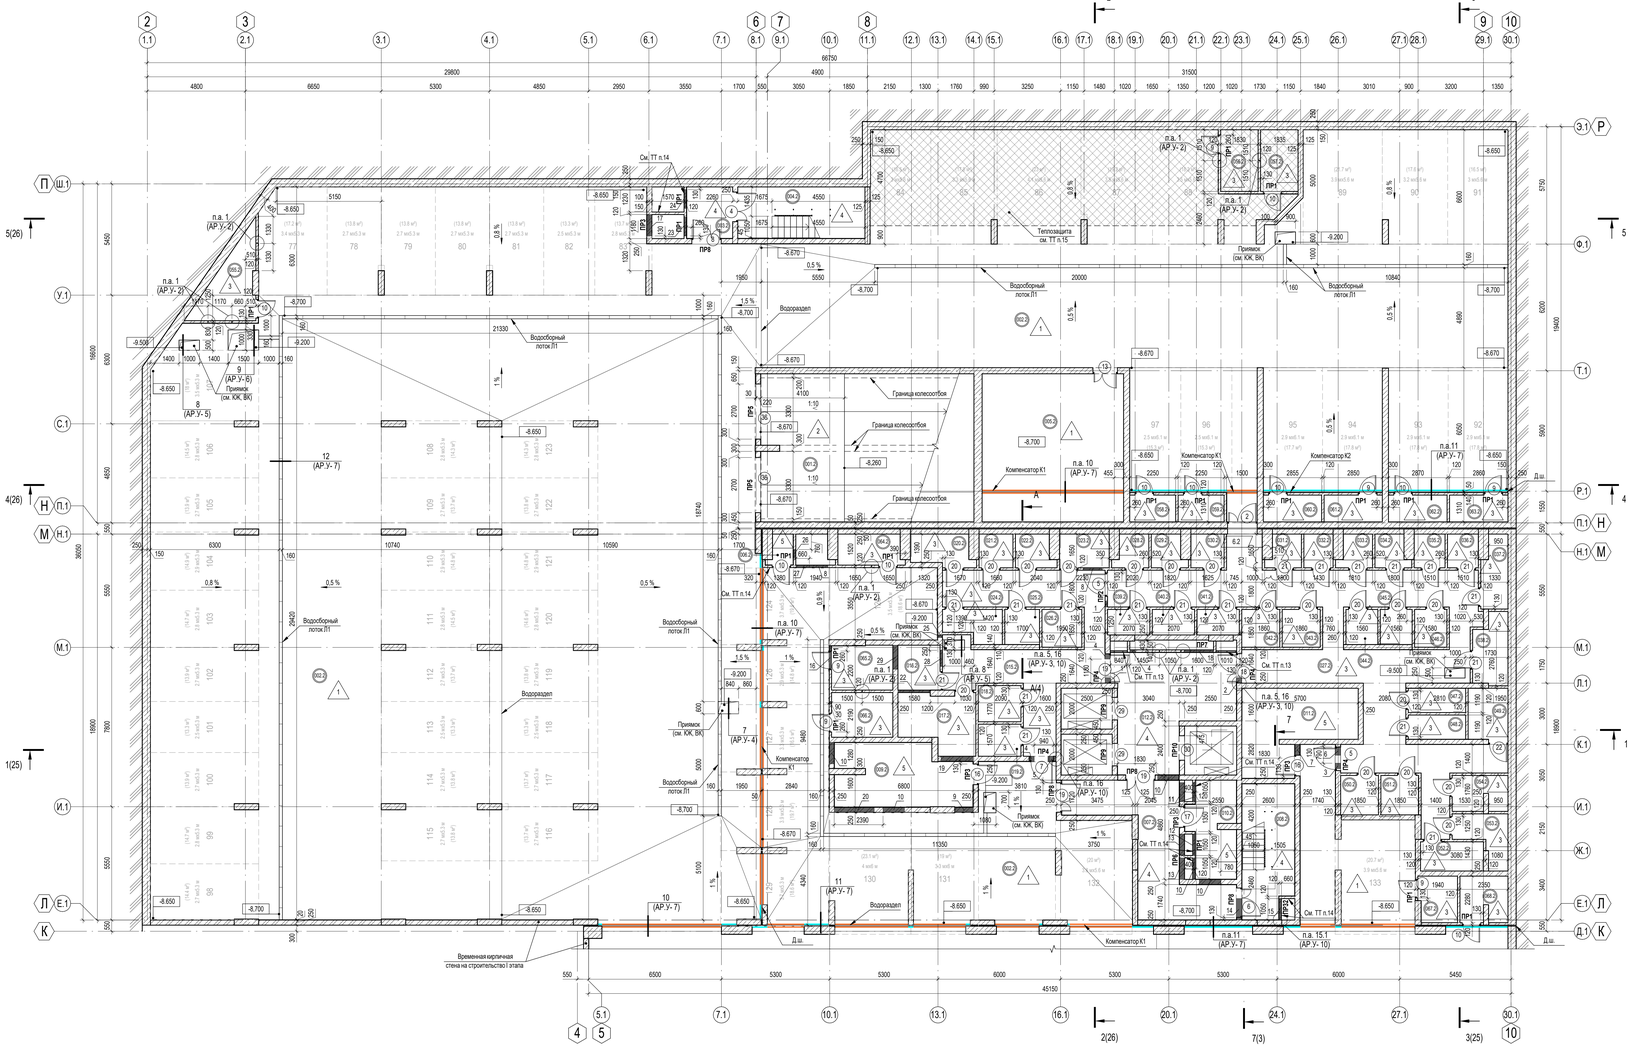

Разрез 7-7 (1 : 100)

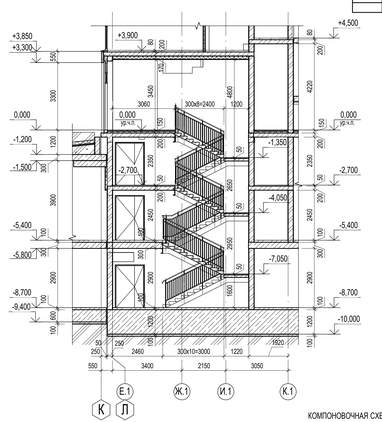

Ведомость дверных проемов на отм. -8,700

Поз.	Размер проема	Кол.
2	1450 x 2100 (h)	1
3	1450 x 2100 (h)	1
4	1450 x 2100 (h)	1
5	1150 x 2100 (h)	2
6	1440 x 2100 (h)	2
7	1150 x 2100 (h)	1
8	1440 x 2100 (h)	1
9	910 x 2100 (h)	6
9*	910 x 2100 (h)	1
10	910 x 2100 (h)	9
13	1200 x 1950 (h)	1
16	1010 x 2100 (h)	2
17	1010 x 2100 (h)	1
18	1440 x 2100 (h)	1
19	1440 x 2100 (h)	3
20	910 x 2900 (h)	18
21	910 x 2900 (h)	19
22	950 x 2900 (h)	1
29	1100 x 2300 (h)	2
30	1200 x 2300 (h)	1
36	2700 x 2500 (h)	2

6.1

Примечание:
За высоту проема принята высота проема от отметки чистого пола.

Экспликация помещений на отм. -8,700

Номер помещения	Наименование	Площадь, м²	Кат. помещения
1. Помещения на отм. -8,700			
001.2	Рампа	26,30	В2
002.2	Помещение хранения автомобилей на 89 м/м	2644,10	В2
002.2	Помещение хранения автомобилей на 89 м/м	84,40	В2
003.2	Тамбур-шлюз	5,60	
004.2	Лестничная клетка Н3	15,60	
005.2	Помещение для убор. техники	53,10	В4
006.2	Венткамера подпора	1,60	Д
007.2	Тамбур-шлюз	24,70	
008.2	Лестничная клетка Н3	16,10	
009.2	Венткамера ДВ/В автостоянки	18,90	В2
010.2	Тех. помещение	10,00	В3
011.2	Тех. помещение	18,90	В3
012.2	Лифтовой холл/Тамбур-шлюз	27,80	
013.2	Тамбур-шлюз	5,10	
014.2	Лестничная клетка Н3	15,30	
		2967,50	
2. Блок индивидуальных кладовых №2			
015.2	Помещение блока кладовых	36,80	В4
016.2	ИКХ	4,50	В4
017.2	ИКХ	9,80	В4
018.2	ИКХ	3,70	В4
019.2	ИКХ	3,30	В4
020.2	ИКХ	4,50	В4
021.2	ИКХ	2,70	В4
022.2	ИКХ	2,90	В4
023.2	ИКХ	4,00	В4
024.2	ИКХ	4,10	В4
025.2	ИКХ	2,90	В4
026.2	ИКХ	3,60	В4
		82,80	

Экспликация помещений на отм. -8,700

Номер помещения	Наименование	Площадь, м²	Кат. помещения
3. Блок индивидуальных кладовых №3			
027.2	Помещение блока кладовых	81,40	В4
028.2	ИКХ	2,50	В4
029.2	ИКХ	2,70	В4
030.2	ИКХ	2,30	В4
031.2	ИКХ	2,40	В4
032.2	ИКХ	2,50	В4
033.2	ИКХ	2,50	В4
034.2	ИКХ	2,50	В4
035.2	ИКХ	2,50	В4
036.2	ИКХ	2,50	В4
037.2	ИКХ	4,40	В4
038.2	ИКХ	5,50	В4
039.2	ИКХ	2,60	В4
040.2	ИКХ	2,60	В4
041.2	ИКХ	2,60	В4
042.2	ИКХ	3,40	В4
043.2	ИКХ	3,40	В4
044.2	ИКХ	2,70	В4
045.2	ИКХ	2,70	В4
046.2	ИКХ	2,90	В4
047.2	ИКХ	3,30	В4
048.2	ИКХ	3,30	В4
049.2	ИКХ	5,00	В4
050.2	ИКХ	3,60	В4
051.2	ИКХ	3,60	В4
052.2	ИКХ	4,40	В4
053.2	ИКХ	5,00	В4
054.2	ИКХ	4,60	В4
		169,40	
4. Помещения для хранения шин			
055.2	Помещение для хранения шин	8,80	В2
056.2	Помещение для хранения шин	5,50	В2
057.2	Помещение для хранения шин	5,50	В2
058.2	Помещение для хранения шин	2,90	В2
059.2	Помещение для хранения шин	2,90	В2
060.2	Помещение для хранения шин	3,70	В2
061.2	Помещение для хранения шин	3,70	В2
062.2	Помещение для хранения шин	3,80	В2
063.2	Помещение для хранения шин	3,70	В2
064.2	Помещение для хранения шин	4,70	В2
065.2	Помещение для хранения шин	6,60	В2
066.2	Помещение для хранения шин	6,60	В2
067.2	Помещение для хранения шин	4,30	В2
068.2	Помещение для хранения шин	5,10	В2
		67,80	
Общий итог		3287,50	

УСЛОВНЫЕ ОБОЗНАЧЕНИЯ:

- 1 — Марка проема / заполнения проема
- ПР1 — Марка перемычки
- 10* — Номер помещения
- 1 — Марка типа пола
- Накладной компенсатор для д.ш.
- Накладной угловой компенсатор для д.ш.

КОМПОНОВОЧНАЯ СХЕМА ЗДАНИЯ:

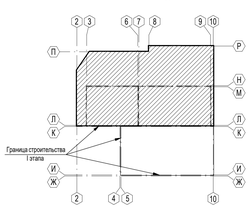

ТЕХНИЧЕСКИЕ ТРЕБОВАНИЯ:

1. Общие указания см. л. 2.
2. Отметки низа отверстий даны от уровня 0,000.
3. Размеры монолитных ж.б. конструкций и на чертеже не указаны, см. соответствующие чертежи комплекта П54-04-01-1-23 - КЖ.
4. Выполнить крепление кирпичной кладки к элементам железобетонного каркаса здания по сечениям 2-2, 4-4 (узлы 1, 2 на л.2) раздела П54-04-01-1-23 - АР.У. Выполнить крепление кирпичной кладки с перекрытиями здания по узлу 1 (л.2) раздела П54-04-01-1-23 - АР.У (см. места обозначенные на планах).
5. Узлы опирания ж.б. и металлических перемычек к ж.б. стенам (колоннам) см. комплект П54-04-01-1-23 - АР.У.
6. Отверстия для инженерных коммуникаций в стенах, перегородках и (или) перекрытиях, не указанные на данном чертеже, выполнять по чертежам комплекта П54-04-01-1-23 - КЖ, либо по месту в процессе производства работ по чертежам инженерных разделов.
7. В кладке кирпичных стен и перегородок над проемами и отверстиями шириной от 200 до 500 мм выполнить перемычки из 2 Ø12 А500С ГОСТ 34028-2016 на каждые 120 мм толщины стены. Опирание арматуры на кладку не менее 250 мм по длине в каждую сторону. Общий расход на отм. -8,700 - 10,4 пог.м.
8. Примеси дымовые перекрыть решеткой см. чертежи раздела П54-04-01-1-23 - АР.У.
9. Узлы устройства деформационных швов монолитных конструкций см. чертежи раздела П54-04-01-1-23 - КЖ.
10. Стены и перегородки помещений кладовых, входящие в автостоянку, вести из рядового кирпича марки не менее КР-р-по 250х120х65/ 1НФ/100/2.0/50/ГОСТ 530-2012 на цем.-песч. р-ре не менее М100, толщиной 250, 120 мм с последующей расшивкой швов.
11. Стены и перегородки помещений кладовых, входящие в блоки кладовых, вести из лицевого кирпича марки не менее КР-л-по 250х120х65/1НФ/125/1,4/50/ГОСТ 530-2012 на цем.-песч. р-ре не менее М100, толщиной 250, 120 мм с последующей расшивкой швов.
12. Данный лист разработан в качестве задания фирме-изготовителю для детальной разработки водосборных лотков. Перед размещением заказа на изготовление проекта детальной разработки, фирме-изготовителю уточнить тип и цвет лотков, а также необходимые комплектующие материалы.
13. Выполнить заshивку по отдельному дизайн-проекту.
14. Указанные перегородки возводить после монтажа инженерного оборудования (коммуникаций).
15. В указанном месте выполнить теплоизоляцию жесткими минераловатными плитами из каменной ваты (λ=0,038 Вт/м·°С), толщиной 150 мм Плиты крепить клеевым и механическим способом с использованием тарельчатых дюбелей с металлическим сердечником. Общий расход утеплителя толщ. 150 мм - 95,6 кв.м. После монтажа утеплитель выполнить согласно ведомости отделки помещений.
16. Спецификацию элементов пола на отм. -8,700 см. л. 4.
17. Ведомость отверстий на отм. -8,700 см. л. 4.
18. Спецификацию элементов и ведомость перемычек на отм. -8,700 см. л. 4.
19. Спецификацию элементов заполнения проемов (двери, ворота) см. л. 52.
20. Экспликацию полов см. л. 59.
21. Ведомость отделки помещений см. л. 62.

6	2	Изм.	42-26	03.26
5	4	Изм.	62-25	10.25
3	-	Зам.	4-25	02.25
2	-	Зам.	42-24	12.24
Изм.	Кол.уч.	Лист	№док.	Дата
Разработал	Захарова			04.26
Проверил	Паршукова			04.26
Н. контроль	Кнауб			04.26

П54-04-01-1-23 - АР

Многоквартирные многоэтажные дома с объектами обслуживания жилой застройки, автостоянки и трансформаторные подстанции по ул. Нарымская в Железнодорожном районе г. Новосибирска

Стадия	Лист	Листов
Р	3	

Многоквартирный дом №1. Блок-секция №1 (поз.ТП) с объектами обслуживания жилой застройки, с автостоянкой и осях Ф/5-Р/3-10 и трансформаторной подстанцией - 2 Этап строительства многоквартирных многоэтажных домов с объектами обслуживания жилой застройки, автостоянками и трансформаторными подстанциями по ул. Нарымская в Железнодорожном районе г. Новосибирска

План этажа на отм. -8,700 в осях 2-10/Л-Р. Разрез 7-7

ПРОЕКТНАЯ АРТЕЛЬ

Согласовано: ВК Тихонов; ОВиК Бирюкова; ЭМ Ермолаев; АР Адамов

Инв.№ подл. | Подп. и дата | Взам. инв.№

Формат А2х3А

План этажа на отм. -8,700 в осях 5-10/И-К (1 : 100)

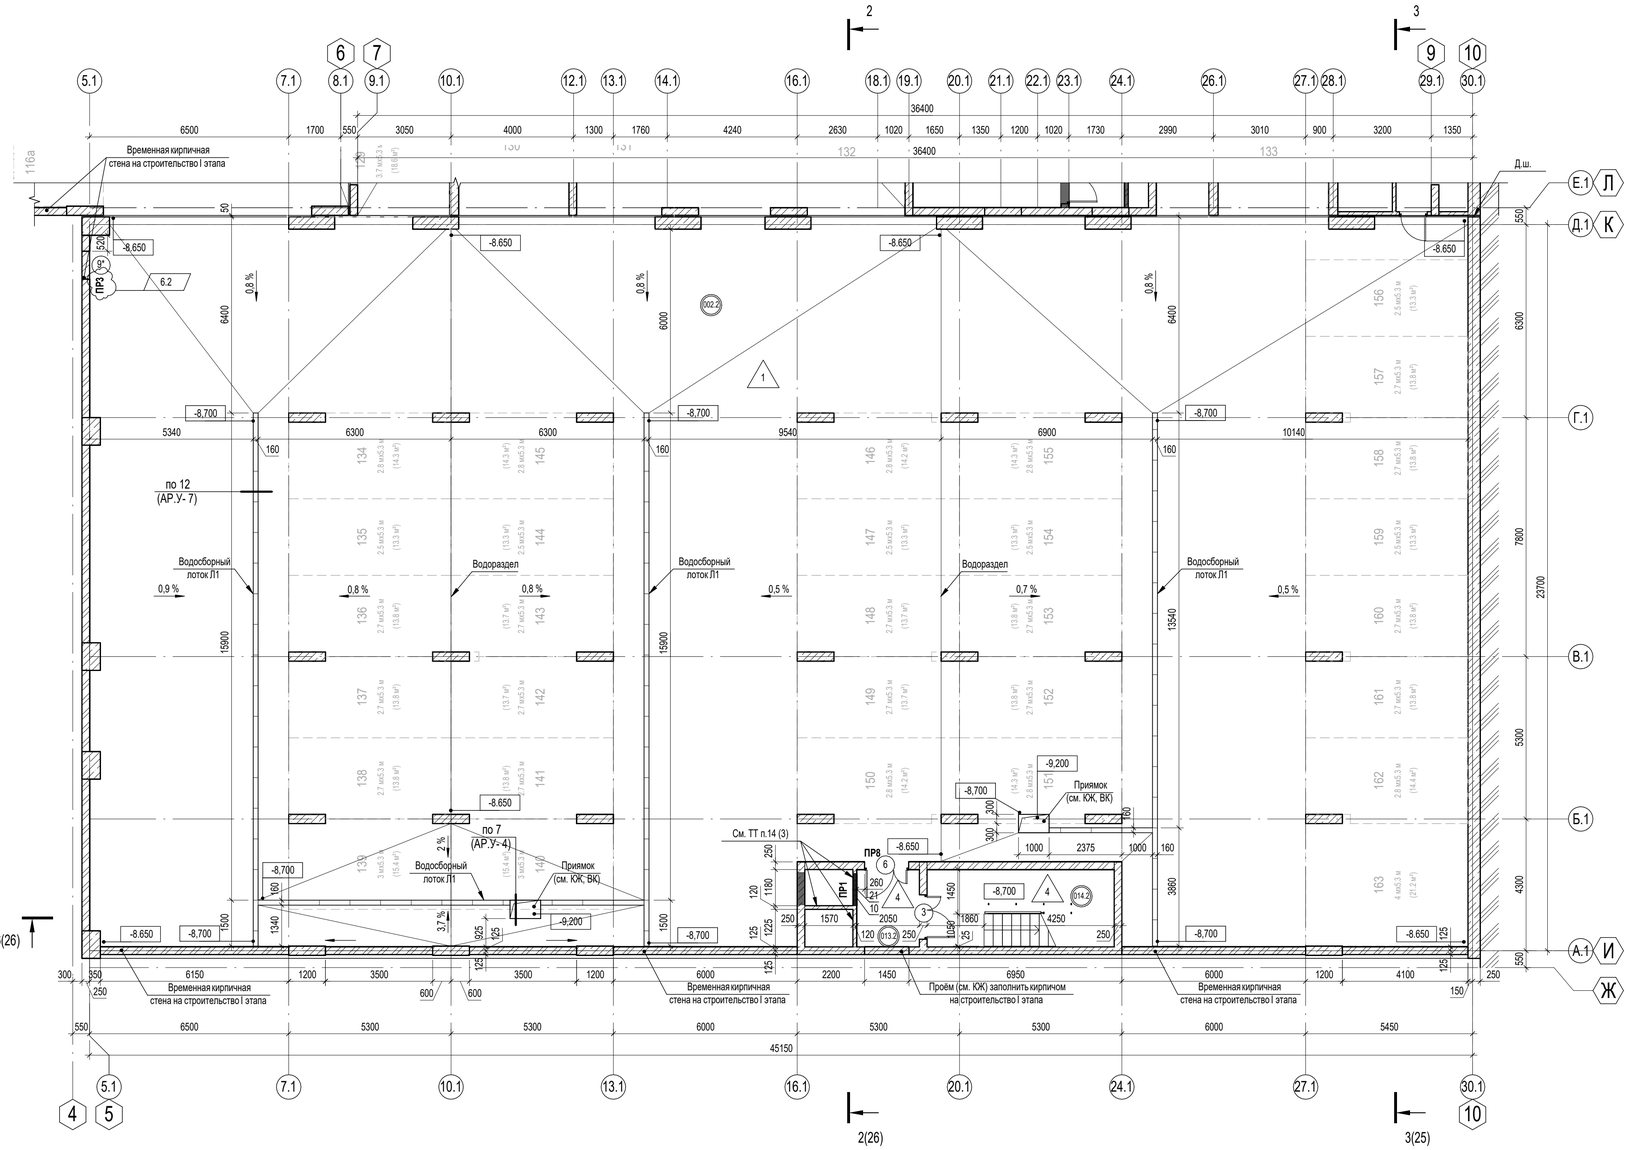
Временная кирпичная стена на строительство I этапа
Водосборный лоток Л1
Водораздел
Приямок (см. КЖ, ВК)
по 12 (АР.У- 7)
по 7 (АР.У- 4)
Проём (см. КЖ) заполнить кирпичом на строительство I этапа
Временная кирпичная стена на строительство I этапа
См. ТТ п.14 (3)
ПР8
ПР1
-8,650
-8,700
-9,200

План этажа на отм. -5,400 в осях 2-10/Л-Р (1 : 100)

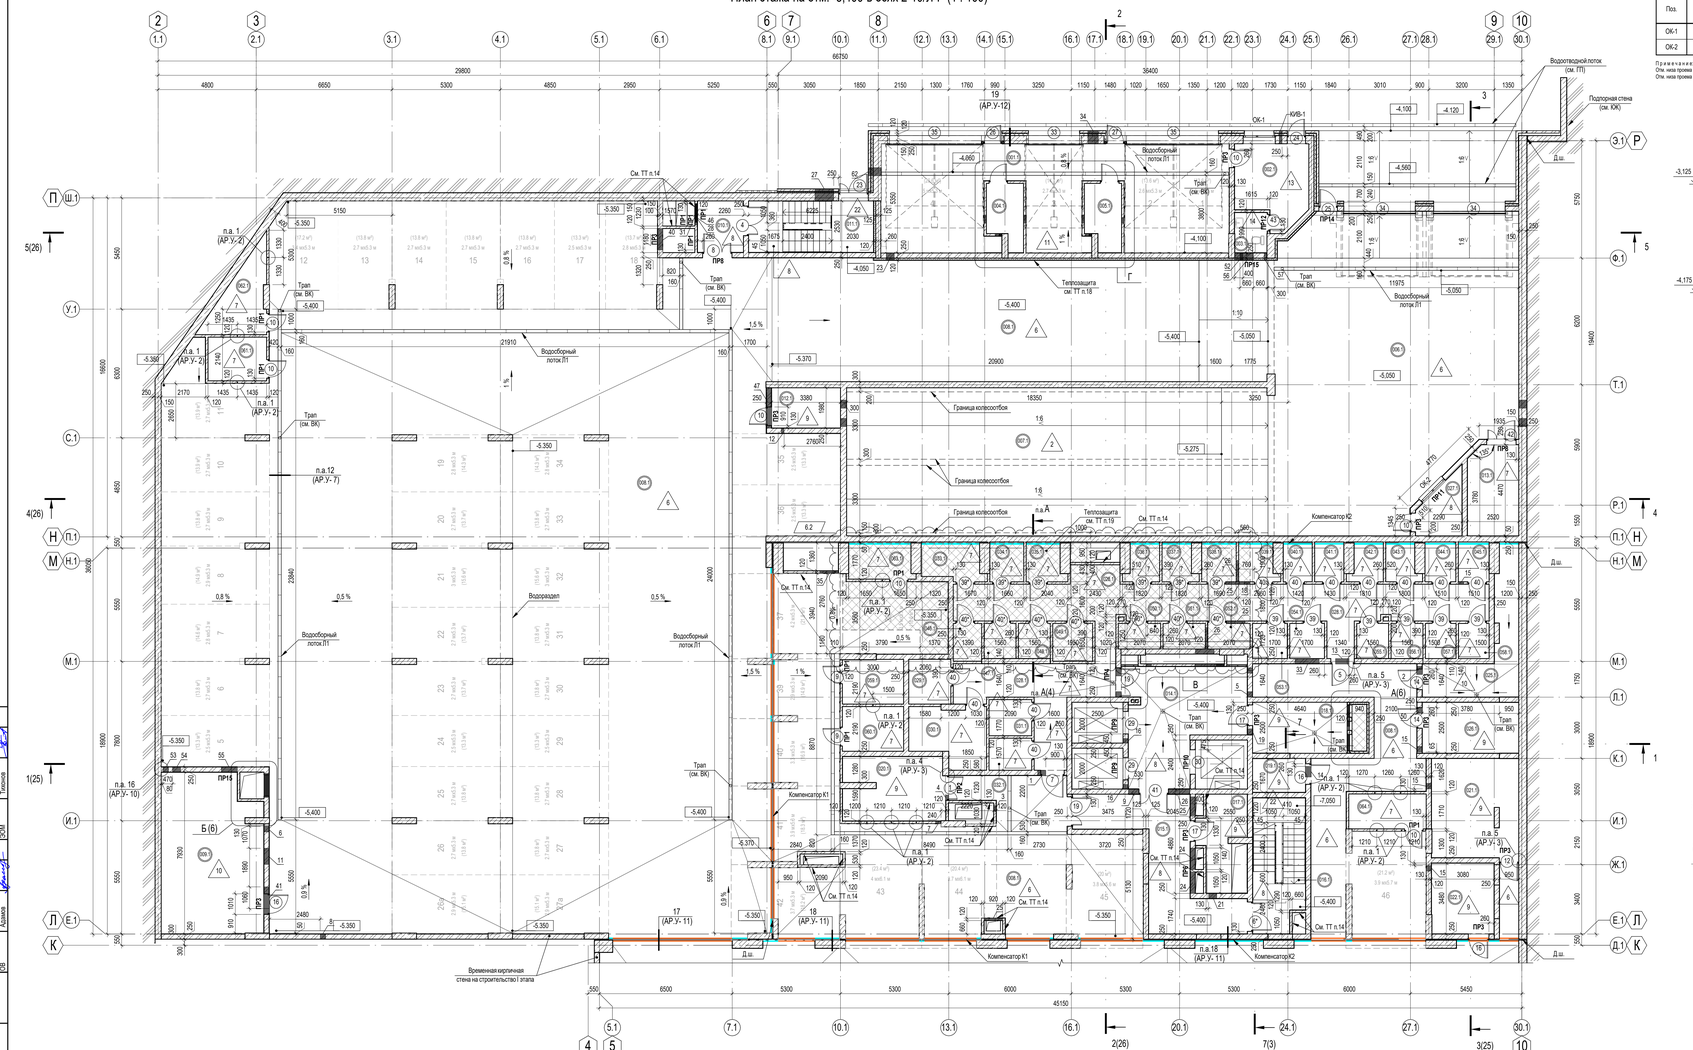

План этажа на отм. -5,400 в осях 5-10/И-К (1 : 100)

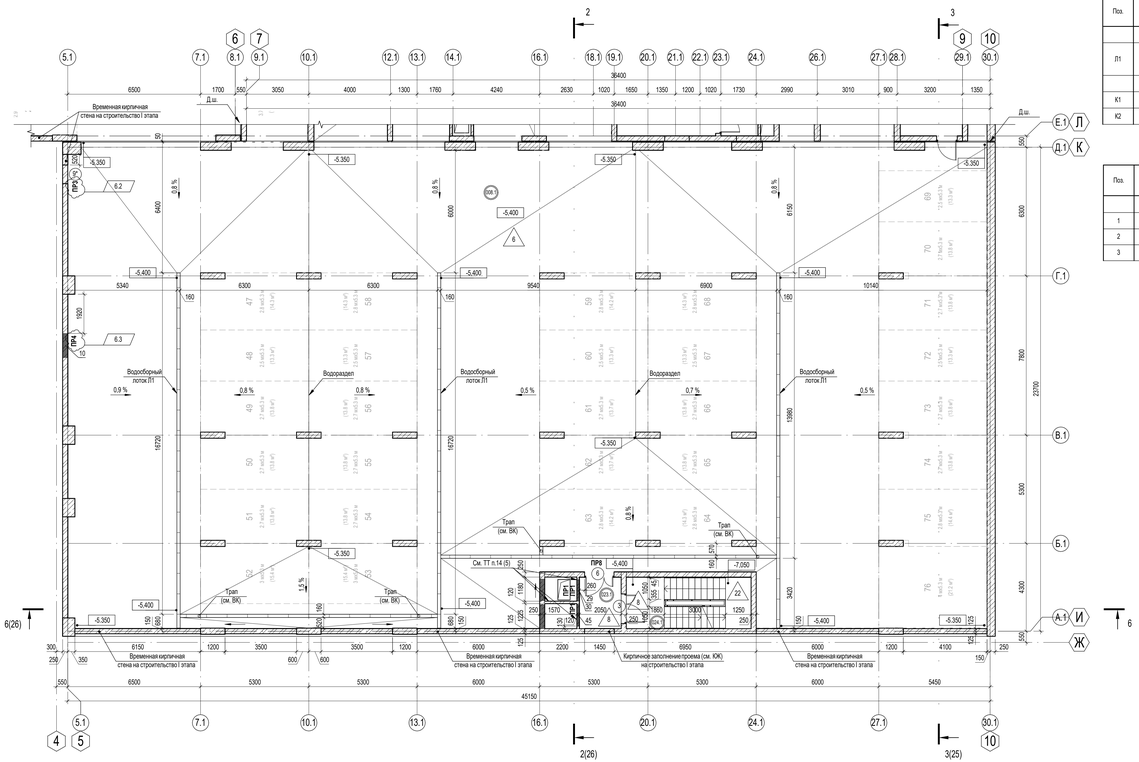

Спецификация элементов пола на отм. -5,400

Поз.	Обозначение	Наименование	Кол.	Масса ед.,кг.	Примечание
		Водосборные лотки			см. ТТ п. 12 (л. 5)
Л1	СТАНДАРТПАРК (или аналог)	Комплект лотка PolyMax Drive DN100 h76с чугунной щелевой решеткой D400 (или аналог), l=1000 мм	208		шт.
		Компенсаторы для деф. швов			
К1	ГидроКонтур (или аналог)	ДШ-У-60/0 (или аналог), l=3000 мм	14		шт.
К2	ГидроКонтур (или аналог)	ДШ-У-55/0-УГП (или аналог), l=3000 мм	13		шт.

Спецификация элементов металлической рамы

Поз.	Обозначение	Наименование	Кол.	Масса ед.,кг.	Примечание
		Металлическая рама РМ1	1		шт.
1	ГОСТ 8509-93	L 50x5, l=540 мм	2	2,04	шт.
2	ГОСТ 8509-93	L 50x5, l=1065 мм	2	4,02	шт.
3	ГОСТ 34028-2016	Ø8 A400, l=200 мм	8	0,08	шт.

Ведомость отверстий на отм. -5,400

Марка, поз.	Ширина (В), мм	Высота (Н), мм	Отм. низа, мм	Назначение	Примеч.
1	400	215	-3,165	ВК, ПС	
2	400	215	-3,165	ВК	
3	270	225	-3,250	ВК	
4	270	210	-3,160	ВК	
5	270	225	-3,175	ВК	
6	270	250	-2,050	ВК	
7	270	300	-3,250	ВК	
8	270	310	-2,650	ВК	4 Ø12 A500С, l=800 мм
9	510	300	-3,250	ОВ	
10	1180	310	-2,125	ВК	ПР4 / 6.4
11	790	700	-2,200	ВК	
12	140	160	-1,975	ОВ	
13	660	210	-3,160	ОВ	
14	520	215	-3,165	ОВ	
15	270	225	-3,175	ОВ	
16	225	300	-3,250	ОВ	
17	400	210	-3,160	ОВ, ПС	
18	270	300	-3,250	ОВ	
19	300	300	-3,250	ОВ	
20	390	300	-3,250	ОВ	
21	400	300	-3,250	ОВ	
22	270	400	-2,200	ОВ	
23	400	525	-1,825	ОВ	
24	1050	460	-3,550	ОВ	ПР6
25	920	525	-3,475	ОВ	
26	1050	525	-3,475	ОВ	
27	920	610	-2,525	ОВ	
28	920	535	-5,350	ОВ	ПР1
29	1050	535	-5,175	ОВ	ПР1
30	1050	535	-3,550	ОВ	ПР1
31	920	535	-2,200	ОВ	ПР1
32	1440	535	-3,925	ОВ	ПР7
33	1180	600	-3,550	ОВ	

Ведомость отверстий на отм. -5,400

Марка, поз.	Ширина (В), мм	Высота (Н), мм	Отм. низа, мм	Назначение	Примеч.
34	520	385	-2,000	ОВ	
35	920	610	-3,560	ОВ	
36	1050	610	-3,700	ОВ	ПР1
37	1180	625	-2,425	ОВ	ПР13
38	790	685	-5,350	ОВ	ПР12
39	790	685	-4,525	ОВ	ПР12
40	1050	685	-5,350	ОВ	ПР3
41	1060	700	-2,200	ОВ	
42	450	975	-5,125	ОВ	2 Ø12 A500С, l=850 мм, см. ТТ п.2
43	600	1060	-4,900	ОВ	ПР12
44	1050	1060	-5,050	ОВ	ПР3; см.ТТ п.3
45	1050	1060	-4,225	ОВ	ПР1; см.ТТ п.3
46	1050	1060	-4,150	ОВ	ПР1; см.ТТ п.3
47	1980	200	-1,700	ЭОМ	
50	270	150	-3,100	СС	
51	270	160	-3,325	СС	4 Ø12 A500С, l=800 мм
52	400	225	-1,525	ОВ, ПС	
53	270	310	-2,200	ВК	4 Ø12 A500С, l=550 мм
54	400	475	-1,975	ОВ	
55	790	160	-2,050	ВК	ПР15
56	660	160	-1,825	ВК	ПР15
57	140	160	-1,825	ВК	
58	400	310	-1,675	ОВ	2 Ø12 A500С, l=900 мм
59	140	160	-2,685	ОВ	
60	140	160	-4,035	ОВ	
61	270	235	-1,600	ОВ	2 Ø12 A500С, l=600 мм
61*	270	235	-1,600	ОВ	2 Ø12 A500С, l=800 мм
62	400	460	-1,775	ОВ	
КИВ-1	140	160	-2,150	ОВ	

Примечания: Отм. низа отв. дана от отм. 0,000.

Ведомость перемычек на отм. -5,400

6.1

Марка	Схема сечения
ПР1	1
ПР2	2
ПР3	1 1
ПР4	2 2
ПР6	4 4
ПР7	5
ПР8	5 5
ПР9	6 6
ПР10	7 7 l=1500 мм
ПР11	8 8
ПР12	9
ПР13	10 10 l=1150 мм
ПР14	1 1 61 шаг 350 мм 10 l=1150 мм
ПР15	9 9

Спецификация элементов перемычек на отм. -5,400

Поз.	Обозначение	Наименование	Кол. на этаж -5,400	Кол. во	Масса	Примечание
1	ГОСТ 948-2016	2ПБ13-1	48	48	54,00 кг	
2	ГОСТ 948-2016	2ПБ16-2	7	7	65,00 кг	6.5
4	ГОСТ 948-2016	2ПБ25-3	2	2	103,00 кг	
5	ГОСТ 948-2016	2ПБ17-2	9	9	71,00 кг	
6	ГОСТ 8509-93	L125x125x8, l= 1400 мм	4	4	8,95 кг	
7	ГОСТ 8509-93	L125x125x8, l= 1500 мм	2	2	9,59 кг	
8	ГОСТ 948-2016	2ПБ19-3	2	2	81,00 кг	
9	ГОСТ 948-2016	2ПБ10-1	8	8	43,00 кг	
10	ГОСТ 8509-93	L125x125x8, l= 1150 мм	3	3	7,35 кг	
61	ГОСТ 19903-2015	Лист 30х3х 510 мм	2	2	0,36 кг	

А (1 : 50)

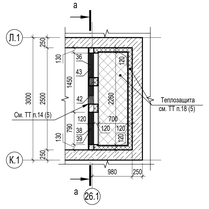

а - а (1 : 50)

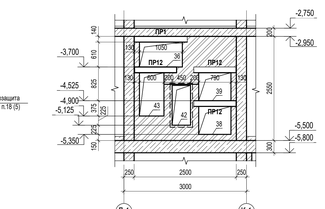

Б (1 : 50)

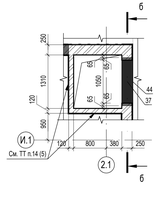

б - б (1 : 50)

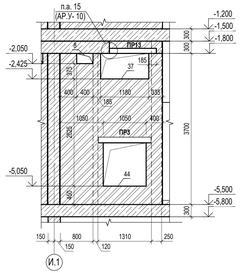

В (1 : 50)

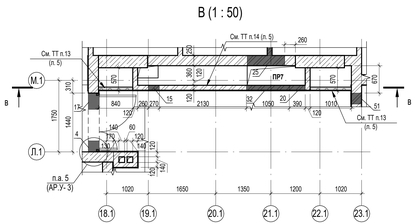

в - в (1 : 50)

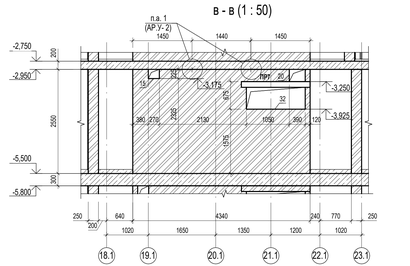

Металлическая рама РМ1

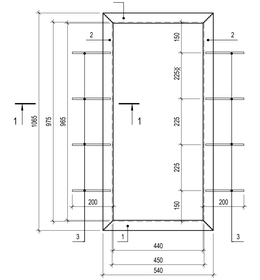

УСЛОВНЫЕ ОБОЗНАЧЕНИЯ:

- 1 — Марка проема / заполнения проема
- ПР1 — Марка перемычки
- 101 — Номер помещения
- 1 — Марка типа пола

КОМПОНОВОЧНАЯ СХЕМА ЗДАНИЯ:

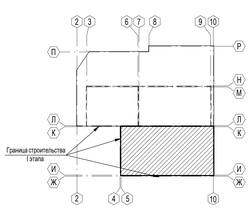

ТЕХНИЧЕСКИЕ ТРЕБОВАНИЯ:

1. Данный лист смотреть совместно с л. 5 данного комплекта чертежей.
2. Отверстие поз. 42 образовать металлической рамой РМ1.
3. В отверстия поз. 44-46 установить металлический ревизионный люк 1000x1000(h) мм. Всего - 3 шт.
4. Сварные соединения выполнять по ГОСТ 5264-80 минимальный катет шва 5 мм.
5. Сварные соединения элементов выполнять ручной дуговой сваркой, тип соединения принять по ГОСТ 5264-80 электродом Э-46А по ГОСТ 9467-75.
6. Защиту металлического изделия от коррозии производить путем окраски эмалью ПФ-115 ГОСТ 6465-76 за два раза по слою грунта ГФ-021 ГОСТ 25129-2020.

6	5	Изм.	42-26		03.26	П54-04-01-1-23 - АР
5	5	Изм.	62-25		10.25	
3	-	Зам.	4-25		02.25	Многоквартирные многоэтажные дома с объектами обслуживания жилой застройки, автостоянки и трансформаторные подстанции по ул. Нарымская в Железнодорожном районе г. Новосибирска
2	-	Зам.	42-24		12.24	
Изм.	Кол.уч.	Лист	№док.	Подп.	Дата	
Разработал		Захарова			04.26	Многоквартирный дом №1 (в ТТЛ) с объектами обслуживания жилой застройки, с автостоянкой и осях 45/5-10 и трансформаторной подстанцией - 2 (при строительстве многоквартирных многоэтажных домов с объектами обслуживания жилой застройки, автостоянками и трансформаторными подстанциями по ул. Нарымская в Железнодорожном районе г. Новосибирска)
Проверил		Паршукова			04.26	
Н. контроль		Кошуб			04.26	План этажа на отм. -5,400 в осях 5-10/И-К

Стадия: Р | Лист: 6 | Листов:

ПРОЕКТНАЯ АРТЕЛЬ

Формат А2х3А

Согласовано: Бабушкина, Тихонов, ВК; Согласовано: Ефимовой, Адамов, ОВ; Инв. № подл. | Подп. и дата | Взам. инв. №

План этажа на отм. -2,700 (тех. этаж) (1 : 100)

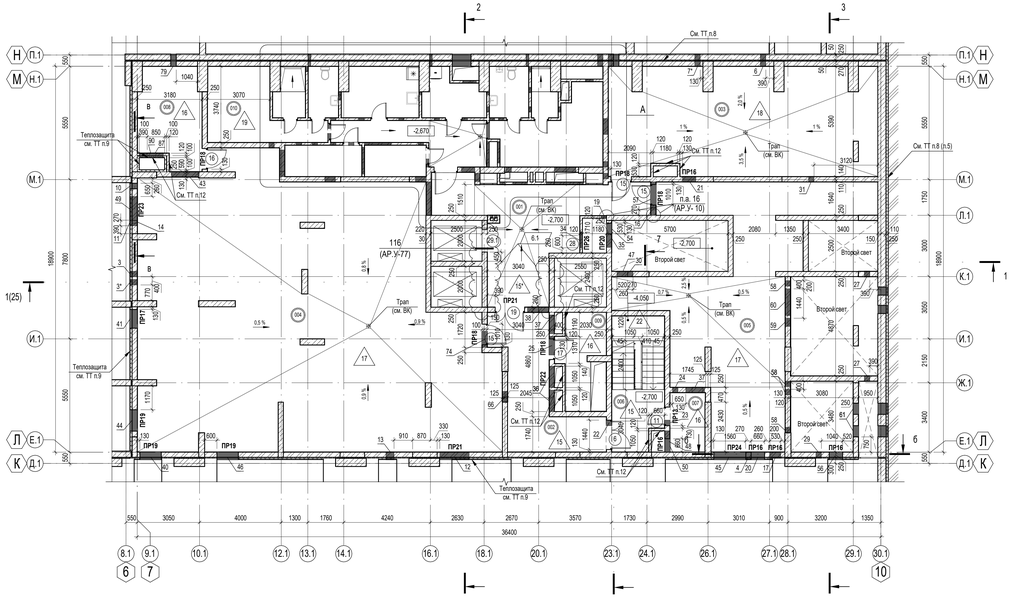

А (1 : 50)

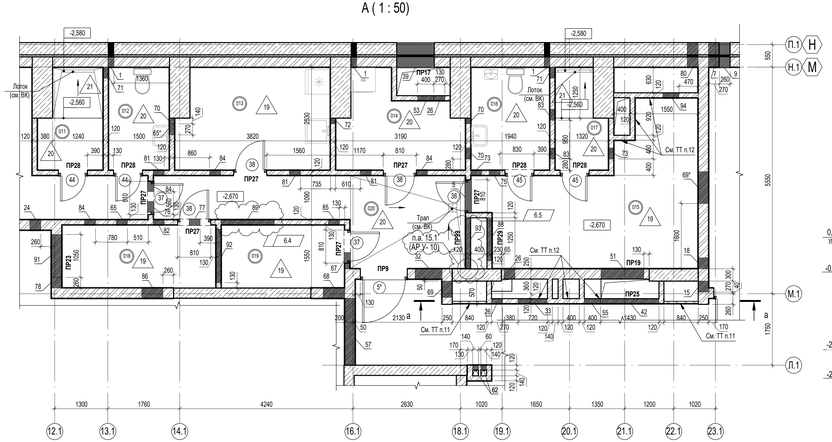

а - а (1 : 50)

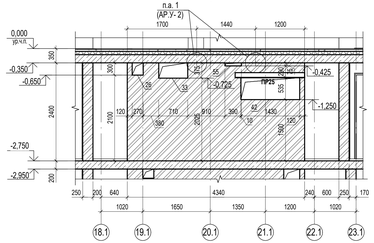

б - б (1 : 50)

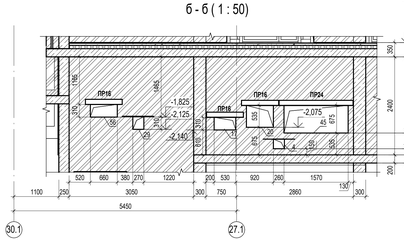

в - в (1 : 50)

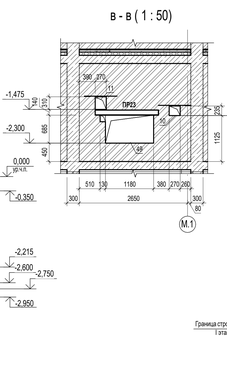

Ведомость отверстий на отм. -2,700

Марка, поз.	Ширина (В), мм	Высота (Н), мм	Отм. низа, мм	Назначение	Примеч.
1	140	160	-1,550	ВК	
2	270	160	-0,725	ВК	2 Ø12 А500С, h=800 мм
3	270	235	-1,475	ВК	4 Ø12 А500С, h=1050 мм
3*	270	235	-1,475	ВК	4 Ø12 А500С, h=800 мм
4	270	235	-2,600	ВК	4 Ø12 А500С, h=800 мм
5	810	225	-0,575	ОВ, ВК	
6	270	235	-2,150	ВК	4 Ø12 А500С, h=800 мм
7	270	235	-1,925	ВК	4 Ø12 А500С, h=1050 мм
7*	270	235	-1,925	ВК	4 Ø12 А500С, h=800 мм
8	400	250	-2,050	ОВ	
9	270	235	-1,700	ВК	4 Ø12 А500С, h=800 мм
10	270	235	-1,625	ВК	4 Ø12 А500С, h=800 мм
11	270	310	-1,475	ОВ, ВК	4 Ø12 А500С, h=900 мм
12	1440	235	-2,000	ВК	ПР21
13	400	385	-2,450	ВК	4 Ø12 А500С, h=900 мм
14	130	160	-1,775	ОВ, ВК	ПР23
15	270	460	-0,810	ВК	
16	270	460	-1,025	ВК	4 Ø12 А500С, h=950 мм
17	530	310	-2,140	ВК	4 Ø12 А500С, h=800 мм
18	270	535	-1,100	ВК	4 Ø12 А500С, h=800 мм
19	270	535	-1,025	ВК	2 Ø12 А500С, h=950 мм
20	660	535	-2,075	ВК	ПР18
21	660	535	-2,525	ВК	ПР16
23	270	125	-0,475	ОВ	
24	270	150	-0,500	ОВ	
25	920	125	-0,475	ОВ, ВК	
26	270	300	-0,650	ОВ	
27	270	235	-1,900	ОВ	4 Ø12 А500С, h=800 мм
28	530	985	-2,675	ОВ	
29	270	310	-2,125	ОВ	4 Ø12 А500С, h=800 мм
30	270	310	-1,475	ОВ	4 Ø12 А500С, h=800 мм
31	270	375	-0,725	ОВ	
32	660	375	-0,725	ОВ	
33	710	375	-0,725	ОВ	
34	790	375	-0,725	ОВ	
35	660	385	-1,325	ОВ	ПР20
36	1050	460	-0,950	ОВ	ПР22
37	920	525	-0,875	ОВ	
38	1050	525	-0,875	ОВ	
39	920	535	-1,850	ОВ	ПР17
40	1050	535	-2,075	ОВ	ПР19
41	920	535	-1,700	ОВ	ПР17
42	1440	535	-1,250	ОВ	ПР25
43	1310	600	-0,950	ОВ	
44	1050	610	-1,700	ОВ	ПР19
45	1570	675	-2,215	ОВ	ПР23
46	1050	675	-2,215	ОВ	ПР19

Ведомость отверстий на отм. -2,700

Марка, поз.	Ширина (В), мм	Высота (Н), мм	Отм. низа, мм	Назначение	Примеч.
47	530	675	-1,025	ОВ	
48	1050	675	-1,025	ОВ	
49	1180	685	-2,300	ОВ	ПР23
50	660	1135	-2,675	ОВ	ПР16
51	1050	760	-2,600	ОВ	ПР19
52	920	535	-2,200	ОВ	ПР1
53	400	85	-0,435	ОВ	
54	530	1135	-2,075	ОВ	ПР20
55	400	75	-0,425	ЭОМ	
56	660	310	-1,825	ЭОМ	ПР16
57	1640	75	-0,425	ЭОМ	
58	270	150	-0,500	ЭОМ	
59	400	150	-0,500	ЭОМ	
60	1310	150	-0,500	ЭОМ	
61	550	325	-1,825	ЭОМ	
62	140	160	-0,500	ПС	
65	270	85	-2,750	ОВ	2 Ø12 А500С, h=800 мм
65*	270	85	-2,750	ОВ	2 Ø12 А500С, h=650 мм
66	530	160	-0,510	ВК	
67	400	230	-0,580	ВК	
68	530	230	-0,580	ВК	
69	400	235	-0,585	ВК	
69*	780	235	-0,585	ВК	
70	140	310	-2,600	ВК	
71	270	310	-2,670	ВК	2 Ø12 А500С, h=800 мм
72	140	460	-2,750	ВК	
73	270	85	-0,435	ОВ	
74	790	125	-0,475	ОВ	
75	270	160	-0,725	ОВ	2 Ø12 А500С, h=800 мм
76	270	160	-0,510	ОВ	
77	270	220	-0,570	ОВ	
78	260	225	-0,715	ОВ	ПР23
79	270	225	-1,690	ОВ	4 Ø12 А500С, h=800 мм
80	270	225	-1,540	ОВ	
81	270	225	-0,735	ОВ	2 Ø12 А500С, h=800 мм
82	270	225	-0,715	ОВ	
83	270	225	-0,650	ОВ	2 Ø12 А500С, h=800 мм
84	270	225	-0,575	ОВ	
85	270	310	-0,660	ОВ	
86	520	310	-0,660	ОВ	
87	790	385	-1,495	ОВ	
88	1050	385	-0,950	ОВ	ПР29
89	1310	450	-0,800	ОВ	
90	1180	760	-1,110	ОВ	
91	1050	525	-1,015	ОВ	ПР23
92	1310	525	-0,875	ОВ	
93	1250	460	-2,670	ОВ	ПР99
94	400	235	-0,585	ОВ	

Примечание: Отм. низа отв. дана от отм. 0,000.

Ведомость перемычек на отм. -2,700

Марка	Схема сечения
ПР9	6 / 6 / H=1400 мм / 125 125 / 250
ПР13	10 / 10 / H=1150 мм / 125 125 / 250
ПР16	12 / 12 / H=900 мм / 125 125 / 250
ПР17	13 / 13 / H=1200 мм / 125 125 / 250
ПР18	14 / 14 / H=1250 мм / 125 125 / 250
ПР19	15 / 15 / H=1300 мм / 125 125 / 250
ПР20	16 / 16 / H=1450 мм / 125 125 / 250
ПР21	17 / 17 / H=1700 мм / 125 125 / 250
ПР22	18 / 18 / H=2500 мм / 125 125 / 250

Ведомость перемычек на отм. -2,700

Марка	Схема сечения
ПР23	19 / 19 / H=1550 мм / 125 125 / 250
ПР24	20 / 20 / H=1810 мм / 125 125 / 250
ПР25	17 / H=1700 мм / 125
ПР26	12 / H=900 мм / 125
ПР27	21 / H=1050 мм / 125
ПР28	22 / H=950 мм / 125
ПР29	15 / H=1300 мм / 125
ПР99	77 / H=1350 мм / 125

Ведомость дверных проемов на отм. -2,700

Поз.	Размер проема	Кол.
5*	1150 х 1950 (h)	1
6	1440 х 2100 (h)	1
11	910 х 2100 (h)	1
15	1010 х 2100 (h)	3
16	1010 х 2100 (h)	1
17	1010 х 2100 (h)	1
19	1440 х 2100 (h)	1
28	600 х 800 (h)	1
29.1	1100 х 2350 (h)	1
37	810 х 1950 (h)	2
38	810 х 1950 (h)	4
44	710 х 1950 (h)	2
45	710 х 1950 (h)	2

Примечание: За высоту проема принята высота проема от отметки чистого пола; Отм. низа проема пол. 29 принята -2,400 от отм. 0,000.

Экспликация помещений на отм. -2,700 (тех. этаж)

Номер помещения	Наименование	Площадь, м²	Кат. помещения
1. Помещения на отм. -2,700			
001	Лифтовой холл/Тамбур-шлюз	33,40	
002	Тамбур-шлюз	20,10	
003	Насосная	67,10	Д
004	Техническое пространство	212,30	Д
005	Техническое пространство	73,20	Д
006	Лестничная клетка Н3	16,10	
007	Венткамера подпора	4,90	Д
008	Венткамера подпора	14,10	Д
009	Венткамера	10,00	Д
		451,20	
2. Служебный блок ТСН			
010	Гардеробная женская на 2 чел.	14,20	
011	Душевая	3,50	
012	Су	3,60	В4
013	Комната отдыха	9,00	
014	Постирочная	5,80	В4
015	Гардеробная мужская на 2 чел.	15,00	
016	Су	4,70	В4
017	Душевая	2,70	
018	Сушильная	5,70	В4
019	Хоз. помещение	4,50	В4
020	Коридор	11,30	
		80,00	
Общий итог		531,20	

Спецификация элементов перемычек на отм. -2,700

Поз.	Обозначение	Наименование	Кол. на этаж -2,700	Всего	Масса	Примечание
6	ГОСТ 8509-93	L125х125х8, l= 1400 мм	2	2	8,95 кг	6.3
10	ГОСТ 8509-93	L125х125х8, l= 1150 мм	2	2	7,35 кг	
12	ГОСТ 8509-93	L125х125х8, l= 900 мм	11	11	5,75 кг	
13	ГОСТ 8509-93	L125х125х8, l= 1200 мм	4	4	7,67 кг	
14	ГОСТ 8509-93	L125х125х8, l= 1250 мм	10	10	7,99 кг	
15	ГОСТ 8509-93	L125х125х8, l= 1300 мм	9	9	8,31 кг	
16	ГОСТ 8509-93	L125х125х8, l= 1450 мм	2	2	9,27 кг	
17	ГОСТ 8509-93	L125х125х8, l= 1700 мм	5	5	10,86 кг	
18	ГОСТ 8509-93	L125х125х8, l= 2500 мм	2	2	15,98 кг	
19	ГОСТ 8509-93	L125х125х8, l= 1550 мм	4	4	9,90 кг	
20	ГОСТ 8509-93	L125х125х8, l= 1810 мм	2	2	11,57 кг	
21	ГОСТ 8509-93	L125х125х8, l= 1050 мм	6	6	6,71 кг	
22	ГОСТ 8509-93	L125х125х8, l= 950 мм	4	4	6,07 кг	
77	ГОСТ 8509-93	L125х125х8, l= 1350 мм	1	1	8,63 кг	

УСЛОВНЫЕ ОБОЗНАЧЕНИЯ:

- 1 — Марка проема / заполнения проема
- ПР1 — Марка перемычки
- 101 — Номер помещения
- 1 — Марка типа пола

КОМПОНОВОЧНАЯ СХЕМА ЗДАНИЯ:

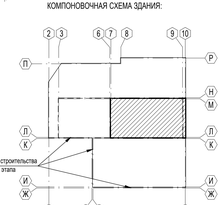

ТЕХНИЧЕСКИЕ ТРЕБОВАНИЯ:

1. Общие указания см. л. 2.
2. Отметки низа отверстий даны от уровня 0,000.
3. Размеры монолитных к.б. конструкций на чертеже не указаны, см. соответствующие чертежи комплекта ПЗ4-04-01-1-23 - КЖ.
4. Выполнить крепление кирпичной кладки с элементам железобетонного каркаса здания по сечениям 2-2, 4-4 (узлы 1, 2 на л.2) раздела ПЗ4-04-01-1-23 - АР.У.
5. Узлы опирания к.б. и металлических перемычек к к.б. стенам (колоннам) см. комплект ПЗ4-04-01-1-23 - АР.У.
6. Отверстия для инженерных коммуникаций стенах, перекрытиях и (или) перекрытиях, не указанные на данном чертеже, выполнить по чертежам комплекта ПЗ4-04-01-1-23 - КЖ, либо по месту в процессе производства работ по чертежам инженерных разделов.
7. В кладке кирпичных стен и перегородок над проемами и отверстиями шириной от 200 до 500 мм выполнить перемычки из 2 Ø12 А500С ГОСТ 34028-2016 на каждые 120 мм толщины стены. Опирание арматуры на кладку не менее 250 мм по длине в каждую сторону. Общий расход на отм. -2,700 - 68,2 кг/м.
8. Выполнить утепление между монолитными конструкциями экструзионным утеплителем толщиной 50 мм. Общий расход утеплителя толщ. 100 мм - 89,4 кв.м. После монтажа утеплителя, выполнить отделку согласно ведомости отделки помещений.
9. В указанных местах выполнить теплоизоляцию стен жесткими минераловатными плитами из каменной ваты (λ=0,038 Вт/м·°С), толщиной 100 мм. Плиты крепить клеевыми и механическим способом с использованием тарельчатых дюбелей с металлическим сердечником. Общий расход утеплителя толщ. 100 мм - 89,4 кв.м. После монтажа утеплителя, выполнить отделку согласно ведомости отделки помещений.
10. Сантехнические трапы см. комплект ПЗ4-04-01-1-23 - ВК. В помещениях с сухим режимом эксплуатации трапами конструкцию пола необходимо выполнить с минимальным уклоном 0,5%, в том числе в местах, не указанных на данном чертеже.
11. Выполнить защиту по отдельному дизайн-проекту.
12. Указанные перегородки возводить после монтажа инженерного оборудования (коммуникаций).
13. Спецификацию элементов заполнения проемов (дверок, ворот) см. л. 52.
14. Экспликацию полов см. л. 60.
15. Ведомость отделки помещений см. л. 62.

Изм.	Кол.уч.	Лист	№док.	Подп.	Дата
6	10	Изм.	42-26		03.26
5	5	Изм.	62-25		10.25
3	-	Зам.	4-25		02.25
2	-	Зам.	42-24		12.24
Разработал		Захарова			04.26
Проверил		Паршукова			04.26
Н. контроль		Кнауб			04.26

П54-04-01-1-23 - АР

Многоквартирные многоэтажные дома с объектами обслуживания жилой застройки, автостоянки и трансформаторные подстанции по ул. Нарымская в Железнодорожном районе г. Новосибирск

Стадия	Лист	Листов
Р	7	

План этажа на отм. -2,700 (тех. этаж)

ПРОЕКТНАЯ АРТЕЛЬ

Формат А2х3А

Согласовано: Березовская, Тихонов; ВК: Ю.М.; Согласовано: Ефимовский, Адамов; ОВ: КЖ:

Взам. инв. №

Подп. и дата

Инв. № подл.

План кровли автостоянки в осях 2-10/Л-Р (1 : 200)

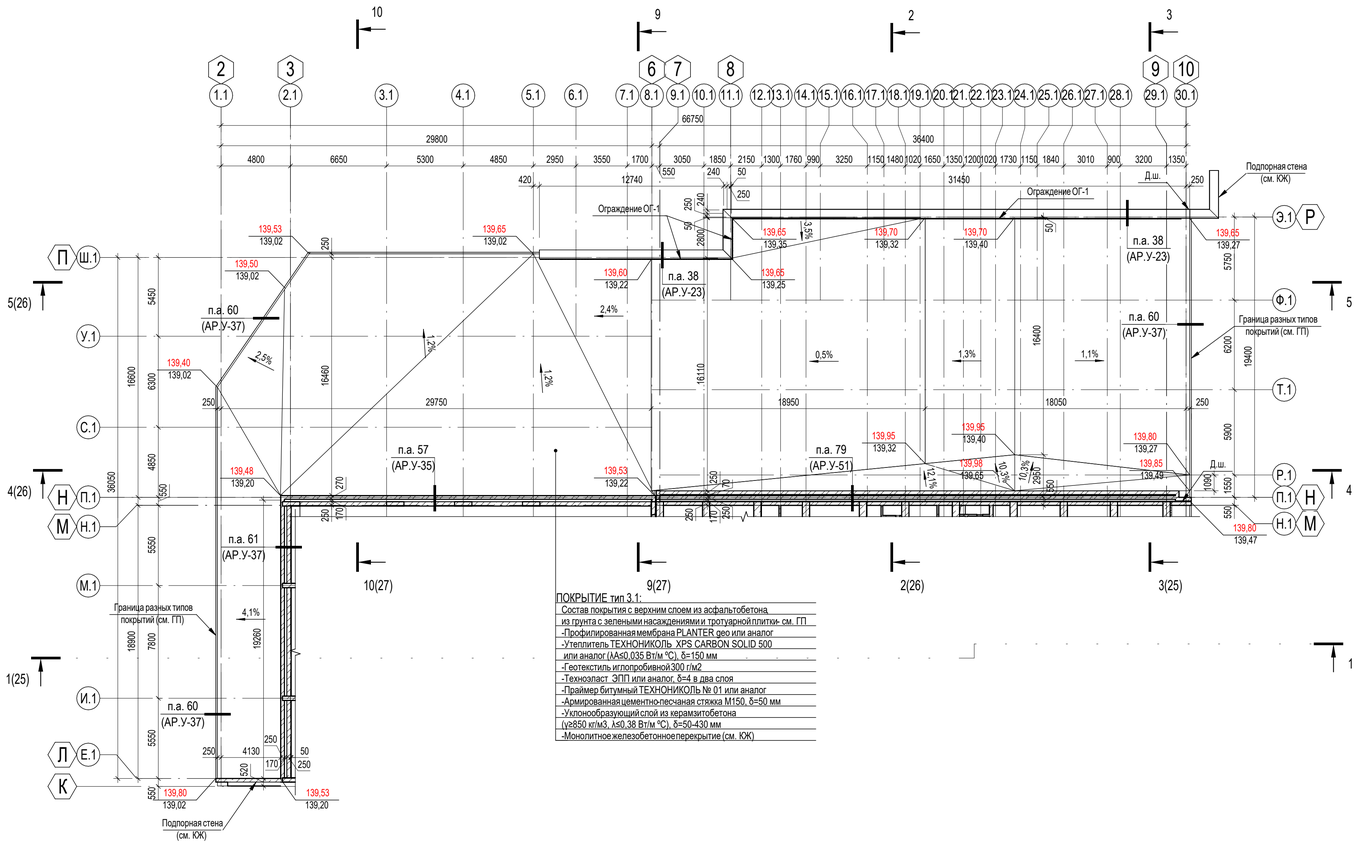

ПОКРЫТИЕ тип 3.1:

Состав покрытия с верхним слоем из асфальтобетона из грунта с зелеными насаждениями и тротуарной плитки- см. ГП
-Профилированная мембрана PLANTER geo или аналог
-Утеплитель ТЕХНОНИКОЛЬ XPS CARBON SOLID 500 или аналог (λА≤0,035 Вт/м °С), δ=150 мм
-Геотекстиль иглопробивной 300 г/м2
-Техноэласт ЭПП или аналог, δ=4 в два слоя
-Праймер битумный ТЕХНОНИКОЛЬ № 01 или аналог
-Армированная цементно-песчаная стяжка М150, δ=50 мм
-Уклонообразующий слой из керамзитобетона (γ≥850 кг/м3, λ≤0,38 Вт/м °С), δ=50-430 мм
-Монолитное железобетонное перекрытие (см. КЖ)

План кровли автостоянки в осях 5-10/И-М (1 : 200)

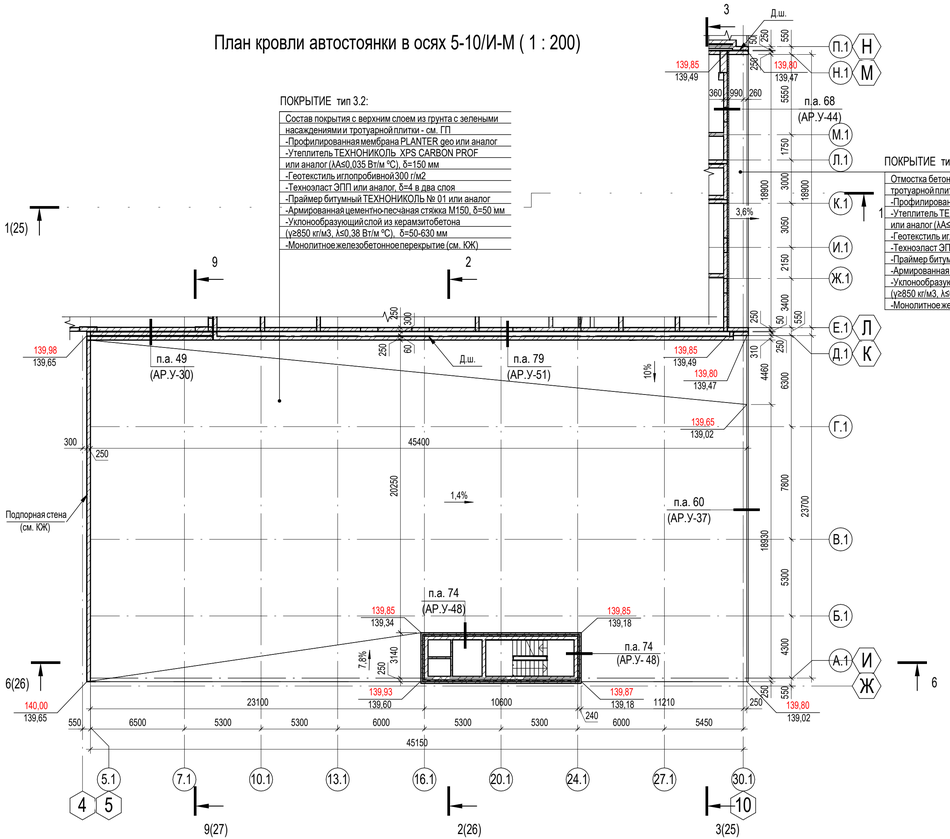

ПОКРЫТИЕ тип 3.2:

Состав покрытия с верхним слоем из грунта с зелеными насаждениями и тротуарной плитки - см. ГП
-Профилированная мембрана PLANTER geo или аналог
-Утеплитель ТЕХНОНИКОЛЬ XPS CARBON PROF или аналог (λА≤0,035 Вт/м °С), δ=150 мм
-Геотекстиль иглопробивной 300 г/м2
-Техноэласт ЭПП или аналог, δ=4 в два слоя
-Праймер битумный ТЕХНОНИКОЛЬ № 01 или аналог
-Армированная цементно-песчаная стяжка М150, δ=50 мм
-Уклонообразующий слой из керамзитобетона (γ≥850 кг/м3, λ≤0,38 Вт/м °С), δ=50-630 мм
-Монолитное железобетонное перекрытие (см. КЖ)

ПОКРЫТИЕ тип 3.3:

Отмостка бетонная с покрытием из тротуарной плитки - см. ГП
-Профилированная мембрана PLANTER geo или аналог
-Утеплитель ТЕХНОНИКОЛЬ XPS CARBON PROF или аналог (λА≤0,035 Вт/м °С), δ=150 мм
-Геотекстиль иглопробивной 300 г/м2
-Техноэласт ЭПП или аналог, δ=4 в два слоя
-Праймер битумный ТЕХНОНИКОЛЬ № 01 или аналог
-Армированная цементно-песчаная стяжка М150, δ=50 мм
-Уклонообразующий слой из керамзитобетона (γ≥850 кг/м3, λ≤0,38 Вт/м °С), δ=550-570 мм
-Монолитное железобетонное перекрытие (см. КЖ)

КОМПОНОВОЧНАЯ СХЕМА ЗДАНИЯ:

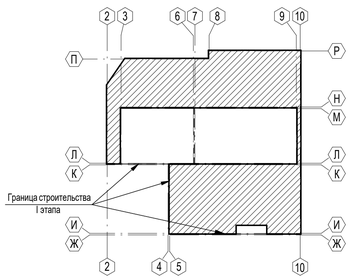

УСЛОВНЫЕ ОБОЗНАЧЕНИЯ:

- 140,00 / 139,65 — Проектная (красная) по покрытию ГП абсолютная отметка
- Проектная (черная) по покрытию АР абсолютная отметка
- 1,5 % — Уклон покрытия АР в процентах

ТЕХНИЧЕСКИЕ ТРЕБОВАНИЯ:

1. Общие указания см. п. 2.
2. Экспликацию площадок, а также план организации рельефа см. комплект чертежей П54-04-01-1-23 - ГП (данные разделы носят рекомендательный характер).
   Проект благоустройства и ландшафтного дизайна будет разработан сторонней организацией по отдельному проекту.
3. В местах сопряжения разных типов покрытия кровли, выполнить заведение (нахлест) верхнего слоя гидроизоляционного ковра не менее 500 мм.

Согласовано: ГП Тарасова; КЖ Бринский

Взам. инв. №

Подп. и дата

Инв. № подл.

						П54-04-01-1-23 - АР
5	-	Зам.	62-25		10.25	Многоквартирные многоэтажные дома с объектами обслуживания жилой застройки, автостоянки и трансформаторные подстанции по ул. Нарымская в Железнодорожном районе г. Новосибирска
Изм.	Кол.уч.	Лист	№док.	Подп.	Дата	
Разработал		Захарова			02.26	Многоквартирный дом №1. Блок-секция №1 (по ГП) с объектами обслуживания жилой застройки, с автостоянкой в осях И/3-Р/2-16 и трансформаторной подстанцией - I Этап строительства многоквартирных многоэтажных домов с объектами обслуживания жилой застройки, автостоянками и трансформаторными подстанциями по ул. Нарымская в Железнодорожном районе г. Новосибирска
Проверил		Паршукова			02.26	
Н. контроль		Кнауб			02.26	План кровли автостоянки

Стадия	Лист	Листов
Р	8	

ПРОЕКТНАЯ АРТЕЛЬ

Формат А3х3А

Кладочный план на отм. -0,450, 0,000 (1 этаж) (1 : 100)

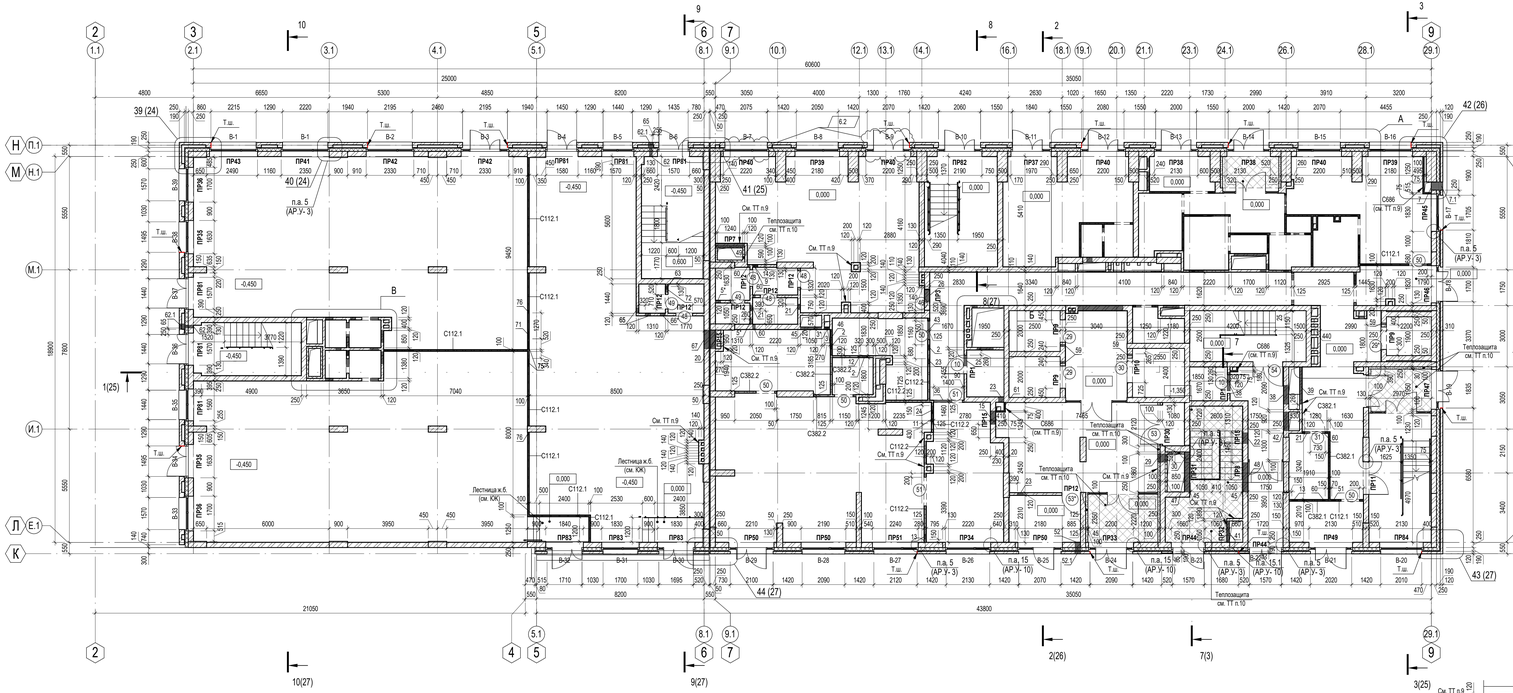

Ведомость дверных проемов 1 этажа

Поз.	Размер проема	Кол.
10	910 x 2100 (h)	2
29	1100 x 2300 (h)	2
29*	1100 x 2100 (h)	1
30	1200 x 2300 (h)	1
31	1000 x 2100 (h)	1
46	1010 x 2100 (h)	1
48	810 x 2100 (h)	6
49	710 x 2100 (h)	4
50	900 x 2100 (h)	9
51	1400 x 2100 (h)	2
53	1910 x 2300 (h)	1
53*	910 x 2300 (h)	1
54	1450 x 2100 (h)	1
55	800 x 2100 (h)	4
56	700 x 2100 (h)	4
57	1500 x 2100 (h)	1

Примечание:
За высоту проема принята высота проема от отметки чистого пола.

А (1 : 50)

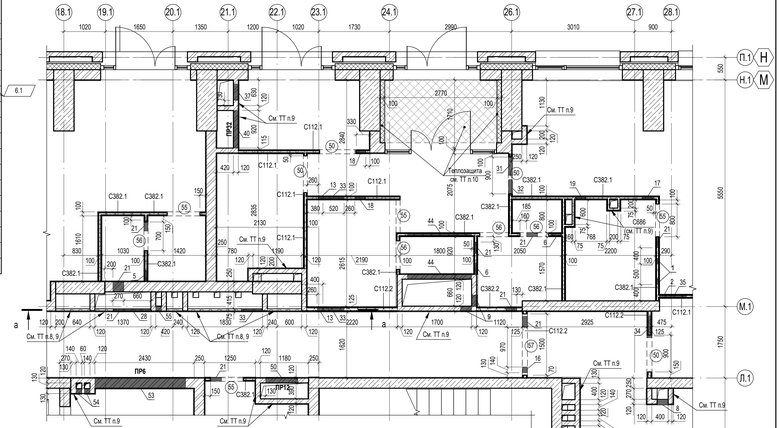

а - а (1 : 50)

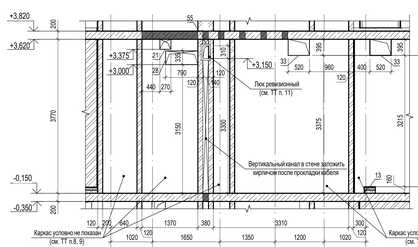

Б (1 : 50)

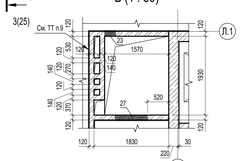

В (1 : 50)

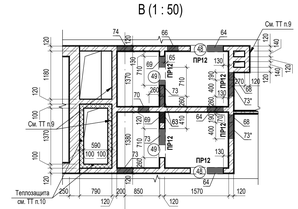

Ведомость отверстий на отм. 0,000

Марка, поз.	Ширина (В), мм	Высота (Н), мм	Отм. низа, мм	Назначение	Примеч.
1	140	160	-0,150	ВК	
2	270	160	+0,150	ВК	
3	270	235	+0,000	ВК	2 Ø12 А500С, l=510 мм
3*	270	235	+2,700	ВК	2 Ø12 А500С, l=510 мм
5	270	310	+0,000	ВК	
5*	270	310	+0,000	ВК	2 Ø12 А500С, l=800 мм
6	270	385	+0,000	ВК	
7	400	460	+1,050	ВК	4 Ø12 А500С, l=580 мм
7.1	400	460	+1,050	ВК	L125x125x8, l=900 мм
8	270	460	+0,750	ВК	2 Ø12 А500С, l=510 мм; см. тт л.11
9	270	95	+3,525	ОВ	
10	270	150	-0,150	ОВ	
11	660	150	-0,150	ОВ	
12	140	160	+3,375	ОВ	
13	270	160	-0,150	ОВ	
14	270	160	-0,150	ОВ	2 Ø12 А500С, l=800 мм
15	660	160	-0,150	ОВ	ПР15
16	140	170	+3,450	ОВ	
17	270	235	+2,850	ОВ	
18	270	235	+3,150	ОВ	
19	270	235	+3,300	ОВ	

Ведомость отверстий на отм. 0,000

Марка, поз.	Ширина (В), мм	Высота (Н), мм	Отм. низа, мм	Назначение	Примеч.
20	920	235	+2,575	ОВ	ПР15
21	270	245	+3,375	ОВ	
22	530	310	+3,075	ОВ	ПР15
23	270	320	+3,300	ОВ	
24	400	320	+3,300	ОВ	
25	530	320	+3,300	ОВ	
26	660	320	+3,300	ОВ	
27	790	320	+3,300	ОВ	
28	790	335	+3,000	ОВ	
29	400	385	+3,075	ОВ	4 Ø12 А500С, l=900 мм
30	530	385	+3,075	ОВ	ПР31
31	530	385	+2,775	ОВ	L125x125x8, l=800 мм; см. тт л.13
32	400	395	+3,225	ОВ	
33	520	395	+3,225	ОВ	
34	530	395	+3,225	ОВ	
35	660	395	+3,225	ОВ	
36	900	420	+3,200	ОВ	
37	400	460	+2,850	ОВ	2 Ø12 А500С, l=850 мм
38	920	470	+3,150	ОВ	
39	1830	470	+3,150	ОВ	
40	920	530	+2,775	ОВ	ПР32
41	1050	535	+2,775	ОВ	ПР32

Ведомость отверстий на отм. 0,000

Марка, поз.	Ширина (В), мм	Высота (Н), мм	Отм. низа, мм	Назначение	Примеч.
42	920	545	+3,075	ОВ	
43	1050	545	+3,075	ОВ	
44	1570	545	+3,075	ОВ	
45	1050	620	+3,000	ОВ	
46	1270	620	+3,000	ОВ	
47	1440	685	+2,775	ОВ	ПР31
48	1440	685	+2,775	ОВ	ПР8
49	1440	760	+2,700	ОВ	ПР7
50	790	835	+0,075	ОВ	ПР12
51	200	200	+3,350	ОВ	
52	270	160	+0,375	ОВ, ВК	4 Ø12 А500С, l=800 мм
52.1	270	310	+0,300	ОВ, ВК	2 Ø12 А500С, l=650 мм; см. тт л.13
53	2220	160	-0,150	ОВ, ВК	ПР6
54	140	170	+3,450	ПС	
55	140	310	+3,150	ЭОМ	см. тт л.12
59	110	285	+1,500	АР	
60	140	95	+3,525	ОВ	
61	400	470	+3,150	ОВ	

Примечания: Отм. низа отв. дана от отм. чистого пола.

Ведомость отверстий на отм. -0,450

Марка, поз.	Ширина (В), мм	Высота (Н), мм	Отм. низа, мм	Назначение	Прим.
62	140	160	+0,525	ВК	
62.1	270	310	+0,450	ВК	L125x125x8, l=800 мм, см.тт л.13
63	270	310	+0,000	ВК	2 Ø12 А500С, l=650 мм
64	400	95	+3,525	ОВ	
65	270	160	-0,150	ОВ	2 Ø12 А500С, l=800 мм
66	270	170	+3,450	ОВ	
66*	270	170	+3,450	ОВ	2 Ø12 А500С, l=850 мм
67	920	195	+3,025	ОВ	
68	190	235	+3,075	ОВ	ПР12
69	270	235	+3,075	ОВ	2 Ø12 А500С, l=650 мм
70	270	235	+3,300	ОВ	
71	400	245	+3,375	ОВ	
72	270	320	+3,300	ОВ	
73	400	385	+2,925	ОВ	2 Ø12 А500С, l=800 мм
73*	400	385	+2,925	ОВ	ПР12
74	400	395	+2,925	ОВ	
75	400	395	+3,225	ОВ	
76	140	95	+3,525	ОВ	

Примечания: Отм. низа отв. дана от отм. чистого пола.

Ведомость оконных проемов 1 этажа

Поз.	Размер проема	Кол.
В-1	2350 x 2925 (h)	2
В-2	2330 x 2925 (h)	1
В-3	2330 x 3375 (h)	1
В-4	1580 x 3320 (h)	1
В-5	1570 x 2870 (h)	1
В-6	1570 x 3320 (h)	1
В-7	2220 x 2925 (h)	1
В-8	2180 x 2925 (h)	1
В-9	2220 x 3375 (h)	1
В-10	2190 x 3370 (h)	1
В-11	1970 x 3375 (h)	1
В-12	2200 x 3375 (h)	1
В-13	2130 x 3375 (h)	1
В-14	2130 x 3375 (h)	1
В-15	2200 x 2925 (h)	1
В-16	2180 x 2925 (h)	1
В-17	1830 x 2925 (h)	1
В-18	1820 x 3375 (h)	1
В-19	1950 x 3375 (h)	1
В-20	2130 x 2920 (h)	1
В-21	2130 x 3375 (h)	1
В-22	1720 x 3375 (h)	1
В-23	1660 x 3375 (h)	1

Ведомость оконных проемов 1 этажа

Поз.	Размер проема	Кол.
В-24	2200 x 3375 (h)	1
В-25	2180 x 3375 (h)	1
В-26	2220 x 2925 (h)	1
В-27	2240 x 2925 (h)	1
В-28	2190 x 2925 (h)	1
В-29	2210 x 3375 (h)	1
В-30	1830 x 2870 (h)	1
В-31	1830 x 2420 (h)	1
В-32	1840 x 2870 (h)	1
В-33	1700 x 2925 (h)	1
В-34	1630 x 3375 (h)	1
В-35	1560 x 2870 (h)	1
В-36	1570 x 3320 (h)	1
В-37	1570 x 3320 (h)	1
В-38	1630 x 2925 (h)	1
В-39	1700 x 2925 (h)	1

Облицовка С686 (или аналог)

Перегородка С112.1 (или аналог)

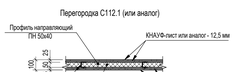

Перегородка С382.1 (или аналог)

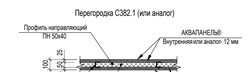

Перегородка С112.2 (или аналог)

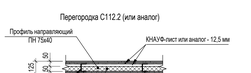

Перегородка С382.2 (или аналог)

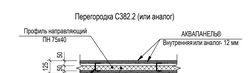

КОМПОНОВОЧНАЯ СХЕМА ЗДАНИЯ:

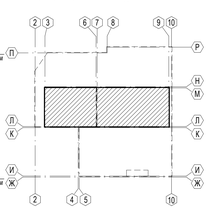

УСЛОВНЫЕ ОБОЗНАЧЕНИЯ:

1	- Марка проема / заполнения проема
ПР1	- Марка перемычки
В-1	- Марка витража/ заполнения проема витража
С112.1	- Тип перегородки или облицовки КНАУФ (или аналог)

ТЕХНИЧЕСКИЕ ТРЕБОВАНИЯ:

1. Общие указания см. л. 2.
2. Отметки низа отверстий даны от отметки чистого пола соответствующего уровня, отверстия поз. 63, 65 даны от уровня 0,000.
3. Размеры монолитных к/б. конструкций на чертеже не указаны, см. соответствующие чертежи комплекта ПЗ4-04-01-1-23 - КЖ.
4. Выполнить крепление кирпичной кладки к элементам железобетонного каркаса здания по сечениям 2-2, 4-4 (шпунт 1, 2 на л. 2) раздела ПЗ4-04-01-1-23 - АР.У.
5. Узлы опирания к/б. и металлических перемычек к к/б. стенам (колоннам) см. комплект ПЗ4-04-01-1-23 - АР.У.
6. Отверстия для инженерных коммуникаций в стенах, перегородках и (или) перекрытиях, не указанные на данном чертеже, выполнять по чертежам комплекта ПЗ4-04-01-1-23 - КЖ, либо по месту в процессе производства работ по чертежам инженерных разделов.
7. В кладке кирпичных стен и перегородок над проемами и отверстиями шириной от 200 до 500 мм выполнить перемычки из 2 Ø12 А500С ГОСТ 34028-2016 на каждые 120 мм толщины стены. Опирание арматуры на кладку не менее 250 мм по длине в каждую сторону. Общий расход на отм. -0,450, 0,000 - 41,3 пог.м.
8. Выполнить защиту по отдельному дизайн-проекту. Необходимо обеспечить доступ в ниши к щитам и кабелям (фальшпанели, двери, скрытые двери и т.д.).
9. Указанные перегородки возводить после монтажа инженерного оборудования (коммуникаций).
10. В указанных местах выполнить теплоизоляцию стен и потолка жесткими минераловатными плитами из каменной ваты (λ=0,038 Вт/м °С), толщиной 100 мм и 150 мм соответственно. Плиты крепить клеевым и механическим способом с использованием тарельчатых дюбелей с металлическим сердечником. Общий расход утеплителя толщ. 100 мм - 126,2 кв.м., толщ. 150 мм - 39,1 кв.м. После монтажа утеплителя, выполнить отделку согласно ведомости отделки помещений.
11. В отверстиях поз. 8 установить металлический ревизионный люк 270х460(h) мм. Всего - 1 шт.
12. В отверстиях поз. 55 установить металлический ревизионный люк 140х310(h) мм. Всего - 1 шт.
13. В отверстиях поз. 52.1, 52.1 установить металлический люк (КАЦ) 270х310 (h) мм. Всего - 3 шт.
14. Выполнить перегородки комплектной системы КНАУФ (или аналог) С112.1 - 152,9 кв.м; С112.2 - 58,2 кв.м по серии 1.031.9-2.07 вып.6.
15. Выполнить перегородки комплектной системы КНАУФ (или аналог) С382.1 - 93,5 кв.м; С382.2 - 34,3 кв.м согласно альбому технических решений "Конструкции из цементных плит АКВАПАНЕЛЬ Внутренние".
16. Выполнить облицовку комплектной системы КНАУФ (или аналог) С686 - 19,7 кв.м согласно альбому технических решений "Конструкции из цементных плит АКВАПАНЕЛЬ Внутренние".
17. Спецификацию элементов и ведомость перемычек см. л. 30.
18. Отделочный план на отм. -0,450, 0,000 (1 этаж) см. л. 39.

6	3	Изм.	42-26		03.26
5	-	Зам.	62-25		10.25
4	10	Изм.	31-25		07.25
Изм.	Кол.уч.	Лист	№док.	Подп.	Дата
Разработал		Захарова			04.26
Проверил		Парначева			04.26
Н. контроль		Кнауб			04.26

П54-04-01-1-23 - АР

Многоквартирные многоэтажные дома с объектами обслуживания жилой застройки, автостоянки и трансформаторные подстанции по ул. Нарымская в Железнодорожном районе г. Новосибирска

Стадия	Лист	Листов
Р	9	


Кладочный план этажа на отм. -0,450, 0,000 (1 этаж)

ПРОЕКТНАЯ АРТЕЛЬ

Формат А2х3А

Согласовано: Бережнова, Тихонов; ВК: Ю.М.; ОВ: Ю.М.; ВК: Еремина, Адамов; ОВ: Ю.М.

Инв. № подл. | Подп. и дата | Взам. инв. №

Фрагмент плана в осях 16-24/А-Б на отм. 0,000 (1 : 100)

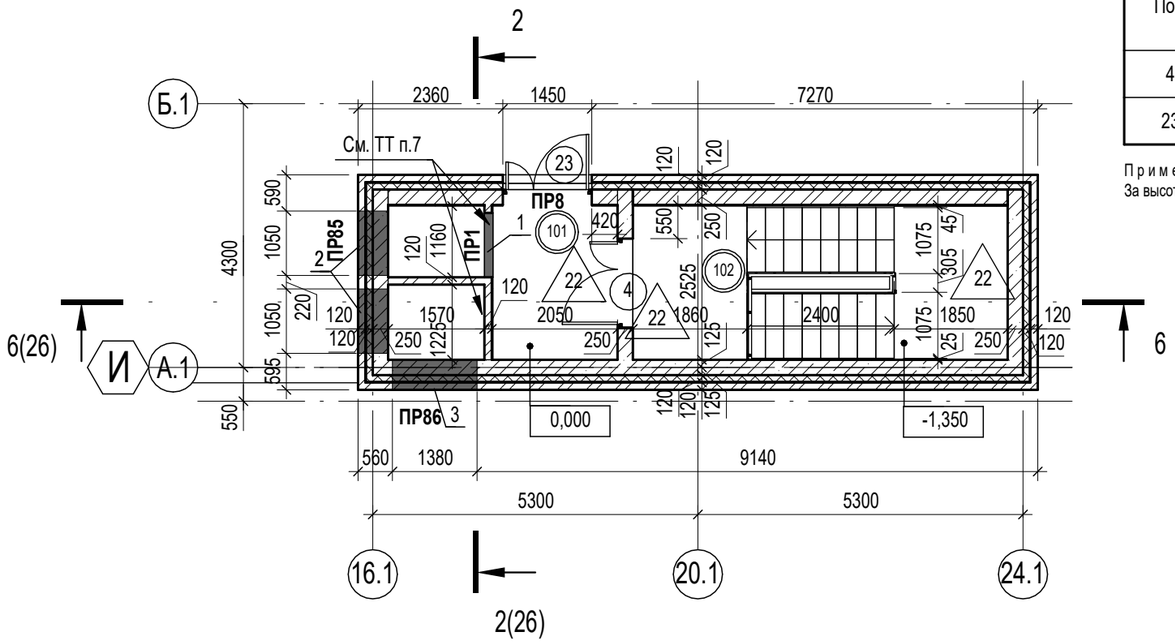

Ведомость дверных проемов на отм. 0,000

Поз.	Размер проема	Кол.
4	1450 x 2100 (h)	1
23	1450 x 2100 (h)	1

Примечание:
За высоту проема принята высота проема от отметки чистого пола.

Экспликация помещений на отм. -0,450, 0,000

Номер помещения	Наименование	Площадь, м²	Кат. помещения
1. Помещения на отм. 0,000			
Автостоянка			
101	Тамбур	5,10	
102	Лестничная клетка Н3	15,30	
		20,40	
		20,40	
Общий итог		20,40	

Ведомость отверстий на отм. 0,000

Марка, поз.	Ширина (В), мм	Высота (Н), мм	Отм. низа, мм	Назначение	Прим.
1	1050	1060	+0,225	ОВ	ПР1

Примечание: Отм. низа отв. дана от отм. чистого пола.

Фрагмент плана кровли в осях 16-24/А-Б (1 : 100)

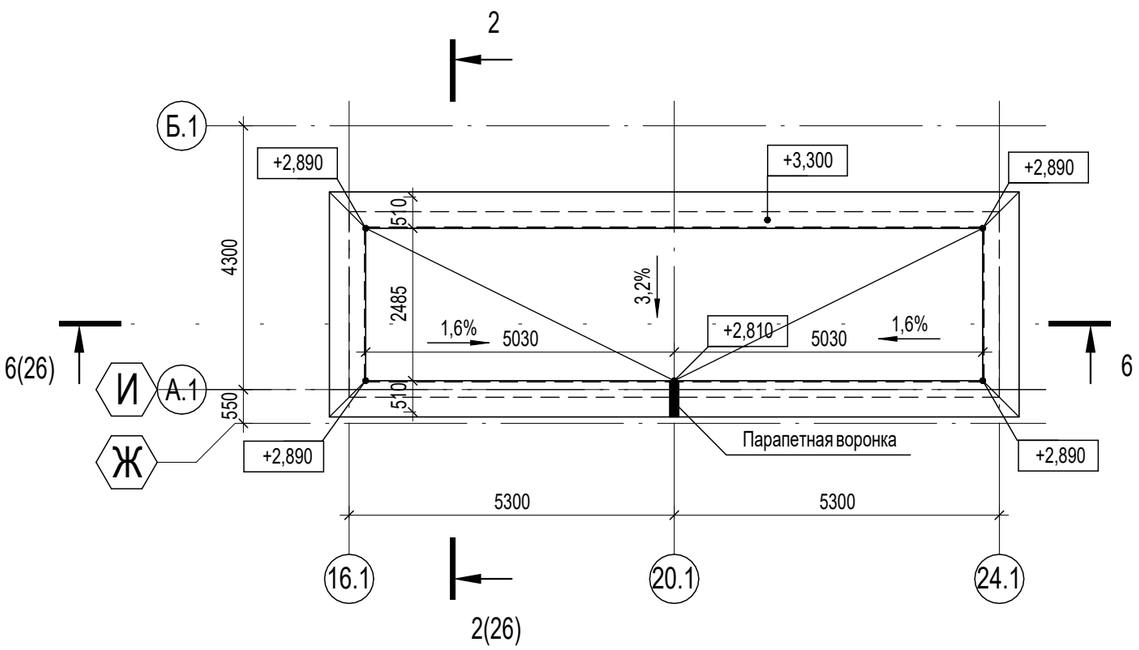

ТЕХНИЧЕСКИЕ ТРЕБОВАНИЯ:

1. Общие указания см. л. 2.
2. Отметки низа отверстий даны от отметки чистого пола.
3. Размеры монолитных ж.б. конструкций на чертеже не указаны, см. соответствующие чертежи комплекта П54-04-01-1-23 - КЖ.
4. Выполнить крепление кирпичной кладки к элементам железобетонного каркаса здания по сечениям 2-2, 4-4 (узлы 1, 2 на л. 2) раздела П54-04-01-1-23 - АР.У.
5. Узлы опирания ж.б. и металлических перемычек к ж.б. стенам (колоннам) см. комплект П54-04-01-1-23 - АР.У.
6. Отверстия для инженерных коммуникаций в стенах, перегородках и (или) перекрытиях, не указанные на данном чертеже, выполнять по чертежам комплекта П54-04-01-1-23 - КЖ, либо по месту в процессе производства работ по чертежам инженерных разделов.
7. Указанные перегородки возводить после монтажа инженерного оборудования (коммуникаций).
8. Спецификацию элементов и ведомость перемычек см. л. 30.
9. Спецификацию элементов заполнения проемов (двери) см. л. 53.
10. Экспликацию полов см. л. 61.
11. Ведомость отделки помещений см. л. 63.

Согласовано: Блинский, Адамов; КЖ, ОВ

Взам. инв. №

Подп. и дата

Инв. № подл.

5	-	Зам.	62-25		10.25
Изм.	Кол.уч.	Лист	№док.	Подп.	Дата
Разработал		Захарова			02.26
Проверил		Паршукова			02.26
Н. контроль		Кнауб			02.26

П54-04-01-1-23 - АР

Многоквартирные многоэтажные дома с объектами обслуживания жилой застройки, автостоянки и трансформаторные подстанции по ул. Нарымская в Железнодорожном районе г. Новосибирска

Многоквартирный дом №1. Блок-секция №1 (по ГП) с объектами обслуживания жилой застройки, с автостоянкой в осях И/П-Р/2-10 и трансформаторной подстанцией - I Этап строительства многоквартирных многоэтажных домов с объектами обслуживания жилой застройки, автостоянками и трансформаторными подстанциями по ул. Нарымская в Железнодорожном районе г. Новосибирска

Стадия	Лист	Листов
Р	10	

Фрагмент плана в осях 16-24/А-Б на отм. 0,000.
Фрагмент плана кровли в осях 16-24/А-Б

ПРОЕКТНАЯ АРТЕЛЬ

Формат А3А

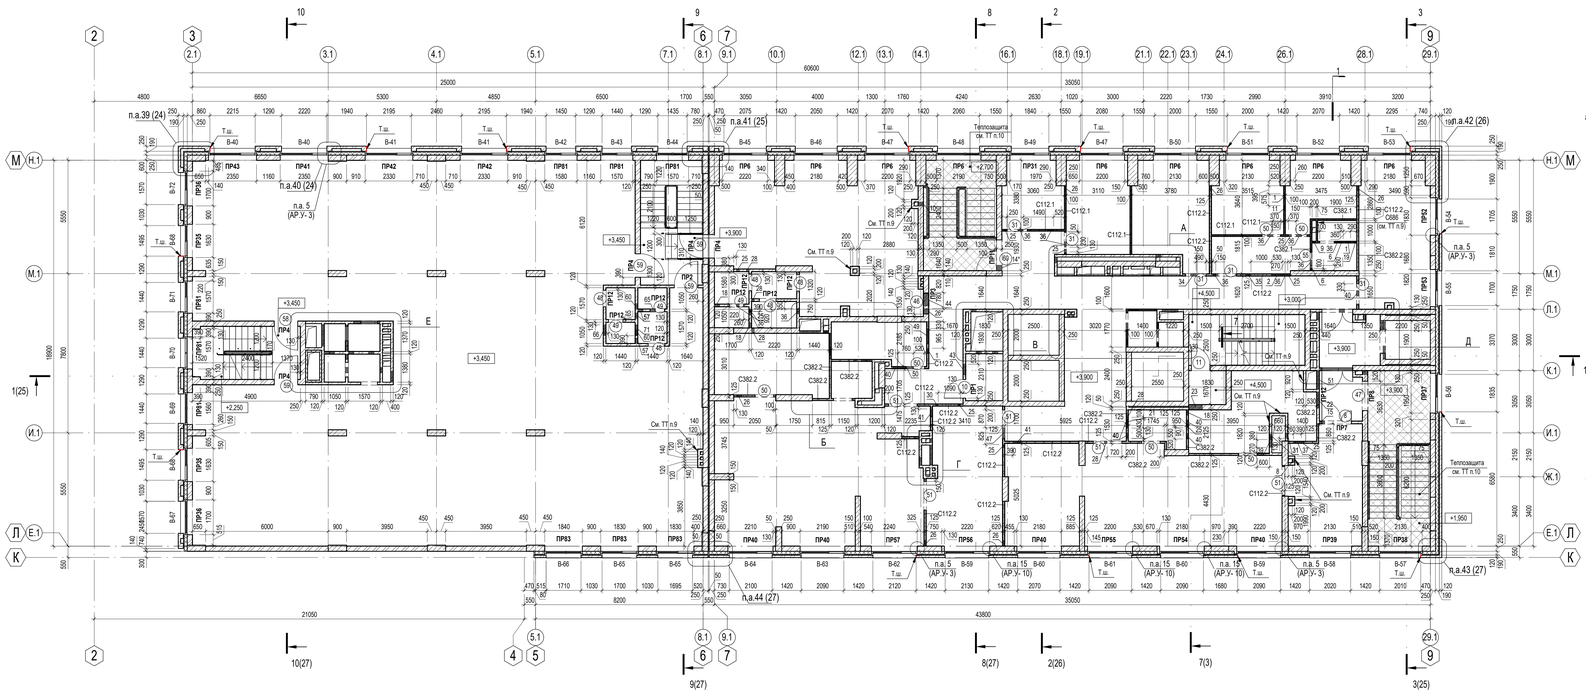

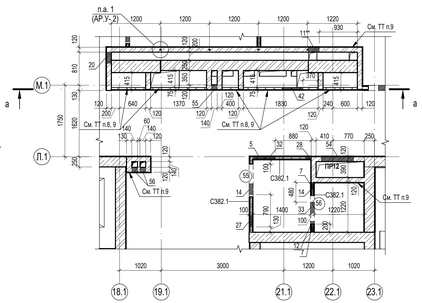

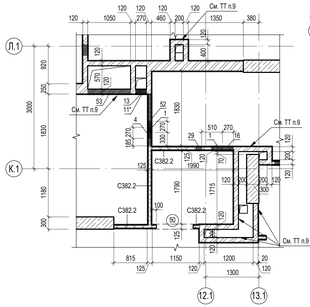

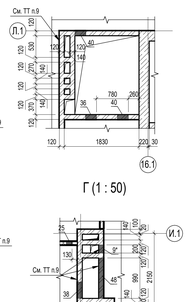

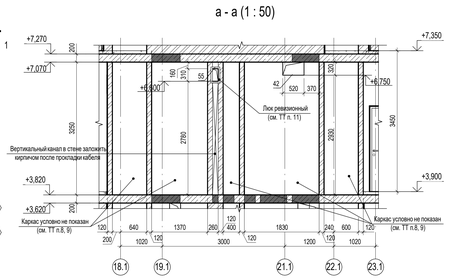

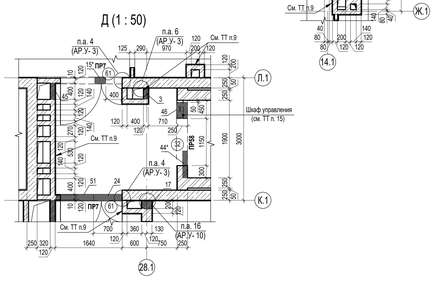

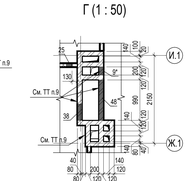

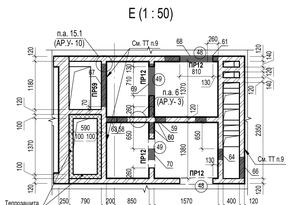

Ведомость отверстий на отм. +3,900

Марка, поз.	Ширина (В), мм	Высота (Н), мм	Отм. низа, мм	Назначение	Примеч.
1	270	80	-0,080	ВК	
2	530	80	-0,080	ВК	
3	270	160	+2,400	ВК	2 Ø12 А500С, l=390 мм
4	270	225	+2,400	ВК	
5	270	235	+2,625	ВК	
6	270	225	+2,700	ВК	
7	140	235	+0,000	ВК	
8	200	235	+2,700	ВК	2 Ø12 А500С, l=440 мм
9	200	235	+2,700	ВК	
9*	200	235	+2,700	ВК	2 Ø12 А500С, l=650 мм
10	200	235	+2,775	ВК	4 Ø12 А500С, l=700 мм
11	270	235	+0,000	ВК	
11*	270	235	+0,000	ВК	2 Ø12 А500С, l=510 мм
11**	270	235	+0,000	ВК	2 Ø12 А500С, l=800 мм
12	270	235	+2,625	ВК	
13	270	235	+2,475	ВК	2 Ø12 А500С, l=510 мм
14	270	235	+2,700	ВК	
14*	270	235	+2,700	ВК	4 Ø12 А500С, l=800 мм
15	270	235	+2,775	ВК	2 Ø12 А500С, l=600 мм
15*	270	235	+2,775	ВК	2 Ø12 А500С, l=800 мм
16	270	235	+2,850	ВК	

Ведомость отверстий на отм. +3,900

Марка, поз.	Ширина (В), мм	Высота (Н), мм	Отм. низа, мм	Назначение	Примеч.
17	200	310	+2,700	ВК	4 Ø12 А500С, l=450 мм
18	270	310	+0,000	ВК	
19	140	385	+0,000	ВК	
20	270	460	+2,400	ВК	2 Ø12 А500С, l=650 мм
21	530	80	-0,080	ОВ, ВК	
22	790	310	+2,700	ОВ, ВК	ПР12
23	674	470	+2,700	ОВ, ВК	
24	700	470	+2,700	ОВ, ВК	
25	140	80	-0,080	ОВ	
26	270	80	-0,080	ОВ	
26*	270	80	-0,080	ОВ	4 Ø12 А500С, l=800 мм
27	270	95	+3,075	ОВ	
28	140	95	+3,075	ОВ	
29	140	160	+2,850	ОВ	
30	140	160	+2,925	ОВ	
31	270	160	+2,925	ОВ	2 Ø12 А500С, l=800 мм
32	270	235	+2,850	ОВ	
33	270	235	+2,850	ОВ	
34	270	235	+2,775	ОВ	
35	270	245	+2,775	ОВ	
36	270	245	+2,925	ОВ	
37	400	245	+2,925	ОВ	

Ведомость отверстий на отм. +3,900

Марка, поз.	Ширина (В), мм	Высота (Н), мм	Отм. низа, мм	Назначение	Примеч.
38	400	310	+2,775	ОВ	2 Ø12 А500С, l=800 мм
39	530	310	+2,550	ОВ	2 Ø12 А500С, l=1050 мм
40	270	320	+2,850	ОВ	
41	400	320	+2,850	ОВ	
42	520	320	+2,850	ОВ	
43	530	320	+2,850	ОВ	
44	660	320	+2,850	ОВ	2 Ø12 А500С, l=800 мм
44*	660	320	+3,480	ОВ	2 Ø12 А500С, l=800 мм
45	400	385	+2,475	ОВ	
46	400	395	+2,475	ОВ	
47	530	395	+2,775	ОВ	
48	990	395	+2,775	ОВ	
49	760	400	+2,700	ОВ	
50	760	470	+2,700	ОВ	
51	920	545	+2,625	ОВ	
52	1270	545	+2,625	ОВ	
53	1050	620	+2,550	ОВ	
54	790	835	+0,075	ОВ	ПР12
55	140	310	+2,700	ЭОМ	см.ТТ п.11
56	140	170	+3,000	ПС	

Примечания: Отм. низа отв. дана от отм. чистого пола.

Ведомость отверстий на отм. +3,450

Марка, поз.	Ширина (В), мм	Высота (Н), мм	Отм. низа, мм	Назначение	Прим.
57	270	160	+2,850	ВК	2 Ø12 А500С, l=510 мм
58	270	235	+2,170	ВК	2 Ø12 А500С, l=800 мм
59	270	270	+2,850	ВК	
60	270	310	+0,000	ВК	2 Ø12 А500С, l=650 мм
61	260	270	+2,850	ОВ	
62	270	80	-0,080	ОВ	
63	265	160	+2,695	ОВ	2 Ø12 А500С, l=800 мм
64	270	160	+2,700	ОВ	2 Ø12 А500С, l=800 мм
65	270	195	+2,925	ОВ	
66	530	270	+2,850	ОВ	
67	1050	535	+2,250	ОВ	ПР59
68	1050	570	+2,550	ОВ	
69	1050	870	+2,250	ОВ	
70	270	160	+2,700	ОВ	2 Ø12 А500С, l=800 мм
71	530	270	+2,850	ОВ	

Примечания: Отм. низа отв. дана от отм. чистого пола.

Примечания: За высоту проема принята высота проема от отметки чистого пола.

Ведомость дверных проемов 2 этажа

Поз.	Размер проема	Кол.
8	1440 x 2100 (h)	1
10	910 x 2100 (h)	1
11	910 x 2100 (h)	1
31	1000 x 2100 (h)	5
32	1600 x 2100 (h)	1
46	1010 x 2100 (h)	1
47	1440 x 2100 (h)	1
48	810 x 2100 (h)	7
49	710 x 2100 (h)	6
50	900 x 2100 (h)	7
51	1400 x 2100 (h)	5
55	800 x 2100 (h)	2
56	700 x 2100 (h)	1
58	1150 x 2100 (h)	1
59	1150 x 2100 (h)	4
60	1510 x 2100 (h)	1
61	1510 x 2100 (h)	2

Ведомость оконных проемов 2 этажа

Поз.	Размер проема	Кол.
B-40	2350 x 2830 (h)	2
B-41	2330 x 2830 (h)	2
B-42	1580 x 2820 (h)	1
B-43	1570 x 2820 (h)	1
B-44	1570 x 2820 (h)	1
B-45	2220 x 2925 (h)	1
B-46	2180 x 2925 (h)	1
B-47	2200 x 2925 (h)	2
B-48	2190 x 2925 (h)	1
B-49	1970 x 2925 (h)	1
B-50	2130 x 2925 (h)	1
B-51	2130 x 2925 (h)	1
B-52	2200 x 2925 (h)	1
B-53	2180 x 2925 (h)	1
B-54	1830 x 2625 (h)	1
B-55	1820 x 2625 (h)	1
B-56	1950 x 2625 (h)	1
B-57	2130 x 2625 (h)	1
B-58	2130 x 2625 (h)	1
B-59	2220 x 2625 (h)	2
B-60	2180 x 2625 (h)	2
B-61	2200 x 2625 (h)	1
B-62	2240 x 2625 (h)	1

Ведомость оконных проемов 2 этажа

Поз.	Размер проема	Кол.
B-63	2190 x 2625 (h)	1
B-64	2210 x 2625 (h)	1
B-65	1830 x 2820 (h)	2
B-66	1840 x 2820 (h)	1
B-67	1700 x 2830 (h)	1
B-68	1630 x 2830 (h)	2
B-69	1560 x 2770 (h)	1
B-70	1570 x 2770 (h)	1
B-71	1570 x 2770 (h)	1
B-72	1700 x 2830 (h)	1

КОМПОНОВОЧНАЯ СХЕМА ЗДАНИЯ:

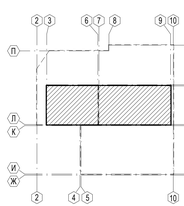

УСЛОВНЫЕ ОБОЗНАЧЕНИЯ:

1	- Марка проема / заполнения проема
ПР1	- Марка перемычки
В-1	- Марка витража/ заполнения проема витража
С112.1	- Тип перегородки или облицовки КНАУФ (или аналог) (схему перегородки и облицовки см. л. 9)

ТЕХНИЧЕСКИЕ ТРЕБОВАНИЯ:

1. Общие указания см. л. 2.
2. Отметки низа отверстий даны от отметки чистого пола соответствующего уровня.
3. Размеры монолитных ж.б. конструкций на чертеже не указаны, см. соответствующие чертежи комплекта П54-04-01-1-23 - КЖ.
4. Выполнить кирпичная кладка с элементами железобетонного каркаса здания по сечениям 2-2, 4-4 (узлы 1, 2 на л. 2) раздела П54-04-01-1-23 - АР.У. Выполнить крепление кирпичной кладки с перекрытием здания по узлу 1 (л.2) раздела П54-04-01-1-23 - АР.У (см. места обозначенные на плане).
5. Узлы опирания ж.б. и металлических перемычек к ж.б. стенам (колонна) см. комплект П54-04-01-1-23 - АР.У.
6. Отверстия для инженерных коммуникаций в стенах, перегородках и (или) перекрытиях, не указанные на данном чертеже, выполнить по чертежам комплекта П54-04-01-1-23 - КЖ, либо по месту в процессе производства работ по чертежам инженерных разделов.
7. В кладке кирпичных стен и перегородок над проемами и отверстиями шириной от 200 до 500 мм выполнить перемычки из 2 Ø12 А500С ГОСТ 34028-2016 на каждые 120 мм толщины стены. Опирание арматуры на кладку не менее 250 мм по длине в каждую сторону. Общий расход на отм. +3,450, +3,900 - 29,7 тонн.
8. Выполнить зашивку по отдельному дизайн-проекту. Необходимо обеспечить доступ в нишу с щитком к кабелям (фальшпанели, двери, скрытые двери и т.д.)
9. Указанные перегородки возводить после монтажа инженерного оборудования (коммуникаций).
10. В указанных местах выполнить теплоизоляцию потолка жесткими минераловатными плитами из каменной ваты (λ=0,038 Вт/м·°С), толщиной 150 мм. Плиты крепить клеевым и механическим способом с использованием тарельчатых дюбелей с металлическим сердечником. Общий расход утеплителя толщ. 150 мм - 45,6 м.куб. После монтажа утеплителя, выполнить отделку согласно ведомости отделки помещений.
11. В отверстии поз. 55 установить металлический ревизионный люк 140х310(h) мм. Всего - 1 шт.
12. Выполнить перегородки комплектной системы КНАУФ (или аналог) С112.1 - 46,6 кв.м, С112.2 - 101,5 кв.м по серии 1.031.9-2.07 вып.6.
13. Выполнить перегородки комплектной системы КНАУФ (или аналог) С382.1 - 30,2 кв.м, С382.2 - 68,2 кв.м согласно альбому технических решений "Конструкции из цементных плит АКВАПАНЕЛЬ® Внутренние".
14. Выполнить облицовку комплектной системы КНАУФ (или аналог) С688 - 3,3 кв.м согласно альбому технических решений "Конструкции из цементных плит АКВАПАНЕЛЬ® Внутренние".
15. Проем лифта увеличен для монтажа шкафа управления.
16. Спецификацию элементов и ведомость перемычек см. л. 30.
17. Отделочный план на отм. +3,450, +3,900 (2 этажа) см. л. 40.

5	-	Зам	62-25		10.25	Многоквартирные многоэтажные дома с объектами обслуживания жилой застройки, автостоянки и трансформаторные подстанции по ул. Нарымская в Железнодорожном районе г. Новосибирска
4	10	Изм.	31-25		07.25	
Изм.	Кол.уч.	Лист	№док.	Подп.	Дата	
Разработал		Захарова			02.25	Многоквартирный дом №1, Блок-секция №1 (п.75) с объектами обслуживания жилой застройки, с автостоянкой и встр-КЗ-П-10 и трансформаторной подстанцией - 2 Этап строительства многоквартирных многоэтажных домов с объектами обслуживания жилой застройки, автостоянками и трансформаторными подстанциями по ул. Нарымская в Железнодорожном районе г. Новосибирска
Проверил		Парсункова			02.25	
Н. контроль		Кнауб			02.25	Кладочный план этажа на отм. +3,450, +3,900 (2этаж)

Стадия	Лист	Листов
Р	11	

ПРОЕКТНАЯ АРТЕЛЬ

Формат А2х3А

Согласовано: Беркимбаева, Тилеева | ВК: Ю.Ю.М | ОВиК: Ермолаев, Адамов | ВК: | ОВ: | Взам. инв. №: | Подп. и дата: | Инв. № подл.:

Кладочный план этажа на отм.+7,350 (3 этаж) (1 : 100)

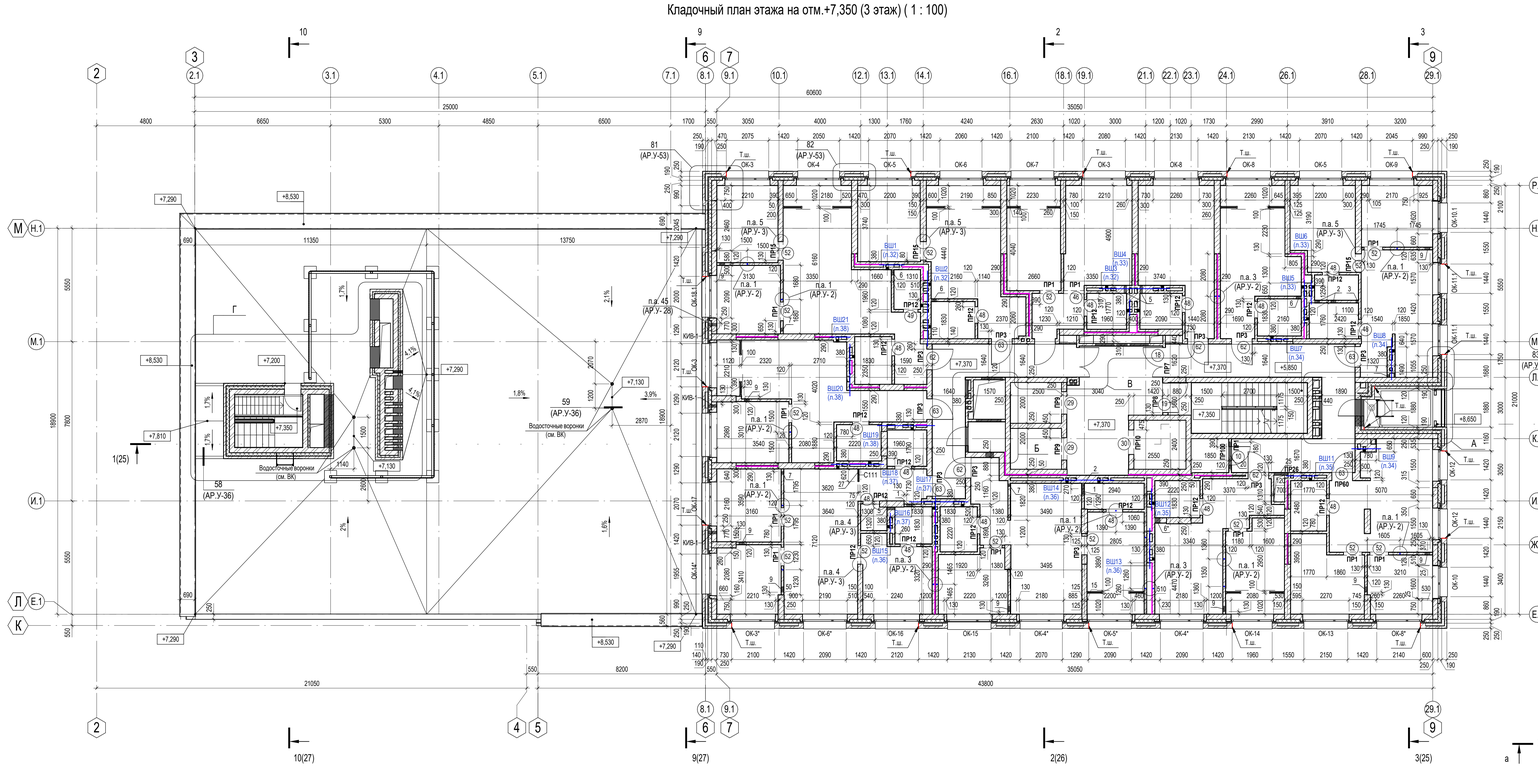

А (1 : 50)

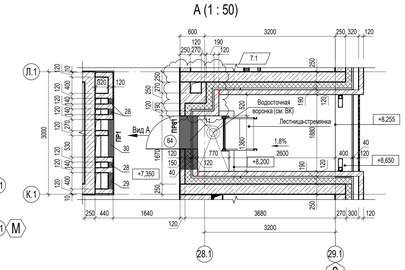

Г (1 : 50)

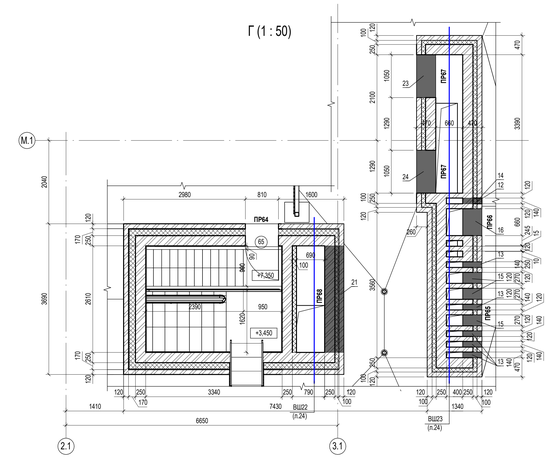

Вид А (1 : 50)

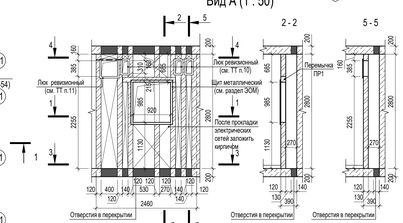

Б (1 : 50)

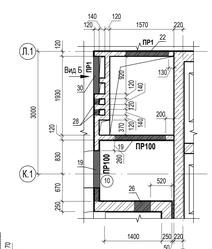

Вид Б (1 : 50)

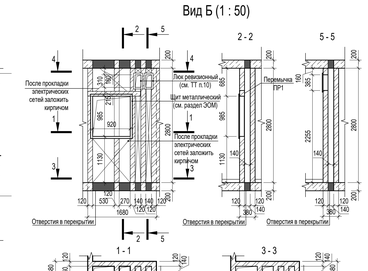

В (1 : 50)

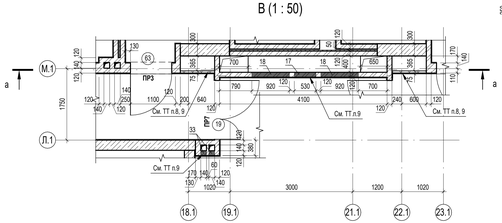

а - а (1 : 50)

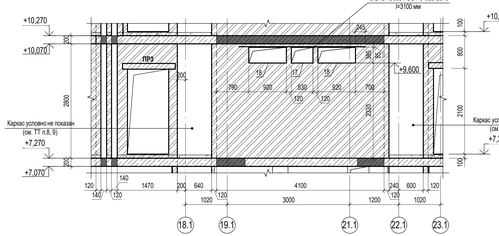

Ведомость отверстий 3 этажа

Марка, поз.	Ширина (В), мм	Высота (Н), мм	Отм. низа, мм	Назначение	Примеч.
1	270	85	-0,080	ВК	2 Ø12 А500С, l=650 мм
2	270	235	+0,000	ВК	2 Ø12 А500С, l=650 мм
3	140	160	+0,000	ВК	
5	140	385	+0,000	ВК	
6	270	385	+0,000	ВК	2 Ø12 А500С, l=650 мм
6*	270	385	+0,000	ВК	4 Ø12 А500С, l=650 мм
7	140	85	-0,080	ОВ	
9	270	85	-0,080	ОВ	2 Ø12 А500С, l=650 мм
11	1310	95	+2,625	ОВ	
12	140	310	+0,145	ОВ	
13	140	310	+1,045	ОВ	ПР64
14	140	310	+1,570	ОВ	
15	270	310	+1,045	ОВ	ПР64
16	660	310	+1,045	ОВ	ПР65
17	530	385	+2,250	ОВ	2 Ø12 А500С, l=3100 мм
18	920	385	+2,250	ОВ	2 Ø12 А500С, l=3100 мм
19	1240	490	+2,120	ОВ	ПР100
20	1310	365	+2,260	ОВ	ПР100
21	2610	535	+1,870	ОВ	ПР68
22	1050	685	+0,020	ОВ	ПР1
23	1050	1060	+0,370	ОВ	ПР66

7.2

Ведомость отверстий 3 этажа

Марка, поз.	Ширина (В), мм	Высота (Н), мм	Отм. низа, мм	Назначение	Примеч.
24	1050	1135	+0,595	ОВ	ПР66
25	660	760	+0,020	ОВ	ПР65
26	400	85	-0,080	ОВ, ВК	4 Ø12 А500С, l=900 мм
27	250	300	-0,080	ОВ, ВК	
28	140	310	+2,250	ЭОМ	см.ТТ п.10
29	400	385	+2,175	ЭОМ	2 Ø12 А500С, l=650 мм; см.ТТ п.11
30	920	985	+1,050	ЭОМ	ПР1
33	140	170	+2,550	ПС	
КИВ-1	140	160	+2,020	ОВ	

Примечание: Отм. низа отв. дана от отм. чистого пола +7,350.

Ведомость оконных проемов 3 этажа

Поз.	Размер проема	Кол.
ОК-3	2210 x 1995 (h)	4
ОК-3*	2210 x 1995 (h)	1
ОК-4	2180 x 1995 (h)	1
ОК-4*	2180 x 1995 (h)	2
ОК-5	2200 x 1995 (h)	1
ОК-5*	2200 x 1995 (h)	1
ОК-6	2190 x 1995 (h)	1
ОК-6*	2190 x 1995 (h)	1
ОК-7	2230 x 1995 (h)	1
ОК-8	2260 x 1995 (h)	2
ОК-8*	2260 x 1995 (h)	1
ОК-9	2170 x 1995 (h)	1
ОК-10	1600 x 1995 (h)	1
ОК-10.1	1600 x 2000 (h)	1
ОК-11.1	1570 x 2000 (h)	2
ОК-12	1550 x 1995 (h)	2
ОК-13	2270 x 1995 (h)	1
ОК-14	2080 x 1995 (h)	1
ОК-14*	2080 x 1995 (h)	1
ОК-15	2220 x 1995 (h)	1
ОК-16	2240 x 1995 (h)	1
ОК-17	2160 x 1995 (h)	1
ОК-18.1	2090 x 2000 (h)	1

Ведомость дверных проёмов 3 этажа

Поз.	Размер проема	Кол.
10	910 x 2100 (h)	2
18	1440 x 2100 (h)	1
19	1440 x 2100 (h)	2
29	1100 x 2300 (h)	1
30	1200 x 2300 (h)	1
46	1010 x 2100 (h)	1
48	810 x 2100 (h)	15
49	710 x 2100 (h)	1
52	910 x 2100 (h)	15
62	1010 x 2100 (h)	3
63	1010 x 2100 (h)	6
64	810 x 2100 (h)	1
65	810 x 1650 (h)	1

7.3

Примечание: За высоту проема принята высота проема от отметки чистого пола.

Перегородка С111 (или аналог)

КОМПОНОВОЧНАЯ СХЕМА ЗДАНИЯ:

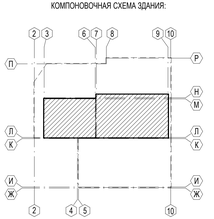

УСЛОВНЫЕ ОБОЗНАЧЕНИЯ:

- (1) - Марка проема / заполнения проема
- ПР1 - Марка перемычки
- ОК-1 - Марка окна/ заполнения проема окна
- С112.1 - Тип перегородки или облицовки КНАУФ (или аналог)

ТЕХНИЧЕСКИЕ ТРЕБОВАНИЯ:

1. Общие указания см. л. 2.
2. Отметки низа отверстий даны от уровня чистого пола.
3. Размеры монолитных к.б. конструкций на чертеже не указаны, см. соответствующие чертежи комплекта П54-04-01-1-23 - КЖ.
4. Выполнить крепление кирпичной кладки к элементам железобетонного каркаса здания по сечениям 2-2, 4-4, 6-6 (узлы 1, 2, 3 на л. 2) раздела П54-04-01-1-23 - АР.У.
5. Узлы опирания к.б. и металлических перемычек к ж.б. стенам (колоннам) см. комплект П54-04-01-1-23 - АР.У.
6. Отверстия для инженерных коммуникаций в стенах, перегородках и (или) перекрытиях, не указанные на данном чертеже, выполнять по чертежам комплекта П54-04-01-1-23 - КЖ, либо по месту в процессе производства работ по спецификациям инженерных разделов.
7. В кладке кирпичных стен и перегородок над проемами и отверстиями шириной от 200 до 500 мм выполнить перемычки из 2 Ø12 А500С ГОСТ 34028-2016 с хомутами через 120 мм толщины стены. Опирание арматуры на кладку не менее 250 мм по длине в каждую сторону. Общий расход на отм. +7,350 - 34,0 пог.м.
8. Выполнить лишнее по отдельному дизайн-проекту. Необходимо обеспечить доступ в нишу к щиткам и кабелям (фальшпанели, двери, скрытые двери и т.д.)
9. Указанные перегородки возводить после монтажа инженерного оборудования (коммуникаций).
10. В отверстии поз. 29 установить металлический ревизионный люк 140х310(h) мм. Всего - 5 шт.
11. В отверстии поз. 29 установить металлический ревизионный люк 400х385(h) мм. Всего - 1 шт.
12. Выполнить перегородку комплектной системы КНАУФ (или аналог) С111 - 1,7 кв.м по серии 1.031.9-2.07 вып.6.
13. Фрагмент плана кровли в осях 2-АФ-Н см. л. 24.
14. Спецификацию элементов и ведомость перемычек см. л. 31.
15. Отделочный план на отм. +7,350 (3 этаж) см. л. 41.
16. Схему расположения деталей фасада под наружную версту плана на отм. +7,350 (3 этаж) см. л. 70.

7	4	Изм.	55-26		04.26
6	6	Изм.	42-26		03.26
5	-	Зам.	62-25		10.25
4	-	Зам.	31-25		07.25
Изм.	Кол.уч.	Лист	№док.	Подп.	Дата
Разработал		Захарова			04.26
Проверил		Паршукова			04.26
Н. контроль		Кнауб			04.26

П54-04-01-1-23 - АР

Многоквартирные многоэтажные дома с объектами обслуживания жилой застройки, автостоянки и трансформаторными подстанции по ул. Нарымская в Железнодорожном районе г. Новосибирск

Жилые многоквартирные дом №1 (поз.1) с объектами обслуживания жилой застройки, с автостоянкой и осях К5/Р-10 и трансформаторной подстанцией - 2 (при строительстве многоквартирных многоэтажных домов с объектами обслуживания жилой застройки, автостоянками и трансформаторными подстанциями по ул. Нарымская в Железнодорожном районе г. Новосибирск)

Стадия	Лист	Листов
Р	12	

Кладочный план этажа на отм.+7,350 (3 этаж)

ПРОЕКТНАЯ АРТЕЛЬ

Формат А2х3А

Согласовано: Березовская, Тихова | ВК: Ю.М. | ЭОМ: Ю.М. | ОВ: Ю.М. | АК: Ю.М. | Адамов, Ефимовский

Инв. № подл. | Подп. и дата | Взам. инв. №

Кладочный план этажа на отм. +10,350 (типовой 4-6 этаж) (1 : 100)

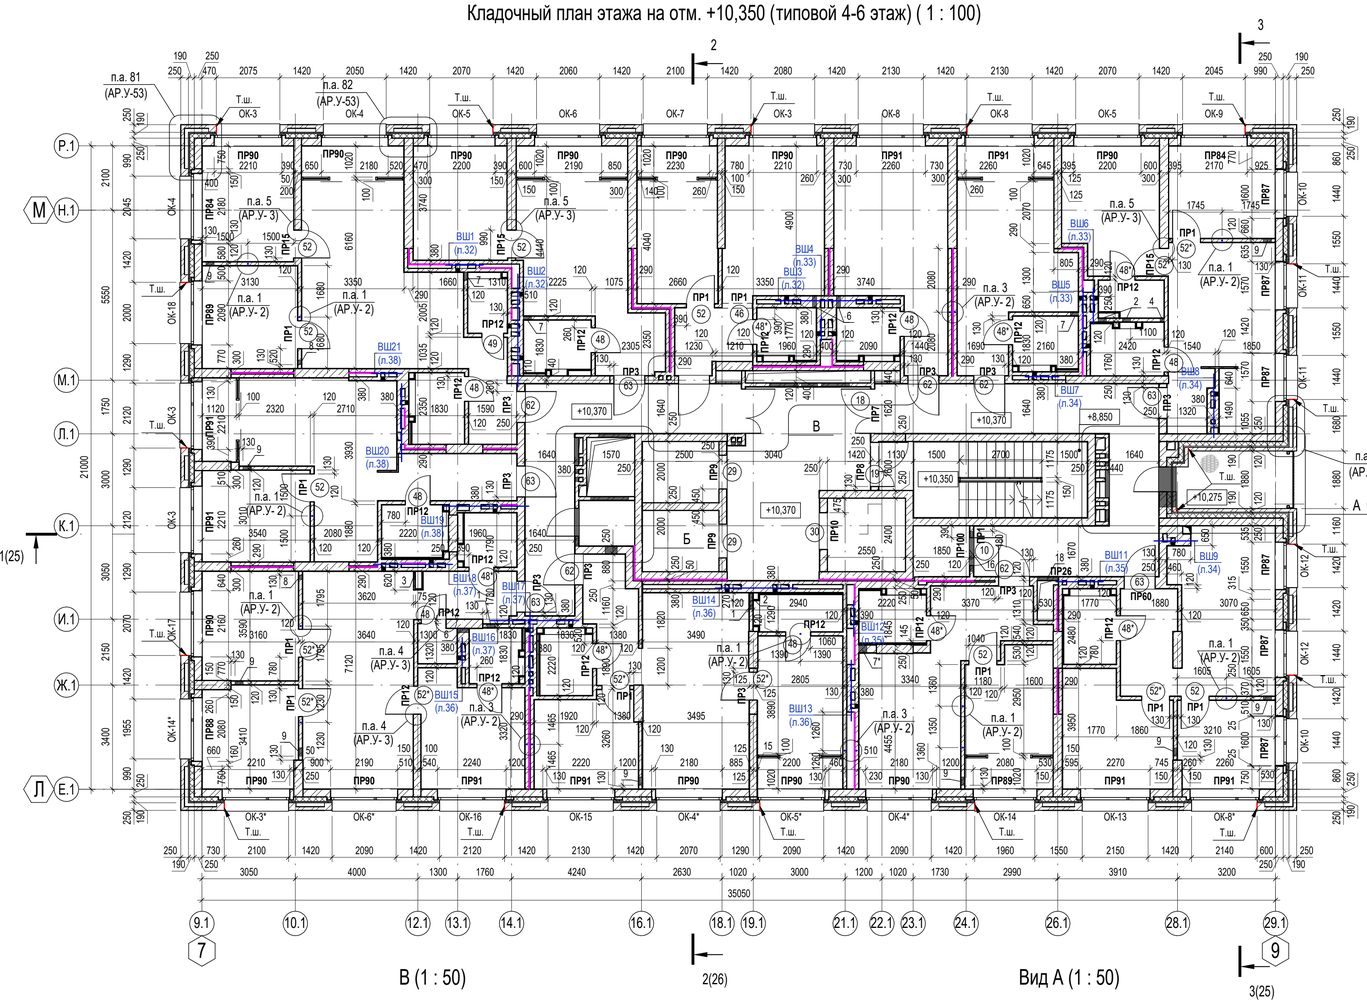

Ведомость дверных проёмов 4 этажа

Поз.	Размер проема	Кол.
10	910 x 2100 (h)	2
18	1440 x 2100 (h)	1
19	1440 x 2100 (h)	2
29	1100 x 2300 (h)	2
30	1200 x 2300 (h)	1
46	1010 x 2100 (h)	1
48	810 x 2100 (h)	7
48*	810 x 2100 (h)	8
49	710 x 2100 (h)	1
52	910 x 2100 (h)	7
52*	910 x 2100 (h)	8
62	1010 x 2100 (h)	5
63	1010 x 2100 (h)	6
64	810 x 2100 (h)	1

Примечание:
За высоту проема принята высота проема от отметки чистого пола.

Ведомость оконных проемов 4 этажа

Поз.	Размер проема	Кол.
ОК-3	2210 x 1995 (h)	4
ОК-3*	2210 x 1995 (h)	1
ОК-4	2180 x 1995 (h)	2
ОК-4*	2180 x 1995 (h)	2
ОК-5	2200 x 1995 (h)	2
ОК-5*	2200 x 1995 (h)	1
ОК-6	2190 x 1995 (h)	1
ОК-6*	2190 x 1995 (h)	1
ОК-7	2230 x 1995 (h)	1
ОК-8	2260 x 1995 (h)	2
ОК-8*	2260 x 1995 (h)	1
ОК-9	2170 x 1995 (h)	1
ОК-10	1600 x 1995 (h)	2
ОК-11	1570 x 1995 (h)	2
ОК-12	1550 x 1995 (h)	2
ОК-13	2270 x 1995 (h)	1
ОК-14	2080 x 1995 (h)	1
ОК-14*	2080 x 1995 (h)	1
ОК-15	2220 x 1995 (h)	1
ОК-16	2240 x 1995 (h)	1
ОК-17	2160 x 1995 (h)	1
ОК-18	2090 x 1995 (h)	1

Ведомость отверстий 4 этажа

Марка, поз.	Ширина (B), мм	Высота (H), мм	Отм. низа, мм	Назначение	Примеч.
1	270	85	-0,080	ВК	2 Ø12 А500С, l=650 мм
2	270	235	+0,000	ВК	2 Ø12 А500С, l=650 мм
3	250	300	+0,000	ВК	
4	140	160	+0,000	ВК	
6	140	385	+0,000	ВК	
7	270	385	+0,000	ВК	2 Ø12 А500С, l=650 мм
7*	270	385	+0,000	ВК	4 Ø12 А500С, l=650 мм
8	140	85	-0,080	ОВ	
9	270	85	-0,080	ОВ	2 Ø12 А500С, l=650 мм
12	1310	95	+2,625	ОВ	
13	530	385	+2,250	ОВ	2 Ø12 А500С, l=3100 мм
14	920	385	+2,250	ОВ	2 Ø12 А500С, l=3100 мм
15	1240	490	+2,120	ОВ	ПР100
16	1310	365	+2,260	ОВ	ПР100
17	1050	685	+0,020	ОВ	ПР1
18	660	760	+0,020	ОВ	ПР26
19	400	85	-0,080	ОВ, ВК	4 Ø12 А500С, l=900 мм
20	140	310	+2,250	ЭОМ	см.ТТ п.10
21	400	385	+2,175	ЭОМ	2 Ø12 А500С, l=650 мм; см.ТТ п.11
22	920	985	+1,050	ЭОМ	ПР1
23	140	170	+2,550	ПС	

Примечание: Отм. низа отв. дана от отм. чистого пола +10,350.

Б (1 : 50)

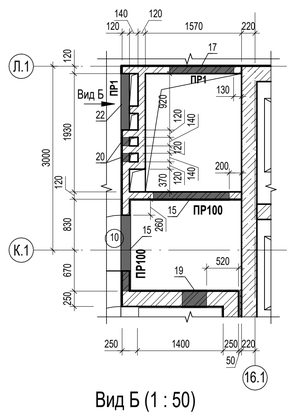

А (1 : 50)

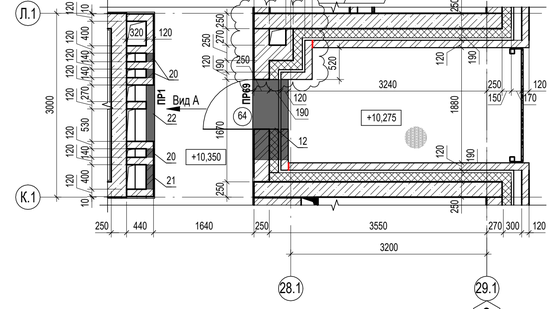

Вид Б (1 : 50)

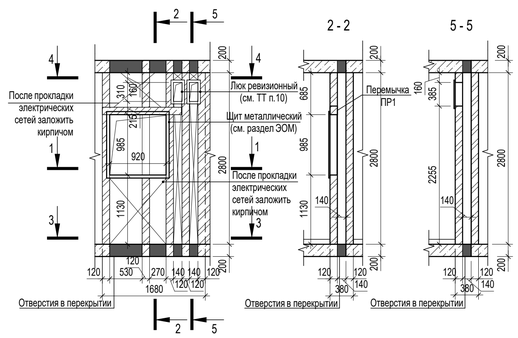

В (1 : 50)

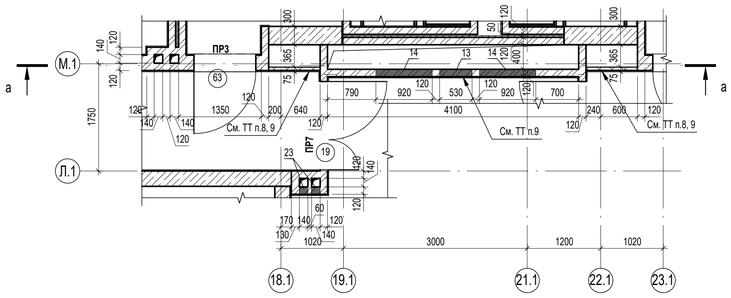

Вид А (1 : 50)

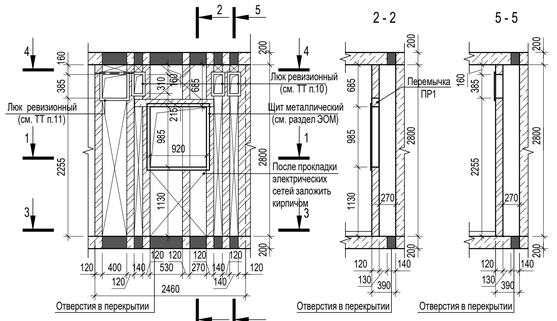

а - а (1 : 50)

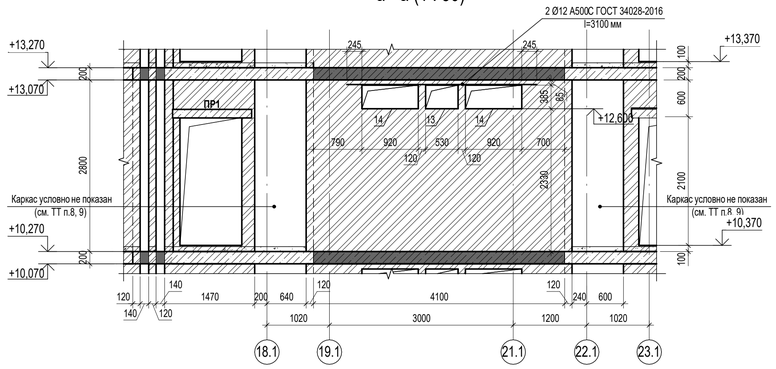

КОМПОНОВОЧНАЯ СХЕМА ЗДАНИЯ:

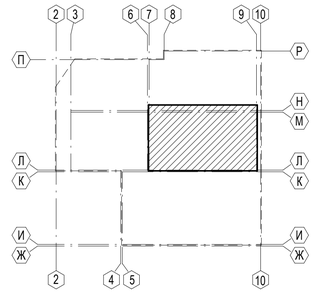

УСЛОВНЫЕ ОБОЗНАЧЕНИЯ:

1	- Марка проема / заполнения проема
ПР1	- Марка перемычки
ОК-1	- Марка окна/ заполнения проема окна
С112.1	- Тип перегородки или облицовки КНАУФ (или аналог)

ТЕХНИЧЕСКИЕ ТРЕБОВАНИЯ:

1. Общие указания см. л. 2.
2. Отметки низа отверстий даны от уровня чистого пола.
3. Размеры монолитных ж.б. конструкций на чертеже не указаны, см. соответствующие чертежи комплекта П54-04-01-1-23 - КЖ.
4. Выполнить крепление кирпичной кладки к элементам железобетонного каркаса здания по сечениям 2-2, 4-4, 6-6 (узлы 1, 2, 3 на л. 2) раздела П54-04-01-1-23 - АР.У.
5. Узлы опирания ж.б. и металлических перемычек к ж.б. стенам (колоннам) см. комплект П54-04-01-1-23 - АР.У.
6. Отверстия для инженерных коммуникаций в стенах, перегородках и (или) перекрытиях, не указанные на данном чертеже, выполнять по чертежам комплекта П54-04-01-1-23 - КЖ, либо по месту в процессе производства работ по чертежам инженерных разделов.
7. В кладке кирпичных стен и перегородок над проемами и отверстиями шириной от 200 до 500 мм выполнить перемычки из 2 Ø12 А500С ГОСТ 34028-2016 на ребре 120 мм толщины стены. Опирание арматуры на кладку не менее 250 мм по длине в каждую сторону. Общий расход на отм. +10,350 - 34,0 пог.м.)
8. Выполнить зашивку по отдельному дизайн-проекту. Необходимо обеспечить доступ в нишу к щиткам и кабелям (фальшпанели, двери, скрытые двери и т.д)
9. Указанные перегородки возводить после монтажа инженерного оборудования (коммуникаций).
10. В отверстие поз. 20 установить металлический ревизионный люк 140x310(h) мм. Всего - 5 шт.
11. В отверстие поз. 21 установить металлический ревизионный люк 400x385(h) мм. Всего - 1 шт.
12. Спецификацию элементов и ведомость перемычек см. л. 31. Марки перемычек по наружным окнам указаны для 4, 6, 8 типового этажа.
13. Отделочный план на отм. +10,350 (типовой 4-6 этаж) см. л. 42.
14. Отделочный план на отм. +10,350 (типовой 4-6 этаж) см. л. 13.1.
15. Устройство зашивок в санузлах плана на отм. +10,350 (типовой 4-6 этаж) см. л. 13.1.

7	4	Изм.	55-26		04.26	**П54-04-01-1-23 - АР**
6	8	Изм.	42-26		03.26	
5	-	Зам.	62-25		10.25	Многоквартирные многоэтажные дома с объектами обслуживания жилой застройки, автостоянки и трансформаторные подстанции по ул. Нарымская в Железнодорожном районе г. Новосибирска
4	-	Зам.	31-25		07.25	
Изм.	Кол.уч.	Лист	№док.	Подп.	Дата	
Разработал		Захарова			04.26	Многоквартирный дом №1. Блок-секция №1 (по ГП) с объектами обслуживания жилой застройки, с автостоянкой в осях И/3-Р/2-10 и трансформаторной подстанцией - I Этап строительства многоквартирных многоэтажных домов с объектами обслуживания жилой застройки, автостоянками и трансформаторными подстанциями по ул. Нарымская в Железнодорожном районе г. Новосибирска
Проверил		Паршукова			04.26	
Н. контроль		Кнауб			04.26	Кладочный план этажа на отм. +10,350 (типовой 4-6 этаж)

Стадия	Лист	Листов
Р	13	

ПРОЕКТНАЯ АРТЕЛЬ

Формат А1А

Согласовано: Березикова (ВК), Тихонов (ЭОМ)
Согласовано: Блинский (КЖ), Адамов (ОВ)
Взам. инв. №
Подп. и дата
Инв. № подл.

План расположения зашивок этажа на отм. +10,350 (типовой 4-6 этаж) (1 : 100)

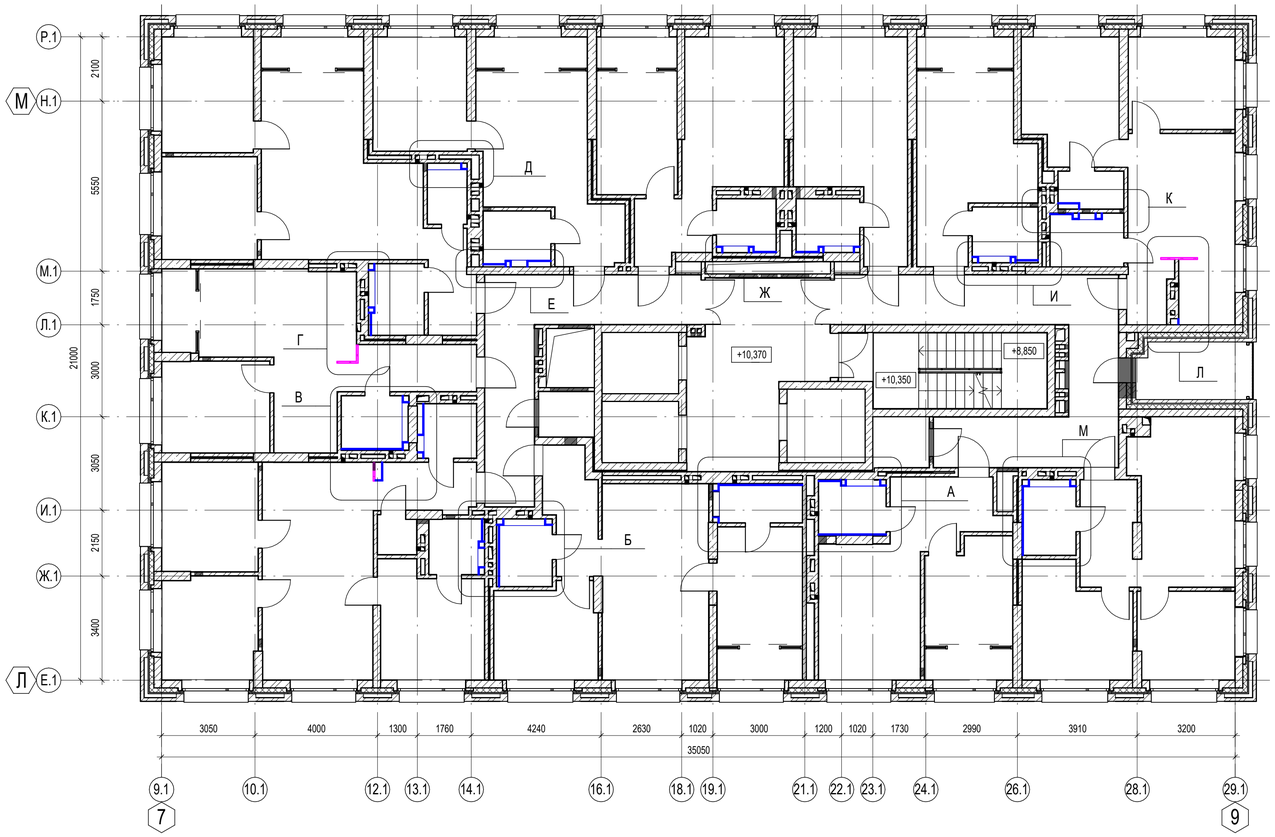

Ж (1 : 50)

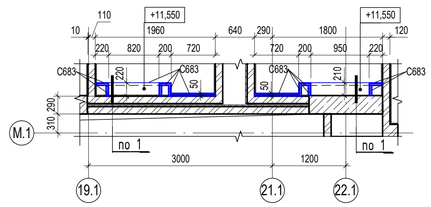

И (1 : 50)

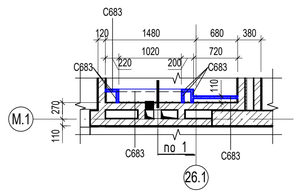

К (1 : 50)

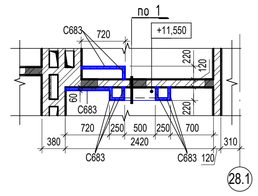

Л (1 : 50)

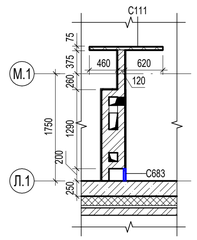

М (1 : 50)

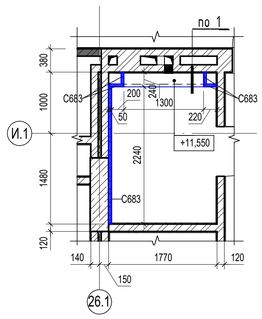

1

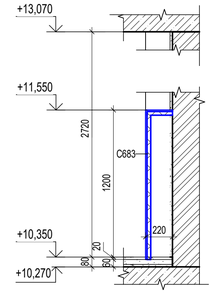

А (1 : 50)

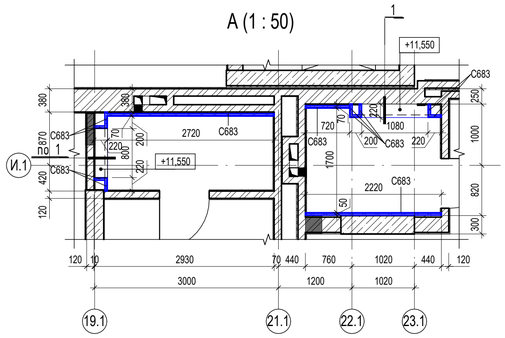

Б (1 : 50)

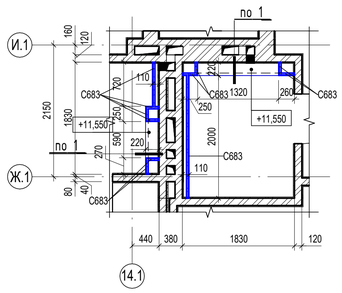

В (1 : 50)

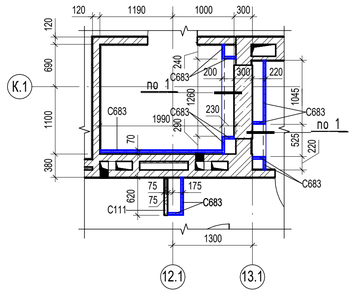

Г (1 : 50)

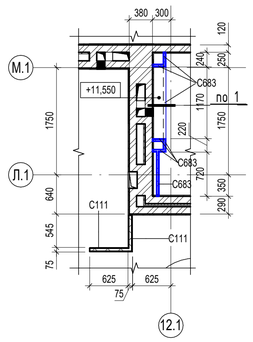

Д (1 : 50)

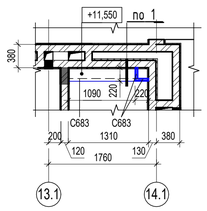

Е (1 : 50)

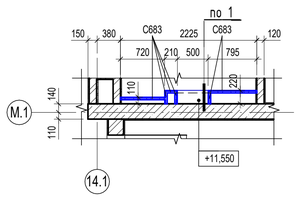

Перегородка С111 (или аналог)

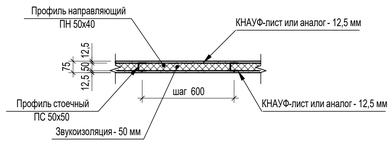

Облицовка С683 (или аналог)

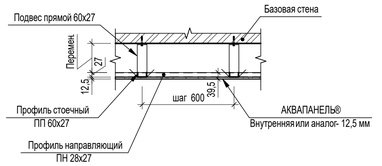

ТЕХНИЧЕСКИЕ ТРЕБОВАНИЯ:

1. Данный лист смотреть с л.13
2. Выполнить перегородку комплектной системы КНАУФ (или аналог) С111 - 8,4 кв.м по серии 1.031.9-2.07 вып.6.
3. Выполнить зашивки инженерного оборудования (коммуникаций) комплектной системы КНАУФ (или аналог) С683 - 110,9 кв.м согласно техническому листу "Облицовки с использованием АКВАПАНЕЛЬ® Цементная плита Внутренняя".
4. Устройство зашивок возводить после монтажа инженерного оборудования (коммуникаций).

						П54-04-01-1-23 - АР
7	-	Зам.	55-26		04.26	Многоквартирные многоэтажные дома с объектами обслуживания жилой застройки, автостоянки и трансформаторные подстанции по ул. Нарымская в Железнодорожном районе г. Новосибирска
6	-	Зам.	42-26		03.26	
□5	-	Нов.	62-25		10.25	
Изм.	Кол.уч.	Лист	№док.	Подп.	Дата	
Разработал		Захарова			04.26	Многоквартирный дом №1. Блок-секция №1 (по ГП) с объектами обслуживания жилой застройки, с автостоянкой в осях И.1-Р.1-10 и трансформаторной подстанцией - I Этап строительства многоквартирных многоэтажных домов с объектами обслуживания жилой застройки, автостоянками и трансформаторными подстанциями по ул. Нарымская в Железнодорожном районе г. Новосибирска
Проверил		Паршукова			04.26	
Н. контроль		Кнауб			04.26	План расположения зашивок этажа на отм. +10,350 (типовой 4-6 этаж)

Стадия	Лист	Листов
Р	13.1	

ПРОЕКТНАЯ АРТЕЛЬ

Согласовано: ВК Березикова; ЭОМ Тихонов; ОВ Адамов

Взам. инв. № | Подп. и дата | Инв. № подл.

Формат А1А

План на отм. +19,350 (типовой 7-9 этаж) (1 : 100)

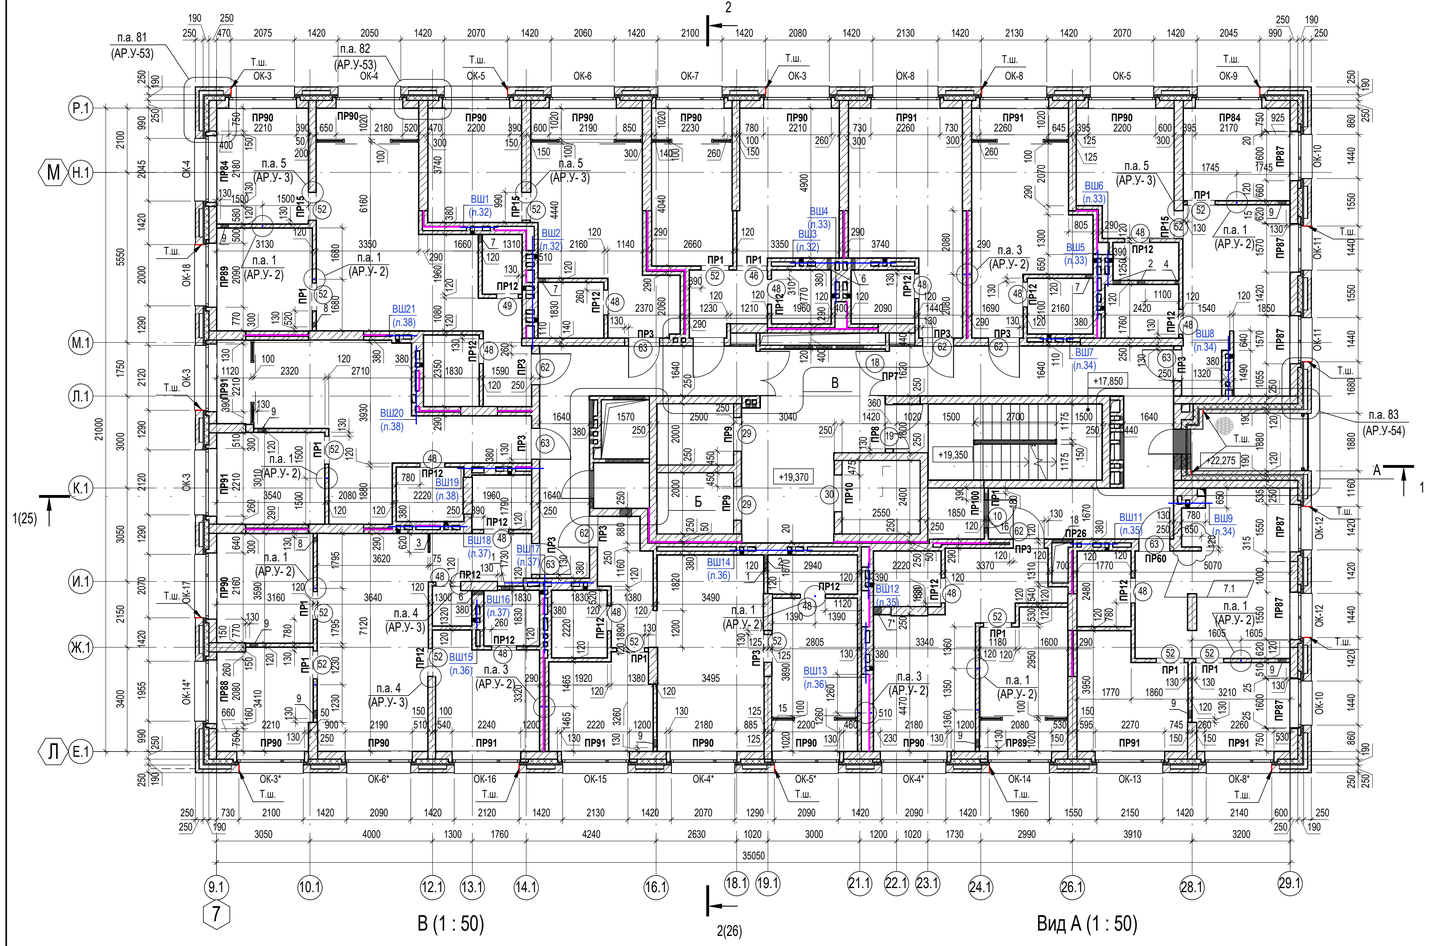

Ведомость дверных проёмов 7 этажа

Поз.	Размер проема	Кол.
10	910 x 2100 (h)	2
18	1440 x 2100 (h)	1
19	1440 x 2100 (h)	2
29	1100 x 2300 (h)	2
30	1200 x 2300 (h)	1
46	1010 x 2100 (h)	1
48	810 x 2100 (h)	15
49	710 x 2100 (h)	1
52	910 x 2100 (h)	15
62	1010 x 2100 (h)	5
63	1010 x 2100 (h)	6
64	810 x 2100 (h)	1

7.2

Примечание:
За высоту проема принята высота проема от отметки чистого пола.

Ведомость оконных проемов 7 этажа

Поз.	Размер проема	Кол.
ОК-3	2210 x 1995 (h)	4
ОК-3*	2210 x 1995 (h)	1
ОК-4	2180 x 1995 (h)	2
ОК-4*	2180 x 1995 (h)	2
ОК-5	2200 x 1995 (h)	2
ОК-5*	2200 x 1995 (h)	1
ОК-6	2190 x 1995 (h)	1
ОК-6*	2190 x 1995 (h)	1
ОК-7	2230 x 1995 (h)	1
ОК-8	2260 x 1995 (h)	2
ОК-8*	2260 x 1995 (h)	1
ОК-9	2170 x 1995 (h)	1
ОК-10	1600 x 1995 (h)	2
ОК-11	1570 x 1995 (h)	2
ОК-12	1550 x 1995 (h)	2
ОК-13	2270 x 1995 (h)	1
ОК-14	2080 x 1995 (h)	1
ОК-14*	2080 x 1995 (h)	1
ОК-15	2220 x 1995 (h)	1
ОК-16	2240 x 1995 (h)	1
ОК-17	2160 x 1995 (h)	1
ОК-18	2090 x 1995 (h)	1

Ведомость отверстий на отм. +19,350 (типовой 7-9 этаж)

Марка, поз.	Ширина (B), мм	Высота (H), мм	Отм. низа, мм	Назначение	Примеч.
1	270	85	-0,080	ВК	2 Ø12 А500С, l=650 мм
2	270	235	+0,000	ВК	2 Ø12 А500С, l=650 мм
3	250	300	+0,000	ВК	
4	140	160	+0,000	ВК	
6	140	385	+0,000	ВК	
7	270	385	+0,000	ВК	2 Ø12 А500С, l=650 мм
7*	270	385	+0,000	ВК	4 Ø12 А500С, l=650 мм
8	140	85	-0,080	ОВ	
9	270	85	-0,080	ОВ	2 Ø12 А500С, l=650 мм
12	1310	95	+2,625	ОВ	
13	530	385	+2,250	ОВ	2 Ø12 А500С, l=3100 мм
14	920	385	+2,250	ОВ	2 Ø12 А500С, l=3100 мм
15	1240	490	+2,120	ОВ	ПР100
16	1310	365	+2,260	ОВ	7.3 ПР100
17	1050	685	+0,020	ОВ	ПР1
18	660	760	+0,020	ОВ	ПР26
19	400	85	-0,080	ОВ, ВК	4 Ø12 А500С, l=900 мм
20	140	310	+2,250	ЭОМ	см.ТТ п.10
21	400	385	+2,175	ЭОМ	2 Ø12 А500С, l=650 мм, см.ТТ п.11
22	920	985	+1,050	ЭОМ	ПР1
23	140	170	+2,550	ПС	

Примечание: Отм. низа отв. дана от отм. чистого пола.

Б (1 : 50)

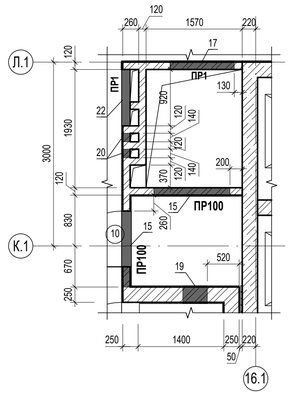

А (1 : 50)

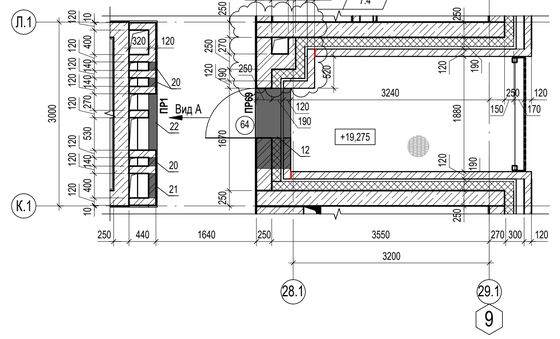

Вид Б (1 : 50)

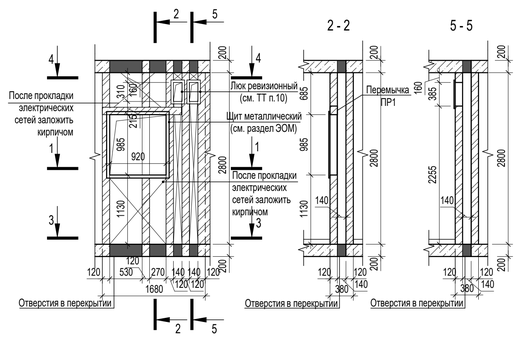

В (1 : 50)

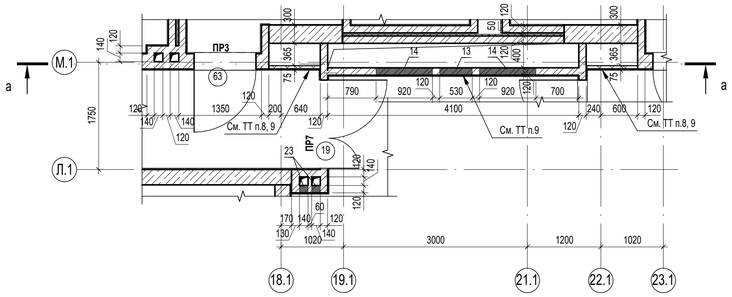

Вид А (1 : 50)

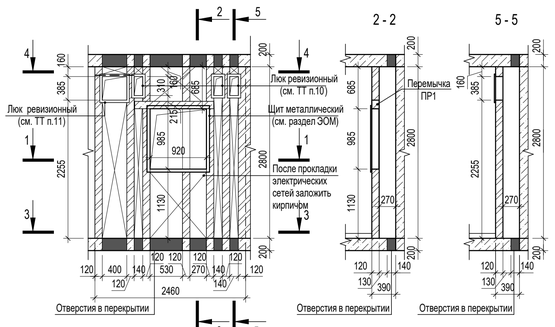

а - а (1 : 50)

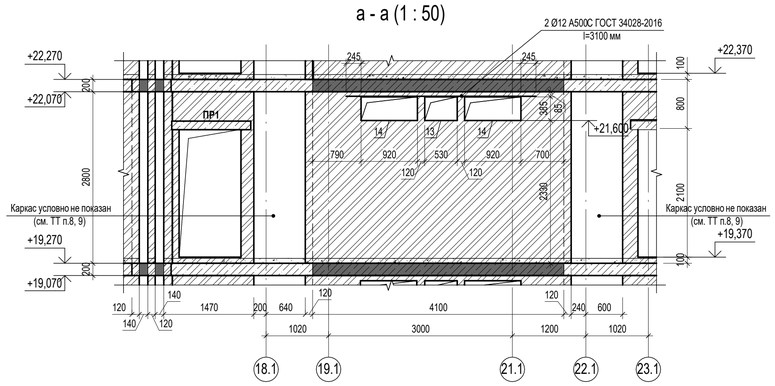

КОМПОНОВОЧНАЯ СХЕМА ЗДАНИЯ:

7.5

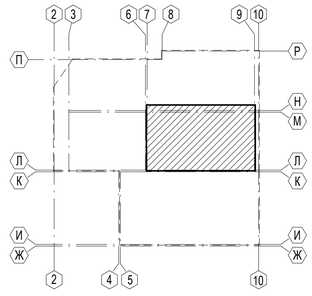

УСЛОВНЫЕ ОБОЗНАЧЕНИЯ:

1	- Марка проема / заполнения проема
ПР1	- Марка перемычки
ОК-1	- Марка окна/ заполнения проема окна
С112.1	- Тип перегородки или облицовки КНАУФ (или аналог)

ТЕХНИЧЕСКИЕ ТРЕБОВАНИЯ:

1. Общие указания см. л. 2.
2. Отметки низа отверстий даны от уровня чистого пола.
3. Размеры монолитных ж.б. конструкций на чертеже не указаны, см. соответствующие чертежи комплекта П54-04-01-1-23 - КЖ.
4. Выполнить крепление кирпичной кладки к элементам железобетонного каркаса здания по сечениям 2-2, 4-4, 6-6 (узлы 1, 2, 3 на л. 2) раздела П54-04-01-1-23 - АР.У.
5. Узлы опирания ж.б. и металлических перемычек к ж.б. стенам (колоннам) см. комплект П54-04-01-1-23 - АР.У.
6. Отверстия для инженерных коммуникаций в стенах, перегородках и (или) перекрытиях, не указанные на данном чертеже, выполнять по чертежам комплекта П54-04-01-1-23 - КЖ, либо по месту в процессе производства работ по чертежам инженерных разделов.
7. В кладке кирпичных стен и перегородок над проемами и отверстиями шириной от 200 до 500 мм выполнить перемычки из 2 Ø12 А500С ГОСТ 34028-2016 на каждые 120 мм толщины стены. Опирание арматуры на кладку не менее 250 мм по длине в каждую сторону. Общий расход на отм. +19,350 - 34,0 пог.м.
8. Выполнить зашивку по отдельному дизайн-проекту. Необходимо обеспечить доступ в нишу к щиткам и кабелям (фальшпанели, двери, скрытые двери и т.д.)
9. Указанные перегородки возводить после монтажа инженерного оборудования (коммуникаций).
10. В отверстие поз. 20 установить металлический ревизионный люк 140x310(h) мм. Всего - 5 шт.
11. В отверстие поз. 21 установить металлический ревизионный люк 400x385(h) мм. Всего - 1 шт.
12. Выполнить перегородку комплектной системы КНАУФ (или аналог) С111 - 1,7 кв.м по серии 1.031.9-2.07 вып.6.
13. Спецификацию элементов и ведомость перемычек см. л. 31. Марки перемычек по наружным окнам указаны для 4, 6, 8 типового этажа.
14. Отделочный план на отм. +19,350 (типовой 7-9 этаж) см. л. 42.1.

7	5	Изм.	55-26		04.26	**П54-04-01-1-23 - АР**
6	8	Изм.	42-26		03.26	Многоквартирные многоэтажные дома с объектами обслуживания жилой застройки, автостоянки и трансформаторные подстанции по ул. Нарымская в Железнодорожном районе г. Новосибирска
5	-	Нов.	62-25		10.25	
Изм.	Кол.уч.	Лист	№док.	Подп.	Дата	
Разработал		Захарова			04.26	Многоквартирный дом №1. Блок-секция №1 (по ТП) с объектами обслуживания жилой застройки, с автостоянкой в осях И/Л-Р/2-10 и трансформаторной подстанцией - I Этап строительства многоквартирных многоэтажных домов с объектами обслуживания жилой застройки, автостоянками и трансформаторными подстанциями по ул. Нарымская в Железнодорожном районе г. Новосибирска
Проверил		Паршукова			04.26	
Н. контроль		Кнауб			04.26	Кладочный план этажа на отм. +19,350 (типовой 7-9 этаж)

Стадия	Лист	Листов
Р	13.2	

ПРОЕКТНАЯ АРТЕЛЬ

Согласовано: Березикова, Тихонов (ВК, ЭОМ); Блинский, Адамов (КЖ, ОВ)

Взам. инв. № | Подп. и дата | Инв. № подл.

Формат А1А

Кладочный план этажа на отм. +28,350 (10 этаж) (1 : 100)

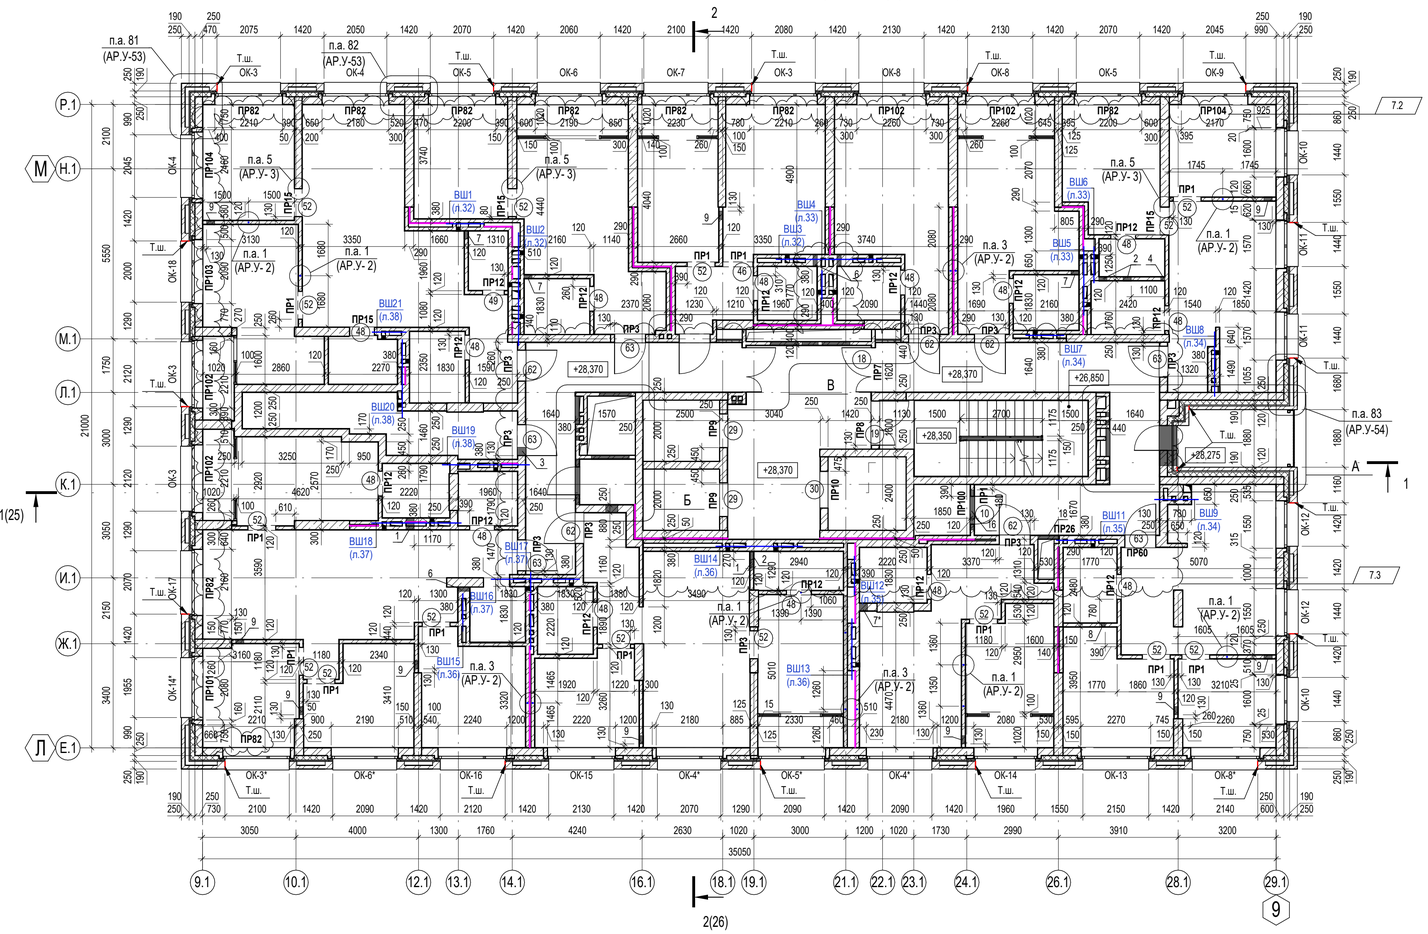

Ведомость дверных проёмов 10 этажа

Поз.	Размер проема	Кол.
10	910 x 2100 (h)	2
18	1440 x 2100 (h)	1
19	1440 x 2100 (h)	2
29	1100 x 2300 (h)	2
30	1200 x 2300 (h)	1
46	1010 x 2100 (h)	1
48	810 x 2100 (h)	14
49	710 x 2100 (h)	1
52	910 x 2100 (h)	15
62	1010 x 2100 (h)	5
63	1010 x 2100 (h)	6
64	810 x 2100 (h)	1

Примечание:
За высоту проема принята высота проема от отметки чистого пола.

Ведомость оконных проемов 10 этажа

Поз.	Размер проема	Кол.
ОК-3	2210 x 1995 (h)	4
ОК-3*	2210 x 1995 (h)	1
ОК-4	2180 x 1995 (h)	2
ОК-4*	2180 x 1995 (h)	2
ОК-5	2200 x 1995 (h)	2
ОК-5*	2200 x 1995 (h)	1
ОК-6	2190 x 1995 (h)	1
ОК-6*	2190 x 1995 (h)	1
ОК-7	2230 x 1995 (h)	1
ОК-8	2260 x 1995 (h)	2
ОК-8*	2260 x 1995 (h)	1
ОК-9	2170 x 1995 (h)	1
ОК-10	1600 x 1995 (h)	2
ОК-11	1570 x 1995 (h)	2
ОК-12	1550 x 1995 (h)	2
ОК-13	2270 x 1995 (h)	1
ОК-14	2080 x 1995 (h)	1
ОК-14*	2080 x 1995 (h)	1
ОК-15	2220 x 1995 (h)	1
ОК-16	2240 x 1995 (h)	1
ОК-17	2160 x 1995 (h)	1
ОК-18	2090 x 1995 (h)	1

Ведомость отверстий 10 этажа

Марка, поз.	Ширина (B), мм	Высота (H), мм	Отм. низа, мм	Назначение	Примеч.
1	270	85	-0,080	ВК	2 Ø12 А500С, l=650 мм
2	270	235	+0,000	ВК	2 Ø12 А500С, l=650 мм
3	270	235	+2,395	ВК	
4	140	160	+0,000	ВК	
6	140	385	+0,000	ВК	
7	270	385	+0,000	ВК	2 Ø12 А500С, l=650 мм
7*	270	385	+0,000	ВК	4 Ø12 А500С, l=650 мм
8	140	85	-0,080	ОВ	
9	270	85	-0,080	ОВ	2 Ø12 А500С, l=650 мм
12	1310	95	+2,625	ОВ	
13	530	385	+2,250	ОВ	2 Ø12 К500С, l=3100 мм
14	920	385	+2,250	ОВ	2 Ø12 А500С, l=3100 мм
15	1240	490	+2,120	ОВ	ПР100
15*	1240	490	+2,120	ОВ	ПР70
16	1310	365	+2,260	ОВ	ПР100
17	1050	685	+0,020	ОВ	ПР1
18	660	760	+0,020	ОВ	ПР26
19	400	85	-0,080	ОВ, ВК	4 Ø12 А500С, l=900 мм
20	140	310	+2,250	ЭОМ	см.ТТ п.10
21	400	385	+2,175	ЭОМ	2 Ø12 А500С, l=650 мм; см.ТТ п.11
22	920	985	+1,050	ЭОМ	ПР1
23	140	170	+2,550	ПС	
26	260	235	+2,325	ВК	ПР70

Примечание: Отм. низа отв. дана от отм. чистого пола +28,350.

Б (1 : 50)

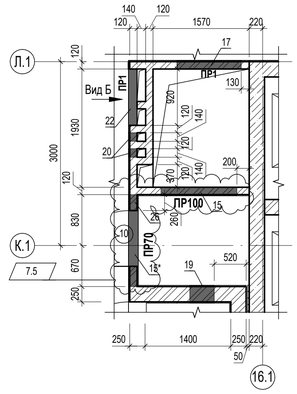

А (1 : 50)

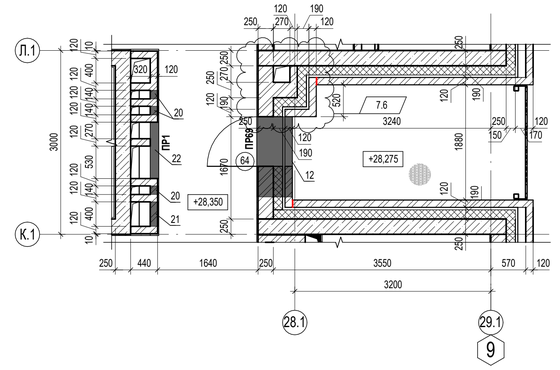

Вид Б (1 : 50)

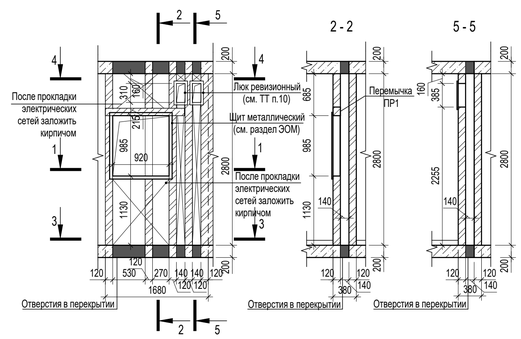

В (1 : 50)

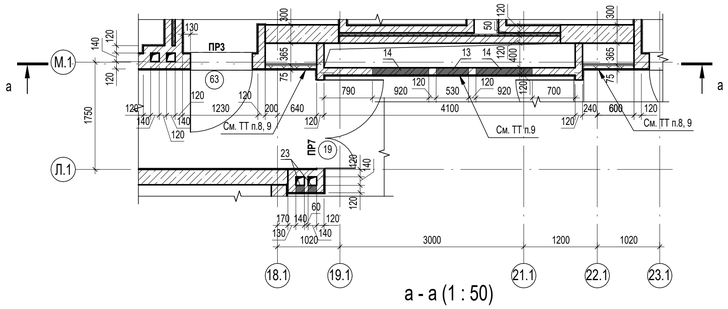

Вид А (1 : 50)

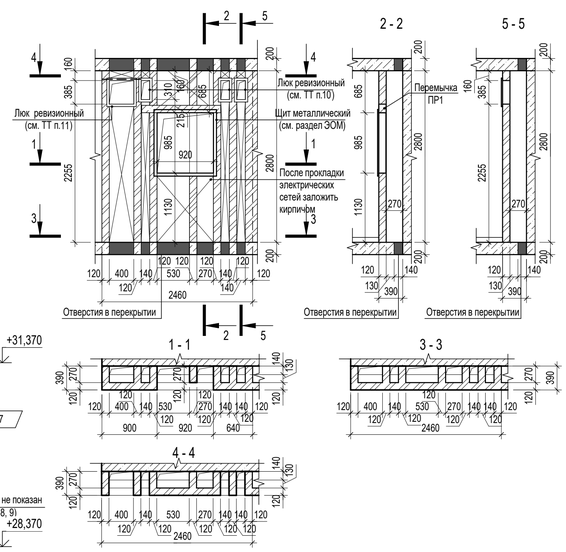

а - а (1 : 50)

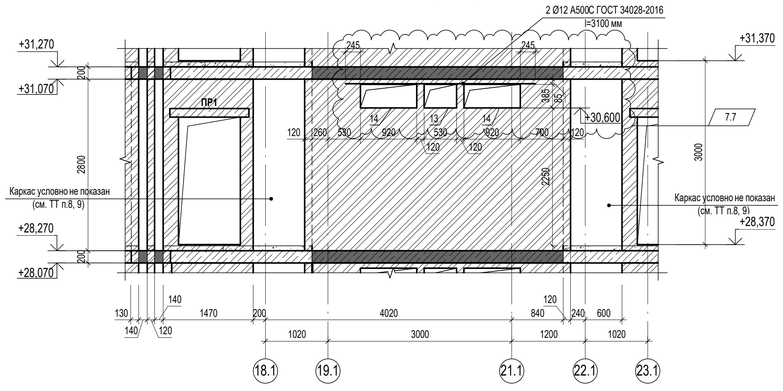

КОМПОНОВОЧНАЯ СХЕМА ЗДАНИЯ:

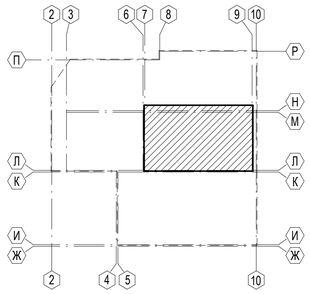

УСЛОВНЫЕ ОБОЗНАЧЕНИЯ:

- (1) - Марка проема / заполнения проема
- ПР1 - Марка перемычки
- ОК-1 - Марка окна/ заполнения проема окна

ТЕХНИЧЕСКИЕ ТРЕБОВАНИЯ:

1. Общие указания см. л. 2.
2. Отметки низа отверстий даны от уровня чистого пола.
3. Размеры монолитных ж.б. конструкций на чертеже не указаны, см. соответствующие чертежи комплекта П54-04-01-1-23 - КЖ.
4. Выполнить крепление кирпичной кладки к элементам железобетонного каркаса здания по сечениям 2-2, 4-4, 6-6 (узлы 1, 2, 3 на л. 2) раздела П54-04-01-1-23 - АР.У.
5. Узлы опирания ж.б. и металлических перемычек к ж.б. стенам (колоннам) см. комплект П54-04-01-1-23 - АР.У.
6. Отверстия для инженерных коммуникаций в стенах, перегородках и (или) перекрытиях, не указанные на данном чертеже, выполнять по чертежам комплекта П54-04-01-1-23 - КЖ, либо по месту в процессе производства работ по чертежам инженерных разделов.
7. В кладке кирпичных стен и перегородок над проемами и отверстиями шириной от 200 до 500 мм выполнить перемычки из 2 Ø12 А500С ГОСТ 34028-2016 на каждые 120 мм толщины стены. Опирание арматуры на кладку не менее 250 мм по длине в каждую сторону. Обший расход на отм. +7,350 - 34,0 пог.м.
8. Выполнить зашивку по отдельному дизайн-проекту. Необходимо обеспечить доступ в нишу к щиткам и кабелям (фальшпанели, двери, скрытые двери и т.д)
9. Указанные перегородки возводить после монтажа инженерного оборудования (коммуникаций).
10. В отверстие поз. 20 установить металлический ревизионный люк 140х310(h) мм. Всего - 5 шт.
11. В отверстие поз. 21 установить металлический ревизионный люк 400х385(h) мм. Всего - 1 шт.
12. Спецификацию элементов и ведомость перемычек см. л. 31.
13. Отделочный план на отм. +28,350 (10 этаж) см. л. 43.

7	8	Изм.	55-26		04.26	**П54-04-01-1-23 - АР**
5	-	Зам.	62-25		10.25	Многоквартирные многоэтажные дома с объектами обслуживания жилой застройки, автостоянки и трансформаторные подстанции по ул. Нарымская в Железнодорожном районе г. Новосибирска
4	-	Зам.	31-25		07.25	
Изм.	Кол.уч.	Лист	№док.	Подп.	Дата	
Разработал		Захарова			04.26	Многоквартирный дом №1. Блок-секция №1 (по ГП) с объектами обслуживания жилой застройки, с автостоянкой в осях И/3-Р/2-10 и трансформаторной подстанцией - I Этап строительства многоквартирных многоэтажных домов с объектами обслуживания жилой застройки, автостоянками и трансформаторными подстанциями по ул. Нарымская в Железнодорожном районе г. Новосибирска
Проверил		Паршукова			04.26	
Н. контроль		Кнауб			04.26	Кладочный план этажа на отм. +28,350 (10 этаж)

Стадия	Лист	Листов
Р	14	

ПРОЕКТНАЯ АРТЕЛЬ

Формат А1А

Согласовано: Березикова, Тихонов (ВК, ЭОМ); Блинский, Адамов (КЖ, ОВ)

Взам. инв. №

Подп. и дата

Инв. № подл.

Кладочный план этажа на отм. +31,350 (11 этаж) (1 : 100)

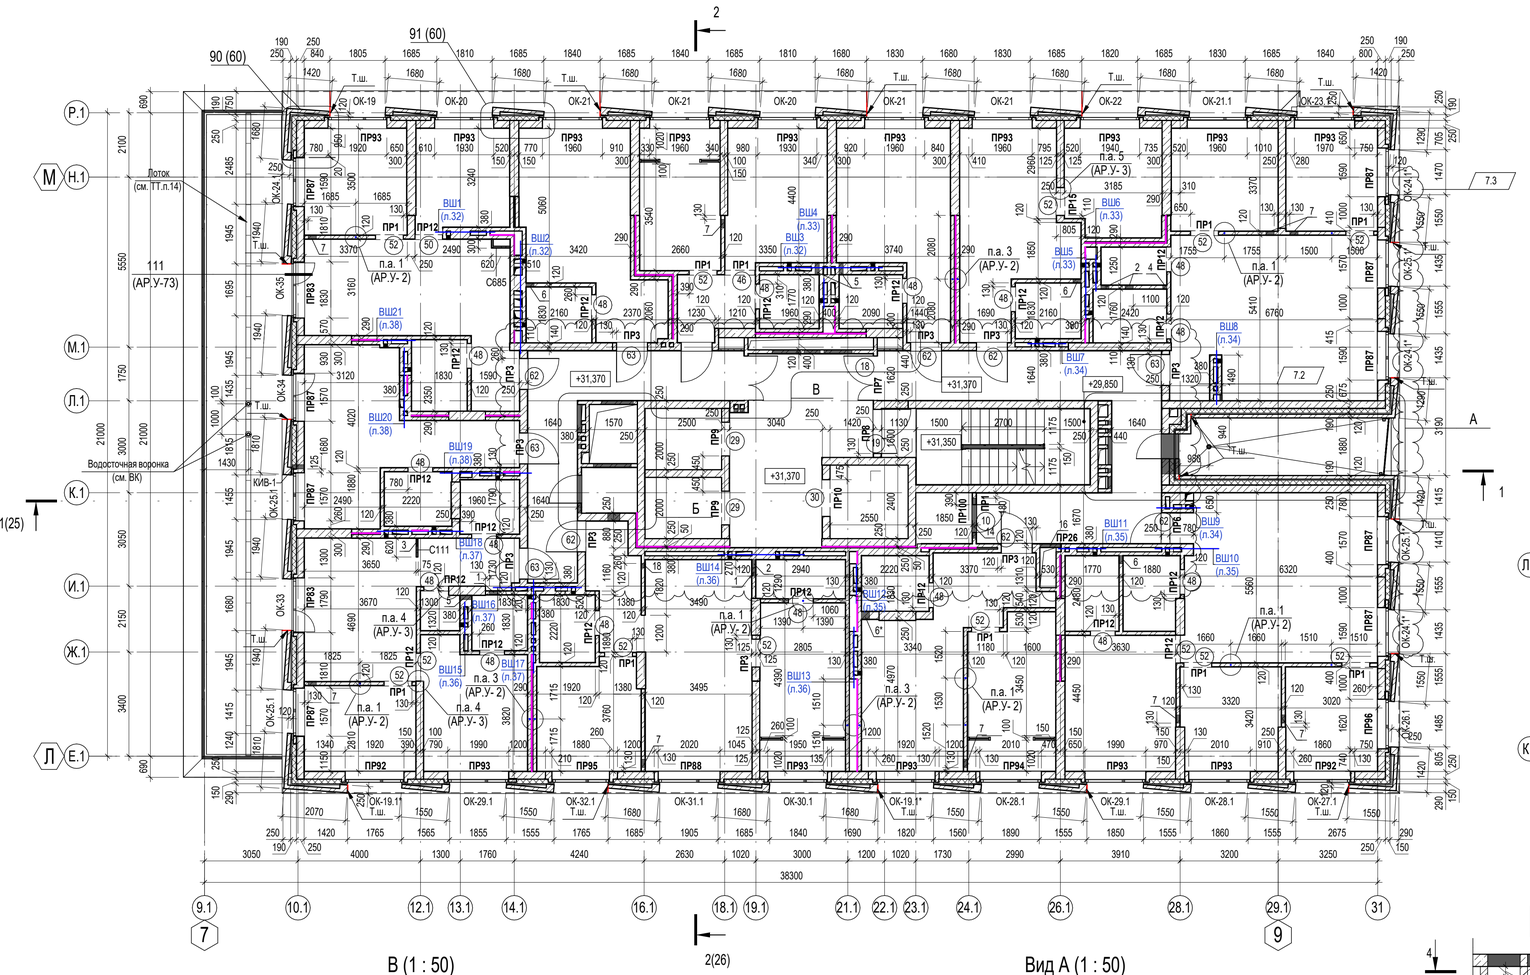

Ведомость дверных проёмов 11 этажа

Поз.	Размер проема	Кол.
10	910 x 2100 (h)	2
18	1440 x 2100 (h)	1
19	1440 x 2100 (h)	2
29	1100 x 2300 (h)	2
30	1200 x 2300 (h)	1
46	1010 x 2100 (h)	1
48	810 x 2100 (h)	16
50	900 x 2100 (h)	1
52	910 x 2100 (h)	13
62	1010 x 2100 (h)	6
63	1010 x 2100 (h)	5
64	810 x 2100 (h)	1

Примечание:
За высоту проема принята высота проема от отметки чистого пола.

Ведомость оконных проемов 11 этажа

Поз.	Размер проема	Кол.
ОК-19	1920 x 2025 (h)	1
ОК-19.1*	1920 x 2050 (h)	2
ОК-20	1930 x 2025 (h)	2
ОК-21	1960 x 2025 (h)	4
ОК-21.1	1960 x 2050 (h)	1
ОК-22	1940 x 2025 (h)	1
ОК-23.1	1970 x 2050 (h)	1
ОК-24.1	1590 x 2050 (h)	1
ОК-24.1*	1590 x 2050 (h)	3
ОК-25.1	1570 x 2050 (h)	2
ОК-25.1*	1570 x 2050 (h)	2
ОК-26.1	1620 x 2050 (h)	1
ОК-27.1	1860 x 2050 (h)	1
ОК-28.1	2010 x 2050 (h)	2
ОК-29.1	1990 x 2050 (h)	2
ОК-30.1	1950 x 2050 (h)	1
ОК-31.1	2020 x 2050 (h)	1
ОК-32.1	1880 x 2050 (h)	1
ОК-33	1790 x 2050 (h)	1
ОК-34	1570 x 2050 (h)	1
ОК-35	1830 x 2050 (h)	1

Ведомость отверстий 11 этажа

Марка, поз.	Ширина (B), мм	Высота (H), мм	Отм. низа, мм	Назначение	Примеч.
1	270	85	-0,080	ВК	2 Ø12 А500С, l=650 мм
2	270	235	+0,000	ВК	2 Ø12 А500С, l=650 мм
3	250	300	+0,000	ВК	
4	140	160	+0,000	ВК	
5	140	385	+0,000	ВК	
6	270	385	+0,000	ВК	2 Ø12 А500С, l=650 мм
6*	270	385	+0,000	ВК	4 Ø12 А500С, l=650 мм
7	270	85	-0,080	ОВ	2 Ø12 А500С, l=650 мм
10	1310	95	+2,625	ОВ	
11	530	385	+2,250	ОВ	2 Ø12 А500С, l=3100 мм
12	920	385	+2,250	ОВ	2 Ø12 А500С, l=3100 мм
13	1240	490	+2,120	ОВ	ПР100
14	1310	365	+2,260	ОВ	ПР100
15	1050	685	+0,020	ОВ	ПР1
16	660	760	+0,020	ОВ	ПР26
17	400	85	-0,080	ОВ, ВК	4 Ø12 А500С, l=900 мм
18	140	85	-0,080	ОВ	7.5
19	140	310	+2,250	ЭОМ	см.ТТ п.10
20	400	385	+2,175	ЭОМ	2 Ø12 А500С, l=650 мм; см.ТТ п.11
21	920	985	+1,050	ЭОМ	ПР1
22	140	170	+2,550	ПС	
КИВ-1	140	160	+2,250	ОВ	

Примечание: Отм. низа отв. дана от отм. чистого пола +31,350.

В (1 : 50)

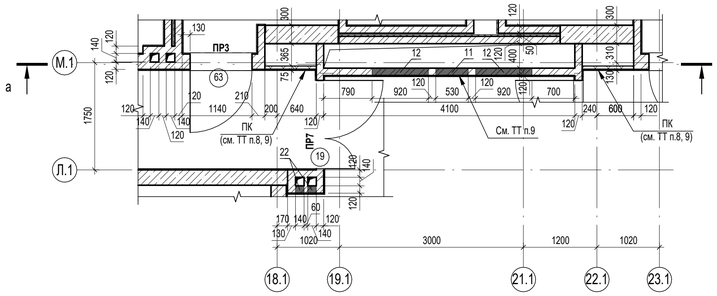

Вид А (1 : 50)

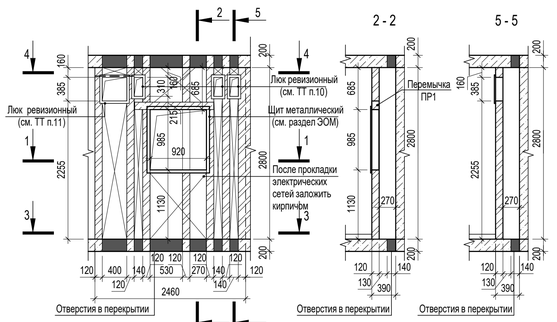

а-а (1 : 50)

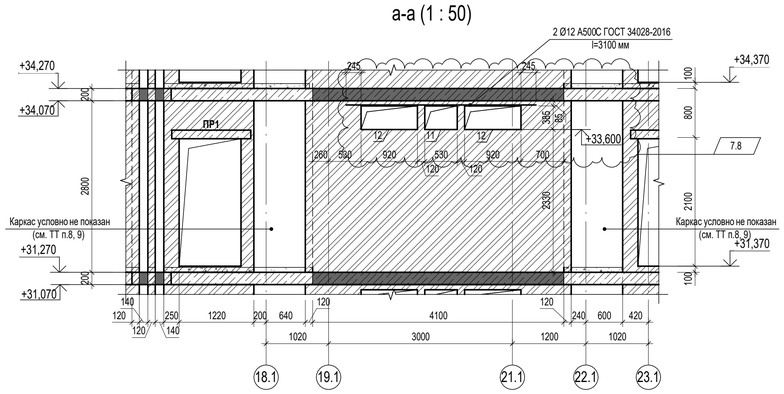

Облицовка С685 (или аналог)

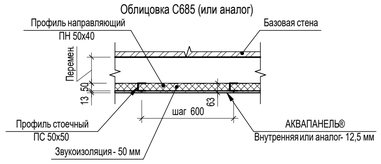

А (1 : 50)

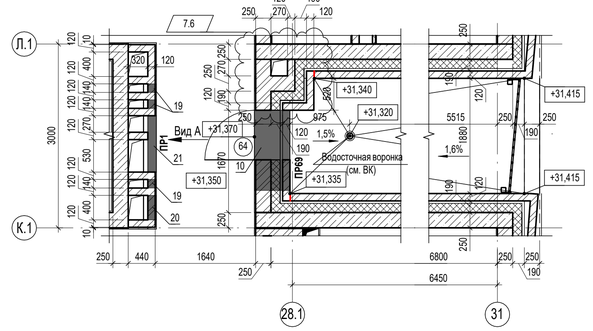

Вид Б (1 : 50)

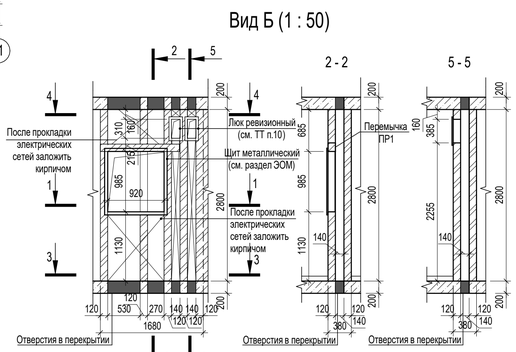

Б (1 : 50)

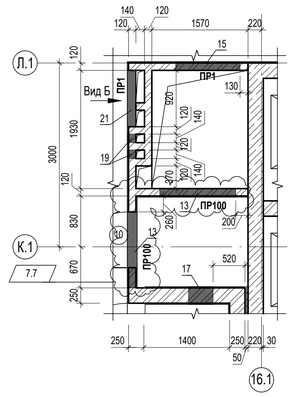

КОМПОНОВОЧНАЯ СХЕМА ЗДАНИЯ:

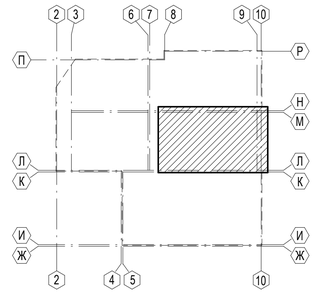

УСЛОВНЫЕ ОБОЗНАЧЕНИЯ:

1	- Марка проема / заполнения проема
ПР1	- Марка перемычки
ОК-1	- Марка окна/ заполнения проема окна
С112.1	- Тип перегородки или облицовки КНАУФ (или аналог) (схему перегородки см. л. 12)

ТЕХНИЧЕСКИЕ ТРЕБОВАНИЯ:

1. Общие указания см. л. 2.
2. Отметки низа отверстий даны от уровня чистого пола.
3. Размеры монолитных ж.б. конструкций на чертеже не указаны, см. соответствующие чертежи комплекта П54-04-01-1-23 - КЖ.
4. Выполнить крепление кирпичной кладки к элементам железобетонного каркаса здания по сечениям 2-2, 4-4, 6-6 (узлы 1, 2, 3 на л. 2) раздела П54-04-01-1-23 - АР.У.
5. Узлы опирания ж.б. и металлических перемычек к ж.б. стенам (колоннам) см. комплект П54-04-01-1-23 - АР.У.
6. Отверстия для инженерных коммуникаций в стенах, перегородках и (или) перекрытиях, не указанные на данном чертеже, выполнять по чертежам комплекта П54-04-01-1-23 - КЖ, либо по месту в процессе производства работ по чертежам инженерных разделов.
7. В кладке кирпичных стен и перегородок над проемами и отверстиями шириной от 200 до 500 мм выполнить перемычки из 2 Ø12 А500С ГОСТ 34028-2016 на высоте 120 мм толщины стены. Опирание арматуры на кладку не менее 250 мм по длине в каждую сторону. Общий расход на отм. +31,350 - 32,7 пог.м.
8. Выполнить эвакуацию по отдельному дизайн-проекту. Необходимо обеспечить доступ в нишу к щиткам и кабелям (фальшпанели, двери, скрытые двери и т.д)
9. Указанные перегородки возводить после монтажа инженерного оборудования (коммуникаций).
10. В отверстие поз. 19 установить металлический ревизионный люк 140х310(h) мм. Всего - 5 шт.
11. В отверстие поз. 20 установить металлический ревизионный люк 400х385(h) мм. Всего - 1 шт.
12. Выполнить перегородку комплектной системы КНАУФ (или аналог) С111 - 1,6 кв.м по серии 1.031.9-2.07 вып.6.
13. Выполнить облицовку комплектной системы КНАУФ (или аналог) С685 - 2,5 кв.м согласно альбому технических решений "Конструкции из цементных плит АКВАПАНЕЛЬ® Внутренняя".
14. Заложить комплект лотка PolyMax Basic DN100 h80c щелевой решеткой из оцинкованной стали кл. А15 (или аналог), l=1000 мм фирмы СТАНДАРТПАРК (или аналог) по узлу 86 (л. 56) раздела П54-04-01-1-23 - АР.У. Расход всего - 21 шт.
    Данный лист разработан в качестве задания фирме-изготовителю для детальной разработки водосборных лотков. Перед размещением заказа на изготовление проекта детальной разработки, фирме-изготовителю уточнить тип и цвет лотков, а также необходимые комплектующие материалы
15. Спецификацию элементов и ведомость перемычек см. л. 31.
16. Отделочный план на отм. +31,350 (11 этаж) см. л. 44.

						П54-04-01-1-23 - АР
7	9	Изм.	55-26		04.26	
5	-	Зам.	62-25		10.25	Многоквартирные многоэтажные дома с объектами обслуживания жилой застройки, автостоянки и трансформаторные подстанции по ул. Нарымская в Железнодорожном районе г. Новосибирска
4	-	Зам.	31-25		07.25	
Изм.	Кол.уч.	Лист	№док.	Подп.	Дата	
Разработал		Захарова			04.26	Многоквартирный дом №1. Блок-секция №1 (по ГП) с объектами обслуживания жилой застройки, с автостоянкой в осях А/5-Р/2-10 и трансформаторной подстанцией - I Этап строительства многоквартирных многоэтажных домов с объектами обслуживания жилой застройки, автостоянками и трансформаторными подстанциями по ул. Нарымская в Железнодорожном районе г. Новосибирска
Проверил		Паршукова			04.26	
Н. контроль		Кнауб			04.26	Кладочный план этажа на отм. +31,350 (11 этаж)

Стадия	Лист	Листов
Р	15	

ПРОЕКТНАЯ АРТЕЛЬ

Формат А1А

Согласовано		
ВК	Березикова	
ЭОМ	Тихонов	
КЖ	Блинский	
ОВ	Адамов	

Взам. инв. № | Подп. и дата | Инв. № подл.

Кладочный план этажа на отм. +34,350 (12 этаж) (1 : 100)

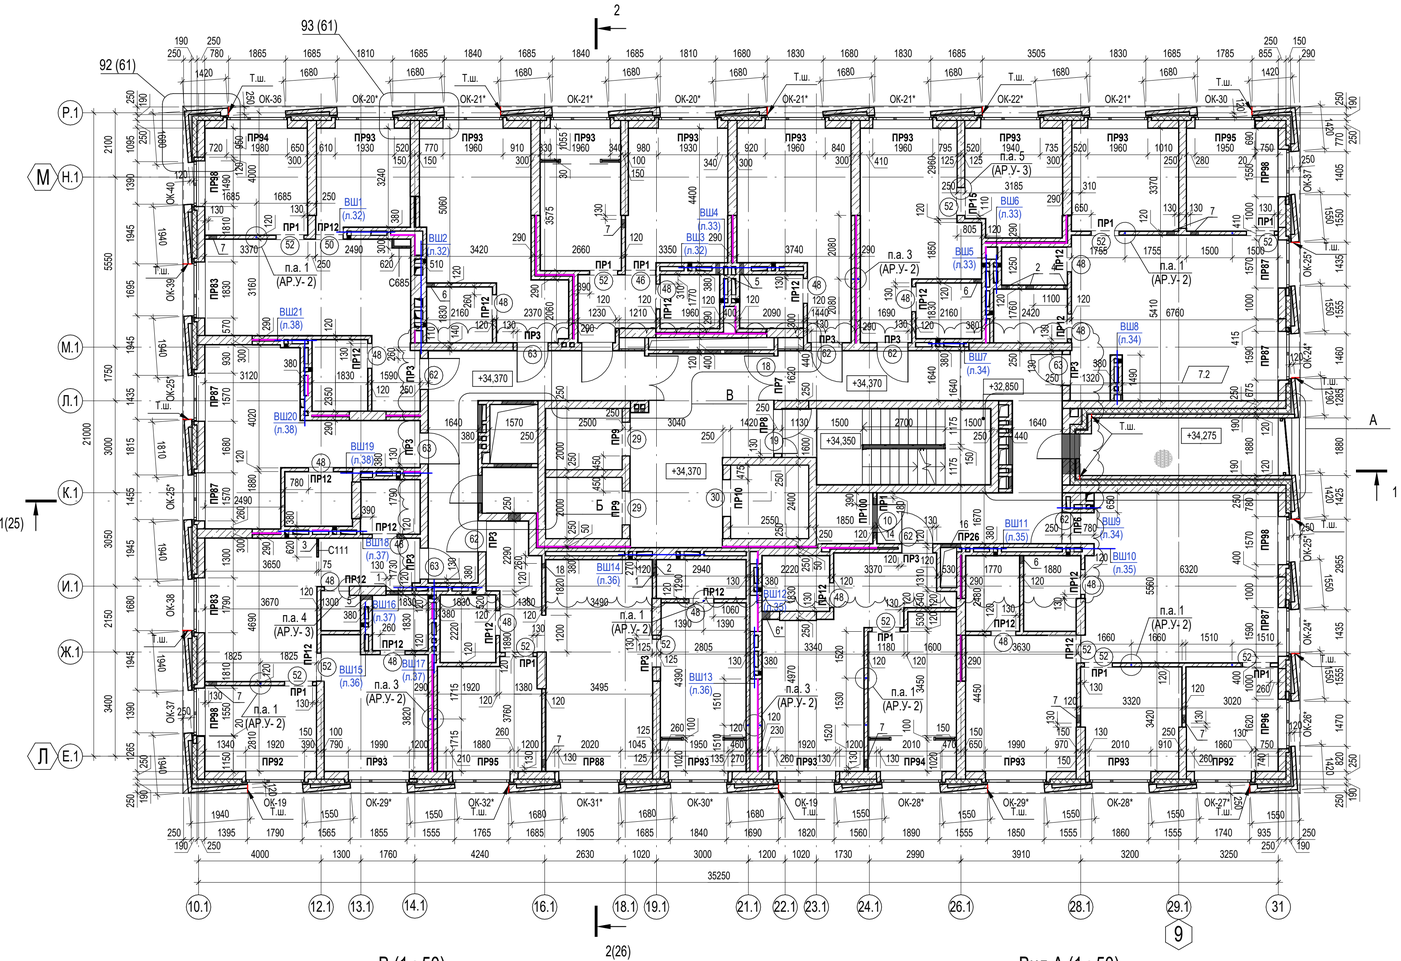

Ведомость дверных проёмов 12 этажа

Поз.	Размер проема	Кол.
10	910 x 2100 (h)	2
18	1440 x 2100 (h)	1
19	1440 x 2100 (h)	2
29	1100 x 2300 (h)	2
30	1200 x 2300 (h)	1
46	1010 x 2100 (h)	1
48	810 x 2100 (h)	16
50	900 x 2100 (h)	1
52	910 x 2100 (h)	13
62	1010 x 2100 (h)	6
63	1010 x 2100 (h)	5
64	810 x 2100 (h)	1

Примечание:
За высоту проема принята высота проема от отметки чистого пола.

Ведомость оконных проемов 12 этажа

Поз.	Размер проема	Кол.
ОК-19	1920 x 2025 (h)	2
ОК-20*	1930 x 2025 (h)	2
ОК-21*	1960 x 2025 (h)	5
ОК-22*	1940 x 2025 (h)	1
ОК-24*	1590 x 2025 (h)	2
ОК-25*	1570 x 2025 (h)	4
ОК-26*	1620 x 2025 (h)	1
ОК-27*	1860 x 2025 (h)	1
ОК-28*	2010 x 2025 (h)	2
ОК-29*	1990 x 2025 (h)	2
ОК-30	1950 x 2025 (h)	1
ОК-30*	1950 x 2025 (h)	1
ОК-31*	2020 x 2025 (h)	1
ОК-32*	1880 x 2025 (h)	1
ОК-36	1980 x 2025 (h)	1
ОК-37	1550 x 2025 (h)	2
ОК-38	1790 x 2025 (h)	1
ОК-39	1830 x 2025 (h)	1
ОК-40	1490 x 2025 (h)	1

Ведомость отверстий 12 этажа

Марка, поз.	Ширина (B), мм	Высота (H), мм	Отм. низа, мм	Назначение	Примеч.
1	270	85	-0,080	ВК	2 Ø12 А500С, l=650 мм
2	270	235	+0,000	ВК	2 Ø12 А500С, l=650 мм
3	250	300	+0,000	ВК	
4	140	160	+0,000	ВК	2 Ø12 А500С, l=650 мм
5	140	385	+0,000	ВК	
6	270	385	+0,000	ВК	2 Ø12 А500С, l=650 мм
6*	270	385	+0,000	ВК	4 Ø12 А500С, l=650 мм
7	270	85	-0,080	ОВ	2 Ø12 А500С, l=650 мм
10	1310	95	+2,625	ОВ	
11	530	385	+2,250	ОВ	2 Ø12 К500С, l=3100 мм
12	920	385	+2,250	ОВ	2 Ø12 А500С, l=3100 мм
13	1240	490	+2,120	ОВ	ПР100
14	1310	365	+2,260	ОВ	ПР100
15	1050	685	+0,020	ОВ	ПР1
16	660	760	+0,020	ОВ	ПР26
17	400	85	-0,080	ОВ, ВК	4 Ø12 А500С, l=900 мм
18	140	85	-0,080	ОВ	7.3
19	140	310	+2,250	ЭОМ	см.ТТ п.10
20	400	385	+2,175	ЭОМ	2 Ø12 А500С, l=650 мм; см.ТТ п.11
21	920	985	+1,050	ЭОМ	ПР1
22	140	170	+2,550	ПС	

Примечание: Отм. низа отв. дана от отм. чистого пола +34,350.

А (1 : 50)

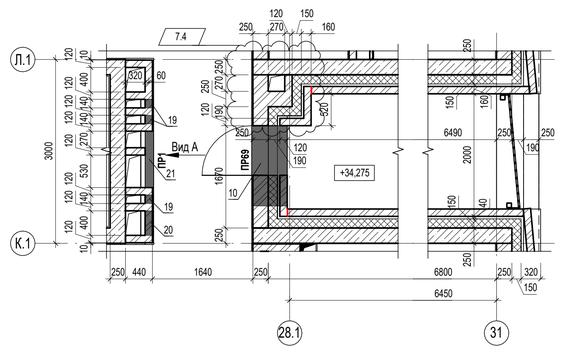

Б (1 : 50)

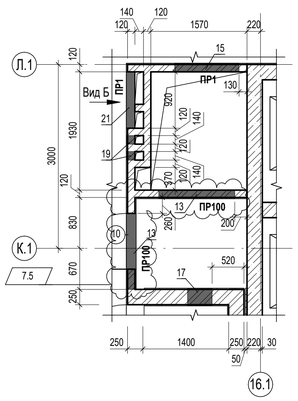

Вид Б (1 : 50)

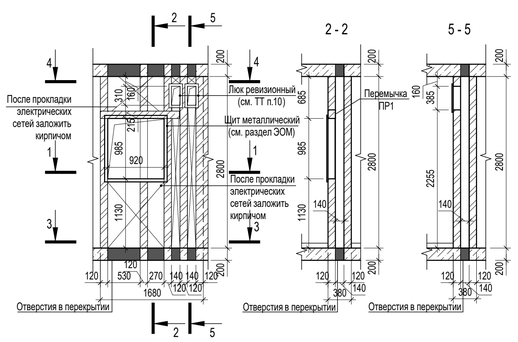

В (1 : 50)

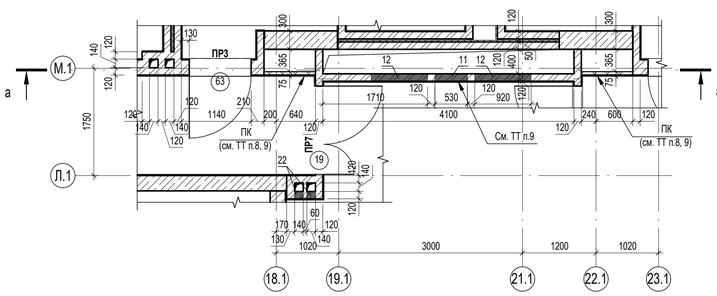

Вид А (1 : 50)

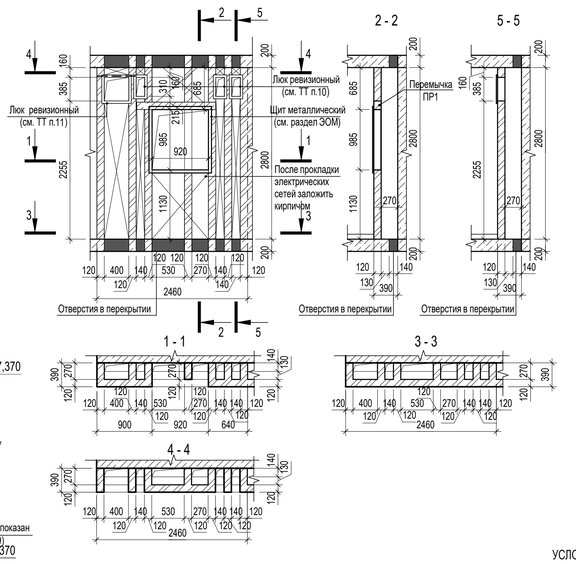

а - а (1 : 50)

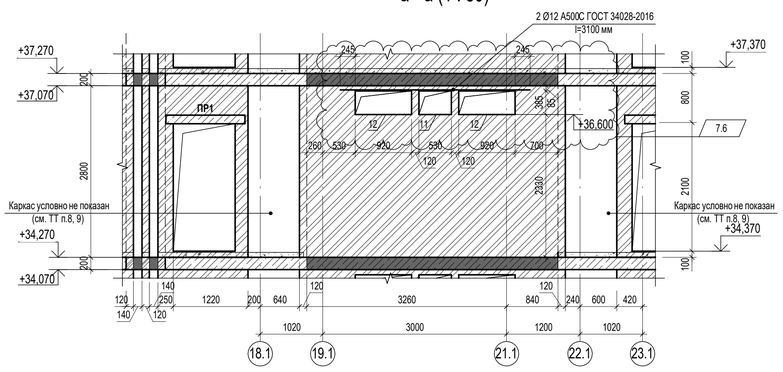

КОМПОНОВОЧНАЯ СХЕМА ЗДАНИЯ:

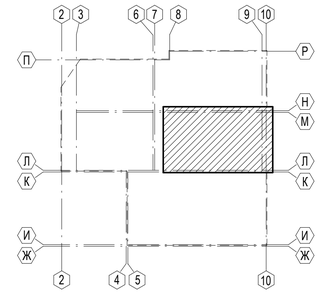

УСЛОВНЫЕ ОБОЗНАЧЕНИЯ:

1	- Марка проема / заполнения проема
ПР1	- Марка перемычки
ОК-1	- Марка окна/ заполнения проема окна
С112.1	- Тип перегородки или облицовки КНАУФ (или аналог) (схему перегородки см. л. 12)

ТЕХНИЧЕСКИЕ ТРЕБОВАНИЯ:

1. Общие указания см. л. 2.
2. Отметки низа отверстий даны от уровня чистого пола.
3. Размеры монолитных ж.б. конструкций на чертеже не указаны, см. соответствующие чертежи комплекта П54-04-01-1-23 - КЖ.
4. Выполнить крепление кирпичной кладки к элементам железобетонного каркаса здания по сечениям 2-2, 4-4, 6-6 (узлы 1, 2, 3 на л. 2) раздела П54-04-01-1-23 - АР.У.
5. Узлы опирания ж.б. и металлических перемычек к ж.б. стенам (колоннам) см. комплект П54-04-01-1-23 - АР.У.
6. Отверстия для инженерных коммуникаций в стенах, перегородках и (или) перекрытиях, не указанные на данном чертеже, выполнять по чертежам комплекта П54-04-01-1-23 - КЖ, либо по месту в процессе производства работ по чертежам инженерных разделов.
7. В кладке кирпичных стен и перегородок над проемами и отверстиями шириной от 200 до 500 мм выполнить перемычки из 2 Ø12 А500С ГОСТ 34028-2016 на каждые 120 мм толщины стены. Опирание арматуры на кладку не менее 250 мм по длине в каждую сторону. Общий расход на отм. +34,350 - 32,7 пог.м.
8. Выполнить эскизную по отдельному дизайн-проекту. Необходимо обеспечить доступ в нишу к щиткам и кабелям (фальшпанели, двери, скрытые двери и т.д).
9. Указанные перегородки возводить после монтажа инженерного оборудования (коммуникаций).
10. В отверстие поз. 19 установить металлический ревизионный люк 140x310(h) мм. Всего - 5 шт.
11. В отверстие поз. 20 установить металлический ревизионный люк 400x385(h) мм. Всего - 1 шт.
12. Выполнить перегородку комплектной системы КНАУФ (или аналог) С111 - 1,6 кв.м по серии 1.031.9-2.07 вып.6.
13. Выполнить облицовку комплектной системы КНАУФ (или аналог) С685 - 2,5 кв.м согласно альбому технических решений "Конструкции из цементных плит АКВАПАНЕЛЬ® Внутренняя".
14. Спецификацию элементов и ведомость перемычек см. л. 31.
15. Отделочный план на отм. +34,350 (12 этаж) см. л. 45.

Согласовано: ВК Березникова; ЭОМ Тимонов
Согласовано: КЖ Близнский; ОВ Адамов
Взам. инв. №
Подп. и дата
Инв. № подл.

7	7	Изм.	55-26		04.26	П54-04-01-1-23 - АР
5	-	Зам.	62-25		10.25	Многоквартирные многоэтажные дома с объектами обслуживания жилой застройки, автостоянки и трансформаторные подстанции по ул. Нарымская в Железнодорожномрайоне г. Новосибирска
4	-	Зам.	31-25		07.25	
Изм.	Кол.уч.	Лист	№док.	Подп.	Дата	
Разработал		Захарова			04.26	Многоквартирный дом №1. Блок-секция №1 (по ТП) с объектами обслуживания жилой застройки, с автостоянкой в осях А/5-Р/2-/9 и трансформаторной подстанцией - I Этап строительства многоквартирных многоэтажных домов с объектами обслуживания жилой застройки, автостоянками и трансформаторными подстанциями по ул. Нарымская в Железнодорожном районе г. Новосибирска
Проверил		Паршукова			04.26	
Н. контроль		Кнауб			04.26	Кладочный план этажа на отм. +34,350 (12 этаж)

Стадия	Лист	Листов
Р	16	

ПРОЕКТНАЯ АРТЕЛЬ

Формат А1А

Кладочный план этажа на отм. +37,350 (типовой 13, 15, 17 этаж) (1 : 100)

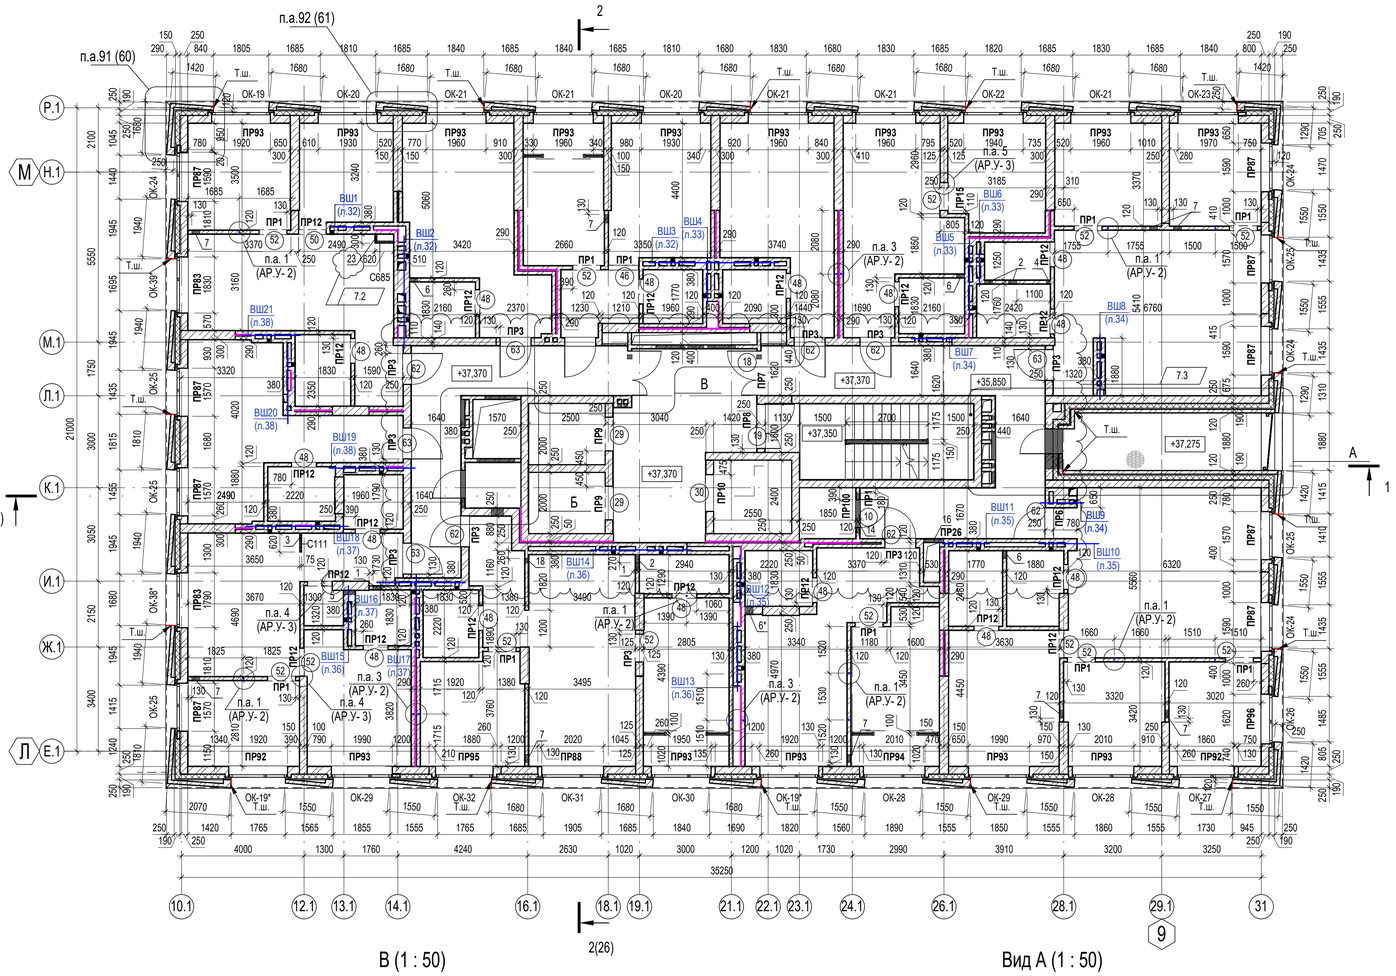

Ведомость дверных проёмов 13 этажа

Поз.	Размер проема	Кол.
10	910 x 2100 (h)	2
18	1440 x 2100 (h)	1
19	1440 x 2100 (h)	2
29	1100 x 2300 (h)	2
30	1200 x 2300 (h)	1
46	1010 x 2100 (h)	1
48	810 x 2100 (h)	16
50	900 x 2100 (h)	1
52	910 x 2100 (h)	13
62	1010 x 2100 (h)	6
63	1010 x 2100 (h)	5
64	810 x 2100 (h)	1

Примечание:
За высоту проема принята высота проема от отметки чистого пола.

Ведомость оконных проемов 13 этажа

Поз.	Размер проема	Кол.
ОК-19	1920 x 2025 (h)	1
ОК-19*	1920 x 2025 (h)	2
ОК-20	1930 x 2025 (h)	2
ОК-21	1960 x 2025 (h)	5
ОК-22	1940 x 2025 (h)	1
ОК-23	1970 x 2025 (h)	1
ОК-24	1590 x 2025 (h)	4
ОК-25	1570 x 2025 (h)	5
ОК-26	1620 x 2025 (h)	1
ОК-27	1860 x 2025 (h)	1
ОК-28	2010 x 2025 (h)	2
ОК-29	1990 x 2025 (h)	2
ОК-30	1950 x 2025 (h)	1
ОК-31	2020 x 2025 (h)	1
ОК-32	1880 x 2025 (h)	1
ОК-38*	1790 x 2025 (h)	1
ОК-39*	1830 x 2025 (h)	1

Ведомость отверстий 13 этажа

Марка, поз.	Ширина (B), мм	Высота (H), мм	Отм. низа, мм	Назначение	Примеч.
1	270	85	-0,080	ВК	2 Ø12 А500С, l=650 мм
2	270	235	+0,000	ВК	2 Ø12 А500С, l=650 мм
3	250	300	+0,000	ВК	
4	140	160	+0,000	ВК	2 Ø12 А500С, l=650 мм
5	140	385	+0,000	ВК	
6	270	385	+0,000	ВК	2 Ø12 А500С, l=650 мм
6*	270	385	+0,000	ВК	4 Ø12 А500С, l=650 мм
7	270	85	-0,080	ОВ	2 Ø12 А500С, l=650 мм
10	1310	95	+2,625	ОВ	
11	530	385	+2,250	ОВ	2 Ø12 А500С, l=3100 мм, см. ТТ п.17
12	920	385	+2,250	ОВ	2 Ø12 А500С, l=3100 мм, см. ТТ п.17
13	1240	490	+2,120	ОВ	ПР100
14	1310	365	+2,260	ОВ	ПР100
15	1050	685	+0,020	ОВ	ПР1
16	660	760	+0,020	ОВ	ПР26
17	400	85	-0,080	ОВ, ВК	4 Ø12 А500С, l=900 мм
18	140	85	-0,080	ОВ	7.4
19	140	310	+2,250	ЭОМ	см.ТТ п.10
20	400	385	+2,175	ЭОМ	2 Ø12 А500С, l=650 мм; см.ТТ п.11
21	920	985	+1,050	ЭОМ	ПР1
22	140	170	+2,550	ПС	
23	235	250	+0,000	ВК	
24	140	170	+2,625	ВК	см. ТТ п.17

Примечание: Отм. низа отв. дана от отм. чистого пола +37,350.

А (1 : 50)

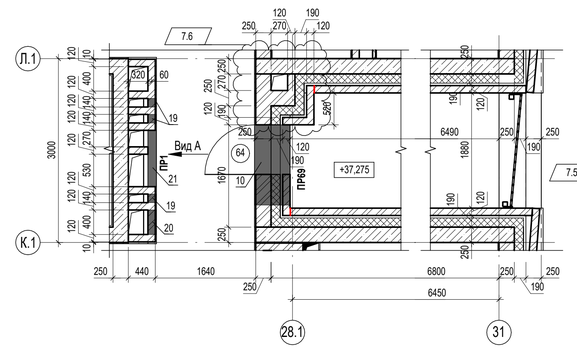

Б (1 : 50)

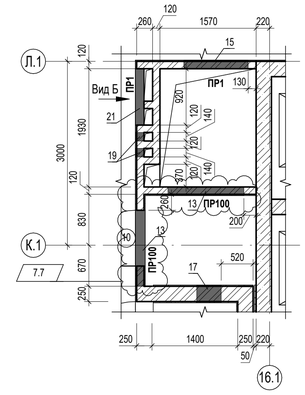

Вид Б (1 : 50)

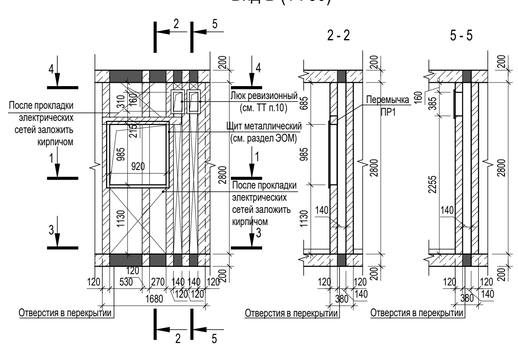

В (1 : 50)

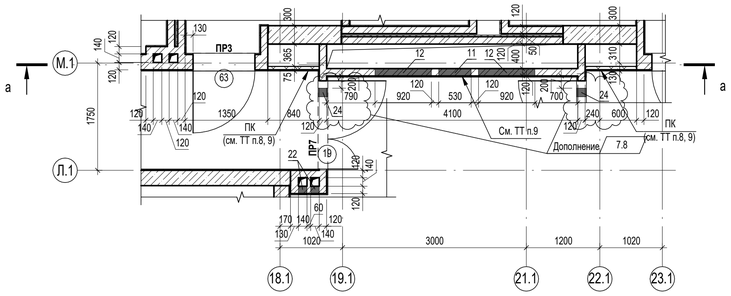

Вид А (1 : 50)

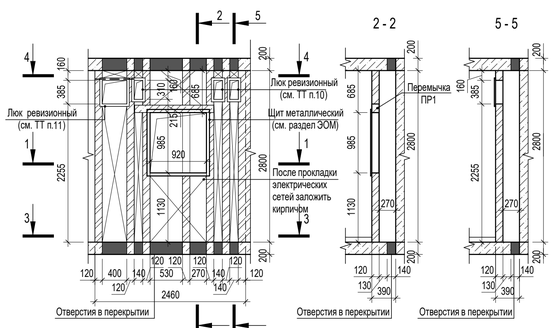

а - а (1 : 50)

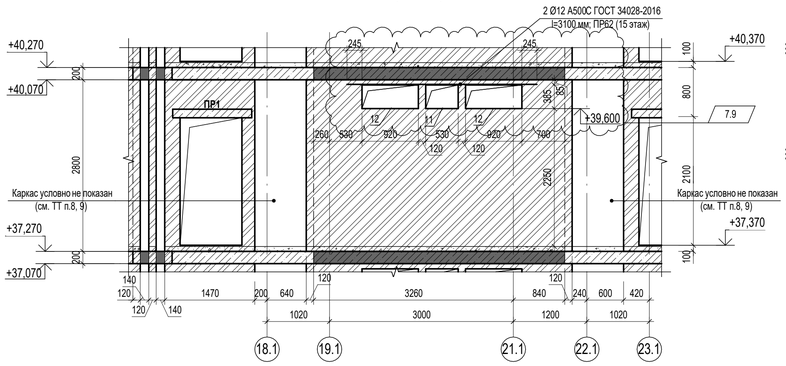

КОМПОНОВОЧНАЯ СХЕМА ЗДАНИЯ:

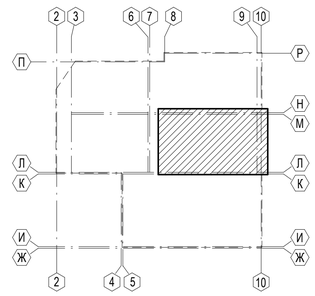

УСЛОВНЫЕ ОБОЗНАЧЕНИЯ:

1	- Марка проема / заполнения проема
ПР1	- Марка перемычки
ОК-1	- Марка окна/ заполнения проема окна
С112.1	- Тип перегородки или облицовки КНАУФ (или аналог) (схему перегородки см. л. 12)

ТЕХНИЧЕСКИЕ ТРЕБОВАНИЯ:

1. Общие указания см. л. 2.
2. Отметки низа отверстий даны от уровня чистого пола.
3. Размеры монолитных ж.б. конструкций на чертеже не указаны, см. соответствующие чертежи комплекта П54-04-01-1-23 - КЖ.
4. Выполнить крепление кирпичной кладки к элементам железобетонного каркаса здания по сечениям 2-2, 4-4, 6-6 (узлы 1, 2, 3 на л. 2) раздела П54-04-01-1-23 - АР.У.
5. Узлы опирания ж.б. и металлических перемычек к ж.б. стенам (колоннам) см. комплект П54-04-01-1-23 - АР.У.
6. Отверстия для инженерных коммуникаций в стенах, перегородках и (или) перекрытиях, не указанные на данном чертеже, выполнять по чертежам комплекта П54-04-01-1-23 - КЖ, либо по месту в процессе производства работ по чертежам инженерных разделов.
7. В кладке кирпичных стен и перегородок над проемами и отверстиями шириной от 200 до 500 мм выполнить перемычки из 2 Ø12 А500С ГОСТ 34028-2016 на каждые 120 мм толщины стены. Опирание арматуры на кладку не менее 250 мм по длине в каждую сторону. Общий расход на отм. +37,350 - 32,7 пог.м.
8. Выполнить кашему по отдельному дизайн-проекту. Необходимо обеспечить доступ в нишу к щиткам и кабелям (фальшпанели, двери, скрытые двери и т.д).
9. Указанные перегородки возводить после монтажа инженерного оборудования (коммуникаций).
10. В отверстие поз. 19 установить металлический ревизионный люк 140x310(h) мм. Всего - 5 шт.
11. В отверстие поз. 20 установить металлический ревизионный люк 400x385(h) мм. Всего - 1 шт.
12. Выполнить перегородку комплектной системы КНАУФ (или аналог) С111 - 1,6 кв.м по серии 1.031.9-2.07 вып.6.
13. Выполнить облицовку комплектной системы КНАУФ (или аналог) С685 - 2,5 кв.м согласно альбому технических решений "Конструкции из цементных плит АКВАПАНЕЛЬ® Внутренняя".
14. Спецификацию элементов и ведомость перемычек см. л. 31.
15. Отделочный план на отм. +37,350 (типовой 13, 15, 17 этаж) см. л. 46.
16. Схему расположения деталей крепления под наружную версту плана 17 этажа см. л.75.
17. Выполнить низ отверстий поз. 11, 12 на 15 этаже на отм. +2,100 от отм. +43,350.
Отверстия поз.24 выполнить для 15 этажа.

Дополнение 7.10

Дополнение 7.11

7	11	Изм.	55-26		04.26	**П54-04-01-1-23 - АР**
5	-	Зам.	62-25		10.25	Многоквартирные многоэтажные дома с объектами обслуживания жилой застройки, автостоянки и трансформаторные подстанции по ул. Нарымская в Железнодорожном районе г. Новосибирска
4	-	Зам.	31-25		07.25	
Изм.	Кол.уч.	Лист	№док.	Подп.	Дата	
Разработал		Захарова			04.26	Многоквартирный дом №1. Блок-секция №1 (по ТТ) с объектами обслуживания жилой застройки, с автостоянкой в осях И/3-Р/2-10 и трансформаторной подстанцией - I Этап строительства многоквартирных многоэтажных домов с объектами обслуживания жилой застройки, автостоянками и трансформаторными подстанциями по ул. Нарымская в Железнодорожном районе г. Новосибирска
Проверил		Паршукова			04.26	
Н. контроль		Кнауб			04.26	Кладочный план этажа на отм. +37,350 (типовой 13, 15, 17 этаж)

Стадия	Лист	Листов
Р	17	

ПРОЕКТНАЯ АРТЕЛЬ

Согласовано: Березикова ВК, Типикин ЭОМ
Согласовано: Билинский КЖ, Адамов ОВ
Взам. инв. №
Подп. и дата
Инв. № подл.

Формат А1А

Кладочный план этажа на отм. +40,350 (типовой 14, 16 этаж) (1 : 100)

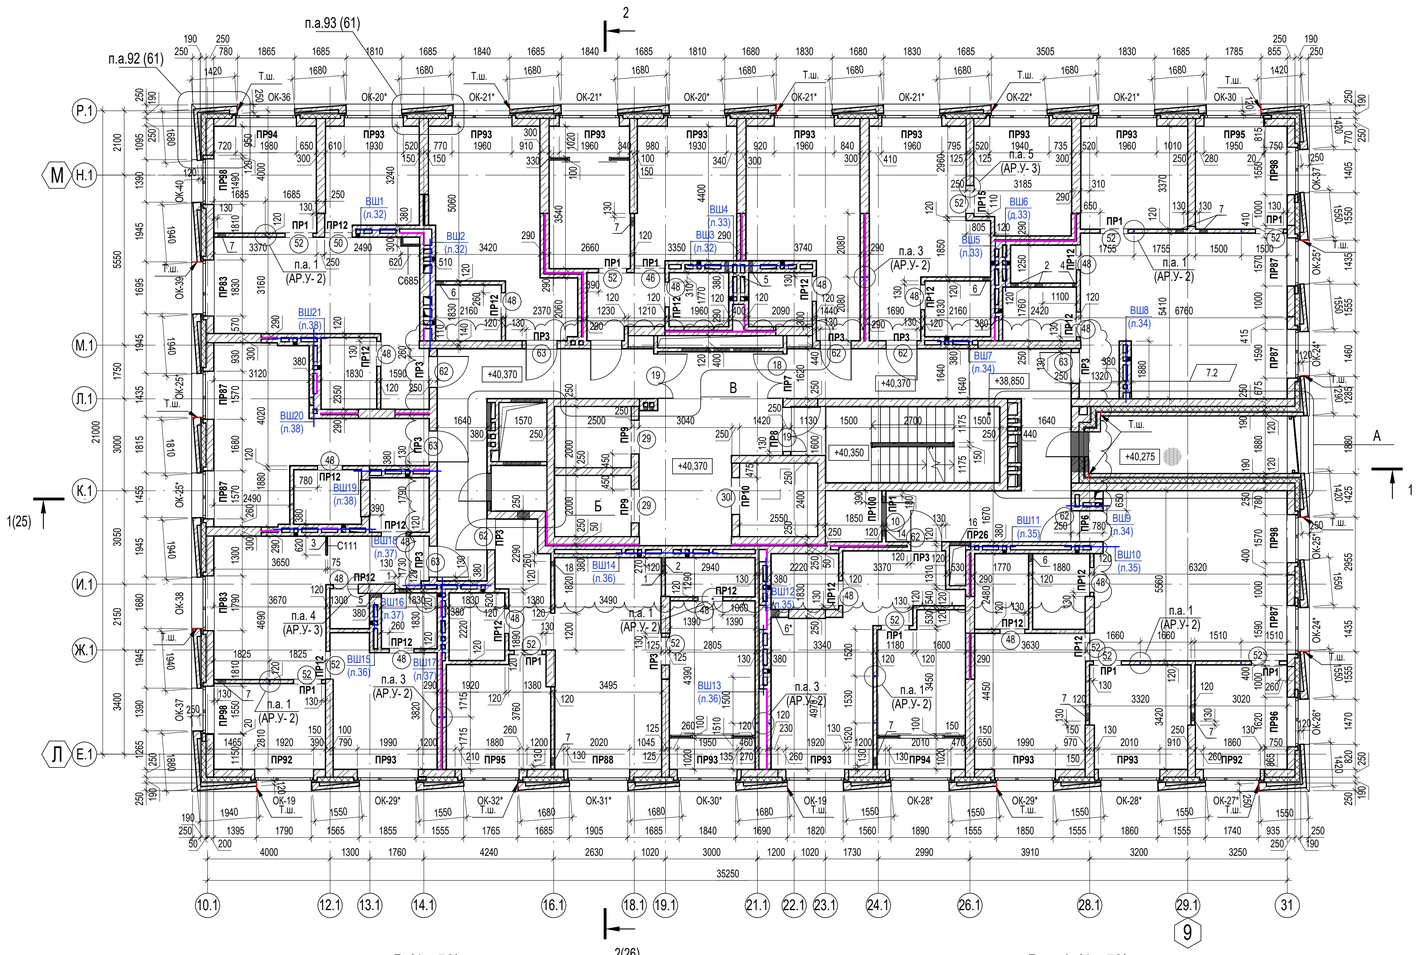

Ведомость дверных проёмов 14 этажа

Поз.	Размер проема	Кол.
10	910 x 2100 (h)	2
18	1440 x 2100 (h)	1
19	1440 x 2100 (h)	2
29	1100 x 2300 (h)	2
30	1200 x 2300 (h)	1
46	1010 x 2100 (h)	1
48	810 x 2100 (h)	16
50	900 x 2100 (h)	1
52	910 x 2100 (h)	13
62	1010 x 2100 (h)	6
63	1010 x 2100 (h)	5
64	810 x 2100 (h)	1

7.1

Примечание:
За высоту проема принята высота проема от отметки чистого пола.

Ведомость оконных проемов 14 этажа

Поз.	Размер проема	Кол.
ОК-19	1920 x 2025 (h)	2
ОК-20*	1930 x 2025 (h)	2
ОК-21*	1960 x 2025 (h)	5
ОК-22*	1940 x 2025 (h)	1
ОК-24*	1590 x 2025 (h)	2
ОК-25*	1570 x 2025 (h)	4
ОК-26*	1620 x 2025 (h)	1
ОК-27*	1860 x 2025 (h)	1
ОК-28*	2010 x 2025 (h)	2
ОК-29*	1990 x 2025 (h)	2
ОК-30	1950 x 2025 (h)	1
ОК-30*	1950 x 2025 (h)	1
ОК-31*	2020 x 2025 (h)	1
ОК-32*	1880 x 2025 (h)	1
ОК-36	1980 x 2025 (h)	1
ОК-37	1550 x 2025 (h)	2
ОК-38	1790 x 2025 (h)	1
ОК-39	1830 x 2025 (h)	1
ОК-40	1490 x 2025 (h)	1

Ведомость отверстий 14 этажа

Марка, поз.	Ширина (B), мм	Высота (H), мм	Отм. низа, мм	Назначение	Примеч.
1	270	85	-0,080	ВК	2 Ø12 А500С, l=650 мм
2	270	235	+0,000	ВК	2 Ø12 А500С, l=650 мм
3	250	300	+0,000	ВК	
4	140	160	+0,000	ВК	
5	140	385	+0,000	ВК	
6	270	385	+0,000	ВК	2 Ø12 А500С, l=650 мм
6*	270	385	+0,000	ВК	4 Ø12 А500С, l=650 мм
7	270	85	-0,080	ОВ	2 Ø12 А500С, l=650 мм
10	1310	95	+2,625	ОВ	
11	530	385	+2,250	ОВ	2 Ø12 А500С, l=3100 мм
12	920	385	+2,250	ОВ	2 Ø12 А500С, l=3100 мм
13	1240	490	+2,120	ОВ	ПР100
14	1310	365	+2,260	ОВ	ПР100
15	1050	685	+0,020	ОВ	ПР1
16	660	760	+0,020	ОВ	ПР26
17	400	85	-0,080	ОВ, ВК	4 Ø12 А500С, l=900 мм
18	140	85	-0,080	ОВ	7.3
19	140	310	+2,250	ЭОМ	см.ТТ п.10
20	400	385	+2,175	ЭОМ	2 Ø12 А500С, l=650 мм; см.ТТ п.11
21	920	950	+1,050	ЭОМ	ПР1
22	140	170	+2,550	ПС	

Примечание: Отм. низа отв. дана от отм. чистого пола +40,350.

А (1 : 50)

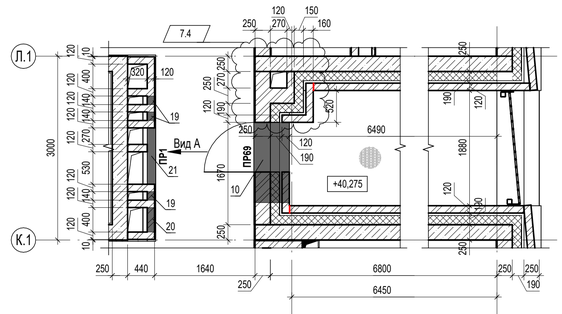

Б (1 : 50)

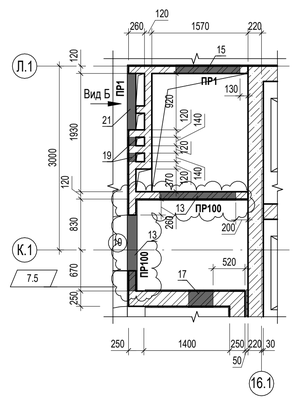

Вид Б (1 : 50)

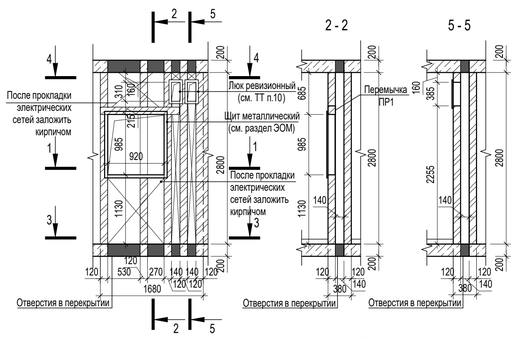

В (1 : 50)

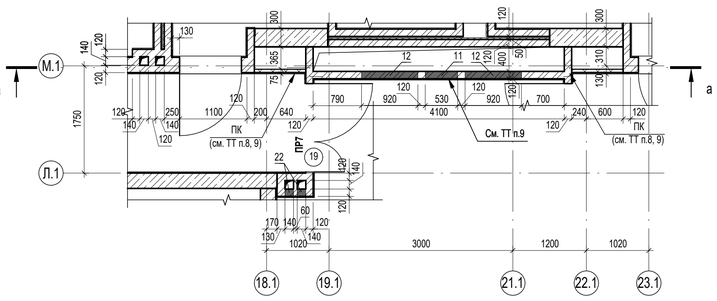

Вид А (1 : 50)

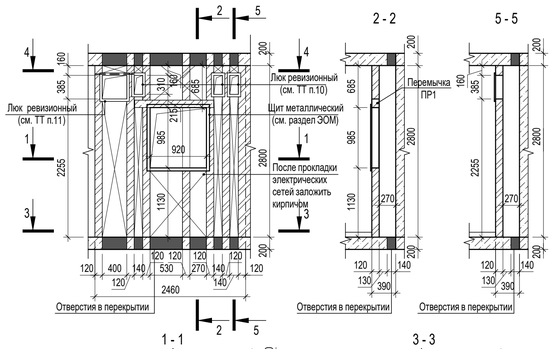

а (1 : 50)

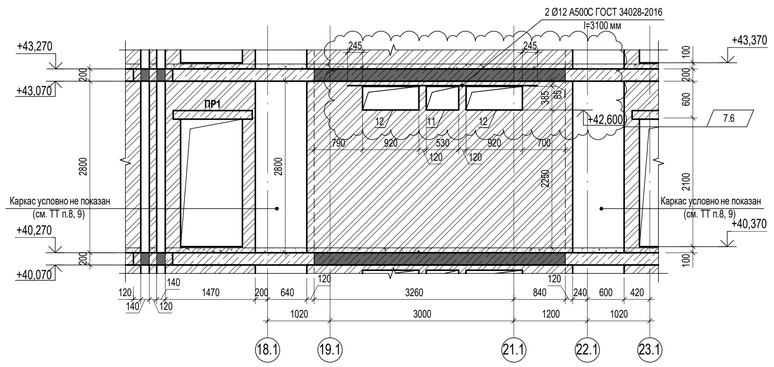

1 - 1

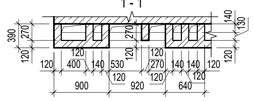

3 - 3

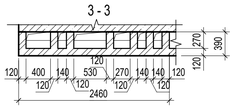

4 - 4

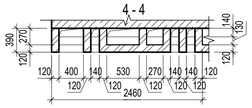

1 - 1

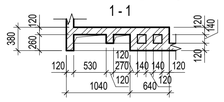

3 - 3

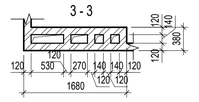

4 - 4

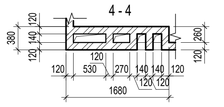

КОМПОНОВОЧНАЯ СХЕМА ЗДАНИЯ:

7.7

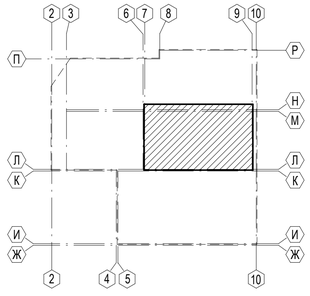

УСЛОВНЫЕ ОБОЗНАЧЕНИЯ:

1	- Марка проема / заполнения проема
ПР1	- Марка перемычки
ОК-1	- Марка окна/ заполнения проема окна
С112.1	- Тип перегородки или облицовки КНАУФ (или аналог) (схему перегородки см. л. 12)

ТЕХНИЧЕСКИЕ ТРЕБОВАНИЯ:

1. Общие указания см. л. 2.
2. Отметки низа отверстий даны от уровня чистого пола.
3. Размеры монолитных ж.б. конструкций на чертеже не указаны, см. соответствующие чертежи комплекта П54-04-01-1-23 - КЖ.
4. Выполнить крепление кирпичной кладки к элементам железобетонного каркаса здания по сечениям 2-2, 4-4, 6-6 (узлы 1, 2, 3 на л. 2) раздела П54-04-01-1-23 - АР.У.
5. Узлы опирания ж.б. и металлических перемычек к ж.б. стенам (колоннам) см. комплект П54-04-01-1-23 - АР.У.
6. Отверстия для инженерных коммуникаций в стенах, перегородках и (или) перекрытиях, не указанные на данном чертеже, выполнять по чертежам комплекта П54-04-01-1-23 - КЖ, либо по месту в процессе производства работ по чертежам инженерных разделов.
7. В кладке кирпичных стен и перегородок над проемами и отверстиями шириной от 200 до 500 мм выполнить перемычки из 2 Ø12 А500С ГОСТ 34028-2016 на каждые 120 мм толщины стены. Опирание арматуры на кладку не менее 250 мм по длине в каждую сторону. Обший расход на отм. +40,350 - 32,7 пог.м.
8. Выполнить заглушку по отдельному дизайн-проекту. Необходимо обеспечить доступ в нишу к щиткам и кабелям (фальшпанели, двери, скрытые двери и т.д)
9. Указанные перегородки возводить после монтажа инженерного оборудования (коммуникаций).
10. В отверстие поз. 19 установить металлический ревизионный люк 140x310(h) мм. Всего - 5 шт.
11. В отверстие поз. 20 установить металлический ревизионный люк 400x385(h) мм. Всего - 1 шт.
12. Выполнить перегородку комплектной системы КНАУФ (или аналог) С111 - 1,6 кв.м по серии 1.031.9-2.07 вып.6.
13. Выполнить облицовку комплектной системы КНАУФ (или аналог) С685 - 2,5 кв.м согласно альбому технических решений "Конструкции из цементных плит АКВАПАНЕЛЬ® Внутренняя".
14. Спецификацию элементов и ведомость перемычек см. л. 31.
15. Отделочный план на отм. +40,350 (типовой 14, 16 этаж) см. л. 47.

Согласовано: Березикова, ВК; Тихонов, ЭОМ
Согласовано: Блинский, КЖ; Адамов, ОВ
Взам. инв. №
Подп. и дата
Инв. № подл.

Изм.	Кол.уч.	Лист	№док.	Подп.	Дата
7	7	Изм.	55-26		04.26
5	-	Зам.	62-25		10.25
4	1	Зам.	31-25		07.25
Разработал		Захарова			04.26
Проверил		Паршукова			04.26
Н. контроль		Кнауб			04.26

П54-04-01-1-23 - АР

Многоквартирные многоэтажные дома с объектами обслуживания жилой застройки, автостоянки и трансформаторные подстанции по ул. Нарымская в Железнодорожномрайоне г. Новосибирска

Многоквартирный дом №1. Блок-секция №1 (по ГП) с объектами обслуживания жилой застройки, с автостоянкой в осях Ж/Б-Р2-Л9 и трансформаторной подстанцией - I Этап строительства многоквартирных многоэтажных домов с объектами обслуживания жилой застройки, автостоянками и трансформаторными подстанциями по ул. Нарымская в Железнодорожном районе г. Новосибирск

Стадия	Лист	Листов
Р	18	

Кладочный план этажа на отм. +40,350 (типовой 14, 16 этаж)

ПРОЕКТНАЯ АРТЕЛЬ

Формат А1А

Кладочный план этажа на отм. +52,350 (18 этаж) (1 : 100)

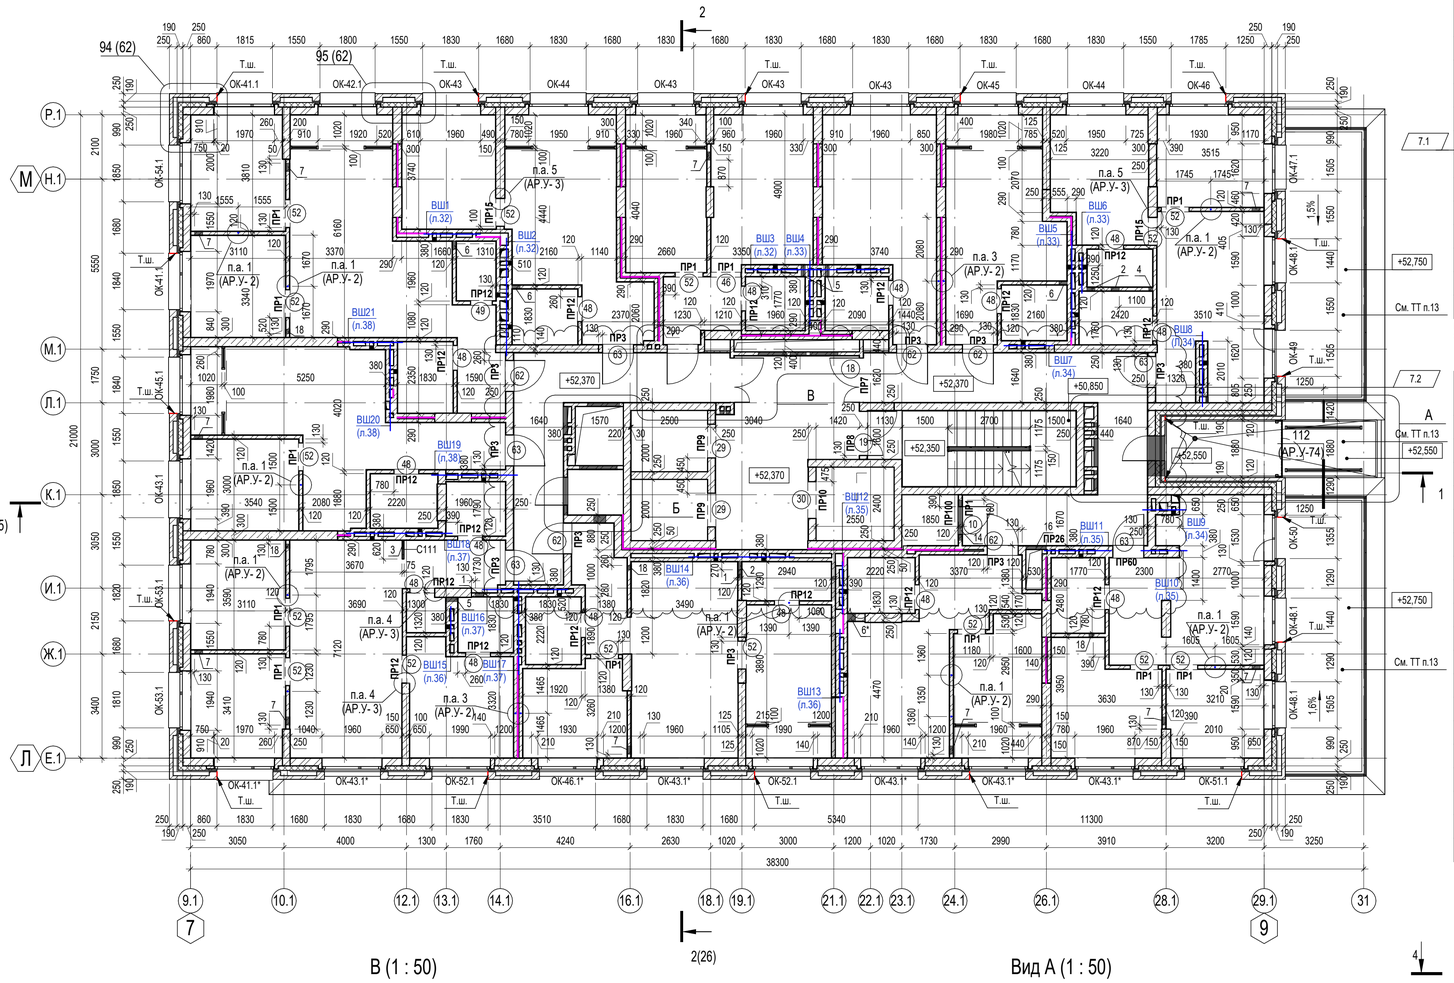

Ведомость дверных проёмов 18 этажа

Поз.	Размер проема	Кол.
10	910 x 2100 (h)	2
18	1440 x 2100 (h)	1
19	1440 x 2100 (h)	2
29	1100 x 2300 (h)	2
30	1200 x 2300 (h)	1
46	1010 x 2100 (h)	1
48	810 x 2100 (h)	15
49	710 x 2100 (h)	1
52	910 x 2100 (h)	15
62	1010 x 2100 (h)	5
63	1010 x 2100 (h)	6
64	810 x 2100 (h)	1

Примечание:
За высоту проема принята высота проема от отметки чистого пола.

Ведомость оконных проемов 18 этажа

Поз.	Размер проема	Кол.
ОК-41.1	1970 x 2050 (h)	2
ОК-41.1*	1970 x 2050 (h)	1
ОК-42.1	1920 x 2050 (h)	1
ОК-43	1960 x 1995 (h)	4
ОК-43.1	1960 x 2050 (h)	1
ОК-43.1*	1960 x 2050 (h)	5
ОК-44	1950 x 1995 (h)	2
ОК-45	1980 x 1995 (h)	1
ОК-45.1	1980 x 2050 (h)	1
ОК-46	1930 x 1995 (h)	1
ОК-46.1*	1930 x 2050 (h)	1
ОК-47.1	1620 x 2050 (h)	1
ОК-48.1	1590 x 2050 (h)	3
ОК-49	1620 x 2050 (h)	1
ОК-50	1530 x 2050 (h)	1
ОК-51.1	2010 x 2050 (h)	1
ОК-52.1	1990 x 2050 (h)	2
ОК-53.1	1940 x 2050 (h)	2
ОК-54.1	2000 x 2050 (h)	1

Ведомость отверстий 18 этажа

Марка, поз.	Ширина (В), мм	Высота (Н), мм	Отм. низа, мм	Назначение	Примеч.
1	270	85	-0,080	ВК	2 Ø12 А500С, l=650 мм
2	270	235	+0,000	ВК	2 Ø12 А500С, l=650 мм
3	250	300	+0,000	ВК	
4	140	160	+0,000	ВК	
5	140	385	+0,000	ВК	
6	270	385	+0,000	ВК	2 Ø12 А500С, l=650 мм
6*	270	385	+0,000	ВК	4 Ø12 А500С, l=650 мм
7	270	85	-0,080	ОВ	2 Ø12 А500С, l=650 мм
10	1310	95	+2,625	ОВ	
11	530	385	+2,250	ОВ	2 Ø12 А500С l=3100 мм
12	920	385	+2,250	ОВ	2 Ø12 А500С l=3100 мм

Ведомость отверстий 18 этажа

Марка, поз.	Ширина (В), мм	Высота (Н), мм	Отм. низа, мм	Назначение	Примеч.
13	1240	490	+2,120	ОВ	ПР100
14	1310	365	+2,260	ОВ	ПР100
15	1050	685	+0,020	ОВ	ПР1
16	660	760	+0,020	ОВ	ПР26
17	400	85	-0,080	ОВ, ВК	4 Ø12 А500С, l=900 мм
18	140	85	-0,080	ОВ	7.4
19	140	310	+2,250	ЭОМ	см.ТТ п.10
20	400	385	+2,175	ЭОМ	2 Ø12 А500С, l=650 мм; см.ТТ п.11
21	920	985	+1,050	ЭОМ	ПР1
22	140	170	+2,550	ПС	

Примечание: Отм. низа отв. дана от отм. чистого пола +52,350.

А (1 : 50)

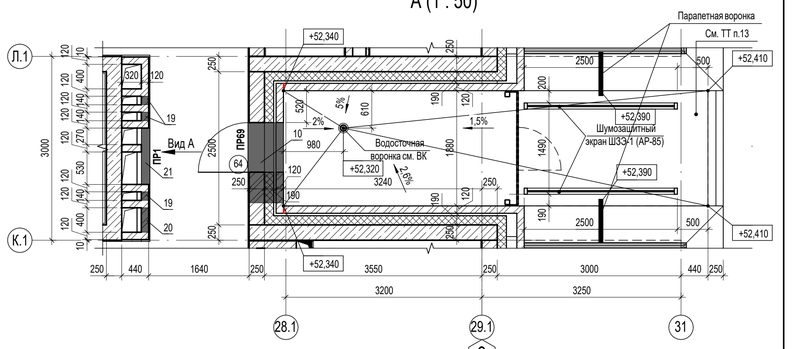

Б (1 : 50)

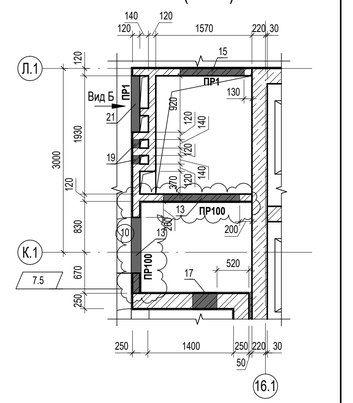

Вид Б (1 : 50)

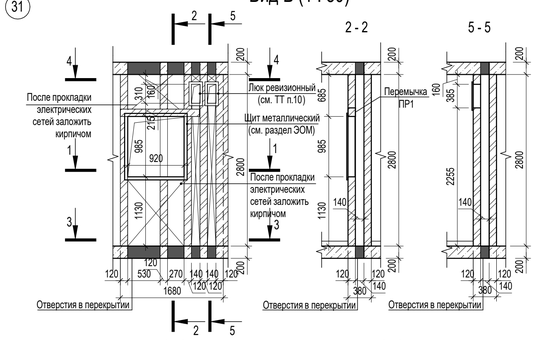

В (1 : 50)

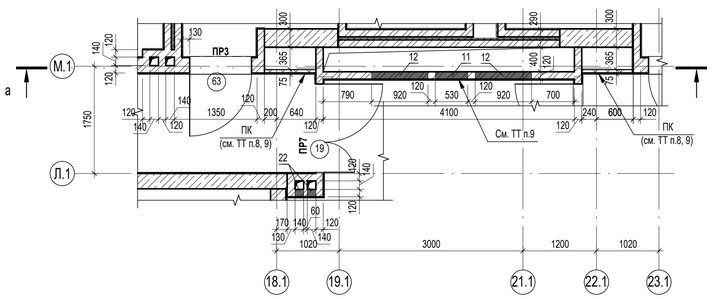

Вид А (1 : 50)

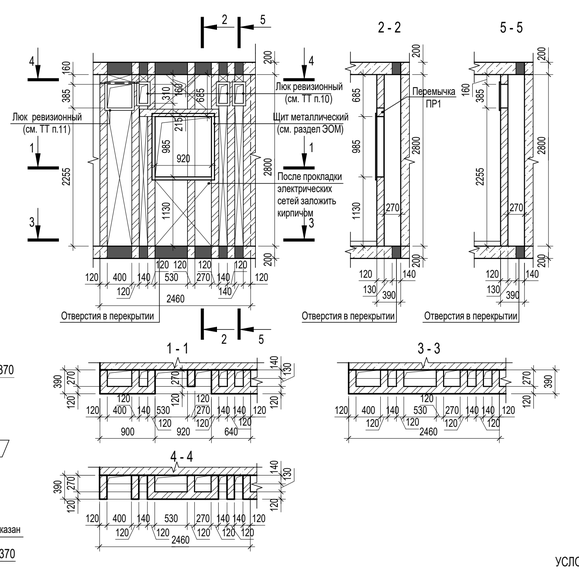

а - а (1 : 50)

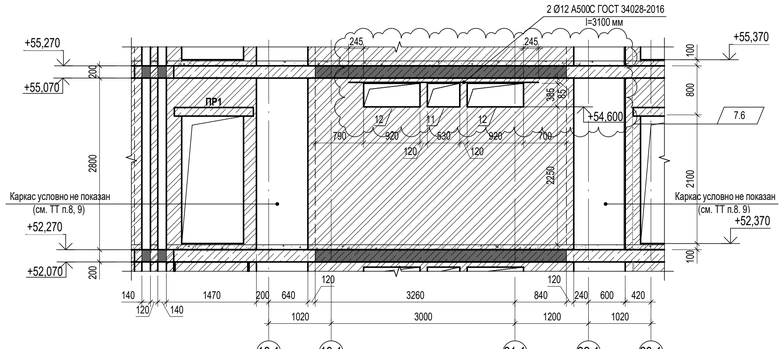

Условные обозначения:

1	- Марка проема / заполнения проема
ПР1	- Марка перемычки
ОК-1	- Марка окна/ заполнения проема окна
С112.1	- Тип перегородки или облицовки КНАУФ (или аналог) (схему перегородки см. л. 12)

Компоновочная схема здания:

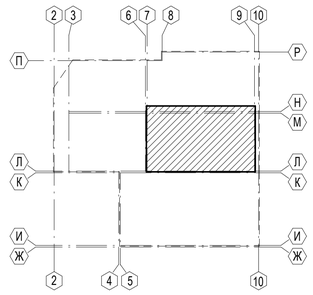

Технические требования:

1. Общие указания см. л. 2.
2. Отметки низа отверстий даны от уровня чистого пола.
3. Размеры монолитных ж.б. конструкций на чертеже не указаны, см. соответствующие чертежи комплекта П54-04-01-1-23 - КЖ.
4. Выполнить крепление кирпичной кладки к элементам железобетонного каркаса здания по сечениям 2-2, 4-4, 6-6 (узлы 1, 2, 3 на л. 2) раздела П54-04-01-1-23 - АР.У.
5. Узлы опирания ж.б. и металлических перемычек к ж.б. стенам (колоннам) см. комплект П54-04-01-1-23 - АР.У.
6. Отверстия для инженерных коммуникаций в стенах, перегородках и (или) перекрытиях, не указанные на данном чертеже, выполнять по чертежам комплекта П54-04-01-1-23 - КЖ, либо по месту в процессе производства работ по чертежам инженерных разделов.
7. В кладке кирпичных стен и перегородок над проемами и отверстиями шириной от 200 до 500 мм выполнить перемычки из 2 Ø12 А500С ГОСТ 34028-2016 на каждые 120 мм толщины стены. Опирание арматуры на кладку не менее 250 мм по длине в каждую сторону. Общий расход на отм. +52,350 - 35,3 пог.м.
8. Выполнить защивку по отдельному дизайн-проекту. Необходимо обеспечить доступ в нишу к щиткам и кабелям (фальшпанели, двери, скрытые двери и т.д)
9. Указанные перегородки возводить после монтажа инженерного оборудования (коммуникаций).
10. В отверстие поз. 19 установить металлический ревизионный люк 140x310(h) мм. Всего - 5 шт.
11. В отверстие поз. 20 установить металлический ревизионный люк 400x385(h) мм. Всего - 1 шт.
12. Выполнить облицовку комплектной системы КНАУФ (или аналог) С111 - 1,7 кв.м по серии 1.031.9-2.07 вып.6.
13. На плане этажа указаны отметки верха тротуарной плитки, на фрагменте А указаны отметки верха гидроизоляционного покрытия.
14. Спецификацию элементов и ведомость перемычек см. л. 31.
15. Отделочный план на отм. +52,350 (18 этаж) см. л. 47.

Согласовано: Березикова, Тихонов (ВК, ЭОМ); Блинский, Адамов (КЖ, ОВ)

Взам. инв. №

Подп. и дата

Инв. № подл.

Изм.	Кол.уч.	Лист	№док.	Подп.	Дата
7	7	Изм.	55-26		04.26
5	-	Зам.	62-25		10.25
4	-	Зам.	31-25		07.25
Разработал		Захарова			04.26
Проверил		Паршукова			04.26
Н. контроль		Кнауб			04.26

П54-04-01-1-23 - АР

Многоквартирные многоэтажные дома с объектами обслуживания жилой застройки, автостоянки и трансформаторные подстанции по ул. Нарымская в Железнодорожном районе г. Новосибирска

Многоквартирный дом №1. Блок-секция №1 (по ГП) с объектами обслуживания жилой застройки, с автостоянкой в осях И/3-Р/2-10 и трансформаторной подстанцией - 1 Этап строительства многоквартирных многоэтажных домов с объектами обслуживания жилой застройки, автостоянкой и трансформаторными подстанциями по ул. Нарымская в Железнодорожном районе г. Новосибирска

Стадия	Лист	Листов
Р	19	

ПРОЕКТНАЯ АРТЕЛЬ

Кладочный план этажа на отм. +52,350 (18 этаж)

Формат А1А

Кладочный план этажа на отм. +55,350 (19 этаж) (1 : 100)

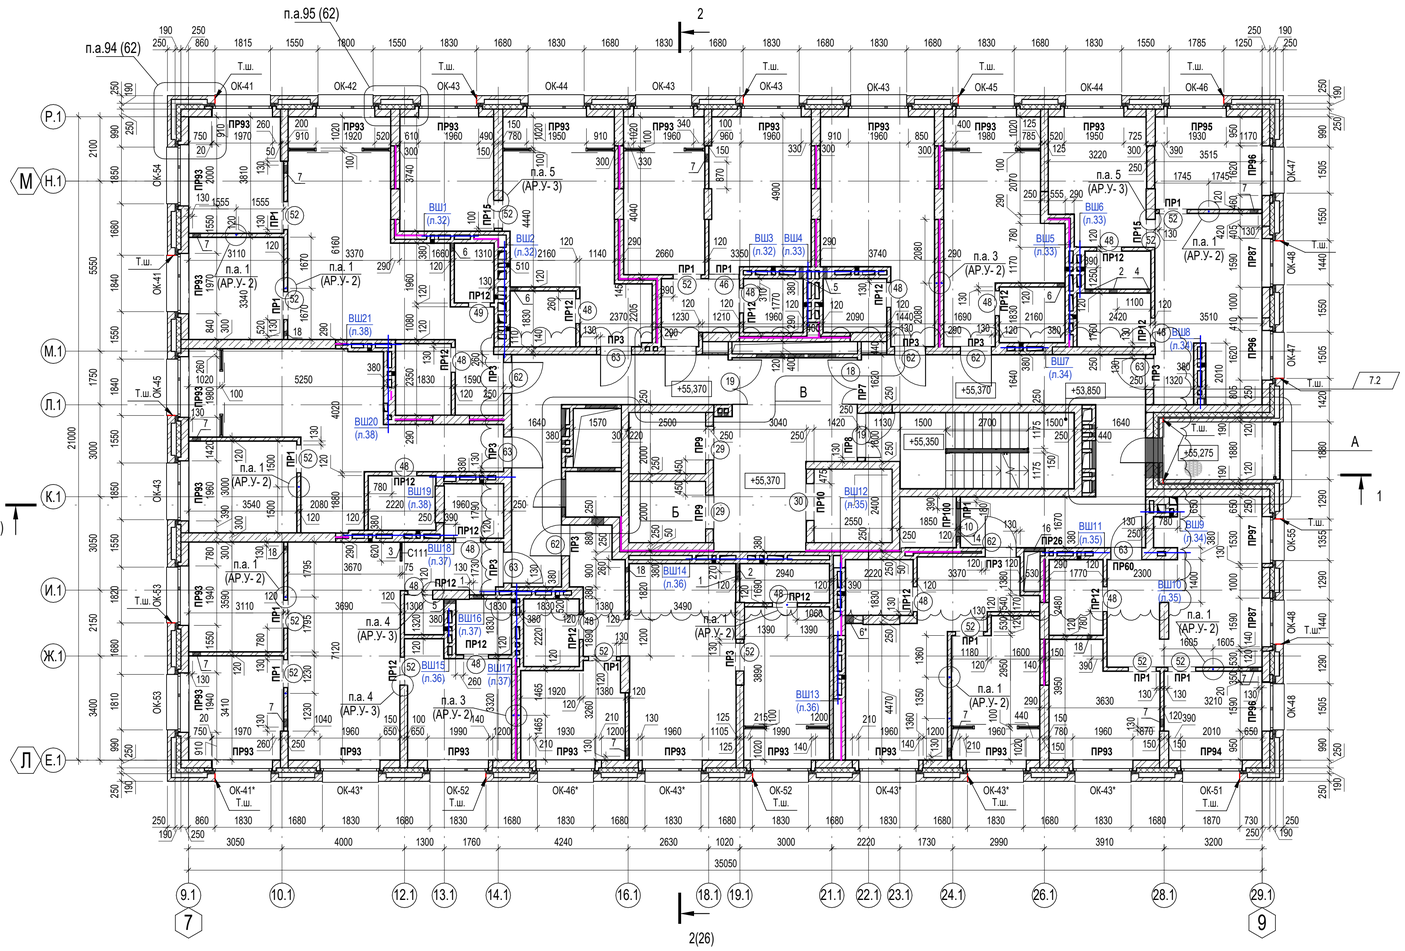

Ведомость дверных проёмов 19 этажа

Поз.	Размер проема	Кол.
10	910 x 2100 (h)	2
18	1440 x 2100 (h)	1
19	1440 x 2100 (h)	2
29	1100 x 2300 (h)	2
30	1200 x 2300 (h)	1
46	1010 x 2100 (h)	1
48	810 x 2100 (h)	15
49	710 x 2100 (h)	1
52	910 x 2100 (h)	15
62	1010 x 2100 (h)	5
63	1010 x 2100 (h)	6
64	810 x 2100 (h)	1

7.1

Примечание:
За высоту проема принята высота проема от отметки чистого пола.

Ведомость оконных проемов 19 этажа

Поз.	Размер проема	Кол.
ОК-41	1970 x 1995 (h)	2
ОК-41*	1970 x 1995 (h)	1
ОК-42	1920 x 1995 (h)	1
ОК-43	1960 x 1995 (h)	5
ОК-43*	1960 x 1995 (h)	1
ОК-44	1950 x 1995 (h)	2
ОК-45	1980 x 1995 (h)	2
ОК-46	1930 x 1995 (h)	1
ОК-46*	1930 x 1995 (h)	1
ОК-47	1620 x 1995 (h)	2
ОК-48	1590 x 1995 (h)	3
ОК-51	2010 x 1995 (h)	1
ОК-52	1990 x 1995 (h)	2
ОК-53	1940 x 1995 (h)	2
ОК-54	2000 x 1995 (h)	1
ОК-55	1530 x 1995 (h)	1

Ведомость отверстий 19 этаж

Марка, поз.	Ширина (B), мм	Высота (H), мм	Отм. низа, мм	Назначение	Примеч.
1	270	85	-0,080	ВК	2 Ø12 А500С, l=650 мм
2	270	235	+0,000	ВК	2 Ø12 А500С, l=650 мм
3	250	300	+0,000	ВК	
4	140	160	+0,000	ВК	2 Ø12 А500С, l=650 мм
5	140	385	+0,000	ВК	
6	270	385	+0,000	ВК	2 Ø12 А500С, l=650 мм
6*	270	385	+0,000	ВК	4 Ø12 А500С, l=650 мм
7	270	85	-0,080	ОВ	2 Ø12 А500С, l=650 мм
10	1310	95	+2,625	ОВ	
11	530	385	+2,250	ОВ	2 Ø12 А500С, l=3100 мм
12	920	385	+2,250	ОВ	2 Ø12 А500С, l=3100 мм
13	1240	490	+2,120	ОВ	ПР100
14	1310	365	+2,260	ОВ	ПР100
15	1050	685	+0,020	ОВ	ПР1
16	660	760	+0,020	ОВ	ПР26
17	400	85	-0,080	ОВ, ВК	4 Ø12 А500С, l=900 мм
18	140	85	-0,080	ОВ	7.3
19	140	310	+2,250	ЭОМ	см.ТТ п.10
20	400	385	+2,175	ЭОМ	2 Ø12 А500С, l=650 мм; см.ТТ п.11
21	920	985	+1,050	ЭОМ	ПР1
22	140	170	+2,550	ПС	

Примечание: Отм. низа отв. дана от отм. чистого пола +55,350.

А (1 : 50)

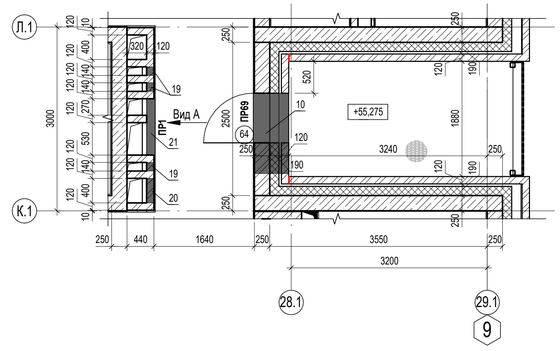

Б (1 : 50)

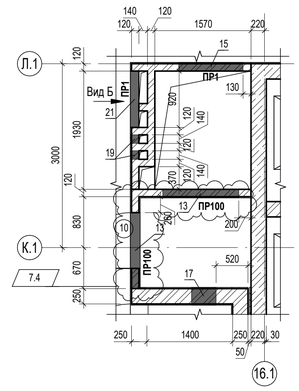

В (1 : 50)

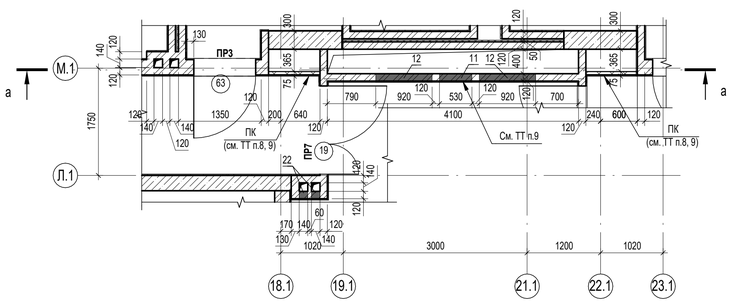

Вид А (1 : 50)

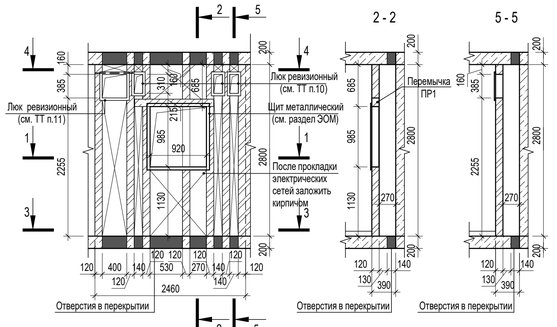

Вид Б (1 : 50)

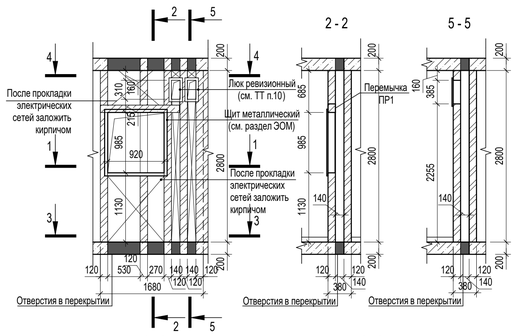

а - а (1 : 50)

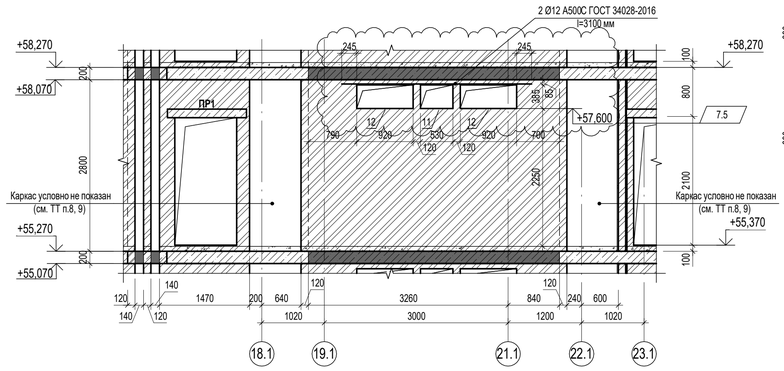

КОМПОНОВОЧНАЯ СХЕМА ЗДАНИЯ:

7.6

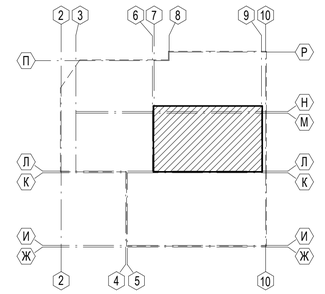

УСЛОВНЫЕ ОБОЗНАЧЕНИЯ:

1	- Марка проема / заполнения проема
ПР1	- Марка перемычки
ОК-1	- Марка окна/ заполнения проема окна
С112.1	- Тип перегородки или облицовки КНАУФ (или аналог) (схему перегородки см. л. 12)

ТЕХНИЧЕСКИЕ ТРЕБОВАНИЯ:

1. Общие указания см. л. 2.
2. Отметки низа отверстий даны от уровня чистого пола.
3. Размеры монолитных ж.б. конструкций на чертеже не указаны, см. соответствующие чертежи комплекта П54-04-01-1-23 - КЖ.
4. Выполнить крепление кирпичной кладки к элементам железобетонного каркаса здания по сечениям 2-2, 4-4, 6-6 (узлы 1, 2, 3 на л. 2) раздела П54-04-01-1-23 - АР.У.
5. Узлы опирания ж.б. и металлических перемычек к ж.б. стенам (колоннам) см. комплект П54-04-01-1-23 - АР.У.
6. Отверстия для инженерных коммуникаций в стенах, перегородках и (или) перекрытиях, не указанные на данном чертеже, выполнять по чертежам комплекта П54-04-01-1-23 - КЖ, либо по месту в процессе производства работ по чертежам инженерных разделов.
7. В кладке кирпичных стен и перегородок над проемами и отверстиями шириной от 200 до 500 мм выполнить перемычки из 2 Ø12 А500С ГОСТ 34028-2016 на каждые 120 мм толщины стены. Опирание арматуры на кладку не менее 250 мм по длине в каждую сторону. Общий расход на отм. +55,350 - 35,3 пог.м.
8. Выполнить защиту по отдельному дизайн-проекту. Необходимо обеспечить доступ в нишу к щиткам и кабелям (фальшпанели, двери, скрытые двери и т.д)
9. Указанные перегородки возводить после монтажа инженерного оборудования (коммуникаций).
10. В отверстие поз. 19 установить металлический ревизионный люк 140x310(h) мм. Всего - 5 шт.
11. В отверстие поз. 20 установить металлический ревизионный люк 400x385(h) мм. Всего - 1 шт.
12. Выполнить облицовку комплектной системы КНАУФ (или аналог) С111 - 1,7 кв.м по серии 1.031.9-2.07 вып.6.
13. Спецификацию элементов и ведомость перемычек см. л. 31.
14. Отделочный план на отм. +55,350 (19 этаж) см. л. 49.

Согласовано: Березикова ВК, Тихонов ЭОМ
Согласовано: Блинский КЖ, Адамов ОВ
Взам. инв. №
Подп. и дата
Инв. № подл.

7	6	Изм.	55-26		04.26	**П54-04-01-1-23 - АР**
5	-	Зам.	62-25		10.25	Многоквартирные многоэтажные дома с объектами обслуживания жилой застройки, автостоянки и трансформаторные подстанции по ул. Нарымская в Железнодорожномрайоне г. Новосибирска
4	-	Зам.	31-25		07.25	
Изм.	Кол.уч.	Лист	№док.	Подп.	Дата	
Разработал		Захарова			04.26	Многоквартирный дом №1. Блок-секция №1 (по ГП) с объектами обслуживания жилой застройки, с автостоянкой в осях Ж/1-Р/2-10 и трансформаторной подстанцией - I Этап строительства многоквартирных многоэтажных домов с объектами обслуживания жилой застройки, автостоянками и трансформаторными подстанциями по ул. Нарымская в Железнодорожном районе г. Новосибирска
Проверил		Паршукова			04.26	Стадия: Р; Лист: 20; Листов:
Н. контроль		Кнауб			04.26	Кладочный план этажа на отм. +55,350 (19 этаж)
						ПРОЕКТНАЯ АРТЕЛЬ

Формат А1А

Кладочный план этажа на отм. +58,350 (типовой 20-24 этаж) (1 : 100)

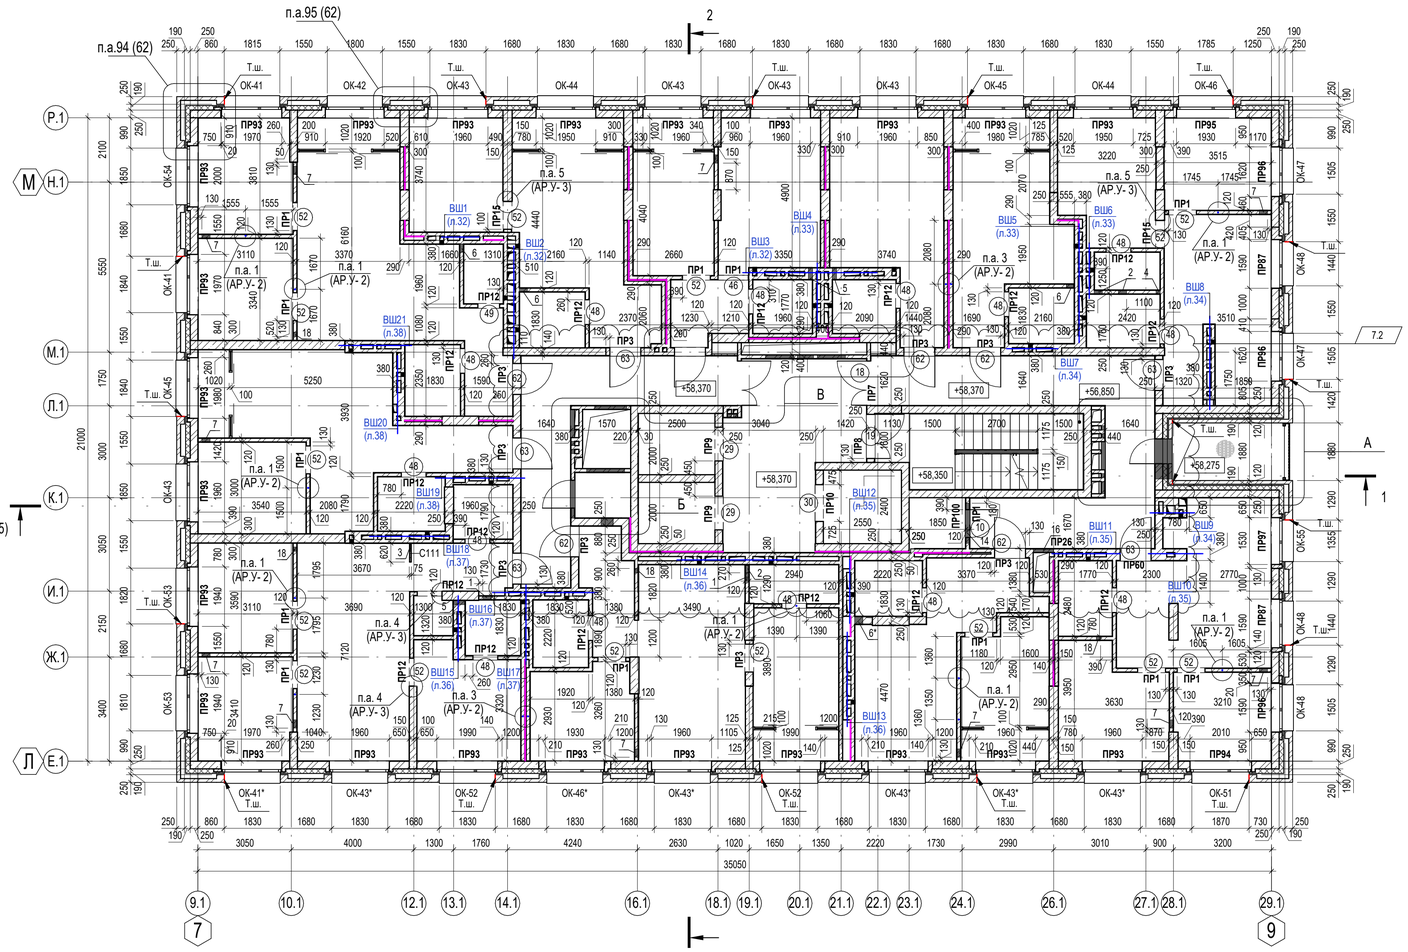

Ведомость дверных проёмов 20 этажа

Поз.	Размер проема	Кол.
10	910 x 2100 (h)	2
18	1440 x 2100 (h)	1
19	1440 x 2100 (h)	2
29	1100 x 2300 (h)	2
30	1200 x 2300 (h)	1
46	1010 x 2100 (h)	1
48	810 x 2100 (h)	15
49	710 x 2100 (h)	1
52	910 x 2100 (h)	15
62	1010 x 2100 (h)	5
63	1010 x 2100 (h)	6
64	810 x 2100 (h)	1

Примечание:
За высоту проема принята высота проема от отметки чистого пола.

Ведомость оконных проемов 20 этажа

Поз.	Размер проема	Кол.
ОК-41	1970 x 1995 (h)	2
ОК-41*	1970 x 1995 (h)	1
ОК-42	1920 x 1995 (h)	1
ОК-43	1960 x 1995 (h)	5
ОК-43*	1960 x 1995 (h)	5
ОК-44	1950 x 1995 (h)	2
ОК-45	1980 x 1995 (h)	2
ОК-46	1930 x 1995 (h)	1
ОК-46*	1930 x 1995 (h)	1
ОК-47	1620 x 1995 (h)	2
ОК-48	1590 x 1995 (h)	3
ОК-51	2010 x 1995 (h)	1
ОК-52	1990 x 1995 (h)	2
ОК-53	1940 x 1995 (h)	2
ОК-54	2000 x 1995 (h)	1
ОК-55	1530 x 1995 (h)	1

Ведомость отверстий 20 этажа

Марка, поз.	Ширина (В), мм	Высота (Н), мм	Отм. низа, мм	Назначение	Примеч.
1	270	85	-0,080	ВК	2 Ø12 А500С, l=650 мм
2	270	235	+0,000	ВК	2 Ø12 А500С, l=650 мм
3	250	300	+0,000	ВК	
4	140	160	+0,000	ВК	
5	140	385	+0,000	ВК	
6	270	385	+0,000	ВК	2 Ø12 А500С, l=650 мм
6*	270	385	+0,000	ВК	4 Ø12 А500С, l=650 мм
7	270	85	-0,080	ОВ	2 Ø12 А500С, l=650 мм
10	1310	95	+2,625	ОВ	
11	530	385	+2,250	ОВ	2 Ø12 А500С, l=3100 мм
12	920	385	+2,250	ОВ	2 Ø12 А500С, l=3100 мм
13	1240	490	+2,120	ОВ	ПР100
14	1310	365	+2,260	ОВ	ПР100
15	1050	685	+0,020	ОВ	ПР1
16	660	760	+0,020	ОВ	ПР26
17	400	85	-0,080	ОВ, ВК	4 Ø12 А500С, l=900 мм
18	140	85	-0,080	ОВ	7.3
19	140	310	+2,250	ЭОМ	см.ТТ п.10
20	400	385	+2,175	ЭОМ	2 Ø12 А500С, l=650 мм; см.ТТ п.11
21	920	985	+1,050	ЭОМ	ПР1
22	140	170	+2,550	ПС	

Примечание: Отм. низа отв. дана от отм. чистого пола +58,350.

А (1 : 50)

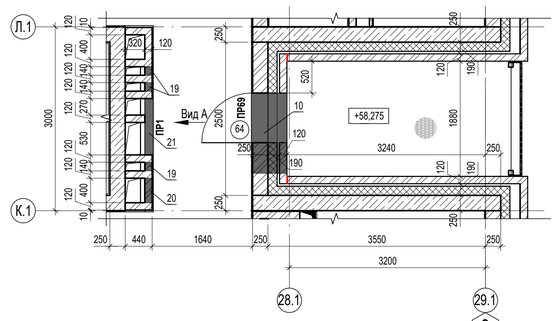

Б (1 : 50)

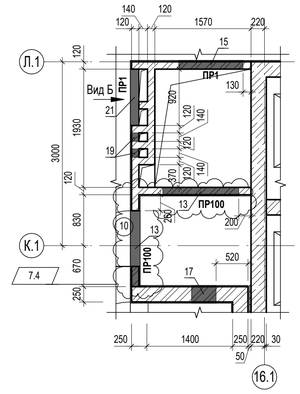

Вид Б (1 : 50)

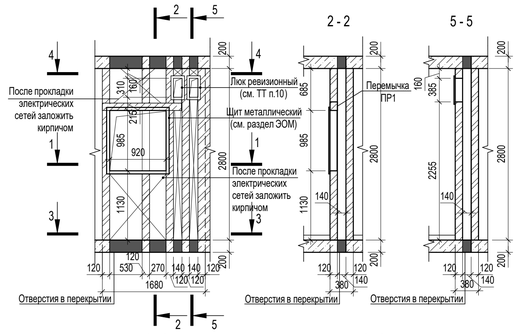

В (1 : 50)

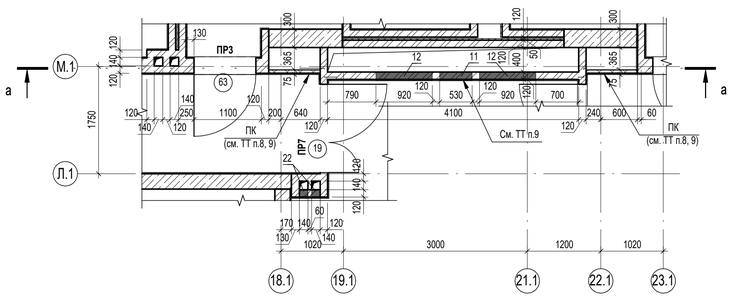

Вид А (1 : 50)

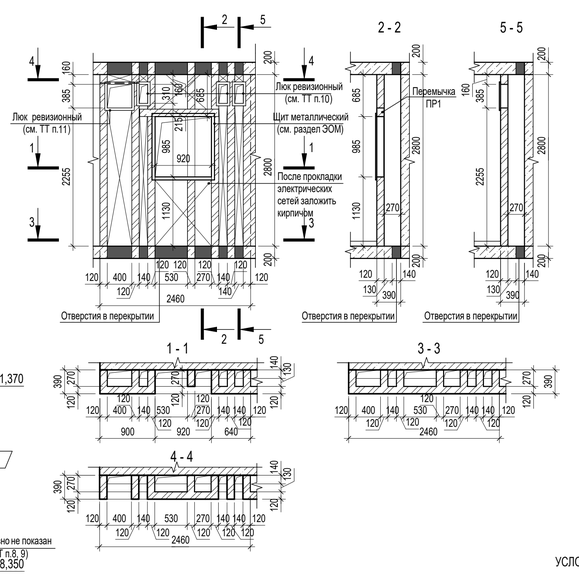

а - а (1 : 50)

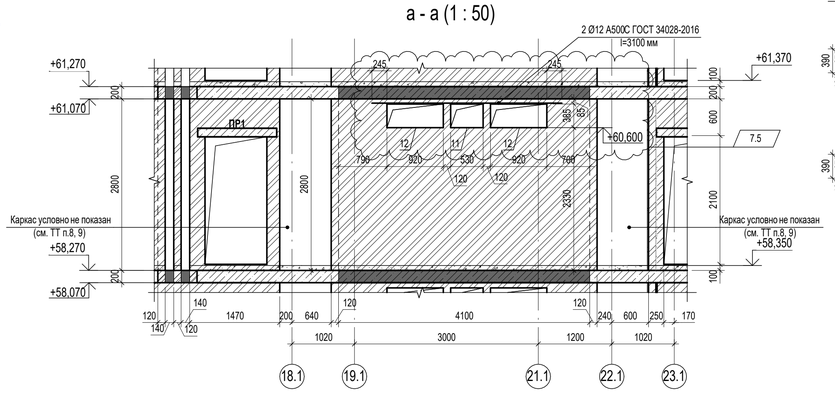

1 - 1

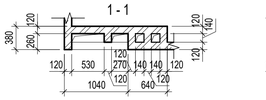

3 - 3

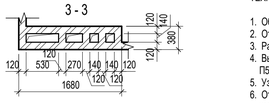

4 - 4

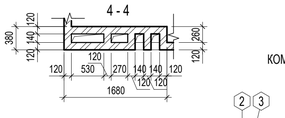

КОМПОНОВОЧНАЯ СХЕМА ЗДАНИЯ:

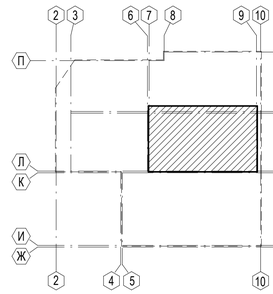

УСЛОВНЫЕ ОБОЗНАЧЕНИЯ:

1	- Марка проема / заполнения проема
ПР1	- Марка перемычки
ОК-1	- Марка окна/ заполнения проема окна
С112.1	- Тип перегородки или облицовки КНАУФ (или аналог) (схему перегородки см. л. 12)

ТЕХНИЧЕСКИЕ ТРЕБОВАНИЯ:

1. Общие указания см. л. 2.
2. Отметки низа отверстий даны от уровня чистого пола.
3. Размеры монолитных ж.б. конструкций на чертеже не указаны, см. соответствующие чертежи комплекта П54-04-01-1-23 - КЖ.
4. Выполнить крепление кирпичной кладки к элементам железобетонного каркаса здания по сечениям 2-2, 4-4, 6-6 (узлы 1, 2, 3 на л. 2) раздела П54-04-01-1-23 - АР.У.
5. Узлы опирания ж.б. и металлических перемычек к ж.б. стенам (колоннам) см. комплект П54-04-01-1-23 - АР.У.
6. Отверстия для инженерных коммуникаций в стенах, перегородках и (или) перекрытиях, не указанные на данном чертеже, выполнять по чертежам комплекта П54-04-01-1-23 - КЖ, либо по месту в процессе производства работ по чертежам инженерных разделов.
7. В кладке кирпичных стен и перегородок над проемами и отверстиями шириной от 200 до 500 мм выполнить перемычки из 2 Ø12 А500С ГОСТ 34028-2016 на каждые 120 мм толщины стены. Опирание арматуры на кладку не менее 250 мм по длине в каждую сторону. Общий расход на отм. +58,350 - 35,3 пог.м.
8. Выполнить защивку по отдельному дизайн-проекту. Необходимо обеспечить доступ в нишу к щиткам и кабелям (фальшпанели, двери, скрытые двери и т.д)
9. Указанные перегородки возводить после монтажа инженерного оборудования (коммуникаций).
10. В отверстие поз. 19 установить металлический ревизионный люк 140x310(h) мм. Всего - 5 шт.
11. В отверстие поз. 20 установить металлический ревизионный люк 400x385(h) мм. Всего - 1 шт.
12. Выполнить облицовку комплектной системы КНАУФ (или аналог) С111 - 1,7 кв.м по серии 1.031.9-2.07 вып.6.
13. Спецификацию элементов и ведомость перемычек см. л. 31. Марки перемычек по наружным окнам указаны для 21, 23 типового этажа.
14. Отделочный план на отм. +58,350 (типовой 20-24 этаж) см. л. 50.

Согласовано: Березикова, Тихонов — ВК, ЭОМ
Согласовано: Блинский, Адамов — КЖ, ОВ
Взам. инв. №
Подп. и дата
Инв. № подл.

7	6	Изм.	55-26		04.26	**П54-04-01-1-23 - АР**
5	-	Зам.	62-25		10.25	Многоквартирные многоэтажные дома с объектами обслуживания жилой застройки, автостоянки и трансформаторные подстанции по ул. Нарымская в Железнодорожном районе г. Новосибирска
4	-	Зам.	31-25		07.25	
Изм.	Кол.уч.	Лист	№док.	Подп.	Дата	
Разработал		Захарова			04.26	Стадия: Р; Лист: 21; Листов:
Проверил		Паршукова			04.26	Многоквартирный дом №1. Блок-секция №1 (по ТП) с объектами обслуживания жилой застройки, с автостоянкой в осях И/Л-Р/2-10 и трансформаторной подстанцией - I Этап строительства многоквартирных многоэтажных домов с объектами обслуживания жилой застройки, автостоянками и трансформаторными подстанциями по ул. Нарымская в Железнодорожном районе г. Новосибирска
Н. контроль		Кнауб			04.26	Кладочный план этажа на отм. +58,350 (типовой 20-24 этаж)

ПРОЕКТНАЯ АРТЕЛЬ

Формат А1А

План на отм. +73,350 (25 этаж) (1 : 100)

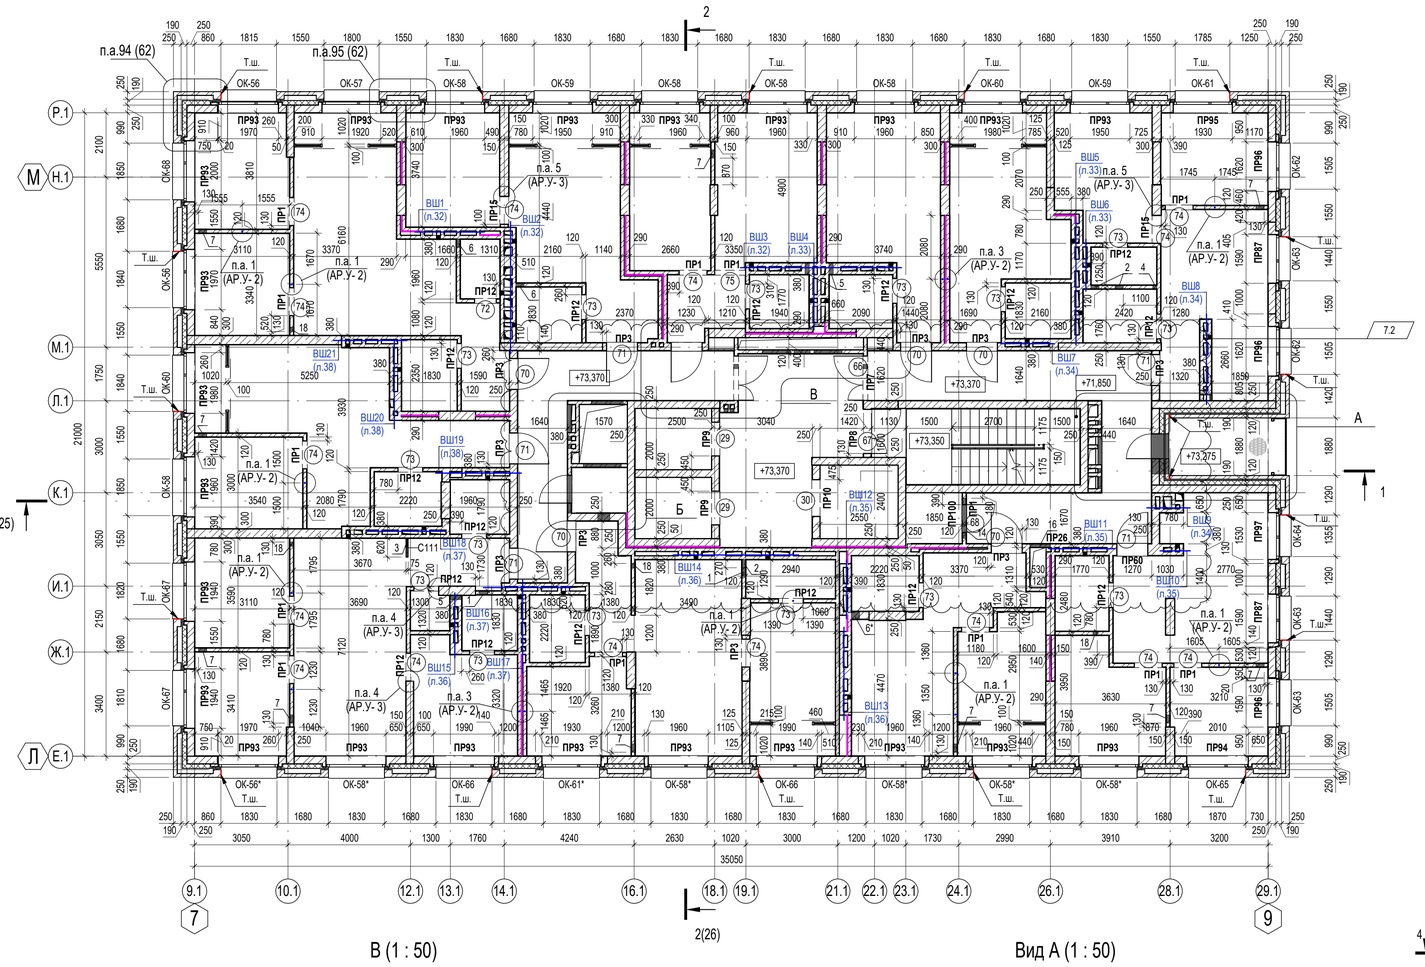

Ведомость дверных проёмов 25 этажа

Поз.	Размер проема	Кол.
29	1100 x 2300 (h)	2
30	1200 x 2300 (h)	1
66	1440 x 2300 (h)	1
67	1440 x 2300 (h)	2
68	910 x 2300 (h)	2
69	810 x 2300 (h)	1
70	1010 x 2300 (h)	5
71	1010 x 2300 (h)	6
72	710 x 2300 (h)	1
73	810 x 2300 (h)	15
74	910 x 2300 (h)	15
75	1010 x 2300 (h)	1

Примечание:
За высоту проема принята высота проема от отметки чистого пола.

Ведомость оконных проемов 25 этажа

Поз.	Размер проема	Кол.
ОК-56	1970 x 2295 (h)	2
ОК-56*	1970 x 2295 (h)	1
ОК-57	1920 x 2295 (h)	1
ОК-58	1960 x 2295 (h)	5
ОК-58*	1960 x 2295 (h)	1
ОК-59	1950 x 2295 (h)	2
ОК-60	1980 x 2295 (h)	2
ОК-61	1930 x 2295 (h)	1
ОК-61*	1930 x 2295 (h)	1
ОК-62	1620 x 2295 (h)	2
ОК-63	1590 x 2295 (h)	3
ОК-64	1530 x 2295 (h)	1
ОК-65	2010 x 2295 (h)	1
ОК-66	1990 x 2295 (h)	2
ОК-67	1940 x 2295 (h)	2
ОК-68	2000 x 2295 (h)	1

Ведомость отверстий 25 этаж

Марка, поз.	Ширина (В), мм	Высота (Н), мм	Отм. низа, мм	Назначение	Примеч.
1	270	85	-0,080	ВК	2 Ø12 А500С, l=650 мм
2	270	235	+0,000	ВК	2 Ø12 А500С, l=650 мм
3	250	300	+0,000	ВК	
4	140	160	+0,000	ВК	
5	140	385	+0,000	ВК	
6	270	385	+0,000	ВК	2 Ø12 А500С, l=650 мм
6*	270	385	+0,000	ВК	4 Ø12 А500С, l=650 мм
7	270	85	-0,080	ОВ	2 Ø12 А500С, l=650 мм
10	1310	95	+2,700	ОВ	ПР69
11	530	385	+2,400	ОВ	ПР62
12	920	385	+2,400	ОВ	ПР62
13	1240	460	+2,460	ОВ	ПР100
14	1310	385	+2,535	ОВ	ПР100
15	1050	685	+0,020	ОВ	ПР1
16	660	760	+0,020	ОВ	ПР26
17	400	85	-0,080	ОВ, ВК	4 Ø12 А500С, l=900 мм
18	140	85	-0,080	ОВ	7.3
19	140	310	+2,550	ЭОМ	см.ТТ п.10
20	400	385	+2,475	ЭОМ	2 Ø12 А500С, l=650 мм; см.ТТ п.11
21	920	985	+1,050	ЭОМ	ПР1
22	140	170	+2,850	ПС	
23	140	170	+2,850	ВК	

Примечание: Отм. низа отв. дана от отм. чистого пола +73,350.

Дополнение 7.4

А (1 : 50)

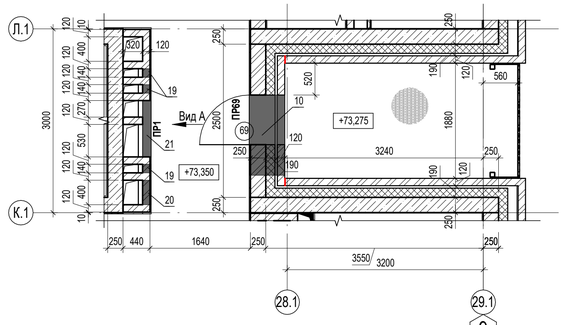

Б (1 : 50)

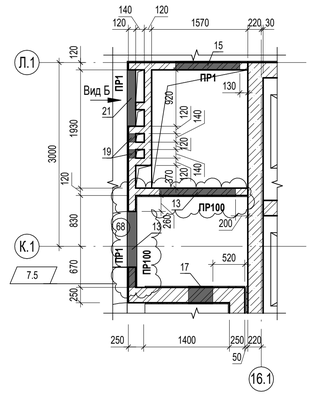

В (1 : 50)

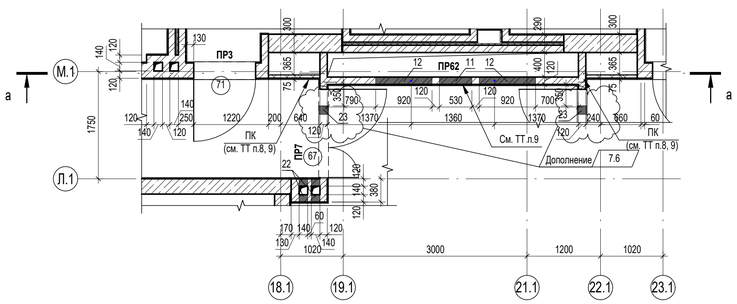

Вид А (1 : 50)

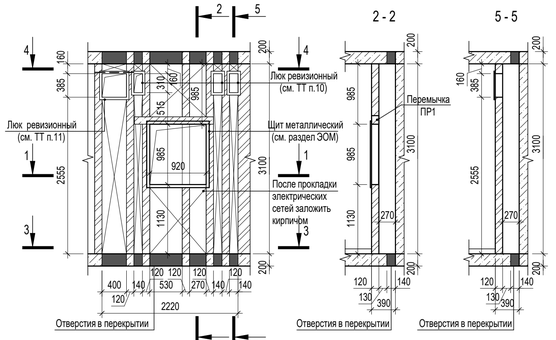

а - а (1 : 50)

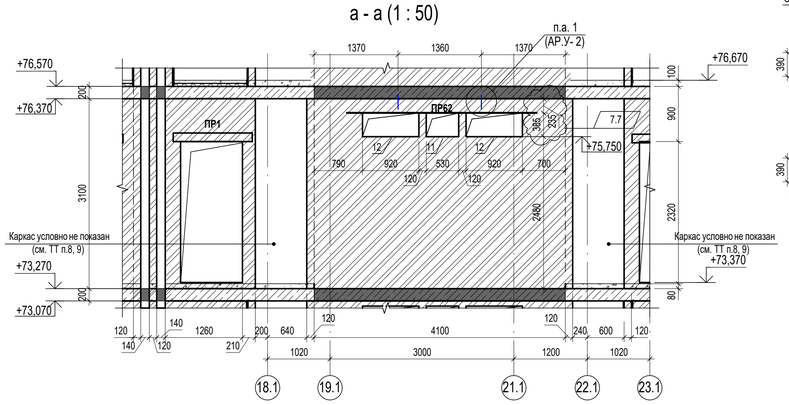

Отверстия в перекрытии

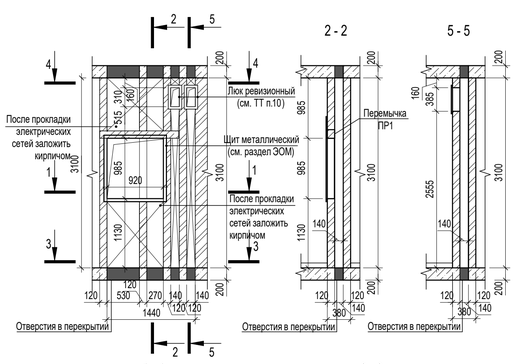

КОМПОНОВОЧНАЯ СХЕМА ЗДАНИЯ:

7.8

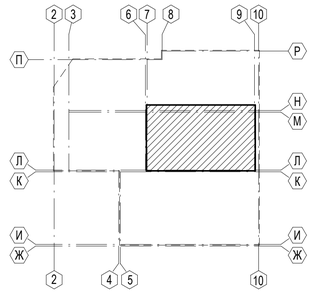

УСЛОВНЫЕ ОБОЗНАЧЕНИЯ:

1	- Марка проема / заполнения проема
ПР1	- Марка перемычки
ОК-1	- Марка окна/ заполнения проема окна
С112.1	- Тип перегородки или облицовки КНАУФ (или аналог) (схему перегородки см. л. 12)

ТЕХНИЧЕСКИЕ ТРЕБОВАНИЯ:

1. Общие указания см. л. 2.
2. Отметки низа отверстий даны от уровня чистого пола.
3. Размеры монолитных ж.б. конструкций на чертеже не указаны, см. соответствующие чертежи комплекта П54-04-01-1-23 - КЖ.
4. Выполнить крепление кирпичной кладки к элементам железобетонного каркаса здания по сечениям 2-2, 4-4, 6-6 (узлы 1, 2, 3 на л. 2) раздела П54-04-01-1-23 - АР.У.
5. Узлы опирания ж.б. и металлических перемычек к ж.б. стенам (колоннам) см. комплект П54-04-01-1-23 - АР.У.
6. Отверстия для инженерных коммуникаций в стенах, перегородках и (или) перекрытиях, не указанные на данном чертеже, выполнять по чертежам комплекта П54-04-01-1-23 - КЖ, либо по месту в процессе производства работ по чертежам инженерных разделов.
7. В кладке кирпичных стен и перегородок над проемами и отверстиями шириной от 200 до 500 мм выполнить перемычки из 2 Ø12 А500С ГОСТ 34028-2016 на каждые 120 мм толщины стены. Опирание арматуры на кладку не менее 250 мм по длине в каждую сторону. Общий расход на отм. +73,350 - 29,6 пог.м.)
8. Выполнить задание по отдельному дизайн-проекту. Необходимо обеспечить доступ в нишу к щиткам и кабелям (фальшпанели, двери, скрытые двери и т.д)
9. Указанные перегородки возводить после монтажа инженерного оборудования (коммуникаций).
10. В отверстие поз. 21 установить металлический ревизионный люк 140x310(h) мм. Всего - 5 шт.
11. В отверстие поз. 22 установить металлический ревизионный люк 400x385(h) мм. Всего - 1 шт.
12. Выполнить облицовку комплектной системы КНАУФ (или аналог) С111 - 1,7 кв.м по серии 1.031.9-2.07 вып.6.
13. Спецификацию элементов и ведомость перемычек см. л. 31.
14. Отделочный план на отм. +73,350 (25 этаж) см. л. 51.

Согласовано: Березикова, Тихонов (ВК, ЭОМ); Блинский, Адамов (КЖ, ОВ)

Взам. инв. №

Подп. и дата

Инв. № подл.

7	8	Изм.	55-26		04.26	**П54-04-01-1-23 - АР**
5	-	Зам.	62-25		10.25	Многоквартирные многоэтажные дома с объектами обслуживания жилой застройки, автостоянки и трансформаторные подстанции по ул. Нарымская в Железнодорожномрайоне г. Новосибирска
4	1	Зам.	31-25		07.25	
Изм.	Кол.уч.	Лист	№док.	Подп.	Дата	
Разработал		Захарова			04.26	Многоквартирный дом №1, Блок-секция №1 (по ГП) с объектами обслуживания жилой застройки, с автостоянкой в осях И/1-Р/2-10 и трансформаторной подстанцией - I Этап строительства многоквартирных многоэтажных домов с объектами обслуживания жилой застройки, автостоянкам и трансформаторными подстанциями по ул. Нарымская в Железнодорожном районе г. Новосибирска
Проверил		Паршукова			04.26	
Н. контр.		Кнауб			04.26	Кладочный план этажа на отм. +73,350 (25 этаж)

Стадия	Лист	Листов
Р	22	

ПРОЕКТНАЯ АРТЕЛЬ

Формат А1А

План на отм. +76,650 (тех. этаж) (1 : 100)

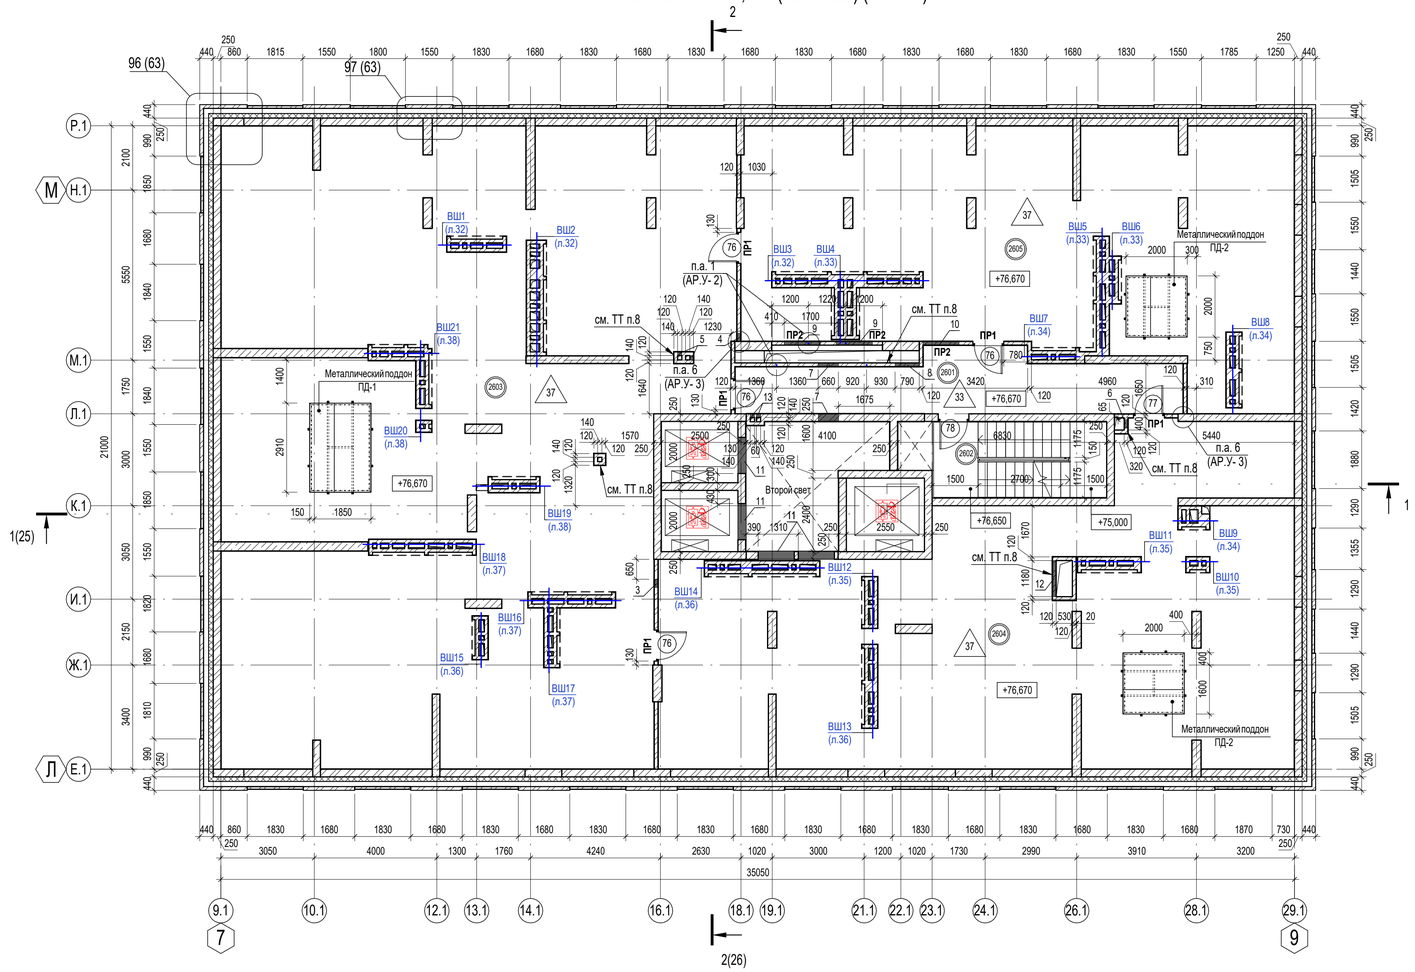

Экспликация помещений на отм. +76,650

Номер помещения	Наименование	Площадь, м²	Кат. помещения
МОП			
2601	Тамбур-шлюз	25,00	
2602	Лестничная клетка Н2	14,20	
		39,20	
Технические помещения			
2603	Техническое пространство	300,30	
2604	Техническое пространство	165,10	
2605	Техническое пространство	125,60	
		591,00	
Общий итог		630,20	

Ведомость дверных проёмов 26 этажа

Поз.	Размер проема	Кол.
76	1010 x 1950 (h)	4
77	1010 x 1950 (h)	1
78	1000 x 1950 (h)	1

Примечание:
За высоту проема принята высота проема от отметки чистого пола.

Ведомость отверстий 26 этажа

Марка, поз.	Ширина (B), мм	Высота (H), мм	Отм. низа, мм	Назначение	Примечание
3	270	235	+0,150	ВК	2 Ø12 А500С, l=800 мм
4	270	235	+0,220	ВК	2 Ø12 А500С, l=650 мм
5	140	245	+2,175	ОВ	
6	270	320	+2,100	ОВ	
7	660	395	+2,025	ОВ	
8	790	470	+1,950	ОВ	
9	1180	385	+1,725	ОВ	ПР2
10	1180	545	+1,725	ОВ	ПР2
11	1180	600	+0,900	ОВ	
12	1180	620	+1,800	ОВ	
13	140	170	+1,330	ПС	

Примечание: Отм. низа отв. дана от отм. чистого пола.

Металлический поддон ПД-2

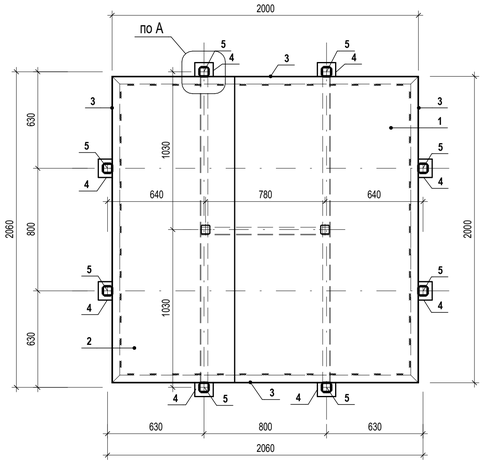

Спецификация металлических поддонов

Поз.	Обозначение	Наименование	Кол.	Масса ед.,кг.	Приме-чание
		Сборочные единицы			
ПД-1		Металлический поддон ПД-1, 2910x2000x700 (h)	1	226,81 кг	226,81 кг
ПД-2		Металлический поддон ПД-2, 2000x2000x700 (h)	2	180,17 кг	360,34 кг

ПРИМЕЧАНИЯ:

1. Сварные соединения выполнять по ГОСТ 5264-80 минимальный катет шва 5 мм.
2. Соединения металлических элементов выполнять ручной дуговой сваркой, тип соединения принять по ГОСТ 5264-80 электродом Э42 по ГОСТ 9467-75;
3. Для предотвращение коррозии, металлические изделия покрыть:
внутреннюю часть поддона
- эмаль КО-42 ТУ 2312-007-49248846-2008 -(четыре слоя, толщина одного слоя 30-40мкм)
все остальные элементы поддона
- грунтовка ГФ-021 (один слой толщина слоя 15-20 мкм);
- покрывной слой эмалью второй группы по прил. 15 СНиП 2.03.11-85* (IIn-2(40)) Эмаль АС-182 ГОСТ 19024-79 - (два слоя, толщина одного слоя 18 -25 мкм)

Спецификация материалов металлического поддона ПД-1

Марка изде-лия	Поз. дет.	Наименование	Кол.	Масса 1 дет., кг	Масса издел., кг
Поддон	1	Лист — 2х1200 ГОСТ 19903-2015 L = 2910	1	54,83	226,81
	2	Лист □ 2х800 ГОСТ 19903-2015 L = 2910	1	36,55	
	3	Лист □ 2х150 ГОСТ 19903-2015 L = 2910	2	6,86	
	4	Лист □ 2х150 ГОСТ 19903-2015 L = 2000	2	4,71	
	5	Лист □ 5х120 ГОСТ 19903-2015 L = 120	10	0,57	
	6	Труба □ 60х4 ГОСТ 32931-2015 L = 695	8	4,67	
	7	Труба □ 60х4 ГОСТ 32931-2015 L = 525	2	3,53	
	8	Уголок □ 50х5 ГОСТ 8509-93 L = 2910	4	10,98	
	9	Уголок □ 50х5 ГОСТ 8509-93 L = 2000	2	7,54	
	10	Уголок □ 50х5 ГОСТ 8509-93 L = 840	1	3,17	

Спецификация материалов металлического поддона ПД-2

Марка изде-лия	Поз. дет.	Наименование	Кол-во	Масса 1 дет., кг	Масса издел., кг
Поддон	1	Лист — 2х1200 ГОСТ 19903-2015 L = 2000	1	37,68	180,17
	2	Лист □ 2х800 ГОСТ 19903-2015 L = 2000	1	25,12	
	3	Лист □ 2х150 ГОСТ 19903-2015 L = 2000	4	4,71	
	4	Лист □ 5х120 ГОСТ 19903-2015 L = 120	10	0,57	
	5	Труба □ 60х4 ГОСТ 32931-2015 L = 695	8	4,67	
	6	Труба □ 60х4 ГОСТ 32931-2015 L = 525	2	3,53	
	7	Уголок □ 50х5 ГОСТ 8509-93 L = 2000	6	7,54	
	8	Уголок □ 50х5 ГОСТ 8509-93 L = 840	1	3,17	

Металлический поддон ПД-1

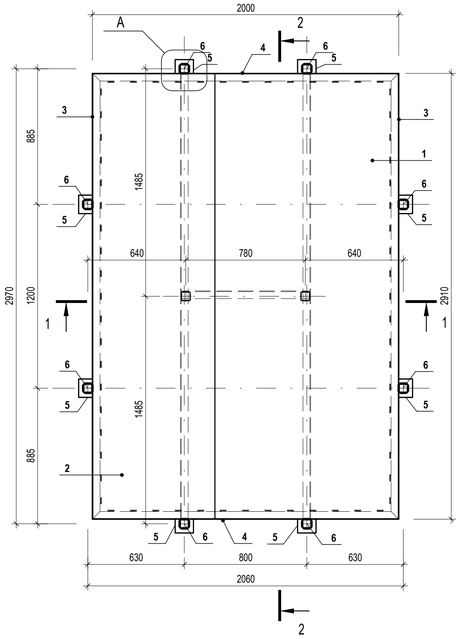

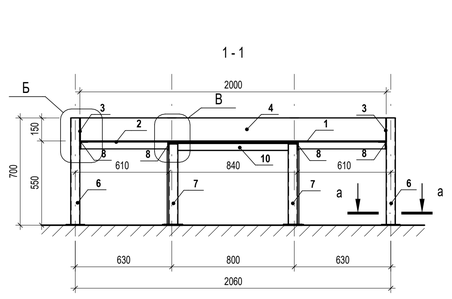

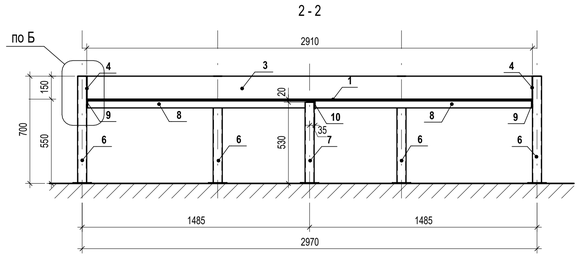

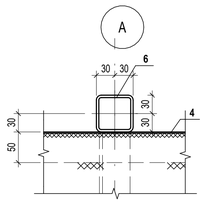

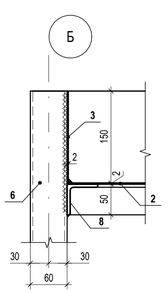

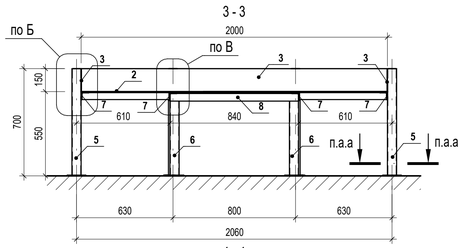

КОМПОНОВОЧНАЯ СХЕМА ЗДАНИЯ:

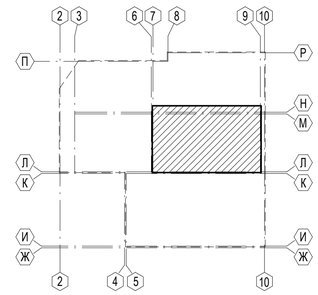

УСЛОВНЫЕ ОБОЗНАЧЕНИЯ:

- (1) — Марка проема / заполнения проема
- ПР1 — Марка перемычки
- (101) — Номер помещения
- 1 — Марка типа пола

ТЕХНИЧЕСКИЕ ТРЕБОВАНИЯ:

1. Общие указания см. л. 2.
2. Отметки низа отверстий даны от уровня чистого пола.
3. Размеры монолитных ж.б. конструкций на чертеже не указаны, см. соответствующие чертежи комплекта П54-04-01-1-23 - КЖ.
4. Выполнить крепление кирпичной кладки к элементам железобетонного каркаса здания по сечениям 2-2, 4-4, 6-6 (узлы 1, 2, 3 на л. 2) раздела П54-04-01-1-23 - АР.У.
5. Узлы опирания ж.б. и металлических перемычек к ж.б. стенам (колоннам) см. комплект П54-04-01-1-23 - АР.У.
6. Отверстия для инженерных коммуникаций в стенах, перегородках и (или) перекрытиях, не указанные на данном чертеже, выполнять по чертежам комплекта П54-04-01-1-23 - КЖ, либо по месту в процессе производства работ по чертежам инженерных разделов.
7. В кладке кирпичных стен и перегородок над проемами и отверстиями шириной от 200 до 500 мм выполнить перемычки из 2 Ø12 А500С ГОСТ 34028-2016 на каждые 120 мм толщины стены. Опирание арматуры на кладку не менее 250 мм по длине в каждую сторону. Обший расход на отм. +7,350 - 30,9 пог.м.
8. Указанные перегородки возводить после монтажа инженерного оборудования (коммуникаций).
9. Спецификацию элементов и ведомость перемычек см. л. 31.

							П54-04-01-1-23 - АР
5	-	Зам.	62-25		10.25	Многоквартирные многоэтажные дома с объектами обслуживания жилой застройки, автостоянки и трансформаторные подстанции по ул. Нарымская в Железнодорожномрайоне г. Новосибирска	
4	-	Зам.	31-25		07.25		
Изм.	Кол.уч.	Лист	№док.	Подп.	Дата		
Разработал		Захарова			02.26	Многоквартирный дом №1. Блок-секция №1 (по ГП) с объектами обслуживания жилой застройки, с автостоянкой в осях Ж5-Р/2-Х9 и трансформаторной подстанцией - I Этап строительства многоквартирных многоэтажных домов с объектами обслуживания жилой застройки, автостоянками и трансформаторными подстанциями по ул. Нарымская в Железнодорожном районе г. Новосибирска	Стадия: Р; Лист: 23; Листов:
Проверил		Паршукова			02.26		
Н. контроль		Кнауб			02.26	План этажа на отм. +76,650 (26 тех. этаж)	ПРОЕКТНАЯ АРТЕЛЬ

Согласовано: КЖ Блинский; ОВ Адамов; ВК Березикова; ЭОМ Тихонов

Взам. инв. № | Подп. и дата | Инв. № подл.

Формат А1А

План кровли (1 : 100)

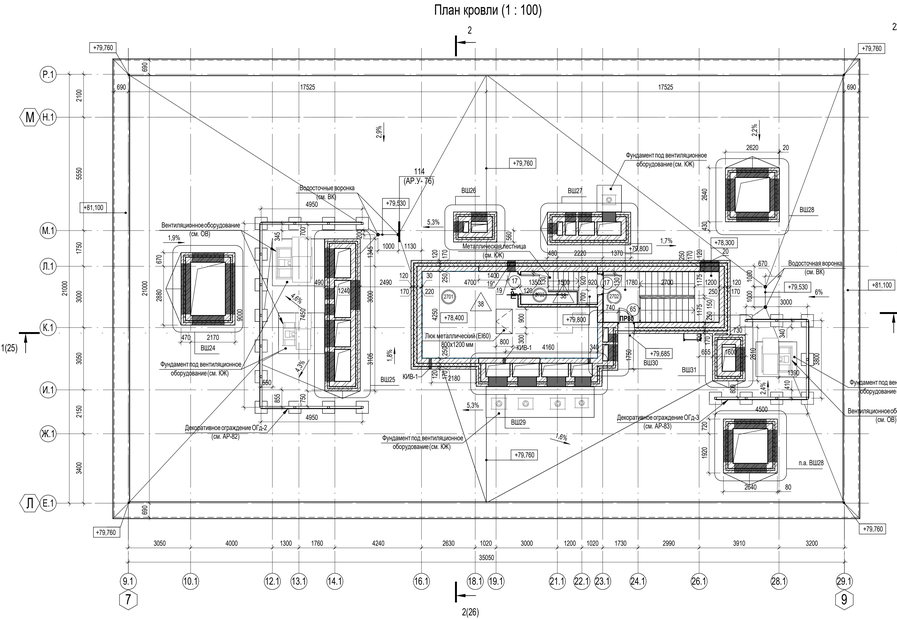

Фрагмент плана кровли в осях 2-4/И-Н (1 : 100)

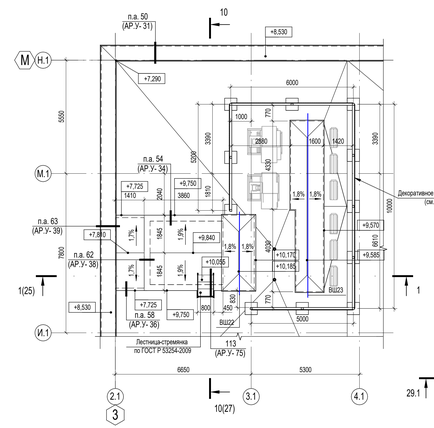

Фрагмент плана кровли в осях 16-26/К-Л (1 : 100)

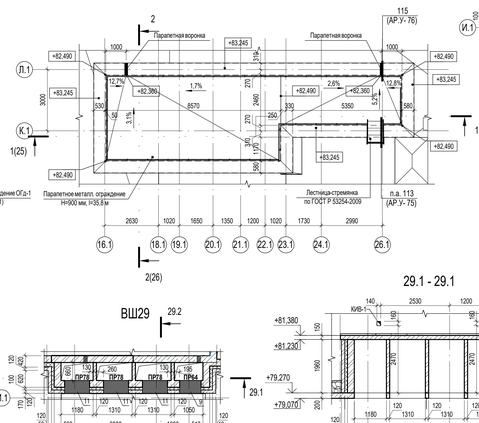

ВШ22

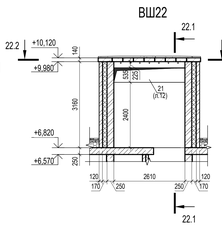

22.1 - 22.1

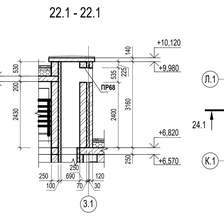

ВШ24

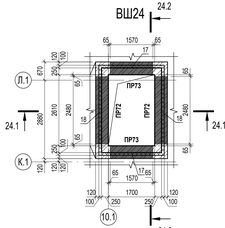

24.1 - 24.1

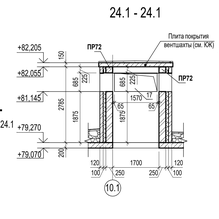

24.2 - 24.2

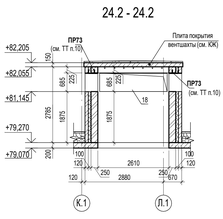

ВШ23

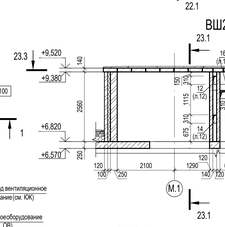

23.1 - 23.1

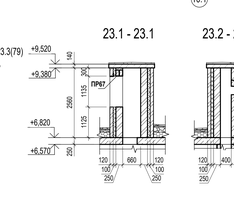

23.2 - 23.2

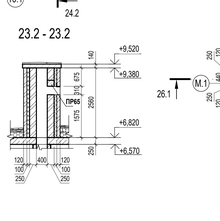

ВШ26

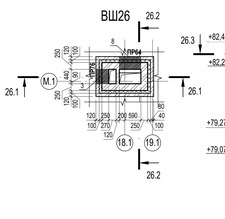

26.1 - 26.1

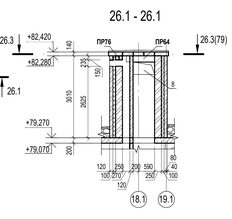

26.2 - 26.2

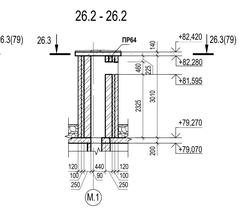

ВШ25

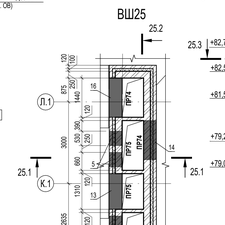

25.1 - 25.1

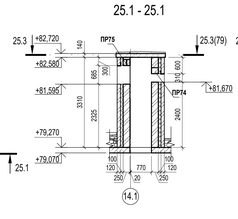

25.2 - 25.2

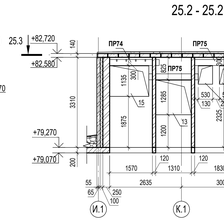

ВШ27

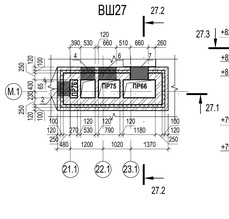

27.1 - 27.1

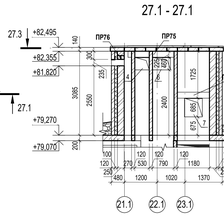

27.2 - 27.2

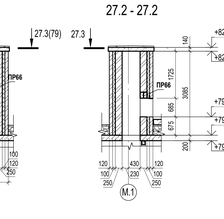

ВШ28

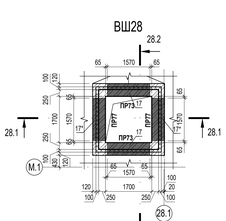

28.1 - 28.1

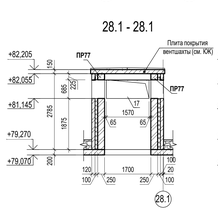

28.2 - 28.2

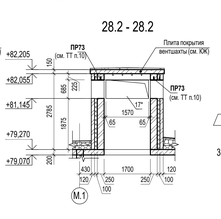

ВШ31

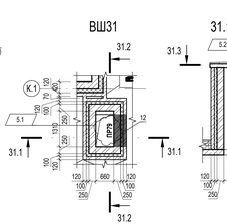

31.1 - 31.1

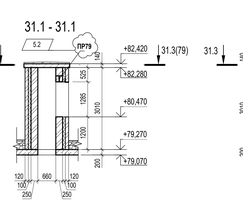

31.2 - 31.2

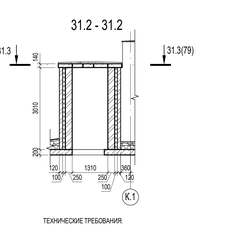

ВШ29

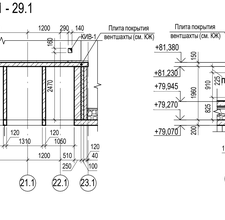

29.1 - 29.1

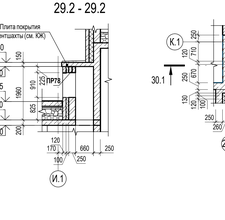

29.2 - 29.2

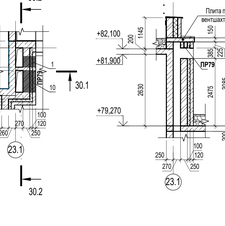

ВШ30

30.1 - 30.1

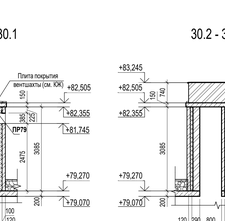

30.2 - 30.2

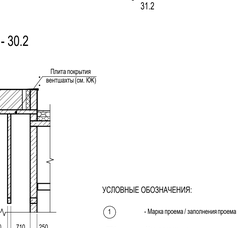

Экспликация помещений на отм. +78,400, +79,800

Номер помещения	Наименование	Площадь, м²	Кат. помещения
МОП			
2702	Лестничная клетка Н2	14,20	
2703	Тамбур-шлюз	5,90	
		20,10	
Технические помещения			
2701	Машинное помещение	29,50	
		29,50	
Общий итог		49,60	

Ведомость отверстий кровли

Марка, поз.	Ширина (В), мм	Высота (Н), мм	Отм. низа, мм	Назначение	Примечание
1	400	385	+2,475	ОВ	ПР79
2	530	235	+2,550	ОВ	ПР76
3	530	235	+2,625	ОВ	ПР76
4	530	460	+2,400	ОВ	ПР75
5	530	685	+2,325	ОВ	ПР75
6	660	460	+2,400	ОВ	ПР75
7	660	685	+0,675	ОВ	ПР66
8	790	460	+2,325	ОВ	ПР64
9	790	835	+0,675	ОВ	ПР64
10	800	385	+2,475	ОВ	ПР79
11	920	910	+0,825	ОВ	ПР78
12	1180	1285	+1,200	ОВ	ПР80
13	1310	1285	+1,200	ОВ	ПР75
14	1440	310	+2,400	ОВ	ПР74
15	1440	1135	+1,875	ОВ	ПР74
16	1440	1285	+1,275	ОВ	ПР74
17	1570	685	+1,875	ОВ	ПР73
17*	1570	685	+1,875	ОВ	ПР77
18	2480	685	+1,875	ОВ	ПР72
19	400	310	+2,320	ОВ	4 Ø12 А500С h=800 мм
19*	400	310	+2,320	ОВ	L125х125х8 h=800 мм
20	920	835	+1,650	ОВ	L125х125х8 h=1350 мм
КИВ-1	140	160	+2,470	ОВ	

Примечание: Отм. низа отв. дана от отм. верха плиты покрытия кровли (+79,270).

Ведомость дверных проёмов кровли

Поз.	Размер проема	Кол.
17	1010 х 2100 (h)	2
65	810 х 1650 (h)	1

Примечание:
За высоту проема принята высота проема от отметки чистого пола.

ТЕХНИЧЕСКИЕ ТРЕБОВАНИЯ:

1. Общие указания см. л. 2.
2. Отметки низа отверстий даны от отм. верха плиты покрытия кровли (+79,270).
3. Размеры монолитных ж.б. конструкций на чертеже не указаны, см. соответствующие чертежи комплекта П54-04-01-1-23 - КЖ.
4. Выполнить крепление кирпичной кладки к элементам железобетонного каркаса здания по сечениям 2-2, 4-4, 6-6 (узлы 1, 2, 3 на л. 2) раздела П54-04-01-1-23 - АР.У.
5. Узлы опирания ж.б. и металлических перемычек к ж.б. стенам (колоннам) см. комплект П54-04-01-1-23 - АР.У.
6. Отверстия для инженерных коммуникаций в стенах, перегородках и (или) перекрытиях, не указанные на данном чертеже, выполнить по чертежам комплекта П54-04-01-1-23 - КЖ, либо по месту в процессе производства работ по чертежам инженерных разделов.
7. В кладке кирпичных стен и перегородок над проемами и отверстиями шириной от 200 до 500 мм выполнить перемычки из 2 Ø12 А500С ГОСТ 34028-2016 на каждые 120 мм толщины стены. Оперение арматуры на кладку не менее 250 мм по длине в каждую сторону. Общий расход на отм. +79,270 - 3,6 пог.м.
8. Указанные перегородки возводить после монтажа инженерного оборудования (коммуникаций).
9. Стены вентшахт из кирпича обязательно оштукатурить ц.п. раствором М200.
10. Металлические элементы перемычек расположенных с заведением под ж.б. перемычки (вертикальную полку уголка срезать по месту).
11. По плитам покрытия вентшахт (см. комплект П54-04-01-1-23 - КЖ) выполнить разуклонку из ц.п. раствора М200 с железненением поверхности, минимальный уклон 1,5 %.
12. Спецификацию элементов и ведомость перемычек см. л. 31.
13. Данный лист смотреть совместно с л. 79 данного комплекта чертежей.

КОМПОНОВОЧНАЯ СХЕМА ЗДАНИЯ:

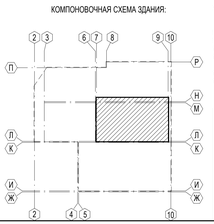

УСЛОВНЫЕ ОБОЗНАЧЕНИЯ:

- 1 - Марка проема / заполнения проема
- ПР1 - Марка перемычки
- 101 - Номер помещения
- 1 - Марка типа пола

5	2	Изм.	60-25		10.25	
4	-	Зам.	31-25		07.25	
Изм.	Кол.уч.	Лист	№док.	Подп.	Дата	
Разработал		Захарова			02.25	
Проверил		Парначева			02.25	
Н.контроль		Кнауб			02.25	

П54-04-01-1-23 - АР

Многоквартирные многоэтажные дома с объектами обслуживания жилой застройки, автостоянки и трансформаторные подстанции по ул. Нарымская в Железнодорожном районе г. Новосибирска

Стадия	Лист	Листов
Р	24	

Многоквартирный дом №1 (поз.1) с объектами обслуживания жилой застройки, с автостоянкой в осях 45/5-10 и трансформаторной подстанцией - 2 (поз.2) по ул. Нарымская в Железнодорожном районе г. Новосибирска. Многоквартирный дом №2 (поз.3) с объектами обслуживания жилой застройки, автостоянкой и трансформаторной подстанцией по ул. Нарымская в Железнодорожном районе г. Новосибирска

План кровли. Фрагменты плана кровли в осях 16-26/К-Л, 2-4/И-Н

ПРОЕКТНАЯ АРТЕЛЬ

Формат А2х3А

Согласовано: Березовская, Тимина; ВК: Ю.Ю.; Ермолаев, Адамов; ЭМ: Ю.Ю.; ОВ:

Инв. № подл. | Подп. и дата | Взам. инв. №

Разрез 1-1 (1 : 200)

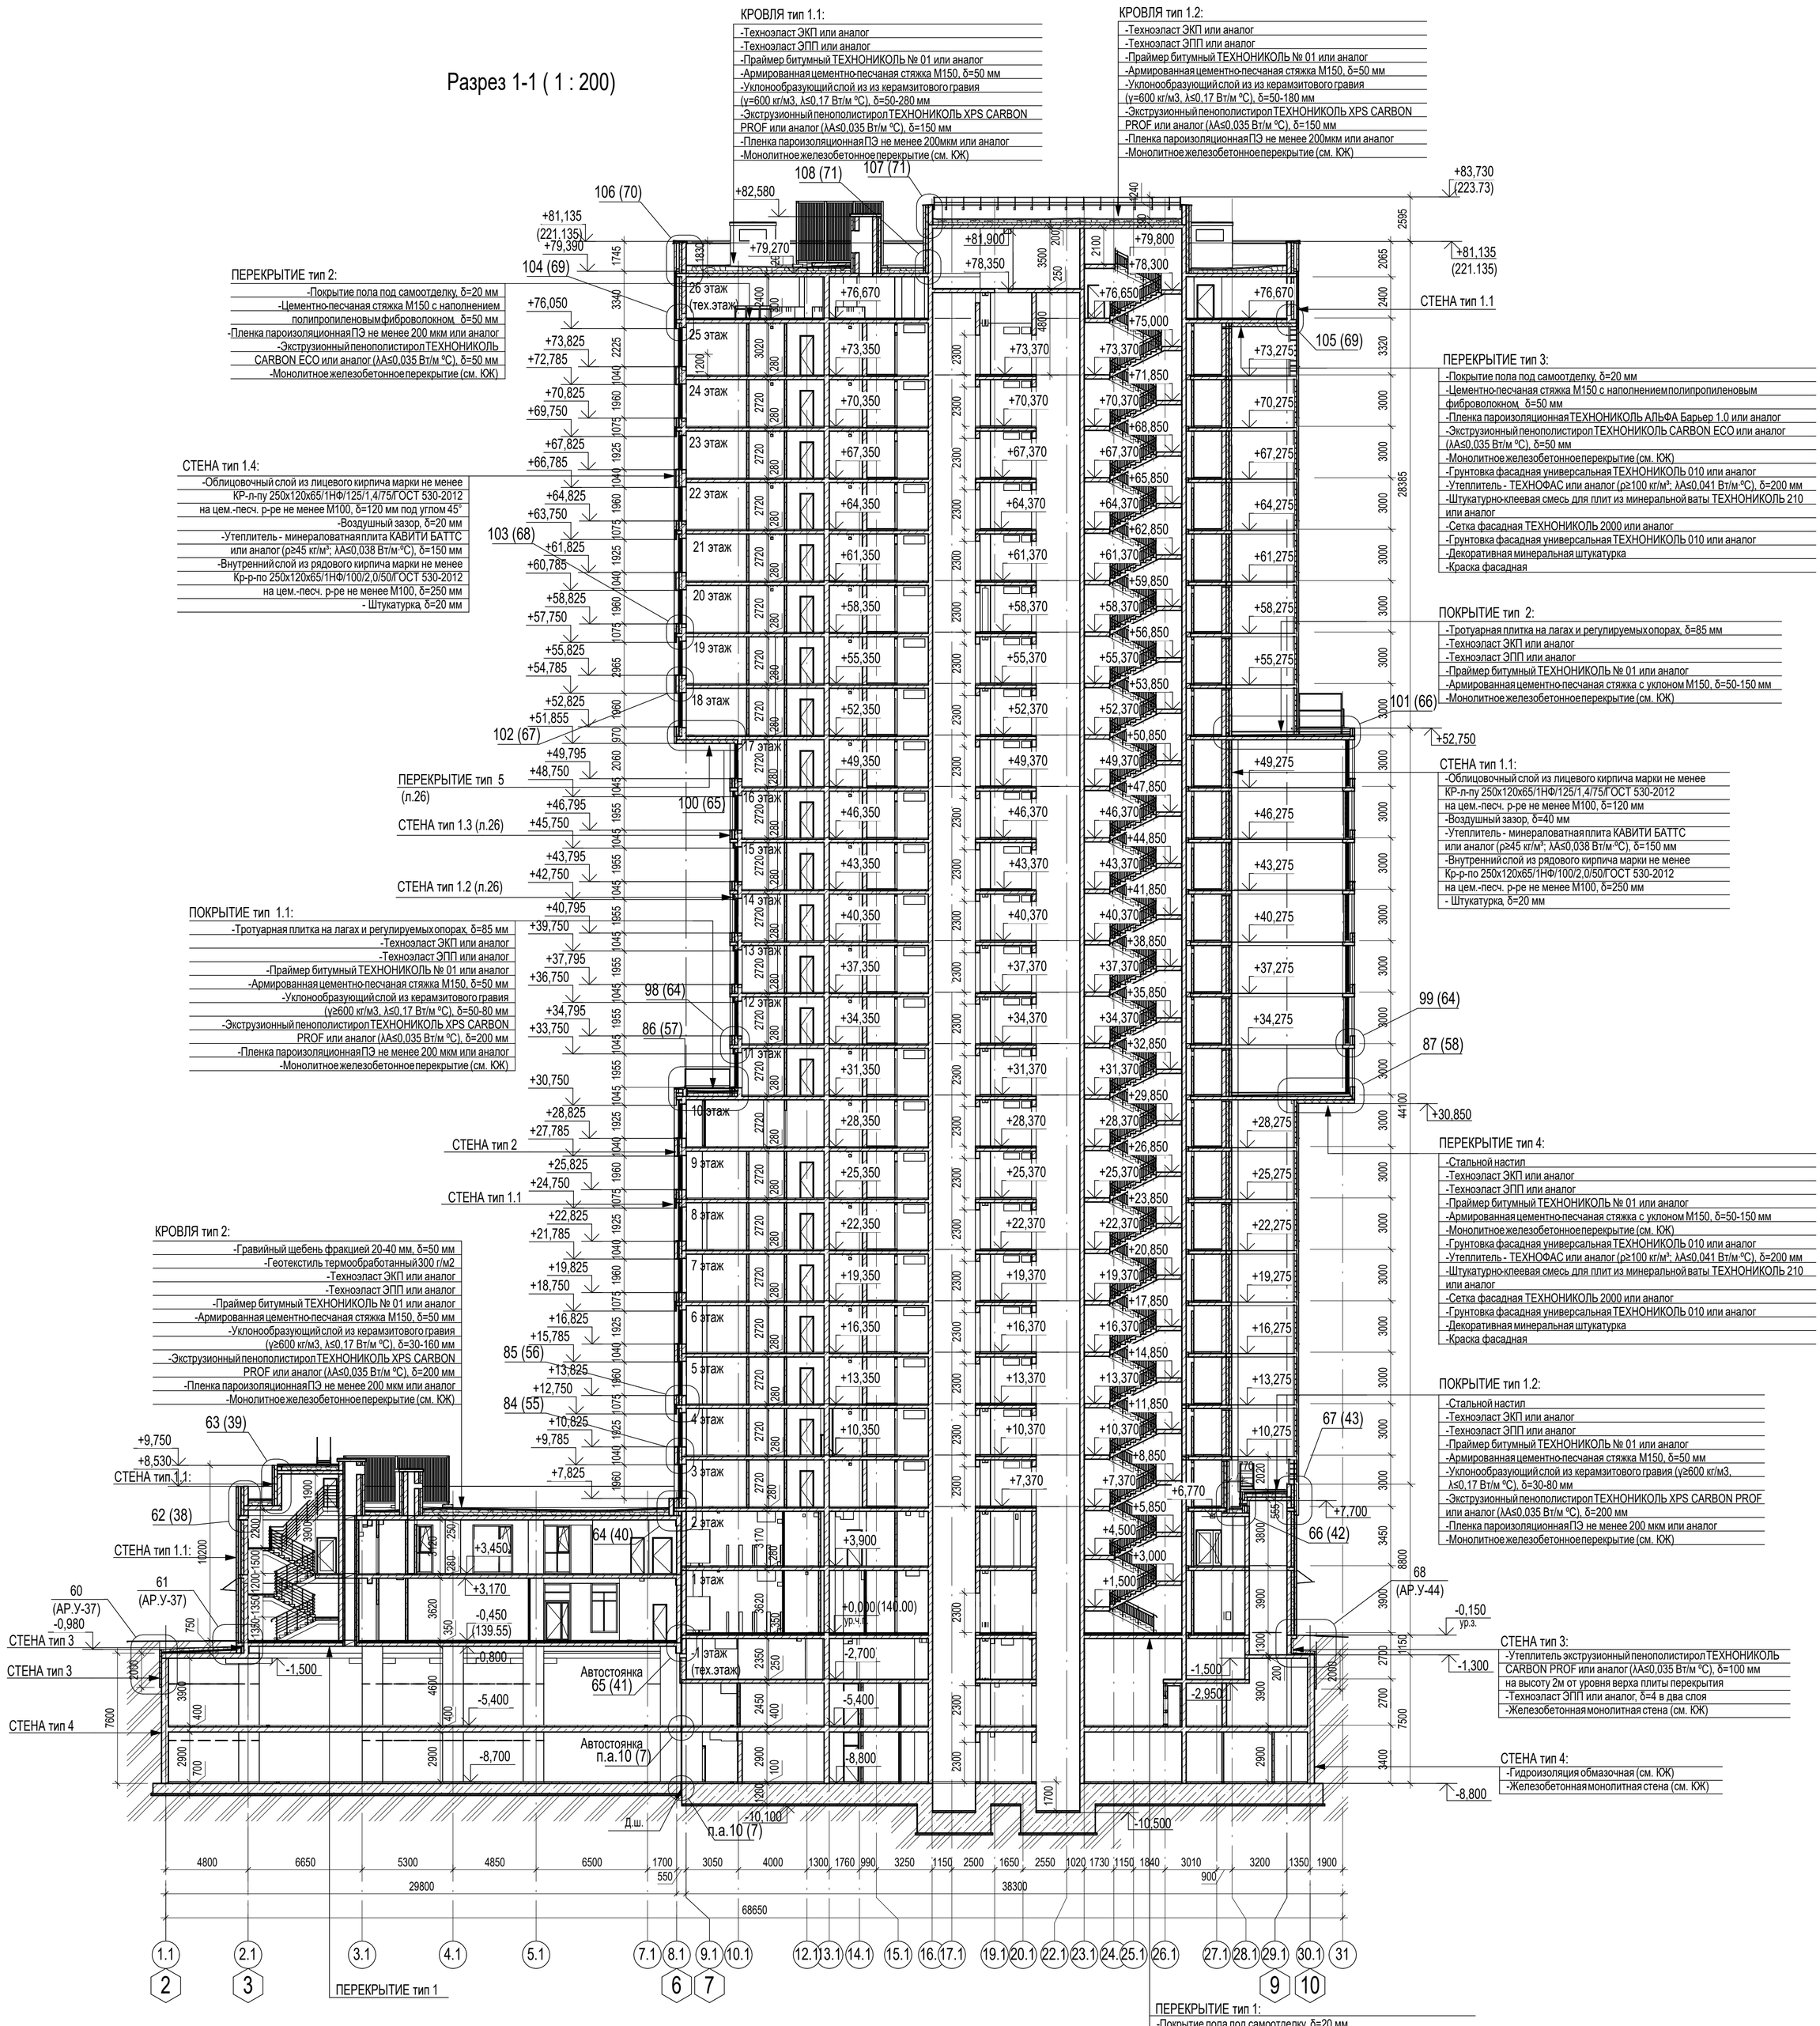

Разрез 3-3 (1 : 200)

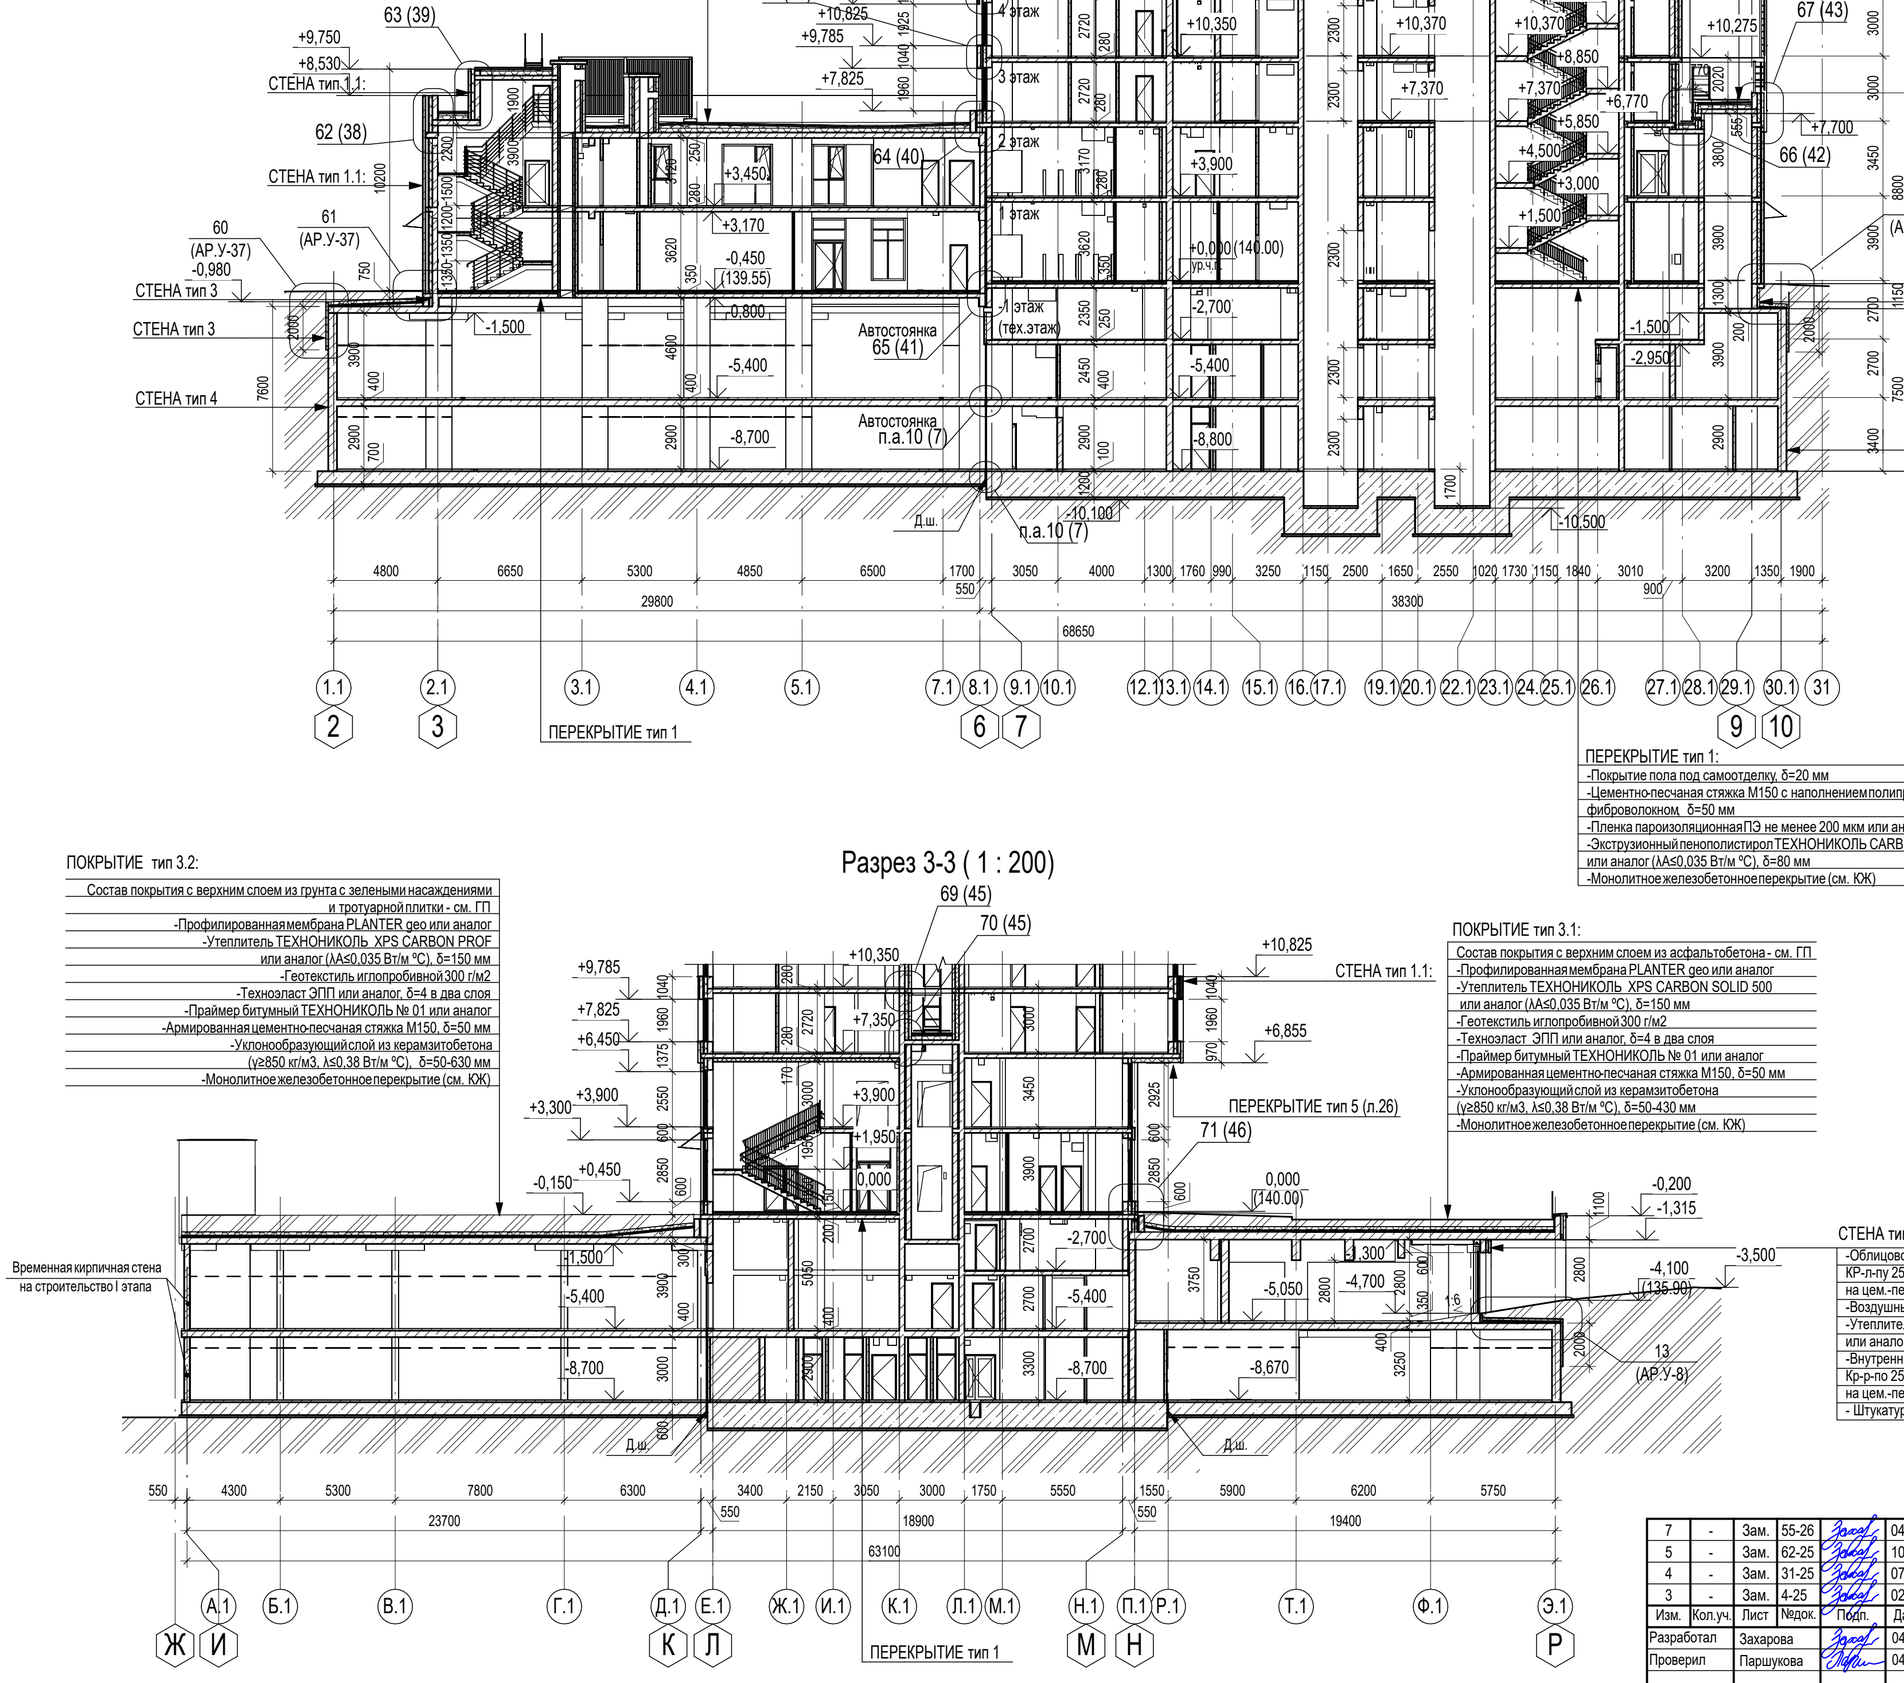

Согласовано: Блинский

7	-	Зам.	55-26		04.26	П54-04-01-1-23 - АР
5	-	Зам.	62-25		10.25	
4	-	Зам.	31-25		07.25	Многоквартирные многоэтажные дома с объектами обслуживания жилой застройки, автостоянки и трансформаторные подстанции по ул. Нарымская в Железнодорожном районе г. Новосибирска
3	-	Зам.	4-25		02.25	
Изм.	Кол.уч.	Лист	№док.	Подп.	Дата	
Разработал		Захарова			04.26	Многоквартирный дом №1. Блок-секция №1 (по ГП) с объектами обслуживания жилой застройки, с автостоянкой в осях Ж/П-Р/2-10 и трансформаторной подстанцией - I Этап строительства многоквартирных многоэтажных домов с объектами обслуживания жилой застройки, автостоянками и трансформаторными подстанциями по ул. Нарымская в Железнодорожном районе г. Новосибирска
Проверил		Паршукова			04.26	
Н.контроль		Кнауб			04.26	Разрез 1-1, 3-3

Стадия	Лист	Листов
Р	25	

ПРОЕКТНАЯ АРТЕЛЬ

Взам. инв. № | Подп. и дата | Инв. № подл.

Формат А1К

Разрез 2-2 (1 : 200)

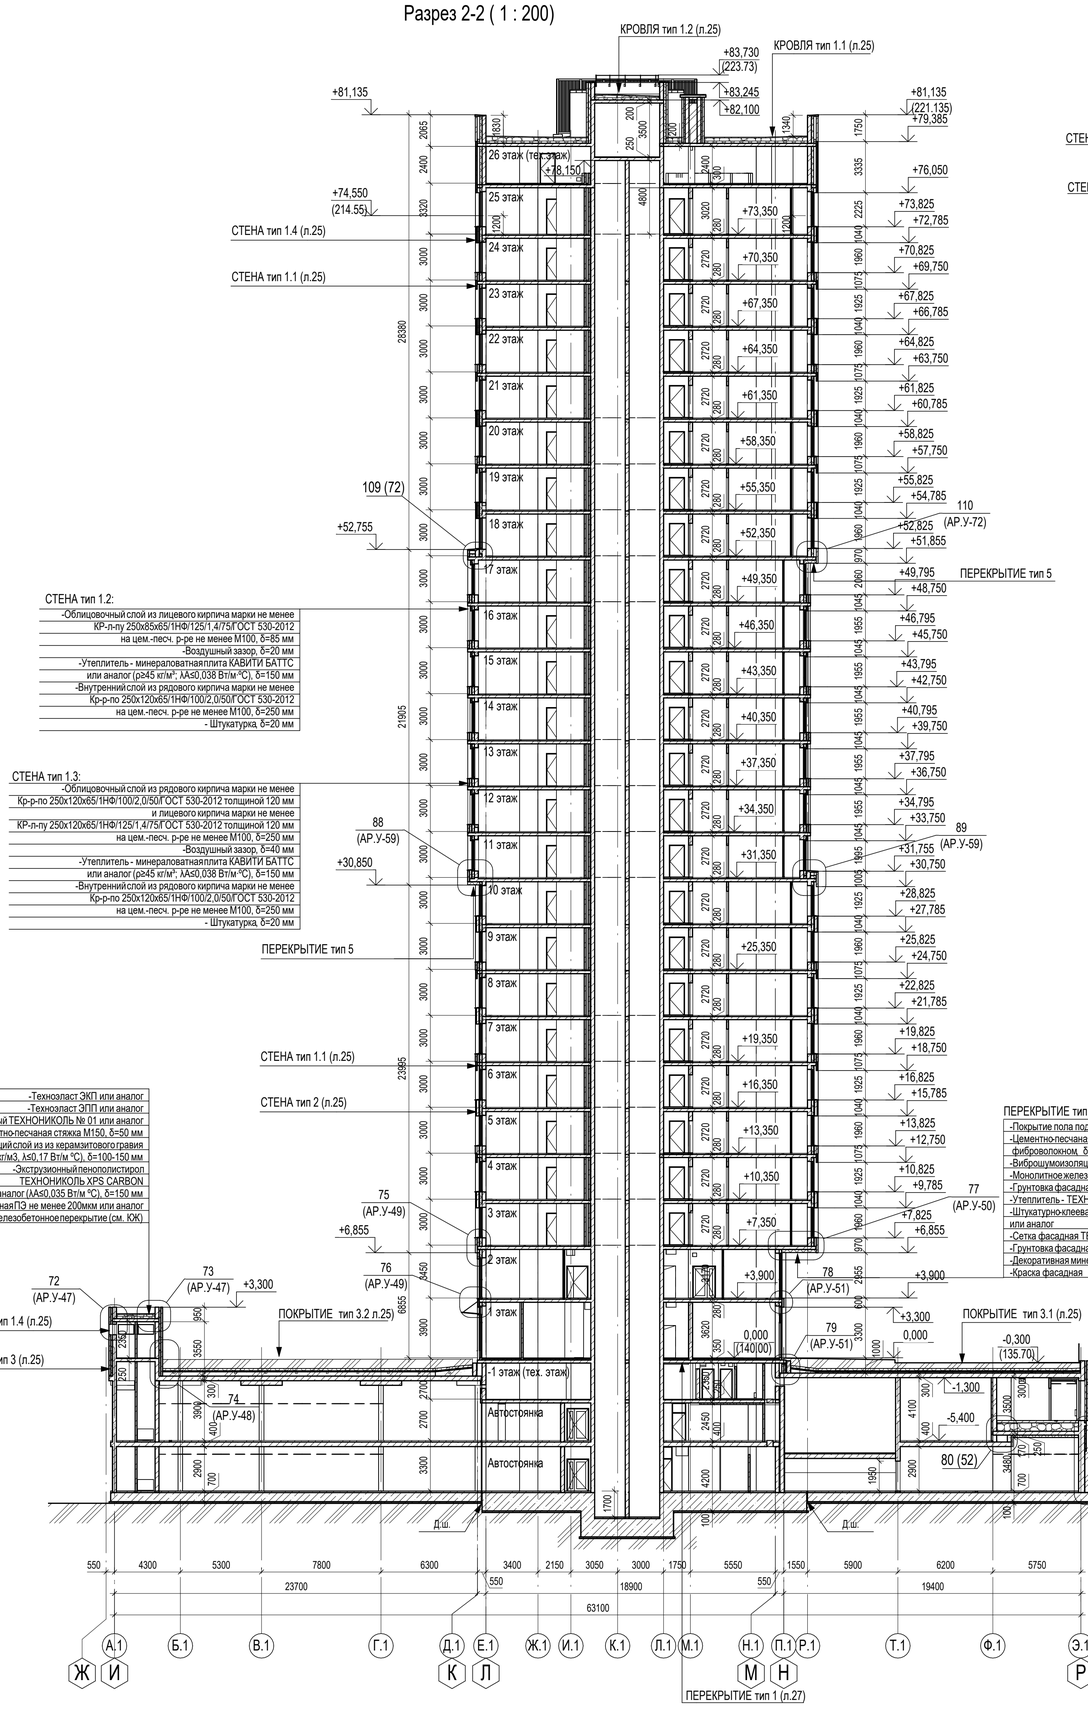

СТЕНА тип 1.2:

-Облицовочный слой из лицевого кирпича марки не менее
КР-л-пу 250х85х65/1НФ/125/1,4/75/ГОСТ 530-2012
на цем.-песч. р-ре не менее М100, δ=85 мм
-Воздушный зазор, δ=20 мм
-Утеплитель - минераловатная плита КАВИТИ БАТТС
или аналог (ρ≥45 кг/м³; λА≤0,038 Вт/м·°С), δ=150 мм
-Внутренний слой из рядового кирпича марки не менее
Кр-р-по 250х120х65/1НФ/100/2,0/50/ГОСТ 530-2012
на цем.-песч. р-ре не менее М100, δ=250 мм
- Штукатурка, δ=20 мм

СТЕНА тип 1.3:

-Облицовочный слой из рядового кирпича марки не менее
Кр-р-по 250х120х65/1НФ/100/2,0/50/ГОСТ 530-2012 толщиной 120 мм
и лицевого кирпича марки не менее
КР-л-пу 250х120х65/1НФ/125/1,4/75/ГОСТ 530-2012 толщиной 120 мм
на цем.-песч. р-ре не менее М100, δ=250 мм
-Воздушный зазор, δ=40 мм
-Утеплитель - минераловатная плита КАВИТИ БАТТС
или аналог (ρ≥45 кг/м³; λА≤0,038 Вт/м·°С), δ=150 мм
-Внутренний слой из рядового кирпича марки не менее
Кр-р-по 250х120х65/1НФ/100/2,0/50/ГОСТ 530-2012
на цем.-песч. р-ре не менее М100, δ=250 мм
- Штукатурка, δ=20 мм

КРОВЛЯ тип 1.3:

-Техноэласт ЭКП или аналог
-Техноэласт ЭПП или аналог
-Праймер битумный ТЕХНОНИКОЛЬ № 01 или аналог
-Армированная цементно-песчаная стяжка М150, δ=50 мм
-Уклонообразующий слой из из керамзитового гравия
(γ=600 кг/м3, λ≤0,17 Вт/м °С), δ=100-150 мм
-Экструзионный пенополистирол
ТЕХНОНИКОЛЬ XPS CARBON
PROF или аналог (λА≤0,035 Вт/м °С), δ=150 мм
-Пленка пароизоляционная ПЭ не менее 200мкм или аналог
-Монолитное железобетонное перекрытие (см. КЖ)

ПЕРЕКРЫТИЕ тип 5:

-Покрытие пола под самоотделку, δ=20 мм
-Цементно-песчаная стяжка М150 с наполнением полипропиленовым
фиброволокном, δ=50 мм
-Виброшумоизоляционный материал «Пеното рм НПП ЛЭ» или аналог, δ=10 мм
-Монолитное железобетонное перекрытие (см. КЖ)
-Грунтовка фасадная универсальная ТЕХНОНИКОЛЬ 010 или аналог
-Утеплитель - ТЕХНОФАС или аналог (ρ≥100 кг/м³; λА≤0,041 Вт/м·°С), δ=200 мм
-Штукатурно-клеевая смесь для плит из минеральной ваты ТЕХНОНИКОЛЬ 210
или аналог
-Сетка фасадная ТЕХНОНИКОЛЬ 2000 или аналог
-Грунтовка фасадная универсальная ТЕХНОНИКОЛЬ 010 или аналог
-Декоративная минеральная штукатурка
-Краска фасадная

СТЕНА тип 1.5:

-Облицовочный слой из лицевого кирпича марки не менее
КР-л-пу 250х120х65/1НФ/125/1,4/75/ГОСТ 530-2012
на цем.-песч. р-ре не менее М100, δ=120 мм
-Воздушный зазор, δ=20 мм
-Утеплитель - минераловатная плита КАВИТИ БАТТС
или аналог (ρ≥45 кг/м³; λА≤0,038 Вт/м·°С), δ=100 мм
-Внутренний слой из рядового кирпича марки не менее
Кр-р-по 250х120х65/1НФ/100/2,0/50/ГОСТ 530-2012
на цем.-песч. р-ре не менее М100, δ=250 мм
- Штукатурка, δ=20 мм

Разрез 4-4 (1 : 200)

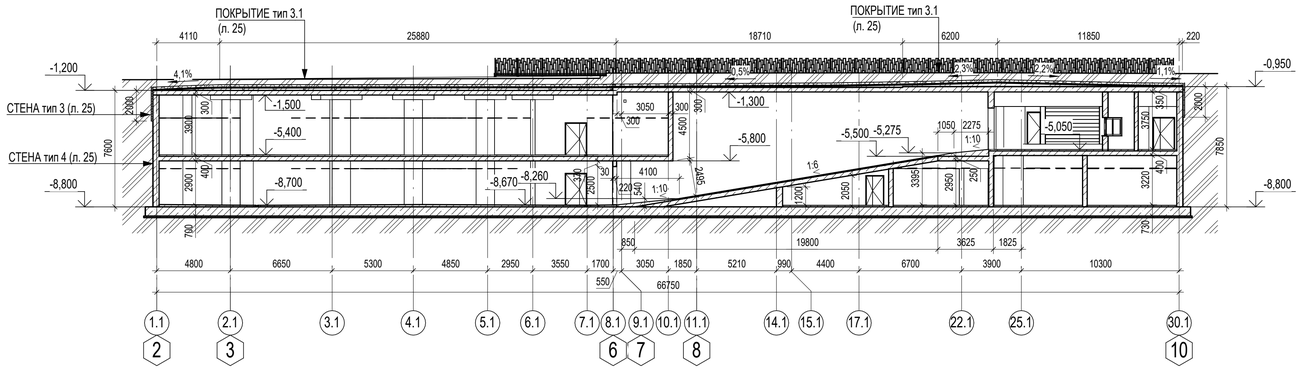

Разрез 5-5 (1 : 200)

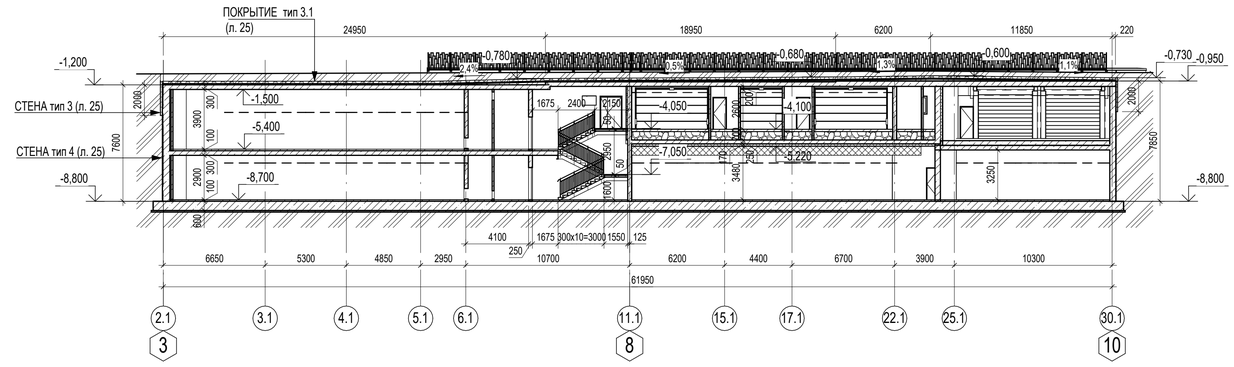

Разрез 6-6 (1 : 200)

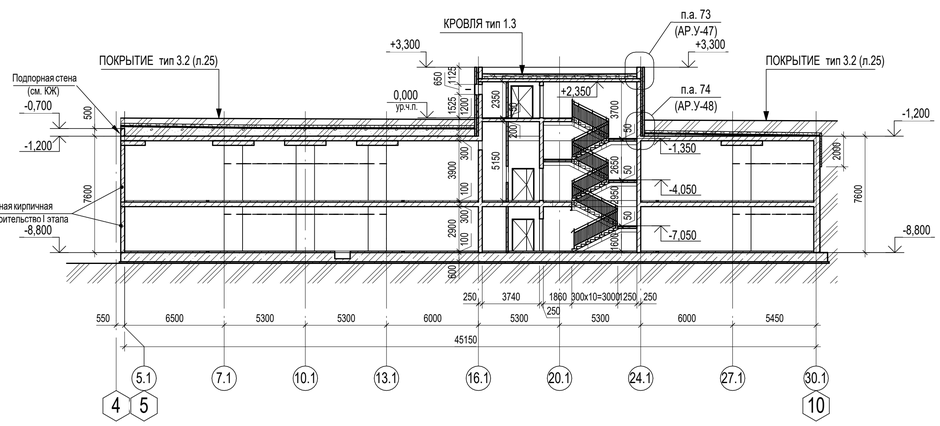

ТЕХНИЧЕСКИЕ ТРЕБОВАНИЯ.

1. Общие указания см. л. 2.
2. Конструкции подвесных потолков условно не показаны.
3. Узлы смотреть комплект П54-04-01-1-23-АР.У.

7	-	Зам.	55-26		04.26	**П54-04-01-1-23 - АР**
5	-	Зам.	62-25		10.25	
4	-	Зам.	31-25		07.25	Многоквартирные многоэтажные дома с объектами обслуживания жилой застройки, автостоянки и трансформаторные подстанции по ул. Нарымская в Железнодорожном районе г. Новосибирска
3	-	Зам.	4-25		02.25	
Изм.	Кол.уч.	Лист	№док.	Подп.	Дата	
Разработал		Захарова			04.26	Многоквартирный дом №1. Блок-секция №1 (по ГП) с объектами обслуживания жилой застройки, с автостоянкой в осях И/1-Р/2-/10 и трансформаторной подстанцией - I Этап строительства многоквартирных многоэтажных домов с объектами обслуживания жилой застройки, автостоянками и трансформаторными подстанциями по ул. Нарымская в Железнодорожном районе г. Новосибирска
Проверил		Паршукова			04.26	
Н.контроль		Кнауб			04.26	Разрез 2-2, 4-4, 5-5, 6-6

Стадия	Лист	Листов
Р	26	

ПРОЕКТНАЯ АРТЕЛЬ

Согласовано: КЖК Блинский

Взам. инв. № | Подп. и дата | Инв. № подл.

Формат А1А

Разрез 9-9 (1 : 100)

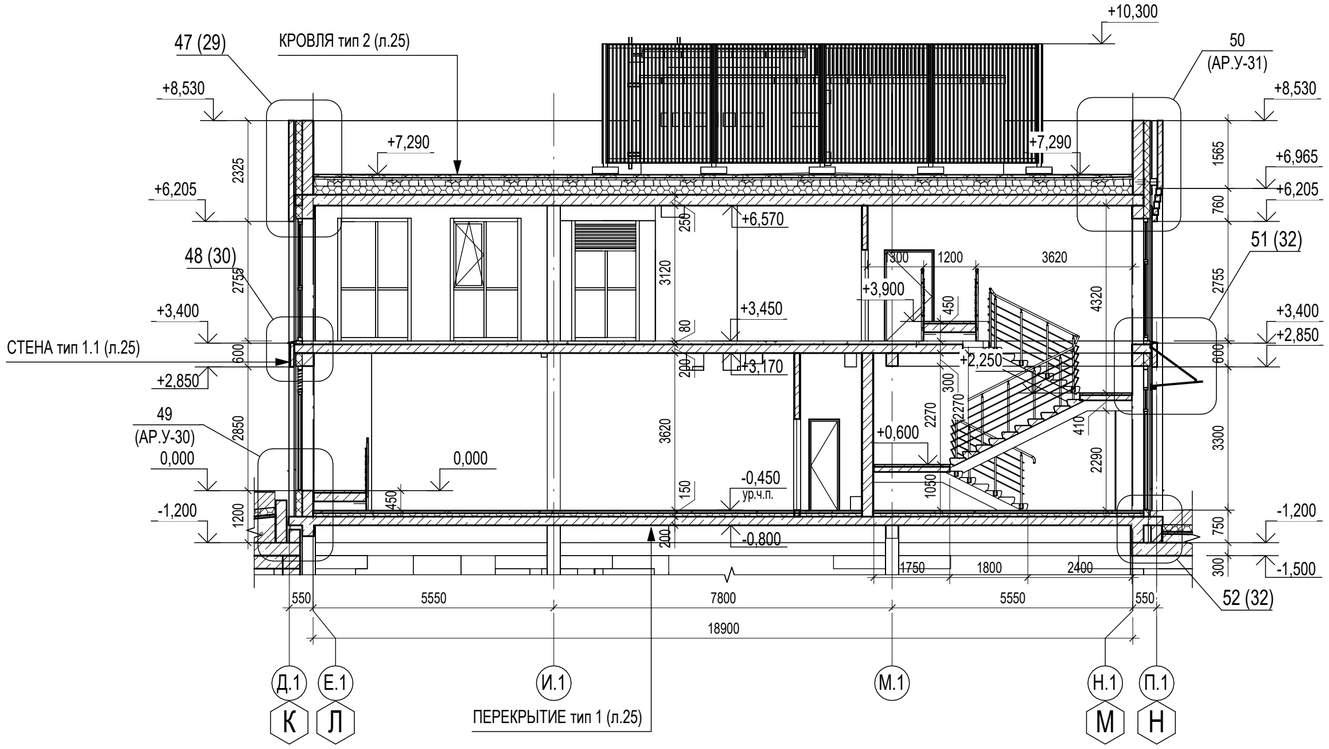

Разрез 8-8 (1 : 100)

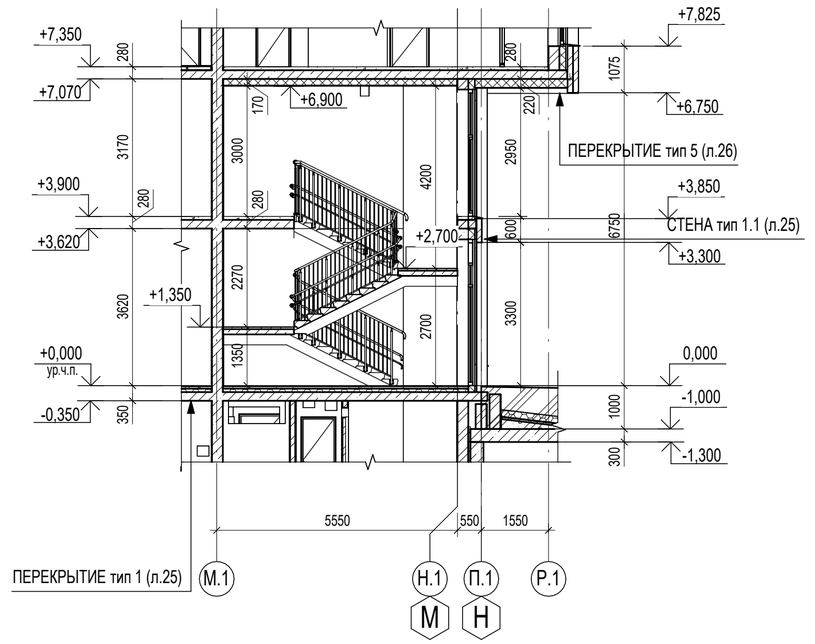

Разрез 10-10 (1 : 100)

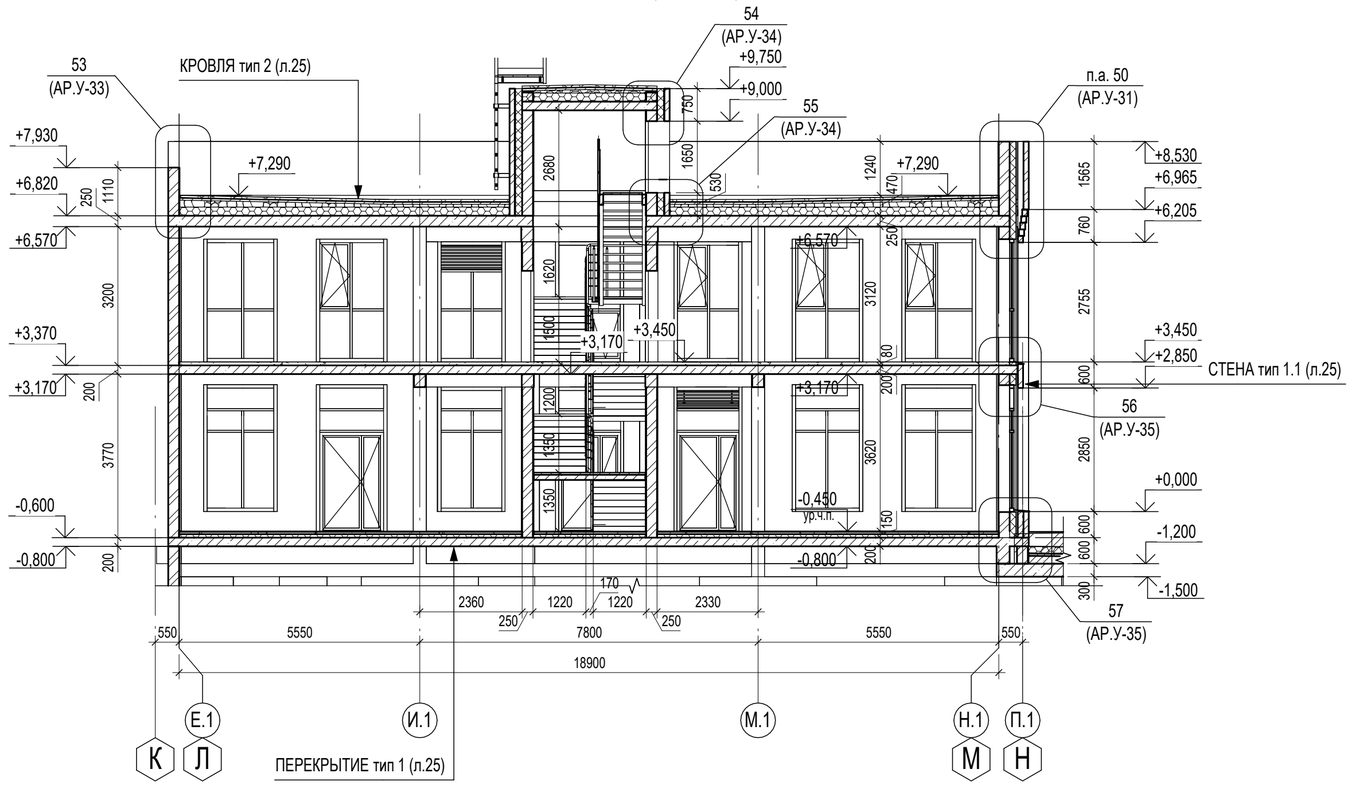

Согласовано
Блинский
КЖ

Взам. инв. №

Подп. и дата

Инв. № подл.

						П54-04-01-1-23 - АР
5	-	Зам.	62-25		10.25	Многоквартирные многоэтажные дома с объектами обслуживания жилой застройки, автостоянки и трансформаторные подстанции по ул. Нарымская в Железнодорожном районе г. Новосибирска
4	-	Зам.	31-25		07.25	
Изм.	Кол.уч.	Лист	№док.	Подп.	Дата	
Разработал		Захарова			02.26	Многоквартирный дом №1. Блок-секция №1 (по ГП) с объектами обслуживания жилой застройки, с автостоянкой в осях И/П-Р/2-10 и трансформаторной подстанцией - I Этап строительства многоквартирных многоэтажных домов с объектами обслуживания жилой застройки, автостоянками и трансформаторными подстанциями по ул. Нарымская в Железнодорожном районе г. Новосибирска
Проверил		Паршукова			02.26	
Н.контроль		Кнауб			02.26	Разрез 8-8, 9-9, 10-10

Стадия	Лист	Листов
Р	27	

ПРОЕКТНАЯ АРТЕЛЬ

Формат А2А

Фасад Н-Е (1 : 200)

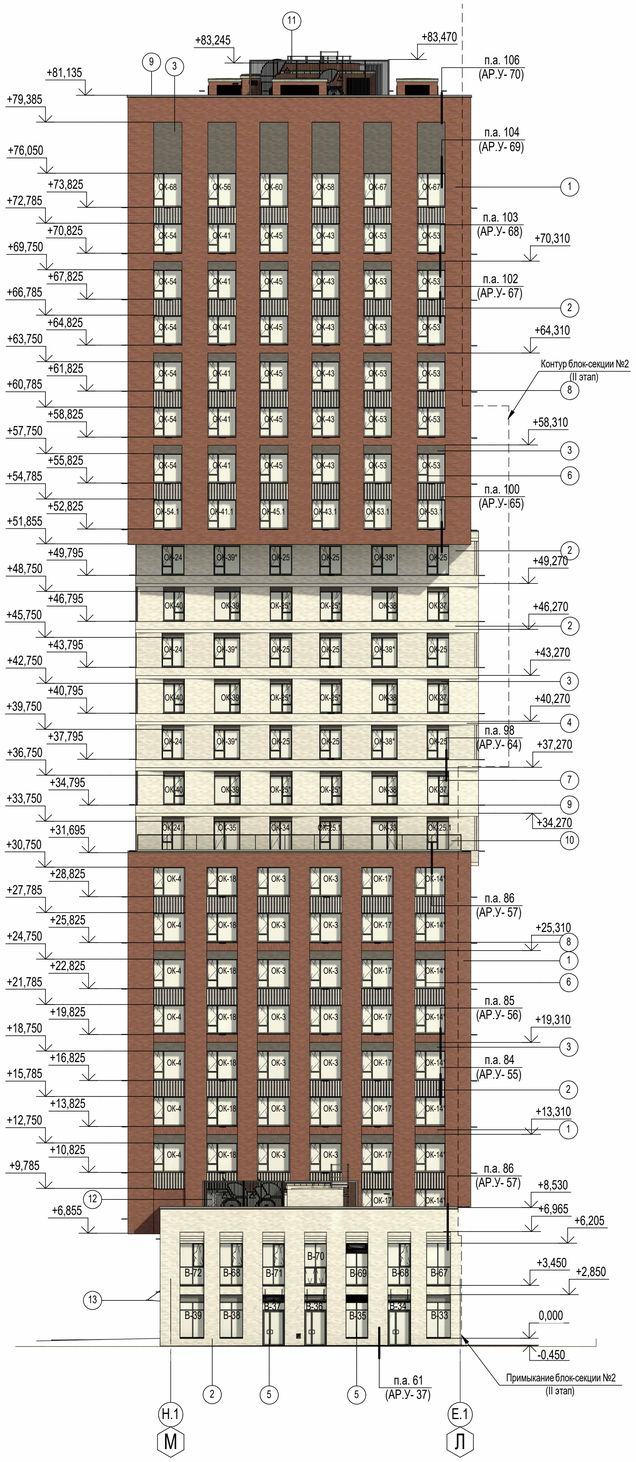

Фасад 5-31 (1 : 200)

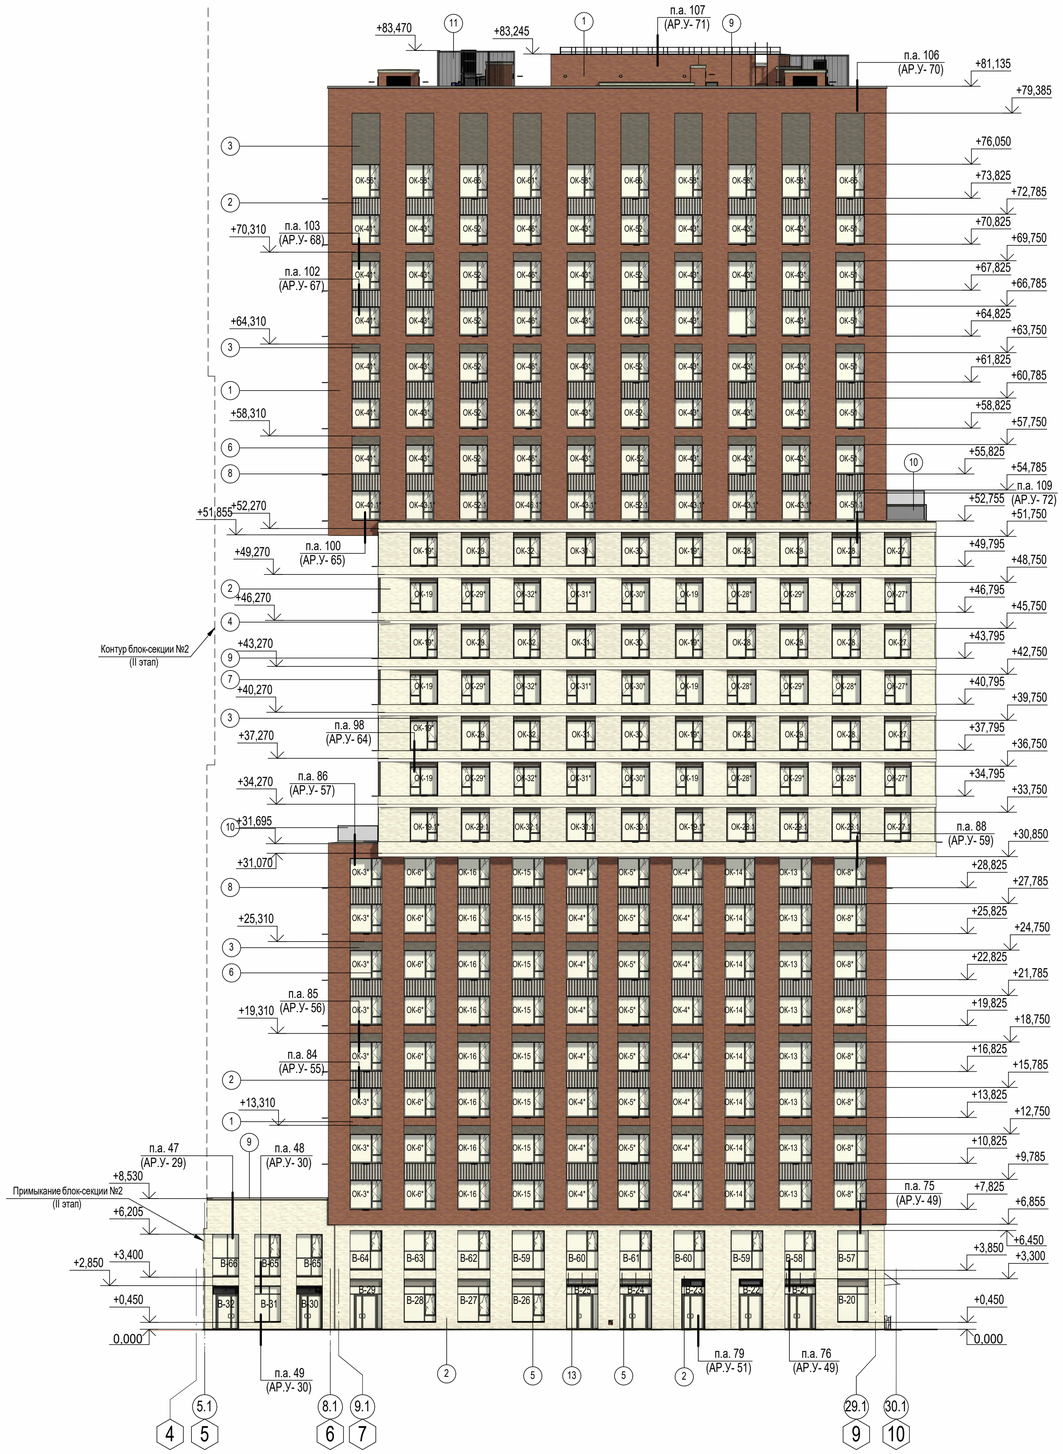

Ведомость отделки фасада

Поз. отделки	Наименование элемента фасада	Наименование материала отделки	Наименование и номер эталона цвета эталона цвета или образец колера
1	Стены	Лицевой кирпич	Бордово-коричневый пёстрый
2	Стены	Лицевой кирпич	Светло-бежевый
3	Стены	Лицевой кирпич	Тёмно-серый пёстрый
4	Перекрытия	Окраска фасадной краской	Светло-бежевый
5	Витражи, двери, жалюзийные решетки	Алюминиевые с полимерным покрытием	Тёмно-серый
6	Окна	ПВХ-профили с кашированным профилем	Светло-серый
7	Окна	ПВХ-профили с кашированным профилем	Тёмно-серый
8	Отливы, фасонные элементы	Оцинкованная сталь с полимерным покрытием	Светло-серый
9	Отливы, фасонные элементы	Оцинкованная сталь с полимерным покрытием	Тёмно-серый
10	Ограждения террас	Стеклянное ограждение на металлической конструкции	Нержавеющая сталь
11	Ограждения, лестницы	Металлические с порошковой окраской	Тёмно-серый
12	Ограждения, лестницы	Металлические с порошковой окраской	Светло-серый
13	Козырьки	Стеклянный навес на металлической конструкции	Нержавеющая сталь
14	Двери, ворота	Металлические с порошковой окраской	Тёмно-серый

Взам. инв. №

Подп. и дата

Инв. № подл.

7	-	Зам.	55-26		04.26	П54-04-01-1-23 - АР
5	-	Зам.	62-25		10.25	Многоквартирные многоэтажные дома с объектами обслуживания жилой застройки, автостоянки и трансформаторные подстанции по ул. Нарымская в Железнодорожномрайоне г. Новосибирска
4	-	Зам.	31-25		07.25	
Изм.	Кол.уч.	Лист	№док.	Подп.	Дата	
Разработал		Захарова			04.26	Многоквартирный дом №1. Блок-секция №1 (по ГП) с объектами обслуживания жилой застройки, с автостоянкой в осях И/Л-Р/2-/9 и трансформаторной подстанцией - I этап строительства многоквартирных многоэтажных домов с объектами обслуживания жилой застройки, автостоянками и трансформаторными подстанциями по ул. Нарымская в Железнодорожном районе г. Новосибирска
Проверил		Паршукова			04.26	
Н.контроль		Кнауб			04.26	Фасад Н-Е, 5-31

Стадия	Лист	Листов
Р	28	

ПРОЕКТНАЯ АРТЕЛЬ

Формат А1А

Фасад Е-Н (1 : 200)

Фасад 31-2 (1 : 200)

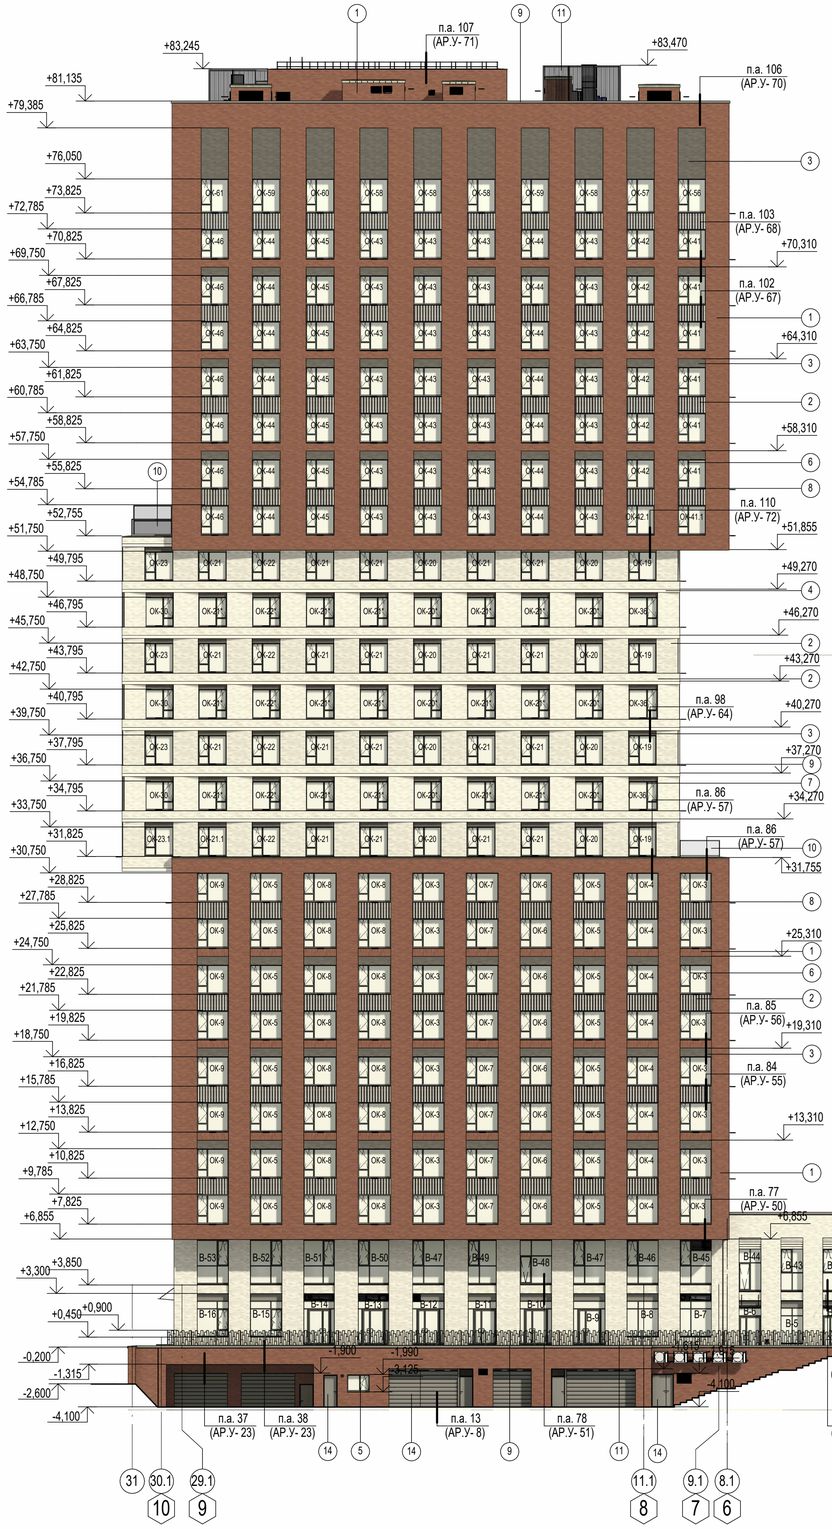

Ведомость отделки фасада

Поз. отделки	Наименование элемента фасада	Наименование материала отделки	Наименование и номер эталона цвета эталона цвета или образец колера
1	Стены	Лицевой кирпич	Бордово-коричневый пёстрый
2	Стены	Лицевой кирпич	Светло-бежевый
3	Стены	Лицевой кирпич	Тёмно-серый пёстрый
4	Перекрытия	Окраска фасадной краской	Светло-бежевый
5	Витражи, двери, жалюзийные решетки	Алюминиевые с полимерным покрытием	Тёмно-серый
6	Окна	ПВХ-профили с кашированным профилем	Светло-серый
7	Окна	ПВХ-профили с кашированным профилем	Тёмно-серый
8	Отливы, фасонные элементы	Оцинкованная сталь с полимерным покрытием	Светло-серый
9	Отливы, фасонные элементы	Оцинкованная сталь с полимерным покрытием	Тёмно-серый
10	Ограждения террас	Стеклянное ограждение на металлической конструкции	Нержавеющая сталь
11	Ограждения, лестницы	Металлические с порошковой окраской	Тёмно-серый
12	Ограждения, лестницы	Металлические с порошковой окраской	Светло-серый
13	Козырьки	Стеклянный навес на металлической конструкции	Нержавеющая сталь
14	Двери, ворота	Металлические с порошковой окраской	Тёмно-серый

Фасад Б-А (1 : 100)

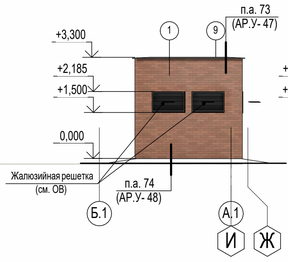

Фасад 16-24 (1 : 100)

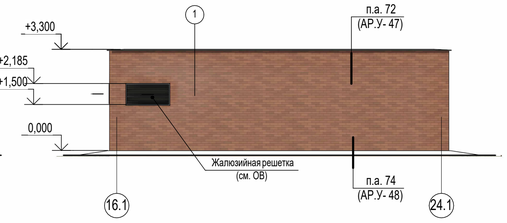

Фасад А-Б (1 : 100)

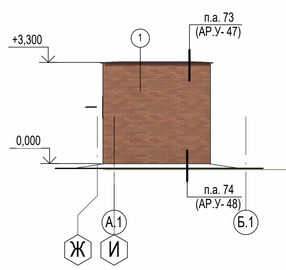

Фасад 24-16 (1 : 100)

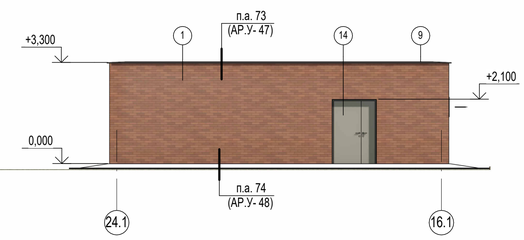

7	-	Зам.	55-26		04.26	П54-04-01-1-23 - АР
5	-	Зам.	62-25		10.25	Многоквартирные многоэтажные дома с объектами обслуживания жилой застройки, автостоянки и трансформаторные подстанции по ул. Нарымская в Железнодорожном районе г. Новосибирска
4	-	Зам.	31-25		07.25	
Изм.	Кол.уч.	Лист	№док.	Подп.	Дата	
Разработал		Захарова			04.26	Многоквартирный дом №1. Блок-секция №1 (по ГП) с объектами обслуживания жилой застройки, с автостоянкой в осях И/1-Р/2-10 и трансформаторной подстанцией - I Этап строительства многоквартирных многоэтажных домов с объектами обслуживания жилой застройки, автостоянками и трансформаторными подстанциями по ул. Нарымская в Железнодорожном районе г. Новосибирска
Проверил		Паршукова			04.26	Стадия: Р; Лист: 29; Листов:
Н.контроль		Кнауб			04.26	Фасад Е-Н, 31-2, Б-А, 16-24, А-Б, 24-16
						ПРОЕКТНАЯ АРТЕЛЬ

Взам. инв. №

Подп. и дата

Инв. № подл.

Формат А1А

Ведомость перемычек 1, 2 этажа

Марка	Схема сечения
ПР1	
ПР2	
ПР3	* - для толщины стены 290 мм
ПР4	
ПР6	
ПР7	
ПР8	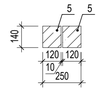
ПР9	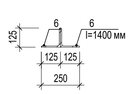
ПР10	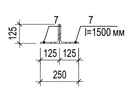
ПР11	
ПР12	
ПР15	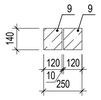
ПР30	
ПР31	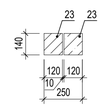

Ведомость перемычек 1, 2 этажа

Марка	Схема сечения
ПР32	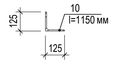
ПР33	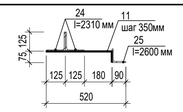
ПР34	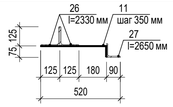
ПР35	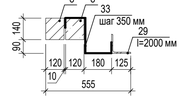
ПР36	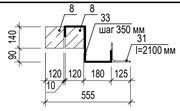
ПР37	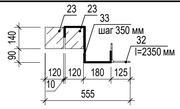
ПР38	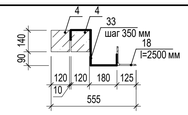
ПР39	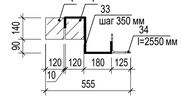
ПР40	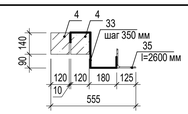
ПР41	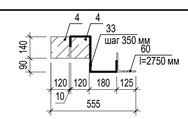
ПР42	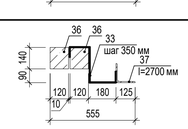
ПР43	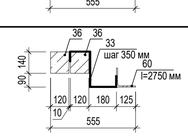
ПР44	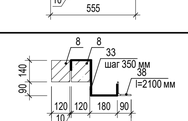
ПР45	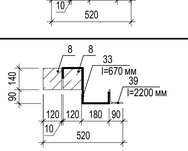

Ведомость перемычек 1, 2 этажа

Марка	Схема сечения
ПР46	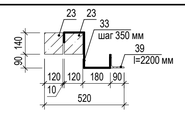
ПР47	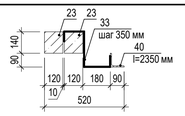
ПР49	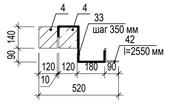
ПР50	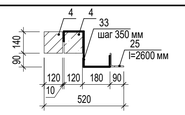
ПР51	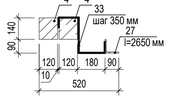
ПР52	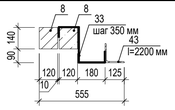
ПР53	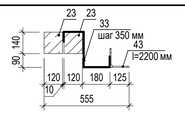
ПР54	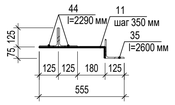
ПР55	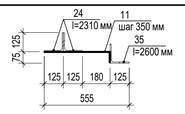
ПР56	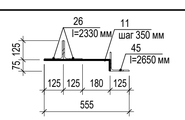
ПР57	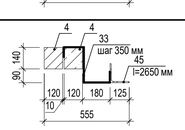
ПР58	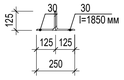
ПР59	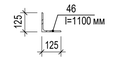
ПР81	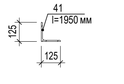

Ведомость перемычек 1, 2 этажа

Марка	Схема сечения
ПР82	
ПР83	
ПР84	
ПР85	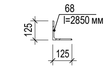
ПР86	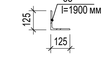

Спецификация элементов перемычек 1, 2 этажа

Поз.	Обозначение	Наименование	Количество на этаж 1	Количество на этаж 2	Всего	Масса	Примечание
1	ГОСТ 948-2016	2П513-1	5	5	10	54,00 кг	
2	ГОСТ 948-2016	2П516-2	0	11	11	65,00 кг	
4	ГОСТ 948-2016	2П525-3	30	34	64	103,00 кг	
5	ГОСТ 948-2016	2П517-2	5	6	11	71,00 кг	
6	ГОСТ 8509-93	L125x125x8, l= 1400 мм	6	0	6	8,95 кг	
7	ГОСТ 8509-93	L125x125x8, l= 1500 мм	2	0	2	9,59 кг	
8	ГОСТ 948-2016	2П519-3	16	12	28	81,00 кг	
9	ГОСТ 948-2016	2П510-1	20	14	34	43,00 кг	
10	ГОСТ 8509-93	L125x125x8, l= 1150 мм	2	0	2	7,35 кг	
11	ГОСТ 19903-2015	Лист 30х3х 495 мм	12	18	30	0,35 кг	
18	ГОСТ 8509-93	L125x125x8, l= 2500 мм	2	1	3	15,98 кг	
23	ГОСТ 948-2016	2П522-3	9	6	15	92,00 кг	
24	ГОСТ 8509-93	L125x125x8, l= 2310 мм	2	2	4	14,76 кг	
25	ГОСТ 8509-93	L90x90x8, l= 2600 мм	4	0	4	35,10 кг	
26	ГОСТ 8509-93	L125x125x8, l= 2330 мм	2	2	4	14,89 кг	
27	ГОСТ 8509-93	L90x90x8, l= 2650 мм	2	0	2	35,78 кг	
29	ГОСТ 8509-93	L125x125x8, l= 2000 мм	2	2	4	12,78 кг	
30	ГОСТ 8509-93	L125x125x8, l= 1850 мм	0	2	2	11,82 кг	
31	ГОСТ 8509-93	L125x125x8, l= 2100 мм	2	2	4	13,42 кг	
32	ГОСТ 8509-93	L125x125x8, l= 2350 мм	1	1	2	15,02 кг	
33	ГОСТ 19903-2015	Лист 30х3х 670 мм	145	95	240	0,47 кг	
34	ГОСТ 8509-93	L125x125x8, l= 2550 мм	2	1	3	16,29 кг	
35	ГОСТ 8509-93	L125x125x8, l= 2600 мм	5	6	11	16,61 кг	
36	ГОСТ 948-2016	2П526-4	6	6	12	109,00 кг	
37	ГОСТ 8509-93	L125x125x8, l= 2700 мм	2	2	4	17,25 кг	
38	ГОСТ 8509-93	L90x90x8, l= 2100 мм	2	0	2	28,35 кг	
39	ГОСТ 8509-93	L90x90x8, l= 2200 мм	5	3	8	29,70 кг	
40	ГОСТ 8509-93	L90x90x8, l= 2350 мм	1	0	1	31,73 кг	
41	ГОСТ 8509-93	L125x125x8, l= 1950 мм	6	6	12	12,46 кг	
42	ГОСТ 8509-93	L90x90x8, l= 2550 мм	2	0	2	34,43 кг	
43	ГОСТ 8509-93	L125x125x8, l= 2200 мм	0	2	2	14,06 кг	
44	ГОСТ 8509-93	L125x125x8, l= 2290 мм	0	2	2	14,63 кг	
45	ГОСТ 8509-93	L125x125x8, l= 2650 мм	0	2	2	16,93 кг	
46	ГОСТ 8509-93	L125x125x8, l= 1100 мм	0	1	1	7,03 кг	
60	ГОСТ 8509-93	L125x125x8, l= 2750 мм	2	2	4	17,57 кг	
65	ГОСТ 8509-93	L125x125x8, l= 1900 мм	1	0	1	12,14 кг	
68	ГОСТ 8509-93	L125x125x8, l= 2850 мм	1	0	1	18,21 кг	

ТЕХНИЧЕСКИЕ ТРЕБОВАНИЯ:

1. Общие указания см. л. 2.
2. Перемычки замаркированы на планах этажей см. л. 9-11.
3. Металлические элементы перемычек окрасить пентафталиевой эмалью ПФ 115 (ГОСТ 6465-23) за 2 раза по грунтовке ГФ-021.
4. Узлы опирания ж.б. и металлических перемычек к ж.б. стенам (колоннам) см. комплект П54-04-01-1-23 - АР.У.

Взам. инв. №

Подп. и дата

Инв. № подл.

						П54-04-01-1-23 - АР
5	-	Зам.	62-25		10.25	Многоквартирные многоэтажные дома с объектами обслуживания жилой застройки, автостоянки и трансформаторные подстанции по ул. Нарымская в Железнодорожном районе г. Новосибирска
4	-	Зам.	31-25		07.25	
Изм.	Кол.уч.	Лист	№док.	Подп.	Дата	
Разработал		Захарова			02.26	Многоквартирный дом №1, Блок-секция №1 (по ГП) с объектами обслуживания жилой застройки, с автостоянкой в осях И/1-Р/2-1/9 и трансформаторной подстанцией - I Этап строительства многоквартирных многоэтажных домов с объектами обслуживания жилой застройки, автостоянками и трансформаторными подстанциями по ул. Нарымская в Железнодорожном районе г. Новосибирска
Проверил		Паршукова			02.26	
Н. контр.		Кнауб			02.26	Спецификация элементов и ведомость перемычек 1, 2 этажа

Стадия	Лист	Листов
Р	30	

ПРОЕКТНАЯ АРТЕЛЬ

Формат А1А

Ведомость перемычек 3-25 этажа, тех. этажа, кровли

Марка	Схема сечения
ПР1	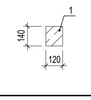
ПР2	
ПР3	* - для толщины стены 290 мм
ПР6	
ПР7	
ПР8	
ПР9	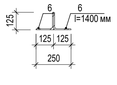
ПР10	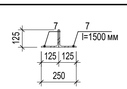
ПР12	
ПР15	
ПР26	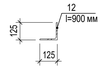
ПР60	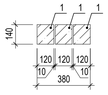
ПР61	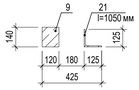
ПР62	

Ведомость перемычек 3-25 этажа, тех. этажа, кровли

Марка	Схема сечения
ПР64	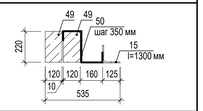
ПР65	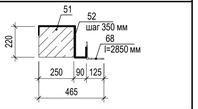
ПР66	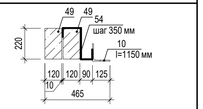
ПР67	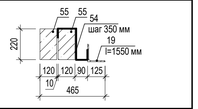
ПР68	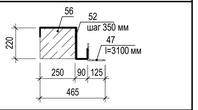
ПР69	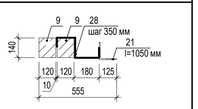
ПР70	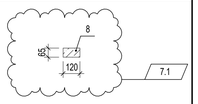 7.1
ПР71	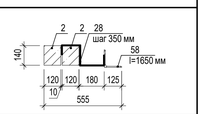
ПР72	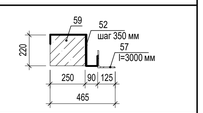
ПР73	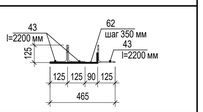
ПР74	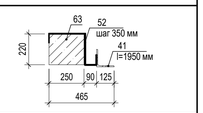
ПР75	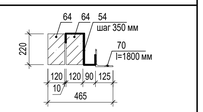
ПР76	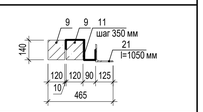
ПР77	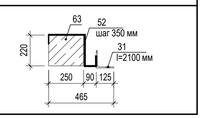

Ведомость перемычек 3-25 этажа, тех. этажа, кровли

Марка	Схема сечения
ПР78	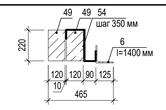
ПР79	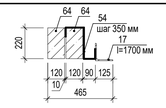
ПР80	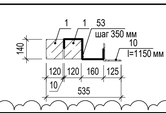
ПР82	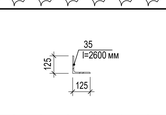
ПР83	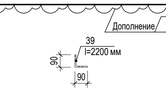 Дополнение 7.2
ПР84	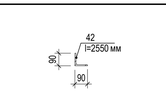
ПР87	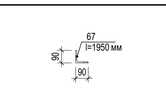
ПР88	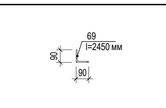
ПР89	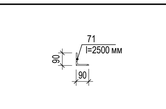
ПР90	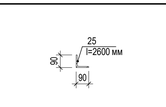
ПР91	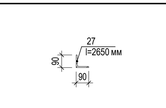
ПР92	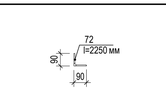
ПР93	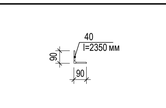
ПР94	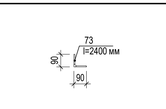

Ведомость перемычек 3-25 этажа, тех. этажа, кровли

Марка	Схема сечения
ПР95	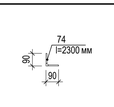
ПР96	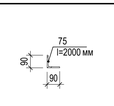
ПР97	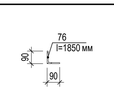
ПР98	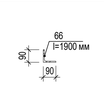
ПР100	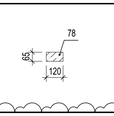
ПР101	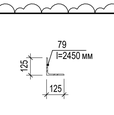
ПР102	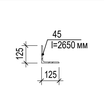
ПР103	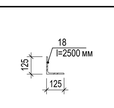
ПР104	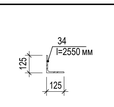 Дополнение 7.3

Спецификация элементов перемычек 3-25 этажа, технического этажа, кровли

Поз.	Обозначение	Наименование	Количество на этаж																						тех. этаж	кров-ля	Все-го	Масса	Примечание
			3	4	5	6	7	8	9	10	11	12	13	14	15	16	17	18	19	20	21	22	23	24	25					
1	ГОСТ 948-2016	2ПБ13-1	40	40	40	40	40	40	40	41	36	36	36	36	36	36	36	41	41	82	41	41	41	41	42	5	3	951	54,00 кг	
2	ГОСТ 948-2016	2ПБ16-2	0	0	0	0	0	0	0	0	0	0	0	0	0	0	0	0	0	0	0	0	0	0	2	3	0	5	65,00 кг	
5	ГОСТ 948-2016	2ПБ17-2	4	4	4	4	4	4	4	4	4	4	4	4	4	4	4	4	4	8	4	4	4	4	4	0	0	96	71,40 кг	7.4
6	ГОСТ 8509-93	L125x125x8, l= 1400 мм	4	4	4	4	4	4	4	4	4	4	4	4	4	4	4	4	4	8	4	4	4	4	4	0	3	99	8,95 кг	
7	ГОСТ 8509-93	L125x125x8, l= 1500 мм	2	2	2	2	2	2	2	2	2	2	2	2	2	2	2	2	2	4	2	2	2	2	2	0	0	48	9,59 кг	
8	ГОСТ 948-2016	8ПБ 19-3 7.5	0	0	0	0	0	0	1	0	0	0	0	0	0	0	0	0	0	0	0	0	0	0	0	0	1	52,00 кг	7.6	
9	ГОСТ 948-2016	2ПБ10-1	24	25	25	25	25	25	24	23	23	23	23	23	23	23	23	23	23	44	23	23	23	23	23	0	4	568	43,00 кг	
10	ГОСТ 8509-93	L125x125x8, l= 1150 мм	1	0	0	0	0	0	0	0	0	0	0	0	0	0	0	0	0	0	0	0	0	0	0	0	2	3	7,35 кг	
11	ГОСТ 19903-2015	Лист 30х3х 495 мм	0	0	0	0	0	0	0	0	0	0	0	0	0	0	0	0	0	0	0	0	0	0	0	0	4	4	0,35 кг	
12	ГОСТ 8509-93	L125x125x8, l= 900 мм	1	1	1	1	1	1	1	1	1	1	1	1	1	1	1	1	1	2	1	1	1	1	1	0	0	24	5,75 кг	
14	ГОСТ 8509-93	L125x125x8, l= 1250 мм	0	0	0	0	0	0	0	0	2	2	2	2	2	2	2	0	0	0	0	0	0	0	0	0	0	14	7,99 кг	7.7
15	ГОСТ 8509-93	L125x125x8, l= 1300 мм	1	0	0	0	0	0	0	0	0	0	0	0	0	0	0	0	0	0	0	0	0	0	0	0	2	3	8,31 кг	
17	ГОСТ 8509-93	L125x125x8, l= 1700 мм	0	0	0	0	0	0	0	0	0	0	0	0	0	0	0	0	0	0	0	0	0	0	0	0	2	2	10,86 кг	
18	ГОСТ 8509-93	L125x125x8, l= 2500 мм	0	0	0	0	0	0	0	1	0	0	0	0	0	0	0	0	0	0	0	0	0	0	0	0	1	1	15,98 кг	Дополнение 7.8
19	ГОСТ 8509-93	L125x125x8, l= 1550 мм	2	0	0	0	0	0	0	0	0	0	0	0	0	0	0	0	0	0	0	0	0	0	0	0	2	2	9,90 кг	
21	ГОСТ 8509-93	L125x125x8, l= 1050 мм	1	1	1	1	1	1	1	1	1	1	1	1	1	1	1	1	1	1	1	1	1	1	1	0	2	25	6,71 кг	
25	ГОСТ 8509-93	L90x90x8, l= 2600 мм	0	13	0	13	0	13	0	0	0	0	0	0	0	0	0	0	0	0	0	0	0	0	0	0	0	39	35,10 кг	
27	ГОСТ 8509-93	L90x90x8, l= 2650 мм	0	8	0	8	0	8	0	0	0	0	0	0	0	0	0	0	0	0	0	0	0	0	0	0	0	24	35,78 кг	
28	ГОСТ 19903-2015	Лист 30х3х 585 мм	0	2	2	2	2	2	2	2	2	2	2	2	2	2	2	2	2	2	2	2	2	2	5	0	0	47	0,41 кг	
31	ГОСТ 8509-93	L125x125x8, l= 2100 мм	0	0	0	0	0	0	0	0	0	0	0	0	0	0	0	0	0	0	0	0	0	0	0	0	10	10	13,42 кг	
34	ГОСТ 8509-93	L125x125x8, l= 2550 мм	0	0	0	0	0	0	0	2	0	0	0	0	0	0	0	0	0	0	0	0	0	0	0	0	2	2	16,29 кг	
35	ГОСТ 8509-93	L125x125x8, l= 2600 мм	0	0	0	0	0	0	0	9	0	0	0	0	0	0	0	0	0	0	0	0	0	0	0	0	9	9	16,61 кг	Дополнение 7.9
39	ГОСТ 8509-93	L90x90x8, l= 2200 мм	0	0	0	0	0	0	0	0	2	2	2	2	2	2	0	0	0	0	0	0	0	0	0	0	0	12	29,70 кг	
40	ГОСТ 8509-93	L90x90x8, l= 2350 мм	0	0	0	0	0	0	0	0	15	13	15	13	15	13	6	0	24	0	24	0	24	0	24	0	0	186	31,73 кг	
41	ГОСТ 8509-93	L125x125x8, l= 1950 мм	0	0	0	0	0	0	0	0	0	0	0	0	0	0	0	0	0	0	0	0	0	0	0	0	3	3	12,46 кг	
42	ГОСТ 8509-93	L90x90x8, l= 2550 мм	0	2	0	2	0	2	0	0	0	0	0	0	0	0	0	0	0	0	0	0	0	0	0	0	6	6	34,43 кг	
43	ГОСТ 8509-93	L125x125x8, l= 2200 мм	0	0	0	0	0	0	0	0	0	0	0	0	0	0	0	0	0	0	0	0	0	0	0	0	12	12	14,06 кг	
45	ГОСТ 8509-93	L125x125x8, l= 2650 мм	0	0	0	0	0	0	0	4	0	0	0	0	0	0	0	0	0	0	0	0	0	0	0	0	4	4	16,93 кг	Дополнение 7.10
47	ГОСТ 8509-93	L125x125x8, l= 3100 мм	1	0	0	0	0	0	0	0	0	0	0	0	1	0	0	0	0	0	0	0	0	1	0	0	3	3	19,81 кг	7.11
49	ГОСТ 948-2016	3ПБ13-37	4	0	0	0	0	0	0	0	0	0	0	0	0	0	0	0	0	0	0	0	0	0	0	0	12	16	85,00 кг	
50	ГОСТ 19903-2015	Лист 30х3х 645 мм	2	0	0	0	0	0	0	0	0	0	0	0	0	0	0	0	0	0	0	0	0	0	0	0	0	2	0,46 кг	
51	ГОСТ 948-2016	5ПБ30-27	1	0	0	0	0	0	0	0	0	0	0	0	0	0	0	0	0	0	0	0	0	0	0	0	0	1	410,00 кг	
52	ГОСТ 19903-2015	Лист 30х3х 702 мм	13	0	0	0	0	0	0	0	0	0	0	0	0	0	0	0	0	0	0	0	0	0	0	0	42	55	0,50 кг	
53	ГОСТ 19903-2015	Лист 30х3х 565 мм	0	0	0	0	0	0	0	0	0	0	0	0	0	0	0	0	0	0	0	0	0	0	0	0	2	2	0,40 кг	
54	ГОСТ 19903-2015	Лист 30х3х 575 мм	8	0	0	0	0	0	0	0	0	0	0	0	0	0	0	0	0	0	0	0	0	0	0	0	27	35	0,41 кг	
55	ГОСТ 948-2016	3ПБ16-37	4	0	0	0	0	0	0	0	0	0	0	0	0	0	0	0	0	0	0	0	0	0	0	0	0	4	102,00 кг	
56	ГОСТ 948-2016	5ПБ31-27	1	0	0	0	0	0	0	0	0	0	0	0	0	0	0	0	0	0	0	0	0	0	0	0	0	1	428,00 кг	
57	ГОСТ 8509-93	L125x125x8, l= 3000 мм	0	0	0	0	0	0	0	0	0	0	0	0	0	0	0	0	0	0	0	0	0	0	0	0	2	2	19,17 кг	
58	ГОСТ 8509-93	L125x125x8, l= 1650 мм	0	0	0	0	0	0	0	0	0	0	0	0	0	0	0	0	0	0	0	0	0	0	1	0	0	1	10,54 кг	
59	ГОСТ 948-2016	5ПБ30-37	0	0	0	0	0	0	0	0	0	0	0	0	0	0	0	0	0	0	0	0	0	0	0	2	2	4	410,00 кг	
62	ГОСТ 19903-2015	Лист 30х3х 405 мм	0	0	0	0	0	0	0	0	0	0	0	0	0	0	0	0	0	0	0	0	0	0	0	0	30	30	0,29 кг	
63	ГОСТ 948-2016	5ПБ21-27	0	0	0	0	0	0	0	0	0	0	0	0	0	0	0	0	0	0	0	0	0	0	0	0	7	7	285,00 кг	
64	ГОСТ 948-2016	3ПБ18-37	0	0	0	0	0	0	0	0	0	0	0	0	0	0	0	0	0	0	0	0	0	0	0	0	10	10	119,00 кг	
66	ГОСТ 8509-93	L90x90x8, l= 1900 мм	0	0	0	0	0	0	0	0	4	0	4	0	4	0	0	0	0	0	0	0	0	0	0	0	0	12	25,65 кг	
67	ГОСТ 8509-93	L90x90x8, l= 1950 мм	0	6	0	6	0	6	0	0	9	5	9	5	9	5	5	0	2	0	2	0	2	0	2	0	0	73	26,33 кг	
68	ГОСТ 8509-93	L125x125x8, l= 2850 мм	1	0	0	0	0	0	0	0	0	0	0	0	0	0	0	0	0	0	0	0	0	0	0	0	0	1	18,21 кг	
69	ГОСТ 8509-93	L90x90x8, l= 2450 мм	0	1	0	1	0	1	0	0	1	1	1	1	1	1	1	0	0	0	0	0	0	0	0	0	0	10	33,08 кг	
70	ГОСТ 8509-93	L125x125x8, l= 1800 мм	0	0	0	0	0	0	0	0	0	0	0	0	0	0	0	0	0	0	0	0	0	0	0	0	3	3	11,50 кг	
71	ГОСТ 8509-93	L90x90x8, l= 2500 мм	0	2	0	2	0	2	0	0	0	0	0	0	0	0	0	0	0	0	0	0	0	0	0	0	6	6	33,75 кг	
72	ГОСТ 8509-93	L90x90x8, l= 2250 мм	0	0	0	0	0	0	0	0	2	2	2	2	2	2	2	0	0	0	0	0	0	0	0	0	0	14	30,38 кг	
73	ГОСТ 8509-93	L90x90x8, l= 2400 мм	0	0	0	0	0	0	0	0	1	2	1	2	1	2	1	0	1	0	1	0	1	0	1	0	0	14	32,40 кг	
74	ГОСТ 8509-93	L90x90x8, l= 2300 мм	0	0	0	0	0	0	0	0	1	2	1	2	1	2	1	0	1	0	1	0	1	0	1	0	0	14	31,05 кг	
75	ГОСТ 8509-93	L90x90x8, l= 2000 мм	0	0	0	0	0	0	0	0	1	1	1	1	1	1	1	0	3	0	3	0	3	0	3	0	0	19	27,00 кг	
76	ГОСТ 8509-93	L90x90x8, l= 1850 мм	0	0	0	0	0	0	0	0	0	0	0	0	0	0	0	0	1	0	1	0	1	0	1	0	0	4	24,58 кг	7.12
78	ГОСТ 948-2016	1ПБ 16-1	3	3	3	3	3	3	3	2	3	3	3	3	3	3	3	3	3	3	3	3	3	3	3	0	0	68	30,00 кг	
79	ГОСТ 8509-93	L125x125x8, l= 2450 мм	0	0	0	0	0	0	0	1	0	0	0	0	0	0	0	0	0	0	0	0	0	0	0	0	1	1	15,66 кг	Дополнение 7.13

ТЕХНИЧЕСКИЕ ТРЕБОВАНИЯ:

1. Общие указания см. л. 2.
2. Перемычки замаркированы на планах этажей см. л. 12-24.
3. Металлические элементы перемычек окрасить пентафталиевой эмалью ПФ 115 (ГОСТ 6465-23) за 2 раза по грунтовке ГФ-021.
4. Узлы опирания ж.б. и металлических перемычек к ж.б. стенам (колоннам) см. комплект П54-04-01-1-23 - АР.У.

7	13	Изм.	55-26		04.26
6	-	Зам.	42-26		03.26
5	-	Зам.	62-25		10.25
Изм.	Кол.уч	Лист	№док.	Подп.	Дата
Разработал		Захарова			04.26
Проверил		Паршукова			04.26
Н. контроль		Кнауб			04.26

П54-04-01-1-23 - АР

Многоквартирные многоэтажные дома с объектами обслуживания жилой застройки, автостоянки и трансформаторные подстанции по ул. Нарымская в Железнодорожном районе г. Новосибирска

Стадия	Лист	Листов
Р	31	

Многоквартирный дом №1. Блок-секция №1 (по ГП) с объектами обслуживания жилой застройки, с автостоянкой в осях Ж/3-Р/3-10 и трансформаторной подстанцией - I Этап строительства многоквартирных многоэтажных домов с объектами обслуживания жилой застройки, автостоянками и трансформаторными подстанциями по ул. Нарымская в Железнодорожном районе г. Новосибирска

Спецификация элементов перемычек 3-25 этажа, технического этажа, кровли

ПРОЕКТНАЯ АРТЕЛЬ

Взам. инв. №

Подп. и дата

Инв. № подл.

ВШ1

ВШ2

ВШ3

1.8 - 1.8

1.7 - 1.7

1.6 - 1.6

1.5 - 1.5

1.4 - 1.4

1.3 - 1.3

1.2 - 1.2

1.1 - 1.1

2.10 - 2.10

2.9 - 2.9

2.8 - 2.8

2.7 - 2.7

2.6 - 2.6

2.5 - 2.5

2.4 - 2.4

2.3 - 2.3

2.2 - 2.2

2.1 - 2.1

3.8 - 3.8

3.7 - 3.7

3.6 - 3.6

3.5 - 3.5

3.4 - 3.4

3.3 - 3.3

3.2 - 3.2

3.1 - 3.1

Узел оголовка вентканала

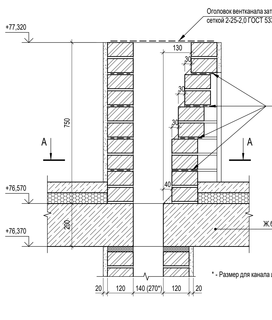

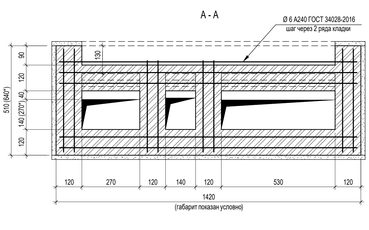

ТЕХНИЧЕСКИЕ ТРЕБОВАНИЯ

1. Кладку вентканалов выполнять из полнотелого кирпича.
2. Колотые поверхности кирпича не допускается обращать внутрь вентканала.
3. Раствор, выдавленный из швов на внутренних поверхностях вентканалов, удалить.
4. Горизонтальные и вертикальные швы следует тщательно заполнять раствором.
5. Оголовки вентканалов в тех.этаже, затянуть сеткой 2-25-2,0 ГОСТ 5336-80.
6. Кладку оголовков вентканалов вести в соответствии с узлом на данном листе.

						П54-04-01-1-23 - АР
6	-	Зам.	42-26		03.26	Многоквартирные многоэтажные дома с объектами обслуживания жилой застройки, автостоянки и трансформаторные подстанции по ул. Нарымская в Железнодорожном районе г. Новосибирска
Изм.	Кол.уч.	Лист	№док.	Подп.	Дата	
Разработал		Захарова			04.26	Стадия: Р; Лист: 32; Листов:
Проверил		Паршукова			04.26	Многоквартирные дом №1, блок-секции №1 (1с-11с) с объектами обслуживания жилой застройки, с автостоянкой и осью КЛ-0,4 с трансформаторной подстанцией 1 (1тп); строительство многоквартирных многоэтажных домов с объектами обслуживания жилой застройки, автостоянками и трансформаторными подстанциями по ул. Нарымской в Железнодорожном районе г. Новосибирска
Н. контроль		Кнауб			04.26	Вентиляционные шахты ВШ1-ВШ3

ПРОЕКТНАЯ АРТЕЛЬ

Согласовано

Инв. № подл. | Подп. и дата | Взам. инв. № | ПЭ

ВШ4

ВШ5

ВШ6

4.7 - 4.7

4.6 - 4.6

4.5 - 4.5

4.4 - 4.4

4.3 - 4.3

4.2 - 4.2

4.1 - 4.1

5.11 - 5.11

5.10 - 5.10

5.9 - 5.9

5.8 - 5.8

5.7 - 5.7

5.6 - 5.6

5.5 - 5.5

5.4 - 5.4

5.3 - 5.3

5.2 - 5.2

5.1 - 5.1

6.7 - 6.7

6.6 - 6.6

6.5 - 6.5

6.4 - 6.4

6.3 - 6.3

6.2 - 6.2

6.1 - 6.1

ТЕХНИЧЕСКИЕТРЕБОВАНИЯ

1. Кладку вентканалов выполнять из полнотелого кирпича.
2. Колотые поверхности кирпича не допускается обращать внутрь вентканала.
3. Раствор, выдавленный из швов на внутренних поверхностях вентканалов, удалить.
4. Горизонтальные и вертикальные швы следует тщательно заполнять раствором.
5. Оголовки вентканалов в тех.этаже, затянуть сеткой 2-25-2,0 ГОСТ5336-80.
6. Кладку оголовков вентканалов вести в соответствии с узлом на листе 32.

					П54-04-01-1-23 - АР
					Многоквартирные многоэтажные дома с объектами обслуживания жилой застройки, автостоянки и трансформаторные подстанции по ул. Нарымская в Железнодорожном районе г. Новосибирска
Изм.	Кол.уч.	Лист	№док.	Подп.	Дата
Разработал		Захарова			04.25
Проверил		Паршукова			04.25
Н. контроль		Клауб			04.25

Многоквартирный дом №1. Блок-секция №1 (по ГП) с объектами обслуживания жилой застройки, с автостоянкой и эл.ВЛ-10 кв + трансформаторной подстанцией - 2 эта строительство многоквартирных многоэтажных домов с объектами обслуживания жилой застройки, автостоянками и трансформаторными подстанциями по ул. Нарымская в Железнодорожном районе г. Новосибирска

Стадия	Лист	Листов
Р	33	

Вентиляционные шахты ВШ4-ВШ6

ПРОЕКТНАЯ АРТЕЛЬ

Согласовано

Адаптив

ОВ

Взам. инв. №

Подп. и дата

Инв. № подл.

ВШ7

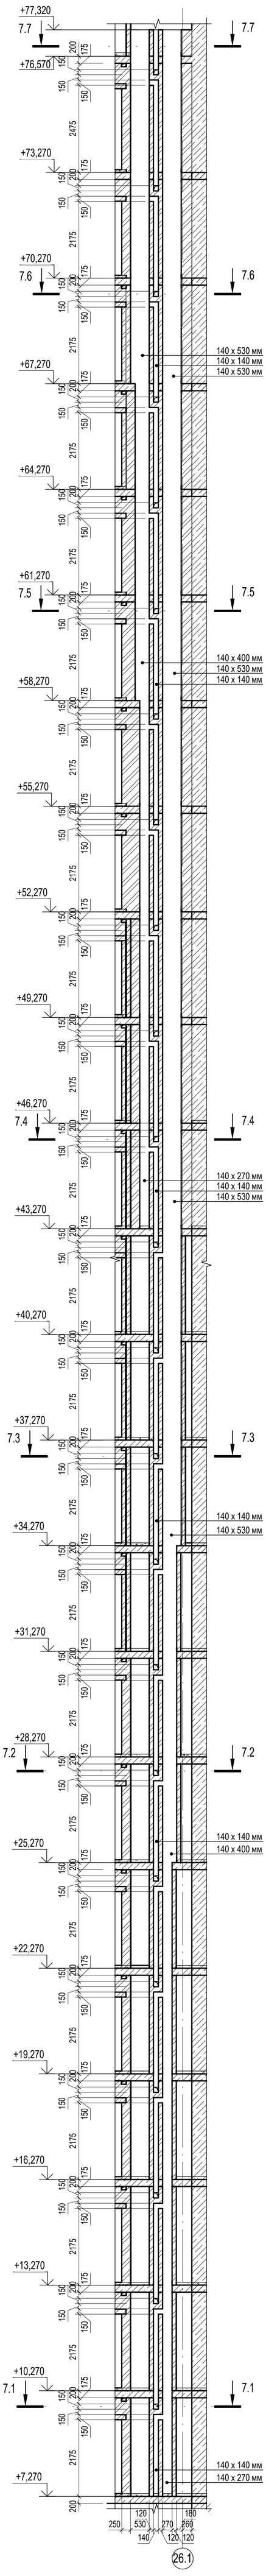

7.7 - 7.7

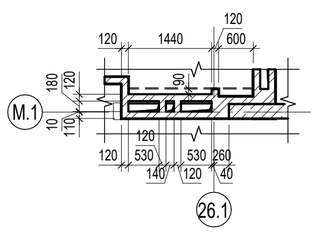

7.6 - 7.6

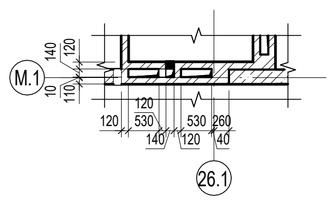

7.5 - 7.5

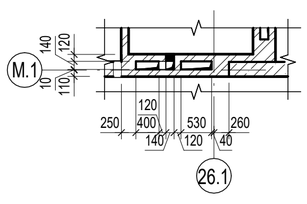

7.4 - 7.4

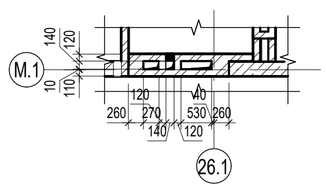

7.3 - 7.3

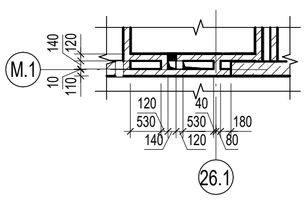

7.2 - 7.2

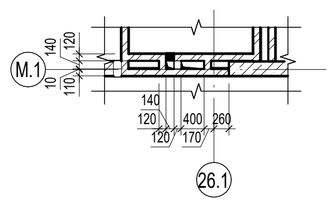

7.1 - 7.1

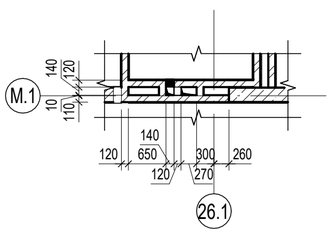

ВШ8

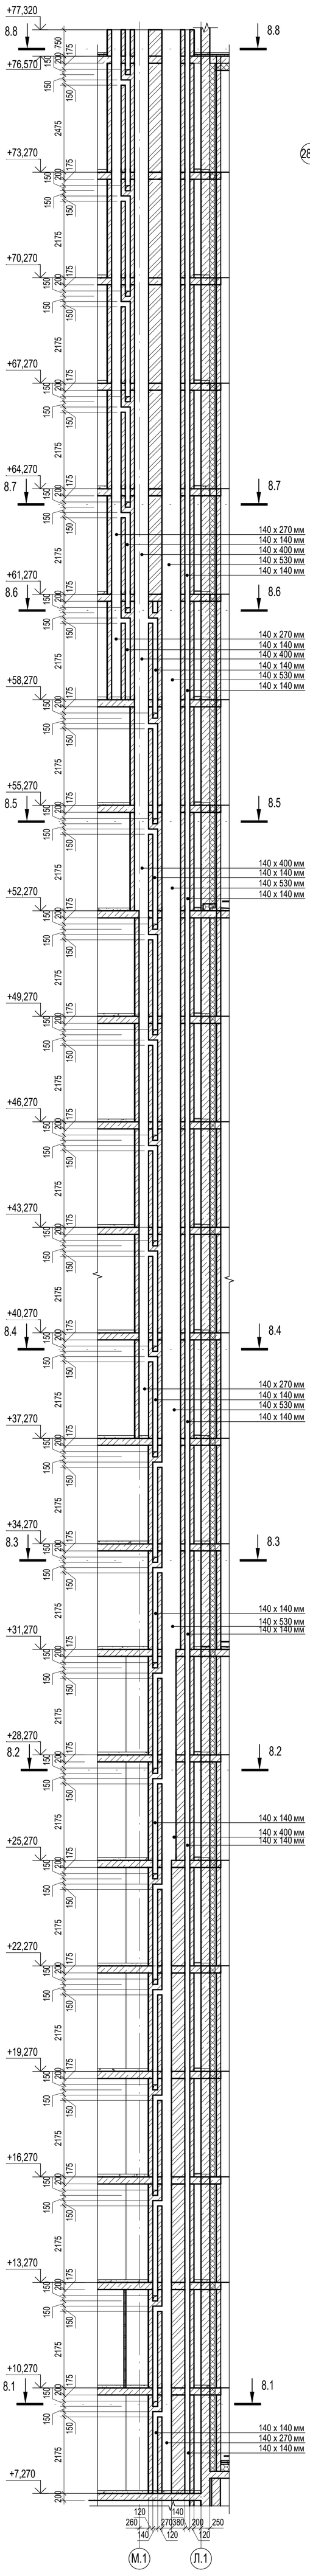

8.8 - 8.8

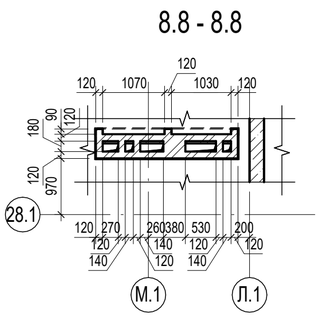

8.7 - 8.7

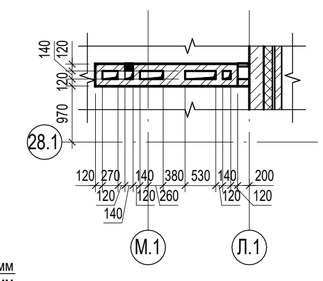

8.6 - 8.6

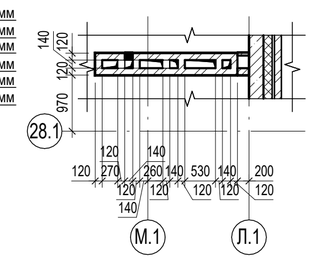

8.5 - 8.5

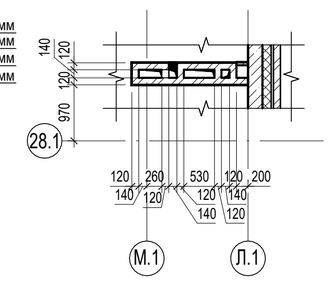

8.4 - 8.4

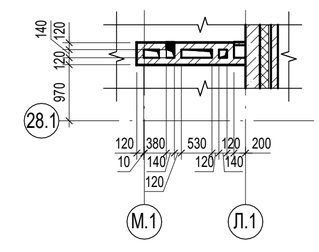

8.3 - 8.3

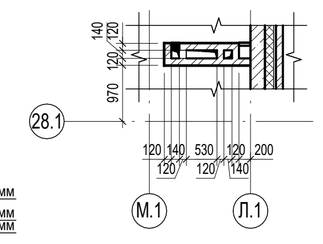

8.2 - 8.2

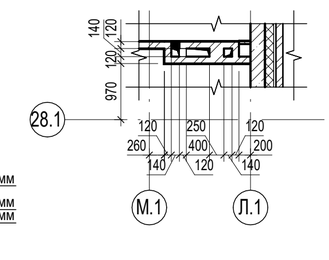

8.1 - 8.1

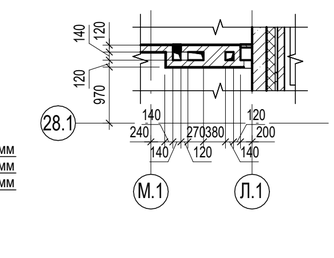

ВШ9

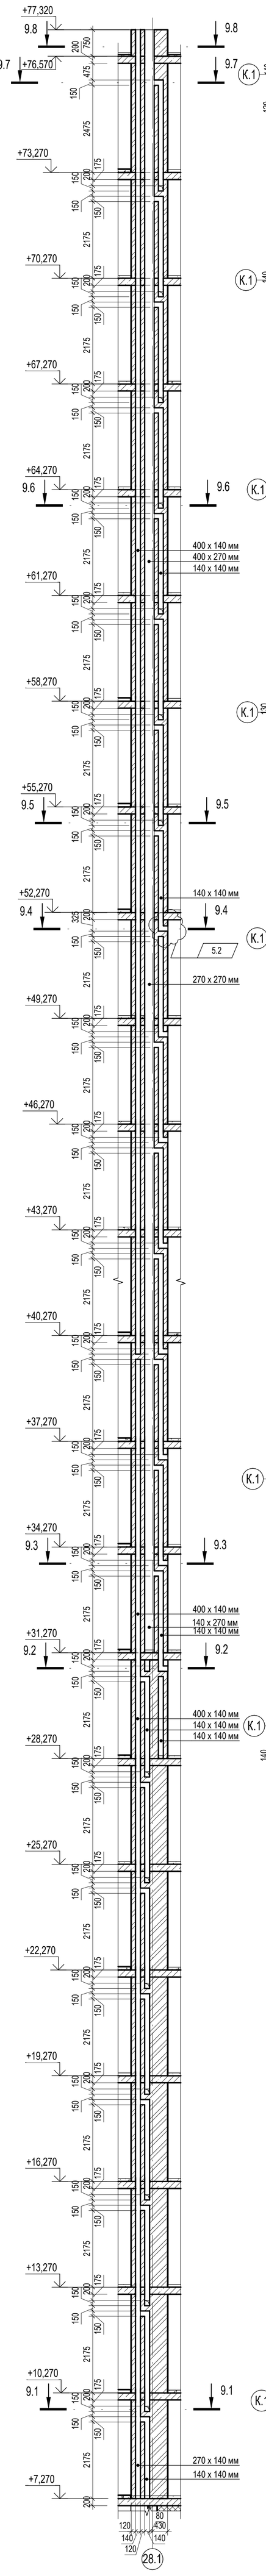

9.8 - 9.8

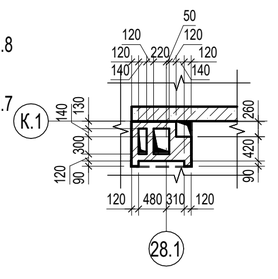

9.7 - 9.7

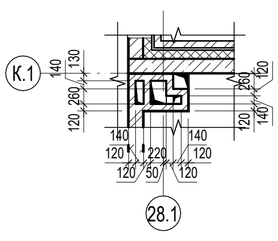

9.6 - 9.6

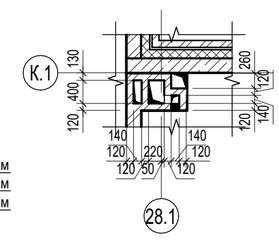

9.5 - 9.5

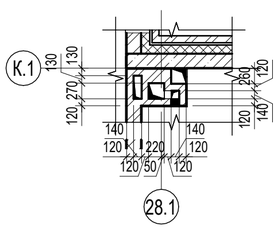

9.4 - 9.4

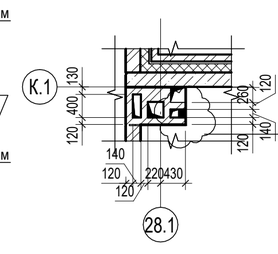

9.3 - 9.3

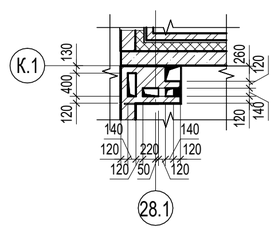

9.2 - 9.2

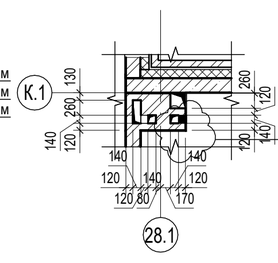

9.1 - 9.1

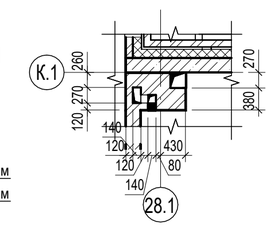

ТЕХНИЧЕСКИЕТРЕБОВАНИЯ

1. Кладку вентканалов выполнять из полнотелого кирпича.
2. Колотые поверхности кирпича не допускается обращать внутрь вентканала.
3. Раствор, выдавленный из швов на внутренних поверхностях вентканалов, удалить.
4. Горизонтальные и вертикальные швы следует тщательно заполнять раствором.
5. Оголовки вентканалов в тех.этаже, затянуть сеткой 2-25-2,0 ГОСТ5336-80.
6. Кладку оголовков вентканалов вести в соответствии с узлом на листе 32.

					П54-04-01-1-23 - АР	
5	3	Изм.	62-25		10.25	Многоквартирные многоэтажные дома с объектами обслуживания жилой застройки, автостоянки и трансформаторные подстанции по ул. Нарымская в Железнодорожном районе г. Новосибирска
Изм.	Кол.уч.	Лист	№док.	Подп.	Дата	
Разработал		Захарова			02.26	Многоквартирные дом №1, блок-секция №1 (по ГП) с объектами обслуживания жилой застройки, с автостоянкой и узлом ВЛ7-10 кв + трансформаторной подстанцией - 2 тп и строительство многоквартирных многоэтажных домов с объектами обслуживания жилой застройки, автостоянками и трансформаторными подстанциями по ул. Нарымская в Железнодорожном районе г. Новосибирск
Проверил		Парышова			02.26	
Н. контр.		Кнауб			02.26	Вентиляционные шахты ВШ7-ВШ9

Стадия	Лист	Листов
Р	34	

ПРОЕКТНАЯ АРТЕЛЬ

Согласовано
ОВ
Адамов

Взам. инв. №

Подп. и дата

Инв. № подл.

ВШ10

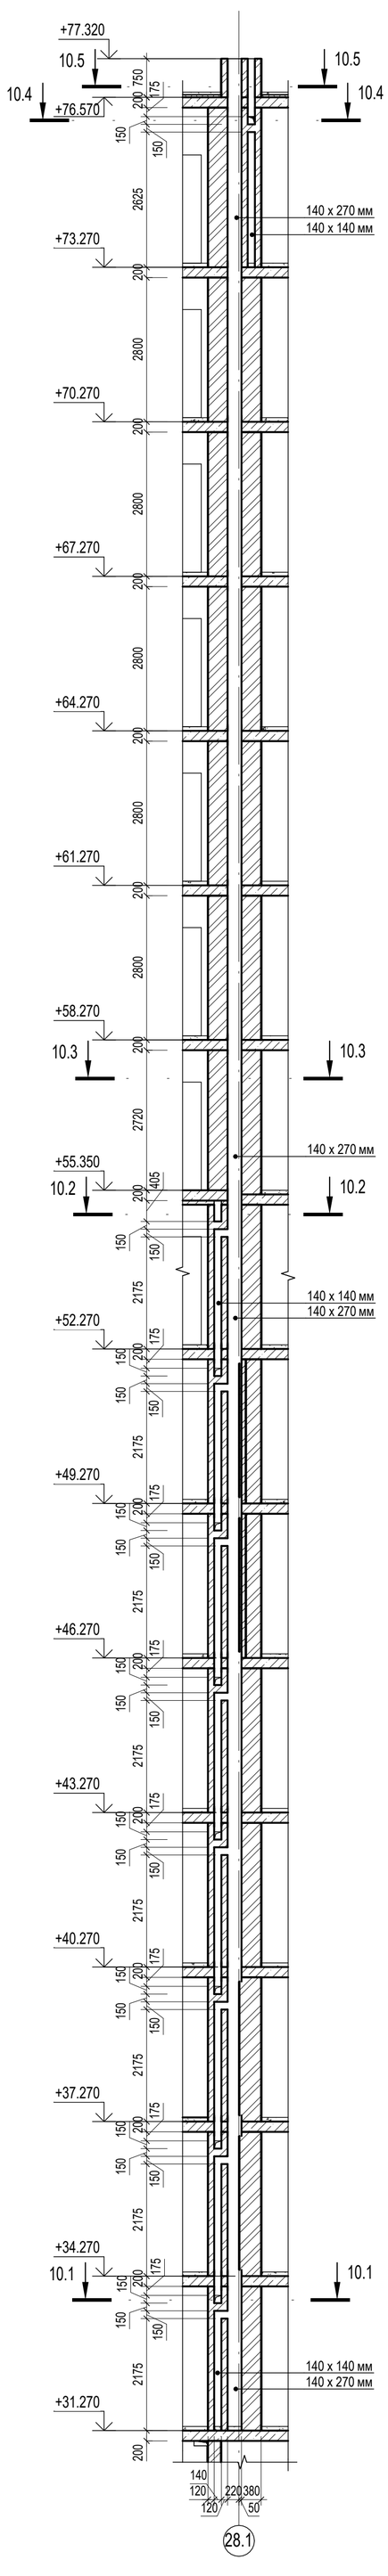

10.5 - 10.5

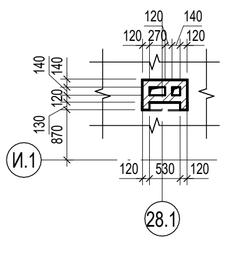

10.4 - 10.4

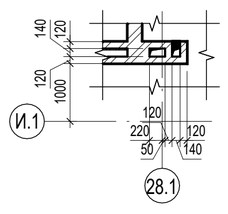

10.3 - 10.3

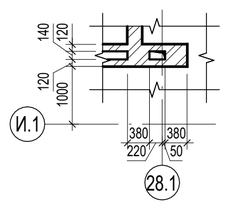

10.2 - 10.2

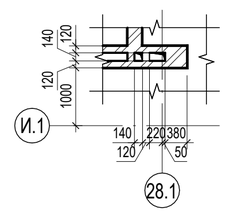

10.1 - 10.1

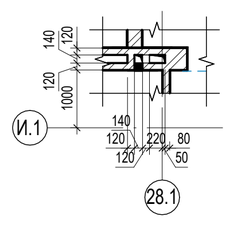

ВШ11

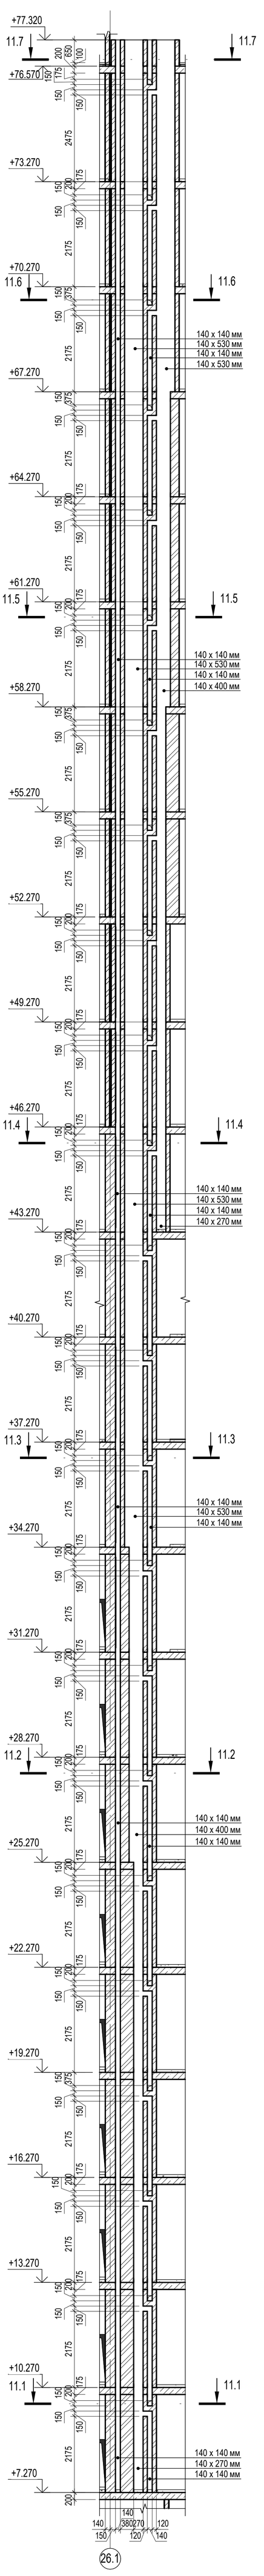

11.7 - 11.7

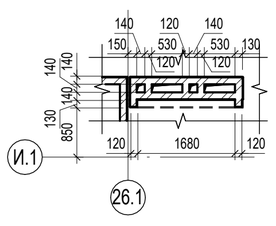

11.6 - 11.6

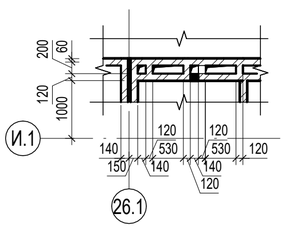

11.5 - 11.5

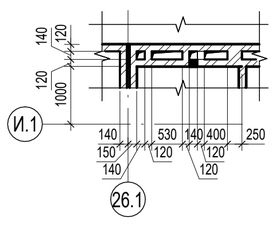

11.4 - 11.4

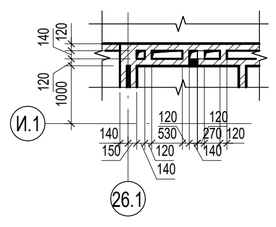

11.3 - 11.3

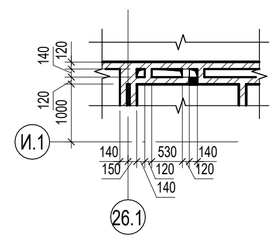

11.2 - 11.2

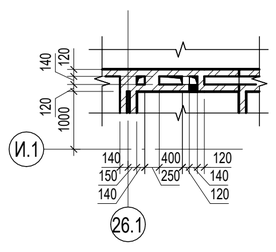

11.1 - 11.1

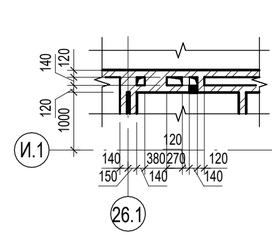

ВШ12

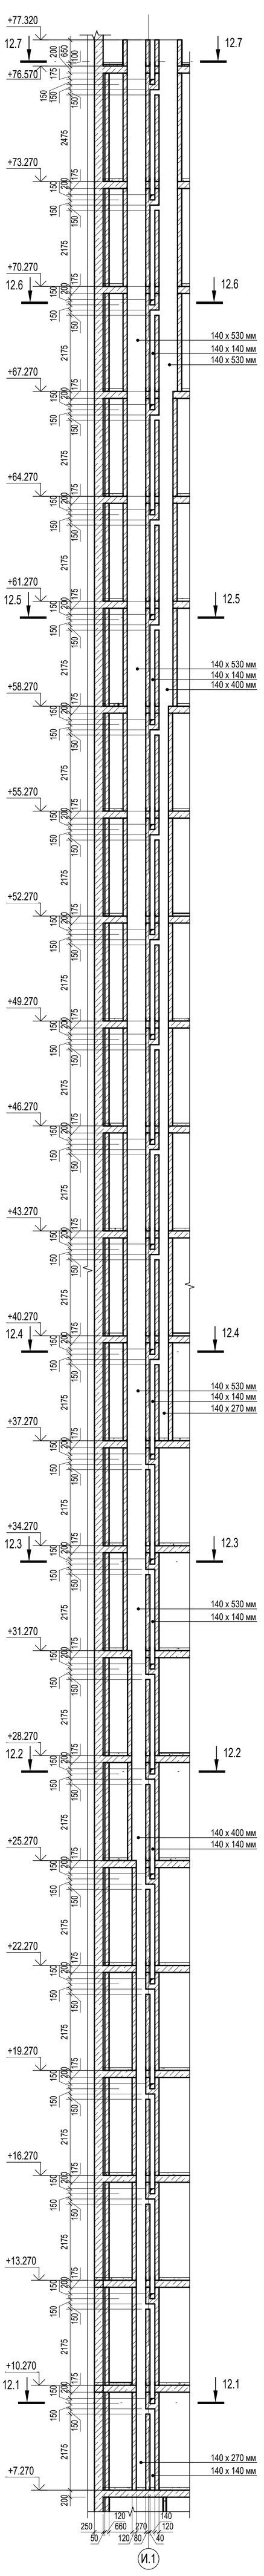

12.7 - 12.7

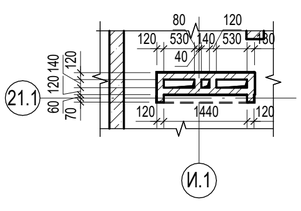

12.6 - 12.6

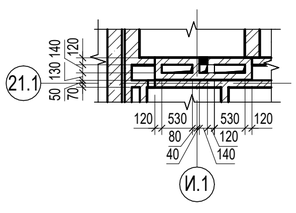

12.5 - 12.5

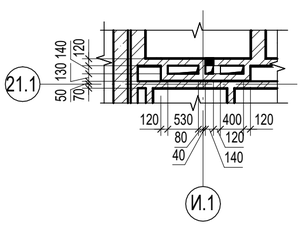

12.4 - 12.4

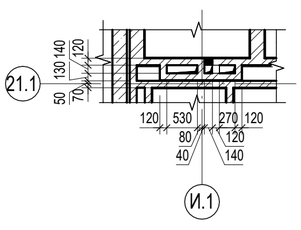

12.3 - 12.3

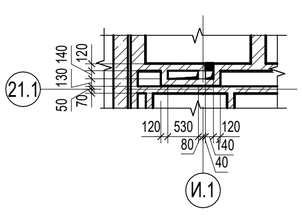

12.2 - 12.2

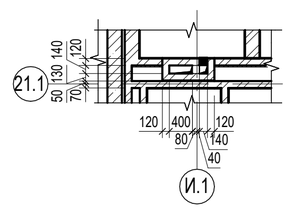

12.1 - 12.1

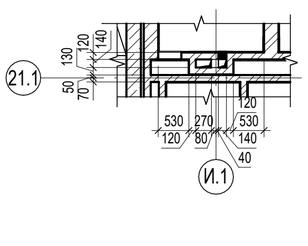

ТЕХНИЧЕСКИЕТРЕБОВАНИЯ

1. Кладку венканалов выполнять из полнотелого кирпича.
2. Колотые поверхности кирпича не допускается обращать внутрь венканала.
3. Раствор, выдавленный из швов на внутренних поверхностях венканалов, удалить.
4. Горизонтальные и вертикальные швы следует тщательно заполнять раствором.
5. Оголовки венканалов в тех.этаже, затянуть сеткой 2-25-2,0 ГОСТ5336-80.
6. Кладку оголовков венканалов вести в соответствии с узлом на листе 32.

					П54-04-01-1-23 - АР
Изм.	Кол.уч.	Лист	№док.	Подп.	Дата
Разработал		Захарова			04.25
Проверил		Паршукова			04.25
Н. контр.		Кнауб			04.25

Многоквартирные многоэтажные дома с объектами обслуживания жилой застройки, автостоянки и трансформаторные подстанции по ул. Нарымская в Железнодорожном районе г. Новосибирска

Многоквартирный дом №1. Блок-секция №1 (эт.1-25) с объектами обслуживания жилой застройки, с автостоянкой и узлом ВПУ-25 Iгр и трансформаторной подстанцией - 2 Iгр на строительство многоквартирных многоэтажных домов с объектами обслуживания жилой застройки, автостоянками и трансформаторными подстанциями по ул. Нарымская в Железнодорожном районе г. Новосибирск

Стадия	Лист	Листов
Р	35	

Вентиляционные шахты ВШ10-ВШ12

ПРОЕКТНАЯ АРТЕЛЬ

Согласовано

ОВ | Гип | Адамов

Взам. инв. №

Подп. и дата

Инв. № подл.

ВШ13

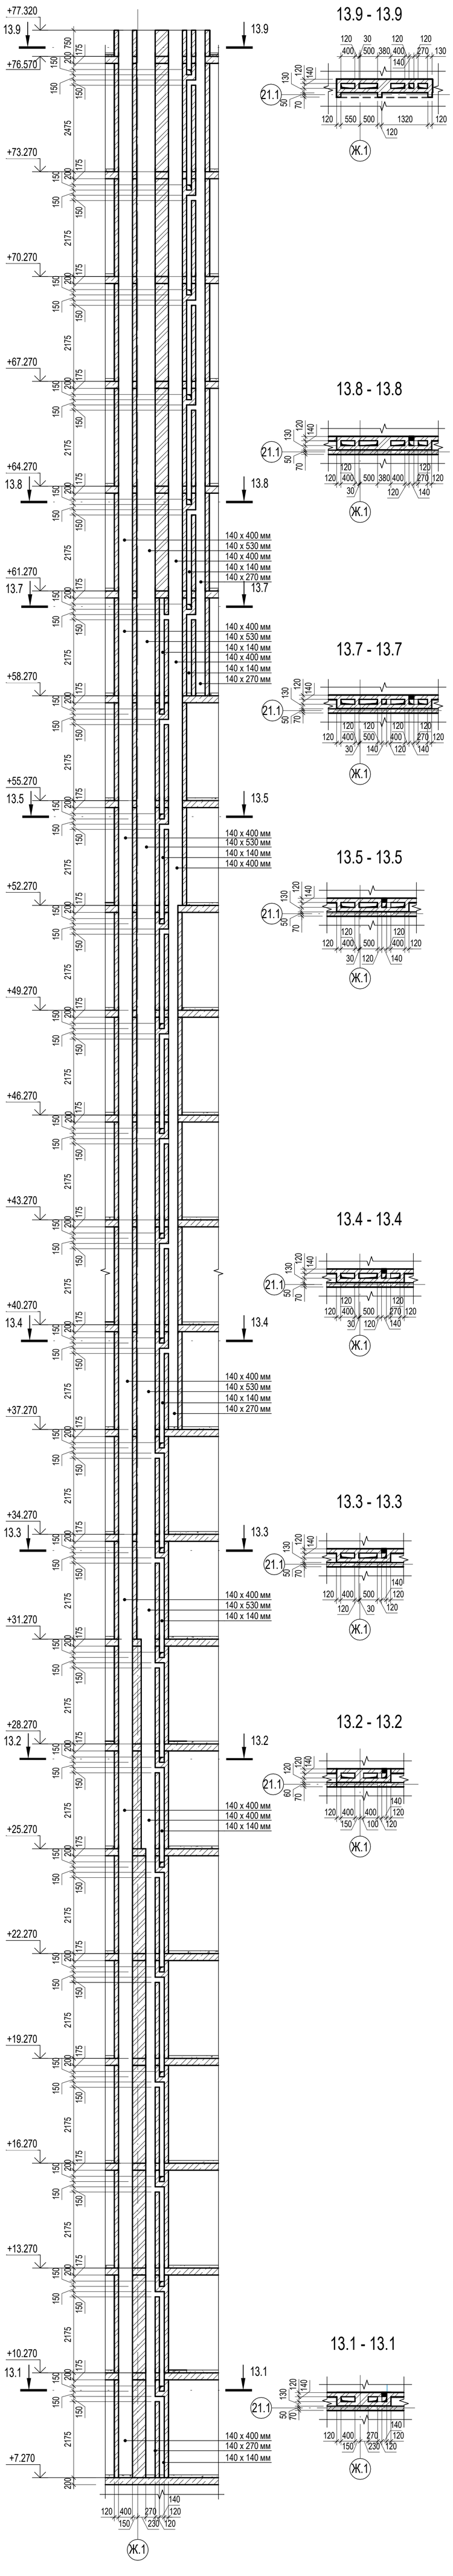

13.9 - 13.9

13.8 - 13.8

13.7 - 13.7

13.5 - 13.5

13.4 - 13.4

13.3 - 13.3

13.2 - 13.2

13.1 - 13.1

ВШ14

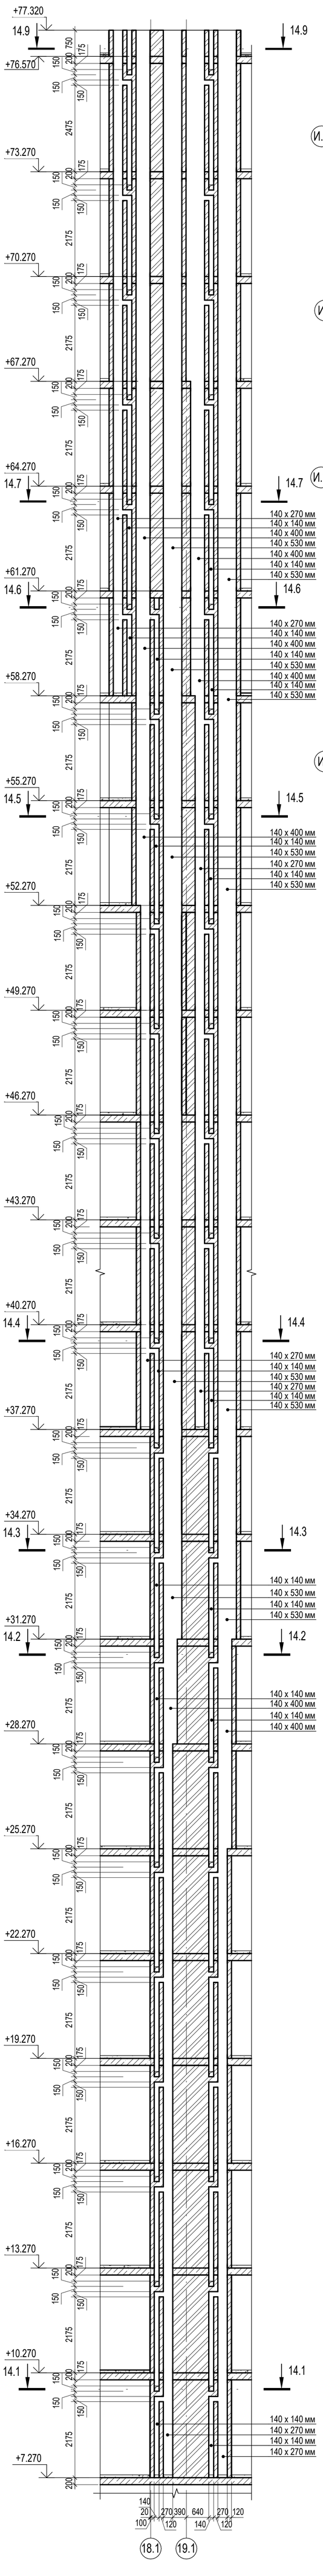

14.9 - 14.9

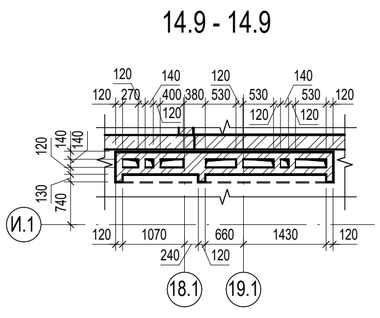

14.8 - 14.8

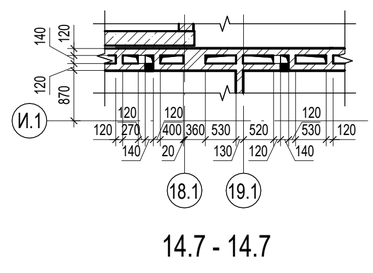

14.7 - 14.7

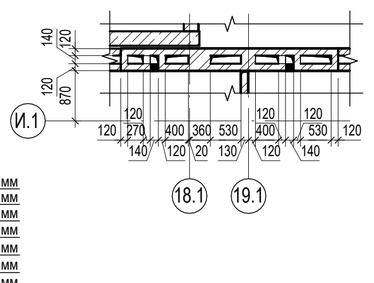

14.6 - 14.6

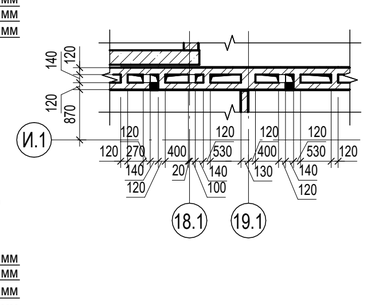

14.5 - 14.5

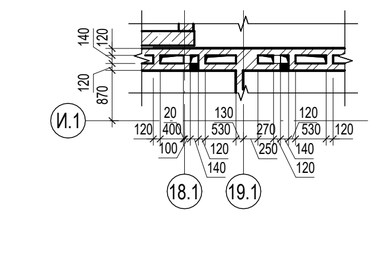

14.4 - 14.4

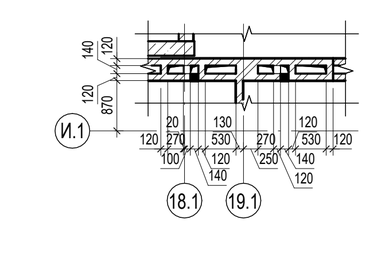

14.3 - 14.3

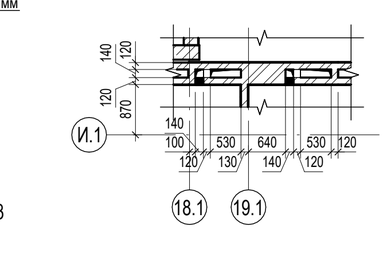

14.2 - 14.2

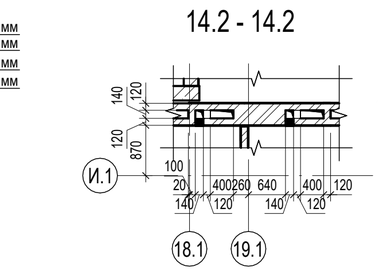

14.1 - 14.1

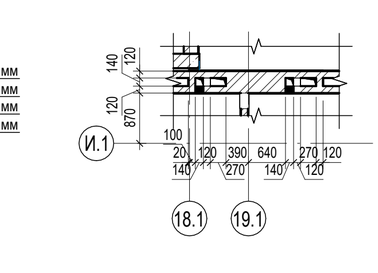

ВШ15

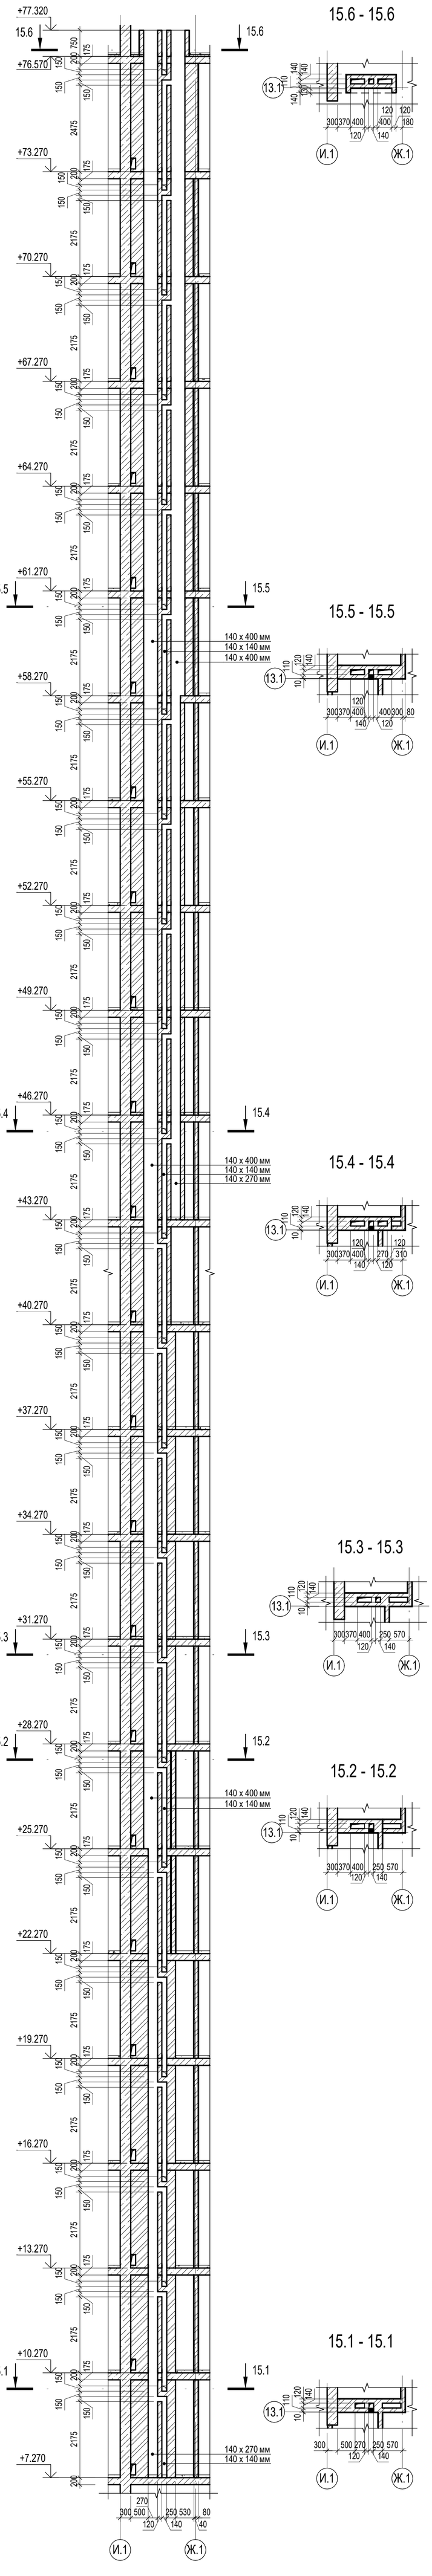

15.6 - 15.6

15.5 - 15.5

15.4 - 15.4

15.3 - 15.3

15.2 - 15.2

15.1 - 15.1

ТЕХНИЧЕСКИЕТРЕБОВАНИЯ

1. Кладку вентканалов выполнять из полнотелого кирпича.
2. Колотые поверхности кирпича не допускается обращать внутрь вентканала.
3. Раствор, выдавленный из швов на внутренних поверхностях вентканалов, удалить.
4. Горизонтальные и вертикальные швы следует тщательно заполнять раствором.
5. Оголовки вентканалов в тех.этаже, затянуть сеткой 2-25-2,0 ГОСТ5336-80.
6. Кладку оголовков вентканалов вести в соответствии с узлом на листе 32.

					П54-04-01-1-23 - АР
Изм.	Кол.уч.	Лист	№док.	Подп.	Дата
Разработал		Захарова			04.25
Проверил		Паршукова			04.25
Н. контр.		Кнауб			04.25

Многоквартирные многоэтажные дома с объектами обслуживания жилой застройки, автостоянки и трансформаторные подстанции по ул. Нарымская в Железнодорожном районе г. Новосибирска

Многоквартирный дом №1. Блок-секция №1 (по ГП) с объектами обслуживания жилой застройки, с автостоянкой и осн.ВЛ-0,4 Тр + трансформаторной подстанцией - 2 Тпн
строительство многоквартирных многоэтажных домов с объектами обслуживания жилой застройки, автостоянками и трансформаторными подстанциями по ул. Нарымская в Железнодорожном районе г. Новосибирск

Вентиляционные шахты ВШ13-ВШ15

Стадия	Лист	Листов
Р	36	

ПРОЕКТНАЯ МАСТЕРСКАЯ

Согласовано
ОВ
Адамов

Взам. инв. №

Подп. и дата

Инв. № подл.

ВШ16

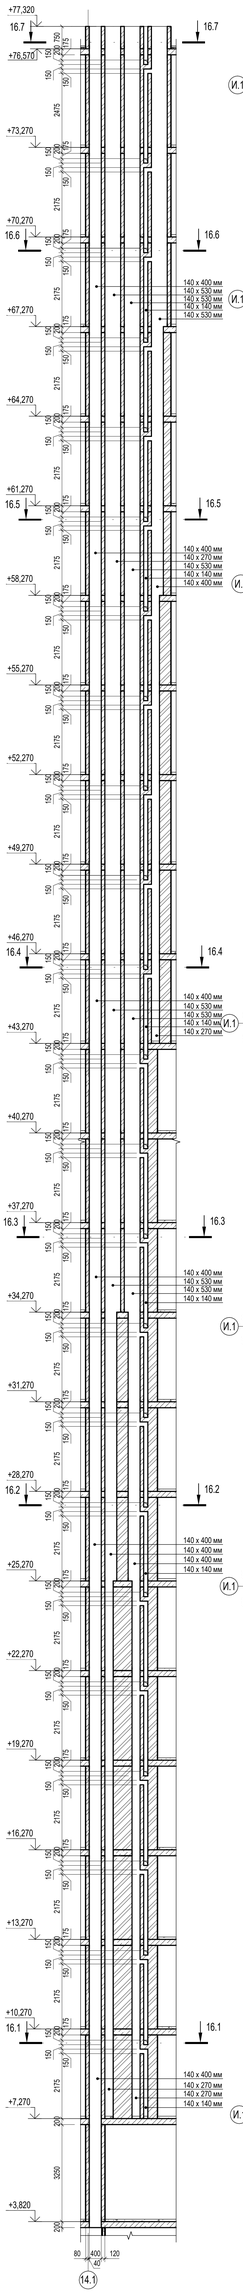

16.7 - 16.7

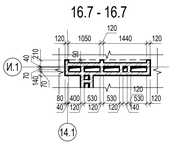

16.6 - 16.6

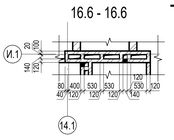

16.5 - 16.5

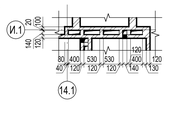

16.4 - 16.4

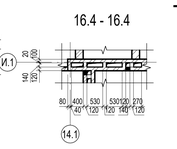

16.3 - 16.3

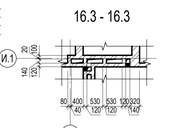

16.2 - 16.2

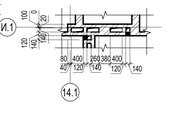

16.1 - 16.1

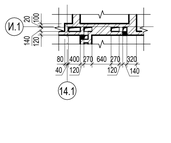

ВШ17

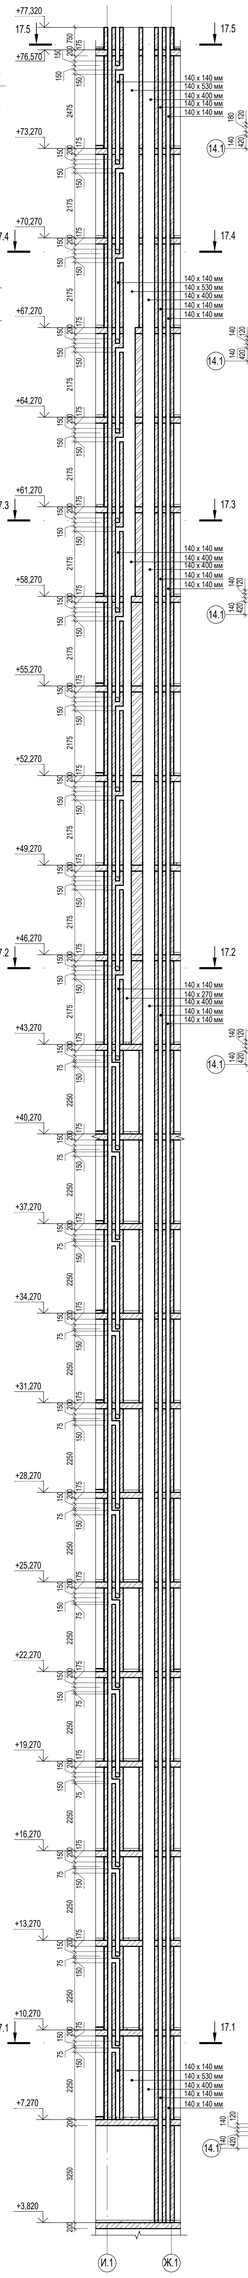

17.5 - 17.5

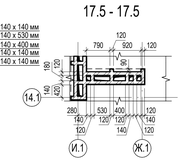

17.4 - 17.4

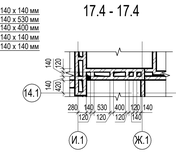

17.3 - 17.3

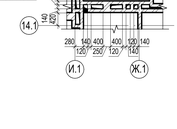

17.2 - 17.2

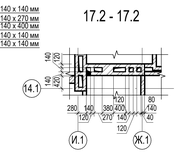

17.1 - 17.1

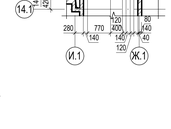

ВШ18

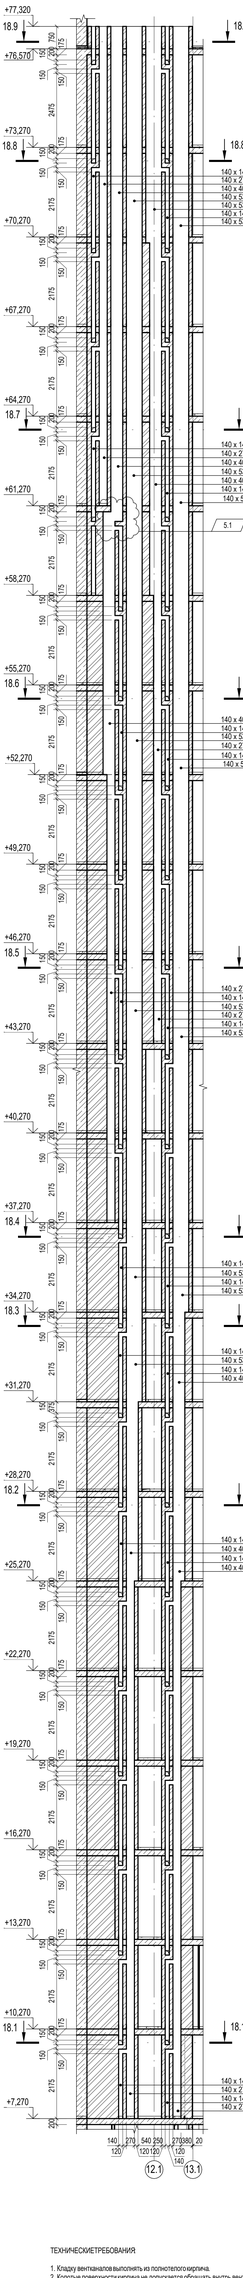

18.9 - 18.9

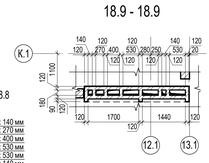

18.8 - 18.8

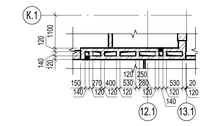

18.7 - 18.7

18.6 - 18.6

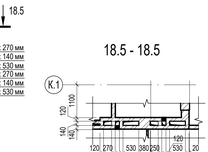

18.5 - 18.5

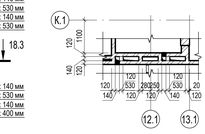

18.4 - 18.4

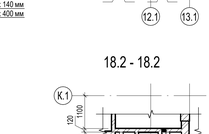

18.3 - 18.3

18.2 - 18.2

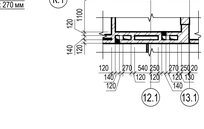

18.1 - 18.1

ТЕХНИЧЕСКИЕТРЕБОВАНИЯ

1. Кладку вентканалов выполнять из полнотелого кирпича.
2. Колотые поверхности кирпича не допускается обращать внутрь вентканала.
3. Раствор, выдавленный из швов на внутренних поверхностях вентканалов, удалить.
4. Горизонтальные и вертикальные швы следует тщательно заполнять раствором.
5. Оголовки вентканалов в тех.этаже, затянуть сеткой 2-25-2.0 ГОСТ5336-80.
6. Кладку оголовков вентканалов вести в соответствии с узлом на листе 32.

						П54-04-01-1-23 - АР	
5		Изм.	62-25		10.25	Многоквартирные многоэтажные дома с объектами обслуживания жилой застройки, автостоянки и трансформаторные подстанции по ул. Нарымская в Железнодорожном районе г. Новосибирска	
Изм.	Кол.уч.	Лист	№док.	Подп.	Дата		
Разработал		Захарова			02.26	Стадия	Лист	Листов
Проверил		Парушкова			02.26	Р	37	
Н. контр.		Кнауб			02.26	Вентиляционные шахты ВШ16-ВШ18	ПРОЕКТНАЯ АРТЕЛЬ

Многоквартирные дом №1, блок-секции №1 (по ГП) с объектами обслуживания жилой застройки, с автостоянкой и всех 870-РЭ.15-и трансформаторной подстанцией - 2 этап строительства многоквартирных многоэтажных домов с объектами обслуживания жилой застройки, автостоянками и трансформаторными подстанциями по ул. Нарымская в Железнодорожном районе г. Новосибирска

Согласовано
Крылова

Инв. № подл. | Подп. и дата | Взам. инв. №

ВШ19

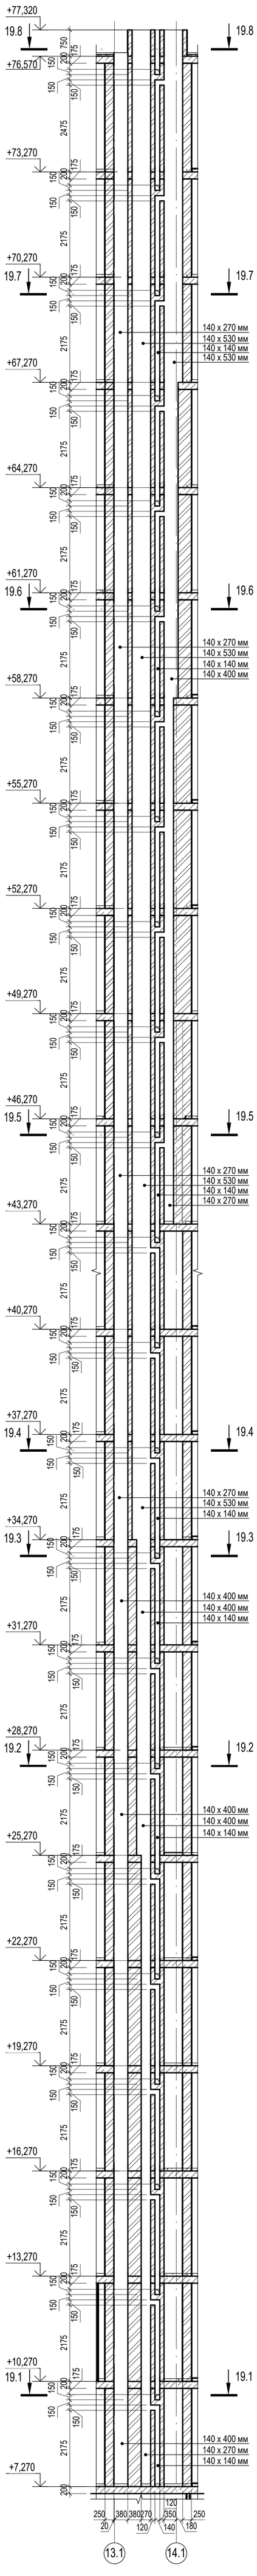

19.8 - 19.8

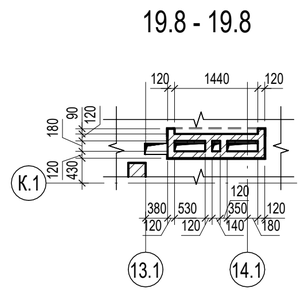

19.7 - 19.7

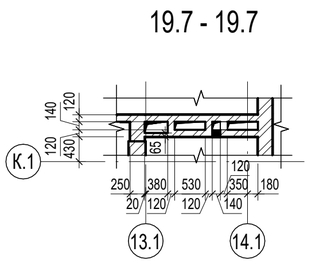

19.6 - 19.6

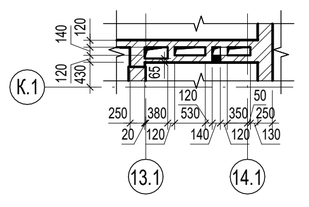

19.5 - 19.5

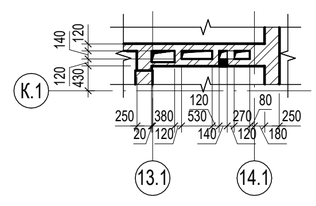

19.4 - 19.4

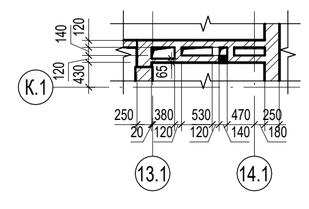

19.3 - 19.3

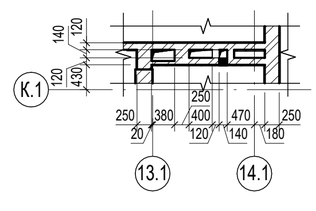

19.2 - 19.2

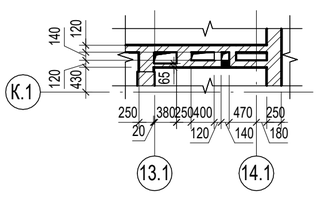

19.1 - 19.1

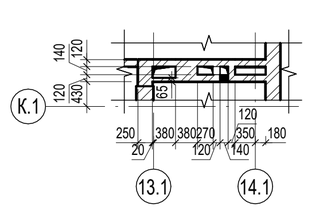

ВШ20

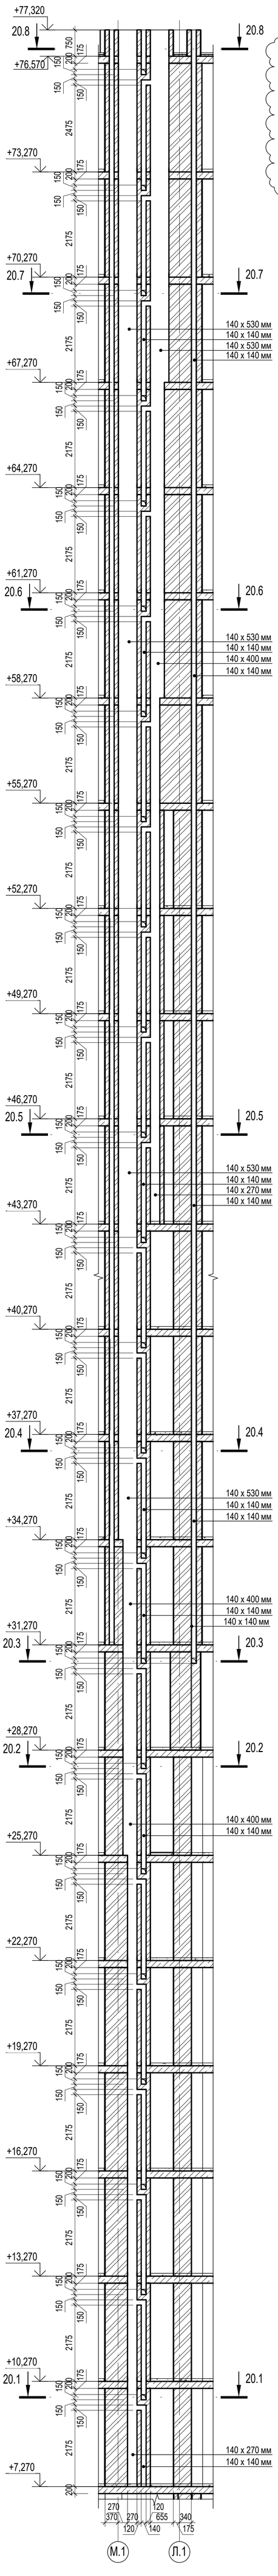

20.8 - 20.8

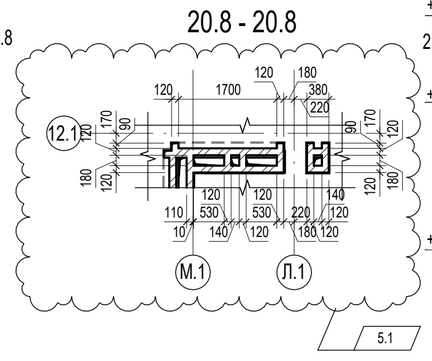

20.7 - 20.7

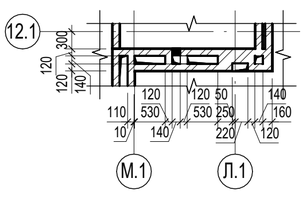

20.6 - 20.6

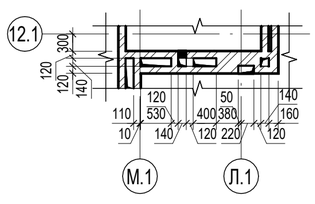

20.5 - 20.5

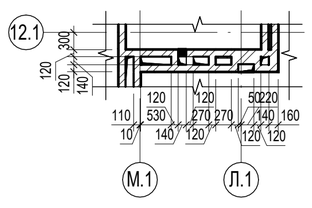

20.4 - 20.4

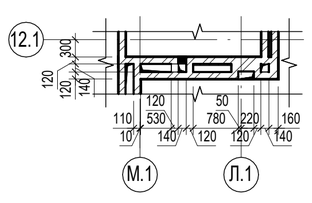

20.3 - 20.3

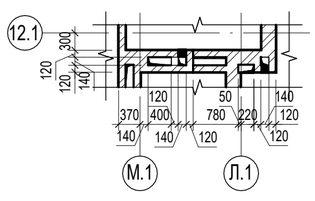

20.2 - 20.2

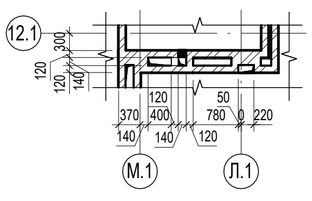

20.1 - 20.1

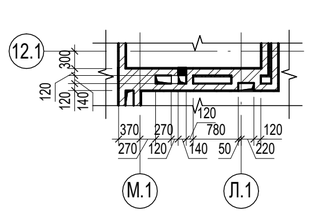

ВШ21

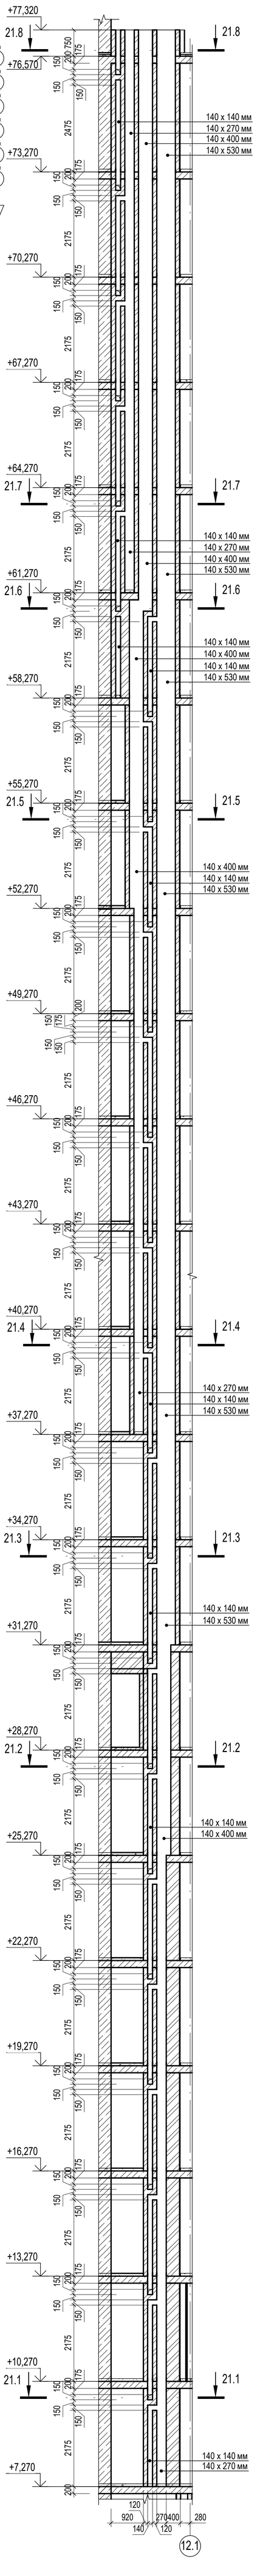

21.8 - 21.8

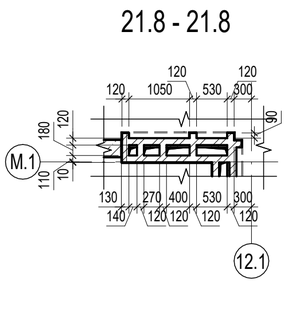

21.7 - 21.7

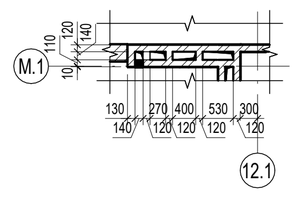

21.6 - 21.6

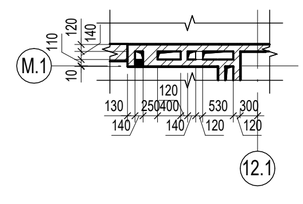

21.5 - 21.5

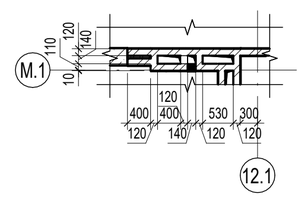

21.4 - 21.4

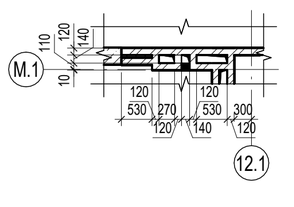

21.3 - 21.3

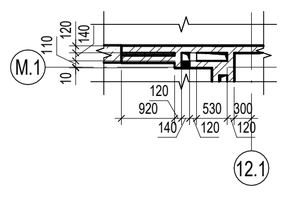

21.2 - 21.2

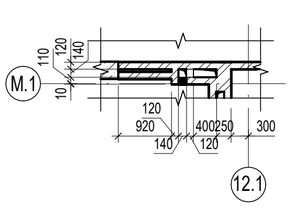

21.1 - 21.1

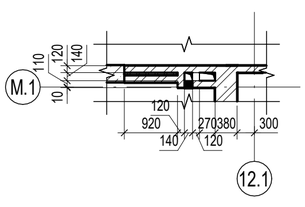

ТЕХНИЧЕСКИЕТРЕБОВАНИЯ

1. Кладку вентканалов выполнять из полнотелого кирпича.
2. Колотые поверхности кирпича не допускается обращать внутрь вентканала.
3. Раствор, выдавленный из швов на внутренних поверхностях вентканалов, удалить.
4. Горизонтальные и вертикальные швы следует тщательно заполнять раствором.
5. Оголовки вентканалов в тех.этаже, затянуть сеткой 2-25-2,0 ГОСТ5336-80.
6. Кладку оголовков вентканалов вести в соответствии с узлом на листе 32.

						П54-04-01-1-23 - АР
5	1	Изм.	62-25		10.25	Многоквартирные многоэтажные дома с объектами обслуживания жилой застройки, автостоянки и трансформаторные подстанции по ул. Нарымская в Железнодорожном районе г. Новосибирска
Изм.	Кол.уч.	Лист	№док.	Подп.	Дата	
Разработал		Захарова			02.26	Многоквартирный дом №1. Блок-секция №1 (из 5) с объектами обслуживания жилой застройки, автостоянкой и трансформаторным подстанциями 1 Этап строительства многоквартирных многоэтажных домов с объектами обслуживания жилой застройки, автостоянками и трансформаторным подстанциями по ул. Нарымская в Железнодорожном районе г. Новосибирск
Проверил		Паршукова			02.26	
Н. контр.		Кнауб			02.26	Вентиляционные шахты ВШ19-ВШ21

Стадия: Р | Лист: 38 | Листов:

ПРОЕКТНАЯ АРТЕЛЬ

Согласовано
Адаптив
ОВ
Взам. инв. №
Подп. и дата
Инв. № подл.

Отделочный план этажа на отм. -0,450, 0,000 (1 этаж) (1 : 100)

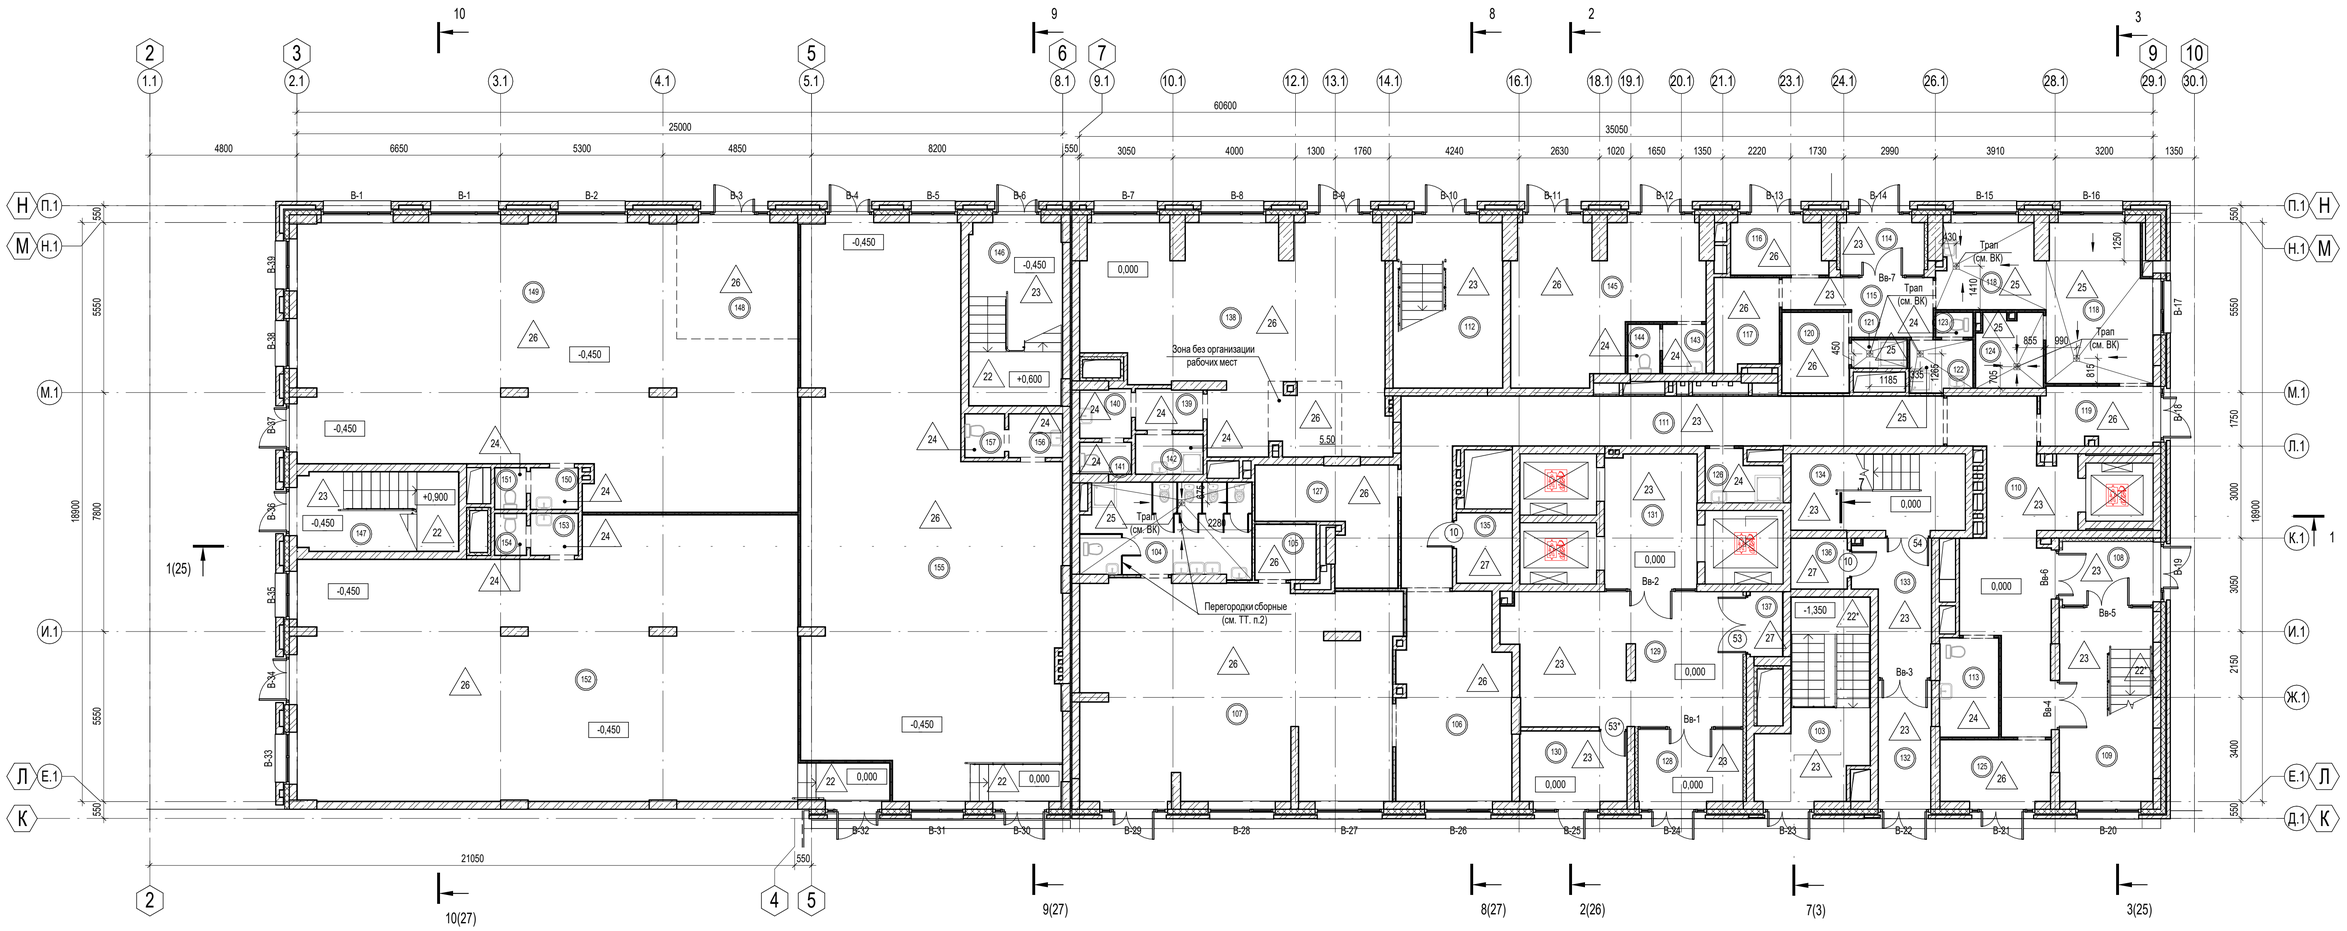

Экспликация помещений на отм. -0,450, 0,000

Номер помещения	Наименование	Площадь, м²	Кат. помещения
2. ДОО			
Групповая ячейка №1			
104	Туалетная	16,40	
105	Буфетная	3,50	
106	Раздевальная	23,60	
107	Групповая	70,70	
		114,20	
МОП ДОО			
108	Тамбур	6,20	
109	Лестничная клетка Л1	19,40	
110	Вестибюль	27,20	
111	Коридор	36,00	
112	Лестничная клетка Л1	18,90	
113	С/у для МГН	6,20	
		113,90	
Пищеблок			
114	Тамбур	4,10	
115	Коридор	7,60	
116	Загрузочная	5,10	
117	Кладовая суточного запаса	6,30	В4
118	Доготовочный цех	26,50	В3
119	Раздаточная	6,90	
120	Гардероб персонала	5,70	
121	Душевая	1,60	
122	С/у и ПУИ	3,40	
123	С/у	1,00	
124	Моечная кухонной посуды	5,20	
		73,40	

Экспликация помещений на отм. -0,450, 0,000

Номер помещения	Наименование	Площадь, м²	Кат. помещения
Служебно-бытовые помещения			
125	Пост охраны	7,20	
126	ПУИ	3,70	
127	Помещение сортировки грязного белья	12,70	
		23,60	
		325,10	
3. Помещения на отм. 0,000			
Жилой дом			
128	Тамбур	8,10	
129	Тамбур	33,00	
130	Помещение для доставки посылок	7,90	
131	Лифтовой холл	13,20	
132	Тамбур	6,80	
133	Тамбур	9,30	
134	Лестничная клетка Н2	14,20	
		92,50	
Технические помещения жилого дома			
135	Тех. помещение	4,10	В4
136	Тех. помещение	3,00	В4
137	Тех. помещение	2,20	В4
		9,30	
		101,80	
4. ПОН			
Офис №1			
138	Офис	62,20	
139	Тамбур с/у	2,90	
140	С/у	2,60	
141	С/у	1,70	
142	ПУИ	2,80	
		72,20	

Экспликация помещений на отм. -0,450, 0,000

Номер помещения	Наименование	Площадь, м²	Кат. помещения
Офис №2			
143	С/у и ПУИ	2,20	
144	С/у	1,60	
145	Офис	26,70	
		30,50	
Офис №3			
146	Лестничная клетка Л1	18,00	
147	Лестничная клетка Л1	13,50	
		31,50	
Торговый зал №1			
148	Зона подготовки продукции	14,90	
149	Торговый зал	123,20	
150	С/у и ПУИ	2,00	
151	С/у	1,30	
		141,40	
Торговый зал №2			
152	Торговый зал	141,70	
153	С/у и ПУИ	2,10	
154	С/у	1,40	
		145,20	
Торговый зал №3			
155	Торговый зал	130,40	
156	С/у и ПУИ	2,40	
157	С/у	1,80	
		134,60	
		555,40	
Общий итог		982,30	

КОМПОНОВОЧНАЯ СХЕМА ЗДАНИЯ:

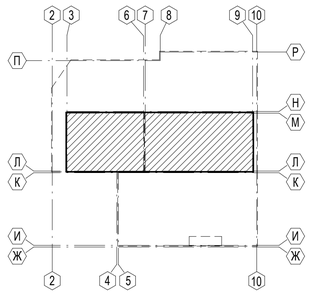

УСЛОВНЫЕ ОБОЗНАЧЕНИЯ:

- В-01 - Марка витража
- (1) - Марка двери
- 1 - Марка пола
- (101) - Номер помещения

ТЕХНИЧЕСКИЕ ТРЕБОВАНИЯ:

1. Общие указания см. л. 2.
2. Изготовление и монтаж сборных сантехнических перегородок из HPL-панелей выполнить специализированной организацией по отдельному проекту.
3. Сантехнические трапы см. комплект П54-04-01-1-23 - ВК. В помещениях с сантехническими трапами конструкцию пола необходимо выполнить с минимальным уклоном 1%.
4. Спецификацию элементов заполнения проёмов (двери) см. л. 53.
5. Спецификацию наружных витражей на отм. -0,450, 0,000 (1 этажа) см. л. 57.
6. Спецификацию витражей внутренних см. л. 59.
7. Экспликацию полов см. л. 61.
8. Ведомость отделки помещений см. л. 63.

Согласовано: Тихонов (ЭОМ); Адамов, Березикова (ОВ, ВК)

Взам. инв. № | Подп. и дата | Инв. № подл.

						П54-04-01-1-23 - АР	
6	-	Зам.	42-26		03.26	Многоквартирные многоэтажные дома с объектами обслуживания жилой застройки, автостоянки и трансформаторные подстанции по ул. Нарымская в Железнодорожномрайоне г. Новосибирска	
5	-	Зам.	62-25		10.25		
Изм.	Кол.уч.	Лист	№док.	Подп.	Дата		
Разработал		Захарова			04.26	Многоквартирный дом №1. Блок-секция №1 (по ГП) с объектами обслуживания жилой застройки, с автостоянкой в осях И/Л-Р2-Т9 и трансформаторной подстанцией - I Этап строительства многоквартирных многоэтажных домов с объектами обслуживания жилой застройки, автостоянками и трансформаторными подстанциями по ул. Нарымская в Железнодорожном районе г. Новосибирска	Стадия: Р	Лист: 39	Листов:
Проверил		Паршукова			04.26			
Н. контроль		Кнауб			04.26	Отделочный план этажа на отм. -0,450, 0,000 (1этаж)	ПРОЕКТНАЯ АРТЕЛЬ

Формат А1А

Отделочный план этажа на отм. +3,450, +3,900 (2 этаж) (1 : 100)

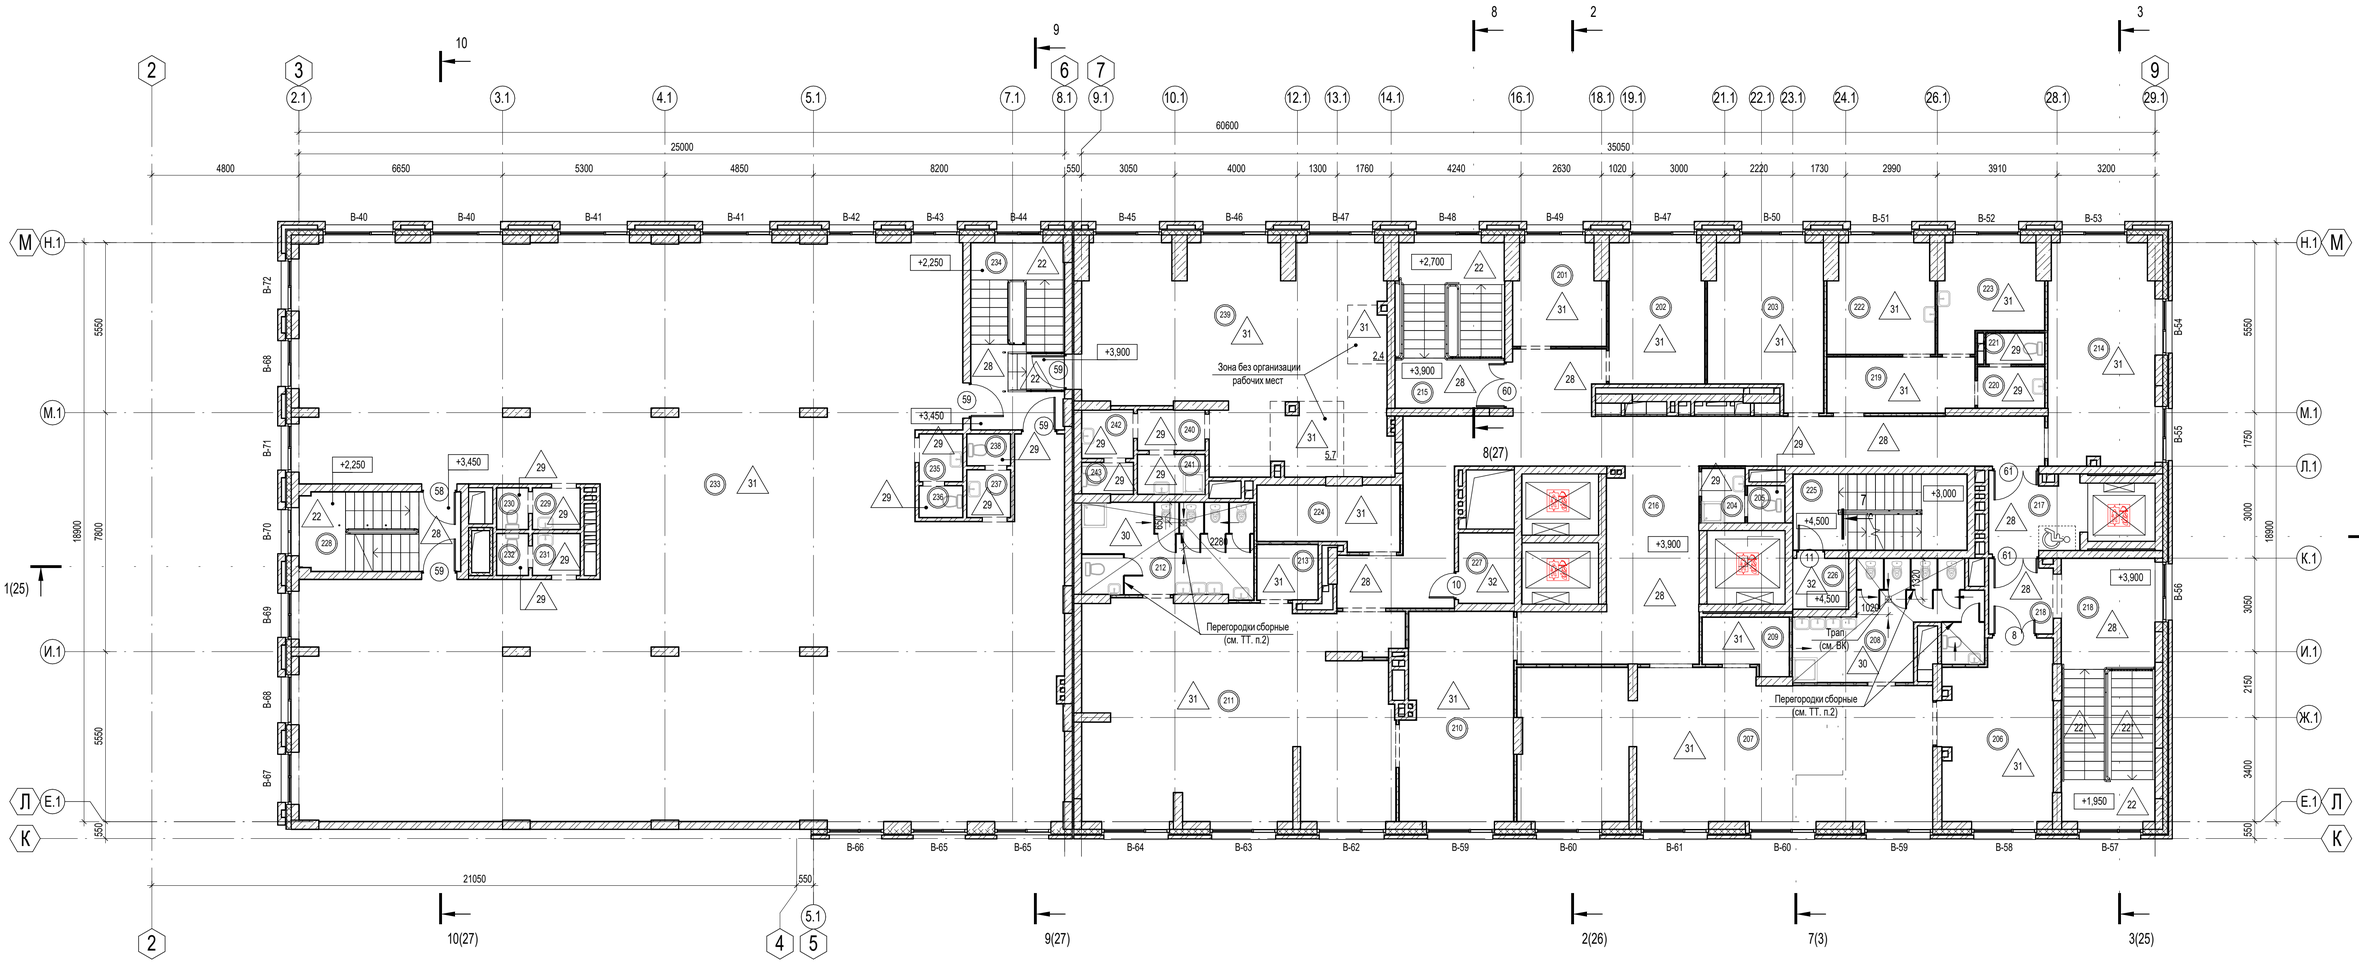

Экспликация помещений на отм. +3,450, +3,900

Номер помещения	Наименование	Площадь, м²	Кат. помещения
1. ДОО			
Административные помещения			
201	Методический кабинет	9,50	
202	Кабинет заведующей	14,10	
203	Кабинет логопеда и психолога	18,20	
		41,80	
Бытовые помещения			
204	С/у и ПУИ	2,50	
205	С/у	1,40	
		3,90	
Групповая ячейка №2			
206	Раздевальная	20,10	
207	Групповая	63,40	
208	Туалетная	17,80	
209	Буфетная	4,70	
		106,00	
Групповая ячейка №3			
210	Раздевальная	24,30	
211	Групповая	70,10	
212	Туалетная	16,90	
213	Буфетная	3,50	
		114,80	
Кружковое помещение			
214	Универсальное кружковое помещение	24,70	
		24,70	

Экспликация помещений на отм. +3,450, +3,900

Номер помещения	Наименование	Площадь, м²	Кат. помещения
МОП ДОО			
215	Лестничная клетка Л1	18,90	
216	Коридор	75,20	
217	Лифтовой холл/Тамбур-шлюз	7,50	
218	Лестничная клетка Л1	30,90	
		132,50	
Медблок			
219	Приемная	8,60	
220	С/у	2,90	
221	С/у	1,90	
222	Медицинский кабинет	12,10	
223	Процедурная	10,20	
		35,70	
Служебно-бытовые помещения			
224	Хозяйственная кладовая	9,00	В4
		9,00	
		468,40	
2. Помещения на отм. +3,900			
Жилой дом			
225	Лестничная клетка Н2	14,20	
		14,20	
Технические помещения жилого дома			
226	Тех. помещение	3,00	В4
227	Тех. помещение	4,10	В4
		7,10	
		21,30	

Экспликация помещений на отм. +3,450, +3,900

Номер помещения	Наименование	Площадь, м²	Кат. помещения
3. ПОН			
Офис №3			
228	Лестничная клетка Л1	13,50	
229	С/у и ПУИ	2,00	
230	С/у	1,30	
231	С/у и ПУИ	2,10	
232	С/у	1,40	
233	Рабочая комната	407,20	
234	Лестничная клетка Л1	18,00	
235	С/у и ПУИ	2,10	
236	С/у	1,40	
237	С/у и ПУИ	2,10	
238	С/у	1,40	
239	Рабочая комната	63,60	
240	Тамбур с/у	2,80	
241	ПУИ	2,80	В4
242	С/у	2,60	
243	С/у	1,70	
		526,00	
		526,00	
Общий итог		1015,70	

КОМПОНОВОЧНАЯ СХЕМА ЗДАНИЯ:

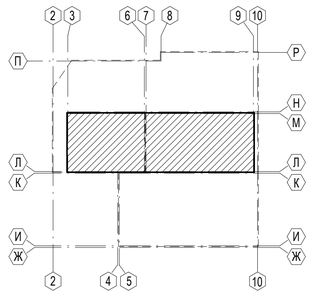

УСЛОВНЫЕ ОБОЗНАЧЕНИЯ:

- В-01 - Марка витража
- 1 - Марка двери
- 1 - Марка пола
- 101 - Номер помещения

ТЕХНИЧЕСКИЕ ТРЕБОВАНИЯ:

1. Общие указания см. л. 2.
2. Изготовление и монтаж сборных сантехнических перегородок из HPL-панелей выполнить специализированнойорганизацией по отдельному проекту.
3. Спецификацию элементов заполнения проёмов (двери) см. л. 53.
4. Спецификацию наружных витражей на отм. +3,450, +3,900 (2 этажа) см. л. 58.
5. Спецификацию витражей внутренних см. л. 59.
6. Экспликацию полов см. л. 61.
7. Ведомость отделки помещений см. л. 63.

						П54-04-01-1-23 - АР	
5	-	Зам.	62-25		10.25	Многоквартирные многоэтажные дома с объектами обслуживания жилой застройки, автостоянки и трансформаторные подстанции по ул. Нарымская в Железнодорожномрайоне г. Новосибирска	
Изм.	Кол.уч.	Лист	№док.	Подп.	Дата		
Разработал		Захарова			02.26	Многоквартирный дом №1. Блок-секция №1 (по ГП) с объектами обслуживания жилой застройки, с автостоянкой в осях И/Л-Р2-Т/9 и трансформаторной подстанцией - I Этап строительства многоквартирных многоэтажных домов с объектами обслуживания жилой застройки, автостоянками и трансформаторными подстанциями по ул. Нарымская в Железнодорожном районе г. Новосибирска	Стадия: Р; Лист: 40; Листов:
Проверил		Паршукова			02.26		
Н. контроль		Кнауб			02.26	Отделочный план этажа на отм. +3,450, +3,900 (2этаж)	ПРОЕКТНАЯ АРТЕЛЬ

Формат А1А

Согласовано: Тихонов, ЭОМ; Адамов, ОВ; Березикова, ВК

Взам. инв. № | Подп. и дата | Инв. № подл.

Отделочный план этажа на отм.+7,350 (3 этаж) (1 : 100)

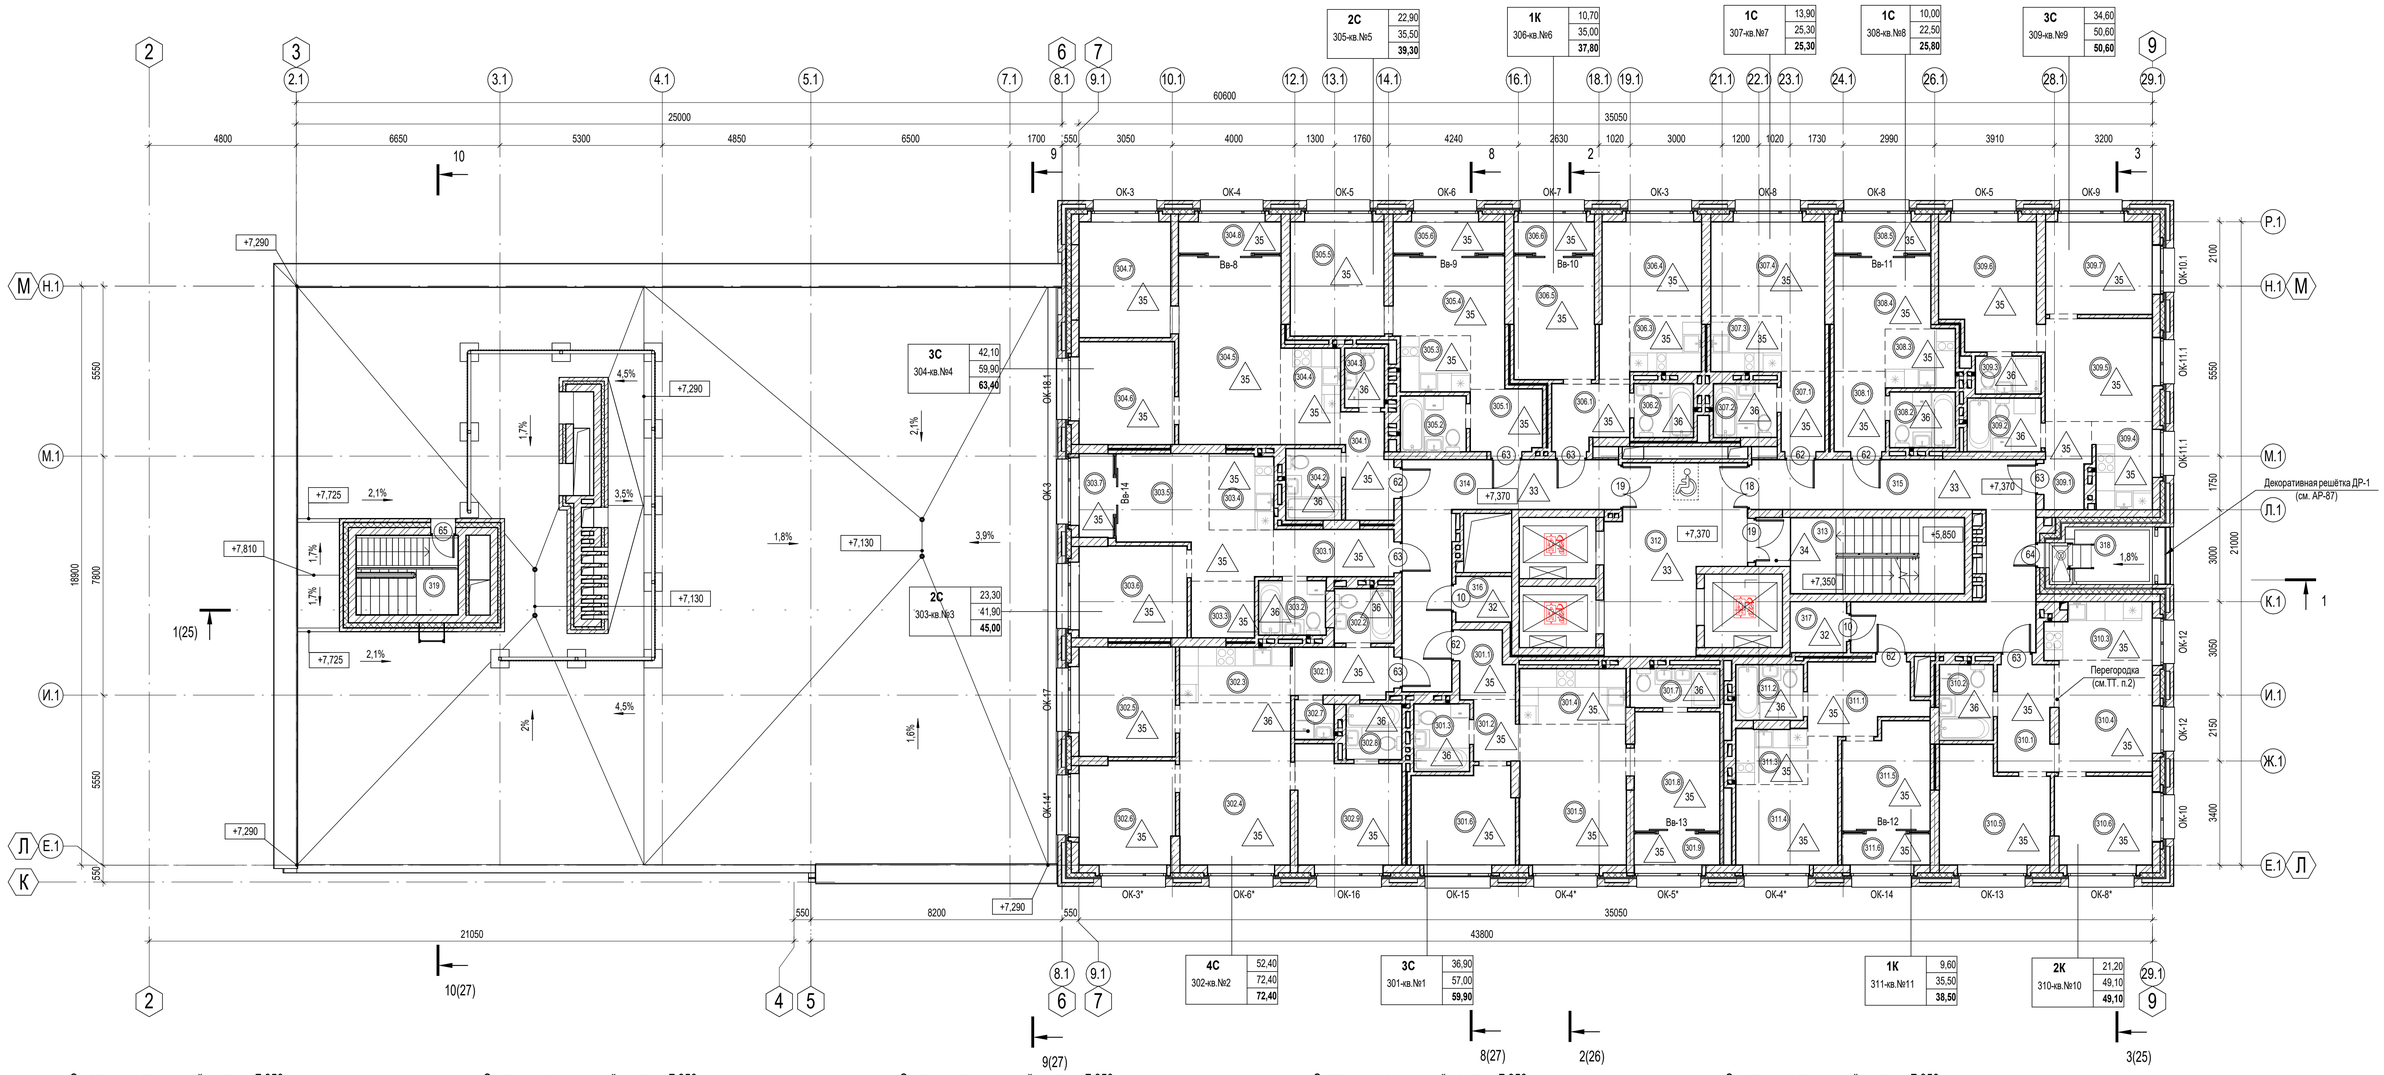

Экспликация помещений на отм. +7,350

Номер помещения	Наименование	Площадь, м²	Кат. помещения
301-кв.№1			
301.1	Прихожая	3,50	
301.2	Коридор	2,90	
301.3	С/у	3,90	
301.4	Зона кухни	6,20	
301.5	Гостиная	15,90	
301.6	Жилая комната	10,10	
301.7	С/у	3,60	
301.8	Жилая комната	10,90	
301.9	Лоджия	2,90	
		59,90	
302-кв.№2			
302.1	Прихожая	5,30	
302.2	С/у	3,40	
302.3	Зона кухни	6,50	
302.4	Гостиная	19,00	
302.5	Жилая комната	11,10	
302.6	Жилая комната	10,30	
302.7	Постирочная	1,60	
302.8	С/у	3,20	
302.9	Жилая комната	12,00	
		72,40	

Экспликация помещений на отм. +7,350

Номер помещения	Наименование	Площадь, м²	Кат. помещения
303-кв.№3			
303.1	Прихожая	5,90	
303.2	С/у	3,80	
303.3	Зона гардеробной	3,80	
303.4	Зона кухни	5,10	
303.5	Гостиная	12,90	
303.6	Жилая комната	10,40	
303.7	Лоджия	3,10	
		45,00	
304-кв.№4			
304.1	Прихожая	5,20	
304.2	С/у	4,10	
304.3	С/у	2,40	
304.4	Зона кухни	6,10	
304.5	Гостиная	20,60	
304.6	Жилая комната	10,30	
304.7	Жилая комната	11,20	
304.8	Лоджия	3,50	
		63,40	
305-кв.№5			
305.1	Прихожая	4,70	
305.2	С/у	3,80	
305.3	Зона кухни	4,10	
305.4	Гостиная	11,60	

Экспликация помещений на отм. +7,350

Номер помещения	Наименование	Площадь, м²	Кат. помещения
305.5	Жилая комната	11,30	
305.6	Лоджия	3,80	
		39,30	
306-кв.№6			
306.1	Прихожая	4,90	
306.2	С/у	3,30	
306.3	Зона кухни	4,20	
306.4	Столовая	11,90	
306.5	Жилая комната	10,70	
306.6	Лоджия	2,80	
		37,80	
307-кв.№7			
307.1	Прихожая	3,70	
307.2	С/у	3,60	
307.3	Зона кухни	4,10	
307.4	Гостиная	13,90	
		25,30	
308-кв.№8			
308.1	Прихожая	4,30	
308.2	С/у	3,80	
308.3	Зона кухни	4,40	
308.4	Гостиная	10,00	
308.5	Лоджия	3,30	
		25,80	

Экспликация помещений на отм. +7,350

Номер помещения	Наименование	Площадь, м²	Кат. помещения
309-кв.№9			
309.1	Прихожая	4,00	
309.2	С/у	4,10	
309.3	С/у	2,60	
309.4	Зона кухни	5,30	
309.5	Гостиная	11,60	
309.6	Жилая комната	12,60	
309.7	Жилая комната	10,40	
		50,60	
310-кв.№10			
310.1	Прихожая	6,40	
310.2	С/у	4,20	
310.3	Зона кухни	6,20	
310.4	Столовая	11,10	
310.5	Жилая комната	12,20	
310.6	Жилая комната	9,00	
		49,10	
311-кв.№11			
311.1	Прихожая	7,70	
311.2	С/у	3,90	
311.3	Зона кухни	4,20	
311.4	Столовая	10,10	
311.5	Жилая комната	9,60	
311.6	Лоджия	3,00	
		38,50	

Экспликация помещений на отм. +7,350

Номер помещения	Наименование	Площадь, м²	Кат. помещения
МОП			
312	Лифтовой холл/Тамбур-шлюз	23,40	
313	Лестничная клетка Н2	16,00	
314	Коридор	20,80	
315	Коридор	29,50	
		89,70	
Технические помещения			
316	Тех.помещение	2,60	В4
317	Тех.помещение	3,00	В4
318	Тех. помещение под наружные блоки кондиционеров	5,90	
		11,50	
Общий итог		608,30	

КОМПОНОВОЧНАЯ СХЕМА ЗДАНИЯ:

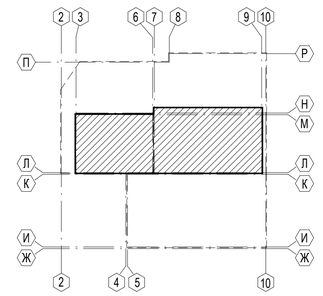

УСЛОВНЫЕ ОБОЗНАЧЕНИЯ:

ОК-1 - Марка окна

Вв-1 - Марка витража

1 - Марка двери

1 - Марка пола

101 - Номер помещения

3С	36,90
301-кв.№1	57,00
	59,90

- Марка квартиры

ТЕХНИЧЕСКИЕ ТРЕБОВАНИЯ:

1. Общие указания см. л. 2.
2. Перегородка инвентарная, выполняется собственником помещения.
3. Спецификацию элементов заполнения проёмов (двери) см. л. 53.
4. Спецификацию элементов заполнения проёмов (окна) см. л. 55.
5. Спецификацию витражей внутренних см. л. 59.
6. Экспликацию полов см. л. 61.
7. Ведомость отделки помещений см. л. 63.
8. Спецификацию декоративных решёток см. л. 87.

Согласовано: ЭОМ Тихонов; ОВ Адамов; ВК Березикова

Взам. инв. №

Подп. и дата

Инв. № подл.

7	-	Зам.	55-26		04.26	П54-04-01-1-23 - АР
6	-	Зам.	42-26		03.26	Многоквартирные многоэтажные дома с объектами обслуживания жилой застройки, автостоянки и трансформаторные подстанции по ул. Нарымская в Железнодорожном районе г. Новосибирска
5	-	Зам.	62-25		10.25	
Изм.	Кол.уч.	Лист	№док.	Подп.	Дата	
Разработал		Захарова			04.26	Многоквартирный дом №1. Блок-секция №1 (по ГП) с объектами обслуживания жилой застройки, с автостоянкой в осях И/1-Р/2-10 и трансформаторной подстанцией - I Этап строительства многоквартирных многоэтажных домов с объектами обслуживания жилой застройки, автостоянками и трансформаторными подстанциями по ул. Нарымская в Железнодорожном районе г. Новосибирска
Проверил		Паршукова			04.26	
Н. контроль		Кнауб			04.26	Отделочный план этажа на отм.+7,350 (3 этаж)

Стадия	Лист	Листов
Р	41	

ПРОЕКТНАЯ АРТЕЛЬ

Формат А1А

Отделочный план этажа на отм. +10,350 (типовой 4-6 этаж) (1 : 100)

Экспликация помещений на отм. +10,350

Номер помещения	Наименование	Площадь, м²	Кат. помещения
401-кв.№12, №23, №34			
401.1	Прихожая	3,50	
401.2	Коридор	2,90	
401.3	С/у	3,40	
401.4	Зона кухни	6,20	
401.5	Гостиная	15,90	
401.6	Жилая комната	10,10	
401.7	С/у	3,20	
401.8	Жилая комната	10,90	
401.9	Лоджия	2,90	
		59,00	
402-кв.№13, №24, №35			
402.1	Прихожая	5,10	
402.2	С/у	3,00	
402.3	Зона кухни	6,50	
402.4	Гостиная	19,00	
402.5	Жилая комната	11,10	
402.6	Жилая комната	10,30	
402.7	Постирочная	1,60	
402.8	С/у	2,90	
402.9	Жилая комната	12,00	
		71,50	
403-кв.№14, №25, №36			
403.1	Прихожая	5,80	
403.2	С/у	3,30	
403.3	Гардеробная	3,80	
403.4	Зона кухни	5,10	
403.5	Гостиная	13,00	
403.6	Жилая комната	10,40	
403.7	Лоджия	3,10	
		44,50	
404-кв.№15, №26, №37			
404.1	Прихожая	5,10	
404.2	С/у	3,80	
404.3	С/у	2,20	
404.4	Зона кухни	6,10	
404.5	Гостиная	20,60	
404.6	Жилая комната	10,30	
404.7	Жилая комната	11,20	
404.8	Лоджия	3,50	
		62,80	

Экспликация помещений на отм. +10,350

Номер помещения	Наименование	Площадь, м²	Кат. помещения
405-кв.№16, №27, №38			
405.1	Прихожая	4,50	
405.2	С/у	3,60	
405.3	Зона кухни	4,10	
405.4	Гостиная	11,60	
405.5	Жилая комната	11,30	
405.6	Лоджия	3,80	
		38,90	
406-кв.№17, №28, №39			
406.1	Прихожая	4,90	
406.2	С/у	3,10	
406.3	Зона кухни	4,20	
406.4	Столовая	11,90	
406.5	Жилая комната	10,70	
406.6	Лоджия	2,80	
		37,60	
407-кв.№18, №29, №40			
407.1	Прихожая	3,70	
407.2	С/у	3,30	
407.3	Зона кухни	4,10	
407.4	Гостиная	13,90	
		25,00	
408-кв.№19, №30, №41			
408.1	С/у	3,50	
408.2	Прихожая	4,30	
408.3	Зона кухни	4,40	
408.4	Гостиная	10,00	
408.5	Лоджия	3,30	
		25,50	
409-кв.№20, №31, №42			
409.1	Прихожая	4,00	
409.2	С/у	3,90	
409.3	С/у	2,40	
409.4	Зона кухни	5,30	
409.5	Гостиная	11,60	
409.6	Жилая комната	12,60	
409.7	Жилая комната	10,40	
		50,20	

Экспликация помещений на отм. +10,350

Номер помещения	Наименование	Площадь, м²	Кат. помещения
410-кв.№21, №32, №43			
410.1	Прихожая	6,40	
410.2	С/у	3,80	
410.3	Зона кухни	6,20	
410.4	Столовая	11,10	
410.5	Жилая комната	12,20	
410.6	Жилая комната	9,00	
		48,70	
411-кв.№22, №33, №44			
411.1	Прихожая	7,70	
411.2	С/у	3,50	
411.3	Зона кухни	4,20	
411.4	Столовая	10,10	
411.5	Жилая комната	9,60	
411.6	Лоджия	3,00	
		38,10	
МОП			
412	Лифтовой холл/Тамбур-шлюз	23,40	
413	Лестничная клетка Н2	16,00	
414	Коридор	20,80	
415	Коридор	29,50	
		89,70	
Технические помещения			
416	Тех.помещение	2,60	В4
417	Тех.помещение	3,00	В4
418	Тех. помещение под наружные блоки кондиционеров	6,70	
		12,30	
Общий итог		603,80	

КОМПОНОВОЧНАЯ СХЕМА ЗДАНИЯ:

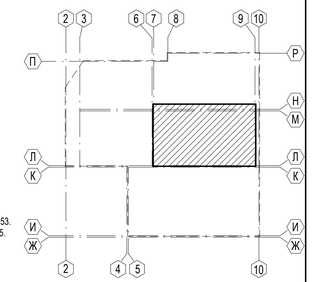

ТЕХНИЧЕСКИЕ ТРЕБОВАНИЯ:

1. Общие указания см. л. 2.
2. Спецификацию элементов заполнения проёмов (двери) см. л. 53.
3. Спецификацию элементов заполнения проёмов (окна) см. л. 55.
4. Спецификацию витражей внутренних см. л. 59.
5. Экспликацию полов см. л. 61.
6. Ведомость отделки помещений см. л. 63.

УСЛОВНЫЕ ОБОЗНАЧЕНИЯ:

ОК-1 - Марка окна

Вв-1 - Марка витража

(1) - Марка двери

△1 - Марка пола

(101) - Номер помещения

3С	36,90
301-кв.№1	57,00
	59,90

- Марка квартиры

Согласовано: Тихонов (ЭОМ); Адамов, Березикова (ОВ, ВК)

Взам. инв. №

Подп. и дата

Инв. № подл.

7	-	Зам.	55-26		04.26	П54-04-01-1-23 - АР
6	-	Зам.	42-26		03.26	Многоквартирные многоэтажные дома с объектами обслуживания жилой застройки, автостоянки и трансформаторные подстанции по ул. Нарымская в Железнодорожном районе г. Новосибирска
5	-	Зам.	62-25		10.25	
Изм.	Кол.уч.	Лист	№док.	Подп.	Дата	
Разработал		Захарова			04.26	Многоквартирный дом №1. Блок-секция №1 (по ГП) с объектами обслуживания жилой застройки, с автостоянкой в осях И/Л-Р/2-10 и трансформаторной подстанцией - I Этап строительства многоквартирных многоэтажных домов с объектами обслуживания жилой застройки, автостоянками и трансформаторными подстанциями по ул. Нарымская в Железнодорожном районе г. Новосибирска
Проверил		Паршукова			04.26	Стадия: Р; Лист: 42; Листов:
Н. контроль		Кнауб			04.26	Отделочный план этажа на отм. +10,350 (типовой 4-6 этаж)

ПРОЕКТНАЯ АРТЕЛЬ

Формат А3х3А

Отделочный план на отм. +19,350 (типовой 7-9 этаж) (1 : 100)

Экспликация помещений на отм. +19,350

Номер помещения	Наименование	Площадь, м²	Кат. помещения
701-кв.№45, 56, №67			
701.1	Прихожая	3,50	
701.2	Коридор	2,90	
701.3	С/у	3,90	
701.4	Зона кухни	6,20	
701.5	Гостиная	15,90	
701.6	Жилая комната	10,10	
701.7	С/у	3,60	
701.8	Жилая комната	10,90	
701.9	Лоджия	2,90	
		59,90	
702-кв.№46, 57, №68			
702.1	Прихожая	5,30	
702.2	С/у	3,40	
702.3	Зона кухни	6,50	
702.4	Гостиная	19,00	
702.5	Жилая комната	11,10	
702.6	Жилая комната	10,30	
702.7	Постирочная	1,60	
702.8	С/у	3,20	
702.9	Жилая комната	12,00	
		72,40	
703-кв.№47, 58, №69			
703.1	Прихожая	5,90	
703.2	С/у	3,80	
703.3	Гардеробная	3,80	
703.4	Зона кухни	5,10	
703.5	Гостиная	12,90	
703.6	Жилая комната	10,40	
703.7	Лоджия	3,10	
		45,00	
704-кв.№48, 59, №70			
704.1	Прихожая	5,20	
704.2	С/у	4,10	
704.3	С/у	2,40	
704.4	Зона кухни	6,10	
704.5	Гостиная	20,60	
704.6	Жилая комната	10,30	
704.7	Жилая комната	11,20	
704.8	Лоджия	3,50	
		63,40	

Экспликация помещений на отм. +19,350

Номер помещения	Наименование	Площадь, м²	Кат. помещения
705-кв.№49, 60, №71			
705.1	Прихожая	4,70	
705.2	С/у	3,80	
705.3	Зона кухни	4,10	
705.4	Гостиная	11,60	
705.5	Жилая комната	11,30	
705.6	Лоджия	3,80	
		39,30	
706-кв.№50, 61, №72			
706.1	Прихожая	4,90	
706.2	С/у	3,30	
706.3	Зона кухни	4,20	
706.4	Столовая	11,90	
706.5	Жилая комната	10,70	
706.6	Лоджия	2,80	
		37,80	
707-кв.№51, 62, №73			
707.1	Прихожая	3,70	
707.2	С/у	3,60	
707.3	Зона кухни	4,10	
707.4	Гостиная	13,90	
		25,30	
708-кв.№52, 63, №74			
708.1	Прихожая	4,30	
708.2	С/у	3,80	
708.3	Зона кухни	4,40	
708.4	Гостиная	10,00	
708.5	Лоджия	3,30	
		25,80	
709-кв.№53, 64, №75			
709.1	Прихожая	4,00	
709.2	С/у	4,10	
709.3	С/у	2,60	
709.4	Зона кухни	5,30	
709.5	Гостиная	11,60	
709.6	Жилая комната	12,60	
709.7	Жилая комната	10,40	
		50,60	

Экспликация помещений на отм. +19,350

Номер помещения	Наименование	Площадь, м²	Кат. помещения
710-кв.№54, 65, №76			
710.1	Прихожая	6,40	
710.2	С/у	4,20	
710.3	Зона кухни	6,20	
710.4	Столовая	11,10	
710.5	Жилая комната	12,20	
710.6	Жилая комната	9,00	
		49,10	
711-кв.№55, 66, №77			
711.1	Прихожая	7,70	
711.2	С/у	3,90	
711.3	Зона кухни	4,20	
711.4	Столовая	10,10	
711.5	Жилая комната	9,60	
711.6	Лоджия	3,00	
		38,50	
МОП			
712	Лифтовой холл/Тамбур-шлюз	23,40	
713	Лестничная клетка Н2	16,00	
714	Коридор	20,80	
715	Коридор	29,50	
		89,70	
Технические помещения			
716	Тех.помещение	2,60	
717	Тех.помещение	3,00	
718	Тех. помещение под наружные блоки кондиционеров	6,70	
		12,30	
Общий итог		609,10	

КОМПОНОВОЧНАЯ СХЕМА ЗДАНИЯ:

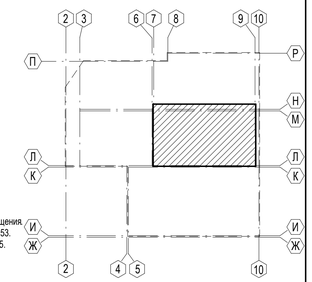

ТЕХНИЧЕСКИЕ ТРЕБОВАНИЯ:

1. Общие указания см. л. 2.
2. Перегородка инвентарная, выполняется собственником помещения.
3. Спецификацию элементов заполнения проёмов (двери) см. л. 53.
4. Спецификацию элементов заполнения проёмов (окна) см. л. 55.
5. Спецификацию витражей внутренних см. л. 59.
6. Экспликацию полов см. л. 61.
7. Ведомость отделки помещений см. л. 63.

УСЛОВНЫЕ ОБОЗНАЧЕНИЯ:

ОК-1 - Марка окна

Вв-1 - Марка витража

1 - Марка двери

1 - Марка пола

101 - Номер помещения

3С 301-кв.№1 36,90 57,00 59,90 - Марка квартиры

Согласовано: Тихонов (ЭОМ); Адамов, Березникова (ОВ, ВК)

Взам. инв. №

Подп. и дата

Инв. № подл.

7	-	Зам.	55-26		04.26
6	-	Зам.	42-26		03.26
5	-	Нов.	62-25		10.25
Изм.	Кол.уч.	Лист	№док.	Подп.	Дата
Разработал		Захарова			04.26
Проверил		Паршукова			04.26
Н. контроль		Кнауб			04.26

П54-04-01-1-23 - АР

Многоквартирные многоэтажные дома с объектами обслуживания жилой застройки, автостоянки и трансформаторные подстанции по ул. Нарымская в Железнодорожном районе г. Новосибирска

Стадия	Лист	Листов
Р	42.1	

Многоквартирный дом №1. Блок-секция №1 (по ГП) с объектами обслуживания жилой застройки, с автостоянкой в осях И/Л-Р/2-10 и трансформаторной подстанцией - I Этап строительства многоквартирных многоэтажных домов с объектами обслуживания жилой застройки, автостоянками и трансформаторными подстанциями по ул. Нарымская в Железнодорожном районе г. Новосибирска

Отделочный план этажа на отм. +19,350 (типовой 7-9 этаж)

ПРОЕКТНАЯ АРТЕЛЬ

Формат А3х3А

Отделочный план этажа на отм. +28,350 (10 этаж) (1 : 100)

Экспликация помещений на отм. +28,350

Номер помещения	Наименование	Площадь, м²	Кат. помещения
1001-кв.№78			
1001.1	Прихожая	3,50	
1001.2	Коридор	2,90	
1001.3	С/у	3,90	
1001.4	Зона кухни	6,20	
1001.5	Гостиная	15,90	
1001.6	Жилая комната	10,10	
1001.7	С/у	3,60	
1001.8	Жилая комната	10,90	
1001.9	Лоджия	2,90	
		59,90	
1002-кв.№79			
1002.1	Прихожая	6,90	
1002.2	С/у	3,40	
1002.3	Гардеробная	3,50	
1002.4	Зона кухни	6,50	
1002.5	Гостиная	19,40	
1002.6	Жилая комната	10,30	
1002.7	Жилая комната	10,40	
1002.8	Жилая комната	12,00	
1002.9	С/у	3,80	
1002.10	Зона гардеробной	3,10	
1002.11	Жилая комната	9,70	
1002.12	Лоджия	3,10	
		92,10	
1003-кв.№80			
1003.1	Прихожая	5,20	
1003.2	С/у	4,10	
1003.3	С/у	2,40	
1003.4	Зона кухни	6,10	
1003.5	Гостиная	24,10	
1003.6	Жилая комната	11,20	
1003.7	Жилая комната	15,20	
1003.8	Кладовая	3,40	
1003.9	Лоджия	2,80	
		74,50	
1004-кв.№81			
1004.1	Прихожая	4,70	
1004.2	С/у	3,80	
1004.3	Зона кухни	4,10	
1004.4	Гостиная	11,60	
1004.5	Жилая комната	11,30	
1004.6	Лоджия	3,80	
		39,30	

Экспликация помещений на отм. +28,350

Номер помещения	Наименование	Площадь, м²	Кат. помещения
1005-кв.№82			
1005.1	Прихожая	4,90	
1005.2	С/у	3,30	
1005.3	Зона кухни	4,20	
1005.4	Столовая	11,90	
1005.5	Жилая комната	10,70	
1005.6	Лоджия	2,80	
		37,80	
1006-кв.№83			
1006.1	Прихожая	3,70	
1006.2	С/у	3,60	
1006.3	Зона кухни	4,10	
1006.4	Гостиная	13,90	
		25,30	
1007-кв.№84			
1007.1	Прихожая	4,30	
1007.2	С/у	3,80	
1007.3	Зона кухни	4,40	
1007.4	Гостиная	10,00	
1007.5	Лоджия	3,30	
		25,80	
1008-кв.№85			
1008.1	Прихожая	4,00	
1008.2	С/у	4,10	
1008.3	С/у	2,60	
1008.4	Зона кухни	5,30	
1008.5	Гостиная	11,60	
1008.6	Жилая комната	12,60	
1008.7	Жилая комната	10,40	
		50,60	

Экспликация помещений на отм. +28,350

Номер помещения	Наименование	Площадь, м²	Кат. помещения
1009-кв.№86			
1009.1	Прихожая	6,40	
1009.2	С/у	4,20	
1009.3	Зона кухни	6,20	
1009.4	Столовая	11,10	
1009.5	Жилая комната	12,20	
1009.6	Жилая комната	9,00	
		49,10	
1010-кв.№87			
1010.1	Прихожая	7,70	
1010.2	С/у	3,90	
1010.3	Зона кухни	4,20	
1010.4	Столовая	10,10	
1010.5	Жилая комната	9,60	
1010.6	Лоджия	3,00	
		38,50	
МОП			
1012	Лифтовой холл/Тамбур-шлюз	23,40	
1013	Лестничная клетка Н2	16,00	
1014	Коридор	20,80	
1015	Коридор	29,50	
		89,70	
Технические помещения			
1016	Тех.помещение	2,60	
1017	Тех.помещение	3,00	
1018	Тех. помещение под наружные блоки кондиционеров	6,70	
1019	Тех.помещение	12,10	
		24,40	
Общий итог		607,00	

КОМПОНОВОЧНАЯ СХЕМА ЗДАНИЯ:

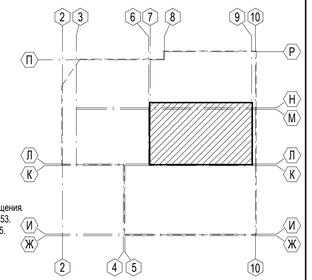

ТЕХНИЧЕСКИЕ ТРЕБОВАНИЯ:

1. Общие указания см. л. 2.
2. Перегородка инвентарная, выполняется собственником помещения.
3. Спецификацию элементов заполнения проёмов (двери) см. л. 53.
4. Спецификацию элементов заполнения проёмов (окна) см. л. 55.
5. Спецификацию витражей внутренних см. л. 59.
6. Экспликацию полов см. л. 61.
7. Ведомость отделки помещений см. л. 63.

УСЛОВНЫЕ ОБОЗНАЧЕНИЯ:

ОК-1 - Марка окна

Вв-1 - Марка витража

(1) - Марка двери

△1 - Марка пола

(101) - Номер помещения

3С 301-кв.№1	36,90
	57,00
	59,90

- Марка квартиры

Согласовано: Тихонов; ЭОМ
Согласовано: Адамов, Березикова; ОВ, ВК
Взам. инв. №
Подп. и дата
Инв. № подл.

						П54-04-01-1-23 - АР
7	-	Зам.	55-26		04.26	Многоквартирные многоэтажные дома с объектами обслуживания жилой застройки, автостоянки и трансформаторные подстанции по ул. Нарымская в Железнодорожном районе г. Новосибирска
5	-	Зам.	62-25		10.25	
Изм.	Кол.уч.	Лист	№док.	Подп.	Дата	
Разработал		Захарова			04.26	Многоквартирный дом №1. Блок-секция №1 (по ГП) с объектами обслуживания жилой застройки, с автостоянкой в осях И/Л-Р/2-10 и трансформаторной подстанцией - I Этап строительства многоквартирных многоэтажных домов с объектами обслуживания жилой застройки, автостоянками и трансформаторными подстанциями по ул. Нарымская в Железнодорожном районе г. Новосибирска
Проверил		Паршукова			04.26	
Н. контроль		Кнауб			04.26	Отделочный план этажа на отм. +28,350 (10 этаж)

Стадия	Лист	Листов
Р	43	

ПРОЕКТНАЯ АРТЕЛЬ

Формат А3х3А

Отделочный план этажа на отм. +31,350 (11 этаж) (1 : 100)

Экспликация помещений на отм. +31,350

Номер помещения	Наименование	Площадь, м²	Кат. помещения
1101-кв.№88			
1101.1	Прихожая	3,40	
1101.2	Коридор	2,90	
1101.3	С/у	3,90	
1101.4	Зона кухни	6,20	
1101.5	Гостиная	17,60	
1101.6	Жилая комната	11,80	
1101.7	С/у	3,60	
1101.8	Жилая комната	12,30	
1101.9	Лоджия	2,90	
		64,60	
1102-кв.№89			
1102.1	Прихожая	5,30	
1102.2	С/у	3,40	
1102.3	Зона кухни	6,60	
1102.4	Столовая	10,30	
1102.5	Жилая комната	10,10	
1102.6	Постирочная	1,60	
1102.7	С/у	3,20	
1102.8	Жилая комната	13,70	
1102.9	Терраса	18,00	
		72,20	
1103-кв.№90			
1103.1	Прихожая	5,90	
1103.2	С/у	3,80	
1103.3	Зона кухни	5,10	
1103.4	Гостиная	12,00	
1103.5	Терраса	14,90	
		41,70	
1104-кв.№91			
1104.1	Прихожая	3,70	
1104.2	С/у	4,10	
1104.3	Зона кухни	10,40	
1104.4	Столовая	10,30	
1104.5	Жилая комната	11,50	
1104.6	Жилая комната	10,00	
1104.7	Терраса	18,00	
		68,00	
1105-кв.№92			
1105.1	Прихожая	4,70	
1105.2	С/у	3,80	
1105.3	Зона кухни	4,10	
1105.4	Гостиная	13,50	
		26,10	

Экспликация помещений на отм. +31,350

Номер помещения	Наименование	Площадь, м²	Кат. помещения
1106-кв.№93			
1106.1	Прихожая	4,90	
1106.2	С/у	3,30	
1106.3	Зона кухни	4,20	
1106.4	Столовая	10,30	
1106.5	Жилая комната	9,40	
1106.6	Лоджия	2,80	
		34,90	
1107-кв.№94			
1107.1	Прихожая	3,70	
1107.2	С/у	3,60	
1107.3	Зона кухни	4,10	
1107.4	Гостиная	12,00	
		23,40	
1108-кв.№95			
1108.1	Прихожая	4,30	
1108.2	С/у	3,80	
1108.3	Зона кухни	4,30	
1108.4	Гостиная	11,70	
1108.5	Жилая комната	10,90	
		35,00	
1109-кв.№96			
1109.1	Прихожая	4,00	
1109.2	Зона гардеробной	3,80	
1109.3	Коридор	3,80	
1109.4	С/у	4,10	
1109.5	С/у	2,60	
1109.6	Зона кухни	5,10	
1109.7	Гостиная	18,10	
1109.8	Жилая комната	11,60	
1109.9	Жилая комната	9,90	
		63,00	
1110-кв.№97			
1110.1	Прихожая	3,60	
1110.2	С/у	4,30	
1110.3	Коридор	1,80	

Экспликация помещений на отм. +31,350

Номер помещения	Наименование	Площадь, м²	Кат. помещения
1110.4	Зона кухни	8,70	
1110.5	Гостиная	20,20	
1110.6	С/у	4,20	
1110.7	Жилая комната	15,90	
1110.8	Жилая комната	10,80	
1110.9	Жилая комната	10,10	
		79,60	
1111-кв.№98			
1111.1	Прихожая	7,70	
1111.2	С/у	3,90	
1111.3	Зона кухни	4,20	
1111.4	Столовая	11,80	
1111.5	Жилая комната	11,00	
1111.6	Лоджия	3,00	
		41,60	
МОП			
1112	Лифтовой холл/Тамбур-шлюз	23,40	
1113	Лестничная клетка Н2	16,00	
1114	Коридор	20,80	
1115	Коридор	29,50	
		89,70	
Технические помещения			
1116	Тех.помещение	2,60	В4
1117	Тех.помещение	3,00	В4
1118	Тех. помещение под наружные блоки кондиционеров	12,40	
		18,00	
Общий итог		657,80	

УСЛОВНЫЕ ОБОЗНАЧЕНИЯ:

ОК-1 - Марка окна

Ва-1 - Марка витража

1 - Марка двери

1 - Марка пола

101 - Номер помещения

3С 36,90 301-кв.№1 57,00 59,90 - Марка квартиры

КОМПОНОВОЧНАЯ СХЕМА ЗДАНИЯ:

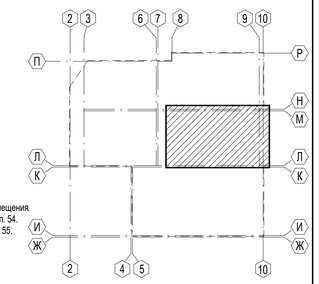

ТЕХНИЧЕСКИЕ ТРЕБОВАНИЯ:

1. Общие указания см. л. 2.
2. Перегородка инвентарная, выполняется собственником помещения.
3. Спецификацию элементов заполнения проёмов (двери) см. л. 54.
4. Спецификацию элементов заполнения проёмов (окна) см. л. 55.
5. Спецификацию витражей внутренних см. л. 59.
6. Экспликацию полов см. л. 61.
7. Ведомость отделки помещений см. л. 64.

						П54-04-01-1-23 - АР
7	-	Зам.	55-26		04.26	Многоквартирные многоэтажные дома с объектами обслуживания жилой застройки, автостоянки и трансформаторные подстанции по ул. Нарымская в Железнодорожном районе г. Новосибирска
5	-	Зам.	62-25		10.25	
Изм.	Кол.уч.	Лист	№док.	Подп.	Дата	
Разработал		Захарова			04.26	Многоквартирный дом №1. Блок-секция №1 (по ГП) с объектами обслуживания жилой застройки, с автостоянкой в осях Ж/Л-Р/2-16 и трансформаторной подстанцией - I Этап строительства многоквартирных многоэтажных домов с объектами обслуживания жилой застройки, автостоянками и трансформаторными подстанциями по ул. Нарымская в Железнодорожном районе г. Новосибирска
Проверил		Паршукова			04.26	
Н. контроль		Кнауб			04.26	Отделочный план этажа на отм. +31,350 (11 этаж)

Стадия	Лист	Листов
Р	44	

ПРОЕКТНАЯ АРТЕЛЬ

Согласовано: Тихонов (ЭОМ); Адамов, Березикова (ОВ, ВК)

Взам. инв. №

Подп. и дата

Инв. № подл.

Формат А3х3А

Отделочный план этажа на отм. +34,350 (12 этаж) (1 : 100)

Экспликация помещений на отм. +34,350

Номер помещения	Наименование	Площадь, м²	Кат. помещения
1207-кв.№99			
1201.1	Прихожая	3,40	
1201.2	Коридор	2,90	
1201.3	С/у	3,90	
1201.4	Зона кухни	6,20	
1201.5	Гостиная	17,60	
1201.6	Жилая комната	11,80	
1201.7	С/у	3,60	
1201.8	Жилая комната	12,30	
1201.9	Лоджия	2,90	
		64,60	
1202-кв.№100			
1202.1	Прихожая	5,30	
1202.2	С/у	3,40	
1202.3	Зона кухни	6,60	
1202.4	Столовая	10,30	
1202.5	Жилая комната	10,10	
1202.6	Постирочная	1,60	
1202.7	С/у	3,20	
1202.8	Жилая комната	13,70	
		54,20	
1203-кв.№101			
1203.1	Прихожая	5,90	
1203.2	С/у	3,80	
1203.3	Зона кухни	5,10	
1203.4	Гостиная	12,00	
		26,80	
1204-кв.№102			
1204.1	Прихожая	3,70	
1204.2	С/у	4,10	
1204.3	Зона кухни	10,40	
1204.4	Столовая	10,30	
1204.5	Жилая комната	11,50	
1204.6	Жилая комната	10,00	
		50,00	
1205-кв.№103			
1205.1	Прихожая	4,70	
1205.2	С/у	3,80	
1205.3	Зона кухни	4,10	
1205.4	Гостиная	13,50	
		26,10	
1206-кв.№104			
1206.1	Прихожая	4,90	
1206.2	С/у	3,30	
1206.3	Зона кухни	4,20	
1206.4	Столовая	10,30	
1206.5	Жилая комната	9,40	
1206.6	Лоджия	2,80	
		34,90	

Экспликация помещений на отм. +34,350

Номер помещения	Наименование	Площадь, м²	Кат. помещения
1207-кв.№105			
1207.1	Прихожая	3,70	
1207.2	С/у	3,60	
1207.3	Зона кухни	4,10	
1207.4	Гостиная	12,00	
		23,40	
1208-кв.№106			
1208.1	Прихожая	4,30	
1208.2	С/у	3,80	
1208.3	Зона кухни	4,30	
1208.4	Гостиная	11,70	
1208.5	Жилая комната	10,90	
		35,00	
1209-кв.№107			
1209.1	Прихожая	4,00	
1209.2	Гардеробная	3,80	
1209.3	Коридор	3,80	
1209.4	С/у	4,10	
1209.5	С/у	2,60	
1209.6	Зона кухни	5,10	
1209.7	Гостиная	18,10	
1209.8	Жилая комната	11,60	
1209.9	Жилая комната	9,90	
		63,00	
1210-кв.№108			
1210.1	Прихожая	3,60	
1210.2	С/у	4,30	
1210.3	Коридор	1,80	
1210.4	Зона кухни	8,70	
1210.5	Гостиная	20,20	
1210.6	С/у	4,20	
1210.7	Жилая комната	15,90	
1210.8	Жилая комната	10,80	
1210.9	Жилая комната	10,10	
		79,60	

Экспликация помещений на отм. +34,350

Номер помещения	Наименование	Площадь, м²	Кат. помещения
1211-кв.№109			
1211.1	Прихожая	7,70	
1211.2	С/у	3,90	
1211.3	Зона кухни	4,20	
1211.4	Столовая	11,80	
1211.5	Жилая комната	11,00	
1211.6	Лоджия	3,00	
		41,60	
МОП			
1212	Лифтовой холл/Тамбур-шлюз	23,40	
1213	Лестничная клетка Н2	16,00	
1214	Коридор	20,80	
1215	Коридор	29,50	
		89,70	
Технические помещения			
1216	Тех.помещение	2,60	В4
1217	Тех.помещение	3,00	В4
1218	Тех. помещение под наружные блоки кондиционеров	12,40	
		18,00	
Общий итог		606,90	

КОМПОНОВОЧНАЯ СХЕМА ЗДАНИЯ:

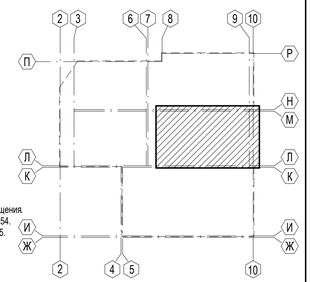

УСЛОВНЫЕ ОБОЗНАЧЕНИЯ:

- ОК-1 - Марка окна
- Ва-1 - Марка витража
- 1 - Марка двери
- 1 - Марка пола
- 101 - Номер помещения
- 3С 36,90 / 301-кв.№1 57,00 / 59,90 - Марка квартиры

ТЕХНИЧЕСКИЕ ТРЕБОВАНИЯ:

1. Общие указания см. л. 2.
2. Перегородка инвентарная, выполняется собственником помещения.
3. Спецификацию элементов заполнения проёмов (двери) см. л. 54.
4. Спецификацию элементов заполнения проёмов (окна) см. л. 55.
5. Спецификацию витражей внутренних см. л. 59.
6. Экспликацию полов см. л. 61.
7. Ведомость отделки помещений см. л. 64.

						П54-04-01-1-23 - АР
7	-	Зам.	55-26		04.26	Многоквартирные многоэтажные дома с объектами обслуживания жилой застройки, автостоянки и трансформаторные подстанции по ул. Нарымская в Железнодорожном районе г. Новосибирска
5	-	Зам.	62-25		10.25	
Изм.	Кол.уч.	Лист	№док.	Подп.	Дата	
Разработал		Захарова			04.26	Многоквартирный дом №1. Блок-секция №1 (по ГП) с объектами обслуживания жилой застройки, с автостоянкой в осях Ж/Л-Р2-10 и трансформаторной подстанцией - I Этап строительства многоквартирных многоэтажных домов с объектами обслуживания жилой застройки, автостоянками и трансформаторными подстанциями по ул. Нарымская в Железнодорожном районе г. Новосибирска
Проверил		Паршукова			04.26	
Н. контроль		Кнауб			04.26	Отделочный план этажа на отм. +34,350 (12 этаж)

Стадия	Лист	Листов
Р	45	

ПРОЕКТНАЯ АРТЕЛЬ

Согласовано: Тихонов (ЭОМ); Адамов, Березикова (ОВ, ВК)

Взам. инв. №

Подп. и дата

Инв. № подл.

Формат А3х3А

Отделочный план этажа на отм. +37,350 (типовой 13, 15, 17 этаж) (1 : 100)

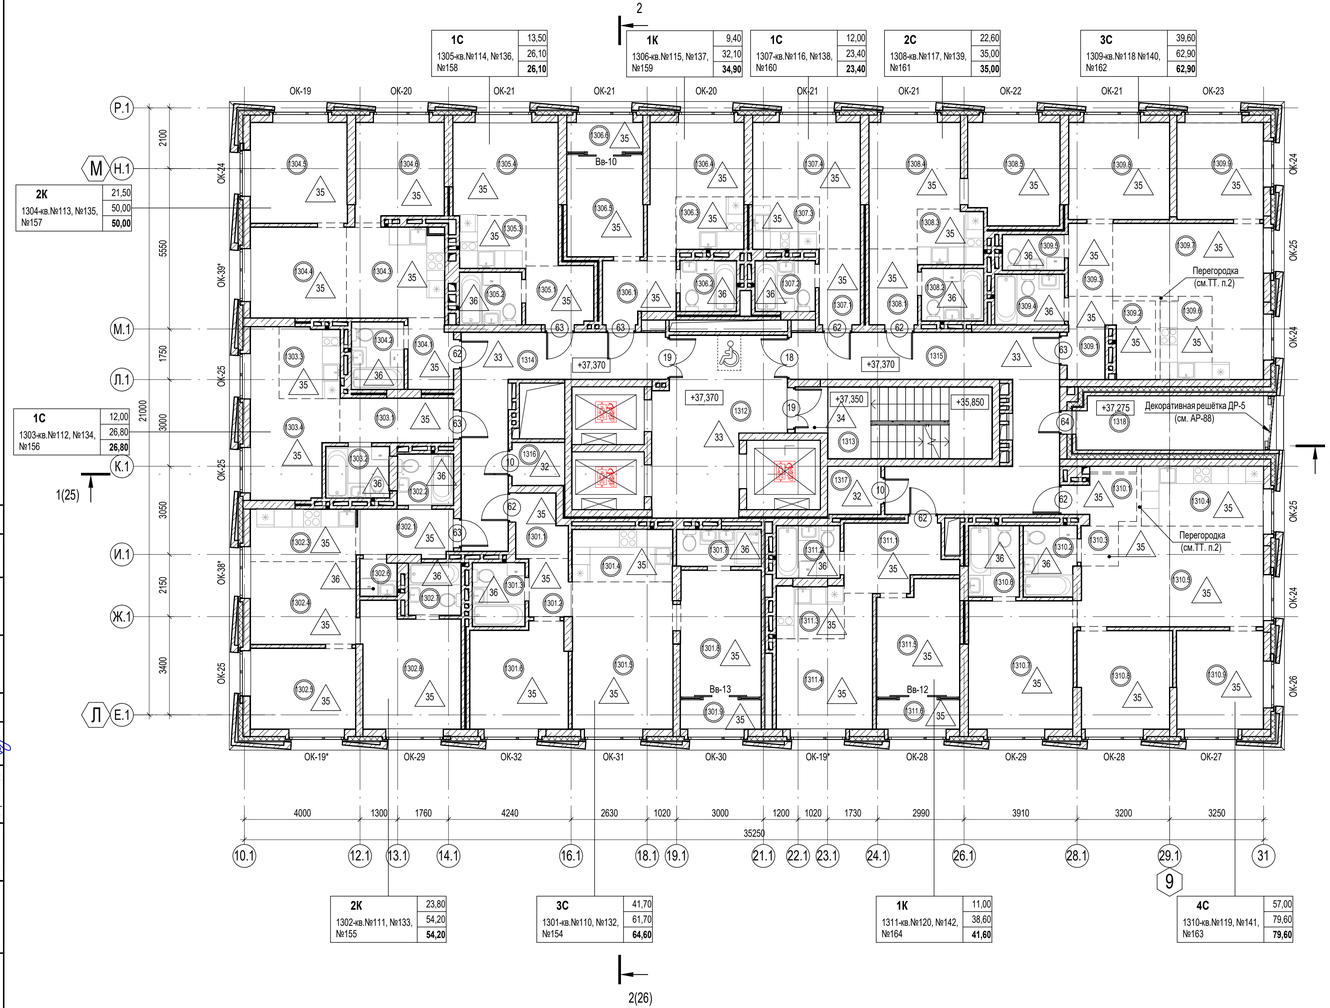

Экспликация помещений на отм. +37,350

Номер помещения	Наименование	Площадь, м²	Кат. помещения
1301-кв.№110, №132, №154			
1301.1	Прихожая	3,40	
1301.2	Коридор	2,90	
1301.3	С/у	3,90	
1301.4	Зона кухни	6,20	
1301.5	Гостиная	17,60	
1301.6	Жилая комната	11,80	
1301.7	С/у	3,60	
1301.8	Жилая комната	12,30	
1301.9	Лоджия	2,90	
		64,60	
1302-кв.№111, №133, №155			
1302.1	Прихожая	5,30	
1302.2	С/у	3,40	
1302.3	Зона кухни	6,60	
1302.4	Столовая	10,30	
1302.5	Жилая комната	10,10	
1302.6	Постирочная	1,60	
1302.7	С/у	3,20	
1302.8	Жилая комната	13,70	
		54,20	
1303-кв.№112, №134, №156			
1303.1	Прихожая	5,90	
1303.2	С/у	3,80	
1303.3	Зона кухни	5,10	
1303.4	Гостиная	12,00	
		26,80	
1304-кв.№113, №135, №157			
1304.1	Прихожая	3,70	
1304.2	С/у	4,10	
1304.3	Зона кухни	10,40	
1304.4	Столовая	10,30	
1304.5	Жилая комната	11,50	
1304.6	Жилая комната	10,00	
		50,00	
1305-кв.№114, №136, №158			
1305.1	Прихожая	4,70	
1305.2	С/у	3,80	
1305.3	Зона кухни	4,10	
1305.4	Гостиная	13,50	
		26,10	
1306-кв.№115, №137, №159			
1306.1	Прихожая	4,90	
1306.2	С/у	3,30	
1306.3	Зона кухни	4,20	
1306.4	Столовая	10,30	
1306.5	Жилая комната	9,40	
1306.6	Лоджия	2,80	
		34,90	

Экспликация помещений на отм. +37,350

Номер помещения	Наименование	Площадь, м²	Кат. помещения
1307-кв.№116, №138, №160			
1307.1	Прихожая	3,70	
1307.2	С/у	3,60	
1307.3	Зона кухни	4,10	
1307.4	Гостиная	12,00	
		23,40	
1308-кв.№117, №139, №161			
1308.1	Прихожая	4,30	
1308.2	С/у	3,80	
1308.3	Зона кухни	4,30	
1308.4	Гостиная	11,70	
1308.5	Жилая комната	10,90	
		35,00	
1309-кв.№118 №140, №162			
1309.1	Прихожая	3,90	
1309.2	Зона гардеробной	3,80	
1309.3	Коридор	3,80	
1309.4	С/у	4,10	
1309.5	С/у	2,60	
1309.6	Зона кухни	5,10	
1309.7	Гостиная	18,10	
1309.8	Жилая комната	11,60	
1309.9	Жилая комната	9,90	
		62,90	
1310-кв.№119, №141, №163			
1310.1	Прихожая	3,60	
1310.2	С/у	4,30	
1310.3	Коридор	1,80	
1310.4	Зона кухни	8,70	
1310.5	Гостиная	20,20	
1310.6	С/у	4,20	
1310.7	Жилая комната	15,90	
1310.8	Жилая комната	10,80	
1310.9	Жилая комната	10,10	
		79,60	

Экспликация помещений на отм. +37,350

Номер помещения	Наименование	Площадь, м²	Кат. помещения
1311-кв.№120, №142, №164			
1311.1	Прихожая	7,70	
1311.2	С/у	3,90	
1311.3	Зона кухни	4,20	
1311.4	Столовая	11,80	
1311.5	Жилая комната	11,00	
1311.6	Лоджия	3,00	
		41,60	
МОП			
1312	Лифтовой холл/Тамбур-шлюз	23,40	
1313	Лестничная клетка Н2	16,00	
1314	Коридор	20,80	
1315	Коридор	29,50	
		89,70	
Технические помещения			
1316	Тех.помещение	2,60	В4
1317	Тех.помещение	3,00	В4
1318	Тех. помещение под наружные блоки кондиционеров	12,40	
		18,00	
Общий итог		606,80	

КОМПОНОВОЧНАЯ СХЕМА ЗДАНИЯ:

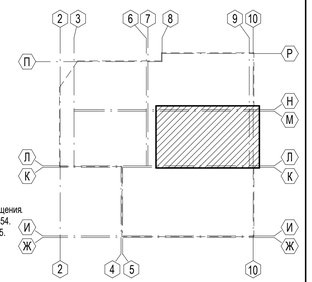

УСЛОВНЫЕ ОБОЗНАЧЕНИЯ:

- ОК-1 - Марка окна
- Вв-1 - Марка витража
- 1 - Марка двери
- 1 - Марка пола
- 101 - Номер помещения
- 3С 301-кв.№1 | 36,90 / 57,00 / 59,90 - Марка квартиры

ТЕХНИЧЕСКИЕ ТРЕБОВАНИЯ:

1. Общие указания см. л. 2.
2. Перегородка инвентарная, выполняется собственником помещения.
3. Спецификацию элементов заполнения проёмов (двери) см. л. 54.
4. Спецификацию элементов заполнения проёмов (окна) см. л. 55.
5. Спецификацию витражей внутренних см. л. 59.
6. Экспликацию полов см. л. 61.
7. Ведомость отделки помещений см. л. 64.

						П54-04-01-1-23 - АР
7	-	Зам.	55-26		04.26	Многоквартирные многоэтажные дома с объектами обслуживания жилой застройки, автостоянки и трансформаторные подстанции по ул. Нарымская в Железнодорожном районе г. Новосибирска
5	-	Зам.	62-25		10.25	
Изм.	Кол.уч.	Лист	№док.	Подп.	Дата	
Разработал		Захарова			04.26	Многоквартирный дом №1. Блок-секция №1 (по ГП) с объектами обслуживания жилой застройки, с автостоянкой в осях И,Л-Р2-16 и трансформаторной подстанцией - I Этап строительства многоквартирных многоэтажных домов с объектами обслуживания жилой застройки, автостоянками и трансформаторными подстанциями по ул. Нарымская в Железнодорожном районе г. Новосибирска
Проверил		Паршукова			04.26	
Н. контроль		Кнауб			04.26	Отделочный план этажа на отм. +37,350 (типовой 13, 15, 17 этаж)

Стадия	Лист	Листов
Р	46	

ПРОЕКТНАЯ АРТЕЛЬ

Согласовано: ОВ Тихонов; ЭОМ Адамов; ВК Березикова

Взам. инв. №

Подп. и дата

Инв. № подл.

Формат А3х3А

Отделочный план этажа на отм. +40,350 (типовой 14, 16 этаж)

Экспликация помещений на отм. +40,350

Номер помещения	Наименование	Площадь, м²	Кат. помещения
1401-кв.№121, №143			
1401.1	Прихожая	3,40	
1401.2	Коридор	2,90	
1401.3	С/у	3,90	
1401.4	Зона кухни	6,20	
1401.5	Гостиная	17,60	
1401.6	Жилая комната	11,80	
1401.7	С/у	3,60	
1401.8	Жилая комната	12,30	
1401.9	Лоджия	2,90	
		64,60	
1402-кв.№122, №144			
1402.1	Прихожая	5,30	
1402.2	С/у	3,40	
1402.3	Зона кухни	6,60	
1402.4	Столовая	10,30	
1402.5	Жилая комната	10,10	
1402.6	Постирочная	1,60	
1402.7	С/у	3,20	
1402.8	Жилая комната	13,70	
		54,20	
1403-кв.№123, №145			
1403.1	Прихожая	5,90	
1403.2	С/у	3,80	
1403.3	Зона кухни	5,10	
1403.4	Гостиная	12,00	
		26,80	
1404-кв.№124, №146			
1404.1	Прихожая	3,70	
1404.2	С/у	4,10	
1404.3	Зона кухни	10,40	
1404.4	Столовая	10,30	
1404.5	Жилая комната	11,50	
1404.6	Жилая комната	10,00	
		50,00	
1405-кв.№125, №147			
1405.1	Прихожая	4,70	
1405.2	С/у	3,80	
1405.3	Зона кухни	4,10	
1405.4	Гостиная	13,50	
		26,10	
1406-кв.№126, №148			
1406.1	Прихожая	4,90	
1406.2	С/у	3,30	
1406.3	Зона кухни	4,20	
1406.4	Столовая	10,30	
1406.5	Жилая комната	9,40	
1406.6	Лоджия	2,80	
		34,90	

Экспликация помещений на отм. +40,350

Номер помещения	Наименование	Площадь, м²	Кат. помещения
1407-кв.№127, №149			
1407.1	Прихожая	3,70	
1407.2	С/у	3,60	
1407.3	Зона кухни	4,10	
1407.4	Гостиная	12,00	
		23,40	
1408-кв.№128, №150			
1408.1	Прихожая	4,30	
1408.2	С/у	3,80	
1408.3	Зона кухни	4,30	
1408.4	Гостиная	11,70	
1408.5	Жилая комната	10,90	
		35,00	
1409-кв.№129, №151			
1409.1	Прихожая	3,90	
1409.2	Зона гардеробной	3,80	
1409.3	Коридор	3,80	
1409.4	С/у	4,10	
1409.5	С/у	2,60	
1409.6	Зона кухни	5,10	
1409.7	Гостиная	18,10	
1409.8	Жилая комната	11,60	
1409.9	Жилая комната	9,90	
		62,90	
1410-кв.№130, №152			
1410.1	Прихожая	3,60	
1410.2	С/у	4,30	
1410.4	Зона кухни	8,70	
1410.5	Гостиная	20,20	
1410.6	С/у	4,20	
1410.7	Жилая комната	15,90	
1410.8	Жилая комната	10,80	
1410.9	Жилая комната	10,10	
1411.3	Коридор	1,80	
		79,60	

Экспликация помещений на отм. +40,350

Номер помещения	Наименование	Площадь, м²	Кат. помещения
1411-кв.№131, №153			
1411.1	Прихожая	7,70	
1411.2	С/у	3,90	
1411.3	Зона кухни	4,20	
1411.4	Столовая	11,80	
1411.5	Жилая комната	11,00	
1411.6	Лоджия	3,00	
		41,60	
МОП			
1412	Лифтовой холл/Тамбур-шлюз	23,40	
1413	Лестничная клетка Н2	16,00	
1414	Коридор	20,80	
1415	Коридор	29,50	
		89,70	
Технические помещения			
1416	Тех.помещение	2,60	В4
1417	Тех.помещение	3,00	В4
1418	Тех. помещение под наружные блоки кондиционеров	12,40	
		18,00	
Общий итог		606,80	

УСЛОВНЫЕ ОБОЗНАЧЕНИЯ:

ОК-1 - Марка окна

Вв-1 - Марка витража

1 - Марка двери

1 - Марка пола

101 - Номер помещения

3С 301-кв.№1	36,90	- Марка квартиры
	57,00	
	59,90	

КОМПОНОВОЧНАЯ СХЕМА ЗДАНИЯ:

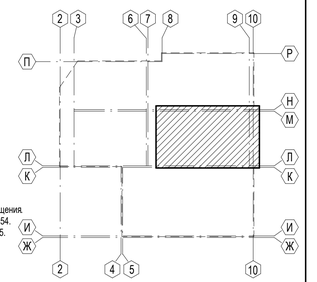

ТЕХНИЧЕСКИЕ ТРЕБОВАНИЯ:

1. Общие указания см. л. 2.
2. Перегородка инвентарная, выполняется собственником помещения.
3. Спецификацию элементов заполнения проёмов (двери) см. л. 54.
4. Спецификацию элементов заполнения проёмов (окна) см. л. 55.
5. Спецификацию витражей внутренних см. л. 59.
6. Экспликацию полов см. л. 61.
7. Ведомость отделки помещений см. л. 64.

						П54-04-01-1-23 - АР
7	-	Зам.	55-26		04.26	Многоквартирные многоэтажные дома с объектами обслуживания жилой застройки, автостоянки и трансформаторные подстанции по ул. Нарымская в Железнодорожном районе г. Новосибирска
5	-	Зам.	62-25		10.25	
Изм.	Кол.уч.	Лист	№док.	Подп.	Дата	
Разработал		Захарова			04.26	Многоквартирный дом №1. Блок-секция №1 (по ГП) с объектами обслуживания жилой застройки, с автостоянкой в осях И/Л-Р/2-16 и трансформаторной подстанцией - I Этап строительства многоквартирных многоэтажных домов с объектами обслуживания жилой застройки, автостоянками и трансформаторными подстанциями по ул. Нарымская в Железнодорожном районе г. Новосибирска
Проверил		Паршукова			04.26	
Н.контроль		Кнауб			04.26	Отделочный план этажа на отм. +40,350 (типовой 14, 16 этаж)

Стадия	Лист	Листов
Р	47	

ПРОЕКТНАЯ АРТЕЛЬ

Согласовано: Тихонов (ЭОМ); Адамов, Березикова (ОВ, ВК)

Взам. инв. №

Подп. и дата

Инв. № подл.

Формат А3х3А

Отделочный план этажа на отм. +52,350 (18 этаж) (1 : 100)

Экспликация помещений на отм. +52,350

Номер помещения	Наименование	Площадь, м²	Кат. помещения
1801-кв.№165			
1801.1	Прихожая	3,00	
1801.2	Коридор	3,20	
1801.3	С/у	3,90	
1801.4	Зона кухни	6,20	
1801.5	Гостиная	15,90	
1801.6	Жилая комната	10,10	
1801.7	С/у	3,60	
1801.8	Жилая комната	10,90	
1801.9	Лоджия	2,90	
		59,70	
1802-кв.№166			
1802.1	Прихожая	5,30	
1802.2	С/у	3,40	
1802.3	Зона кухни	6,60	
1802.4	Гостиная	19,30	
1802.5	Жилая комната	11,00	
1802.6	Жилая комната	10,30	
1802.7	Постирочная	1,60	
1802.8	С/у	3,20	
1802.9	Жилая комната	12,00	
		72,70	
1803-кв.№167			
1803.1	Прихожая	5,90	
1803.2	С/у	3,80	
1803.3	Зона гардеробной	3,70	
1803.4	Зона кухни	5,10	
1803.5	Гостиная	13,30	
1803.6	Жилая комната	10,40	
1803.7	Лоджия	3,00	
		45,20	
1804-кв.№168			
1804.1	Прихожая	5,20	
1804.2	С/у	4,10	
1804.3	ВХШ	2,40	
1804.4	Зона кухни	6,10	
1804.5	Гостиная	20,70	
1804.6	Жилая комната	10,20	
1804.7	Жилая комната	11,50	
1804.8	Лоджия	3,50	
		63,70	
1805-кв.№169			
1805.1	Прихожая	4,70	
1805.2	С/у	3,80	
1805.3	Зона кухни	4,10	
1805.4	Гостиная	11,60	
1805.5	Жилая комната	11,30	
1805.6	Лоджия	3,80	
		39,30	

Экспликация помещений на отм. +52,350

Номер помещения	Наименование	Площадь, м²	Кат. помещения
1806-кв.№170			
1806.1	Прихожая	4,90	
1806.2	С/у	3,30	
1806.3	Зона кухни	4,20	
1806.4	Столовая	12,00	
1806.5	Жилая комната	10,70	
1806.6	Лоджия	2,80	
		37,90	
1807-кв.№171			
1807.1	Прихожая	3,70	
1807.2	С/у	3,60	
1807.3	Зона кухни	4,10	
1807.4	Гостиная	13,90	
		25,30	
1808-кв.№172			
1808.1	Прихожая	4,30	
1808.2	С/у	3,80	
1808.3	Зона кухни	4,40	
1808.4	Гостиная	9,90	
1808.5	Лоджия	3,30	
		25,70	
1809-кв.№173			
1809.1	Прихожая	3,60	
1809.2	С/у	4,10	
1809.3	С/у	2,60	
1809.4	Зона кухни	5,60	
1809.5	Гостиная	11,60	
1809.6	Жилая комната	12,50	
1809.7	Жилая комната	10,40	
1809.8	Терраса	21,10	
		71,50	

Экспликация помещений на отм. +52,350

Номер помещения	Наименование	Площадь, м²	Кат. помещения
1810-кв.№174			
1810.1	Прихожая	6,40	
1810.2	С/у	4,20	
1810.3	Зона кухни	5,30	
1810.4	Столовая	11,70	
1810.5	Жилая комната	12,20	
1810.6	Жилая комната	9,00	
1810.7	Терраса	21,60	
		70,40	
1811-кв.№175			
1811.1	Прихожая	7,70	
1811.2	С/у	3,90	
1811.3	Зона кухни	4,20	
1811.4	Столовая	10,10	
1811.5	Жилая комната	9,60	
1811.6	Лоджия	3,00	
		38,50	
МОП			
1812	Лифтовой холл/Тамбур-шлюз	23,40	
1813	Лестничная клетка Н2	16,00	
1814	Коридор	20,80	
1815	Коридор	29,50	
		89,70	
Технические помещения			
1816	Тех.помещение	2,60	В4
1817	Тех.помещение	3,00	В4
1818	Тех. помещение под наружные блоки кондиционеров	6,90	
		12,50	
Общий итог		652,10	

КОМПОНОВОЧНАЯ СХЕМА ЗДАНИЯ:

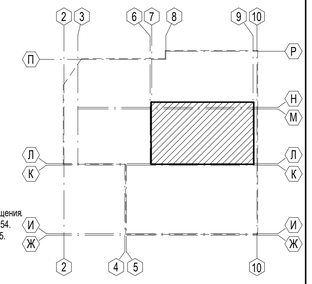

ТЕХНИЧЕСКИЕ ТРЕБОВАНИЯ:

1. Общие указания см. л. 2.
2. Перегородка инвентарная, выполняется собственником помещения.
3. Спецификацию элементов заполнения проёмов (двери) см. л. 54.
4. Спецификацию элементов заполнения проёмов (окна) см. л. 55.
5. Спецификацию витражей внутренних см. л. 59.
6. Экспликацию полов см. л. 61.
7. Ведомость отделки помещений см. л. 64.

УСЛОВНЫЕ ОБОЗНАЧЕНИЯ:

ОК-1 - Марка окна

Вв-1 - Марка витража

1 - Марка двери

1 - Марка пола

101 - Номер помещения

3С 36,90 / 301-кв.№1 57,00 / 59,90 - Марка квартиры

Согласовано: Тихонов, ЭОМ; Адамов, Березикова, ОВ, ВК

Взам. инв. №

Подп. и дата

Инв. № подл.

						П54-04-01-1-23 - АР
7	-	Зам.	55-26		04.26	Многоквартирные многоэтажные дома с объектами обслуживания жилой застройки, автостоянки и трансформаторные подстанции по ул. Нарымская в Железнодорожном районе г. Новосибирска
5	-	Зам.	62-25		10.25	
Изм.	Кол.уч.	Лист	№док.	Подп.	Дата	
Разработал		Захарова			04.26	Многоквартирный дом №1. Блок-секция №1 (по ГП) с объектами обслуживания жилой застройки, с автостоянкой в осях И/Л-Р/2-10 и трансформаторной подстанцией - I Этап строительства многоквартирных многоэтажных домов с объектами обслуживания жилой застройки, автостоянками и трансформаторными подстанциями по ул. Нарымская в Железнодорожном районе г. Новосибирска
Проверил		Паршукова			04.26	
Н.контроль		Кнауб			04.26	Отделочный план этажа на отм. +52,350 (18 этаж)

Стадия	Лист	Листов
Р	48	

ПРОЕКТНАЯ АРТЕЛЬ

Формат А3х3А

Отделочный план этажа на отм. +55,350 (19 этаж) (1 : 100)

Экспликация помещений на отм. +55,350

Номер помещения	Наименование	Площадь, м²	Кат. помещения
1901-кв.№176			
1901.1	Прихожая	3,00	
1901.2	Коридор	3,20	
1901.3	С/у	3,90	
1901.4	Зона кухни	6,20	
1901.5	Гостиная	15,90	
1901.6	Жилая комната	10,10	
1901.7	С/у	3,60	
1901.8	Жилая комната	10,90	
1901.9	Лоджия	2,90	
		59,70	
1902-кв.№177			
1902.1	Прихожая	5,30	
1902.2	С/у	3,40	
1902.3	Зона кухни	6,60	
1902.4	Гостиная	19,30	
1902.5	Жилая комната	11,00	
1902.6	Жилая комната	10,30	
1902.7	Постирочная	1,60	
1902.8	С/у	3,20	
1902.9	Жилая комната	12,00	
		72,70	
1903-кв.№178			
1903.1	Прихожая	5,90	
1903.2	С/у	3,80	
1903.3	Гардеробная	3,70	
1903.4	Зона кухни	5,10	
1903.5	Гостиная	13,30	
1903.6	Жилая комната	10,40	
1903.7	Лоджия	3,00	
		45,20	
1904-кв.№179			
1904.1	Прихожая	5,20	
1904.2	С/у	4,10	
1904.3	ВХШ	2,40	
1904.4	Зона кухни	6,10	
1904.5	Гостиная	20,70	
1904.6	Жилая комната	10,20	
1904.7	Жилая комната	11,50	
1904.8	Лоджия	3,50	
		63,70	
1905-кв.№180			
1905.1	Прихожая	4,70	
1905.2	С/у	3,80	
1905.3	Зона кухни	4,10	
1905.4	Гостиная	11,60	
1905.5	Жилая комната	11,30	
1905.6	Лоджия	3,80	
		39,30	

Экспликация помещений на отм. +55,350

Номер помещения	Наименование	Площадь, м²	Кат. помещения
1906-кв.№181			
1906.1	Прихожая	4,90	
1906.2	С/у	3,30	
1906.3	Зона кухни	4,20	
1906.4	Столовая	12,00	
1906.5	Жилая комната	10,70	
1906.6	Лоджия	2,80	
		37,90	
1907-кв.№182			
1907.1	Прихожая	3,70	
1907.2	С/у	3,60	
1907.3	Зона кухни	4,10	
1907.4	Гостиная	13,90	
		25,30	
1908-кв.№183			
1908.1	Прихожая	4,30	
1908.2	С/у	3,80	
1908.3	Зона кухни	4,40	
1908.4	Гостиная	9,90	
1908.5	Лоджия	3,30	
		25,70	
1909-кв.№184			
1909.1	Прихожая	3,60	
1909.2	Зона кухни	5,60	
1909.3	С/у	4,10	
1909.4	С/у	2,60	
1909.5	Гостиная	11,60	
1909.6	Жилая комната	12,50	
1909.7	Жилая комната	10,40	
		50,40	

Экспликация помещений на отм. +55,350

Номер помещения	Наименование	Площадь, м²	Кат. помещения
1910-кв.№185			
1910.1	Прихожая	6,40	
1910.2	С/у	4,20	
1910.3	Зона кухни	5,30	
1910.4	Столовая	11,70	
1910.5	Жилая комната	12,20	
1910.6	Жилая комната	9,00	
		48,80	
1911-кв.№186			
1911.1	Прихожая	7,70	
1911.2	С/у	3,90	
1911.3	Зона кухни	4,20	
1911.4	Столовая	10,10	
1911.5	Жилая комната	9,60	
1911.6	Лоджия	3,00	
		38,50	
МОП			
1912	Лифтовой холл/Тамбур-шлюз	23,40	
1913	Лестничная клетка Н2	16,00	
1914	Коридор	20,80	
1915	Коридор	29,50	
		89,70	
Технические помещения			
1916	Тех.помещение	2,60	В4
1917	Тех.помещение	3,00	В4
1918	Тех. помещение под наружные блоки кондиционеров	6,90	
		12,50	
Общий итог		609,40	

КОМПОНОВОЧНАЯ СХЕМА ЗДАНИЯ:

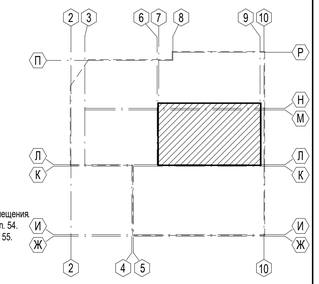

ТЕХНИЧЕСКИЕ ТРЕБОВАНИЯ:

1. Общие указания см. л. 2.
2. Перегородка инвентарная, выполняется собственником помещения.
3. Спецификацию элементов заполнения проёмов (двери) см. л. 54.
4. Спецификацию элементов заполнения проёмов (окна) см. л. 55.
5. Спецификацию витражей внутренних см. л. 59.
6. Экспликацию полов см. л. 61.
7. Ведомость отделки помещений см. л. 64.

УСЛОВНЫЕ ОБОЗНАЧЕНИЯ:

ОК-1 - Марка окна

Вв-1 - Марка витража

1 - Марка двери

1 - Марка пола

101 - Номер помещения

3С 301-кв.№1	36,90	
	57,00	
	59,90	- Марка квартиры

Согласовано: Тихонов (ЭОМ); Адамов, Березикова (ОВ, ВК)

Взам. инв. №

Подп. и дата

Инв. № подл.

						П54-04-01-1-23 - АР
7	-	Зам.	55-26		04.26	Многоквартирные многоэтажные дома с объектами обслуживания жилой застройки, автостоянки и трансформаторные подстанции по ул. Нарымская в Железнодорожном районе г. Новосибирска
5	-	Зам.	62-25		10.25	
Изм.	Кол.уч.	Лист	№док.	Подп.	Дата	
Разработал		Захарова			04.26	Многоквартирный дом №1. Блок-секция №1 (по ГП) с объектами обслуживания жилой застройки, с автостоянкой в осях Ж/Л-Р/2-10 и трансформаторной подстанцией - I Этап строительства многоквартирных многоэтажных домов с объектами обслуживания жилой застройки, автостоянками и трансформаторными подстанциями по ул. Нарымская в Железнодорожном районе г. Новосибирска
Проверил		Паршукова			04.26	
Н.контроль		Кнауб			04.26	Отделочный план этажа на отм. +55,350 (19 этаж)

Стадия	Лист	Листов
Р	49	

ПРОЕКТНАЯ АРТЕЛЬ

Формат А3х3А

Отделочный план этажа на отм. +58,350 (типовой 20-24 этаж) (1 : 100)

Экспликация помещений на отм. +58,350

Номер помещения	Наименование	Площадь, м²	Кат. помещения
2001-кв.№187, №198, №209, №220, №231			
2001.1	Прихожая	3,00	
2001.2	Коридор	3,20	
2001.3	С/у	3,90	
2001.4	Зона кухни	6,20	
2001.5	Гостиная	15,90	
2001.6	Жилая комната	10,10	
2001.7	С/у	3,60	
2001.8	Жилая комната	10,90	
2001.9	Лоджия	2,90	
		59,70	
2002-кв.№188, №199, №210, №221, №232			
2002.1	Прихожая	5,30	
2002.2	С/у	3,40	
2002.3	Зона кухни	6,60	
2002.4	Гостиная	19,30	
2002.5	Жилая комната	11,00	
2002.6	Жилая комната	10,30	
2002.7	Постирочная	1,60	
2002.8	С/у	3,20	
2002.9	Жилая комната	12,00	
		72,70	
2003-кв.№189, №200, №211, №222, №233			
2003.1	Прихожая	5,90	
2003.2	С/у	3,80	
2003.3	Зона гардеробной	3,70	
2003.4	Зона кухни	5,10	
2003.5	Гостиная	13,30	
2003.6	Жилая комната	10,40	
2003.7	Лоджия	3,00	
		45,20	
2004-кв.№190, №201, №212, №223, №234			
2004.1	Прихожая	5,20	
2004.2	С/у	4,10	
2004.3	ВХШ	2,40	
2004.4	Зона кухни	6,10	
2004.5	Гостиная	20,70	
2004.6	Жилая комната	10,20	
2004.7	Жилая комната	11,50	
2004.8	Лоджия	3,50	
		63,70	
2005-кв.№191, №202, №213, №224, №235			
2005.1	Прихожая	4,70	
2005.2	С/у	3,80	
2005.3	Зона кухни	4,10	
2005.4	Гостиная	11,60	
2005.5	Жилая комната	11,30	
2005.6	Лоджия	3,80	
		39,30	

Экспликация помещений на отм. +58,350

Номер помещения	Наименование	Площадь, м²	Кат. помещения
2006-кв.№192, №203, №214, №225, №236			
2006.1	Прихожая	4,90	
2006.2	С/у	3,30	
2006.3	Зона кухни	4,20	
2006.4	Столовая	12,00	
2006.5	Жилая комната	10,70	
2006.6	Лоджия	2,80	
		37,90	
2007-кв.№193, №204, №215, №226, №237			
2007.1	Прихожая	3,70	
2007.2	С/у	3,60	
2007.3	Зона кухни	4,10	
2007.4	Гостиная	13,90	
		25,30	
2008-кв.№194, №205, №216, №227, №238			
2008.1	Прихожая	4,30	
2008.2	С/у	3,80	
2008.3	Зона кухни	4,40	
2008.4	Гостиная	9,90	
2008.5	Лоджия	3,30	
		25,70	
2009-кв.№195, №206, №217, №228, №239			
2009.1	Прихожая	3,60	
2009.2	Зона кухни	5,30	
2009.3	С/у	4,10	
2009.4	С/у	2,60	
2009.5	Гостиная	11,60	
2009.6	Жилая комната	12,50	
2009.7	Жилая комната	10,40	
		50,10	

Экспликация помещений на отм. +58,350

Номер помещения	Наименование	Площадь, м²	Кат. помещения
2010-кв.№196, №207, №218, №229, №240			
2010.1	Прихожая	6,40	
2010.2	С/у	4,20	
2010.3	Зона кухни	5,30	
2010.4	Столовая	11,70	
2010.5	Жилая комната	12,20	
2010.6	Жилая комната	9,00	
		48,80	
2011-кв.№197, №208, №219, №230, №241			
2011.1	Прихожая	7,70	
2011.2	С/у	3,90	
2011.3	Зона кухни	4,20	
2011.4	Столовая	10,10	
2011.5	Жилая комната	9,60	
2011.6	Лоджия	3,00	
		38,50	
МОП			
2012	Лифтовой холл/Тамбур-шлюз	23,40	
2013	Лестничная клетка Н2	16,00	
2014	Коридор	20,80	
2015	Коридор	29,50	
		89,70	
Технические помещения			
2016	Тех.помещение	2,60	В4
2017	Тех.помещение	3,00	В4
2018	Тех. помещение под наружные блоки кондиционеров	6,90	
		12,50	
Общий итог		609,10	

КОМПОНОВОЧНАЯ СХЕМА ЗДАНИЯ:

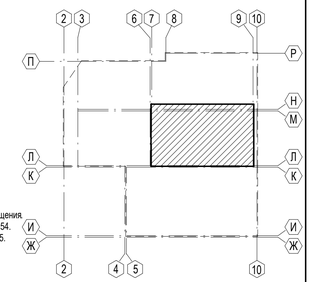

ТЕХНИЧЕСКИЕ ТРЕБОВАНИЯ:

1. Общие указания см. л. 2.
2. Перегородка инвентарная, выполняется собственником помещения.
3. Спецификацию элементов заполнения проёмов (двери) см. л. 54.
4. Спецификацию элементов заполнения проёмов (окна) см. л. 55.
5. Спецификацию витражей внутренних см. л. 59.
6. Экспликацию полов см. л. 61.
7. Ведомость отделки помещений см. л. 64.

УСЛОВНЫЕ ОБОЗНАЧЕНИЯ:

ОК-1 - Марка окна

Вв-1 - Марка витража

1 - Марка двери

1 - Марка пола

101 - Номер помещения

3С	36,90
301-кв.№1	57,00
	59,90

- Марка квартиры

						П54-04-01-1-23 - АР
7	-	Зам.	55-26		04.26	Многоквартирные многоэтажные дома с объектами обслуживания жилой застройки, автостоянки и трансформаторные подстанции по ул. Нарымская в Железнодорожном районе г. Новосибирска
5	-	Зам.	62-25		10.25	
Изм.	Кол.уч.	Лист	№док.	Подп.	Дата	
Разработал		Захарова			04.26	Многоквартирный дом №1. Блок-секция №1 (по ГП) с объектами обслуживания жилой застройки, с автостоянкой в осях Ж/Л-Р/2-10 и трансформаторной подстанцией - I Этап строительства многоквартирных многоэтажных домов с объектами обслуживания жилой застройки, автостоянками и трансформаторными подстанциями по ул. Нарымская в Железнодорожном районе г. Новосибирска
Проверил		Паршукова			04.26	
Н.контроль		Кнауб			04.26	Отделочный план этажа на отм. +58,350 (типовой 20-24 этаж)

Стадия	Лист	Листов
Р	50	

ПРОЕКТНАЯ АРТЕЛЬ

Формат А3х3А

Согласовано: Тихонов (ЭОМ); Адамов, Березикова (ОВ, ВК)

Взам. инв. №

Подп. и дата

Инв. № подл.

Отделочный план этажа на отм. +73,350 (25 этаж) (1 : 100)

Экспликация помещений на отм. +73,350

Номер помещения	Наименование	Площадь, м²	Кат. помещения
2501-кв.№242			
2501.1	Прихожая	3,00	
2501.2	Коридор	3,20	
2501.3	С/у	3,90	
2501.4	Зона кухни	6,20	
2501.5	Гостиная	15,90	
2501.6	Жилая комната	10,10	
2501.7	С/у	3,60	
2501.9	Жилая комната	10,90	
2501.10	Лоджия	2,90	
		59,70	
2502-кв.№243			
2502.1	Прихожая	5,30	
2502.2	С/у	3,40	
2502.3	Зона кухни	6,60	
2502.4	Гостиная	19,30	
2502.5	Жилая комната	11,00	
2502.6	Жилая комната	10,30	
2502.7	Постирочная	1,60	
2502.8	С/у	3,20	
2502.9	Жилая комната	12,00	
		72,70	
2503-кв.№244			
2503.1	Прихожая	5,90	
2503.2	С/у	3,80	
2503.3	Зона гардеробной	3,70	
2503.4	Зона кухни	5,10	
2503.5	Гостиная	13,30	
2503.6	Жилая комната	10,40	
2503.7	Лоджия	3,00	
		45,20	
2504-кв.№245			
2504.1	Прихожая	5,20	
2504.2	С/у	4,10	
2504.3	ВХШ	2,40	
2504.4	Зона кухни	6,10	
2504.5	Гостиная	20,70	
2504.6	Жилая комната	10,20	
2504.7	Жилая комната	11,50	
2504.8	Лоджия	3,50	
		63,70	
2505-кв.№246			
2505.1	Прихожая	4,70	
2505.2	С/у	3,80	
2505.3	Зона кухни	4,10	
2505.4	Гостиная	11,60	
2505.5	Жилая комната	11,30	
2505.6	Лоджия	3,80	
		39,30	

Экспликация помещений на отм. +73,350

Номер помещения	Наименование	Площадь, м²	Кат. помещения
2506-кв.№247			
2506.1	Прихожая	4,90	
2506.2	С/у	3,30	
2506.3	Зона кухни	4,20	
2506.4	Столовая	12,00	
2506.5	Жилая комната	10,70	
2506.6	Лоджия	2,80	
		37,90	
2507-кв.№248			
2507.1	Прихожая	3,70	
2507.2	С/у	3,60	
2507.3	Зона кухни	4,10	
2507.4	Гостиная	13,90	
		25,30	
2508-кв.№249			
2508.1	Прихожая	4,30	
2508.2	С/у	3,80	
2508.3	Зона кухни	4,40	
2508.4	Гостиная	9,90	
2508.5	Лоджия	3,30	
		25,70	
2509-кв.№250			
2509.1	Прихожая	3,60	
2509.2	Зона кухни	5,30	
2509.3	С/у	4,10	
2509.4	С/у	2,60	
2509.5	Гостиная	11,60	
2509.6	Жилая комната	12,50	
2509.7	Жилая комната	10,40	
		50,10	

Экспликация помещений на отм. +73,350

Номер помещения	Наименование	Площадь, м²	Кат. помещения
2510-кв.№251			
2510.1	Прихожая	6,40	
2510.2	С/у	4,20	
2510.3	Зона кухни	5,30	
2510.4	Столовая	11,70	
2510.5	Жилая комната	12,20	
2510.6	Жилая комната	9,00	
		48,80	
2511-кв.№252			
2511.1	Прихожая	7,70	
2511.2	С/у	3,90	
2511.3	Зона кухни	4,20	
2511.4	Столовая	10,10	
2511.5	Жилая комната	9,60	
2511.6	Лоджия	3,00	
		38,50	
МОП			
2512	Лифтовой холл/Тамбур-шлюз	23,40	
2513	Лестничная клетка Н2	16,00	
2514	Коридор	20,80	
2515	Коридор	29,50	
		89,70	
Технические помещения			
2516	Тех.помещение	2,60	В4
2517	Тех.помещение	3,00	В4
2518	Тех. помещение под наружные блоки кондиционеров	6,90	
		12,50	
Общий итог		609,10	

КОМПОНОВОЧНАЯ СХЕМА ЗДАНИЯ:

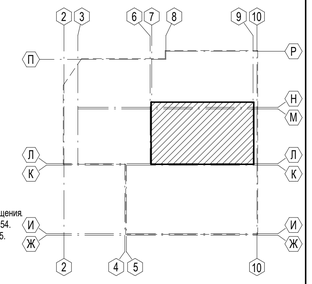

ТЕХНИЧЕСКИЕ ТРЕБОВАНИЯ:

1. Общие указания см. л. 2.
2. Перегородка инвентарная, выполняется собственником помещения.
3. Спецификацию элементов заполнения проёмов (двери) см. л. 54.
4. Спецификацию элементов заполнения проёмов (окна) см. л. 55.
5. Спецификацию витражей внутренних см. л. 59.
6. Экспликацию полов см. л. 61.
7. Ведомость отделки помещений см. л. 64.

УСЛОВНЫЕ ОБОЗНАЧЕНИЯ:

ОК-1 - Марка окна

Вв-1 - Марка витража

1 - Марка двери

1 - Марка пола

101 - Номер помещения

3С 301-кв.№1	36,90	
	57,00	
	59,90	- Марка квартиры

Согласовано: Тихонов; ЭОМ; Согласовано: Адамов; Березикова; ОВ; ВК

Взам. инв. №

Подп. и дата

Инв. № подл.

						П54-04-01-1-23 - АР
7	-	Зам.	55-26		04.26	Многоквартирные многоэтажные дома с объектами обслуживания жилой застройки, автостоянки и трансформаторные подстанции по ул. Нарымская в Железнодорожном районе г. Новосибирска
5	-	Зам.	62-25		10.25	
Изм.	Кол.уч.	Лист	№док.	Подп.	Дата	
Разработал		Захарова			04.26	Многоквартирный дом №1. Блок-секция №1 (по ГП) с объектами обслуживания жилой застройки, с автостоянкой в осях И/Л-Р/2-10 и трансформаторной подстанцией - I Этап строительства многоквартирных многоэтажных домов с объектами обслуживания жилой застройки, автостоянками и трансформаторными подстанциями по ул. Нарымская в Железнодорожном районе г. Новосибирска
Проверил		Паршукова			04.26	
Н.контроль		Кнауб			04.26	Отделочный план этажа на отм. +73,350 (25 этаж)

Стадия	Лист	Листов
Р	51	

ПРОЕКТНАЯ АРТЕЛЬ

Формат А3х3А

Спецификация элементов заполнения проемов (двери, ворота) на отм. -8,700, -5,400, -2,700

Марка	Обозначение	Наименование	Кол. по этажам			Кол.	Масса ед., кг	Примечание
			-8,700	-5,400	-2,700			
1	ГОСТ Р 57327-2016	ДПС 02 2100-1210 правая EIS 30	0	1	0	1		
2	ГОСТ Р 57327-2016	ДПС 02 2100-1450 левая EIS 30	1	0	0	1		
3	ГОСТ Р 57327-2016	ДПС 02 2100-1450 левая EIS 60	1	1	0	2		
4	ГОСТ Р 57327-2016	ДПС 02 2100-1450 правая EIS 60	1	1	0	2		
5	ГОСТ Р 57327-2016	ДПС 01 2100-1150 левая EIS 60	2	1	0	3		
5*	ГОСТ Р 57327-2016	ДПС 01 1950-1150 левая EIS 60	0	0	1	1		
6	ГОСТ Р 57327-2016	ДПС 02 2100-1440 левая EIS 60	2	1	1	4		
6*	ГОСТ Р 57327-2016	ДПС 02 2200-1440 левая EIS 60 с фрамугой h=230 мм	0	1	0	1		
7	ГОСТ Р 57327-2016	ДПС 01 2100-1150 правая EIS 60	1	1	0	2		
8	ГОСТ Р 57327-2016	ДПС 02 2100-1440 правая EIS 60	1	1	0	2		
9	ГОСТ Р 57327-2016	ДПС 01 2100-910 левая EIS 30	6	3	0	9		
10	ГОСТ Р 57327-2016	ДПС 01 2100-910 правая EIS 30	9	8	0	17		
11	ГОСТ Р 57327-2016	ДПС 01 2100-910 правая EIS 60	0	0	1	1		
12	ГОСТ Р 57327-2016	ДПС 01 2100-950 правая EIS 30	0	1	0	1		
13	ГОСТ Р 57327-2016	ДПС 02 1950-1200 правая EIS 30	1	0	0	1		
14	ГОСТ Р 57327-2016	ДПС 01 2100-1010 левая EIS 30	0	2	0	2		
15	ГОСТ Р 57327-2016	ДПС 01 2100-1010 левая EIS 60	0	0	3	3		
16	ГОСТ Р 57327-2016	ДПС 01 2100-1010 правая EIS 30	2	3	1	6		
17	ГОСТ Р 57327-2016	ДПС 01 2100-1010 правая EIS 60	1	2	1	4		
18	ТУ производителя	ДПСО 02 2100-1440 левая EIWS 60	1	0	0	1		
19	ТУ производителя	ДПСО 02 2100-1440 правая EIWS 60	3	2	1	6		
20	ТУ производителя	ДСВ Оп Брг Л 2880х870 с фрамугой h=780 мм	18	0	0	18		
21	ТУ производителя	ДСВ Оп Брг Пр 2880х870 с фрамугой h=780 мм	19	0	0	19		
22	ТУ производителя	ДСВ Оп Брг Пр 2880х910 с фрамугой h=780 мм	1	0	0	1		
23	ГОСТ 31173-2016	ДСН Дп Прг Л 2080х1410	0	1	0	1		
24	ГОСТ 31173-2016	ДСН Оп Прг Л 2080х860	0	1	0	1		
25	ГОСТ 31173-2016	ДСН Оп Прг Пр 2080х870	0	1	0	1		
26	ГОСТ 31173-2016	ДСН Оп Прг Л 2480х860 с фрамугой h=480 мм	0	1	0	1		
27	ГОСТ 31173-2016	ДСН Оп Прг Пр 2480х860 с фрамугой h=480 мм	0	1	0	1		
28	ТУ производителя	Противопожарный люк 600х800(h)мм EIS 60	0	0	1	1		
33	ТУ производителя	Подъемно-секционные ворота 2700х2600(h)мм	0	1	0	1		
34	ТУ производителя	Подъемно-секционные скоростные ворота 3500х2800(h)мм	0	2	0	2		
35	ТУ производителя	Подъемно-секционные ворота 4600х2600(h)мм	0	2	0	2		
36	ТУ производителя	Противопожарная штора 2700х2500(h)мм EI 60	2	0	0	2		
37	ГОСТ 475-2016	ДВ 1Рп 19х8 Г ПрБ	0	0	2	2		
38	ГОСТ 475-2016	ДВ 1Рл 19х8 Г ПрБ	0	0	4	4		
39	ТУ производителя	ДСВ Оп Брг Л 2430х870 с фрамугой h=580 мм	0	6	0	6		
39*	ТУ производителя	ДСВ Оп Брг Л 2310х870 с фрамугой h=460 мм	0	6	0	6		
40	ТУ производителя	ДСВ Оп Брг Пр 2430х870 с фрамугой h=580 мм	0	11	0	11		
40*	ТУ производителя	ДСВ Оп Брг Пр 2310х870 с фрамугой h=460 мм	0	7	0	7		
41	ТУ производителя	ДПСО 02 2450-1440 правая EIWS 60 с фрамугой h=330 мм	0	1	0	1		
42	ГОСТ Р 57327-2016	ДПС 02 2100-1440 левая EIS 30	0	1	0	1		
43	ГОСТ 475-2016	ДС 1Рл 21х8 Г Пр	0	1	0	1		
44	ГОСТ 475-2016	ДС 1Рл 19х7 Г Пр	0	0	2	2		
45	ГОСТ 475-2016	ДС 1Рп 19х7 Г Пр	0	0	2	2		

ТЕХНИЧЕСКИЕ ТРЕБОВАНИЯ:
1. Общие указания см. л. 2.
2. Элементы замаркированы на планах этажей см. л. 3-7.
3. При выполнении остекленных дверей использовать только закаленное стекло.
4. Перед размещением заказа на изготовление дверных блоков, ворот необходимо уточнение всех натурных размеров в соответствии с конструктивными особенностями профиля, монтажными зазорами, а также уточнение высотных отметок.
5. Схемы дверных блоков даны со стороны открывания.
6. Данный лист разработан в качестве задания фирме-изготовителю для детальной разработки дверных блоков и ворот.
Перед размещением заказа на изготовление проекта детальной разработки, фирме-изготовителю уточнить тип и цвет, а также необходимые комплектующие материалы.

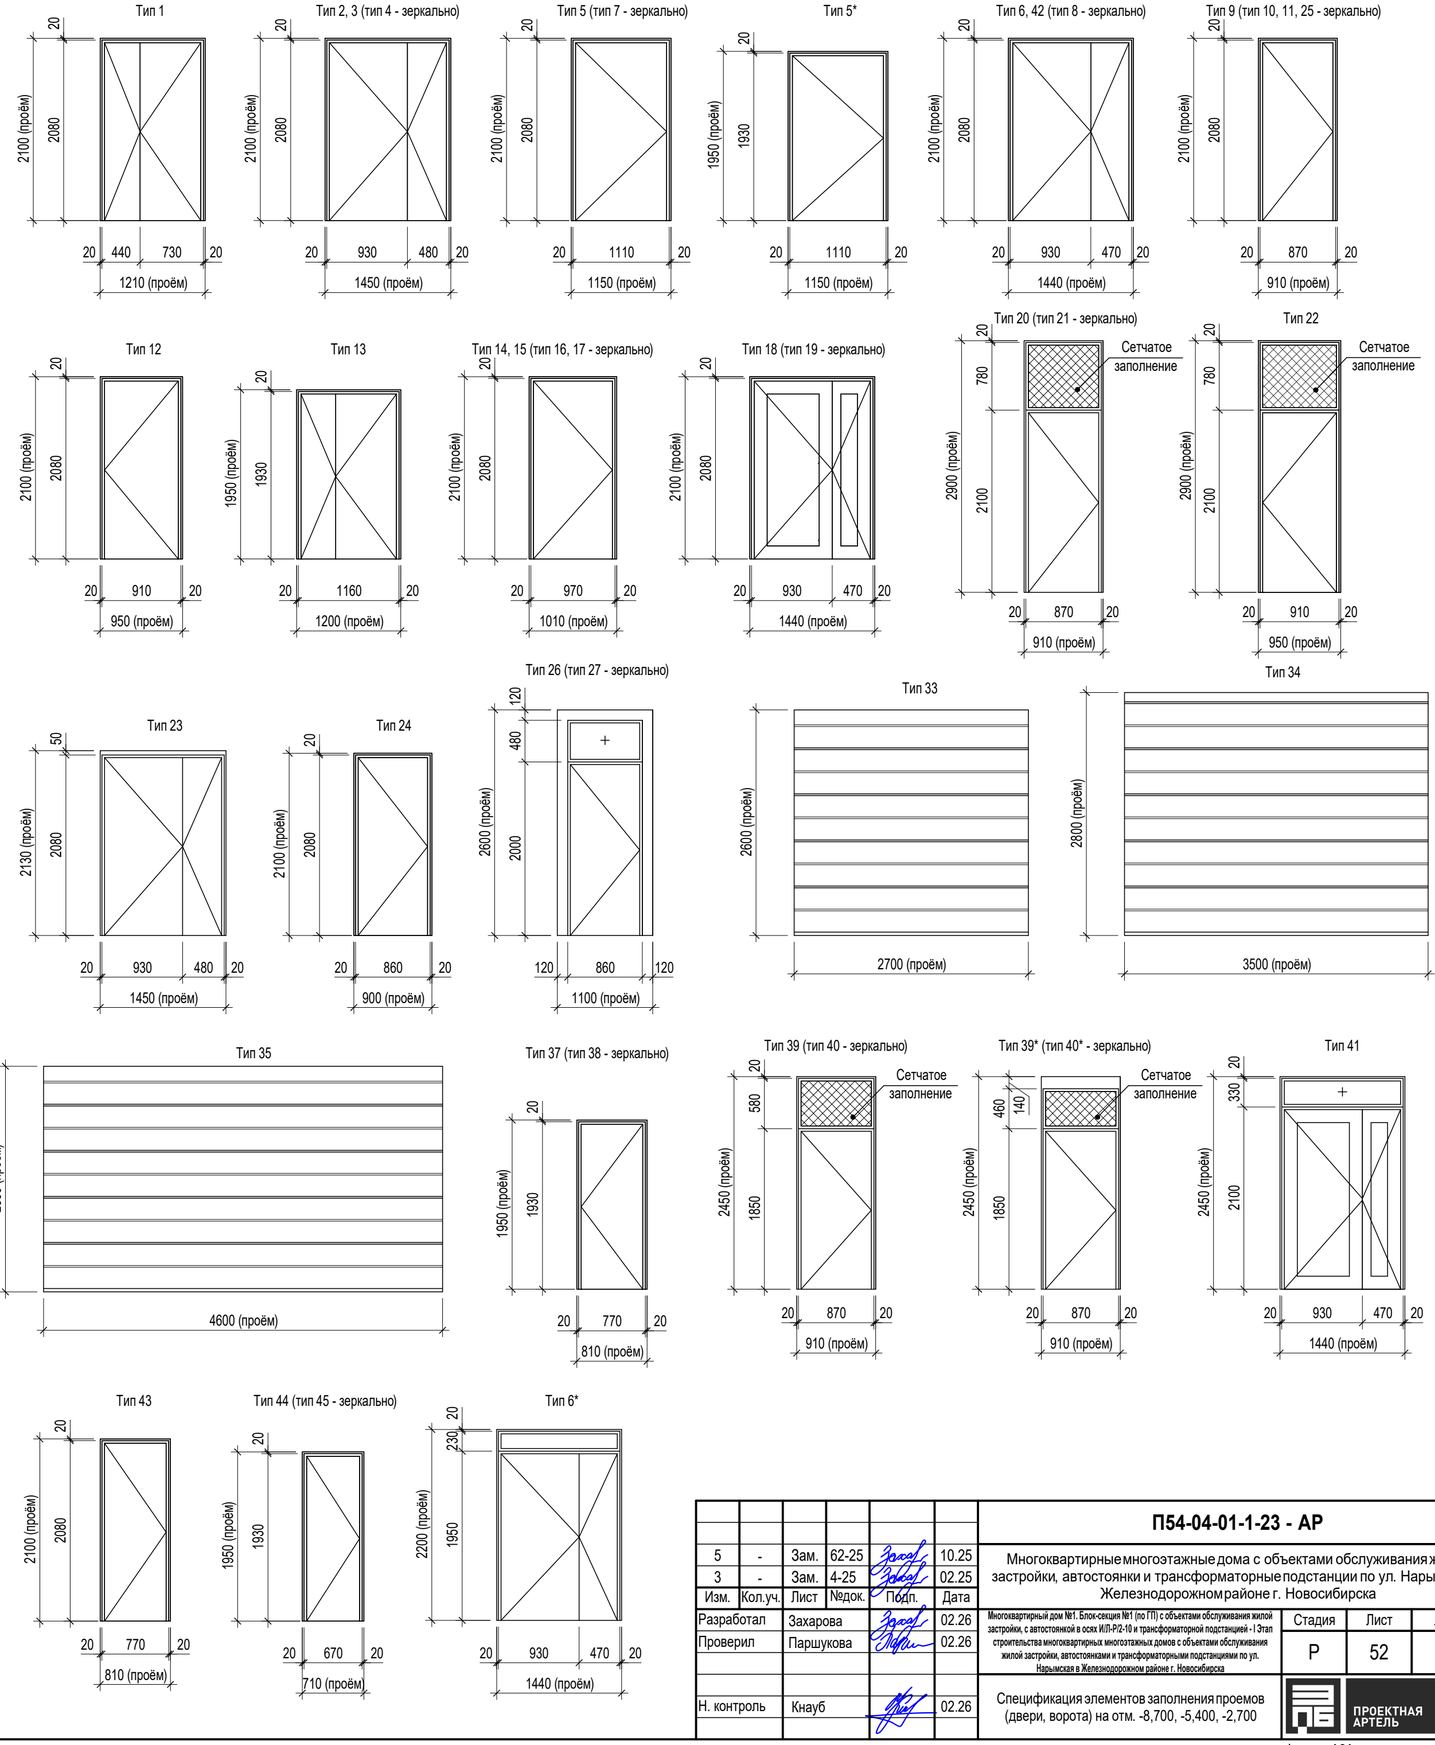

5	-	Зам.	62-25		10.25	
3	-	Зам.	4-25		02.25	
Изм.	Кол.уч.	Лист	№док.	Подп.	Дата	
Разработал		Захарова			02.26	
Проверил		Паршукова			02.26	
Н. контроль		Кнауб			02.26	

П54-04-01-1-23 - АР

Многоквартирные многоэтажные дома с объектами обслуживания жилой застройки, автостоянки и трансформаторные подстанции по ул. Нарымская в Железнодорожном районе г. Новосибирска

Многоквартирный дом №1. Блок-секция №1 (по ГП) с объектами обслуживания жилой застройки, с автостоянкой в осях И/П-Р/2-10 и трансформаторной подстанцией - I Этап строительства многоквартирных многоэтажных домов с объектами обслуживания жилой застройки, автостоянками и трансформаторными подстанциями по ул. Нарымская в Железнодорожном районе г. Новосибирска

Стадия	Лист	Листов
Р	52	

Спецификация элементов заполнения проемов (двери, ворота) на отм. -8,700, -5,400, -2,700

ПРОЕКТНАЯ АРТЕЛЬ

Взам. инв. №
Подп. и дата
Инв. № подл.

Формат А2А

Тип 4

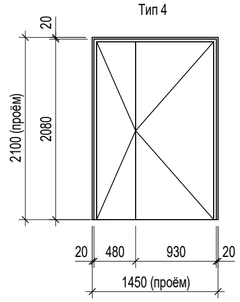

Тип 8

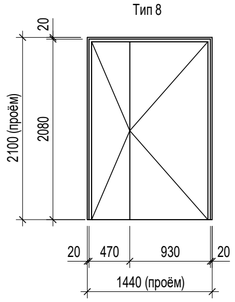

Тип 10, 11, 52* (тип 52 - зеркально)

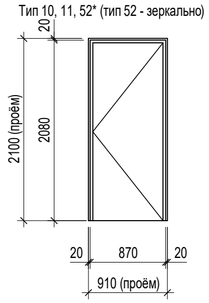

Тип 18 (тип 19 - зеркально)

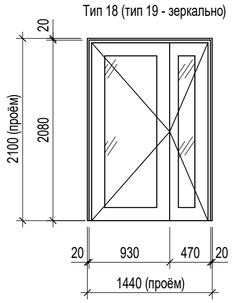

Тип 23*

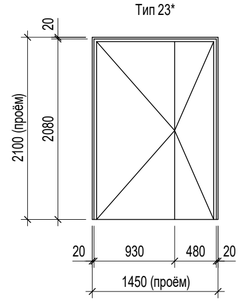

Тип 48*, 64 (тип 48 - зеркально)

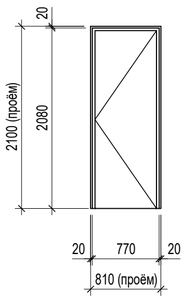

Тип 49

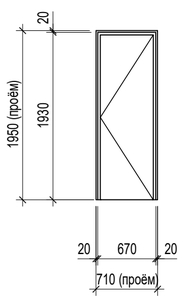

Тип 53*

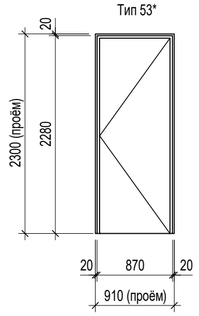

Тип 53

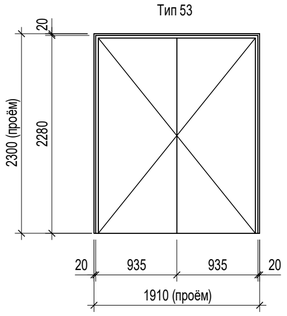

Тип 54

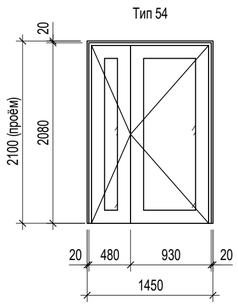

Тип 58 (тип 59 - зеркально)

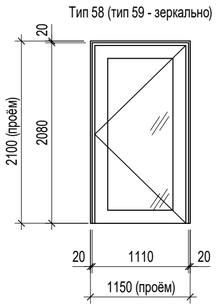

Тип 60

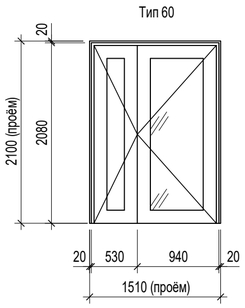

Тип 61

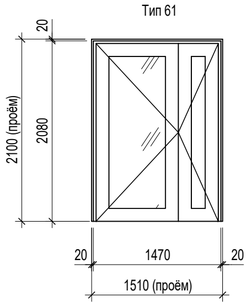

Тип 62 (тип 63 - зеркально)

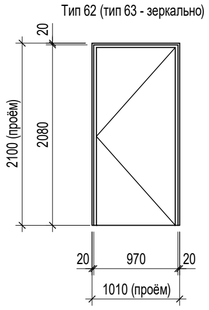

Тип 65

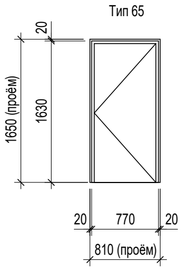

Спецификация элементов заполнения проемов (двери) 1-10 этажа

Марка	Обозначение	Наименование	Кол. по этажам										Кол.	Масса ед., кг	Примечание
			1	2	3	4	5	6	7	8	9	10			
4	ГОСТ Р 57327-2016	ДПС 02 2100-1450 правая EIS 60	1	0	0	0	0	0	0	0	0	0	1		
8	ГОСТ Р 57327-2016	ДПС 02 2100-1440 правая EIS 60	0	1	0	0	0	0	0	0	0	0	1		
10	ГОСТ Р 57327-2016	ДПС 01 2100-910 правая EIS 30	2	1	2	2	2	2	2	2	2	2	19		
11	ГОСТ Р 57327-2016	ДПС 01 2100-910 правая EIS 60	0	1	0	0	0	0	0	0	0	0	1		7.1
18	ТУ производителя	ДПСО 02 2100-1440 левая EIWS 60	0	0	1	1	1	1	1	1	1	1	8		
19	ТУ производителя	ДПСО 02 2100-1440 правая EIWS 60	0	0	2	2	2	2	2	2	2	2	16		
23	ГОСТ 31173-2016	ДСН Дп Прг Л 2080х1410	1	0	0	0	0	0	0	0	0	0	1		
48	ГОСТ 475-2016 или ТУ производителя	ДМ 1Рл 21х8 Г Пр	0	0	0	7	7	7	0	0	0	0	21		
48*	ГОСТ 475-2016 или ТУ производителя	ДМ 1 Рп 21-8 Г ПрБ	0	0	0	8	8	8	0	0	0	0	24		
49	ГОСТ 475-2016 или ТУ производителя	ДМ 1 Рп 21-7 Г ПрБ	0	0	0	1	1	1	0	0	0	0	3		
52	ГОСТ 475-2016 или ТУ производителя	ДМ 1 Рл 21-9 Г ПрБ	0	0	0	7	7	7	0	0	0	0	21		
52*	ГОСТ 475-2016 или ТУ производителя	ДМ 1 Рп 21-9 Г ПрБ	0	0	0	8	8	8	0	0	0	0	24		
53	ГОСТ Р 57327-2016	ДПС 02 2300-1910 EI 30	1	0	0	0	0	0	0	0	0	0	1		
53*	ГОСТ 475-2016 или ТУ производителя	ДВ1 Рп 23-9 Г ПрБ	1	0	0	0	0	0	0	0	0	0	1		
54	ТУ производителя	ДПСО 02 2100-1450 правая EIWS 60	1	0	0	0	0	0	0	0	0	0	1		
58	ГОСТ Р 57327-2016	ДПСО 01 2100-1150 правая EIWS 30	0	1	0	0	0	0	0	0	0	0	1		
59	ГОСТ Р 57327-2016	ДПСО 01 2100-1150 левая EIWS 30	0	4	0	0	0	0	0	0	0	0	4		
60	ГОСТ 31173-2016	ДСВ Дп Брг 2080х1470	0	1	0	0	0	0	0	0	0	0	1		
61	ГОСТ Р 57327-2016	ДПСО 02 2100-1510 левая EIWS 60	0	2	0	0	0	0	0	0	0	0	2		
62	ГОСТ Р 57327-2016 или ТУ производителя	ДПС 01 2100-1010 правая EI 30	0	0	5	5	5	5	5	5	5	5	40		
63	ГОСТ Р 57327-2016 или ТУ производителя	ДПС 01 2100-1010 левая EI 30	0	0	6	6	6	6	6	6	6	6	48		
64	ГОСТ 31173-2016	ДСН Оп Прг П 2080х770	0	0	1	1	1	1	1	1	1	1	8		
65	ГОСТ Р 57327-2016	ДПС 01 1650-810 правая наружная EI 30	0	0	1	0	0	0	0	0	0	0	1		

ТЕХНИЧЕСКИЕ ТРЕБОВАНИЯ:

1. Общие указания см. л. 2.
2. Элементы замаркированы на отделочных планах этажей см. л. 10, 39-43.
3. При выполнении остекленных дверей использовать только закаленное стекло.
4. Перед размещением заказа на изготовление дверных блоков необходимо уточнение всех натурных размеров в соответствии с конструктивными особенностями профиля, монтажными зазорами, а также уточнение высотных отметок.
5. Схемы дверных блоков даны со стороны открывания.
6. Данный лист разработан в качестве задания фирме-изготовителю для детальной разработки дверных блоков.
Перед размещением заказа на изготовление проекта детальной разработки, фирме-изготовителю уточнить тип и цвет, а также необходимые комплектующие материалы.

7	1	Изм.	55-26		04.26	П54-04-01-1-23 - АР
6	-	Зам.	42-26		03.26	Многоквартирные многоэтажные дома с объектами обслуживания жилой застройки, автостоянки и трансформаторные подстанции по ул. Нарымская в Железнодорожном районе г. Новосибирска
5	-	Изм.	62-25		10.25	
Изм.	Кол.уч.	Лист	№док.	Подп.	Дата	
Разработал		Захарова			04.26	Многоквартирный дом №1. Блок-секция №1 (по ГП) с объектами обслуживания жилой застройки, с автостоянкой в осях И/П-Р/2-10 и трансформаторной подстанцией - I Этап строительства многоквартирных многоэтажных домов с объектами обслуживания жилой застройки, автостоянками и трансформаторными подстанциями по ул. Нарымская в Железнодорожном районе г. Новосибирска
Проверил		Паршукова			04.26	
Н. контроль		Кнауб			04.26	Спецификация элементов заполнения проемов (двери) 1-10 этажа

Стадия	Лист	Листов
Р	53	

ПРОЕКТНАЯ АРТЕЛЬ

Взам. инв. №

Подп. и дата

Инв. № подл.

Формат А2А

Тип 10

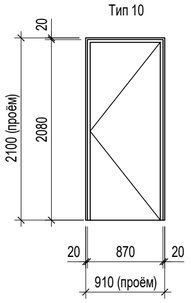

Тип 18 (тип 19 - зеркально)

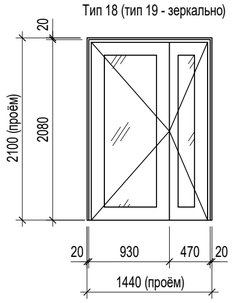

Тип 17, 62 (тип 63 - зеркально)

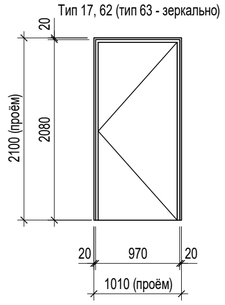

Тип 64

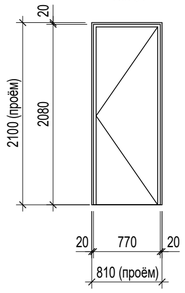

Тип 66 (тип 67 - зеркально)

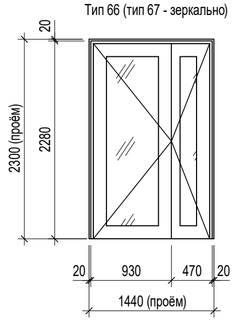

Тип 68

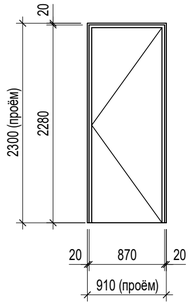

Тип 69

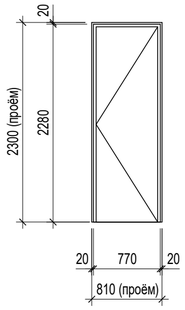

Тип 70 (тип 71 - зеркально)

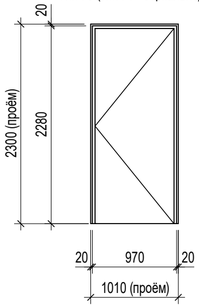

Тип 76 (тип 77 - зеркально)

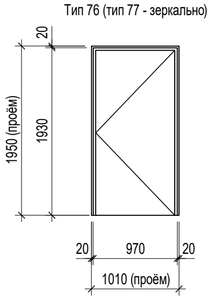

Тип 78

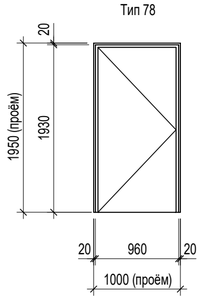

Спецификация элементов заполнения проемов (двери) 11-26 этажа, кровли

Марка	Обозначение	Наименование	Кол. по этажам																	Кол.	Масса ед., кг	Примечание
			11	12	13	14	15	16	17	18	19	20	21	22	23	24	25	26	Кровля			
10	ГОСТ Р 57327-2016	ДПС 01 2100-910 правая EIS 30	2	2	2	2	2	2	2	2	2	2	2	2	2	2	0	0	0	28		
17	ГОСТ Р 57327-2016	ДПС 01 2100-1010 правая EIS 60	0	0	0	0	0	0	0	0	0	0	0	0	0	0	0	0	2	2		
18	ТУ производителя	ДПСО 02 2100-1440 левая EIWS 60	1	1	1	1	1	1	1	1	1	1	1	1	1	1	0	0	0	14		
19	ТУ производителя	ДПСО 02 2100-1440 правая EIWS 60	2	2	2	2	2	2	2	2	2	2	2	2	2	2	0	0	0	28		
62	ГОСТ Р 57327-2016 или ТУ производителя	ДПС 01 2100-1010 правая EI 30	6	6	6	6	6	6	6	5	5	5	5	5	5	5	0	0	0	77		
63	ГОСТ Р 57327-2016 или ТУ производителя	ДПС 01 2100-1010 левая EI 30	5	5	5	5	5	5	5	6	6	6	6	6	6	6	0	0	0	77		
64	ГОСТ 31173-2016	ДСН Оп Прг П 2080х770	1	1	1	1	1	1	1	1	1	1	1	1	1	1	0	0	0	14		
65	ГОСТ Р 57327-2016	ДПС 01 1650-810 правая наружная EI 30	0	0	0	0	0	0	0	0	0	0	0	0	0	0	0	0	1	1		
66	ТУ производителя	ДПСО 02 2300-1440 левая EIWS 60	0	0	0	0	0	0	0	0	0	0	0	0	0	0	1	0	0	1		
67	ТУ производителя	ДПСО 02 2300-1440 правая EIWS 60	0	0	0	0	0	0	0	0	0	0	0	0	0	0	2	0	0	2		
68	ГОСТ Р 57327-2016	ДПС 01 2300-910 правая EIS 30	0	0	0	0	0	0	0	0	0	0	0	0	0	0	2	0	0	2		
69	ГОСТ 31173-2016	ДСН Оп Прг П 2280х770	0	0	0	0	0	0	0	0	0	0	0	0	0	0	1	0	0	1		
70	ГОСТ Р 57327-2016 или ТУ производителя	ДПС 01 2300-1010 правая EI 30	0	0	0	0	0	0	0	0	0	0	0	0	0	0	5	0	0	5		
71	ГОСТ Р 57327-2016 или ТУ производителя	ДПС 01 2300-1010 левая EI 30	0	0	0	0	0	0	0	0	0	0	0	0	0	0	6	0	0	6		
76	ГОСТ Р 57327-2016	ДПС 01 1950-1010 правая EIS 60	0	0	0	0	0	0	0	0	0	0	0	0	0	0	0	4	0	4		
77	ГОСТ Р 57327-2016	ДПС 01 1950-1010 левая EIS 60	0	0	0	0	0	0	0	0	0	0	0	0	0	0	0	1	0	1		
78	ГОСТ Р 57327-2016	ДПС 01 1950-1000 левая EIS 60	0	0	0	0	0	0	0	0	0	0	0	0	0	0	0	1	0	1		

ТЕХНИЧЕСКИЕ ТРЕБОВАНИЯ:

1. Общие указания см. л. 2.
2. Элементы замаркированы на отделочных планах этажей см. л. 23, 24, 44-51.
3. При выполнении остекленных дверей использовать только закаленное стекло.
4. Перед размещением заказа на изготовление дверных блоков необходимо уточнение всех натурных размеров в соответствии с конструктивными особенностями профиля, монтажными зазорами, а также уточнение высотных отметок.
5. Схемы дверных блоков даны со стороны открывания.
6. Данный лист разработан в качестве задания фирме-изготовителю для детальной разработки дверных блоков.
Перед размещением заказа на изготовление проекта детальной разработки, фирме-изготовителю уточнить тип и цвет, а также необходимые комплектующие материалы.

Взам. инв. №

Подп. и дата

Инв. № подл.

Изм.	Кол.уч.	Лист	№док.	Подп.	Дата
Разработал		Захарова			06.25
Проверил		Паршукова			06.25
Н. контроль		Кнауб			06.25

П54-04-01-1-23 - АР

Многоквартирные многоэтажные дома с объектами обслуживания жилой застройки, автостоянки и трансформаторные подстанции по ул. Нарымская в Железнодорожном районе г. Новосибирска

Многоквартирный дом №1. Блок-секция №1 (по ГП) с объектами обслуживания жилой застройки, с автостоянкой в осях И/П-Р/2-10 и трансформаторной подстанцией - I Этап строительства многоквартирных многоэтажных домов с объектами обслуживания жилой застройки, автостоянками и трансформаторными подстанциями по ул. Нарымская в Железнодорожном районе г. Новосибирска

Стадия	Лист	Листов
Р	54	

Спецификация элементов заполнения проемов (двери) 11-26 этажа, кровли

ПРОЕКТНАЯ АРТЕЛЬ

Формат А2А

ОК-3 (ОК-3* - зеркально)

ОК-4 (ОК-4* - зеркально)

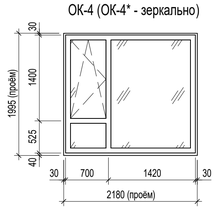

ОК-5 (ОК-5* - зеркально)

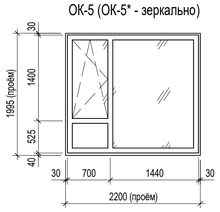

ОК-6 (ОК-6* - зеркально)

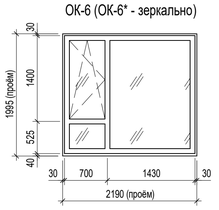

ОК-7

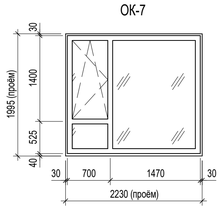

ОК-8 (ОК-8* - зеркально)

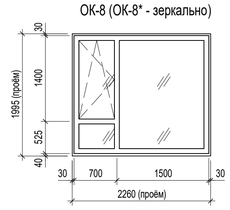

ОК-9

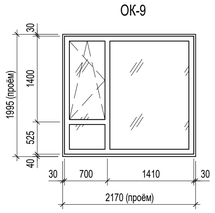

ОК-10/ ОК-10.1

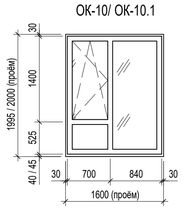

ОК-11/ ОК - 11.1

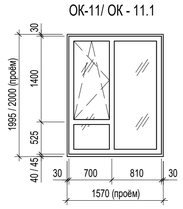

ОК-12

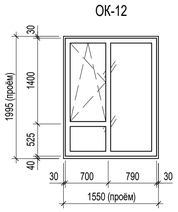

ОК-13

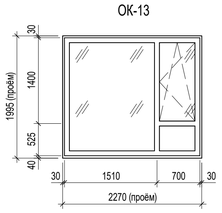

ОК-14 (ОК-14* - зеркально)

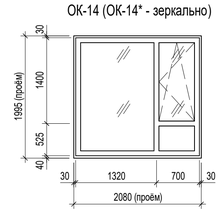

ОК-15

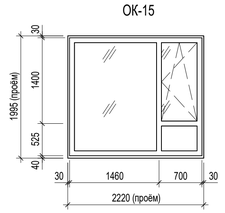

ОК-16

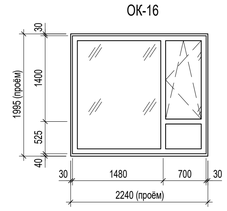

ОК-17

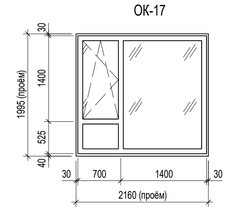

ОК-18/ ОК-18.1

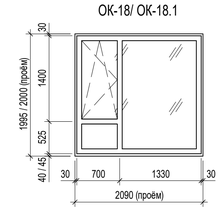

ОК-19

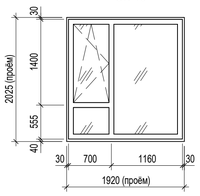

ОК-19*/ ОК-19.1*

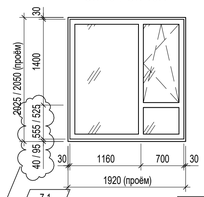

7.1

ОК-20 (ОК-20* - зеркально)

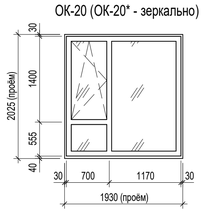

ОК-21 (ОК-21* - зеркально)/ ОК-21.1

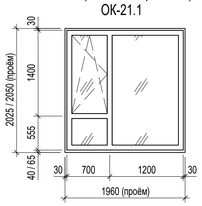

ОК-22 (ОК-22* - зеркально)

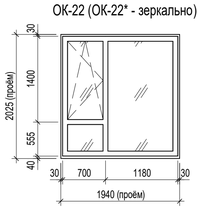

ОК-23/ ОК-23.1

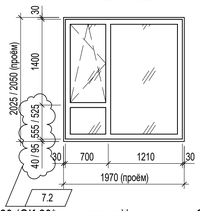

7.2

ОК-24 (ОК-24* - зеркально)

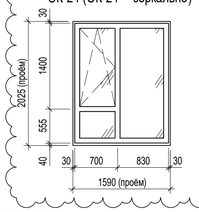

ОК-24.1/ 24.1*

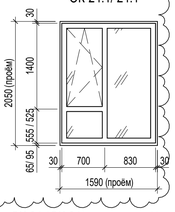

7.3

ОК-25 (ОК-25* - зеркально)

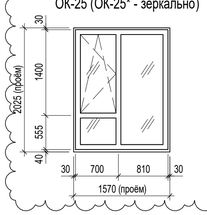

ОК-25.1/ ОК-25.1*

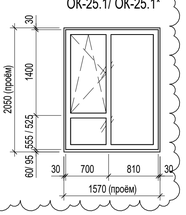

7.4

ОК-26 (ОК-26* - зеркально)/ ОК-26.1

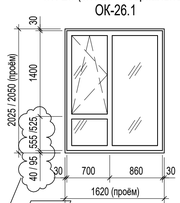

7.5

ОК-27 (ОК-27* - зеркально)/ ОК-27.1

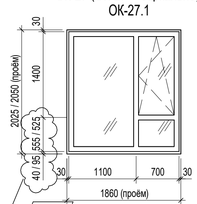

7.6

ОК-28 (ОК-28* - зеркально)/ ОК-28.1

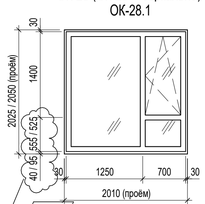

7.7

ОК-29 (ОК-29* - зеркально)/ ОК-29.1

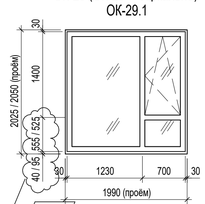

7.8

ОК-30 (ОК-30* - зеркально)/ ОК-30.1

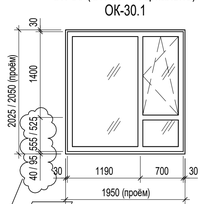

7.9

ОК-31 (ОК-31* - зеркально)/ ОК-31.1

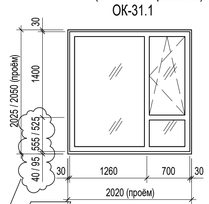

7.10

ОК-32 (ОК-32* - зеркально)/ ОК-32.1

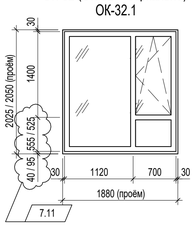

7.11

ОК-33

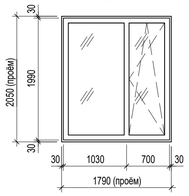

ОК-34

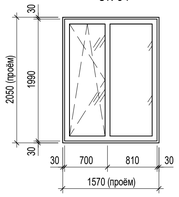

ОК-35

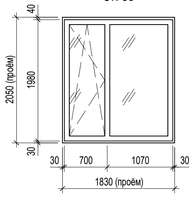

ОК-36

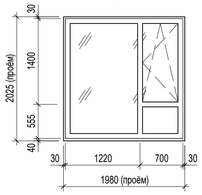

ОК-37

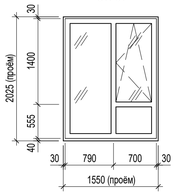

ОК-38 (ОК-38* - зеркально)

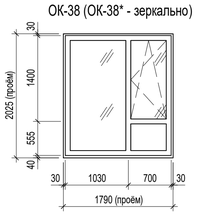

ОК-39 (ОК-39* - зеркально)

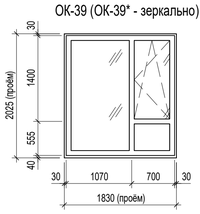

ОК-40

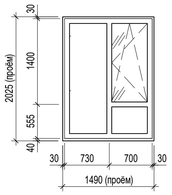

Спецификация элементов заполнения оконных проемов 3-10 этажа

Марка	Обозначение	Наименование	Кол. по эт.								Кол.	Масса ед., кг	Примечание
			3	4	5	6	7	8	9	10			
ОК-3	ГОСТ 30674-2023	ОП ОСП 1995х2210	4	4	4	4	4	4	4	4	32		
ОК-3*	ГОСТ 30674-2023	ОП ОСП 1995х2210	1	1	1	1	1	1	1	1	8		
ОК-4	ГОСТ 30674-2023	ОП ОСП 1995х2180	1	2	2	2	2	2	2	2	15		
ОК-4*	ГОСТ 30674-2023	ОП ОСП 1995х2180	2	2	2	2	2	2	2	2	16		
ОК-5	ГОСТ 30674-2023	ОП ОСП 1995х2200	2	2	2	2	2	2	2	2	16		
ОК-5*	ГОСТ 30674-2023	ОП ОСП 1995х2200	1	1	1	1	1	1	1	1	8		
ОК-6	ГОСТ 30674-2023	ОП ОСП 1995х2190	1	1	1	1	1	1	1	1	8		
ОК-6*	ГОСТ 30674-2023	ОП ОСП 1995х2190	1	1	1	1	1	1	1	1	8		
ОК-7	ГОСТ 30674-2023	ОП ОСП 1995х2230	1	1	1	1	1	1	1	1	8		
ОК-8	ГОСТ 30674-2023	ОП ОСП 1995х2260	2	2	2	2	2	2	2	2	16		
ОК-8*	ГОСТ 30674-2023	ОП ОСП 1995х2260	1	1	1	1	1	1	1	1	8		
ОК-9	ГОСТ 30674-2023	ОП ОСП 1995х2170	1	1	1	1	1	1	1	1	8		
ОК-10	ГОСТ 30674-2023	ОП ОСП 1995х1600	1	2	2	2	2	2	2	2	15		
ОК-10.1	ГОСТ 30674-2023	ОП ОСП 2000х1600	1	0	0	0	0	0	0	0	1		
ОК-11	ГОСТ 30674-2023	ОП ОСП 1995х1570	0	2	2	2	2	2	2	2	14		
ОК-11.1	ГОСТ 30674-2023	ОП ОСП 2000х1570	2	0	0	0	0	0	0	0	2		
ОК-12	ГОСТ 30674-2023	ОП ОСП 1995х1550	2	2	2	2	2	2	2	2	16		
ОК-13	ГОСТ 30674-2023	ОП ОСП 1995х2270	1	1	1	1	1	1	1	1	8		
ОК-14	ГОСТ 30674-2023	ОП ОСП 1995х2080	1	1	1	1	1	1	1	1	8		
ОК-14*	ГОСТ 30674-2023	ОП ОСП 1995х2080	1	1	1	1	1	1	1	1	8		
ОК-15	ГОСТ 30674-2023	ОП ОСП 1995х2220	1	1	1	1	1	1	1	1	8		
ОК-16	ГОСТ 30674-2023	ОП ОСП 1995х2240	1	1	1	1	1	1	1	1	8		
ОК-17	ГОСТ 30674-2023	ОП ОСП 1995х2160	1	1	1	1	1	1	1	1	8		
ОК-18	ГОСТ 30674-2023	ОП ОСП 1995х2090	0	1	1	1	1	1	1	1	7		
ОК-18.1	ГОСТ 30674-2023	ОП ОСП 2000х2090	1	0	0	0	0	0	0	0	1		

Спецификация элементов заполнения оконных проемов 11-17 этажа

Марка	Обозначение	Наименование	Кол. по эт.							Кол.	Масса ед., кг	Примечание
			11	12	13	14	15	16	17			
ОК-19	ГОСТ 30674-2023	ОП ОСП 2025х1920	1	2	1	2	1	2	1	10		
ОК-19*	ГОСТ 30674-2023	ОП ОСП 2025х1920	0	0	2	0	2	0	2	6		
ОК-19.1*	ГОСТ 30674-2023	ОП ОСП 2050х1920	2	0	0	0	0	0	0	2		
ОК-20	ГОСТ 30674-2023	ОП ОСП 2025х1930	2	0	2	0	2	0	2	8		
ОК-20*	ГОСТ 30674-2023	ОП ОСП 2025х1930	0	2	0	2	0	2	0	6		
ОК-21	ГОСТ 30674-2023	ОП ОСП 2025х1960	4	0	5	0	5	0	5	19		
ОК-21*	ГОСТ 30674-2023	ОП ОСП 2025х1960	0	5	0	5	0	5	0	15		
ОК-21.1	ГОСТ 30674-2023	ОП ОСП 2050х1960	1	0	0	0	0	0	0	1		
ОК-22	ГОСТ 30674-2023	ОП ОСП 2025х1940	1	0	1	0	1	0	1	4		
ОК-22*	ГОСТ 30674-2023	ОП ОСП 2025х1940	0	1	0	1	0	1	0	3		
ОК-23	ГОСТ 30674-2023	ОП ОСП 2025х1970	0	0	1	0	1	0	1	3		
ОК-23.1	ГОСТ 30674-2023	ОП ОСП 2050х1970	1	0	0	0	0	0	0	1		
ОК-24	ГОСТ 30674-2023	ОП ОСП 2025х1590	0	0	4	0	4	0	4	12		
ОК-24*	ГОСТ 30674-2023	ОП ОСП 2025х1590	0	2	0	2	0	2	0	6		
ОК-24.1	ГОСТ 30674-2023	ОП ОСП 2050х1590	1	0	0	0	0	0	0	1		
ОК-24.1*	ГОСТ 30674-2023	ОП ОСП 2050х1590	3	0	0	0	0	0	0	3		
ОК-25	ГОСТ 30674-2023	ОП ОСП 2025х1570	0	0	5	0	5	0	5	15		7.12
ОК-25*	ГОСТ 30674-2023	ОП ОСП 2025х1570	0	4	0	4	0	4	0	12		
ОК-25.1	ГОСТ 30674-2023	ОП ОСП 2050х1570	2	0	0	0	0	0	0	2		
ОК-25.1*	ГОСТ 30674-2023	ОП ОСП 2050х1570	2	0	0	0	0	0	0	2		
ОК-26	ГОСТ 30674-2023	ОП ОСП 2025х1620	0	0	1	0	1	0	1	3		
ОК-26*	ГОСТ 30674-2023	ОП ОСП 2025х1620	0	1	0	1	0	1	0	3		
ОК-26.1	ГОСТ 30674-2023	ОП ОСП 2050х1620	1	0	0	0	0	0	0	1		
ОК-27	ГОСТ 30674-2023	ОП ОСП 2025х1860	0	0	1	0	1	0	1	3		
ОК-27*	ГОСТ 30674-2023	ОП ОСП 2025х1860	0	1	0	1	0	1	0	3		
ОК-27.1	ГОСТ 30674-2023	ОП ОСП 2050х1860	1	0	0	0	0	0	0	1		
ОК-28	ГОСТ 30674-2023	ОП ОСП 2025х2010	0	0	2	0	2	0	2	6		
ОК-28*	ГОСТ 30674-2023	ОП ОСП 2025х2010	0	2	0	2	0	2	0	6		
ОК-28.1	ГОСТ 30674-2023	ОП ОСП 2050х2010	2	0	0	0	0	0	0	2		
ОК-29	ГОСТ 30674-2023	ОП ОСП 2025х1990	0	0	2	0	2	0	2	6		
ОК-29*	ГОСТ 30674-2023	ОП ОСП 2025х1990	0	2	0	2	0	2	0	6		
ОК-29.1	ГОСТ 30674-2023	ОП ОСП 2050х1990	2	0	0	0	0	0	0	2		
ОК-30	ГОСТ 30674-2023	ОП ОСП 2025х1950	0	1	1	1	1	1	1	6		
ОК-30*	ГОСТ 30674-2023	ОП ОСП 2025х1950	0	1	0	1	0	1	0	3		
ОК-30.1	ГОСТ 30674-2023	ОП ОСП 2050х1950	1	0	0	0	0	0	0	1		
ОК-31	ГОСТ 30674-2023	ОП ОСП 2025х2020	0	0	1	0	1	0	1	3		
ОК-31*	ГОСТ 30674-2023	ОП ОСП 2025х2020	0	1	0	1	0	1	0	3		
ОК-31.1	ГОСТ 30674-2023	ОП ОСП 2050х2020	1	0	0	0	0	0	0	1		
ОК-32	ГОСТ 30674-2023	ОП ОСП 2025х1880	0	0	1	0	1	0	1	3		
ОК-32*	ГОСТ 30674-2023	ОП ОСП 2025х1880	0	1	0	1	0	1	0	3		
ОК-32.1	ГОСТ 30674-2023	ОП ОСП 2050х1880	1	0	0	0	0	0	0	1		
ОК-33	ГОСТ 30674-2023	БП ОСП 2050х1790	1	0	0	0	0	0	0	1		
ОК-34	ГОСТ 30674-2023	БП ОСП 2050х1570	1	0	0	0	0	0	0	1		
ОК-35	ГОСТ 30674-2023	БП ОСП 2050х1830	1	0	0	0	0	0	0	1		
ОК-36	ГОСТ 30674-2023	ОП ОСП 2025х1980	0	1	0	1	0	1	0	3		
ОК-37	ГОСТ 30674-2023	ОП ОСП 2025х1550	0	2	0	2	0	2	0	6		
ОК-38	ГОСТ 30674-2023	ОП ОСП 2025х1790	0	1	0	1	0	1	0	3		
ОК-38*	ГОСТ 30674-2023	ОП ОСП 2025х1790	0	0	1	0	1	0	1	3		
ОК-39	ГОСТ 30674-2023	ОП ОСП 2025х1830	0	1	0	1	0	1	0	3		
ОК-39*	ГОСТ 30674-2023	ОП ОСП 2025х1830	0	0	1	0	1	0	1	3		
ОК-40	ГОСТ 30674-2023	ОП ОСП 2025х1490	0	1	0	1	0	1	0	3		

ТЕХНИЧЕСКИЕ ТРЕБОВАНИЯ:

1. Общие указания см. л. 2.
2. Элементы замаркированы на чертежах отделочных планов этажей л. 41-46 и фасадах здания л. 28, 29. Маркировка изделий принята в соответствии с ГОСТ 23166-2021.
3. Схемы изделий даны со стороны фасада.
4. Размеры оконных блоков в спецификации даны по размерам проёмов, на схемах указаны рекомендуемые монтажные зазоры.
5. Оконные блоки предусмотрены из поливинилхлоридного(ПВХ) профиля по ГОСТ 30674-2023 с двухкамерным стеклопакетом из стекла с термопокрытием (приведенное сопротивление теплопередаче 0,732 м2*С/Вт), оснащенные системой микропроветривания
6. Глухие секции остекления до высоты 1200 мм от пола выполняются только с применением закалённого стекла по ГОСТ 30698 (класс защиты не ниже СМ4).
7. Размеры створок даны по оси профиля.
8. Профиль оконных блоков снаружи кашированный, цвет см.ведомость отделки фасадов.
9. Перед размещением заказа на изготовление оконных и балконных блоков необходимо уточнение всех натурных размеров в соответствии с конструктивными особенностями профиля, монтажными зазорами, а также уточнение высотных отметок.
10. Открывающиеся створки укомплектовать ручками, дополнительно оконные блоки должны быть укомплектованы замками безопасности в соответствии с ГОСТ 23166-2021 "Блоки оконные. Общие технические условия" п. 6.3.1.
11. Данный лист разработан в качестве задания фирме-изготовителю для детальной разработки изделий. Перед размещением заказа на изготовление проекта детальной разработки, фирме изготовителю уточнить формулы стеклопакетов, тип и цвет профилей, а также необходимые комплектующие материалы.

							П54-04-01-1-23 - АР
7	12	Изм.	55-26		04.26	Многоквартирные многоэтажные дома с объектами обслуживания жилой застройки, автостоянки и трансформаторные подстанции по ул. Нарымская в Железнодорожномрайоне г. Новосибирска	
4	-	Зам.	31-25		07.25		
Изм.	Кол.уч.	Лист	№док.	Подп.	Дата		
Разработал		Захарова			04.26	Многоквартирный дом №1. Блок-секция №1 (по ГП) с объектами обслуживания жилой застройки, с автостоянкой в осях 8Б/9-Л9 и трансформаторной подстанцией - I Этап строительства многоквартирных многоэтажных домов с объектами обслуживания жилой застройки, автостоянками и трансформаторными подстанциями по ул. Нарымская в Железнодорожном районе г. Новосибирска	Стадия: Р; Лист: 55; Листов:
Проверил		Паршукова			04.26		
Н. контроль		Кнауб			04.26	Спецификация элементов заполнения проемов (окна) 3-17 этажа	ПРОЕКТНАЯ АРТЕЛЬ

Взам. инв. №

Подп. и дата

Инв. № подл.

Формат А1А

ОК-41/ ОК-41.1
(зеркально ОК-41*/ ОК-41.1*)

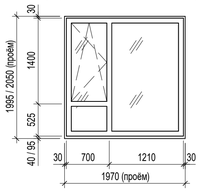

ОК-42/ ОК-42.1

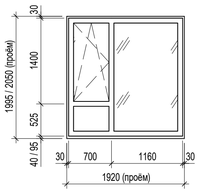

ОК-43/ ОК-43.1
(зеркально ОК-43*/ ОК-43.1*)

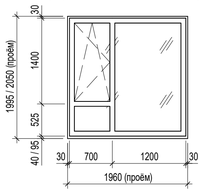

ОК-44

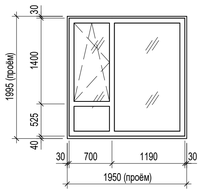

ОК-45/ ОК-45.1

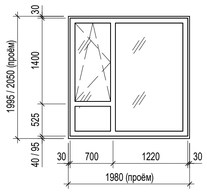

ОК-46

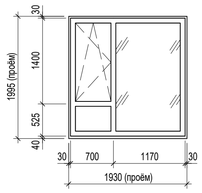

ОК-46*/ ОК-46.1*

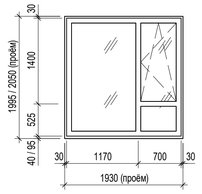

ОК-47/ ОК-47.1

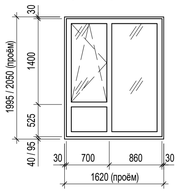

ОК-48/ ОК-48.1

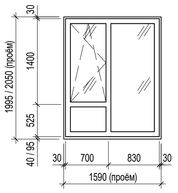

ОК-49

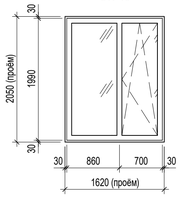

ОК-50

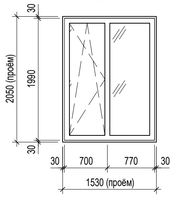

ОК-51/ ОК-51.1

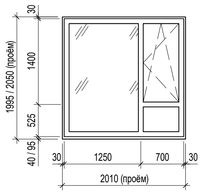

ОК-52/ ОК-52.1

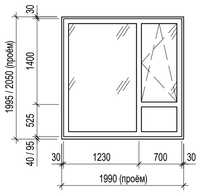

ОК-53/ ОК-53.1

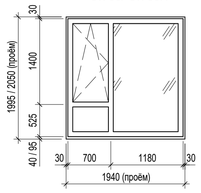

ОК-54/ ОК-54.1

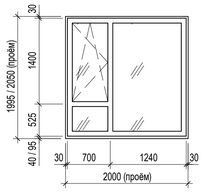

ОК-55

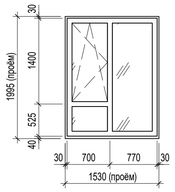

ОК-56 (ОК-56* - зеркально)

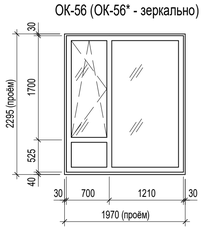

ОК-57

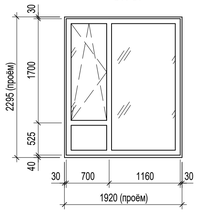

ОК-58 (ОК-58* - зеркально)

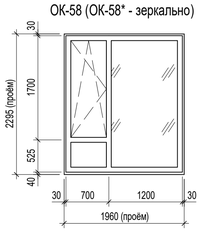

ОК-59

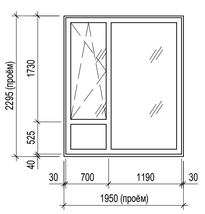

ОК-60

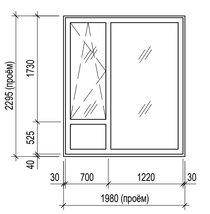

ОК-61 (ОК-61* - зеркально)

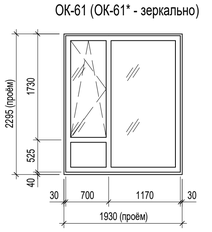

ОК-62

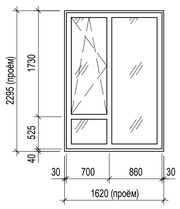

ОК-63

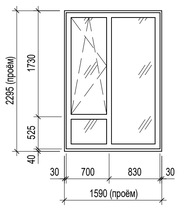

ОК-64

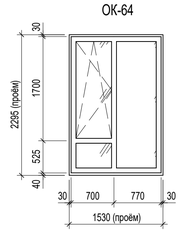

ОК-65

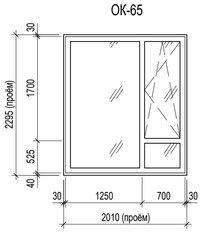

ОК-66

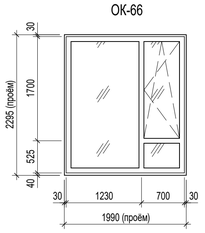

ОК-67

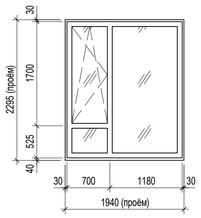

ОК-75

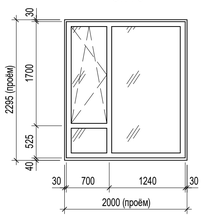

Спецификация элементов заполнения оконных проемов 18-25 этажа

Марка	Обозначение	Наименование	Кол. по эт.								Кол.	Масса ед., кг	Примечание
			18	19	20	21	22	23	24	25			
ОК-41	ГОСТ 30674-2023	ОП ОСП 1995х1970	0	2	2	2	2	2	2	0	12		
ОК-41*	ГОСТ 30674-2023	ОП ОСП 1995х1970	0	1	1	1	1	1	1	0	6		
ОК-41.1	ГОСТ 30674-2023	ОП ОСП 2050х1970	2	0	0	0	0	0	0	0	2		
ОК-41.1*	ГОСТ 30674-2023	ОП ОСП 2050х1970	1	0	0	0	0	0	0	0	1		
ОК-42	ГОСТ 30674-2023	ОП ОСП 1995х1920	0	1	1	1	1	1	1	0	6		
ОК-42.1	ГОСТ 30674-2023	ОП ОСП 2050х1920	1	0	0	0	0	0	0	0	1		
ОК-43	ГОСТ 30674-2023	ОП ОСП 1995х1960	4	5	5	5	5	5	5	0	34		
ОК-43*	ГОСТ 30674-2023	ОП ОСП 1995х1960	0	5	5	5	5	5	5	0	30		
ОК-43.1	ГОСТ 30674-2023	ОП ОСП 2050х1960	1	0	0	0	0	0	0	0	1		
ОК-43.1*	ГОСТ 30674-2023	ОП ОСП 2050х1960	5	0	0	0	0	0	0	0	5		
ОК-44	ГОСТ 30674-2023	ОП ОСП 1995х1950	2	2	2	2	2	2	2	0	14		
ОК-45	ГОСТ 30674-2023	ОП ОСП 1995х1980	1	2	2	2	2	2	2	0	13		
ОК-45.1	ГОСТ 30674-2023	ОП ОСП 2050х1980	1	0	0	0	0	0	0	0	1		
ОК-46	ГОСТ 30674-2023	ОП ОСП 1995х1930	1	1	1	1	1	1	1	0	7		
ОК-46*	ГОСТ 30674-2023	ОП ОСП 1995х1930	0	1	1	1	1	1	1	0	6		
ОК-46.1*	ГОСТ 30674-2023	ОП ОСП 2050х1930	1	0	0	0	0	0	0	0	1		
ОК-47	ГОСТ 30674-2023	ОП ОСП 1995х1620	0	2	2	2	2	2	2	0	12		
ОК-47.1	ГОСТ 30674-2023	ОП ОСП 2050х1620	1	0	0	0	0	0	0	0	1		
ОК-48	ГОСТ 30674-2023	ОП ОСП 1995х1590	0	3	3	3	3	3	3	0	18		
ОК-48.1	ГОСТ 30674-2023	ОП ОСП 2050х1590	3	0	0	0	0	0	0	0	3		
ОК-49	ГОСТ 30674-2023	БП ОСП 1620х2050	1	0	0	0	0	0	0	0	1		
ОК-50	ГОСТ 30674-2023	БП ОСП 1530х2050	1	0	0	0	0	0	0	0	1		
ОК-51	ГОСТ 30674-2023	ОП ОСП 1995х2010	0	1	1	1	1	1	1	0	6		
ОК-51.1	ГОСТ 30674-2023	ОП ОСП 2050х2010	1	0	0	0	0	0	0	0	1		
ОК-52	ГОСТ 30674-2023	ОП ОСП 1995х1990	0	2	2	2	2	2	2	0	12		
ОК-52.1	ГОСТ 30674-2023	ОП ОСП 2050х1990	2	0	0	0	0	0	0	0	2		
ОК-53	ГОСТ 30674-2023	ОП ОСП 1995х1940	0	2	2	2	2	2	2	0	12		
ОК-53.1	ГОСТ 30674-2023	ОП ОСП 2050х1940	2	0	0	0	0	0	0	0	2		
ОК-54	ГОСТ 30674-2023	ОП ОСП 1995х2000	0	1	1	1	1	1	1	0	6		
ОК-54.1	ГОСТ 30674-2023	ОП ОСП 2050х2000	1	0	0	0	0	0	0	0	1		
ОК-55	ГОСТ 30674-2023	ОП ОСП 1995х1530	0	1	1	1	1	1	1	0	6		
ОК-56	ГОСТ 21519-2022	ОА ОСП 2295х1970	0	0	0	0	0	0	0	2	2		
ОК-56*	ГОСТ 21519-2022	ОА ОСП 2295х1970	0	0	0	0	0	0	0	1	1		
ОК-57	ГОСТ 21519-2022	ОА ОСП 2295х1920	0	0	0	0	0	0	0	1	1		
ОК-58	ГОСТ 21519-2022	ОА ОСП 2295х1960	0	0	0	0	0	0	0	5	5		
ОК-58*	ГОСТ 21519-2022	ОА ОСП 2295х1960	0	0	0	0	0	0	0	5	5		
ОК-59	ГОСТ 21519-2022	ОА ОСП 2295х1950	0	0	0	0	0	0	0	2	2		
ОК-60	ГОСТ 21519-2022	ОА ОСП 2295х1980	0	0	0	0	0	0	0	2	2		
ОК-61	ГОСТ 21519-2022	ОА ОСП 2295х1930	0	0	0	0	0	0	0	1	1		
ОК-61*	ГОСТ 21519-2022	ОА ОСП 2295х1930	0	0	0	0	0	0	0	1	1		
ОК-62	ГОСТ 21519-2022	ОА ОСП 2295х1620	0	0	0	0	0	0	0	2	2		
ОК-63	ГОСТ 21519-2022	ОА ОСП 2295х1590	0	0	0	0	0	0	0	3	3		
ОК-64	ГОСТ 21519-2022	ОА ОСП 2295х1530	0	0	0	0	0	0	0	1	1		
ОК-65	ГОСТ 21519-2022	ОА ОСП 2295х2010	0	0	0	0	0	0	0	1	1		
ОК-66	ГОСТ 21519-2022	ОА ОСП 2295х1990	0	0	0	0	0	0	0	2	2		
ОК-67	ГОСТ 21519-2022	ОА ОСП 2295х1940	0	0	0	0	0	0	0	2	2		
ОК-68	ГОСТ 21519-2022	ОА ОСП 2295х2000	0	0	0	0	0	0	0	1	1		

ТЕХНИЧЕСКИЕ ТРЕБОВАНИЯ:

1. Общие указания см. л. 2.
2. Элементы замаркированы на чертежах отделочных планов этажей л. 47-51 и фасадах здания л. 28, 29. Маркировка изделий принята в соответствии с ГОСТ 23166-2021.
3. Схемы изделий даны со стороны фасада.
4. Размеры оконных блоков в спецификации даны по размерам проемов, на схемах указаны рекомендуемые монтажные зазоры.
5. Оконные блоки предусмотрены из поливинилхлоридного(ПВХ) профиля по ГОСТ 30674-2023 с двухкамерным стеклопакетом из стекла с термопокрытием (приведенное сопротивление теплопередаче 0,732 м2°С/Вт), оснащенные системой микропроветривания
6. Оконные блоки 25 этажа предусмотрены из алюминиевого профиля по ГОСТ 21519-2022 с двухкамерным стеклопакетом из стекла с термопокрытием (приведенное сопротивление теплопередаче 0,732 м2°С/Вт), оснащенные системой микропроветривания
7. Глухие секции остекления до высоты 1200 мм от пола выполняются только с применением закалённого стекла по ГОСТ 30698 (класс защиты не ниже СМ4).
8. Размеры створок даны по оси профиля.
9 Профиль оконных блоков снаружи кашированный, цвет см.ведомость отделки фасадов.
10. Перед размещением заказа на изготовление оконных и балконных блоков необходимо уточнение всех натурных размеров в соответствии с конструктивными особенностями профиля, монтажными зазорами, а также уточнение высотных отметок.
11. Открывающиеся створки укомплектовать ручками, дополнительно оконные блоки должны быть укомплектованы замками безопасности в соответствии с ГОСТ 23166-2021 "Блоки оконные. Общие технические условия" п. 6.3.1.
12. Данный лист разработан в качестве задания фирме-изготовителю для детальной разработки изделий. Перед размещением заказа на изготовление проекта детальной разработки, фирме изготовителю уточнить формулы стеклопакетов, тип и цвет профилей, а также необходимые комплектующие материалы.

						П54-04-01-1-23 - АР	
5	-	Зам.	62-25		10.25	Многоквартирные многоэтажные дома с объектами обслуживания жилой застройки, автостоянки и трансформаторные подстанции по ул. Нарымская в Железнодорожномрайоне г. Новосибирска	
Изм.	Кол.уч.	Лист	№док.	Подп.	Дата		
Разработал		Захарова			02.26	Многоквартирный дом №1. Блок-секция №1 (по ГП) с объектами обслуживания жилой застройки, с автостоянкой в осях И/П-Р2-/9 и трансформаторной подстанцией - I Этап строительства многоквартирных многоэтажных домов с объектами обслуживания жилой застройки, автостоянками и трансформаторными подстанциями по ул. Нарымская в Железнодорожном районе г. Новосибирска	Стадия: Р; Лист: 56; Листов:
Проверил		Паршукова			02.26		
Н. контроль		Кнауб			02.26	Спецификация элементов заполнения проемов (окна) 18-25 этажа	ПРОЕКТНАЯ АРТЕЛЬ

Взам. инв. №
Подп. и дата
Инв. № подл.

Формат А1А

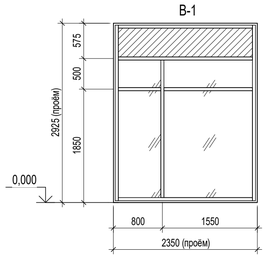

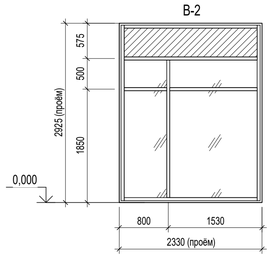

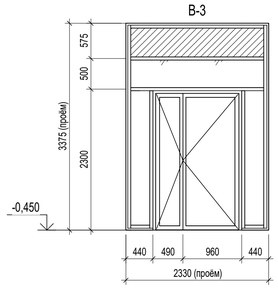

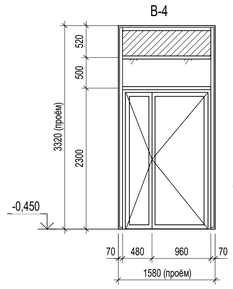

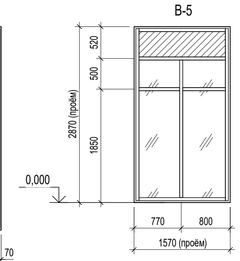

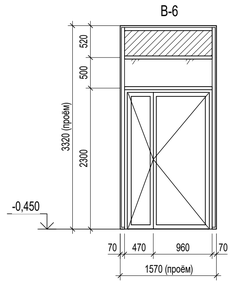

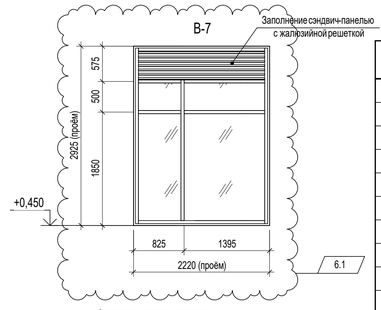

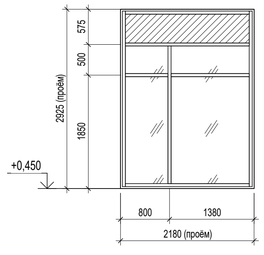

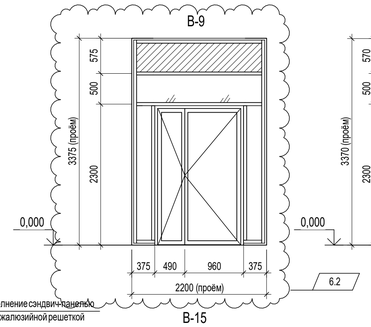

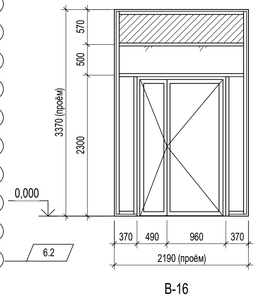

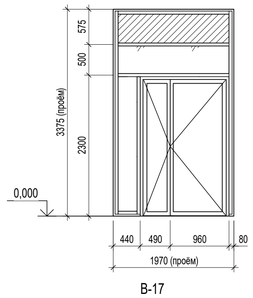

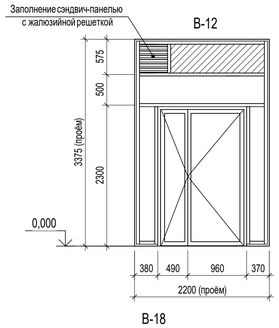

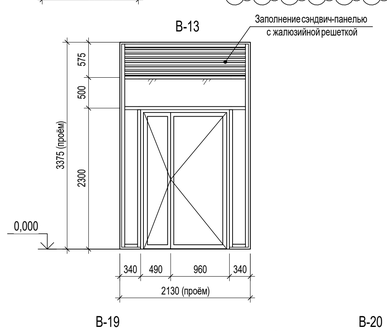

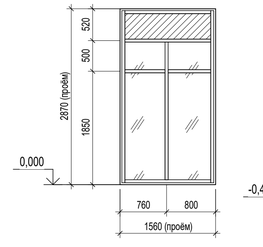

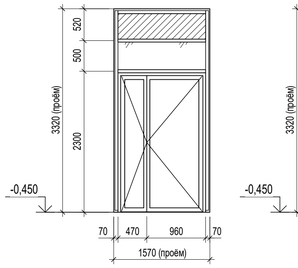

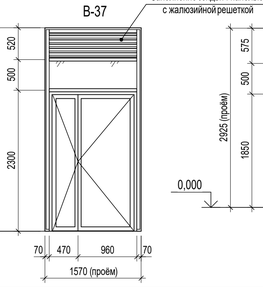

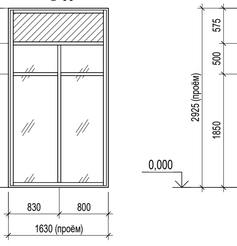

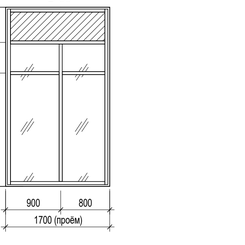

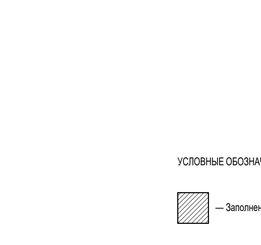

Спецификация витражей на отм. -0,450, 0,000 (1 этажа)

Марка	Обозначение	Наименование	Кол.	Масса ед., кг	Примечание
В-1	ТУ производителя	Витраж из алюминиевого профиля 2350х2925(h)	2		
В-2	ТУ производителя	Витраж из алюминиевого профиля 2330х2925(h)	1		
В-3	ТУ производителя	Витраж из алюминиевого профиля 2330х3375(h)	1		
В-4	ТУ производителя	Витраж из алюминиевого профиля 1580х3320(h)	1		
В-5	ТУ производителя	Витраж из алюминиевого профиля 1570х2870(h)	1		
В-6	ТУ производителя	Витраж из алюминиевого профиля 1570х3320(h)	1		
В-7	ТУ производителя	Витраж из алюминиевого профиля 2220х2925(h)	1		
В-8	ТУ производителя	Витраж из алюминиевого профиля 2180х2925(h)	1	6.3	
В-9	ТУ производителя	Витраж из алюминиевого профиля 2200х3375(h)	1		
В-10	ТУ производителя	Витраж из алюминиевого профиля 2190х3370(h)	1		
В-11	ТУ производителя	Витраж из алюминиевого профиля 1970х3375(h)	1		
В-12	ТУ производителя	Витраж из алюминиевого профиля 2200х3375(h)	1		
В-13	ТУ производителя	Витраж из алюминиевого профиля 2130х3375(h)	1		
В-14	ТУ производителя	Витраж из алюминиевого профиля 2130х3375(h)	1		
В-15	ТУ производителя	Витраж из алюминиевого профиля 2200х2925(h)	1		
В-16	ТУ производителя	Витраж из алюминиевого профиля 2180х2925(h)	1		
В-17	ТУ производителя	Витраж из алюминиевого профиля 1830х2925(h)	1		
В-18	ТУ производителя	Витраж из алюминиевого профиля 1820х3375(h)	1		
В-19	ТУ производителя	Витраж из алюминиевого профиля 1950х3375(h)	1		
В-20	ТУ производителя	Витраж из алюминиевого профиля 2130х2920(h)	1		
В-21	ТУ производителя	Витраж из алюминиевого профиля 2130х3375(h)	1		
В-22	ТУ производителя	Витраж из алюминиевого профиля 1720х3375(h)	1		
В-23	ТУ производителя	Витраж из алюминиевого профиля 1660х3375(h)	1		
В-24	ТУ производителя	Витраж из алюминиевого профиля 2200х3375(h)	1		
В-25	ТУ производителя	Витраж из алюминиевого профиля 2180х3375(h)	1		
В-26	ТУ производителя	Витраж из алюминиевого профиля 2220х2925(h)	1		
В-27	ТУ производителя	Витраж из алюминиевого профиля 2240х2925(h)	1		
В-28	ТУ производителя	Витраж из алюминиевого профиля 2190х2925(h)	1		
В-29	ТУ производителя	Витраж из алюминиевого профиля 2210х3375(h)	1		
В-30	ТУ производителя	Витраж из алюминиевого профиля 1830х2870(h)	1		
В-31	ТУ производителя	Витраж из алюминиевого профиля 1830х2420(h)	1		
В-32	ТУ производителя	Витраж из алюминиевого профиля 1840х2870(h) в противопожарномисполнении (Е 30)	1		
В-33	ТУ производителя	Витраж из алюминиевого профиля 1700х2925(h) в противопожарномисполнении (Е 30)	1		
В-34	ТУ производителя	Витраж из алюминиевого профиля 1630х3375(h)	1		
В-35	ТУ производителя	Витраж из алюминиевого профиля 1560х2870(h)	1		
В-36	ТУ производителя	Витраж из алюминиевого профиля 1570х3320(h)	1		
В-37	ТУ производителя	Витраж из алюминиевого профиля 1570х3320(h)	1		
В-38	ТУ производителя	Витраж из алюминиевого профиля 1630х2925(h)	1		
В-39	ТУ производителя	Витраж из алюминиевого профиля 1700х2925(h)	1		

ТЕХНИЧЕСКИЕ ТРЕБОВАНИЯ:

1. Общие указания см. л. 2.
2. Элементы замаркированы на отделочном плане 1 этажа см. л. 39 и фасадах здания см. л. 28, 29.
3. Перед размещением заказа на выполнение витражей сделать контрольные замеры проемов.
4. Схемы остекления витражей даны со стороны фасада.
5. Витражи выполнять из алюминиевого профиля по ТУ производителя.
6. Размеры витражей даны в спецификации по размерам проемов, на схемах монтажные зазоры не указаны.
7. Профиль витражей снаружи кашированный, цвет см.ведомость отделки фасадов.

УСЛОВНЫЕ ОБОЗНАЧЕНИЯ:

— Заполнение (стемалит)

6	3	Изм.	42-26		03.26	П54-04-01-1-23 - АР
5	-	Зам.	62-25		10.25	Многоквартирные многоэтажные дома с объектами обслуживания жилой застройки, автостоянки и трансформаторные подстанции по ул. Нарымская в Железнодорожномрайоне г. Новосибирска
4	-	Зам.	31-25		07.25	
Изм.	Кол.уч.	Лист	№док.	Подп.	Дата	
Разработал		Захарова			04.26	Многоквартирный дом №1. Блок-секция №1 (по ГП) с объектами обслуживания жилой застройки, с автостоянкой в осях 8Б/Р-2/-Х9 и трансформаторной подстанцией - I Этап строительства многоквартирных многоэтажных домов с объектами обслуживания жилой застройки, автостоянками и трансформаторными подстанциями по ул. Нарымская в Железнодорожном районе г. Новосибирска
Проверил		Паршукова			04.26	
Н. контроль		Кнауб			04.26	Спецификация витражей наружных на отм. -0,450, 0,000 (1этажа)

Стадия	Лист	Листов
Р	57	

ПРОЕКТНАЯ АРТЕЛЬ

Взам. инв. № | Подп. и дата | Инв. № подл.

Формат А1А

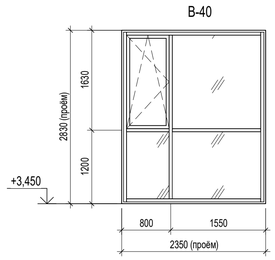

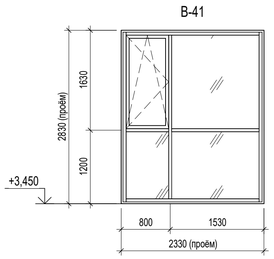

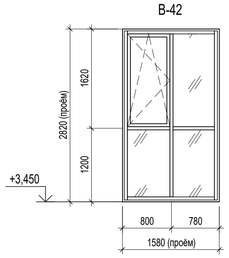

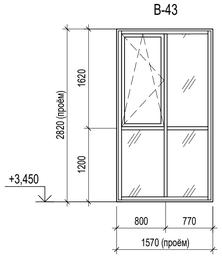

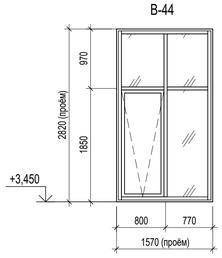

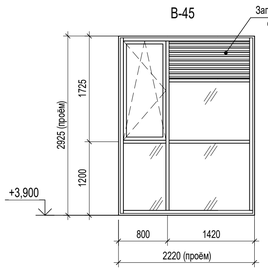

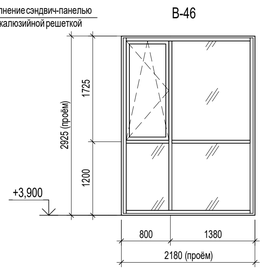

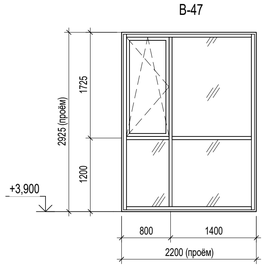

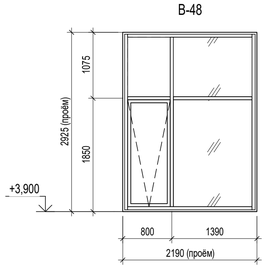

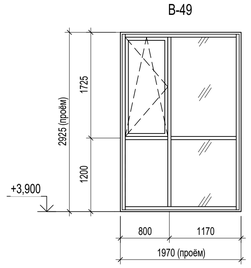

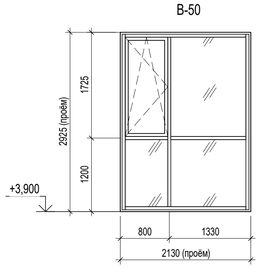

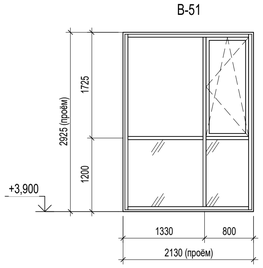

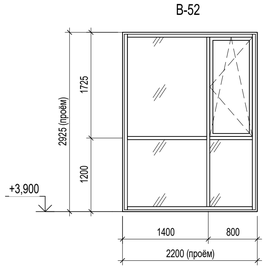

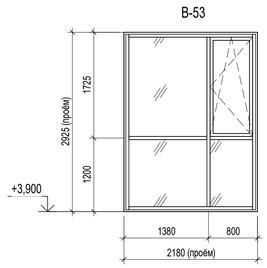

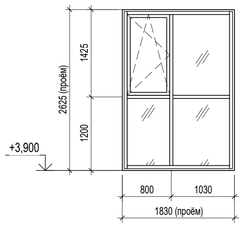

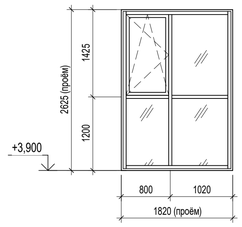

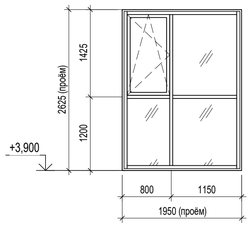

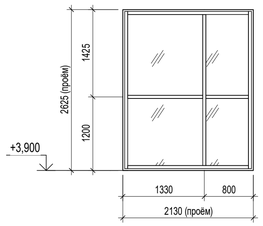

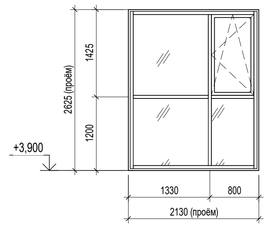

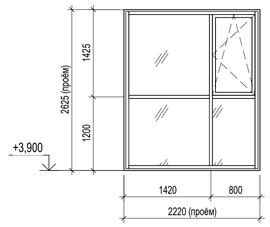

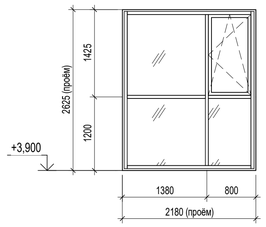

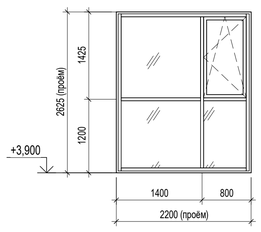

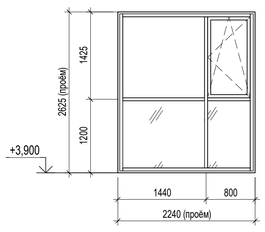

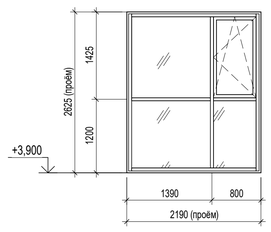

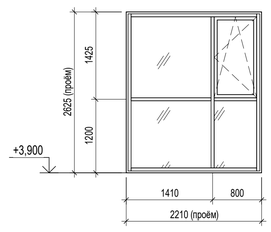

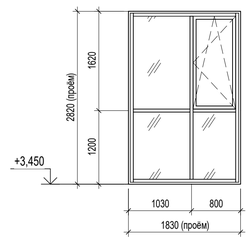

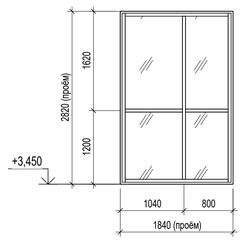

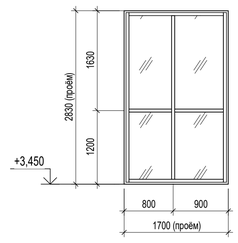

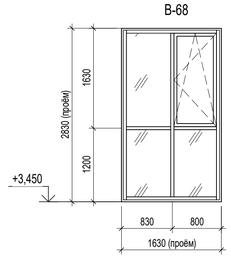

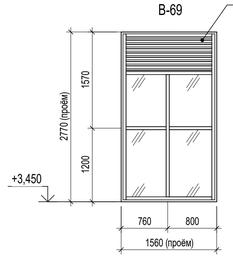

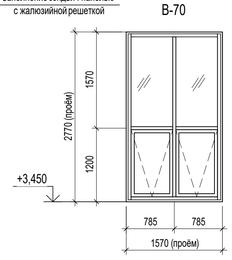

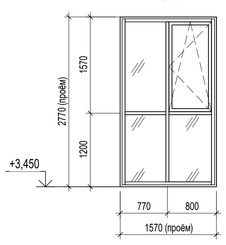

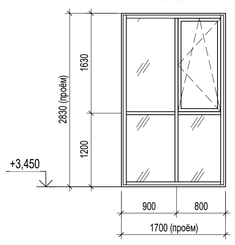

Спецификация витражей на отм. +3,450, +3,900 (2 этажа)

Марка	Обозначение	Наименование	Кол.	Масса ед., кг	Примечание
В-40	ТУ производителя	Витраж из алюминиевого профиля 2350х2830(h)	2		
В-41	ТУ производителя	Витраж из алюминиевого профиля 2330х2830(h)	2		
В-42	ТУ производителя	Витраж из алюминиевого профиля 1580х2820(h)	1		
В-43	ТУ производителя	Витраж из алюминиевого профиля 1570х2820(h)	1		
В-44	ТУ производителя	Витраж из алюминиевого профиля 1570х2820(h)	1		
В-45	ТУ производителя	Витраж из алюминиевого профиля 2220х2925(h)	1		
В-46	ТУ производителя	Витраж из алюминиевого профиля 2180х2925(h)	1		
В-47	ТУ производителя	Витраж из алюминиевого профиля 2200х2925(h)	2		
В-48	ТУ производителя	Витраж из алюминиевого профиля 2190х2925(h)	1		
В-49	ТУ производителя	Витраж из алюминиевого профиля 1970х2925(h)	1		
В-50	ТУ производителя	Витраж из алюминиевого профиля 2130х2925(h)	1		
В-51	ТУ производителя	Витраж из алюминиевого профиля 2130х2925(h)	1		
В-52	ТУ производителя	Витраж из алюминиевого профиля 2200х2925(h)	1		
В-53	ТУ производителя	Витраж из алюминиевого профиля 2180х2925(h)	1		
В-54	ТУ производителя	Витраж из алюминиевого профиля 1830х2625(h)	1		
В-55	ТУ производителя	Витраж из алюминиевого профиля 1820х2625(h)	1		
В-56	ТУ производителя	Витраж из алюминиевого профиля 1950х2625(h)	1		
В-57	ТУ производителя	Витраж из алюминиевого профиля 2130х2625(h)	1		
В-58	ТУ производителя	Витраж из алюминиевого профиля 2130х2625(h)	1		
В-59	ТУ производителя	Витраж из алюминиевого профиля 2220х2625(h)	2		
В-60	ТУ производителя	Витраж из алюминиевого профиля 2180х2625(h)	2		
В-61	ТУ производителя	Витраж из алюминиевого профиля 2200х2625(h)	1		
В-62	ТУ производителя	Витраж из алюминиевого профиля 2240х2625(h)	1		
В-63	ТУ производителя	Витраж из алюминиевого профиля 2190х2625(h)	1		
В-64	ТУ производителя	Витраж из алюминиевого профиля 2210х2625(h)	1		
В-65	ТУ производителя	Витраж из алюминиевого профиля 1830х2820(h)	2		
В-66	ТУ производителя	Витраж из алюминиевого профиля 1840х2820(h) в противопожарном исполнении (E 30)	1		
В-67	ТУ производителя	Витраж из алюминиевого профиля 1700х2830(h) в противопожарном исполнении (E 30)	1		
В-68	ТУ производителя	Витраж из алюминиевого профиля 1630х2830(h)	2		
В-69	ТУ производителя	Витраж из алюминиевого профиля 1560х2770(h)	1		
В-70	ТУ производителя	Витраж из алюминиевого профиля 1570х2770(h)	1		
В-71	ТУ производителя	Витраж из алюминиевого профиля 1570х2770(h)	1		
В-72	ТУ производителя	Витраж из алюминиевого профиля 1700х2830(h)	1		

ТЕХНИЧЕСКИЕ ТРЕБОВАНИЯ:

1. Общие указания см. л. 2.
2. Элементы замаркированы на отделочном плане 2 этажа см. л. 40 и фасадах здания см. л. 28, 29.
3. Перед размещением заказа на выполнение витражей сделать контрольные замеры проемов.
4. Схемы остекления витражей даны со стороны фасада.
5. Витражи выполнять из алюминиевого профиля по ТУ производителя.
6. Размеры витражей в спецификации даны по размерам проемов, на схемах монтажные зазоры не указаны.
7. Горизонтальные импосты витражей на высоте 1200 мм от пола должны быть рассчитаны на восприятие горизонтальных нагрузок не менее 0,3 кН/м.
8. Профиль витражей снаружи кашированный, цвет см.ведомость отделки фасадов.

						П54-04-01-1-23 - АР
5	-	Зам.	62-25		10.25	Многоквартирные многоэтажные дома с объектами обслуживания жилой застройки, автостоянки и трансформаторные подстанции по ул. Нарымская в Железнодорожном районе г. Новосибирска
4	-	Зам.	31-25		07.25	
Изм.	Кол.уч.	Лист	№док.	Подп.	Дата	
Разработал		Захарова			02.26	Многоквартирный дом №1. Блок-секция №1 (по ГП) с объектами обслуживания жилой застройки, с автостоянкой в осях Ж/Б-Р/2-/9 и трансформаторной подстанцией - I Этап строительства многоквартирных многоэтажных домов с объектами обслуживания жилой застройки, автостоянками и трансформаторными подстанциями по ул. Нарымская в Железнодорожном районе г. Новосибирска
Проверил		Паршукова			02.26	
Н. контроль		Кнауб			02.26	Спецификация витражей наружных на отм. +3,450, +3,900 (2этажа)

Стадия	Лист	Листов
Р	58	

ПРОЕКТНАЯ АРТЕЛЬ

Формат А1А

Взам. инв. №

Подп. и дата

Инв. № подл.

Спецификация витражей внутренних 1-25 этаж

Марка	Обозначение	Наименование	Кол. по эт.																							Кол.	Масса ед., кг.	Примечание
			1	2	3	4	5	6	7	8	9	10	11	12	13	14	15	16	17	18	19	20	21	22	23	24	25			
Вв-1	ТУ производителя	Витраж из алюминиевого профиля (3405 х 3620)	1	0	0	0	0	0	0	0	0	0	0	0	0	0	0	0	0	0	0	0	0	0	0	0	0	1		
Вв-2	ТУ производителя	Витраж из алюминиевого профиля (3000 х 3620)	1	0	0	0	0	0	0	0	0	0	0	0	0	0	0	0	0	0	0	0	0	0	0	0	0	1		
Вв-3	ТУ производителя	Витраж из алюминиевого профиля (1700 х 3620)	1	0	0	0	0	0	0	0	0	0	0	0	0	0	0	0	0	0	0	0	0	0	0	0	0	1		
Вв-4	ТУ производителя	Витраж из алюминиевого профиля (1600 х 2100)	1	0	0	0	0	0	0	0	0	0	0	0	0	0	0	0	0	0	0	0	0	0	0	0	0	1		
Вв-5	ТУ производителя	Витраж из алюминиевого профиля (2930 х 3620)	1	0	0	0	0	0	0	0	0	0	0	0	0	0	0	0	0	0	0	0	0	0	0	0	0	1		
Вв-6	ТУ производителя	Витраж из алюминиевого профиля (1600 х 3620)	1	0	0	0	0	0	0	0	0	0	0	0	0	0	0	0	0	0	0	0	0	0	0	0	0	1		
Вв-7	ТУ производителя	Витраж из алюминиевого профиля (2730 х 3620)	1	0	0	0	0	0	0	0	0	0	0	0	0	0	0	0	0	0	0	0	0	0	0	0	0	1		
Вв-8	ТУ производителя	Витраж из алюминиевого профиля (3350 х 2720)	0	0	1	1	1	1	1	0	0	0	0	0	0	0	0	0	0	0	0	0	0	0	0	0	0	7		
Вв-9	ТУ производителя	Витраж из алюминиевого профиля (3640 х 2720)	0	0	1	1	1	1	1	0	0	1	0	0	0	0	0	0	0	0	0	0	0	0	0	0	0	8		
Вв-10	ТУ производителя	Витраж из алюминиевого профиля (2630 х 2720)	0	0	1	1	1	1	1	0	0	1	1	1	1	1	1	1	1	0	0	0	0	0	0	0	0	15		
Вв-11	ТУ производителя	Витраж из алюминиевого профиля (3165 х 2720)	0	0	1	1	1	1	1	0	0	1	0	0	0	0	0	0	0	0	0	0	0	0	0	0	0	8		
Вв-12	ТУ производителя	Витраж из алюминиевого профиля (<вариант>* х 2720)	0	0	1	1	1	1	1	0	0	1	1	1	1	1	1	1	1	1	1	1	1	1	1	1	0	22		
Вв-13	ТУ производителя	Витраж из алюминиевого профиля (2785 х 2720)	0	0	1	1	1	1	1	0	0	1	1	1	1	1	1	1	1	1	1	1	1	1	1	1	0	22		
Вв-14	ТУ производителя	Витраж из алюминиевого профиля (2720 х 2720)	0	0	1	1	1	1	1	0	0	0	0	0	0	0	0	0	0	0	0	0	0	0	0	0	0	7		
Вв-15	ТУ производителя	Витраж из алюминиевого профиля (2710 х 2720)	0	0	0	0	0	0	0	0	0	1	0	0	0	0	0	0	0	0	0	0	0	0	0	0	0	1		
Вв-16	ТУ производителя	Витраж из алюминиевого профиля (1560 х 2720)	0	0	0	0	0	0	0	0	0	1	0	0	0	0	0	0	0	0	0	0	0	0	0	0	0	1		
Вв-17	ТУ производителя	Витраж из алюминиевого профиля (3330 х 2720)	0	0	0	0	0	0	0	0	0	0	0	0	0	0	0	0	0	1	1	1	1	1	1	1	0	7		
Вв-18	ТУ производителя	Витраж из алюминиевого профиля (3630 х 2720)	0	0	0	0	0	0	0	0	0	0	0	0	0	0	0	0	0	1	1	1	1	1	1	1	0	7		
Вв-19	ТУ производителя	Витраж из алюминиевого профиля (2620 х 2720)	0	0	0	0	0	0	0	0	0	0	0	0	0	0	0	0	0	1	1	1	1	1	1	1	0	7		
Вв-20	ТУ производителя	Витраж из алюминиевого профиля (3145 х 2720)	0	0	0	0	0	0	0	0	0	0	0	0	0	0	0	0	0	1	1	1	1	1	1	1	0	7		
Вв-21	ТУ производителя	Витраж из алюминиевого профиля (2870 х 2720)	0	0	0	0	0	0	0	0	0	0	0	0	0	0	0	0	0	1	1	1	1	1	1	1	0	7		
Вв-22	ТУ производителя	Витраж из алюминиевого профиля (3330 х 3020)	0	0	0	0	0	0	0	0	0	0	0	0	0	0	0	0	0	0	0	0	0	0	0	0	1	1		
Вв-23	ТУ производителя	Витраж из алюминиевого профиля (3630 х 3020)	0	0	0	0	0	0	0	0	0	0	0	0	0	0	0	0	0	0	0	0	0	0	0	0	1	1		
Вв-24	ТУ производителя	Витраж из алюминиевого профиля (2620 х 3020)	0	0	0	0	0	0	0	0	0	0	0	0	0	0	0	0	0	0	0	0	0	0	0	0	1	1		
Вв-25	ТУ производителя	Витраж из алюминиевого профиля (3145 х 3020)	0	0	0	0	0	0	0	0	0	0	0	0	0	0	0	0	0	0	0	0	0	0	0	0	1	1		
Вв-26	ТУ производителя	Витраж из алюминиевого профиля (2870 х 3020)	0	0	0	0	0	0	0	0	0	0	0	0	0	0	0	0	0	0	0	0	0	0	0	0	1	1		
Вв-27	ТУ производителя	Витраж из алюминиевого профиля (2785 х 3020)	0	0	0	0	0	0	0	0	0	0	0	0	0	0	0	0	0	0	0	0	0	0	0	0	1	1		
Вв-28	ТУ производителя	Витраж из алюминиевого профиля (2870 х 3020)	0	0	0	0	0	0	0	0	0	0	0	0	0	0	0	0	0	0	0	0	0	0	0	0	1	1		

Вв-1

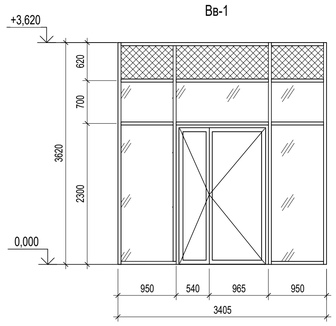

Вв-2

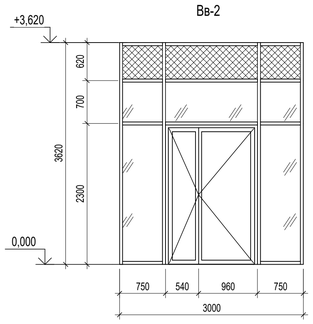

Вв-3

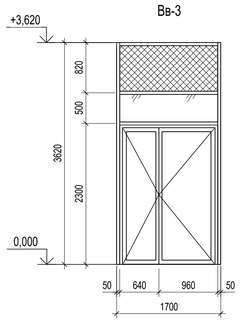

Вв-4

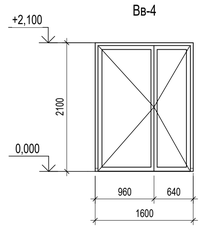

Вв-5

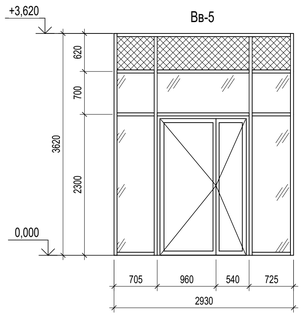

Вв-6

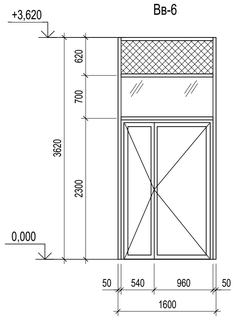

Вв-7

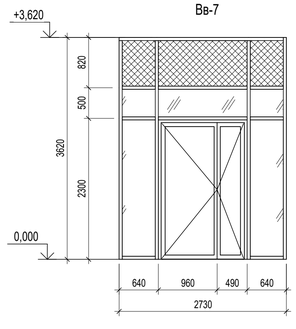

Вв-8

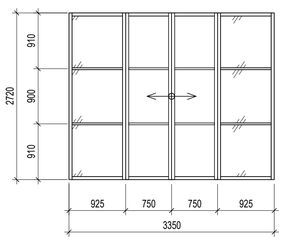

Вв-9

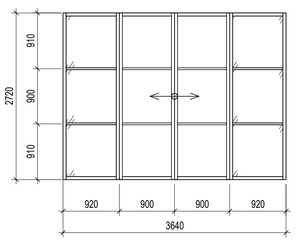

Вв-10

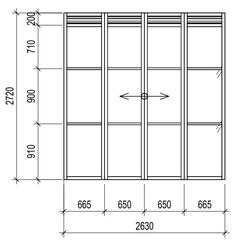

Вв-11

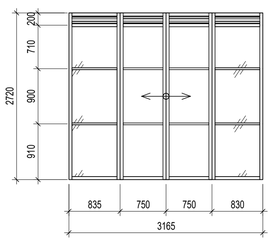

Вв-12

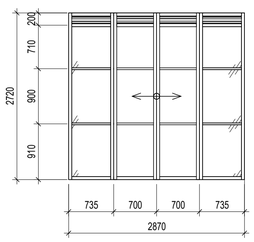

Вв-13

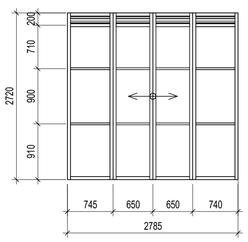

Вв-14

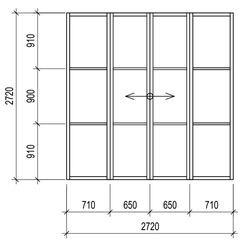

Вв-15

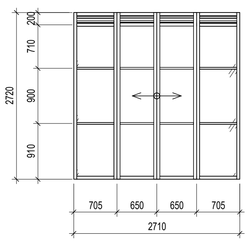

Вв-16

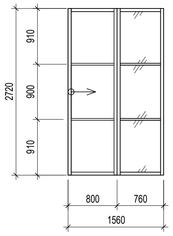

Вв-17

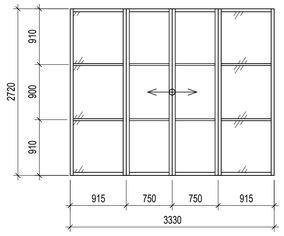

Вв-18

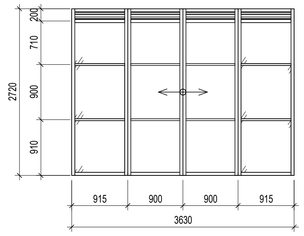

Вв-19

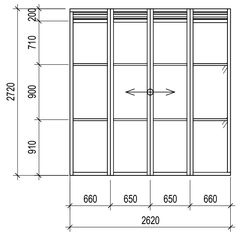

Вв-20

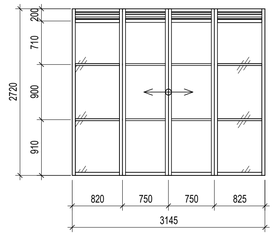

Вв-21

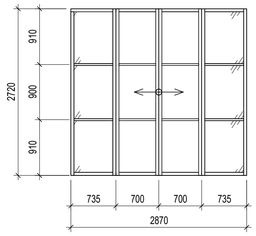

Вв-22

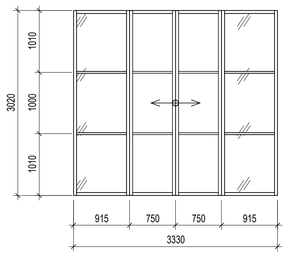

Вв-23

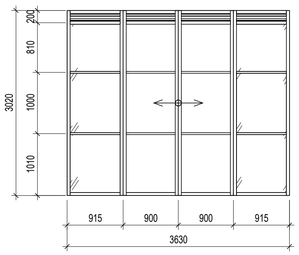

Вв-24

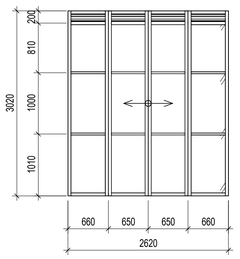

Вв-25

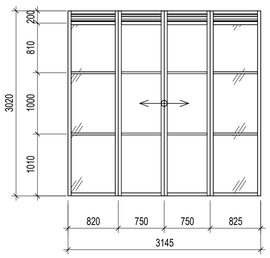

Вв-26

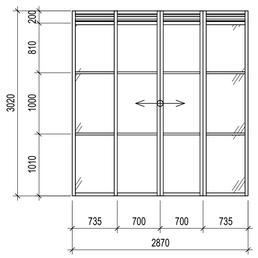

Вв-27

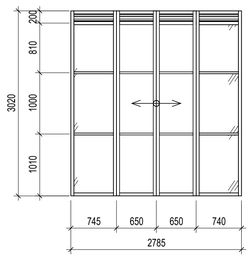

Вв-28

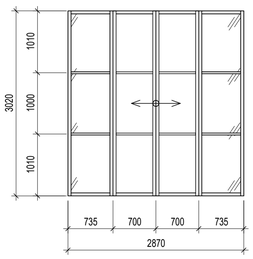

ТЕХНИЧЕСКИЕ ТРЕБОВАНИЯ:

1. Общие указания см. л. 2.
2. Элементы замаркированы на отделочных планах 1-25 этажей см. л. 39-51.
3. Перед размещением заказа на изготовление изделий необходимо уточнение всех натурных размеров в соответствии с конструктивными особенностями профиля, монтажными зазорами, а также уточнение высотных отметок.
4. Схемы остекления витражей даны со стороны открывания дверей.
5. Профиль витражей кашированный, цвет по RAL 7024 (графитовый серый), возможна замена цвета, согласно каталогам заводов-изготовителей, по согласованию с Заказчиком.
6. Данный лист разработан в качестве задания фирме-изготовителю для детальной разработки изделий. Перед размещением заказа на изготовление проекта детальной разработки, фирме изготовителю уточнить формулы стеклопакетов, тип и цвет профилей, а также необходимые комплектующие материалы.

						П54-04-01-1-23 - АР
5	-	Зам.	62-25		10.25	Многоквартирные многоэтажные дома с объектами обслуживания жилой застройки, автостоянки и трансформаторные подстанции по ул. Нарымская в Железнодорожномрайоне г. Новосибирска
Изм.	Кол.уч.	Лист	№док.	Подп.	Дата	
Разработал		Захарова			02.26	Многоквартирный дом №1. Блок-секция №1 (по ГП) с объектами обслуживания жилой застройки, с автостоянкой в осях 8Б/9-Р2-Х9 и трансформаторной подстанцией - I Этап строительства многоквартирных многоэтажных домов с объектами обслуживания жилой застройки, автостоянками и трансформаторными подстанциями по ул. Нарымская в Железнодорожном районе г. Новосибирска
Проверил		Паршукова			02.26	
Н. контроль		Кнауб			02.26	Спецификация витражей внутренних 1-25 этажа

Стадия	Лист	Листов
Р	59	

ПРОЕКТНАЯ АРТЕЛЬ

Формат А1А

Взам. инв. №

Подп. и дата

Инв. № подл.

Экспликация полов на отм. -8,700

Наименование помещений	Тип пола	Схема пола или тип пола по серии	Данные элементов пола (наименование, толщина, основание и др.), мм	Площадь, м²
Помещение хранения автомобилей на 89 м/м, помещение для убор. техники	1	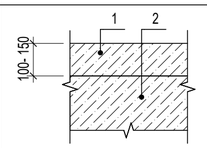	1. Шлифованный бетон В22,5 с добавлением фибро волокна и с упрочненным верхним слоем по уклону - 100-150 мм 2. Монолитная ж.б. плита фундамента (см. КЖ)	2781,60
Рампа	2	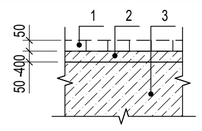	1. Асфальтобетон - 50 мм 2. Бетон В15 с добавлением фиброволокна по уклону - 50-400 мм 3. Монолитная ж.б. плита (см. КЖ)	26,30
Помещение блока кладовых, ИКХ, помещение для хранения шин	3	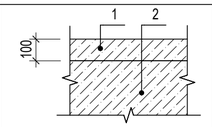	1. Шлифованный бетон В15 с добавлением фиброволокна и окрашенный краской по бетону - 100 мм 2. Монолитная ж.б. плита фундамента (см. КЖ)	320,00
Лестничная клетка Н3, лифтовой холл/тамбур-шлюз, тамбур-шлюз	4	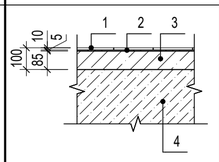	1. Плитка керамическая напольная с шероховатой поверхностью - 10 мм 2. Цементно-клеевой состав - 5 мм 3. Полусухая цементно-песчаная стяжка М150 с добавлением фиброволокна - 85 мм 4. Монолитная ж.б. плита фундамента (см. КЖ)	110,20
Венткамера ДВ/В автостоянки, венткамера подпора, тех. помещение	5	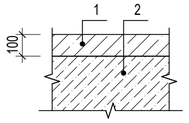	1. Полусухая цементно-песчаная стяжка М150 с добавлением фиброволокна - 100 мм 2. Монолитная ж.б. плита перекрытия (см. КЖ)	49,40

Экспликация полов на отм. -5,400(начало)

Наименование помещений	Тип пола	Схема пола или тип пола по серии	Данные элементов пола (наименование, толщина, основание и др.), мм	Площадь, м²
Рампа	2	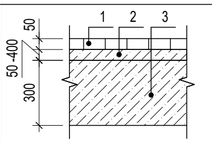	1. Асфальтобетон - 50 мм 2. Бетон В15 с добавлением фиброволокна по уклону - 50-400 мм 3. Монолитная ж.б. плита (см. КЖ)	151,60
Помещение въезда/выезда, помещение хранения автомобилей на 74 м/м	6	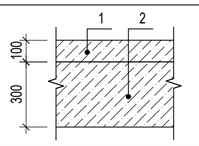	1. Шлифованный бетон В22,5 с добавлением фибро волокна и с упрочненным верхним слоем по уклону - 100-150 мм 2. Монолитная ж.б. плита перекрытия (см. КЖ)	2550,30
Помещение для хранения шин, ИКХ, помещение хранения ТБО, помещение блока кладовых	7	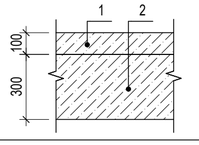	1. Шлифованный бетон В15 с добавлением фиброволокна и окрашенный краской по бетону - 100 мм 2. Монолитная ж.б. плита перекрытия (см. КЖ)	223,00
Диспетчерская, лифтовый холл, тамбур-шлюз, лестничная клетка Н3 (площадка)	8	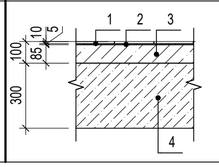	1. Плитка керамическая напольная с шероховатой поверхностью - 10 мм 2. Цементно-клеевой состав - 5 мм 3. Полусухая цементно-песчаная стяжка М150 с добавлением фиброволокна - 85 мм 4. Монолитная ж.б. плита перекрытия (см. КЖ)	83,10

Экспликация полов на отм. -5,400(окончание)

Наименование помещений	Тип пола	Схема пола или тип пола по серии	Данные элементов пола (наименование, толщина, основание и др.), мм	Площадь, м²
Помещ. для уборки техники, венткамера, тех. помещение, помещение связи, электрощитовая автостоянки, электрощитовая жил. дома, электрощитовая офисов	9	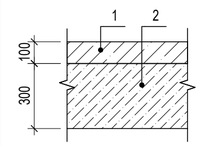	1. Полусухая цементно-песчаная стяжка М150 с добавлением фиброволокна - 100 мм 2. Монолитная ж.б. плита перекрытия (см. КЖ)	90,00
Узел ввода, ИТП	10	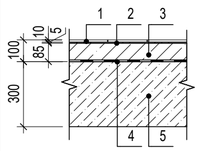	1. Плитка керамическая напольная с шероховатой поверхностью - 10 мм 2. Цементно-клеевой состав -5 мм 3. Полусухая цементно-песчаная стяжка М150 с добавлением фиброволокна - 85 мм 4. Гидроизоляция цементная обмазочная с заведением на стены на 300мм 5. Монолитная ж.б. плита перекрытия (см. КЖ)	51,50
Помещение для хранения автомобилей на 4 м/м	11	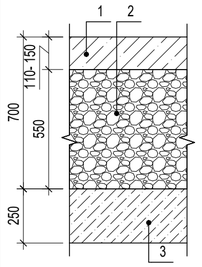	1. Шлифованный бетон В22,5 с добавлением фибро волокна и с упрочненным верхним слоем по уклону - 110-150 мм 2. Керамзитовый гравий γ=600 кг/м - 550 мм 3. Монолитная ж.б. плита перекрытия (см. КЖ)	77,00
Помещение для хранения шин	12	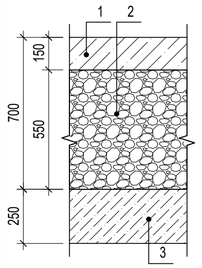	1. Шлифованный бетон В15 с добавлением фиброволокна и окрашенный краской по бетону - 150 мм 2. Керамзитовый гравий γ=600 кг/м - 550 мм 3. Монолитная ж.б. плита перекрытия (см. КЖ)	10,80
Опорный пункт охраны порядка	13	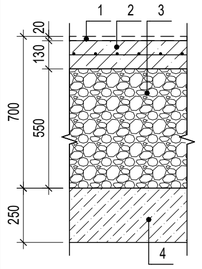	1. Чистовое покрытие (под самоотделку) - 20 мм 2. Бетон В15 армированнныйВр-5 100х100мм - 130 мм 3. Керамзитовый гравий γ=600 кг/м - 550 мм 4. Монолитная ж.б. плита перекрытия (см. КЖ)	13,20
С/у и ПУИ	14	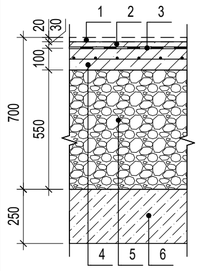	1. Чистовое покрытие (под самоотделку) - 20 мм 2. Полусухая цементно-песчаная стяжка М150 с добавлением фиброволокна - 30 мм 3. Гидроизоляция цементная обмазочная с заведением на стены на 300мм 4. Бетон В15 армированнныйВр-5 100х100мм - 100 мм 5. Керамзитовый гравий γ=600 кг/м - 550 мм 6. Монолитная ж.б. плита перекрытия (см. КЖ)	3,10

1. Работы производить в соответствии с СП 71.13330.2017 "Изоляционные и отделочные покрытия" (Актуализированная редакция СНиП 3.04.01-87) и СП 29.13330.2011 "Полы" (Актуализированная редакция СНиП 2.03.13-88).
2. Покрытия выполнять из керамической плитки с коэффициентом трения не менее 0,2.

Экспликация полов на отм. -2,700

Наименование помещений	Тип пола	Схема пола или тип пола по серии	Данные элементов пола (наименование, толщина, основание и др.), мм	Площадь, м²
Тамбур-шлюз, лестничная клетка Н3 (площадка)	15	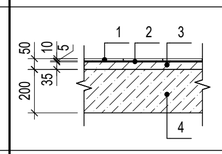	1. Плитка керамическая напольная с шероховатой поверхностью - 10 мм 2. Цементно-клеевой состав - 5 мм 3. Полусухая цементно-песчаная стяжка М150 с добавлением фиброволокна - 35 мм 4. Монолитная ж.б. плита перекрытия (см. КЖ)	27,00
Лифтовый холл/Тамбур-шлюз	15*	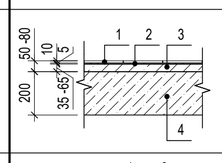	1. Плитка керамическая напольная с шероховатой поверхностью - 10 мм 2. Цементно-клеевой состав - 5 мм 3. Полусухая цементно-песчаная стяжка М150 с добавлением фиброволокна - 35-65 мм 4. Монолитная ж.б. плита перекрытия (см. КЖ)	33,40
Венткамера подпора, венткамера	16	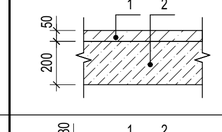	1. Полусухая цементно-песчаная стяжка М150 с добавлением фиброволокна - 50 мм 2. Монолитная ж.б. плита перекрытия (см. КЖ)	29,00
Техническое пространство	17	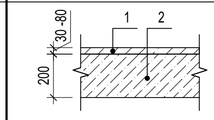	1. Шлифованный бетон В15 с добавлением фиброволокна и окрашенный краской по бетону - 30-80 мм 2. Монолитная ж.б. плита перекрытия (см. КЖ)	285,50
Насосная	18	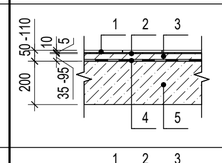	1. Плитка керамическая напольная с шероховатой поверхностью - 10 мм 2. Цементно-клеевой состав -5 мм 3. Полусухая цементно-песчаная стяжка М150 с добавлением фиброволокна по уклону - 35-95 мм 4. Гидроизоляция цементная обмазочная с заведением на стены на 300мм 5. Монолитная ж.б. плита перекрытия (см. КЖ)	67,10
Гардеробная женская на 2 чел., гардеробная мужская на 2 чел., комната отдыха, сушильная, хоз. помещение	19	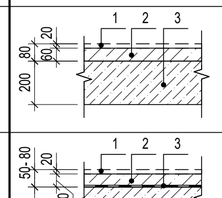	1. Чистовое покрытие (под самоотделку) - 20 мм 2. Полусухая цементно-песчаная стяжка М150 с добавлением фиброволокна - 60 мм 3.Монолитная ж.б. плита перекрытия (см. КЖ)	48,40
Душевая, с/у, постирочная, коридор	20	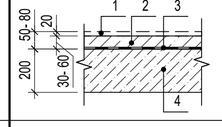	1. Чистовое покрытие (под самоотделку) - 20 мм 2. Полусухая цементно-песчаная стяжка М150 с добавлением фиброволокна по уклону - 30-60 мм 3. Гидроизоляция цементная обмазочная с заведением на стены на 300мм 4.Монолитная ж.б. плита перекрытия (см. КЖ)	29,00
Зона душевого поддона	21	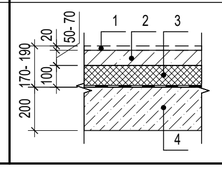	1. Чистовое покрытие (под самоотделку) - 20 мм 2. Полусухая цементно-песчаная стяжка М150 с добавлением фиброволокна по уклону - 30-60 мм 3. Экструзионный пенополистирол - 100 мм 4. Гидроизоляция цементная обмазочная с заведением на стены на 300мм 5.Монолитная ж.б. плита перекрытия (см. КЖ)	2,60

Экспликация полов лестничных клеток от отм. -8,700 до отм. 0,000

Наименование помещений	Тип пола	Схема пола или тип пола по серии	Данные элементов пола (наименование, толщина, основание и др.), мм	Площадь, м²
Лестничная клетка (промежуточные площадки)	22	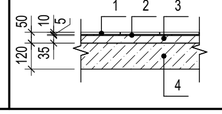	1. Плитка керамогранитная с шероховатой поверхностью - 10 мм 2. Цементно-клеевой состав - 5 мм 3. Полусухая цементно-песчаная стяжка М150 с добавлением фиброволокна - 35 мм 4. Монолитная ж.б. плита по металл.косоурам (см. КЖ)	39,90

Взам. инв. №

Подп. и дата

Инв. № подл.

Изм.	Кол.уч.	Лист	№док.	Подп.	Дата
Разработал		Захарова			08.25
Проверил		Паршукова			08.25
Н. контроль		Кнауб			08.25

П54-04-01-1-23 - АР

Многоквартирные многоэтажные дома с объектами обслуживания жилой застройки, автостоянки и трансформаторные подстанции по ул. Нарымская в Железнодорожном районе г. Новосибирска

Многоквартирный дом №1. Блок-секция №1 (по ГП) с объектами обслуживания жилой застройки, с автостоянкой в осях И/Л-Р/2-10 и трансформаторной подстанцией - I Этап строительства многоквартирных многоэтажных домов с объектами обслуживания жилой застройки, автостоянками и трансформаторными подстанциями по ул. Нарымская в Железнодорожном районе г. Новосибирска

Стадия	Лист	Листов
Р	60	

Экспликация полов на отм. -8,700, -5,400, -2,700

ПРОЕКТНАЯ АРТЕЛЬ

Формат А2А

Экспликация полов на отм. -0,450, 0,000 (1 этажа)

Наименование помещений	Тип пола	Схема пола или тип пола по серии	Данные элементов пола (наименование, толщина, основание и др.), мм	Площадь, м²
Тамбур, лестничная клетка Н3 (площадка)	22	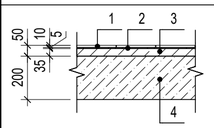	1. Плитка керамогранитная с шероховатой поверхностью - 10 мм 2. Цементно-клеевой состав - 5 мм 3. Полусухая цементно-песчаная стяжка М150 с добавлением фиброволокна - 35 мм 4. Монолитная ж.б. плита перекрытия (см. КЖ)	9,70
Вестибюль, коридор, лестничная клетка Л1, лестничная клетка Н2, лестничная клетка Н3, лифтовый холл, помещение для доставки посылок, тамбур	23	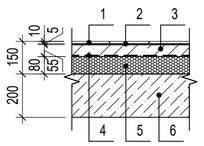	1. Керамогранит (согласно дизайн-проекту) - 10 мм 2. Цементно-клеевой состав - 5 мм 3. Полусухая цементно-песчаная стяжка М150 с добавлением фиброволокна - 55 мм 4. Пленка пароизоляционная ПЭ не менее 200 мкм или аналог 5. Экструзионный пенополистирол ТЕХНОНИКОЛЬ CARBON ECO или аналог (λА≤0,035 Вт/м °С) - 80 мм 6. Монолитная ж.б. плита перекрытия (см. КЖ)	263,60
ПУИ, с/у, с/у и ПУИ, тамбур с/у, с/у для МГН	24	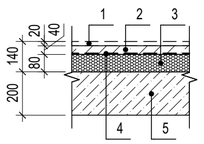	1. Чистовое покрытие с обмазочной гидроизоляцией (под самоотделку) - 20 мм 2. Полусухая цементно-песчаная стяжка М150 с добавлением фиброволокна - 40 мм 3. Пленка пароизоляционная ПЭ не менее 200 мкм или аналог 4. Экструзионный пенополистирол ТЕХНОНИКОЛЬ CARBON ECO или аналог (λА≤0,035 Вт/м °С) - 80 мм 5. Монолитная ж.б. плита перекрытия (см. КЖ)	35,70
Туалетная, душевая, с/у и ПУИ, моечная кухонной посуды, доготовочная	25	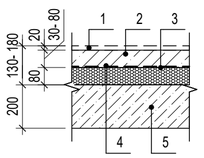	1. Чистовое покрытие с обмазочной гидроизоляцией (под самоотделку) - 20 мм 2. Полусухая цементно-песчаная стяжка М150 с добавлением фиброволокна по уклону - 30-80 мм 3. Пленка пароизоляционная ПЭ не менее 200 мкм или аналог 4. Экструзионный пенополистирол ТЕХНОНИКОЛЬ CARBON ECO или аналог (λА≤0,035 Вт/м °С) - 80 мм 5. Монолитная ж.б. плита перекрытия (см. КЖ)	53,10
Торговый зал, зона подготовки продукции, офис, помещение сортировки грязного белья, раздевальная, групповая, буфетная, пост охраны, кладовая суточного запаса, гардероб персонала, загрузочная, раздаточная	26	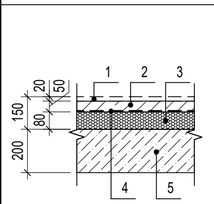	1. Чистовое покрытие (под самоотделку) - 20 мм 2. Полусухая цементно-песчаная стяжка М150 с добавлением фиброволокна - 50 мм 3. Пленка пароизоляционная ПЭ не менее 200 мкм или аналог 4. Экструзионный пенополистирол ТЕХНОНИКОЛЬ CARBON ECO или аналог (λА≤0,035 Вт/м °С) - 80 мм 5. Монолитная ж.б. плита перекрытия (см. КЖ)	633,50
Техническое помещение	27	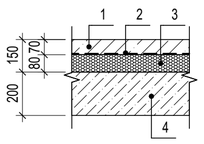	1. Полусухая цементно-песчаная стяжка М150 с добавлением фиброволокна - 70 мм 2. Пленка пароизоляционная ПЭ не менее 200 мкм или аналог 3. Экструзионный пенополистирол ТЕХНОНИКОЛЬ CARBON ECO или аналог (λА≤0,035 Вт/м °С) - 80 мм 4. Монолитная ж.б. плита перекрытия (см. КЖ)	9,30

Экспликация полов лестничных клеток 1 и 2 этажа

Наименование помещений	Тип пола	Схема пола или тип пола по серии	Данные элементов пола (наименование, толщина, основание и др.), мм	Площадь, м²
Лестничная клетка (промежуточные площадки)	22	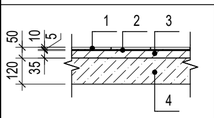	1. Плитка керамогранитная с шероховатой поверхностью - 10 мм 2. Цементно-клеевой состав - 5 мм 3. Полусухая цементно-песчаная стяжка М150 с добавлением фиброволокна - 35 мм 4. Монолитная ж.б. плита по металл.косоурам (см. КЖ)	43,90
Лестничная клетка (ступени)	22*	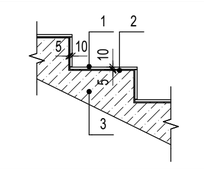	1. Плитка керамогранитная с шероховатой поверхностью - 10 мм 2. Цементно-клеевой состав - 5 мм 3. Монолитные ж.б. ступени по металл.косоурам (см. КЖ)	14,60

Экспликация полов на отм +3,450, +3,900 (2 этажа)

Наименование помещений	Тип пола	Схема пола или тип пола по серии	Данные элементов пола (наименование, толщина, основание и др.), мм	Площадь, м²
Коридор, лестничная клетка Л1 (площадка), лифтовой холл/тамбур-шлюз	28	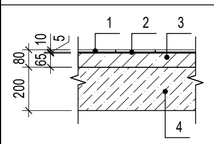	1. Керамогранит (согласно дизайн-проекту) - 10 мм 2. Цементно-клеевой состав - 5 мм 3. Полусухая цементно-песчаная стяжка М150 с добавлением фиброволокна - 65 мм 4. Монолитная ж.б. плита перекрытия (см. КЖ)	113,40
С/у, ПУИ, тамбур с/у, с/У и ПУИ	29	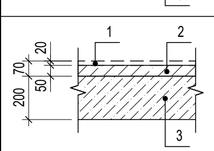	1. Чистовое покрытие с обмазочной гидроизоляцией (под самоотделку) - 20 мм 2. Полусухая цементно-песчаная стяжка М150 с добавлением фиброволокна - 50 мм 3. Монолитная ж.б. плита перекрытия (см. КЖ)	32,40
Туалетная	30	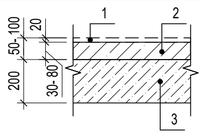	1. Чистовое покрытие с обмазочной гидроизоляцией (под самоотделку) - 20 мм 2. Полусухая цементно-песчаная стяжка М150 с добавлением фиброволокна по уклону - 30-80 мм 3. Монолитная ж.б. плита перекрытия (см. КЖ)	34,70
Буфетная, групповая, раздевальная, кабинет заведующей, кабинет логопеда и психолога, медицинский кабинет, методический кабинет, приёмная, процедурная, рабочая комната, универсальное кружковое отделение, хозяйственная кладовая	31	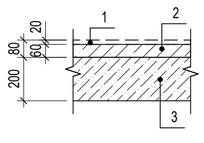	1. Чистовое покрытие (под самоотделку) - 20 мм 2. Полусухая цементно-песчаная стяжка М150 с добавлением фиброволокна - 60 мм 3. Монолитная ж.б. плита перекрытия (см. КЖ)	763,30
Техническое помещение	32	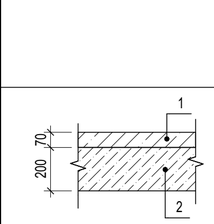	1. Полусухая цементно-песчаная стяжка М150 с добавлением фиброволокна - 70 мм 2. Монолитная ж.б. плита перекрытия (см. КЖ)	7,10

Экспликация полов 3-26 этажа

Наименование помещений	Тип пола	Схема пола или тип пола по серии	Данные элементов пола (наименование, толщина, основание и др.), мм	Площадь, м²
Техническое помещение	32	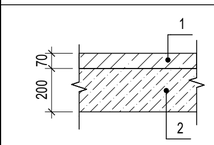	1. Полусухая цементно-песчаная стяжка М150 с добавлением фиброволокна - 70 мм 2. Монолитная ж.б. плита перекрытия (см. КЖ)	140,90
Коридор, лифтовый холл/тамбур-шлюз, тамбур-шлюз	33	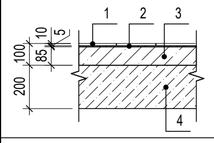	1. Керамогранит (согласно дизайн-проекту) - 10 мм 2. Цементно-клеевой состав - 5 мм 3. Полусухая цементно-песчаная стяжка М150 с добавлением фиброволокна - 85 мм 4. Монолитная ж.б. плита перекрытия (см. КЖ)	1720,10
Лестничная клетка Н2 (площадка)	34	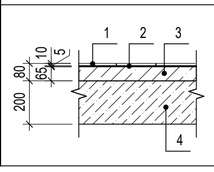	1. Плитка керамогранитная с шероховатой поверхностью - 10 мм 2. Цементно-клеевой состав - 5 мм 3. Полусухая цементно-песчаная стяжка М150 с добавлением фиброволокна - 65 мм 4. Монолитная ж.б. плита перекрытия (см. КЖ)	41,40

Экспликация полов 3-26 этажа

Наименование помещений	Тип пола	Схема пола или тип пола по серии	Данные элементов пола (наименование, толщина, основание и др.), мм	Площадь, м²
Гостиная, жилая комната, ВХШ, гардеробная, зона гардеробной, зона кухни, коридор, прихожая, кладовая, лоджия	35	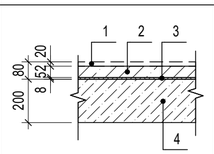	1. Чистовое покрытие (под самоотделку) - 20 мм 2. Полусухая цементно-песчаная стяжка М150 с добавлением фиброволокна -52 мм 3. Звукоизоляция (вспененный полиэтилен) - 8 мм 4. Монолитная ж.б. плита перекрытия (см. КЖ)	8973,80
Гостиная, жилая комната, ВХШ, гардеробная, зона гардеробной, зона кухни, коридор, прихожая, кладовая, лоджия	35*	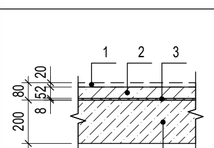	1. Чистовое покрытие (согласно дизайн-проекту) - 20 мм 2. Полусухая цементно-песчаная стяжка М150 с добавлением фиброволокна -52 мм 3. Звукоизоляция (вспененный полиэтилен) - 8 мм 4. Монолитная ж.б. плита перекрытия (см. КЖ)	1347,50
Постирочная, с/у	36	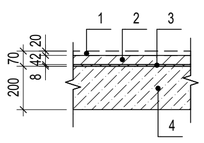	1. Чистовое покрытие с обмазочной гидроизоляцией (под самоотделку) - 20 мм 2. Полусухая цементно-песчаная стяжка М150 с добавлением фиброволокна -42 мм 3. Звукоизоляция (вспененный полиэтилен) - 8 мм 4. Монолитная ж.б. плита перекрытия (см. КЖ)	1095,30
Постирочная, с/у	36*	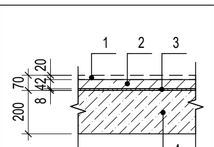	1. Чистовое покрытие с обмазочной гидроизоляцией (согласно дизайн-проекту) - 20 мм 2. Полусухая цементно-песчаная стяжка М150 с добавлением фиброволокна -42 мм 3. Звукоизоляция (вспененный полиэтилен) - 8 мм 4. Монолитная ж.б. плита перекрытия (см. КЖ)	151,50
Техническое пространство	37	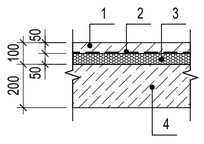	1. Шлифованный бетон В15 с добавлением фиброволокна и окрашенный краской по бетону - 50 мм 2. Пленка пароизоляционная ПЭ не менее 200 мкм или аналог 3. Экструзионный пенополистирол ТЕХНОНИКОЛЬ CARBON ECO или аналог (λА≤0,035 Вт/м °С), δ=50 мм 4. Монолитная ж.б. плита перекрытия (см. КЖ)	591,00
Машинное помещение, тамбур-шлюз	38	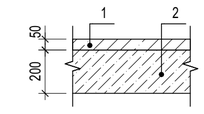	1. Шлифованный бетон В15 с добавлением фиброволокна и окрашенный краской по бетону - 50 мм 2. Монолитная ж.б. плита перекрытия (см. КЖ)	35,40

1. Работы производить в соответствии с СП 71.13330.2017 "Изоляционные и отделочные покрытия" (Актуализированная редакция СНиП 3.04.01-87) и СП 29.13330.2011 "Полы" (Актуализированная редакция СНиП 2.03.13-88).
2. Покрытия выполнять из керамической плитки с коэффициентом трения не менее 0,2.

Изм.	Кол.уч.	Лист	№док.	Подп.	Дата
6	-	Зам.	42-26		03.26
5	-	Зам.	62-25		10.25
Разработал		Захарова			04.26
Проверил		Паршукова			04.26
Н. контроль		Кнауб			04.26

П54-04-01-1-23 - АР

Многоквартирные многоэтажные дома с объектами обслуживания жилой застройки, автостоянки и трансформаторные подстанции по ул. Нарымская в Железнодорожном районе г. Новосибирска

Многоквартирный дом №1. Блок-секция №1 (по ГП) с объектами обслуживания жилой застройки, с автостоянкой в осях И/Л-Р/2-10 и трансформаторной подстанцией - I Этап строительства многоквартирных многоэтажных домов с объектами обслуживания жилой застройки, автостоянками и трансформаторными подстанциями по ул. Нарымская в Железнодорожном районе г. Новосибирска

Стадия	Лист	Листов
Р	61	

Экспликация полов 1-26 этажа

ПРОЕКТНАЯ АРТЕЛЬ

Взам. инв. №

Подп. и дата

Инв. № подл.

Формат А2А

Ведомость отделки помещений на отм. -8,700, -5,400

Наименование или номер помещения	Вид отделки элементов интерьера				Примечание
	Потолок	Площадь, м²	Стены или перегородки	Площадь, м²	
Автостоянка на отм. -8,700, -5,400					
Помещение хранения автомобилей на 4 м/м; 74 м/м; 89 м/м (002.2, 001.1, 008.1)	Без отделки	5070,73	Отделка по бетону: Без отделки Отделка по кирпичу: -Грунтовка поверхности -Универсальная штукатурка -Финишная отделка (см. дизайн-проект)	292,67	
Помещение хранения автомобилей на 74 м/м; 89 м/м (002.2, 008.1)	- Штукатурка по стеклопластиковой сетке по утеплителю - Окраска водоэмульсионной краской	115,92	Отделка по бетону: Без отделки Отделка по кирпичу: -Грунтовка поверхности -Универсальная штукатурка -Финишная отделка (см. дизайн-проект)	88,10	
Рампа, помещение въезда/ выезда (001.2, 006.1, 007.1)	Без отделки	344,17	Отделка по бетону: Без отделки Отделка по кирпичу: -Грунтовка поверхности -Универсальная штукатурка -Финишная отделка (см. дизайн-проект)	59,64	
Лифтовой холл/Тамбур-шлюз, тамбур-шлюз (003.2, 007.2, 012.2, 013.2, 010.1, 014.1, 015.1, 023.1)	Финишная отделка (см. дизайн-проект)	126,11	-Грунтовка поверхности -Универсальная штукатурка -Финишная отделка (см. дизайн-проект)	1249,41	
Лестничная клетка Н3 (004.2, 008.2, 014.2, 011.1, 016.1, 024.1)	-Грунтовка поверхности -Затирка швов -Окраска водоэмульсионной краской	93,74	-Грунтовка поверхности -Универсальная штукатурка -Финишная отделка (см. дизайн-проект)	1177,57	
ИКХ, помещение блока кладовых, помещение хранения шин (056.2, 057.2, 028.1, 033.1, 034.1, 035.1, 036.1, 037.1, 038.1, 046.1, 047.1, 048.1, 049.1, 050.1, 051.1, 052.1, 063.1)	- Штукатурка по стеклопластиковой сетке по утеплителю - Окраска водоэмульсионной краской	87,67	Кирпичная кладка под расшивку	273,55	
ИКХ, помещение блока кладовых, помещение хранения шин	Без отделки	455,63	Кирпичная кладка под расшивку	3769,89	
Диспетчерская, помещение для убороч. техники, помещение связи, помещение хранения ТБО, тех. помещение, узел ввода, электрощитовая автостоянки, электрощитовая жилого дома, электрощитовая офисов (005.2, 010.2, 011.2, 012.1, 013.1, 019.1, 020.1, 022.1, 025.1, 026.1, 027.1)	-Грунтовка поверхности -Затирка швов -Окраска водоэмульсионной краской	177,95	- Грунтовка поверхности стен - Затирка поверхности - Гипсовая штукатурка - Шпаклёвка - Окраска водостойкой акриловой краской	2432,58	
Венткамера, венткамера ДВ/В автостоянки, венткамера подпора (006.2, 009.2, 017.1, 018.1)	Без отделки	42,03	Без отделки	120,24	
ИТП (009.1)	-Грунтовка поверхности -Затирка швов -Окраска водоэмульсионной краской	37,37	-Грунтовка поверхности -Универсальная штукатурка -Отделка керамогранитной плиткой на высоту 2,4 м от пола и окраска водостойкой акриловой краской (см. примеч.)	74,70	Отделка керамогранит. плиткой - 66,3 м² Окраска водостойкой акрил. краской - 8,4 м²
Опорный пункт охраны порядка (002.1)	Без отделки	13,21	Отделка по кирпичу: -Грунтовка - Гипсовая штукатурка	55,77	
С/у и ПУИ (003.1)	Без отделки	3,07	Отделка по кирпичу: -Грунтовка - Универсальная штукатурка	29,42	

Ведомость отделки помещений на отм. -2,700

Наименование или номер помещения	Вид отделки элементов интерьера				Примечание
	Потолок	Площадь, м²	Стены или перегородки	Площадь, м²	
Технический этаж на отм. -2,700					
Коридоры, лифтовой холл/тамбур-шлюз, табур-шлюз (001, 002, 020)	Финишная отделка (см. дизайн-проект)	64,93	-Грунтовка поверхности -Универсальная штукатурка -Финишная отделка (см. дизайн-проект)	148,74	
Лестничная клетка Н3 (006)	-Грунтовка поверхности -Затирка швов -Окраска водоэмульсионной краской	16,11	-Грунтовка поверхности -Универсальная штукатурка -Финишная отделка (см. дизайн-проект)	43,68	
Венткамера, венткамера подпора (007, 008, 009)	Без отделки	29,08	Без отделки	70,62	
Гардеробная женская на 2 чел., гардеробная мужская на 2 чел., комната отдыха, хоз. помещение (010, 013, 015, 019)	Без отделки	42,77	Отделка по кирпичу: -Грунтовка - Гипсовая штукатурка	129,33	
Душевая, постирочная, с/у, сушильная (011, 012, 014, 016, 017, 018)	Без отделки	26,04	Отделка по кирпичу: -Грунтовка - Универсальная штукатурка	113,60	
Техническое пространство (004, 005)	Без отделки	285,65	Кирпичная кладка под расшивку	149,21	
Насосная (003)	-Грунтовка поверхности -Затирка швов -Окраска водоэмульсионной краской	67,12	-Грунтовка поверхности -Универсальная штукатурка -Отделка керамогранитной плиткой	109,34	

1. Работы производить в соответствии с СП 71.13330.2017 "Изоляционные и отделочные покрытия" (Актуализированная редакция СНиП 3.04.01-87) .

Взам. инв. №

Подп. и дата

Инв. № подл.

Изм.	Кол.уч.	Лист	№док.	Подп.	Дата
Разработал		Захарова			09.25
Проверил		Паршукова			09.25
Н. контроль		Кнауб			09.25

П54-04-01-1-23 - АР

Многоквартирные многоэтажные дома с объектами обслуживания жилой застройки, автостоянки и трансформаторные подстанции по ул. Нарымская в Железнодорожном районе г. Новосибирска

Многоквартирный дом №1. Блок-секция №1 (по ГП) с объектами обслуживания жилой застройки, с автостоянкой в осях И/П-Р/2-10 и трансформаторной подстанцией - I Этап строительства многоквартирных многоэтажных домов с объектами обслуживания жилой застройки, автостоянками и трансформаторными подстанциями по ул. Нарымская в Железнодорожном районе г. Новосибирска

Стадия	Лист	Листов
Р	62	

Ведомость отделки помещений на отм. -8,700, -5,400, -2,700

ПРОЕКТНАЯ АРТЕЛЬ

Формат А2А

Ведомость отделки помещений на отм. -0,450, 0,000 (1, 2 этажа)

Наименование или номер помещения	Вид отделки элементов интерьера				Примечание
	Потолок	Площадь, м²	Стены или перегородки	Площадь, м²	
1, 2 этаж					
Тамбур (108, 114, 128, 132)	-Штукатурка по стеклопластиковой сетке по утеплителю -Финишная отделка (см. дизайн-проект)	25,24	-Штукатурка по стеклопластиковой сетке по утеплителю -Финишная отделка (см. дизайн-проект)	64,63	
Вестибюль, коридор, лифтовой холл, лифтовой холл/тамбур-шлюз, помещение для доставки посылок, тамбур (101, 110, 111, 115, 129, 130, 131, 133, 216, 217)	Финишная отделка (см. дизайн-проект)	221,54	-Грунтовка поверхности -Универсальная штукатурка -Финишная отделка (см. дизайн-проект)	459,19	
Лестничная клетка Л1, лестничная клетка Н2, лестничная клетка Н3 (102, 109, 112, 134, 146, 147, 218, 225, 228, 234)	-Грунтовка поверхности -Затирка швов -Окраска водоэмульсионной краской	149,98	-Грунтовка поверхности -Гипсовая штукатурка -Финишная отделка (см. дизайн-проект)	457,53	
Лестничная клетка Л1, лестничная клетка Н3 (103, 215, 218)	- Штукатурка по стеклопластиковой сетке по утеплителю - Окраска водоэмульсионной краской	63,64	-Грунтовка поверхности -Гипсовая штукатурка -Финишная отделка (см. дизайн-проект)	171,72	
Тех. помещение (135, 136, 137, 226, 227)	-Грунтовка поверхности -Затирка швов -Окраска водоэмульсионной краской	16,36	- Грунтовка поверхности стен - Затирка поверхности - Гипсовая штукатурка - Шпаклёвка - Окраска водостойкой акриловой краской	117,69	
Гардероб персонала, групповая, загрузочная, зона подготовки продукции, кабинет заведующей, кабинет логопеда и психолога, кладовая суточного запаса, методический кабинет, офис, пост охраны, приемная, рабочая комната, раздевальная, торговый зал, универсальное кружковое помещение (106, 107, 116, 117, 120, 125, 138, 145, 148, 149, 152, 155, 201, 202, 203, 206, 207, 210, 211, 214, 219, 233, 239)	Без отделки	1340,96	Отделка по кирпичу: -Грунтовка - Гипсовая штукатурка	839,93	
Буфетная, доготовочный цех, душевая, медецинский кабинет, моечная кухонной посуды, ПУИ, помещение сортировки грязного белья, процедурная, раздаточная, с/у, с/у для МГН, с/у и ПУИ, тамбур с/у, туалетная, хозяйственная кладовая (104, 105, 113, 118, 119, 121, 122, 123, 124, 126, 127, 139, 140, 141, 142, 143, 144, 150, 151, 153, 154, 156, 157, 204, 205, 208, 209, 212, 213, 220, 221, 222, 223, 224, 229, 230, 231, 232, 235, 236, 237, 238, 240, 241, 242, 243)	Без отделки	218,38	Отделка по кирпичу: -Грунтовка - Универсальная штукатурка	608,23	

Ведомость отделки помещений 3, 7-10 этажа

Наименование или номер помещения	Вид отделки элементов интерьера				Примечание
	Потолок	Площадь, м²	Стены или перегородки	Площадь, м²	
3, 8-10 этаж					
Коридоры, лифтовые холлы/тамбур-шлюзы	Финишная отделка (см. дизайн-проект)	368,13	-Грунтовка поверхности -Универсальная штукатурка -Финишная отделка (см. дизайн-проект)	973,50	
Лестничная клетка Л1, лестничные клетки Н2	-Грунтовка поверхности -Затирка швов -Окраска водоэмульсионной краской	80,04	-Грунтовка поверхности -Гипсовая штукатурка -Финишная отделка (см. дизайн-проект)	258,83	
Технические помещения	-Грунтовка поверхности -Затирка швов -Окраска водоэмульсионной краской	40,46	- Грунтовка поверхности стен - Затирка поверхности - Гипсовая штукатурка - Шпаклёвка - Окраска водостойкой акриловой краской	218,06	
Жилые комнаты, гостиные, столовые, прихожие, гардеробные, зоны гардеробной, зоны кухни, кладовые, коридоры, лоджии	Без отделки	2249,12	-Грунтовка поверхности -Гипсовая штукатурка	5271,52	
Постирочные, с/у	Без отделки	272,54	-Грунтовка поверхности -Универсальная штукатурка	1414,11	

Ведомость отделки помещений 4-6 этажа

Наименование или номер помещения	Вид отделки элементов интерьера				Примечание
	Потолок	Площадь, м²	Стены или перегородки	Площадь, м²	
4-7 этаж					
Коридоры, лифтовые холлы/тамбур-шлюзы	Финишная отделка (см. дизайн-проект)	220,88	-Грунтовка поверхности -Универсальная штукатурка -Финишная отделка (см. дизайн-проект)	584,35	
Лестничная клетка Л1, лестничные клетки Н2	-Грунтовка поверхности -Затирка швов -Окраска водоэмульсионной краской	48,03	-Грунтовка поверхности -Гипсовая штукатурка -Финишная отделка (см. дизайн-проект)	155,30	
Технические помещения	-Грунтовка поверхности -Затирка швов -Окраска водоэмульсионной краской	16,99	- Грунтовка поверхности стен - Затирка поверхности - Гипсовая штукатурка - Шпаклёвка - Окраска водостойкой акриловой краской	96,21	
Жилые комнаты, гостиные, столовые, прихожие, гардеробные, зоны гардеробной, зоны кухни, кладовые, коридоры, лоджии	Финишная отделка (см. дизайн-проект)	1351,05	-Грунтовка поверхности -Гипсовая штукатурка -Финишная отделка (см. дизайн-проект)	3167,03	
Постирочные, с/у	Финишная отделка (см. дизайн-проект)	150,96	-Грунтовка поверхности -Универсальная штукатурка -Финишная отделка (см. дизайн-проект)	509,00	

1. Работы производить в соответствии с СП 71.13330.2017 "Изоляционные и отделочные покрытия" (Актуализированная редакция СНиП 3.04.01-87) .

Взам. инв. №

Подп. и дата

Инв. № подл.

6	-	Зам.	42-26		03.26	
5	-	Зам.	62-25		10.25	
Изм.	Кол.уч.	Лист	№док.	Подп.	Дата	
Разработал		Захарова			04.26	
Проверил		Паршукова			04.26	
Н. контроль		Кнауб			04.26	

П54-04-01-1-23 - АР

Многоквартирные многоэтажные дома с объектами обслуживания жилой застройки, автостоянки и трансформаторные подстанции по ул. Нарымская в Железнодорожном районе г. Новосибирска

Многоквартирный дом №1. Блок-секция №1 (по ГП) с объектами обслуживания жилой застройки, с автостоянкой в осях И/П-Р/2-10 и трансформаторной подстанцией - I Этап строительства многоквартирных многоэтажных домов с объектами обслуживания жилой застройки, автостоянками и трансформаторными подстанциями по ул. Нарымская в Железнодорожном районе г. Новосибирска

Стадия	Лист	Листов
Р	63	

Ведомость отделки помещений 1-10 этажа

ПРОЕКТНАЯ АРТЕЛЬ

Формат А2А

Ведомость отделки помещений 11-25 этажа

Наименование или номер помещения	Вид отделки элементов интерьера				Примечание
	Потолок	Площадь, м²	Стены или перегородки	Площадь, м²	
11-25 этаж					
Коридоры, лифтовые холлы/тамбур-шлюзы	Финишная отделка (см. дизайн-проект)	1104,51	-Грунтовка поверхности -Универсальная штукатурка -Финишная отделка (см. дизайн-проект)	2994,48	
Лестничные клетки Н2	-Грунтовка поверхности -Затирка швов -Окраска водоэмульсионной краской	239,58	-Грунтовка поверхности -Гипсовая штукатурка -Финишная отделка (см. дизайн-проект)	777,31	
Технические помещения	-Грунтовка поверхности -Затирка швов -Окраска водоэмульсионной краской	84,38	- Грунтовка поверхности стен - Затирка поверхности - Гипсовая штукатурка - Шпаклёвка - Окраска водостойкой акриловой краской	479,34	
Жилые комнаты, гостиные, столовые, прихожие, гардеробные, зоны гардеробной, зоны кухни, кладовые, коридоры, лоджии	Без отделки	6704,09	-Грунтовка поверхности -Гипсовая штукатурка	15163,39	
ВХШ, постирочные, с/у	Без отделки	844,39	-Грунтовка поверхности -Универсальная штукатурка	4381,02	

Ведомость отделки помещений на отм. +76,650, кровли

Наименование или номер помещения	Вид отделки элементов интерьера				Примечание
	Потолок	Площадь, м²	Стены или перегородки	Площадь, м²	
Технический этаж на отм. +76,650, кровля					
Техническое пространство (2603, 2604, 2605)	Без отделки	591,27	Кирпичная кладка под расшивку	168,26	
Тамбур-шлюз (2601, 2703)	Финишная отделка (см. дизайн-проект)	30,88	-Грунтовка поверхности -Универсальная штукатурка -Финишная отделка (см. дизайн-проект)	97,77	
Лестничная клетка Н2 (2602, 2702)	-Грунтовка поверхности -Затирка швов -Окраска водоэмульсионной краской	30,14	-Грунтовка поверхности -Гипсовая штукатурка -Финишная отделка (см. дизайн-проект)	86,40	
Машинное помещение (2701)	-Грунтовка поверхности -Затирка швов -Окраска водоэмульсионной краской	29,51	- Грунтовка поверхности стен - Затирка поверхности - Гипсовая штукатурка - Шпаклёвка - Окраска водостойкой акриловой краской	37,64	

1. Работы производить в соответствии с СП 71.13330.2017 "Изоляционные и отделочные покрытия" (Актуализированная редакция СНиП 3.04.01-87) .

Взам. инв. №

Подп. и дата

Инв. № подл.

Изм.	Кол.уч.	Лист	№док.	Подп.	Дата
Разработал		Захарова			09.25
Проверил		Паршукова			09.25
Н. контроль		Кнауб			09.25

П54-04-01-1-23 - АР

Многоквартирные многоэтажные дома с объектами обслуживания жилой застройки, автостоянки и трансформаторные подстанции по ул. Нарымская в Железнодорожном районе г. Новосибирска

Многоквартирный дом №1. Блок-секция №1 (по ГП) с объектами обслуживания жилой застройки, с автостоянкой в осях И/Л-Р/2-10 и трансформаторной подстанцией - I Этап строительства многоквартирных многоэтажных домов с объектами обслуживания жилой застройки, автостоянками и трансформаторными подстанциями по ул. Нарымская в Железнодорожном районе г. Новосибирска

Стадия	Лист	Листов
Р	64	

Ведомость отделки помещений 11-25 этажа, на отм. +76,650, кровли

ПРОЕКТНАЯ АРТЕЛЬ

Формат А3К

Фрагмент наружной стены плана на отм. -4,100 в осях 5.1-30.1/Ф.1-Э.1 (1 : 50)

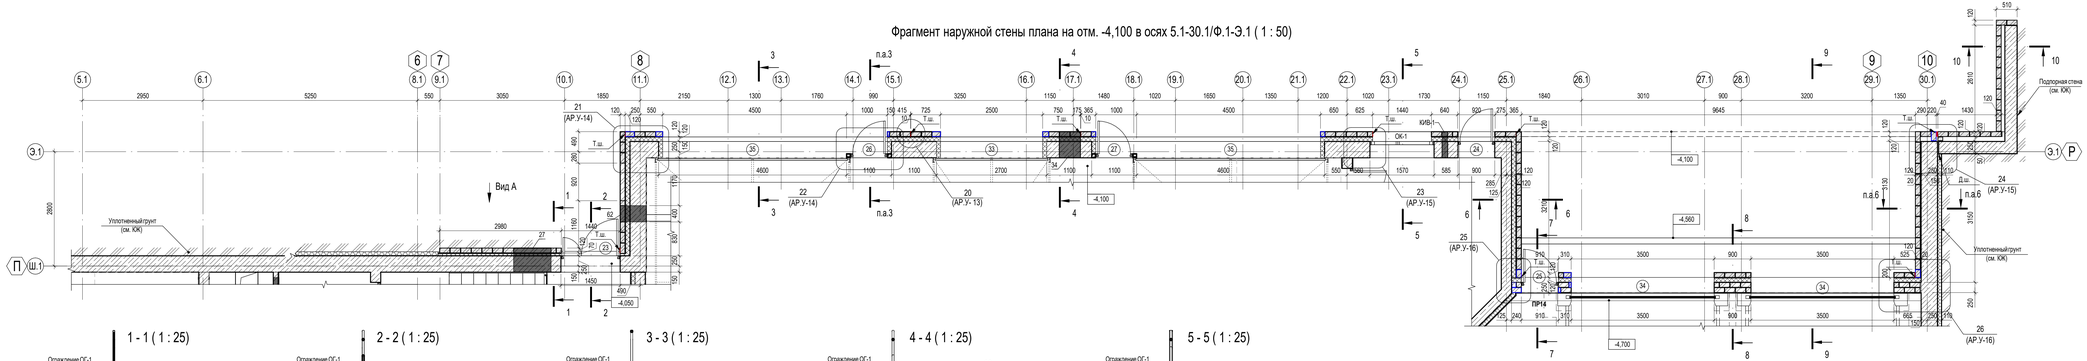

1 - 1 (1 : 25)

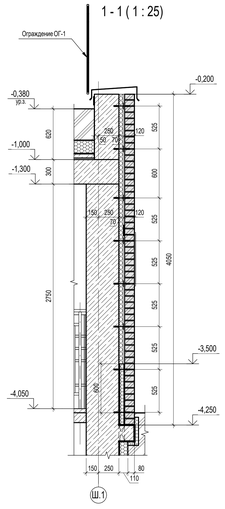

2 - 2 (1 : 25)

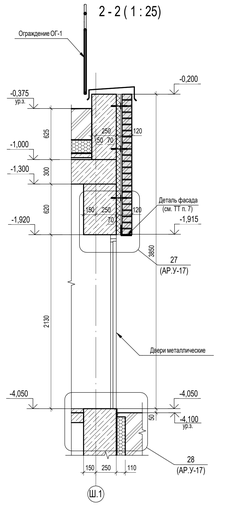

3 - 3 (1 : 25)

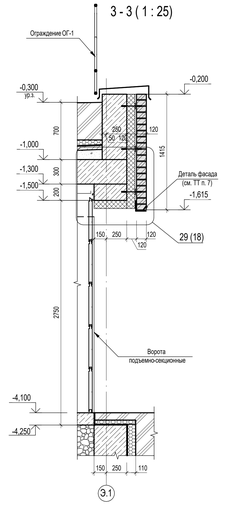

4 - 4 (1 : 25)

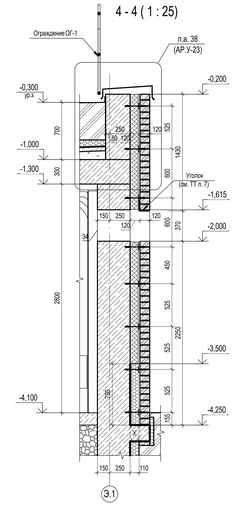

5 - 5 (1 : 25)

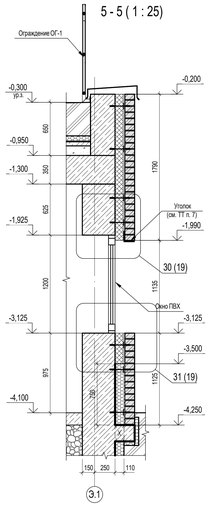

6 - 6 (1 : 25)

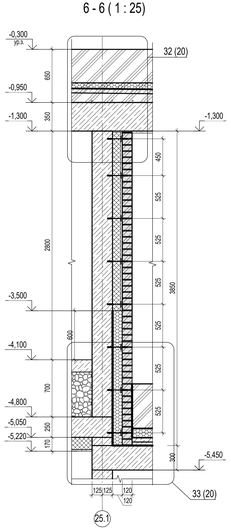

7 - 7 (1 : 25)

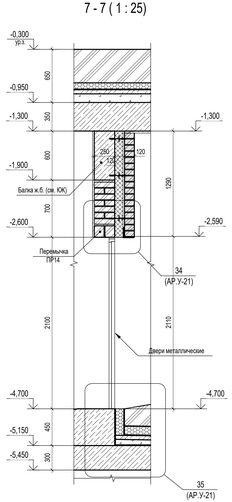

8 - 8 (1 : 25)

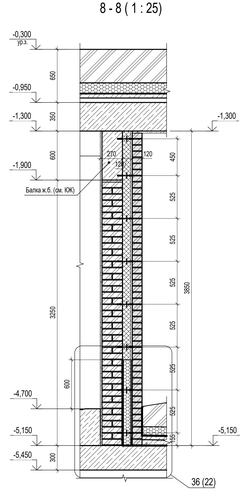

9 - 9 (1 : 25)

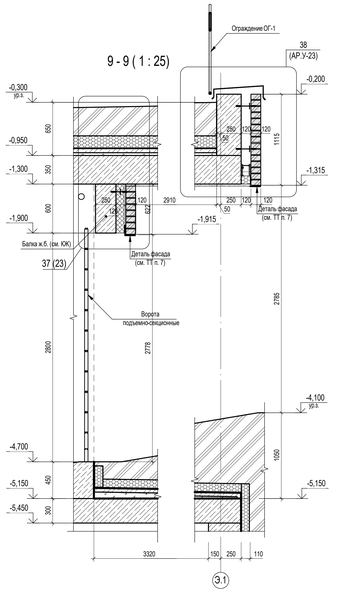

Вид А (1 : 50)

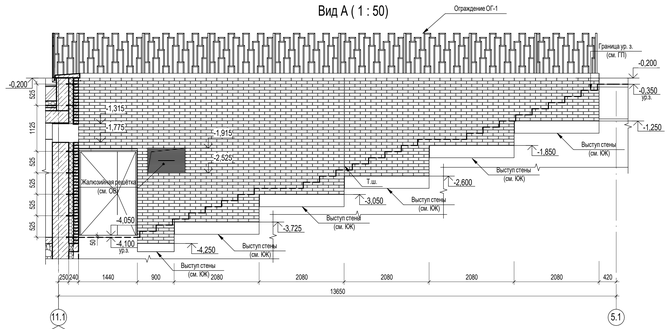

10 - 10 (1 : 25)

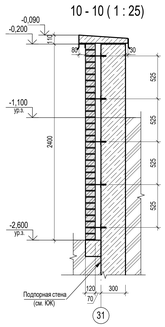

1. Данный лист смотреть совместно с л. 5, 6.
2. В процессе возведения кирпичных стен при необходимости возможны изменения в структуре наружной и внутренней версты с обязательным сохранением конструктивной жесткости и расположения вертикальных связей.
3. Усиренные швы рекомендуется выполнять не более 50 мм. В процессе кладки усиренные швы шириной 50 мм между жесткими связями заполнять утеплителем, швы шириной менее 50 мм заполнять кладочным раствором.
4. Для получения доборных кирпичных элементов использовать только безударный метод (пиление).
5. Кирпич укладывать с перевязкой не менее 65 мм.
6. Деформационные швы необходимо располагать на углах, в местах пересечений стен, перепада высот, вблизи проемов. Толщину шва следует принять не менее 10 мм, в заполнении шва предусмотреть упругие прокладки и атмосферостойкие мастики.
7. Схему расположения деталей фасада и уголков под наружную версту см. л. 66.

Согласовано
ГП Гасилина
ЮК Баянский

Инв. № подл. | Подп. и дата | Взам. инв. №

5	-	Зам.	62-25			10.25	
Изм.	Кол.уч.	Лист	№док.	Подп.	Дата		
Разработал		Захарова				02.26	
Проверил		Парсункова				02.26	
Н. контроль		Кнауб				02.26	

П54-04-01-1-23 - АР

Многоквартирные многоэтажные дома с объектами обслуживания жилой застройки, автостоянки и трансформаторные подстанции по ул. Нарымская в Железнодорожном районе г. Новосибирска

Стадия	Лист	Листов
Р	65	

Жилищный дом №1. Блок-секция №1 на 215 с объектами обслуживания жилой застройки, с автостоянкой в осях Ф.8-Ф.5-10 и трансформаторной подстанцией - 2 Этап строительства многоквартирных многоэтажных домов с объектами обслуживания жилой застройки, автостоянками и трансформаторными подстанциями по ул. Нарымская в Железнодорожном районе г. Новосибирска

Фрагмент наружной стены плана на отм. -4,100 в осях 5-30/Ф-Э

ПРОЕКТНАЯ АРТЕЛЬ

Формат А2хЗА

Схема расположения деталей фасада под наружную версту плана на отм. -4,100 в осях 9-30/Ш-Э

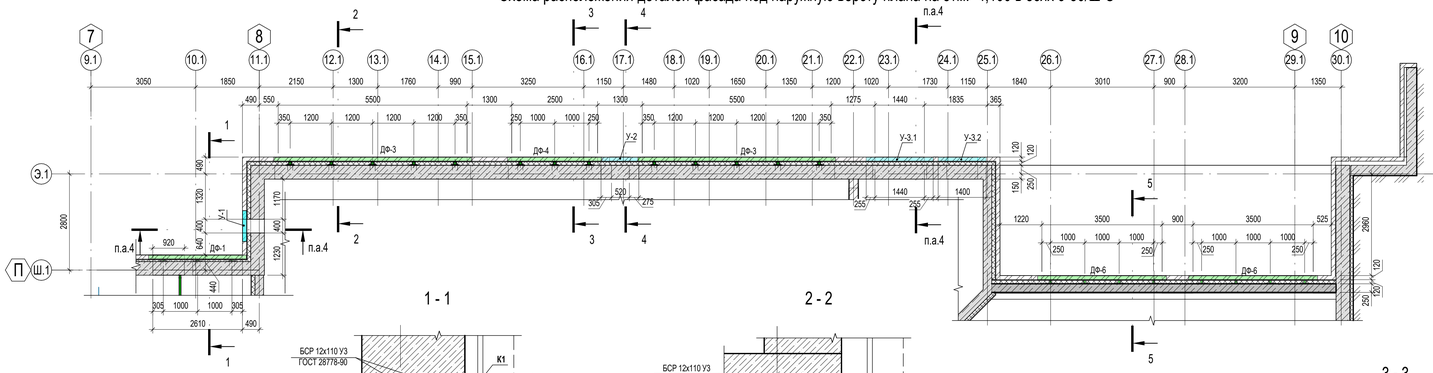

Схема расположения деталей фасада под наружную версту на отм. -1,330 в осях 25-30/Э

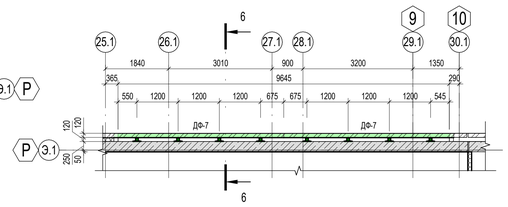

1 - 1

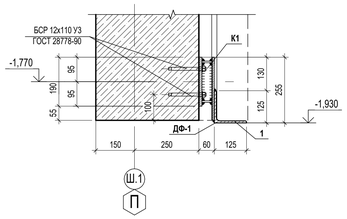

2 - 2

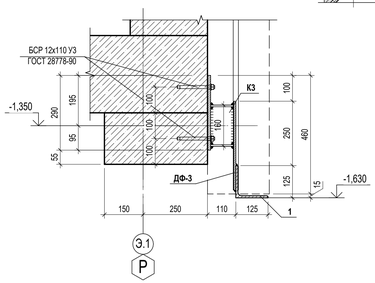

3 - 3

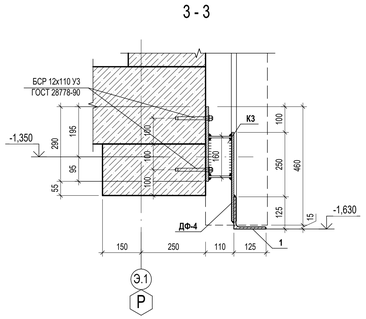

4 - 4

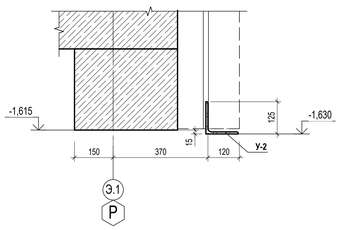

5 - 5

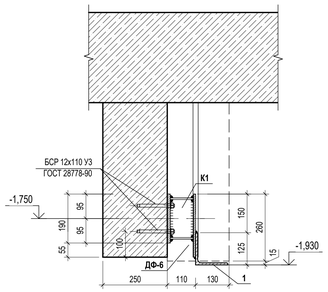

6 - 6

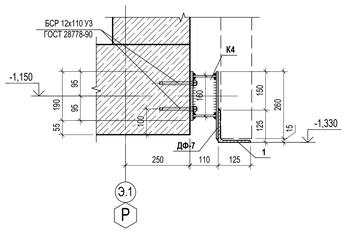

А - А

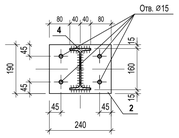

Деталь ДФ-1

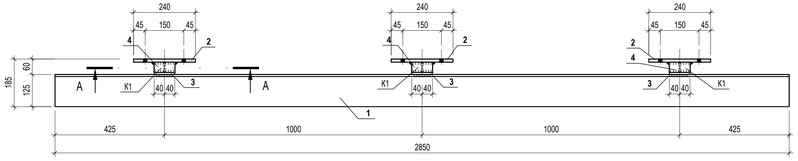

Деталь ДФ-3

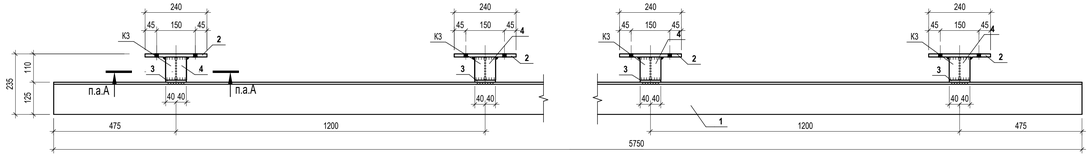

Деталь ДФ-4

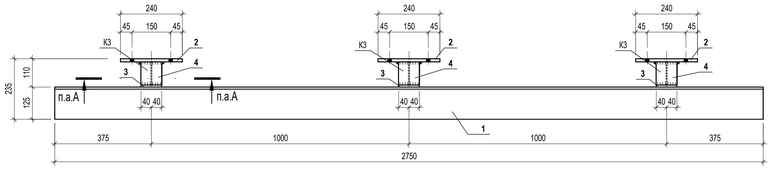

Деталь ДФ-6

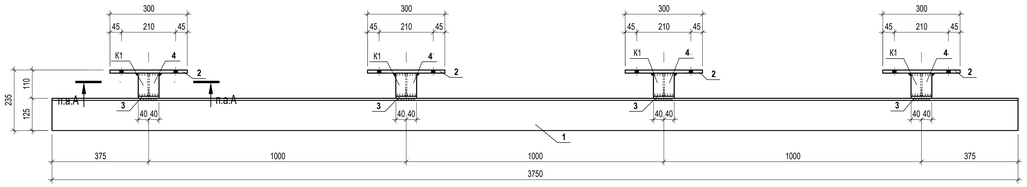

Деталь ДФ-7

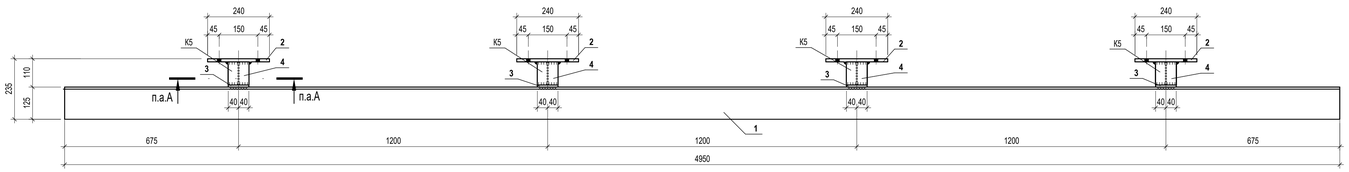

Спецификация деталей фасада под наружную версту парковки

Поз.	Обозначение	Наименование	Кол-во	Масса ед., кг	Примечание
		Сборочные единицы			
ДФ-1	ГОСТ 8509-93	Деталь фасада ДФ-1	1	62,61	62,6
ДФ-3	ГОСТ 8509-93	Деталь фасада ДФ-3	2	137,6	275,2
ДФ-4	ГОСТ 8509-93	Деталь фасада ДФ-4	1	71,74	71,7
ДФ-6	ГОСТ 8509-93	Деталь фасада ДФ-6	2	86,98	174,0
ДФ-7	ГОСТ 8509-93	Деталь фасада ДФ-7	2	104,73	209,5

Спецификация металлического погонажа под наружную версту парковки

Поз.	Обозначение	Наименование	Кол.	Масса ед.,кг	Приме-чание
У-1	ГОСТ 8509-93	L125х125х8, l= 900 мм	1	14,04	ниже 0,000
У-2	ГОСТ 8509-93	L125х125х8, l= 1100 мм	1	17,16	
У-3.1	ГОСТ 8509-93	L125х125х8, l= 1950 мм	1	30,42	
У-3.2	ГОСТ 8509-93	L125х125х8, l= 1400 мм	1	21,84	

Спецификация металлических элементов детали фасада ДФ-1

Поз.	Обозначение	Наименование	Кол-во	Масса 1 дет., кг	Примечание
1	ГОСТ 8509-93	Уголок L 125х8 L = 2850	1	44,07	44,07
		Консоль К1	3 шт.		18,54
2	ГОСТ 19903-2015	Лист— 12х190 L = 240	1	4,3	6,18
3	ГОСТ 19903-2015	Лист— 8х80 L = 245	1	1,24	
4	ГОСТ 35087-2024	Двутавр I 16У L = 40	1	0,64	

Спецификация металлических элементов детали фасада ДФ-3

Поз.	Обозначение	Наименование	Кол-во	Масса 1 дет., кг	Примечание
1	ГОСТ 8509-93	Уголок L 125х8 L = 5750	1	88,9	88,9
		Консоль К3	4 шт.		38,96
2	ГОСТ 19903-2015	Лист— 12х290 L = 240	1	6,56	9,74
3	ГОСТ 19903-2015	Лист— 8х80 L = 345	1	1,74	
4	ГОСТ 35087-2024	Двутавр I 16У L = 90	1	1,44	

Спецификация металлических элементов детали фасада ДФ-4

Поз.	Обозначение	Наименование	Кол-во	Масса 1 дет., кг	Примечание
1	ГОСТ 8509-93	Уголок L 125х8 L = 2750	1	42,52	42,52
		Консоль К3	3 шт.		29,22
2	ГОСТ 19903-2015	Лист— 12х290 L = 240	1	6,56	9,74
3	ГОСТ 19903-2015	Лист— 8х80 L = 345	1	1,74	
4	ГОСТ 35087-2024	Двутавр I 16У L = 90	1	1,44	

Спецификация металлических элементов детали фасада ДФ-6

Поз.	Обозначение	Наименование	Кол-во	Масса 1 дет., кг	Примечание
1	ГОСТ 8509-93	Уголок L 125х8 L = 3750	1	57,98	57,98
		Консоль К1	4 шт.		29,00
2	ГОСТ 19903-2015	Лист— 12х190 L = 300	1	5,37	8,05
3	ГОСТ 19903-2015	Лист— 8х80 L = 245	1	1,24	
4	ГОСТ 35087-2024	Двутавр I 16У L = 90	1	1,44	

Спецификация металлических элементов детали фасада ДФ-7

Поз.	Обозначение	Наименование	Кол-во	Масса 1 дет., кг	Примечание
1	ГОСТ 8509-93	Уголок L 125х8 L = 4950	1	76,53	76,53
		Консоль К5	4 шт.		28,20
2	ГОСТ 19903-2015	Лист— 12х190 L = 240	1	4,3	7,05
3	ГОСТ 19903-2015	Лист— 8х80 L = 260	1	1,31	
4	ГОСТ 35087-2024	Двутавр I 16У L = 90	1	1,44	

ТЕХНИЧЕСКИЕ ТРЕБОВАНИЯ:

1. Данный лист смотреть совместно с л. 65 данного комплекта чертежей.
2. Марка стали металлических элементов - С245 по ГОСТ 27772-2015.
3. Сварные соединения выполнять по ГОСТ 5264-80 минимальный катет шва 5 мм.
4. Соединения металлических элементов выполнять ручной дуговой сваркой, тип соединения принять по ГОСТ 5264-80 электродом 346 по ГОСТ 9467-75.
5. Антикоррозионную обработку металлических изделий выполнять по СП 28.13330.2017 наносимыми методами горячего или холодного цинкования.

Согласовано: Блинский, КК

Взам. инв. №

Подп. и дата

Инв. № подл.

							П54-04-01-1-23 - АР
5	-	Зам.	62-25			10.25	Многоквартирные многоэтажные дома с объектами обслуживания жилой застройки, автостоянки и трансформаторные подстанции по ул. Нарымская в Железнодорожном районе г. Новосибирска
Изм.	Кол.уч.	Лист	№док.	Подп.		Дата	
Разработал		Захарова				02.26	Многоквартирный дом №1. Блок-секция №1 (по ГП) с объектами обслуживания жилой застройки, с автостоянкой и осью ИВ-РУ-09 и трансформаторной подстанцией – 2 эта строительства многоквартирных многоэтажных домов с объектами обслуживания жилой застройки, автостоянками и трансформаторными подстанциями по ул. Нарымская в Железнодорожном районе г. Новосибирск
Проверил		Паршукова				02.26	
Н. контроль		Кнауб				02.26	Схема расположения деталей фасада под наружную версту плана на отм. -4,100 в осях 9-30/Ш-Э, на отм. -1,330 в осях 25-30/Э

Стадия	Лист	Листов
Р	66	

ПРОЕКТНАЯ АРТЕЛЬ

Схема расположения деталей фасада под наружную версту на отм. +6,950 в осях 2-8/Е-Н

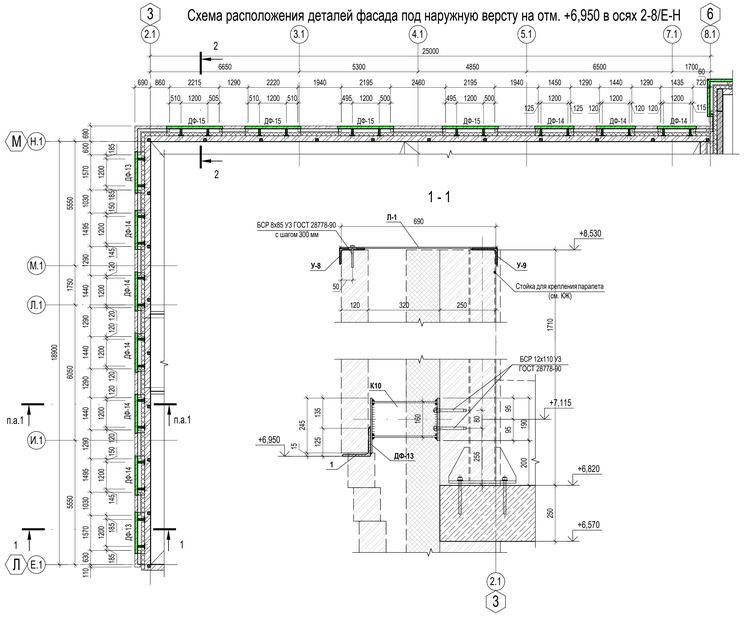

Схема расположения деталей фасада под наружную версту на отм. +8,530 в осях 2-8/Е-Н

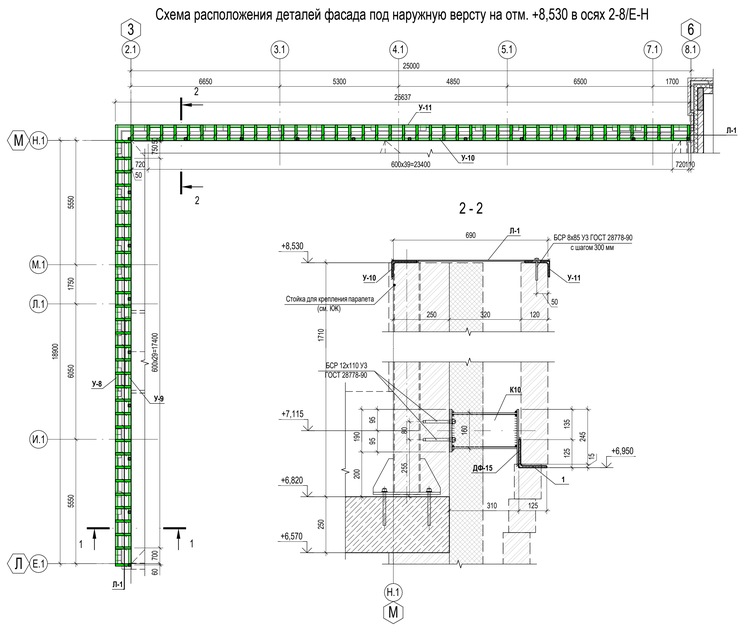

Схема расположения деталей фасада под наружную версту на отм. +6,840 в осях 9-29/Е-Н

Спецификация деталей фасада под наружную версту 2 этажа

Поз.	Обозначение	Наименование	Кол-во	Масса ед., кг	Примечание
		Сборочные единицы			
ДФ-13	ГОСТ 8509-93	Деталь фасада ДФ-13	2	48,93	97,9
ДФ-14	ГОСТ 8509-93	Деталь фасада ДФ-14	8	47,38	379,0
ДФ-15	ГОСТ 8509-93	Деталь фасада ДФ-15	4	32,16	128,6

Спецификация металлических элементов детали фасада ДФ-13

Поз.	Обозначение	Наименование	Кол-во	Масса 1 дет., кг	Примечание
1	ГОСТ 8509-93	Уголок ∟ 125х8 L = 1850	1	28,61	28,61
		Консоль К10	2 шт.		20,32
2	ГОСТ 19903-2015	Лист– 12х190 L = 240	1	4,3	10,16
3	ГОСТ 19903-2015	Лист– 8х80 L = 245	1	1,24	
4	ГОСТ 35087-2024	Двутавр I 16У L = 290	1	4,62	

Спецификация металлических элементов детали фасада ДФ-14

Поз.	Обозначение	Наименование	Кол-во	Масса 1 дет., кг	Примечание
1	ГОСТ 8509-93	Уголок ∟ 125х8 L = 1750	1	27,06	27,06
		Консоль К10	2 шт.		20,32
2	ГОСТ 19903-2015	Лист– 12х190 L = 240	1	4,3	10,16
3	ГОСТ 19903-2015	Лист– 8х80 L = 245	1	1,24	
4	ГОСТ 35087-2024	Двутавр I 16У L = 290	1	4,62	

Спецификация металлических элементов детали фасада ДФ-15

Поз.	Обозначение	Наименование	Кол-во	Масса 1 дет., кг	Примечание
1	ГОСТ 8509-93	Уголок ∟ 125х8 L = 2500	1	38,65	38,65
		Консоль К10	2 шт.		20,32
2	ГОСТ 19903-2015	Лист– 12х190 L = 240	1	4,3	10,16
3	ГОСТ 19903-2015	Лист– 8х80 L = 245	1	1,24	
4	ГОСТ 35087-2024	Двутавр I 16У L = 290	1	4,62	

Деталь ДФ-13

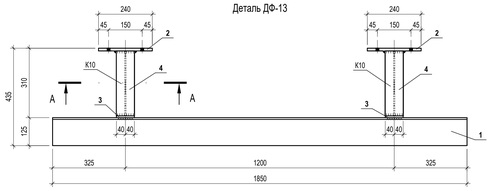

Деталь ДФ-14

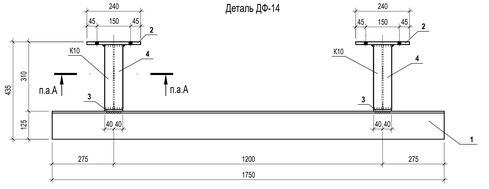

Деталь ДФ-15

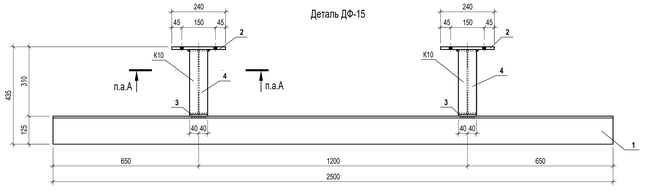

Схема расположения деталей фасада под наружную версту на отм. +8,530 в осях 5-8/Е

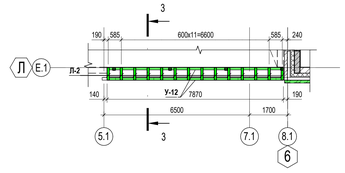

А - А

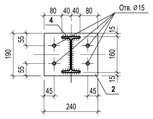

3 - 3

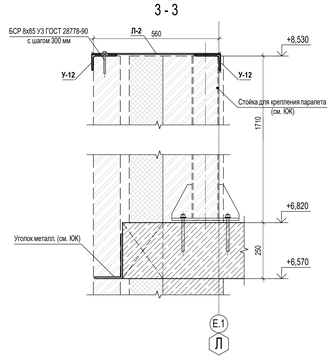

4 - 4

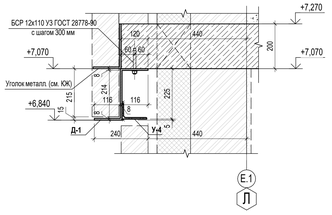

5 - 5

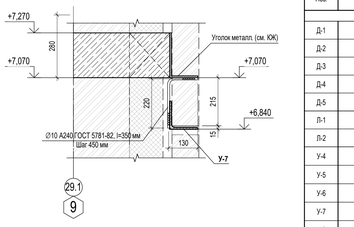

6 - 6

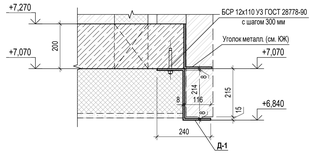

Спецификация металлического погонажа под наружную версту 2 этажа

Поз.	Обозначение	Наименование	Кол-во	Масса ед., кг	Примечание
		Погонажные элементы			
Д-1	ГОСТ 19903-2015	Лист – 8х470 L = 36,41 м	2	1 074,68	2 149,4
Д-2	ГОСТ 19903-2015	Лист – 8х470 L = 9,84 м	1	290,44	290,4
Д-3	ГОСТ 19903-2015	Лист – 8х470 L = 8,55 м	1	252,36	252,4
Д-4	ГОСТ 19903-2015	Лист – 8х470 L = 2,09 м	1	61,69	61,7
Д-5	ГОСТ 19903-2015	Лист – 8х470 L = 1,67 м	1	49,29	49,3
Л-1	ГОСТ 19903-2015	Лист □5х100 L = 0,69 м	76	2,71	205,8
Л-2	ГОСТ 19903-2015	Лист □5х100 L = 0,56 м	14	2,20	30,8
У-4	ГОСТ 8510-86	L110х70х6,5, l= 36,29 м	1	396,61	396,6
У-5	ГОСТ 8510-86	L110х70х6,5, l= 9,72 м	1	106,20	106,2
У-6	ГОСТ 8510-86	L110х70х6,5, l= 8,55 м	1	93,45	93,5
У-7	ГОСТ 8509-93	L125х125х8, l= 1,88 м	1	12,01	12,0
У-8	ГОСТ 8510-86	L110х70х6,5, l= 19,71 м	1	215,41	215,4
У-9	ГОСТ 8510-86	L110х70х6,5, l= 19,11 м	1	208,89	208,9
У-10	ГОСТ 8510-86	L110х70х6,5, l= 25,04 м	1	273,73	273,7
У-11	ГОСТ 8510-86	L110х70х6,5, l= 25,63 м	1	280,14	280,1
У-12	ГОСТ 8510-86	L110х70х6,5, l= 7,87 м	2	86,02	86,0
	ГОСТ 5781-82	Ø10 А240, l=0,35 м	4	0,22	0,4

ТЕХНИЧЕСКИЕ ТРЕБОВАНИЯ:

1. Марка стали металлических элементов - С245 по ГОСТ 27772-2015.
2. Сварные соединения выполнять по ГОСТ 5264-80 минимальный катет шва 5 мм.
3. Соединения металлических элементов выполнять ручной дуговой сваркой, тип соединения принять по ГОСТ 5264-80 электродом Э46 по ГОСТ 9467-75.
4. Антикоррозионную обработку металлических изделий выполнять по СП 28.13330.2017 комплексными методами горячего или холодного цинкования.
5. Крепление наружной версты из облицовочного кирпича в кирпичную кладку толщиной 250 мм условно не показано, см. комплект ПЗ4-04-01-1-23 - АР.У.

						П54-04-01-1-23 - АР
7	-	Зам.	55-26		04.26	Многоквартирные многоэтажные дома с объектами обслуживания жилой застройки, автостоянки и трансформаторные подстанции по ул. Нарымская в Железнодорожном районе г. Новосибирска
5	1	Изм.	62-25		10.25	
Изм.	Кол.уч.	Лист	№док.	Подп.	Дата	
Разработал		Захарова			04.26	Многоквартирные дом №1. Блок-секция №1 (из ПЗ) с объектами обслуживания жилой застройки, с автостоянкой и зоны КТП-10 кв с трансформаторной подстанцией – 2 поз. строительство многоквартирных многоэтажных домов с объектами обслуживания жилой застройки, автостоянки и трансформаторными подстанциями по ул. Нарымская в Железнодорожном районе г. Новосибирска	Стадия	Лист	Листов
Проверил		Парушкова			04.26		Р	70	
Н. контроль		Кнауб			04.26	Схема расположения деталей фасада под наружную версту на отм. +6,950, +8,530 в осях 2-8/Е-Н, 5-8/Е, на отм. +6,735 в осях 9-29/Е-Н	ПРОЕКТНАЯ АРТЕЛЬ		

Согласовано: Взам. инв. №, Подп. и дата, Инв. № подл.

Схема расположения деталей фасада под наружную версту плана на отм. +28,350 (10 этаж)

1 - 1

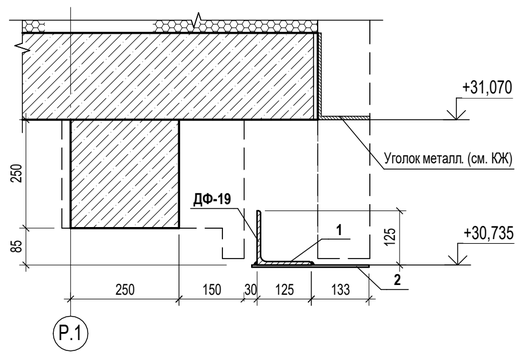

Спецификация деталей фасада под наружную версту 10 этажа

Поз.	Обозначение	Наименование	Кол.	Масса ед.,кг.	Приме-чание
		Деталь фасада ДФ-19	9		шт.
1	ГОСТ 8509-93	Уголок ∟ 125х8 L = 2600	1	40,2	59,28
2	ГОСТ 19903-2015	Лист – 5х270 L = 1800	1	19,08	
		Деталь фасада ДФ-20	6		шт.
1	ГОСТ 8509-93	Уголок ∟ 125х8 L = 2650	1	40,97	60,05
2	ГОСТ 19903-2015	Лист – 5х270 L = 1800	1	19,08	
		Деталь фасада ДФ-21	2		шт.
1	ГОСТ 8509-93	Уголок ∟ 125х8 L = 2500	1	38,65	56,35
2	ГОСТ 19903-2015	Лист – 5х270 L = 1670	1	17,7	

ТЕХНИЧЕСКИЕ ТРЕБОВАНИЯ:

1. Данный лист смотреть совместно с л. 14 данного комплекта чертежей.
2. Марка стали металлических элементов - С245 по ГОСТ 27772-2015.
3. Сварные соединения выполнять по ГОСТ 5264-80 минимальный катет шва 5 мм.
4. Соединения металлических элементов выполнять ручной дуговой сваркой, тип соединения принять по ГОСТ 5264-80 электродом Э46 по ГОСТ 9467-75;
5. Антикоррозионную обработку металлических изделий выполнять по СП 28.13330.2017 наносимыми методами горячего или холодного цинкования.

Согласовано: КЖ Блинский

Взам. инв. № | Подп. и дата | Инв. № подл.

						П54-04-01-1-23 - АР
5	-	Зам.	62-25		10.25	Многоквартирные многоэтажные дома с объектами обслуживания жилой застройки, автостоянки и трансформаторные подстанции по ул. Нарымская в Железнодорожном районе г. Новосибирска
Изм.	Кол.уч.	Лист	№док.	Подп.	Дата	
Разработал		Захарова			02.26	Многоквартирный дом №1. Блок-секция №1 (по ГП) с объектами обслуживания жилой застройки, с автостоянкой в осях И/П-Р/2-10 и трансформаторной подстанцией - I Этап строительства многоквартирных многоэтажных домов с объектами обслуживания жилой застройки, автостоянками и трансформаторными подстанциями по ул. Нарымская в Железнодорожном районе г. Новосибирска
Проверил		Паршукова			02.26	
Н. контроль		Кнауб			02.26	Схема расположения деталей фасада под наружную версту плана на отм. +28,350 (10 этаж)

Стадия	Лист	Листов
Р	72	

ПРОЕКТНАЯ АРТЕЛЬ

Формат А2А

Схема расположения деталей крепления под наружную версту плана на отм. +49,350 (17 этаж)

1 - 1

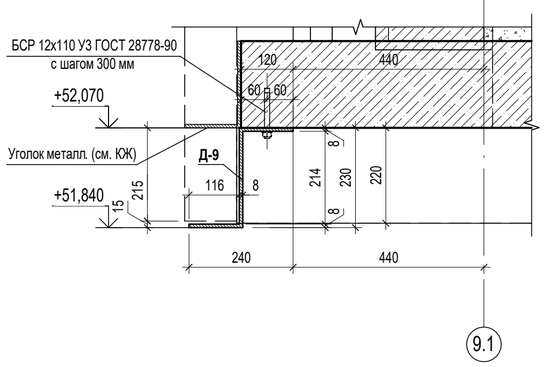

Спецификация металлического погонажа под наружную версту 17 этажа

Поз.	Обозначение	Наименование	Кол- во	Масса ед., кг	Примечание
Д-8	ГОСТ 19903-2015	Лист – 8х470 L = 3,25 м	1	95,93	95,9
Д-9	ГОСТ 19903-2015	Лист – 8х470 L = 22,36 м	1	659,98	660,0
Д-10	ГОСТ 19903-2015	Лист – 8х470 L = 36,41 м	1	1 074,68	1 074,7
Д-11	ГОСТ 19903-2015	Лист – 8х470 L = 0,64 м	1	18,89	18,9

ТЕХНИЧЕСКИЕ ТРЕБОВАНИЯ:

1. Данный лист смотреть совместно с л. 17 данного комплекта чертежей.
2. Марка стали металлических элементов - С245 по ГОСТ 27772-2015.
3. Сварные соединения выполнять по ГОСТ 5264-80 минимальный катет шва 5 мм.
4. Соединения металлических элементов выполнять ручной дуговой сваркой, тип соединения принять по ГОСТ 5264-80 электродом Э46 по ГОСТ 9467-75;
5. Антикоррозионную обработку металлических изделий выполнять по СП 28.13330.2017 наносимыми методами горячего или холодного цинкования.

Согласовано: Блинский КЖ

Взам. инв. №

Подп. и дата

Инв. № подл.

5	-	Зам.	62-25		10.25	П54-04-01-1-23 - АР
Изм.	Кол.уч.	Лист	№док.	Подп.	Дата	
Разработал		Захарова			02.26	Многоквартирные многоэтажные дома с объектами обслуживания жилой застройки, автостоянки и трансформаторные подстанции по ул. Нарымская в Железнодорожном районе г. Новосибирска
Проверил		Паршукова			02.26	Многоквартирный дом №1. Блок-секция №1 (по ГП) с объектами обслуживания жилой застройки, с автостоянкой в осях И/П-Р/2-10 и трансформаторной подстанцией - I Этап строительства многоквартирных многоэтажных домов с объектами обслуживания жилой застройки, автостоянками и трансформаторными подстанциями по ул. Нарымская в Железнодорожном районе г. Новосибирска
Н. контроль		Кнауб			02.26	Схема расположения деталей крепления под наружную версту плана на отм. +49,350 (17 этаж)

Стадия	Лист	Листов
Р	75	

ПРОЕКТНАЯ АРТЕЛЬ

Формат А2А

Схема расположения консолей под наружную версту парапета кровли на отм. +79,970

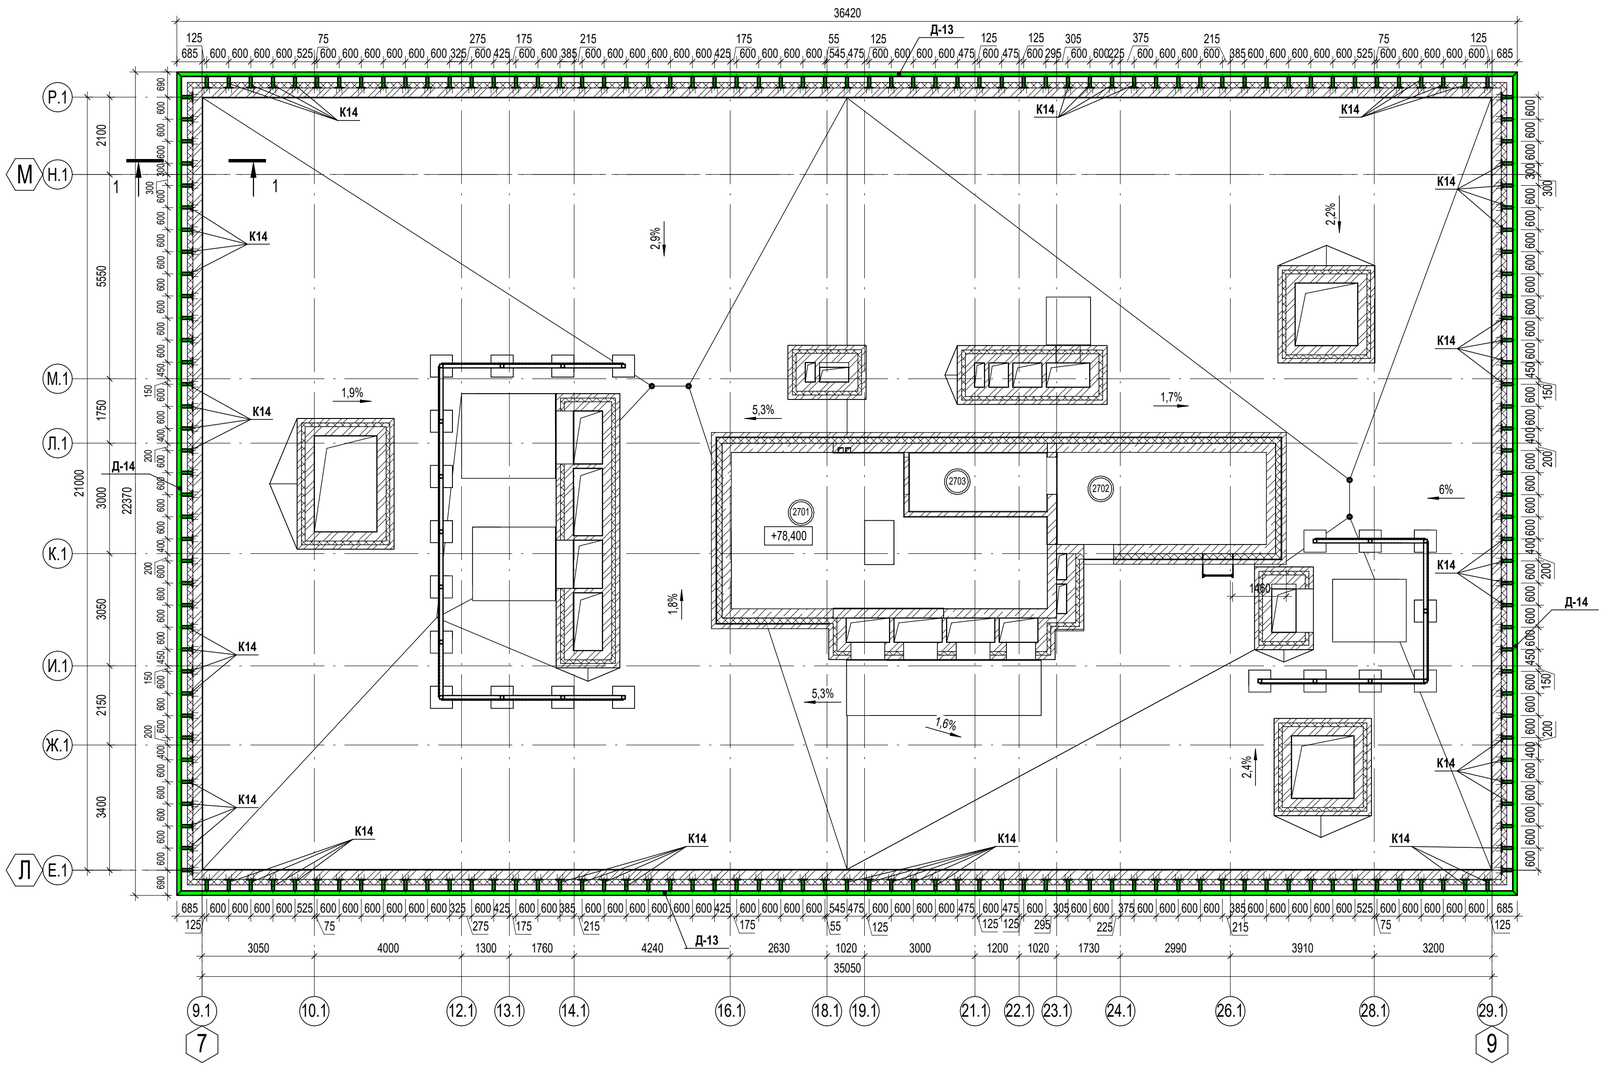

Консоль К14

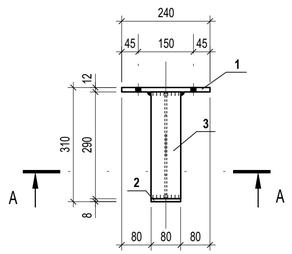

А - А

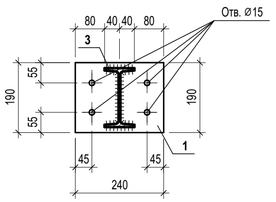

ТЕХНИЧЕСКИЕ ТРЕБОВАНИЯ:

1. Марка стали металлических элементов - С245 по ГОСТ 27772-2015.
2. Сварные соединения выполнять по ГОСТ 5264-80 минимальный катет шва 5 мм.
3. Соединения металлических элементов выполнять ручной дуговой сваркой, тип соединения принять по ГОСТ 5264-80 электродом Э46 по ГОСТ 9467-75;
4. Антикоррозионную обработку металлических изделий выполнять по СП 28.13330.2017 наносимыми методами горячего или холодного цинкования.

Спецификация деталей фасада под наружную версту в уровне кровли

Поз.	Обозначение	Наименование	Кол-во	Масса ед., кг	Примечание
		Сборочные единицы			
К14		Консоль К14	190	9,88	1 877,2

Спецификация металлического погонажа под наружную версту в уровне кровли

Поз.	Обозначение	Наименование	Кол- во	Масса ед., кг	Примечание
Д-13	ГОСТ 8509-93	Уголок ∟ 125х8 L = 36,42 м	2	563,05	1 126,1
Д-14	ГОСТ 8509-93	Уголок ∟ 125х8 L = 22,37 м	2	345,84	691,7

Спецификация металлических элементов консоли К14

Поз.	Обозначение	Наименование	Кол-во	Масса 1 дет., кг	Примечание
1	ГОСТ 19903-2015	Лист— 12х190 L = 240	1	4,3	9,88
2	ГОСТ 19903-2015	Лист— 8х80 L = 190	1	0,96	
3	ГОСТ 35087-2024	Двутавр I 16У L = 290	1	4,62	

1 - 1

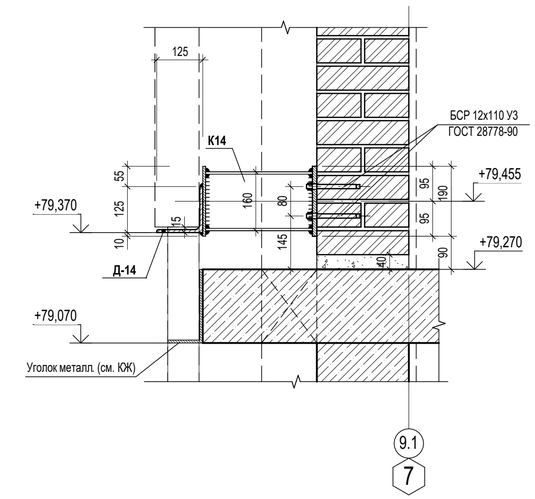

Согласовано
Блинский
КЖ

Взам. инв. №

Подп. и дата

Инв. № подл.

							П54-04-01-1-23 - АР
5	-	Зам.	62-25		10.25	Многоквартирные многоэтажные дома с объектами обслуживания жилой застройки, автостоянки и трансформаторные подстанции по ул. Нарымская в Железнодорожном районе г. Новосибирска	
Изм.	Кол.уч.	Лист	№док.	Подп.	Дата		
Разработал		Захарова			02.26	Многоквартирный дом №1. Блок-секция №1 (по ПТ) с объектами обслуживания жилой застройки, с автостоянкой в осях И/1-Р/2-10 и трансформаторной подстанцией - I Этап строительства многоквартирных многоэтажных домов с объектами обслуживания жилой застройки, автостоянками и трансформаторными подстанциями по ул. Нарымская в Железнодорожном районе г. Новосибирска	Стадия: Р; Лист: 78; Листов:
Проверил		Паршукова			02.26		
Н. контроль		Кнауб			02.26	Схема расположения консолей под наружную версту парапета кровли на отм. +79,970	ПРОЕКТНАЯ АРТЕЛЬ

22.2 - 22.2

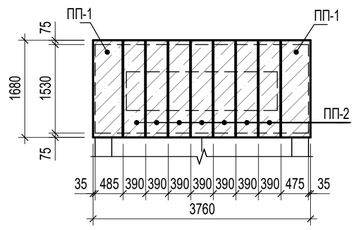

23.3 - 23.3

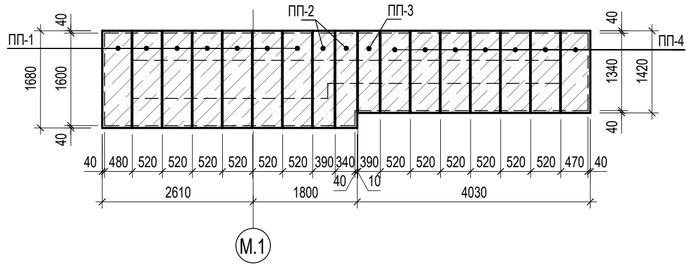

25.3 - 25.3

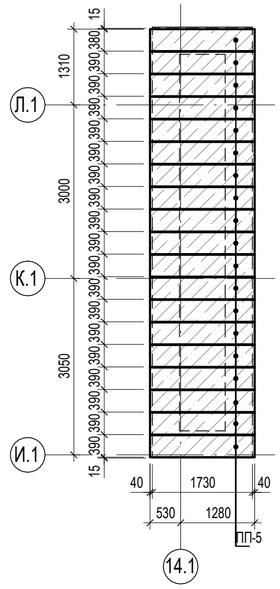
15
1310
390
390
390
390
390
390

Схема расположения декоративного ограждения ОГ-1 на отм. -0,300

Опора Ст-1

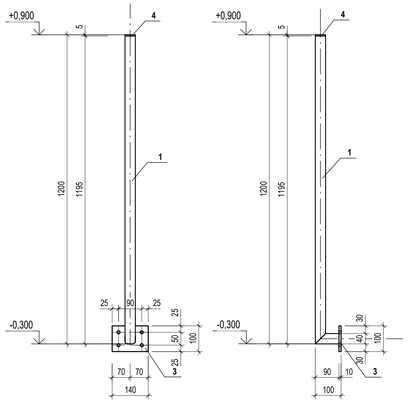

Спецификация материалов для опоры ограждения Ст-1

Марка изде-лия	Поз. дет.	Наименование	Кол.	Масса 1 дет., кг	Масса издел., кг
Ст-1	1	Труба □ 40х5 ГОСТ 32931-2015 L = 1195	1	5,97	7,38
	2	Труба □ 40х5 ГОСТ 32931-2015 L = 90	1	0,46	
	3	Лист — 8х100 ГОСТ 19903-2015 L = 140	1	0,88	
	4	Лист — 5х40 ГОСТ 19903-2015 L = 40	1	0,07	

Спецификация элементов ограждения ОГ-1

Поз.	Обозначение	Наименование	Кол.	Масса ед.,кг.	Приме-чание
		Сборочные единицы			
ОГ-1.1		Секция ограждения ОГ-1.1, 1490х1200 (h)	1	35,66 кг	35,66 кг
ОГ-1.2		Секция ограждения ОГ-1.2, 1600х1200 (h)	27	36,23 кг	978,21 кг
ОГ-1.3		Секция ограждения угловая ОГ-1.3, 1200 (h)	2	33,95 кг	67,90 кг
Ст-1		Опора Ст-1, 1200 (h)	31	7,38 кг	228,78 кг

1 - 1

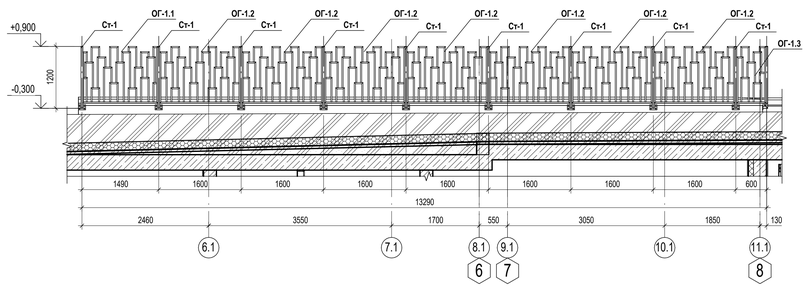

2 - 2

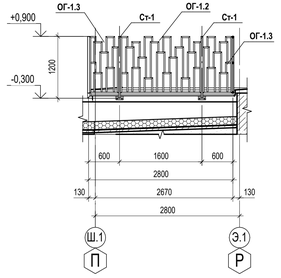

3 - 3

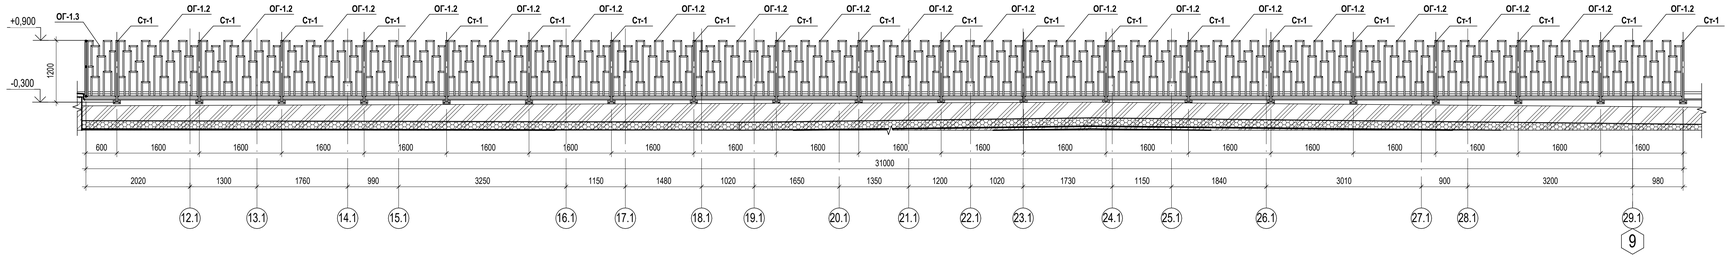

Спецификация материалов для секции ограждения ОГ-1.1

Марка изде-лия	Поз. дет.	Наименование	Кол.	Масса 1 дет., кг	Масса издел., кг
ОГ-1.1	1	Труба □ 25х3 ГОСТ 32931-2015 L = 1460	1	2,76	35,66
	2	Труба □ 25х3 ГОСТ 32931-2015 L = 1100	1	2,08	
	3	Труба □ 25х3 ГОСТ 32931-2015 L = 1000	1	1,89	
	4	Труба □ 25х3 ГОСТ 32931-2015 L = 775	1	1,47	
	5	Труба □ 25х3 ГОСТ 32931-2015 L = 700	1	1,33	
	6	Труба □ 25х3 ГОСТ 32931-2015 L = 675	1	1,28	
	7	Труба □ 25х3 ГОСТ 32931-2015 L = 600	1	1,14	
	8	Труба □ 25х3 ГОСТ 32931-2015 L = 500	2	0,95	
	9	Труба □ 25х3 ГОСТ 32931-2015 L = 475	3	0,9	
	10	Труба □ 25х3 ГОСТ 32931-2015 L = 400	5	0,76	
	11	Труба □ 25х3 ГОСТ 32931-2015 L = 375	3	0,71	
	12	Труба □ 25х3 ГОСТ 32931-2015 L = 300	5	0,57	
	13	Труба □ 25х3 ГОСТ 32931-2015 L = 275	4	0,52	
	14	Труба □ 25х3 ГОСТ 32931-2015 L = 200	6	0,38	
	15	Труба □ 25х3 ГОСТ 32931-2015 L = 170	15	0,33	
	16	Труба □ 25х3 ГОСТ 32931-2015 L = 100	2	0,19	
	17	Труба □ 25х3 ГОСТ 32931-2015 L = 95	2	0,18	
	18	Труба □ 25х3 ГОСТ 32931-2015 L = 70	2	0,14	

Спецификация материалов для секции ограждения ОГ-1.2

Марка изде-лия	Поз. дет.	Наименование	Кол.	Масса 1 дет., кг	Масса издел., кг
ОГ-1.2	1	Труба □ 25х3 ГОСТ 32931-2015 L = 1560	1	2,95	36,23
	2	Труба □ 25х3 ГОСТ 32931-2015 L = 1100	1	2,08	
	3	Труба □ 25х3 ГОСТ 32931-2015 L = 1000	1	1,89	
	4	Труба □ 25х3 ГОСТ 32931-2015 L = 775	1	1,47	
	5	Труба □ 25х3 ГОСТ 32931-2015 L = 700	1	1,33	
	6	Труба □ 25х3 ГОСТ 32931-2015 L = 675	1	1,28	
	7	Труба □ 25х3 ГОСТ 32931-2015 L = 600	1	1,14	
	8	Труба □ 25х3 ГОСТ 32931-2015 L = 500	2	0,95	
	9	Труба □ 25х3 ГОСТ 32931-2015 L = 475	3	0,9	
	10	Труба □ 25х3 ГОСТ 32931-2015 L = 400	5	0,76	
	11	Труба □ 25х3 ГОСТ 32931-2015 L = 375	3	0,71	
	12	Труба □ 25х3 ГОСТ 32931-2015 L = 300	5	0,57	
	13	Труба □ 25х3 ГОСТ 32931-2015 L = 275	4	0,52	
	14	Труба □ 25х3 ГОСТ 32931-2015 L = 200	6	0,38	
	15	Труба □ 25х3 ГОСТ 32931-2015 L = 170	15	0,33	
	16	Труба □ 25х3 ГОСТ 32931-2015 L = 145	2	0,28	
	17	Труба □ 25х3 ГОСТ 32931-2015 L = 120	2	0,23	
	18	Труба □ 25х3 ГОСТ 32931-2015 L = 100	2	0,19	

Спецификация материалов для секции ограждения ОГ-1.3

Марка изде-лия	Поз. дет.	Наименование	Кол.	Масса 1 дет., кг	Масса издел., кг
ОГ-1.3	1	Труба □ 40х3 ГОСТ 32931-2015 L = 1095	1	3,63	33,95
	2	Труба □ 25х3 ГОСТ 32931-2015 L = 1100	2	2,08	
	3	Труба □ 25х3 ГОСТ 32931-2015 L = 900	2	1,71	
	4	Труба □ 25х3 ГОСТ 32931-2015 L = 560	2	1,06	
	5	Труба □ 25х3 ГОСТ 32931-2015 L = 475	4	0,9	
	6	Труба □ 25х3 ГОСТ 32931-2015 L = 400	6	0,76	
	7	Труба □ 25х3 ГОСТ 32931-2015 L = 375	4	0,71	
	8	Труба □ 25х3 ГОСТ 32931-2015 L = 300	4	0,57	
	9	Труба □ 25х3 ГОСТ 32931-2015 L = 200	6	0,38	
	10	Труба □ 25х3 ГОСТ 32931-2015 L = 170	10	0,33	
	11	Труба □ 25х3 ГОСТ 32931-2015 L = 125	4	0,24	
	12	Труба □ 25х3 ГОСТ 32931-2015 L = 100	4	0,19	
	13	Лист □ 3х40 ГОСТ 19903-2015 L = 40	1	0,04	

ОГ-1.1

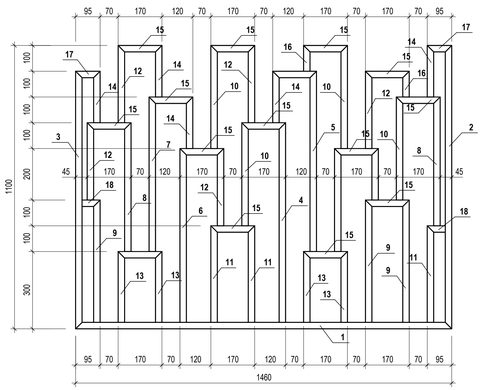

ОГ-1.2

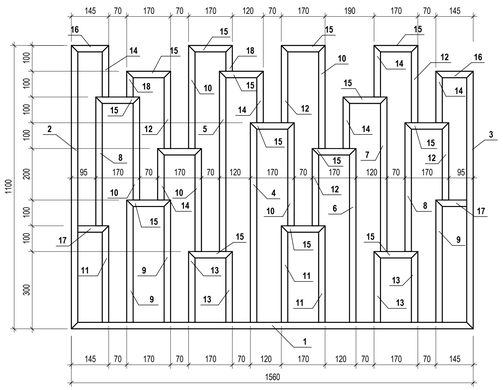

ОГ-1.3

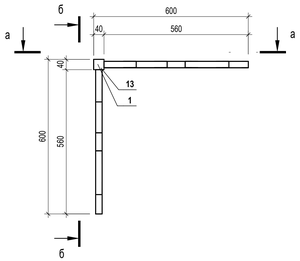

а - а

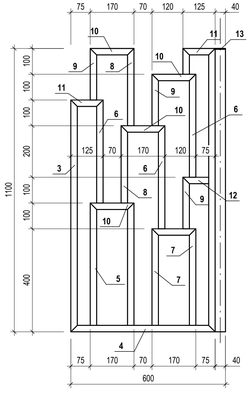

б - б

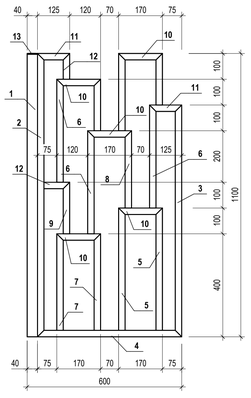

ТЕХНИЧЕСКИЕ ТРЕБОВАНИЯ:

1. Марка стали металлических элементов - С245 по ГОСТ 27772-2015.
2. Сварные соединения выполнять по ГОСТ 5264-80 минимальный катет шва 5 мм.
3. Соединения металлических элементов выполнять ручной дуговой сваркой, тип соединения принять по ГОСТ 5264-80 электродом Э46 по ГОСТ 9467-75;
4. Антикоррозионную обработку металлических изделий выполнять по СП 28.13330.2017 нанесением методами горячего или холодного цинкования.
5. Выполнить порошковую окраску металлических изделий в заводских условиях, цвет ограждения - см. ведомость отделки фасадов.

Согласовано Блинский

						П54-04-01-1-23 - АР
5	-	Зам.	62-25		10.25	Многоквартирные многоэтажные дома с объектами обслуживания жилой застройки, автостоянки и трансформаторные подстанции по ул. Нарымская в Железнодорожном районе г. Новосибирска
Изм.	Кол.уч.	Лист	№док.	Подп.	Дата	
Разработал		Захарова			02.26	Многоквартирный дом №1. Блок-секция №1 (по ГП) с объектами обслуживания жилой застройки, с автостоянкой и если АВП-Р2.10 + трансформаторной подстанцией – 2 этап строительства многоквартирных многоэтажных домов с объектами обслуживания жилой застройки, автостоянками и трансформаторными подстанциями по ул. Нарымская в Железнодорожном районе г. Новосибирска
Проверил		Паршукова			02.26	
Н. контроль		Кнауб			02.26	Декоративное ограждение ОГ-1 на отм. -0,300

Стадия: Р | Лист: 80 | Листов:

ПРОЕКТНАЯ АРТЕЛЬ

Взам. инв. №

Подп. и дата

Инв. № подл.

Схема декоративного ограждения ОГд-1 на отм. +7,350

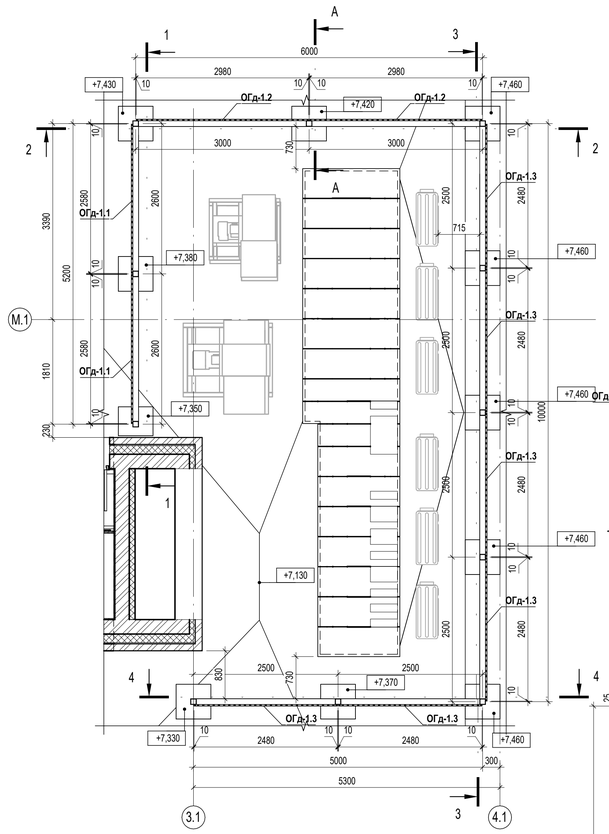

1 - 1

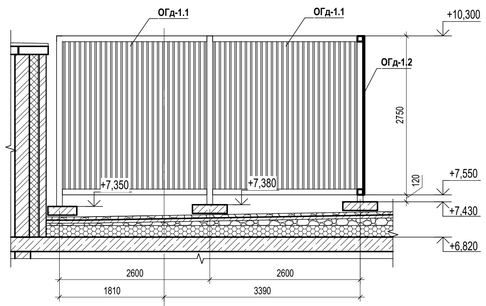

2 - 2

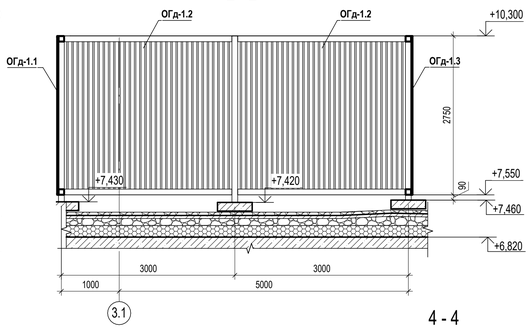

3 - 3

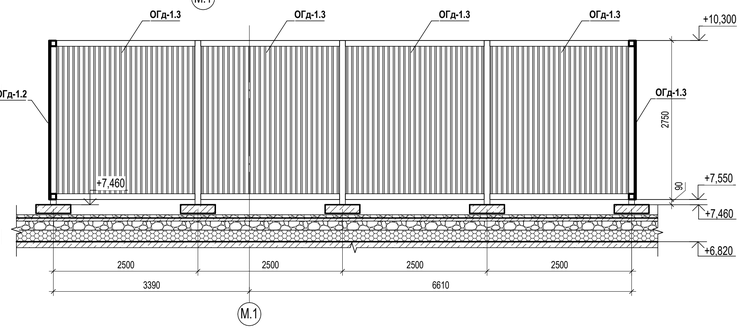

4 - 4

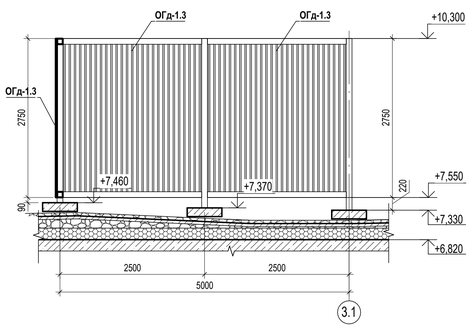

Спецификация элементов ограждения ОГд-1

Поз.	Обозначение	Наименование	Кол.	Масса ед.,кг.	Приме-чание
		Сборочные единицы			
ОГд-1.1		Решётка ограждения ОГд-1.1, 2580x2750 (h)	2	163,24 кг	326,48 кг
ОГд-1.2		Решётка ограждения ОГд-1.2, 2980x2750 (h)	2	185,20 кг	370,40 кг
ОГд-1.3		Решётка ограждения ОГд-1.3, 2480x2750 (h)	6	157,75 кг	946,50 кг

А - А

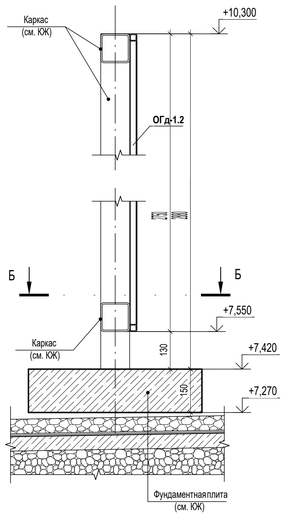

Спецификация материалов для декоративной решётки ОГд-1.1...ОГд-1.3

Марка изде-лия	Поз. дет.	Наименование	Кол.	Масса 1 дет., кг	Масса издел., кг
ОГд-1.1	1	Труба □ 25х3 ГОСТ 32931-2015 L= 2750	2	5,2	163,24
	2	Труба □ 25х3 ГОСТ 32931-2015 L= 2580	2	4,88	
	3	Труба □ 25х3 ГОСТ 32931-2015 L= 2700	28	5,11	
ОГд-1.2	1	Труба □ 25х3 ГОСТ 32931-2015 L= 2980	2	5,64	185,2
	2	Труба □ 25х3 ГОСТ 32931-2015 L= 2750	2	5,2	
	3	Труба □ 25х3 ГОСТ 32931-2015 L= 2700	32	5,11	
ОГд-1.3	1	Труба □ 25х3 ГОСТ 32931-2015 L= 2750	2	5,2	157,75
	2	Труба □ 25х3 ГОСТ 32931-2015 L= 2480	2	4,69	
	3	Труба □ 25х3 ГОСТ 32931-2015 L= 2700	27	5,11	

Б - Б

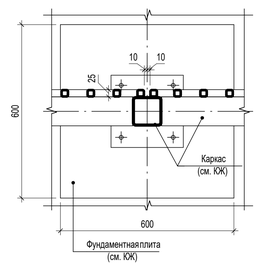

Решётка ОГд-1.1

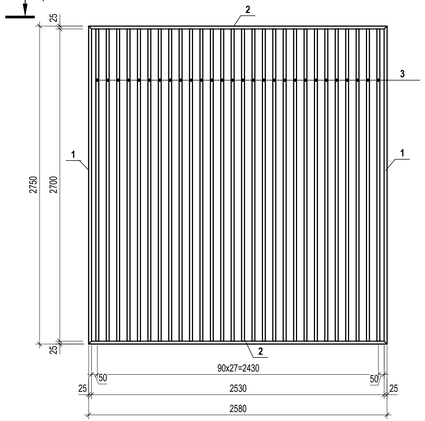

Решётка ОГд-1.2

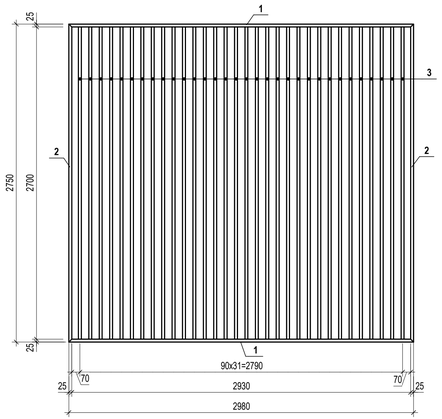

Решётка ОГд-1.3

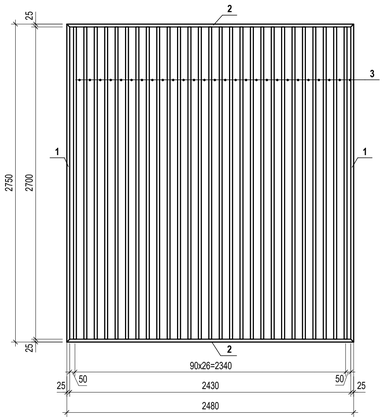

ТЕХНИЧЕСКИЕ ТРЕБОВАНИЯ:

1. Марка стали металлических элементов - С245 по ГОСТ 27772-2015.
2. Сварные соединения выполнять по ГОСТ 5264-80 минимальный катет шва 5 мм.
3. Соединения металлических элементов выполнять ручной дуговой сваркой, тип соединения принять по ГОСТ 5264-80 электродом Э46 по ГОСТ 9467-75;
4. Антикоррозионную обработку металлических изделий выполнять по СП 28.13330.2017 наносимыми методами горячего или холодного цинкования.
5. Выполнить порошковую окраску металлических изделий в заводских условиях, цвет ограждения - см. ведомость отделки фасадов.

Согласовано
Блинский
КЖ
Взам. инв. №
Подп. и дата
Инв. № подл.

Изм.	Кол.уч.	Лист	№док.	Подп.	Дата
Разработал		Никитина			09.25
Проверил		Паршукова			09.25
Н. контроль		Кнауб			09.25

П54-04-01-1-23 - АР

Многоквартирные многоэтажные дома с объектами обслуживания жилой застройки, автостоянки и трансформаторные подстанции по ул. Нарымская в Железнодорожном районе г. Новосибирска

Многоквартирный дом №1. Блок-секция №1 (по ГП) с объектами обслуживания жилой застройки, с автостоянкой в осях Ж/Л-Р/2-16 и трансформаторной подстанцией - I Этап строительства многоквартирных многоэтажных домов с объектами обслуживания жилой застройки, автостоянками и трансформаторными подстанциями по ул. Нарымская в Железнодорожном районе г. Новосибирска

Стадия	Лист	Листов
Р	81	

Декоративное ограждение ОГд-1 на отм. +7,350

ПРОЕКТНАЯ АРТЕЛЬ

Формат А3х3А

Схема декоративного ограждения ОГд-2 на кровле

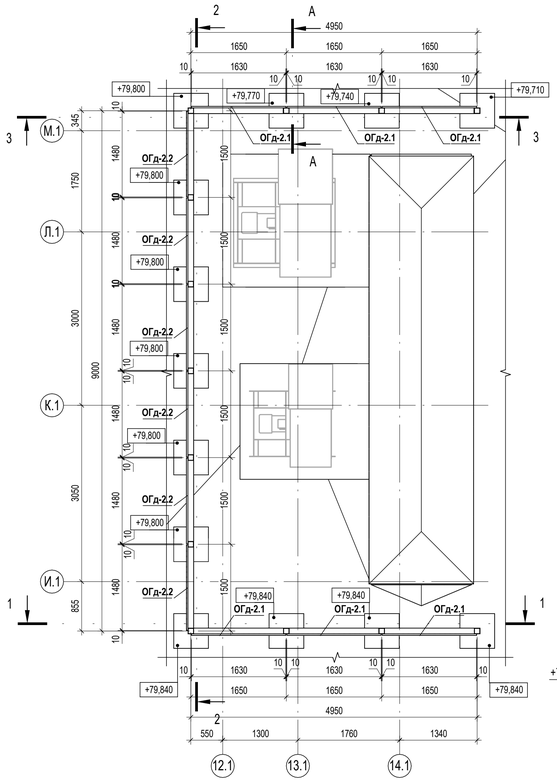

1 - 1

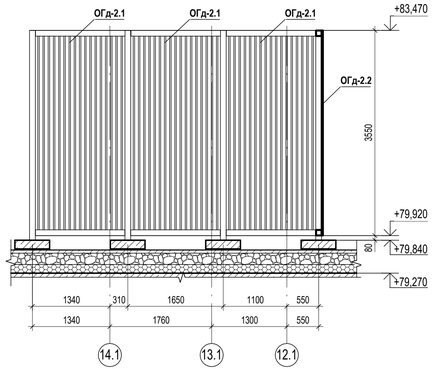

2 - 2

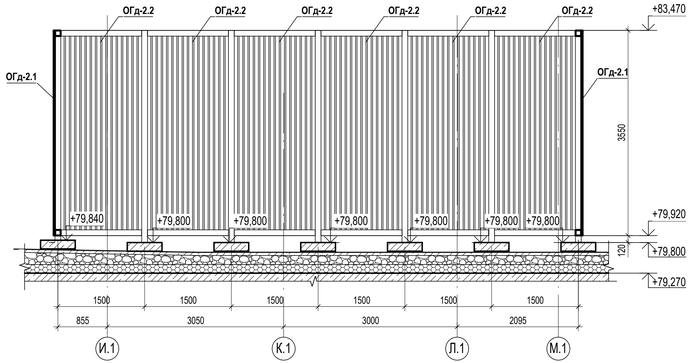

3 - 3

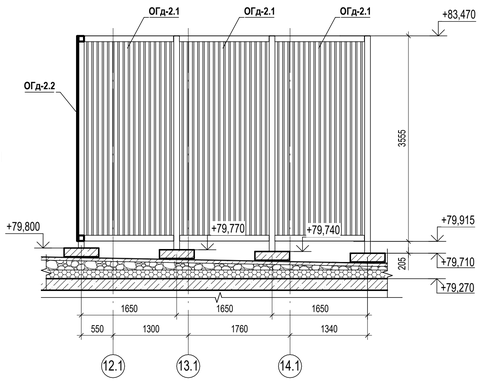

Решётка ОГд-2.1

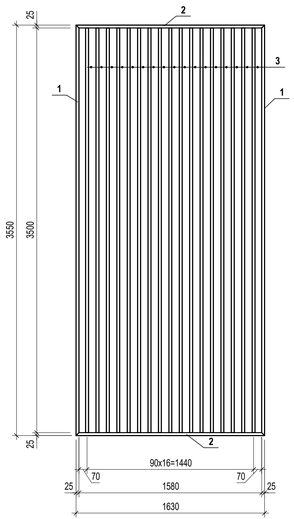

Решётка ОГд-2.2

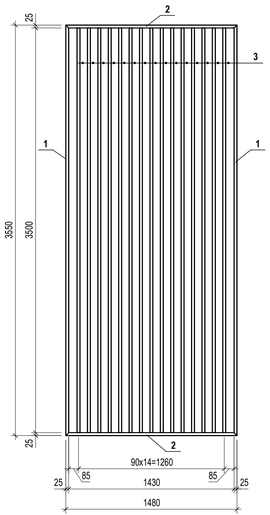

А - А

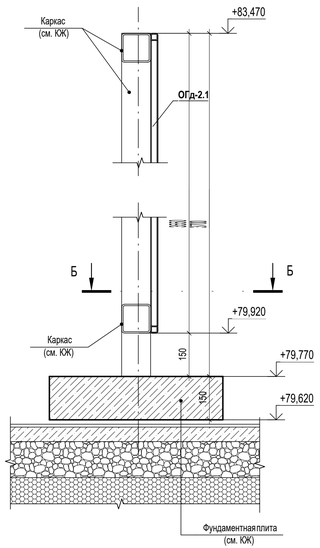

Б - Б

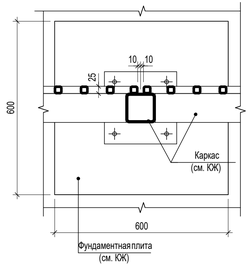

Спецификация элементов ограждения ОГд-2

Поз.	Обозначение	Наименование	Кол.	Масса ед.,кг.	Приме-чание
		Сборочные единицы			
ОГд-2.1		Решётка ограждения ОГд-2.1, 1630x3550 (h)	6	132,14 кг	792,84 кг
ОГд-2.2		Решётка ограждения ОГд-2.2, 1480x3550 (h)	6	118,32 кг	709,92 кг

Спецификация материалов для секции ограждения ОГд-2.1, ОГд-2.2

Марка изде-лия	Поз. дет.	Наименование	Кол.	Масса 1 дет., кг	Масса издел., кг
ОГд-2.1	1	Труба □ 25x3 ГОСТ 32931-2015 L = 3550	2	6,71	132,14
	2	Труба □ 25x3 ГОСТ 32931-2015 L = 1630	2	3,09	
	3	Труба □ 25x3 ГОСТ 32931-2015 L = 3500	17	6,62	
ОГд-2.2	1	Труба □ 25x3 ГОСТ 32931-2015 L = 3550	2	6,71	118,32
	2	Труба □ 25x3 ГОСТ 32931-2015 L = 1480	2	2,8	
	3	Труба □ 25x3 ГОСТ 32931-2015 L = 3500	15	6,62	

ТЕХНИЧЕСКИЕ ТРЕБОВАНИЯ:

1. Марка стали металлических элементов - С245 по ГОСТ 27772-2015.
2. Сварные соединения выполнять по ГОСТ 5264-80 минимальный катет шва 5 мм.
3. Соединения металлических элементов выполнять ручной дуговой сваркой, тип соединения принять по ГОСТ 5264-80 электродом Э46 по ГОСТ 9467-75;
4. Антикоррозионную обработку металлических изделий выполнять по СП 28.13330.2017 наносимыми методами горячего или холодного цинкования.
5. Выполнить порошковую окраску металлических изделий в заводских условиях, цвет ограждения - см. ведомость отделки фасадов.

Согласовано
Блинский
КЖ

Взам. инв. №

Подп. и дата

Инв. № подл.

Изм.	Кол.уч.	Лист	№док.	Подп.	Дата
Разработал		Никитина			09.25
Проверил		Паршукова			09.25
Н. контроль		Кнауб			09.25

П54-04-01-1-23 - АР

Многоквартирные многоэтажные дома с объектами обслуживания жилой застройки, автостоянки и трансформаторные подстанции по ул. Нарымская в Железнодорожном районе г. Новосибирска

Многоквартирный дом №1. Блок-секция №1 (по ГП) с объектами обслуживания жилой застройки, с автостоянкой в осях И/Л-Р/2-16 и трансформаторной подстанцией - I Этап строительства многоквартирных многоэтажных домов с объектами обслуживания жилой застройки, автостоянками и трансформаторными подстанциями по ул. Нарымская в Железнодорожном районе г. Новосибирска

Стадия	Лист	Листов
Р	82	

Декоративное ограждение ОГд-2 на кровле

ПРОЕКТНАЯ АРТЕЛЬ

Формат А3х3А

Схема декоративного ограждения ОГд-3 на кровле

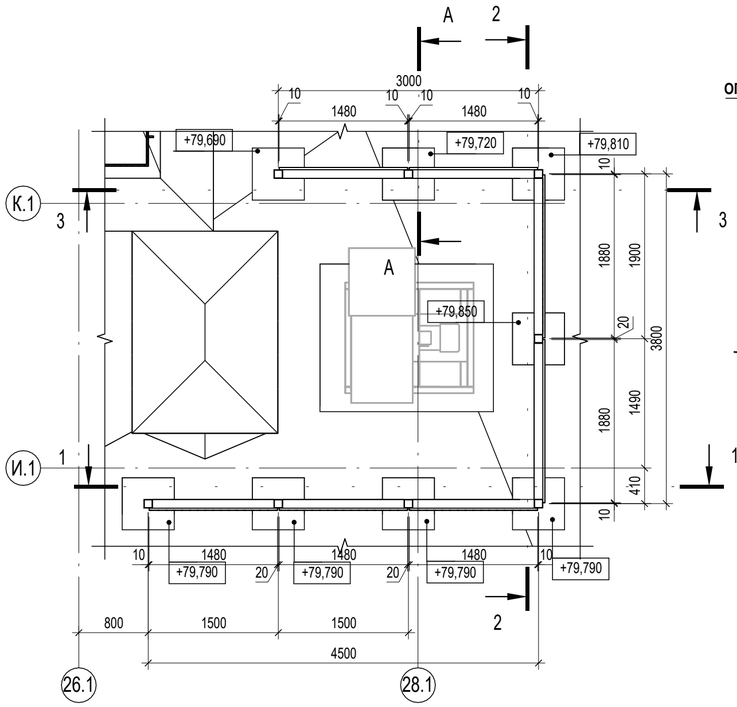

1 - 1

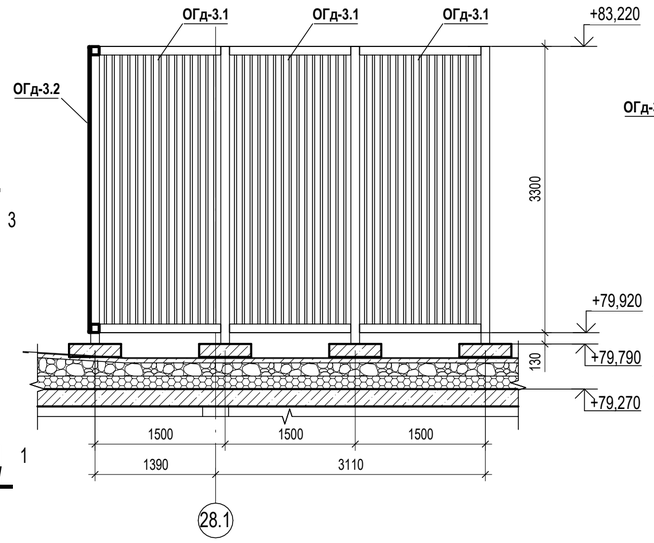

2 - 2

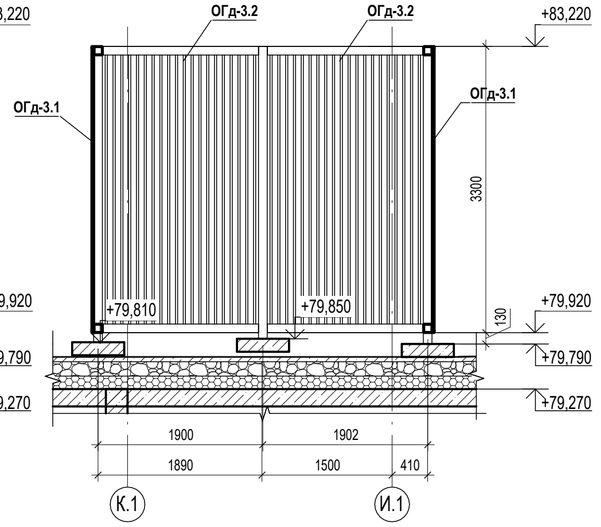

3 - 3

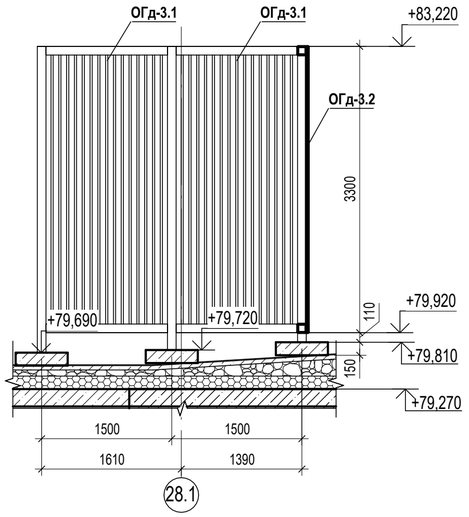

А - А

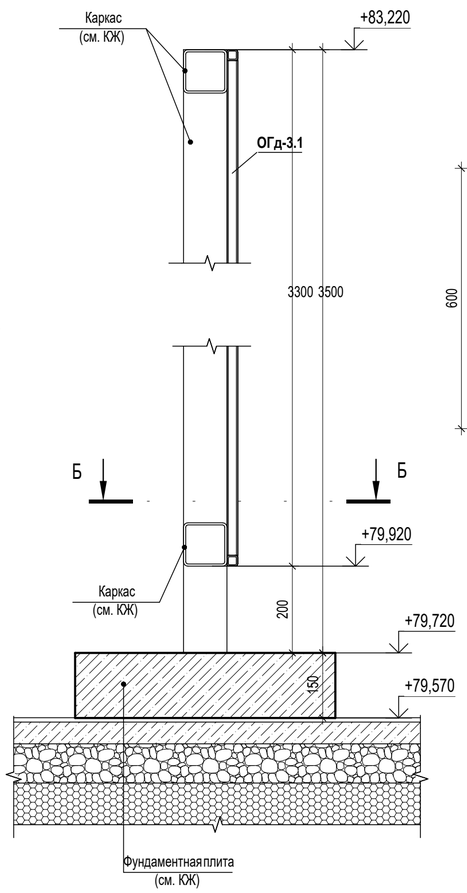

Б - Б

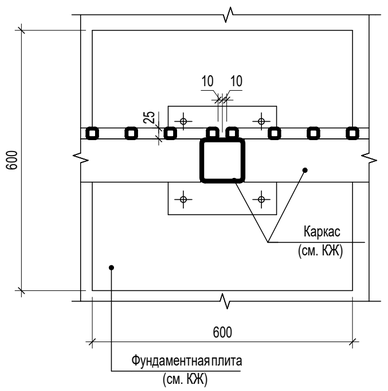

Спецификация элементов ограждения ОГд-3

Поз.	Обозначение	Наименование	Кол.	Масса ед.,кг.	Приме-чание
		Сборочные единицы			
ОГд-3.1		Решётка ограждения ОГд-3.1, 1480x3300 (h)	5	110,33 кг	551,65 кг
ОГд-3.2		Решётка ограждения ОГд-3.2, 1880x3300 (h)	2	142,60 кг	285,20 кг

Решётка ОГд-3.1

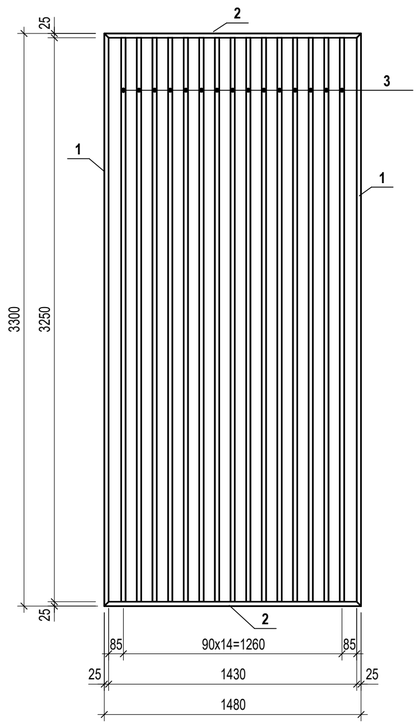

Решётка ОГд-3.2

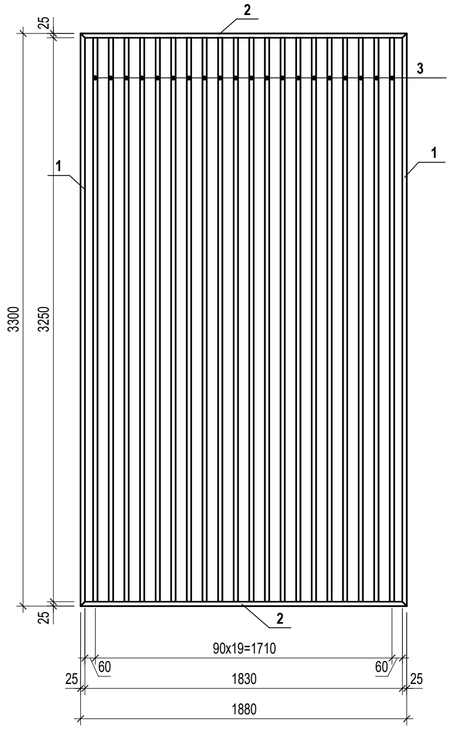

Спецификация материалов для секции ограждения ОГд-3.1, ОГд-3.2

Марка изде-лия	Поз. дет.	Наименование	Кол.	Масса 1 дет., кг	Масса издел., кг
ОГд-3.1	1	Труба □ 25x3 ГОСТ 32931-2015 L = 3300	2	6,24	110,33
	2	Труба □ 25x3 ГОСТ 32931-2015 L = 1480	2	2,8	
	3	Труба □ 25x3 ГОСТ 32931-2015 L = 3250	15	6,15	
ОГд-3.2	1	Труба □ 25x3 ГОСТ 32931-2015 L = 3300	2	6,24	142,6
	2	Труба □ 25x3 ГОСТ 32931-2015 L = 1880	2	3,56	
	3	Труба □ 25x3 ГОСТ 32931-2015 L = 3250	20	6,15	

ТЕХНИЧЕСКИЕ ТРЕБОВАНИЯ:

1. Марка стали металлических элементов - С245 по ГОСТ 27772-2015.
2. Сварные соединения выполнять по ГОСТ 5264-80 минимальный катет шва 5 мм.
3. Соединения металлических элементов выполнять ручной дуговой сваркой, тип соединения принять по ГОСТ 5264-80 электродом Э46 по ГОСТ 9467-75;
4. Антикоррозионную обработку металлических изделий выполнять по СП 28.13330.2017 наносимыми методами горячего или холодного цинкования.
5. Выполнить порошковую окраску металлических изделий в заводских условиях, цвет ограждения - см. ведомость отделки фасадов.

Согласовано: КЖ Блинский

Взам. инв. №

Подп. и дата

Инв. № подл.

Изм.	Кол.уч.	Лист	№док.	Подп.	Дата
Разработал		Никитина			09.25
Проверил		Паршукова			09.25
Н. контроль		Кнауб			09.25

П54-04-01-1-23 - АР

Многоквартирные многоэтажные дома с объектами обслуживания жилой застройки, автостоянки и трансформаторные подстанции по ул. Нарымская в Железнодорожном районе г. Новосибирска

Многоквартирный дом №1. Блок-секция №1 (по ГП) с объектами обслуживания жилой застройки, с автостоянкой в осях И/П-Р/2-10 и трансформаторной подстанцией - I Этап строительства многоквартирных многоэтажных домов с объектами обслуживания жилой застройки, автостоянками и трансформаторными подстанциями по ул. Нарымская в Железнодорожном районе г. Новосибирска

Стадия	Лист	Листов
Р	83	

Декоративное ограждение ОГд-3 на кровле

ПРОЕКТНАЯ АРТЕЛЬ

Формат А2А

Схема расположения козырьков

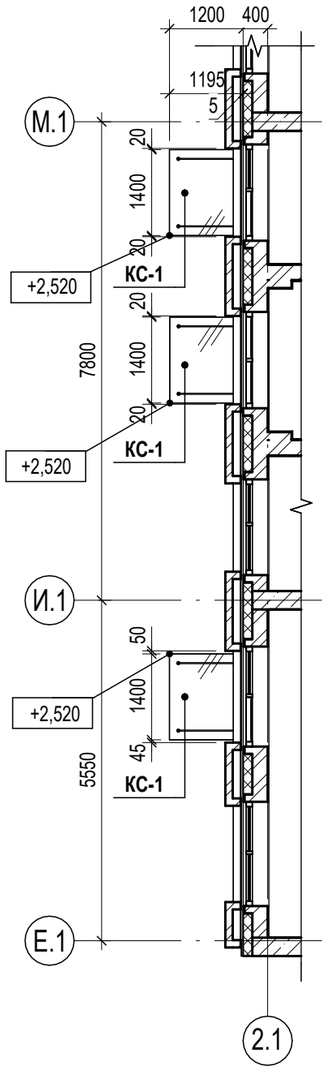

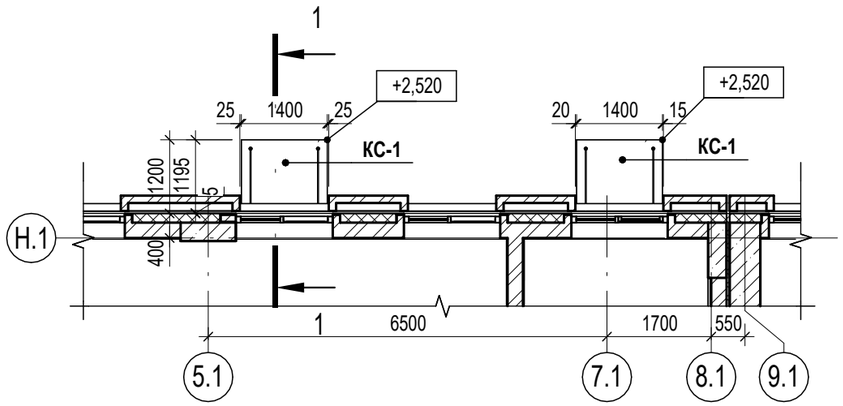

1 - 1
(Крепление козырька)

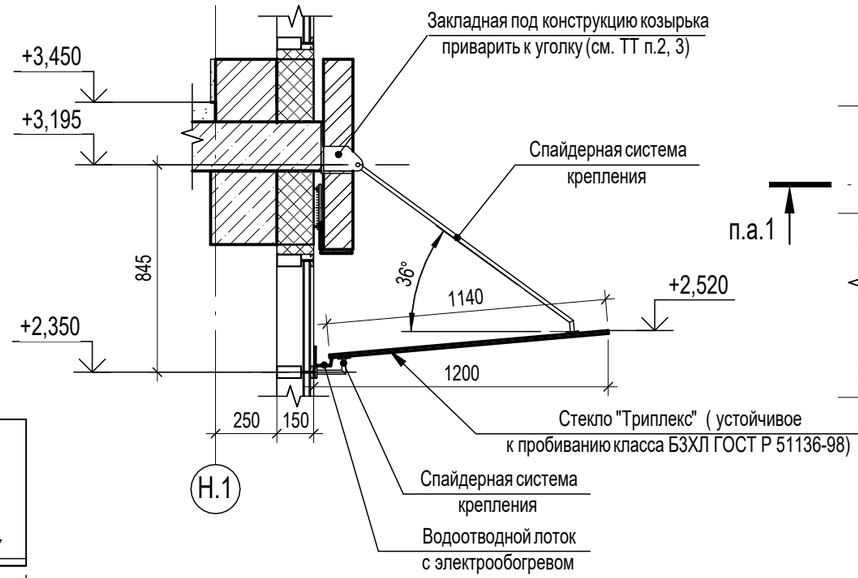

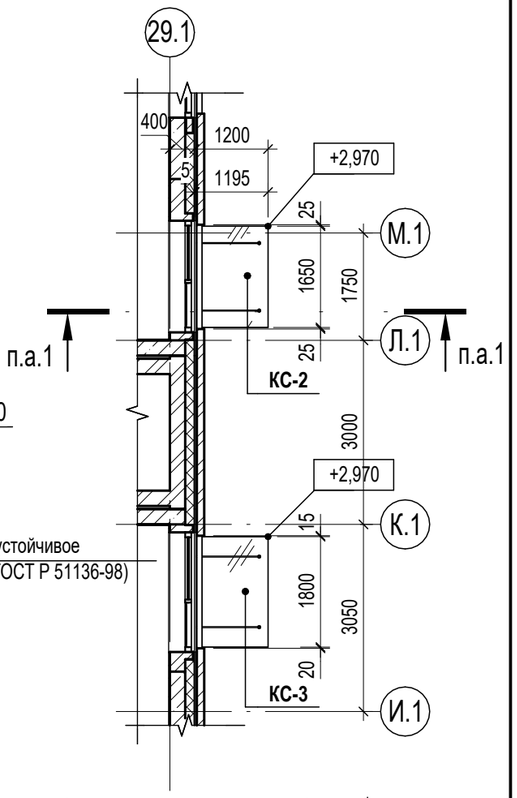

КС-1

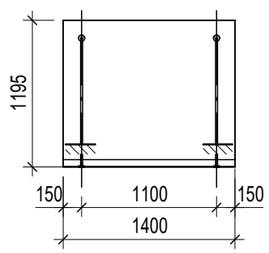

КС-2

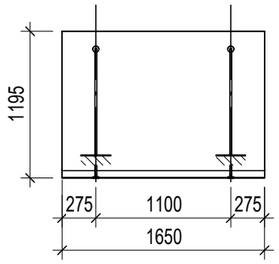

КС-3

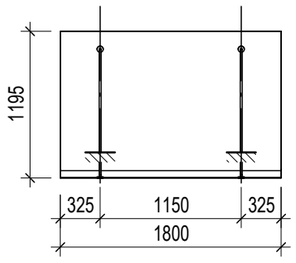

КС-4

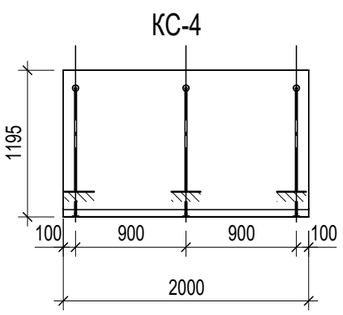

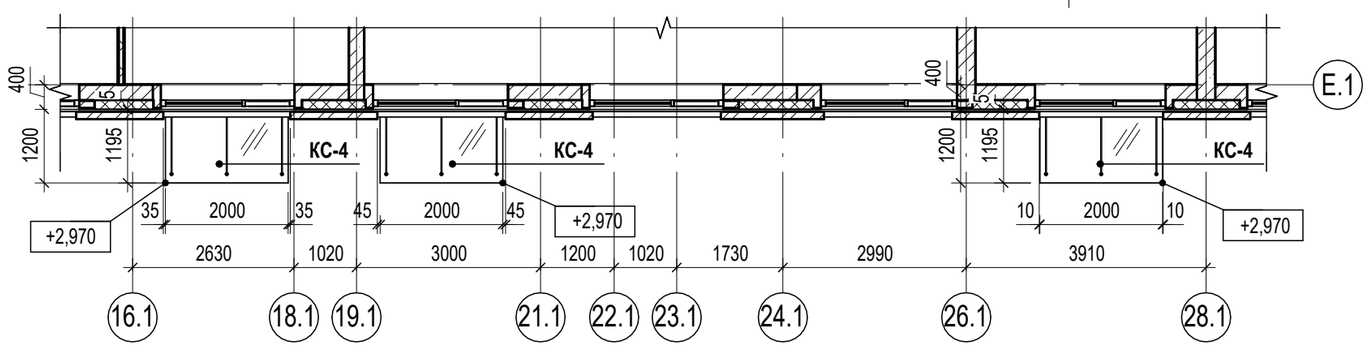

ТЕХНИЧЕСКИЕ ТРЕБОВАНИЯ:

1. Светопрозрачные козырьки выполнить в соответствии с требованиями СП 426.1325800.2020 "Конструкции ограждающие светопрозрачные зданий и сооружений.
2. Изготовление светопрозрачных козырьков, узлы их крепления, а также монтаж выполняет фирма-изготовитель по договору с Заказчиком. Внешний вид готового изделия дополнительно согласовать с фирмой-разработчиком данного проекта и Заказчиком.
3. Перед размещением заказа на изготовление светопрозрачных козырьков необходимо уточнение всех натурных размеров в соответствии с конструктивными особенностями, монтажными зазорами, а также уточнение высотных отметок.

Спецификация светопрозрачных козырьков

Марка	Обозначение	Наименование	Кол.	Масса ед., кг	Примечание
КС-1	ТУ производителя	Козырёк светопрозрачный 1400х1195	5		
КС-2	ТУ производителя	Козырёк светопрозрачный 1650х1195	1		
КС-3	ТУ производителя	Козырёк светопрозрачный 1800х1195	1		
КС-4	ТУ производителя	Козырёк светопрозрачный 2000х1195	3		

Согласовано

Взам. инв. №

Подп. и дата

Инв. № подл.

Изм.	Кол.уч.	Лист	№док.	Подп.	Дата
Разработал		Захарова			09.25
Проверил		Паршукова			09.25
Н. контроль		Кнауб			09.25

П54-04-01-1-23 - АР

Многоквартирные многоэтажные дома с объектами обслуживания жилой застройки, автостоянки и трансформаторные подстанции по ул. Нарымская в Железнодорожном районе г. Новосибирска

Многоквартирный дом №1. Блок-секция №1 (по ГП) с объектами обслуживания жилой застройки, с автостоянкой в осях И/П-Р/2-10 и трансформаторной подстанцией - I Этап строительства многоквартирных многоэтажных домов с объектами обслуживания жилой застройки, автостоянками и трансформаторными подстанциями по ул. Нарымская в Железнодорожном районе г. Новосибирска

Стадия	Лист	Листов
Р	84	

Козырьки

ПРОЕКТНАЯ АРТЕЛЬ

Формат А3А

Схема расположения ОГт-1 на отм. +31,350 (11 этаж), на отм. +52,350 (18 этаж)

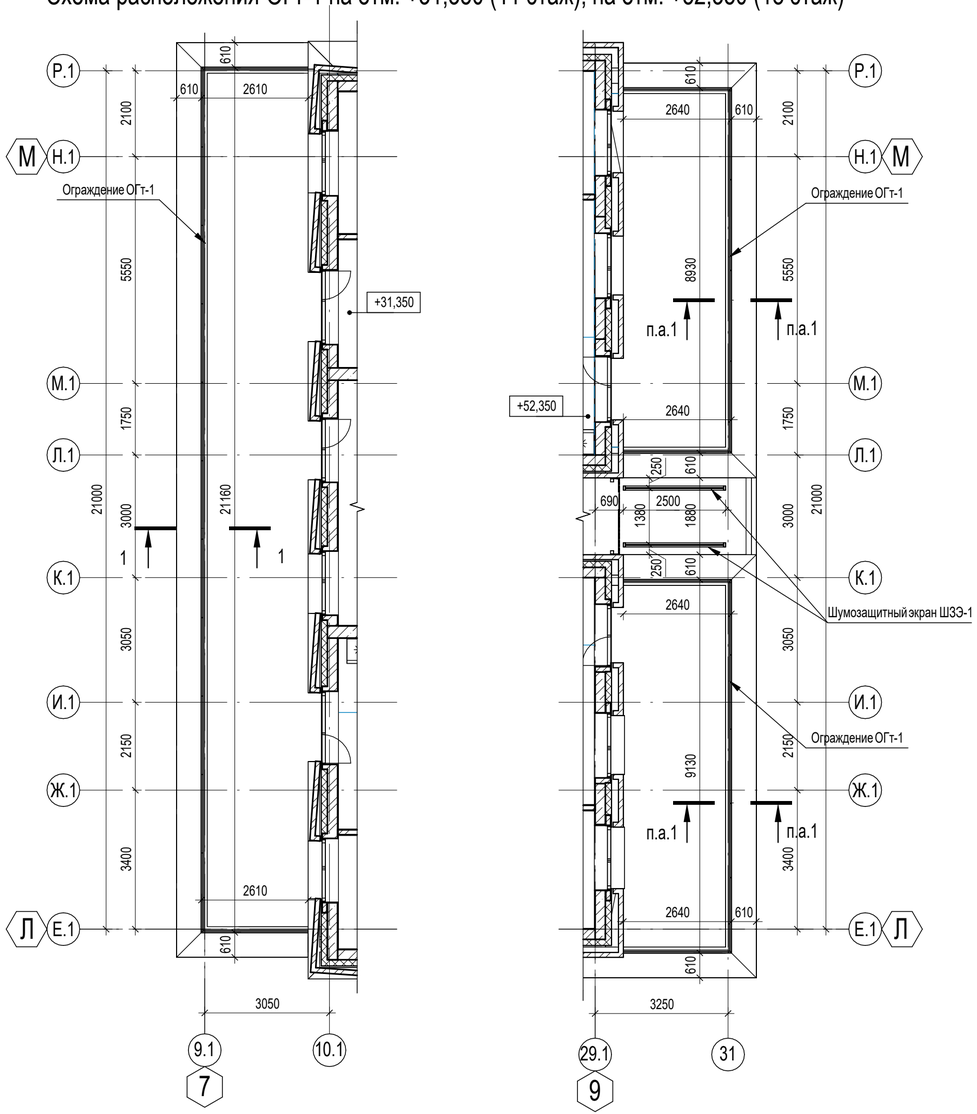

Шумозащитный экран ШЭЭ-1

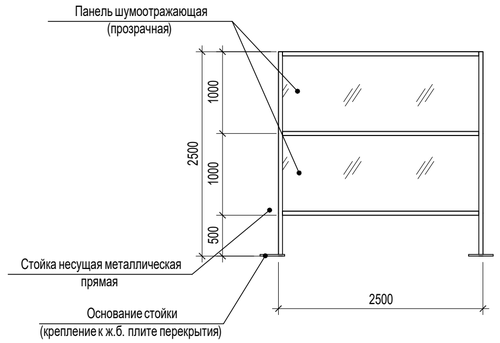

1 - 1
(Крепление ограждения ОГт-1)

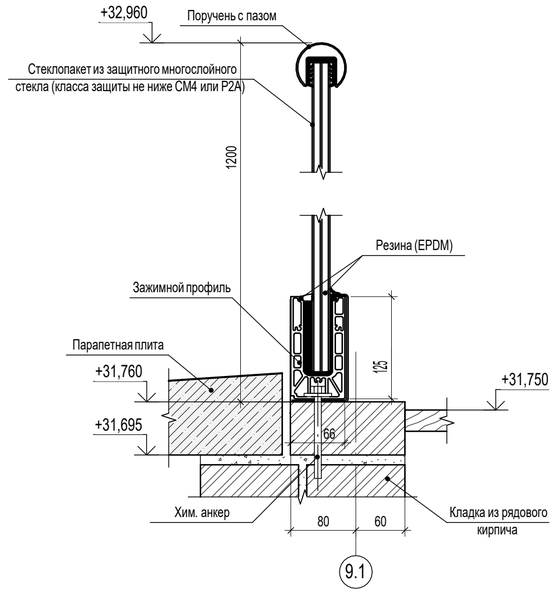

Спецификация ограждений террас на отм. +31,350, +52,350

Поз.	Обозначение	Наименование	Кол.	Масса ед.,кг.	Приме-чание
		Светопрозрачные ограждения			
ОГт-1	ТУ производителя	Светопрозрачное ограждение, Н=1200 мм	55		пог.м
		Шумозащитные экраны			
ШЭЭ-1	ТУ производителя	Шумозащитный экран 2500х2500 (h) мм	2		шт.

ТЕХНИЧЕСКИЕ ТРЕБОВАНИЯ:

1. Светопрозрачные ограждения террас выполнить в соответствии с требованиями СП 426.1325800.2020 "Конструкции ограждающие светопрозрачные зданий и сооружений. Правила проектирования", стеклопакеты из защитного многослойного стекла класса защиты - не ниже СМ4 или Р2А высотой 1,2 м от уровня чистого пола. На этой высоте в рамной конструкции должен быть предусмотрен основной горизонтальный ригель (основной стеклонесущий ригель) профильной системы, рассчитанный на сочетание нагрузки от ветра и собственного веса стекла, а также узлы крепления основного стеклонесущего ригеля к стойке и его сечение должны быть дополнительно рассчитаны на действие сосредоточенной ударной нагрузки при случайном падении на него человека.
2. Ограждение должно обеспечивать восприятие ветровой нагрузки с учетом динамической составляющей для III ветрового района по СП 20.13330.2016.
3. Шумозащитные экраны выполнить в соответствии с требованиями СП 51.13330.2011 "Защита от шума. Актуализированная редакция СНиП 23-03-2003" и ГОСТ 32957-2014 "Дороги автомобильные общего пользования. Экраны акустические. Технические требования".
4. Изготовление элементов светпорозрачного ограждения, шумозащитного экрана, узлы их крепления, а также монтаж выполняет фирма-изготовитель по договору с Заказчиком. Внешний вид готового изделия дополнительно согласовать с фирмой-разработчиком данного проекта и Заказчиком.

Согласовано
КЖ Блинский

Взам. инв. №
Подп. и дата
Инв. № подл.

Изм.	Кол.уч.	Лист	№док.	Подп.	Дата
Разработал		Захарова			09.25
Проверил		Паршукова			09.25
Н. контроль		Кнауб			09.25

П54-04-01-1-23 - АР

Многоквартирные многоэтажные дома с объектами обслуживания жилой застройки, автостоянки и трансформаторные подстанции по ул. Нарымская в Железнодорожном районе г. Новосибирска

Многоквартирный дом №1. Блок-секция №1 (по ГП) с объектами обслуживания жилой застройки, с автостоянкой в осях И/П-Р/2-10 и трансформаторной подстанцией - I Этап строительства многоквартирных многоэтажных домов с объектами обслуживания жилой застройки, автостоянками и трансформаторными подстанциями по ул. Нарымская в Железнодорожном районе г. Новосибирска

Стадия	Лист	Листов
Р	85	

Ограждение террасы ОГт-1 и шумозащитный экран ШЭЭ-1

ПРОЕКТНАЯ АРТЕЛЬ

Формат А4х3А

Схема раскладки парапетных плит на кровле

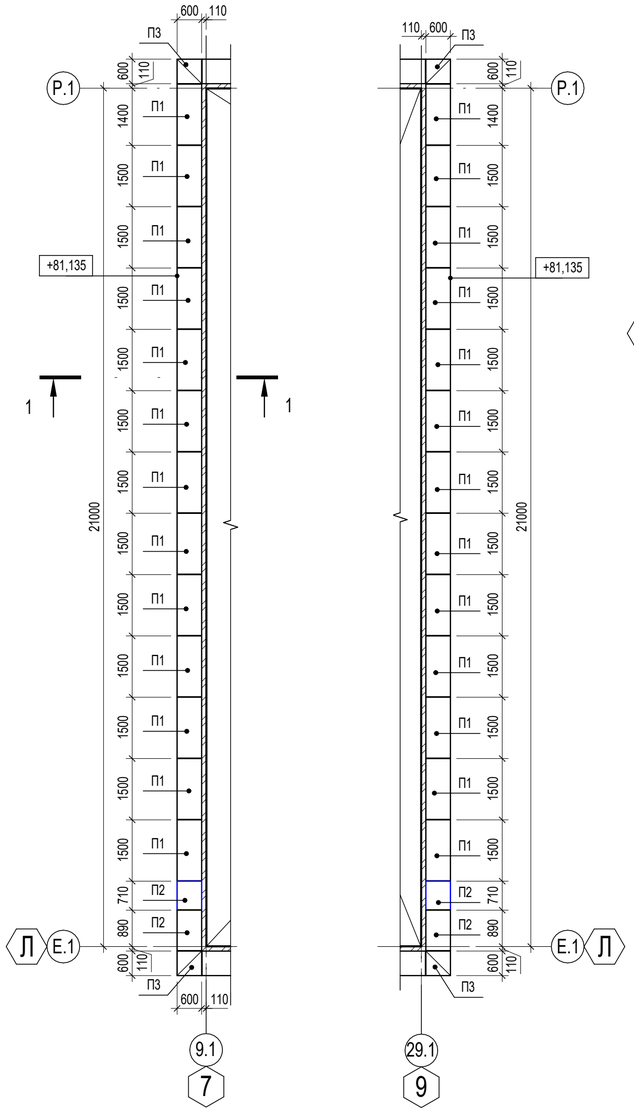

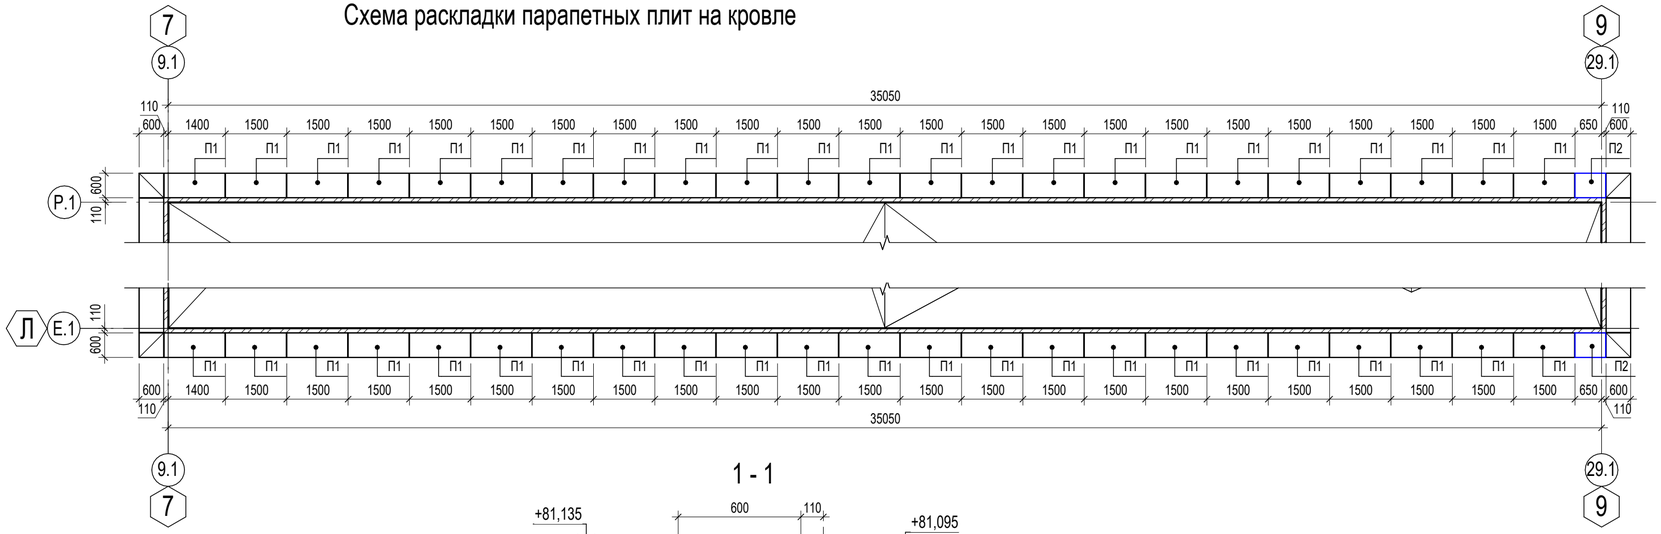

1 - 1

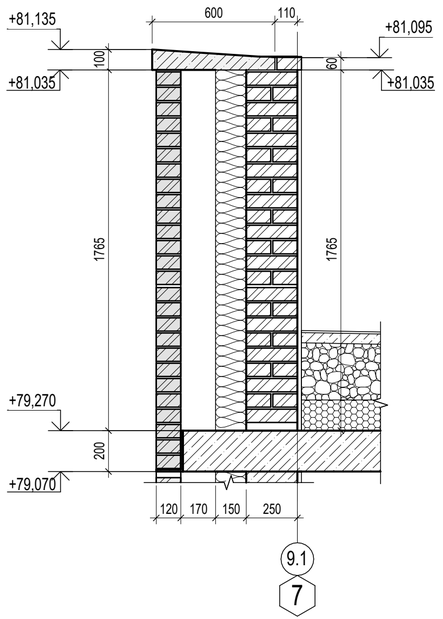

Спецификация парапетных плит на кровле

Поз.	Обозначение	Наименование	Кол.	Масса ед.,кг.	Приме-чание
П1	Серия 1.438-1	Плита парапетная ПП15-60	72	180	
П2	Серия 1.438-1	Плита парапетная ПП10-60	6	120	
П3	Серия 1.438-1	Плита парапетная угловая ПУ1-60	4	48	

ПРИМЕЧАНИЕ:

1. Плиты должны укладываться на цементном пластичном растворе вприток, швы на стыках плит должны быть заполнены раствором вподрезку. Петли после монтажа срезаются.
2. Если длина покрываемого участка стены не кратна длинам типовых плит с нормальными швами, допускается заделка по месту бетоном остатка в конце покрываемого участка или применение в этом месте тщательно околотого и притесанного половняка плиты.

Согласовано
КЖ Блинский

Взам. инв. №

Подп. и дата

Инв. № подл.

Изм.	Кол.уч.	Лист	№док.	Подп.	Дата
Разработал		Захарова			09.25
Проверил		Паршукова			09.25
Н. контроль		Кнауб			09.25

П54-04-01-1-23 - АР

Многоквартирные многоэтажные дома с объектами обслуживания жилой застройки, автостоянки и трансформаторные подстанции по ул. Нарымская в Железнодорожном районе г. Новосибирска

Многоквартирный дом №1. Блок-секция №1 (по ГП) с объектами обслуживания жилой застройки, с автостоянкой в осях И/П-Р/2-10 и трансформаторной подстанцией - I Этап строительства многоквартирных многоэтажных домов с объектами обслуживания жилой застройки, автостоянками и трансформаторными подстанциями по ул. Нарымская в Железнодорожном районе г. Новосибирска

Стадия	Лист	Листов
Р	86	

Схема раскладки парапетных плит на кровле

ПРОЕКТНАЯ АРТЕЛЬ

Формат А4х3А

Спецификация материалов для декоративной решётки ДР-1

Марка изде-лия	Поз. дет.	Наименование	Кол.	Масса 1 дет., кг	Масса издел., кг
Решётка	1	Труба □ 25х3 ГОСТ 32931-2015 L = 1840	2	3,48	62,97
	2	Труба □ 25х3 ГОСТ 32931-2015 L = 1330	2	2,52	
	3	Труба □ 25х3 ГОСТ 32931-2015 L = 600	3	1,14	
	4	Труба □ 25х3 ГОСТ 32931-2015 L = 795	2	1,5	
	5	Труба □ 25х3 ГОСТ 32931-2015 L = 500	7	0,95	
	6	Труба □ 25х3 ГОСТ 32931-2015 L = 695	2	1,31	
	7	Труба □ 25х3 ГОСТ 32931-2015 L = 400	3	0,76	
	8	Труба □ 25х3 ГОСТ 32931-2015 L = 390	3	0,74	
	9	Труба □ 25х3 ГОСТ 32931-2015 L = 595	1	1,12	
	10	Труба □ 25х3 ГОСТ 32931-2015 L = 300	8	0,57	
	11	Труба □ 25х3 ГОСТ 32931-2015 L = 290	5	0,55	
	12	Труба □ 25х3 ГОСТ 32931-2015 L = 495	4	0,94	
	13	Труба □ 25х3 ГОСТ 32931-2015 L = 200	5	0,38	
	14	Труба □ 25х3 ГОСТ 32931-2015 L = 190	6	0,36	
	15	Труба □ 25х3 ГОСТ 32931-2015 L = 395	4	0,75	
	16	Труба □ 25х3 ГОСТ 32931-2015 L = 145	23	0,28	
	17	Труба □ 25х3 ГОСТ 32931-2015 L = 100	5	0,19	
	18	Труба □ 25х3 ГОСТ 32931-2015 L = 115	3	0,22	
	19	Труба □ 25х3 ГОСТ 32931-2015 L = 90	4	0,17	
	20	Труба □ 25х3 ГОСТ 32931-2015 L = 295	5	0,56	

Спецификация материалов для декоративной решётки ДР-2

Марка изде-лия	Поз. дет.	Наименование	Кол.	Масса 1 дет., кг	Масса издел., кг
Решётка	1	Труба □ 25х3 ГОСТ 32931-2015 L = 2720	2	5,15	115,55
	2	Труба □ 25х3 ГОСТ 32931-2015 L = 1840	2	3,48	
	3	Труба □ 25х3 ГОСТ 32931-2015 L = 1510	2	2,85	
	4	Труба □ 25х3 ГОСТ 32931-2015 L = 1410	3	2,67	
	5	Труба □ 25х3 ГОСТ 32931-2015 L = 1275	2	2,41	
	6	Труба □ 25х3 ГОСТ 32931-2015 L = 1175	7	2,23	
	7	Труба □ 25х3 ГОСТ 32931-2015 L = 1040	1	1,97	
	8	Труба □ 25х3 ГОСТ 32931-2015 L = 940	3	1,78	
	9	Труба □ 25х3 ГОСТ 32931-2015 L = 930	3	1,76	
	10	Труба □ 25х3 ГОСТ 32931-2015 L = 805	4	1,52	
	11	Труба □ 25х3 ГОСТ 32931-2015 L = 705	8	1,34	
	12	Труба □ 25х3 ГОСТ 32931-2015 L = 695	5	1,31	
	13	Труба □ 25х3 ГОСТ 32931-2015 L = 570	4	1,08	
	14	Труба □ 25х3 ГОСТ 32931-2015 L = 470	5	0,89	
	15	Труба □ 25х3 ГОСТ 32931-2015 L = 460	6	0,87	
	16	Труба □ 25х3 ГОСТ 32931-2015 L = 335	5	0,63	
	17	Труба □ 25х3 ГОСТ 32931-2015 L = 235	5	0,45	
	18	Труба □ 25х3 ГОСТ 32931-2015 L = 225	4	0,43	
	19	Труба □ 25х3 ГОСТ 32931-2015 L = 145	23	0,28	
	20	Труба □ 25х3 ГОСТ 32931-2015 L = 115	3	0,22	

Спецификация материалов для декоративной решётки ДР-3

Марка изде-лия	Поз. дет.	Наименование	Кол.	Масса 1 дет., кг	Масса издел., кг
Решётка	1	Труба □ 25х3 ГОСТ 32931-2015 L = 2460	2	4,65	105,72
	2	Труба □ 25х3 ГОСТ 32931-2015 L = 1840	2	3,48	
	3	Труба □ 25х3 ГОСТ 32931-2015 L = 1410	3	2,67	
	4	Труба □ 25х3 ГОСТ 32931-2015 L = 1250	2	2,36	
	5	Труба □ 25х3 ГОСТ 32931-2015 L = 1175	7	2,23	
	6	Труба □ 25х3 ГОСТ 32931-2015 L = 1015	2	1,92	
	7	Труба □ 25х3 ГОСТ 32931-2015 L = 940	3	1,78	
	8	Труба □ 25х3 ГОСТ 32931-2015 L = 930	3	1,76	
	9	Труба □ 25х3 ГОСТ 32931-2015 L = 780	1	1,47	
	10	Труба □ 25х3 ГОСТ 32931-2015 L = 705	8	1,34	
	11	Труба □ 25х3 ГОСТ 32931-2015 L = 695	5	1,31	
	12	Труба □ 25х3 ГОСТ 32931-2015 L = 545	4	1,03	
	13	Труба □ 25х3 ГОСТ 32931-2015 L = 470	5	0,89	
	14	Труба □ 25х3 ГОСТ 32931-2015 L = 460	6	0,87	
	15	Труба □ 25х3 ГОСТ 32931-2015 L = 310	4	0,59	
	16	Труба □ 25х3 ГОСТ 32931-2015 L = 235	5	0,45	
	17	Труба □ 25х3 ГОСТ 32931-2015 L = 225	4	0,43	
	18	Труба □ 25х3 ГОСТ 32931-2015 L = 145	23	0,28	
	19	Труба □ 25х3 ГОСТ 32931-2015 L = 115	3	0,22	
	20	Труба □ 25х3 ГОСТ 32931-2015 L = 75	5	0,14	

Декоративная решётка ДР-1

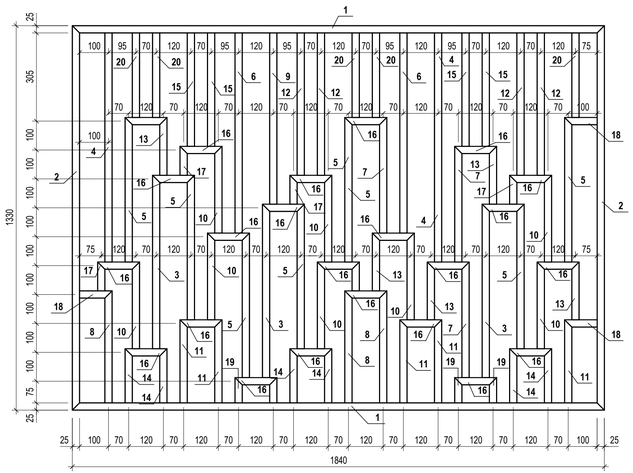

Декоративная решётка ДР-2

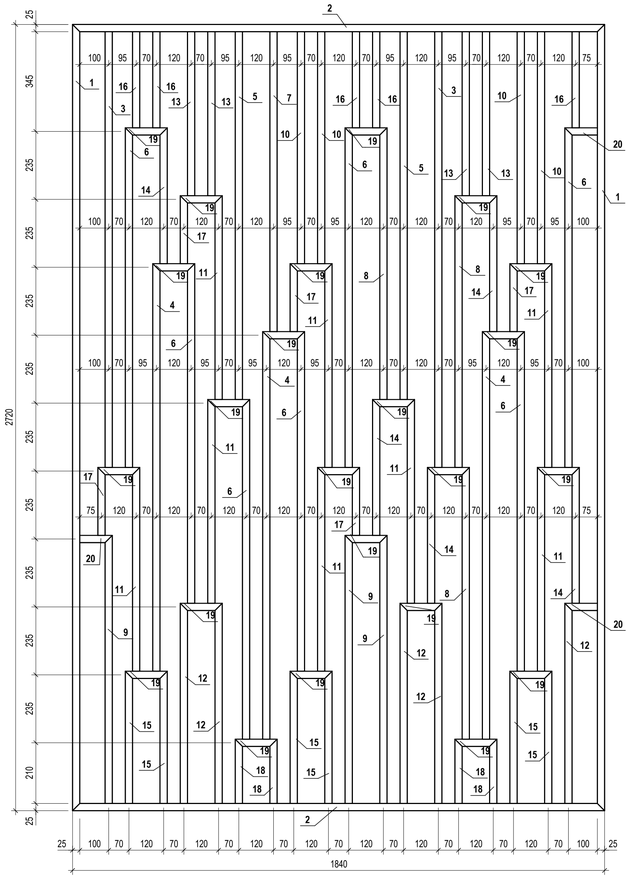

Декоративная решётка ДР-3

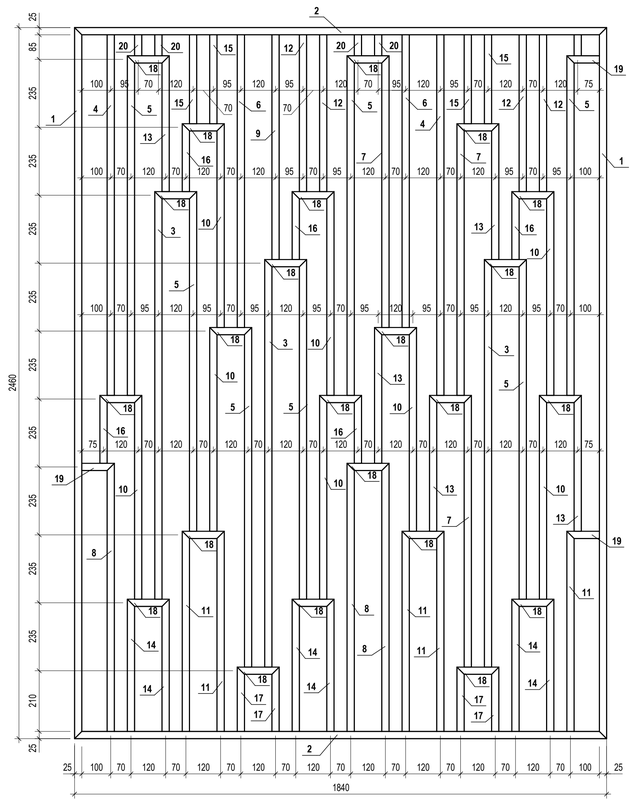

Спецификация декоративных решёток 3-10 этажа

Поз.	Обозначение	Наименование	Кол. по этажам 3	4	5	6	7	8	9	10	Кол.	Масса ед., кг.	Масса	Приме-чание
		Сборочные единицы												
ДР-1		Решётка декоративная ДР-1, 1840х1330 (h)	1	0	0	0	0	0	0	0	1	62,97 кг	62,97 кг	
ДР-2		Решётка декоративная ДР-2, 1840х2720 (h)	0	1	1	1	1	1	1	0	6	115,55 кг	693,30 кг	
ДР-3		Решётка декоративная ДР-3, 1840х2460 (h)	0	0	0	0	0	0	0	1	1	105,72 кг	105,72 кг	

ТЕХНИЧЕСКИЕ ТРЕБОВАНИЯ:

1. Декоративные решётки замаркированы на отделочных планах 3-10 этажей см. л. 41-43.
2. Крепление декоративных решёток ДР-1...ДР-3 смотреть на л.99.
3. Марка стали металлических элементов - С245 по ГОСТ 27772-2015.
4. Сварные соединения выполнять по ГОСТ 5264-80 минимальный катет шва 5 мм.
5. Соединения металлических элементов выполнять ручной дуговой сваркой, тип соединения принять по ГОСТ 5264-80 электродом Э46 по ГОСТ 9467-75;
6. Антикоррозионную обработку металлических изделий выполнять по СП 28.13330.2017 наносимыми методами горячего или холодного цинкования.
7. Выполнить порошковую окраску металлических изделий в заводских условиях, цвет ограждения - см. ведомость отделки фасадов.

							П54-04-01-1-23 - АР
							Многоквартирные многоэтажные дома с объектами обслуживания жилой застройки, автостоянки и трансформаторные подстанции по ул. Нарымская в Железнодорожном районе г. Новосибирска
Изм.	Кол.уч.	Лист	№док.	Подп.	Дата		
Разработал		Никитина			09.25	Многоквартирный дом №1. Блок-секция №1 (по ГП) с объектами обслуживания жилой застройки, с автостоянкой в осях Ж/Л-Р/2-16 и трансформаторной подстанцией - I Этап строительства многоквартирных многоэтажных домов с объектами обслуживания жилой застройки, автостоянками и трансформаторными подстанциями по ул. Нарымская в Железнодорожном районе г. Новосибирска	Стадия: Р; Лист: 87; Листов:
Проверил		Паршукова			09.25		
Н. контроль		Кнауб			09.25	Декоративные решётки ДР-1, ДР-2, ДР-3. Спецификация декоративных решёток 3-10 этажа	ПРОЕКТНАЯ АРТЕЛЬ

Взам. инв. №

Подп. и дата

Инв. № подл.

Формат А3х3А

Спецификация материалов для декоративной решётки ДР-4

Марка изде-лия	Поз. дет.	Наименование	Кол.	Масса 1 дет., кг	Масса издел., кг
Решётка	1	Труба □ 25х3 ГОСТ 32931-2015 L = 2530	2	4,79	82,2
	2	Труба □ 25х3 ГОСТ 32931-2015 L = 2480	14	4,69	
	3	Труба □ 25х3 ГОСТ 32931-2015 L = 1840	2	3,48	

Спецификация материалов для декоративной решётки ДР-5

Марка изде-лия	Поз. дет.	Наименование	Кол.	Масса 1 дет., кг	Масса издел., кг
Решётка	1	Труба □ 25х3 ГОСТ 32931-2015 L = 2680	2	5,07	86,82
	2	Труба □ 25х3 ГОСТ 32931-2015 L = 2630	14	4,98	
	3	Труба □ 25х3 ГОСТ 32931-2015 L = 1840	2	3,48	

Спецификация декоративных решёток 11-17 этажа

Поз.	Обозначение	Наименование	Кол. по этажам							Кол.	Масса ед., кг.	Приме-чание
			11	12	13	14	15	16	17			
Сборочные единицы												
ДР-4		Решётка декоративная ДР-4, 1840х2530 (h)	1	0	0	0	0	0	0	1	82,18 кг	82,18 кг
ДР-5		Решётка декоративная ДР-5, 1840х2680 (h)	0	1	1	1	1	1	1	6	86,80 кг	520,80 кг

Декоративная решётка ДР-4

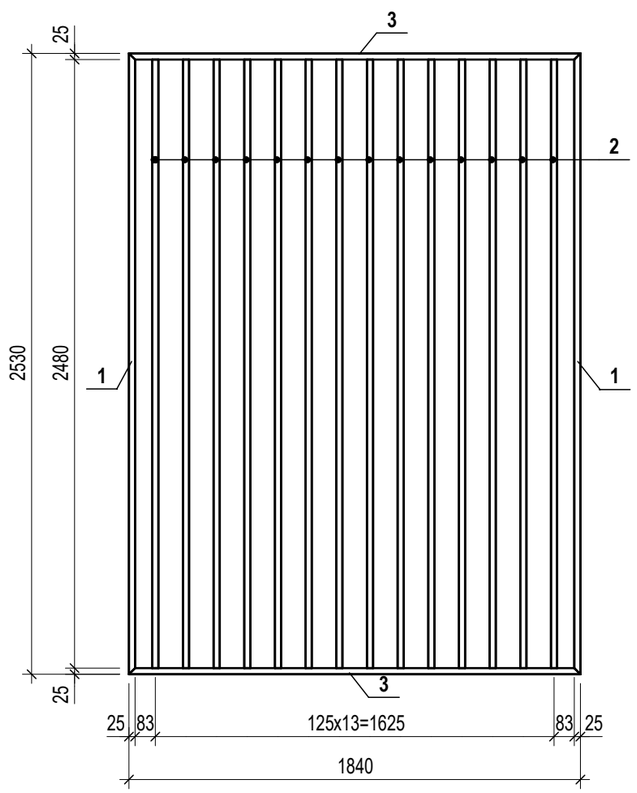

Декоративная решётка ДР-5

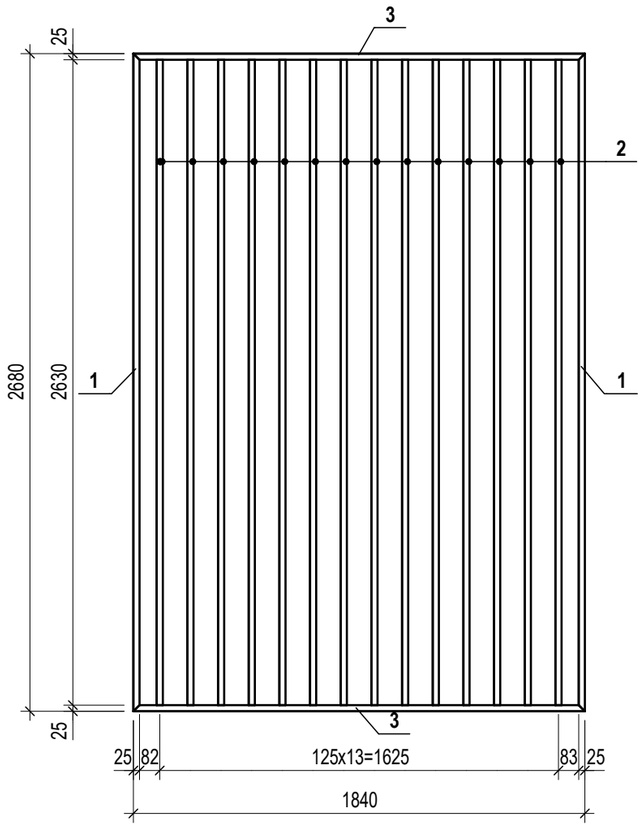

ТЕХНИЧЕСКИЕ ТРЕБОВАНИЯ:

1. Декоративные решётки замаркированы на отделочных планах 11-17 этажей см. л. 44-47.
2. Крепление декоративных решёток ДР-4, ДР-5 смотреть на л.99.
3. Марка стали металлических элементов - С245 по ГОСТ 27772-2015.
4. Сварные соединения выполнять по ГОСТ 5264-80 минимальный катет шва 5 мм.
5. Соединения металлических элементов выполнять ручной дуговой сваркой, тип соединения принять по ГОСТ 5264-80 электродом Э46 по ГОСТ 9467-75;
6. Антикоррозионную обработку металлических изделий выполнять по СП 28.13330.2017 наносимыми методами горячего или холодного цинкования.
7. Выполнить порошковую окраску металлических изделий в заводских условиях, цвет ограждения - см. ведомость отделки фасадов.

Изм.	Кол.уч.	Лист	№док.	Подп.	Дата
Разработал		Никитина			09.25
Проверил		Паршукова			09.25
Н. контроль		Кнауб			09.25

П54-04-01-1-23 - АР

Многоквартирные многоэтажные дома с объектами обслуживания жилой застройки, автостоянки и трансформаторные подстанции по ул. Нарымская в Железнодорожном районе г. Новосибирска

Многоквартирный дом №1. Блок-секция №1 (по ГП) с объектами обслуживания жилой застройки, с автостоянкой в осях И/П-Р/2-10 и трансформаторной подстанцией - I Этап строительства многоквартирных многоэтажных домов с объектами обслуживания жилой застройки, автостоянками и трансформаторными подстанциями по ул. Нарымская в Железнодорожном районе г. Новосибирска

Стадия	Лист	Листов
Р	88	

Декоративные решётки ДР-4, ДР-5. Спецификация декоративных решёток 11-17 этажа

ПРОЕКТНАЯ АРТЕЛЬ

Взам. инв. №

Подп. и дата

Инв. № подл.

Формат А3А

Спецификация материалов для декоративной решётки ДР-6

Марка изде-лия	Поз. дет.	Наименование	Кол.	Масса 1 дет., кг	Масса издел., кг
Решётка	1	Труба □ 25х3 ГОСТ 32931-2015 L = 2520	2	4,77	75,16
	2	Труба □ 25х3 ГОСТ 32931-2015 L = 2025	2	3,83	
	3	Труба □ 25х3 ГОСТ 32931-2015 L = 1840	2	3,48	
	4	Труба □ 25х3 ГОСТ 32931-2015 L = 1410	2	2,67	
	5	Труба □ 25х3 ГОСТ 32931-2015 L = 1310	1	2,48	
	6	Труба □ 25х3 ГОСТ 32931-2015 L = 1175	4	2,23	
	7	Труба □ 25х3 ГОСТ 32931-2015 L = 950	1	1,8	
	8	Труба □ 25х3 ГОСТ 32931-2015 L = 930	1	1,76	
	9	Труба □ 25х3 ГОСТ 32931-2015 L = 840	1	1,59	
	10	Труба □ 25х3 ГОСТ 32931-2015 L = 705	3	1,34	
	11	Труба □ 25х3 ГОСТ 32931-2015 L = 695	2	1,31	
	12	Труба □ 25х3 ГОСТ 32931-2015 L = 605	3	1,14	
	13	Труба □ 25х3 ГОСТ 32931-2015 L = 470	2	0,89	
	14	Труба □ 25х3 ГОСТ 32931-2015 L = 445	10	0,85	
	15	Труба □ 25х3 ГОСТ 32931-2015 L = 460	4	0,87	
	16	Труба □ 25х3 ГОСТ 32931-2015 L = 235	2	0,45	
	17	Труба □ 25х3 ГОСТ 32931-2015 L = 135	3	0,26	
	18	Труба □ 25х3 ГОСТ 32931-2015 L = 225	1	0,43	
	19	Труба □ 25х3 ГОСТ 32931-2015 L = 145	8	0,28	
	20	Труба □ 25х3 ГОСТ 32931-2015 L = 115	3	0,22	
	21	Труба □ 25х3 ГОСТ 32931-2015 L = 75	2	0,14	
Калитка	1	Труба □ 25х3 ГОСТ 32931-2015 L = 1990	2	3,77	42,27
	2	Труба □ 25х3 ГОСТ 32931-2015 L = 1515	1	2,86	
	3	Труба □ 25х3 ГОСТ 32931-2015 L = 1370	1	2,59	
	4	Труба □ 25х3 ГОСТ 32931-2015 L = 1280	1	2,42	
	5	Труба □ 25х3 ГОСТ 32931-2015 L = 1175	1	2,23	
	6	Труба □ 25х3 ГОСТ 32931-2015 L = 1045	1	1,98	
	7	Труба □ 25х3 ГОСТ 32931-2015 L = 890	2	1,69	
	8	Труба □ 25х3 ГОСТ 32931-2015 L = 900	2	1,7	
	9	Труба □ 25х3 ГОСТ 32931-2015 L = 810	3	1,53	
	10	Труба □ 25х3 ГОСТ 32931-2015 L = 705	1	1,34	
	11	Труба □ 25х3 ГОСТ 32931-2015 L = 665	2	1,26	
	12	Труба □ 25х3 ГОСТ 32931-2015 L = 575	2	1,09	
	13	Труба □ 25х3 ГОСТ 32931-2015 L = 470	1	0,89	
	14	Труба □ 25х3 ГОСТ 32931-2015 L = 430	1	0,81	
	15	Труба □ 25х3 ГОСТ 32931-2015 L = 235	2	0,45	
	16	Труба □ 25х3 ГОСТ 32931-2015 L = 195	2	0,37	
	17	Труба □ 25х3 ГОСТ 32931-2015 L = 145	6	0,28	
	18	Труба □ 25х3 ГОСТ 32931-2015 L = 115	1	0,22	

Декоративная решётка ДР-6

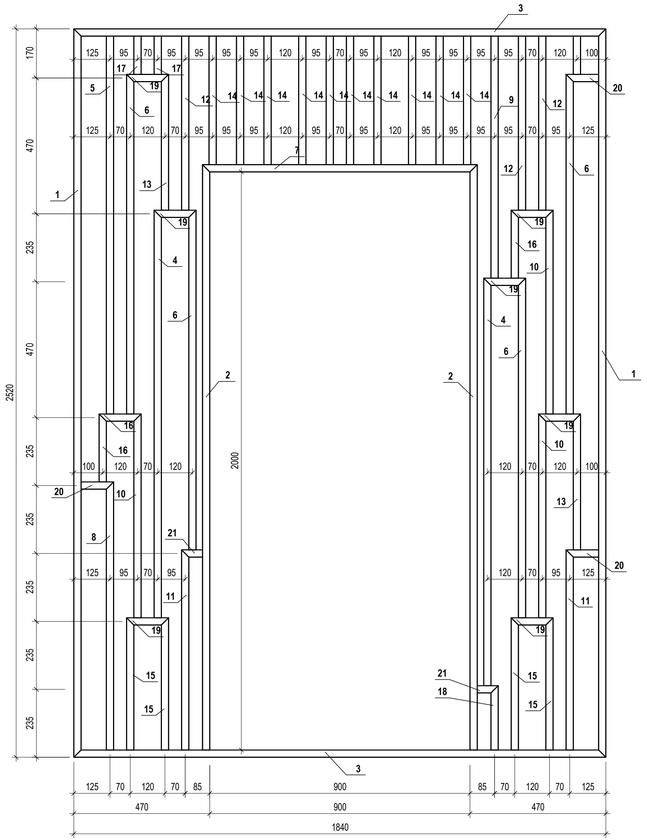

Декоративная решётка ДР-7

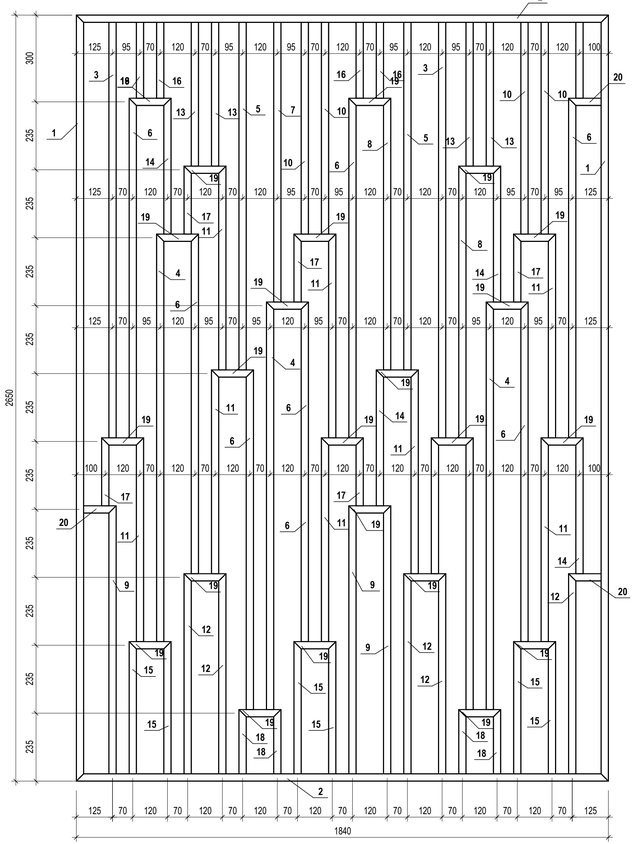

Спецификация материалов для декоративной решётки ДР-7

Марка изде-лия	Поз. дет.	Наименование	Кол.	Масса 1 дет., кг	Масса издел., кг
Решётка	1	Труба □ 25х3 ГОСТ 32931-2015 L = 2650	2	5,01	112,92
	2	Труба □ 25х3 ГОСТ 32931-2015 L = 1840	2	3,48	
	3	Труба □ 25х3 ГОСТ 32931-2015 L = 1440	2	2,72	
	4	Труба □ 25х3 ГОСТ 32931-2015 L = 1410	3	2,67	
	5	Труба □ 25х3 ГОСТ 32931-2015 L = 1205	2	2,28	
	6	Труба □ 25х3 ГОСТ 32931-2015 L = 1175	7	2,23	
	7	Труба □ 25х3 ГОСТ 32931-2015 L = 970	1	1,83	
	8	Труба □ 25х3 ГОСТ 32931-2015 L = 940	3	1,78	
	9	Труба □ 25х3 ГОСТ 32931-2015 L = 930	3	1,76	
	10	Труба □ 25х3 ГОСТ 32931-2015 L = 735	4	1,39	
	11	Труба □ 25х3 ГОСТ 32931-2015 L = 705	8	1,34	
	12	Труба □ 25х3 ГОСТ 32931-2015 L = 695	5	1,31	
	13	Труба □ 25х3 ГОСТ 32931-2015 L = 500	4	0,95	
	14	Труба □ 25х3 ГОСТ 32931-2015 L = 470	5	0,89	
	15	Труба □ 25х3 ГОСТ 32931-2015 L = 460	6	0,87	
	16	Труба □ 25х3 ГОСТ 32931-2015 L = 265	5	0,5	
	17	Труба □ 25х3 ГОСТ 32931-2015 L = 235	5	0,45	
	18	Труба □ 25х3 ГОСТ 32931-2015 L = 225	4	0,43	
	19	Труба □ 25х3 ГОСТ 32931-2015 L = 145	23	0,28	
	20	Труба □ 25х3 ГОСТ 32931-2015 L = 115	3	0,22	

Декоративная решётка ДР-6 (калитка)

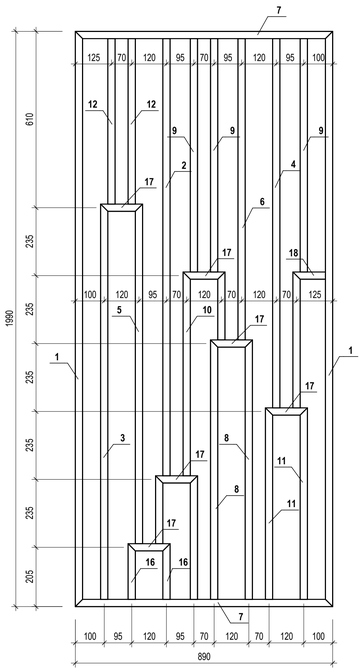

ТЕХНИЧЕСКИЕ ТРЕБОВАНИЯ:

1. Декоративные решётки замаркированы на отделочных планах 18-25 этажей см. л. 48-51.
2. Крепление декоративных решёток ДР-6, ДР-7 смотреть на л.99.
3. Марка стали металлических элементов - С245 по ГОСТ 27772-2015.
4. Сварные соединения выполнять по ГОСТ 5264-80 минимальный катет шва 5 мм.
5. Соединения металлических элементов выполнять ручной дуговой сваркой, тип соединения принять по ГОСТ 5264-80 электродом Э46 по ГОСТ 9467-75;
6. Антикоррозионную обработку металлических изделий выполнять по СП 28.13330.2017 наносимыми методами горячего или холодного цинкования.
7. Выполнить порошковую окраску металлических изделий в заводских условиях, цвет ограждения - см. ведомость отделки фасадов.

Спецификация декоративных решёток 18-25 этажа

Поз.	Обозначение	Наименование	Кол. по этажам 18	19	20	21	22	23	24	25	Кол.	Масса ед., кг.	Приме-чание
Сборочные единицы													
		Решётка декоративная ДР-2, 1840х2720 (h)	0	1	1	1	1	1	1	0	6	151,46 кг	908,76 кг
ДР-6		Решётка декоративная с калиткой ДР-6, 1840х2520 (h)	1	0	0	0	0	0	0	0	1	117,43 кг	117,43 кг
ДР-7		Решётка декоративная ДР-7, 1840х2650 (h)	0	0	0	0	0	0	0	1	1	117,08 кг	117,08 кг

						П54-04-01-1-23 - АР
						Многоквартирные многоэтажные дома с объектами обслуживания жилой застройки, автостоянки и трансформаторные подстанции по ул. Нарымская в Железнодорожном районе г. Новосибирска
Изм.	Кол.уч.	Лист	№док.	Подп.	Дата	
Разработал		Никитина			09.25	Многоквартирный дом №1. Блок-секция №1 (по ГП) с объектами обслуживания жилой застройки, с автостоянкой в осях Ж/Л-Р/2-16 и трансформаторной подстанцией - I Этап строительства многоквартирных многоэтажных домов с объектами обслуживания жилой застройки, автостоянками и трансформаторными подстанциями по ул. Нарымская в Железнодорожном районе г. Новосибирска
Проверил		Паршукова			09.25	
Н. контроль		Кнауб			09.25	Декоративные решётки ДР-6, ДР-7. Спецификация декоративных решёток 18-25 этажа

Стадия	Лист	Листов
Р	89	

ПРОЕКТНАЯ АРТЕЛЬ

Взам. инв. №

Подп. и дата

Инв. № подл.

Формат А3х3А

Схема расположения ограждений ОГл-1, ОГл-2, ОГл-4

на отм. 0,000 в осях 14-16/М-Н (1 этаж)

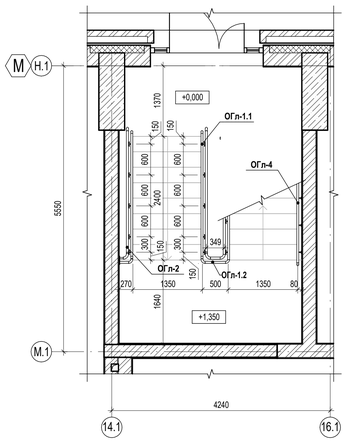

Схема расположения ограждений ОГл-1, ОГл-3, ОГл-4

на отм. +3,900 в осях 14-16/М-Н (2 этаж)

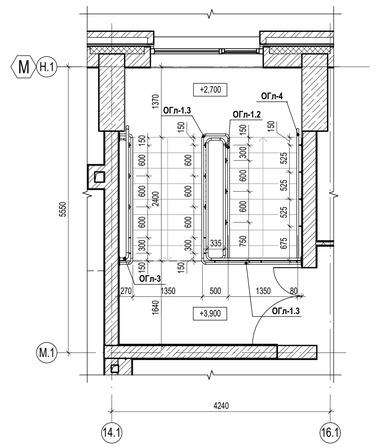

ОГл-1.1

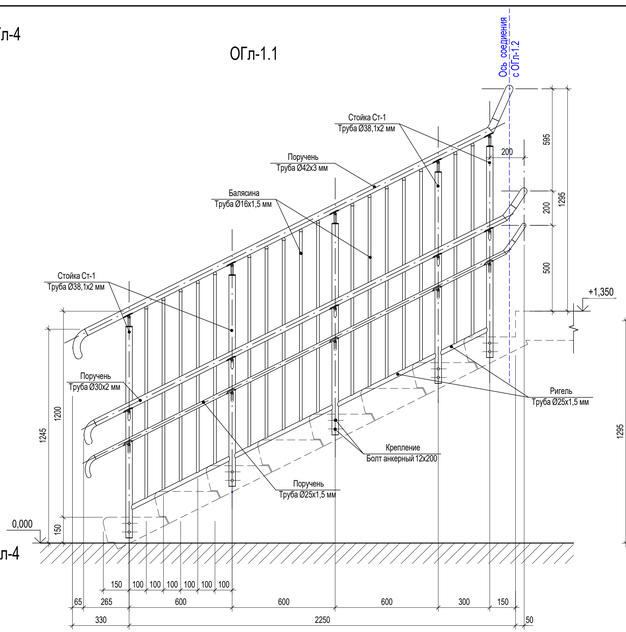

а - а

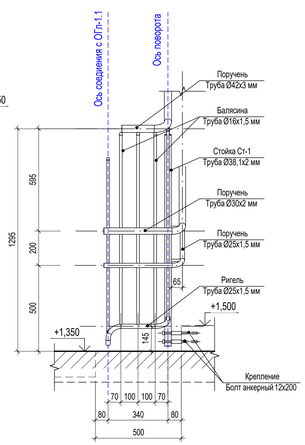

ОГл-1.2

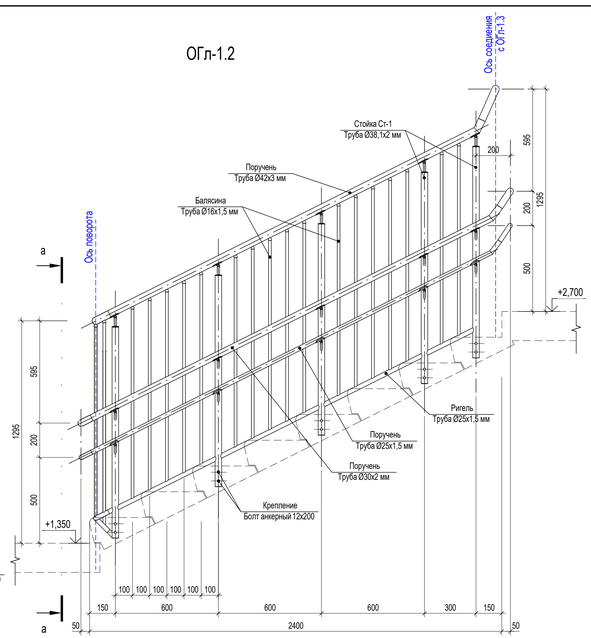

ОГл-2

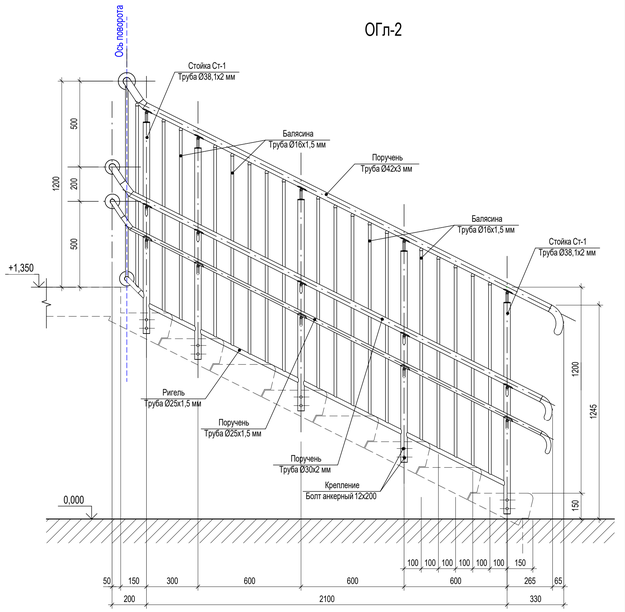

ОГл-3

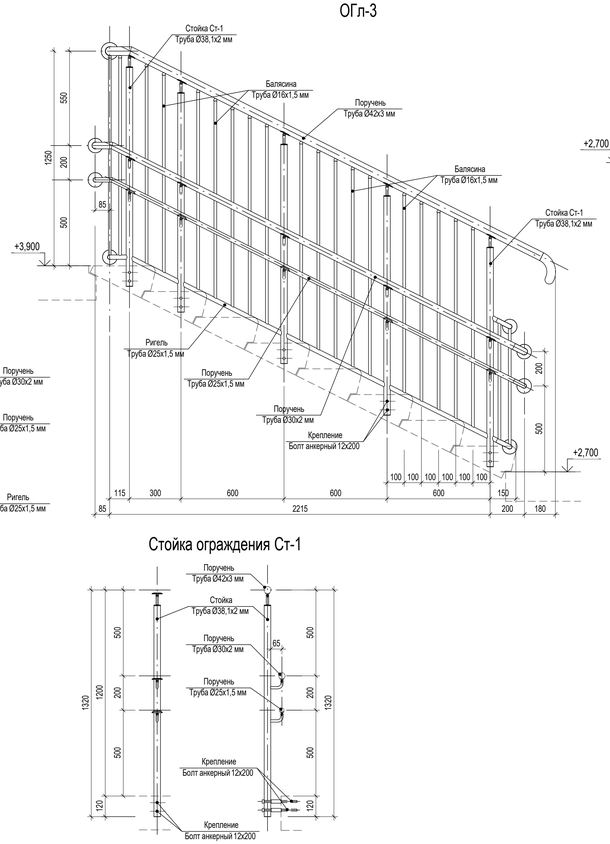

ОГл-4

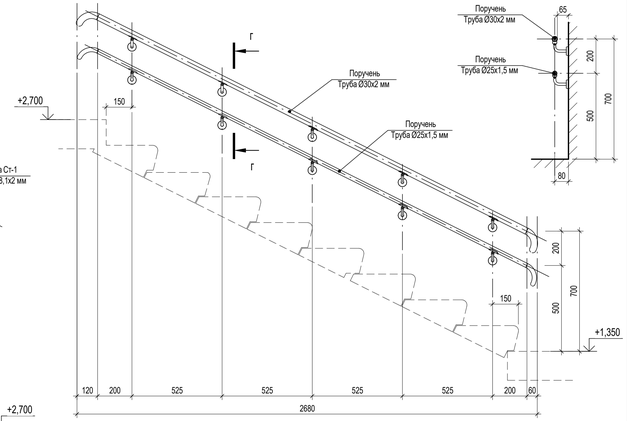

б - б

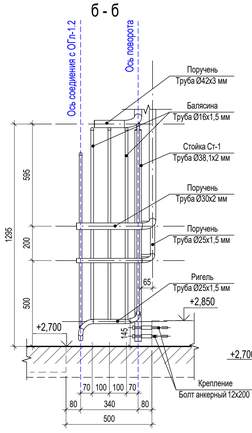

ОГл-1.3

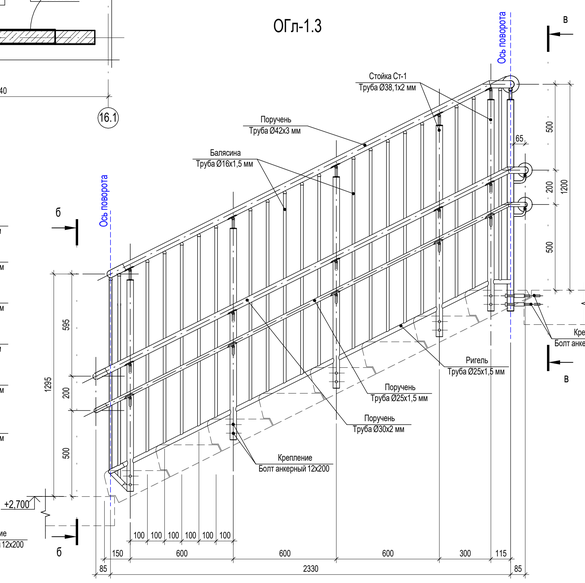

В - В

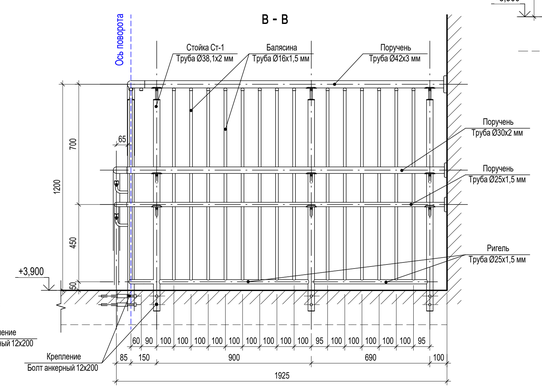

Стойка ограждения Ст-1

ТЕХНИЧЕСКИЕ ТРЕБОВАНИЯ:

1. Ограждения лестничных клеток ДОО выполнить металлическими с учетом технических требований и рекомендаций изложенных в ГОСТ 25772-2021.
2. Ограждения должны быть непрерывными, оборудованы поручнями и должны выдерживать нагрузку без деформации не менее 0,5 кН/м в любом направлении.
3. Высота ограждений лестничных маршей ДОО должна быть 1,2 м. Ограждения должны быть дополнительно оборудованы поручнями для детей на высоте 700 мм и 500 мм с обеих сторон марша.
4. Поручни из нержавеющей стали должны иметь твердость не менее 85 единиц по Роквеллу (HRB).
5. Ограждения монтировать механическим способом при помощи распорных дюбелей.
6. Ограждения выполняются специализированной организацией. Перед заказом и изготовлением необходимо провести натурные замеры.
7. Ограждения даны схематично, возможна замена на аналогичные согласно каталогу фирмы-изготовителя, удовлетворяющие требованиям ГОСТ 25772-2021 и выдерживающими нагрузку 0,5 КН/м.
8. Сварку элементов вести электродами Э46 по ГОСТ 9467-75*, сварные швы по ГОСТ 5264-80*.
9. Высоту сварных швов принимать по наименьшей толщине свариваемых элементов.
10. Спецификацию ограждений ОГл-1...ОГл-4 смотреть на л. 91.

						П54-04-01-1-23 - АР	
						Многоквартирные многоэтажные дома с объектами обслуживания жилой застройки, автостоянки и трансформаторные подстанции по ул. Нарымская в Железнодорожном районе г. Новосибирска	
Изм.	Кол.уч.	Лист	№док.	Подп.	Дата		
Разработал		Никитина			09.25	Многоквартирный дом №1. Блок-секция №1 (из 11) с объектами обслуживания жилой застройки, с автостоянкой и осях Ж/Б-Р2-10 и трансформаторной подстанцией - 2 Этап строительства многоквартирных многоэтажных домов с объектами обслуживания жилой застройки, автостоянками и трансформаторными подстанциями по ул. Нарымская в Железнодорожном районе г. Новосибирска	Стадия: Р; Лист: 90; Листов:
Проверил		Паршукова			09.25		
Н. контроль		Кнауб			09.25	Ограждения лестничные ОГл-1 ... ОГл-4 (ДОО)	ПРОЕКТНАЯ АРТЕЛЬ

Взам. инв. №

Подп. и дата

Инв. № подл.

Схема расположения ограждений ОГл-5, ОГл-6

на отм. 0,000 в осях 28-29/Е-И (1 этаж)

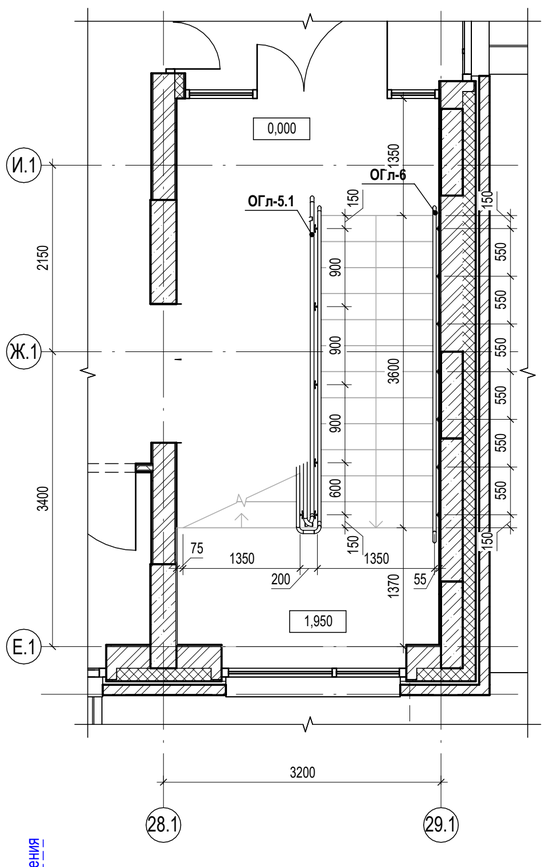

Схема расположения ограждений ОГл-5, ОГл-6

на отм. +3,900 в осях 28-29/Е-И (2 этаж)

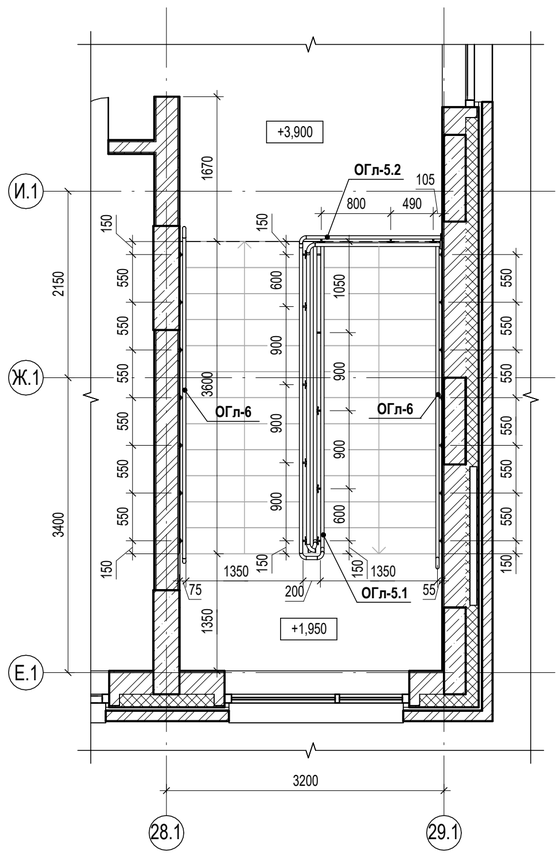

а - а

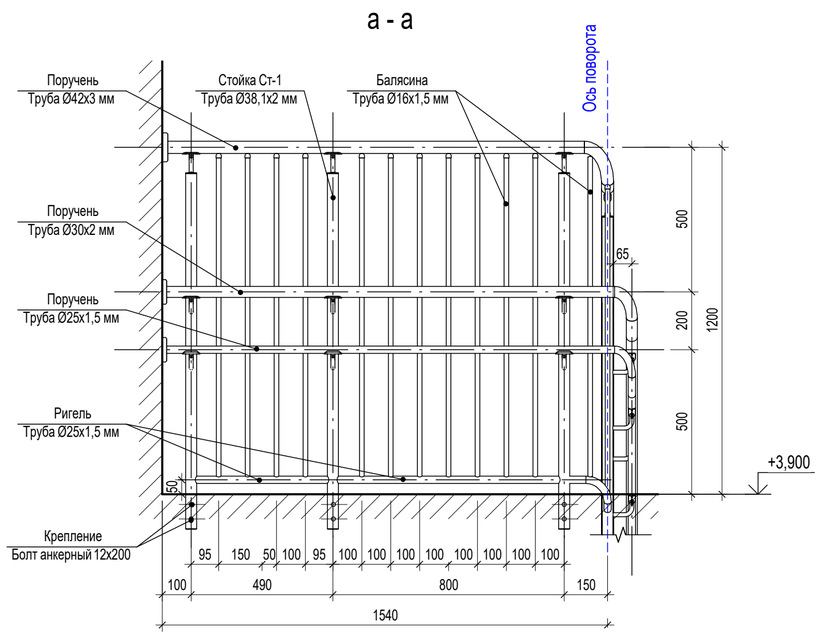

б - б

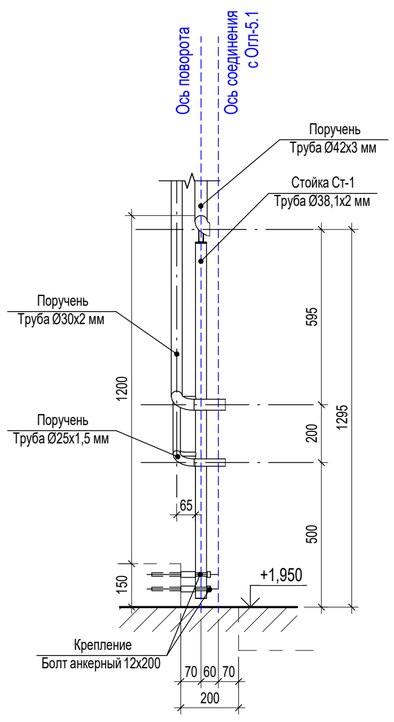

ОГл-5.1

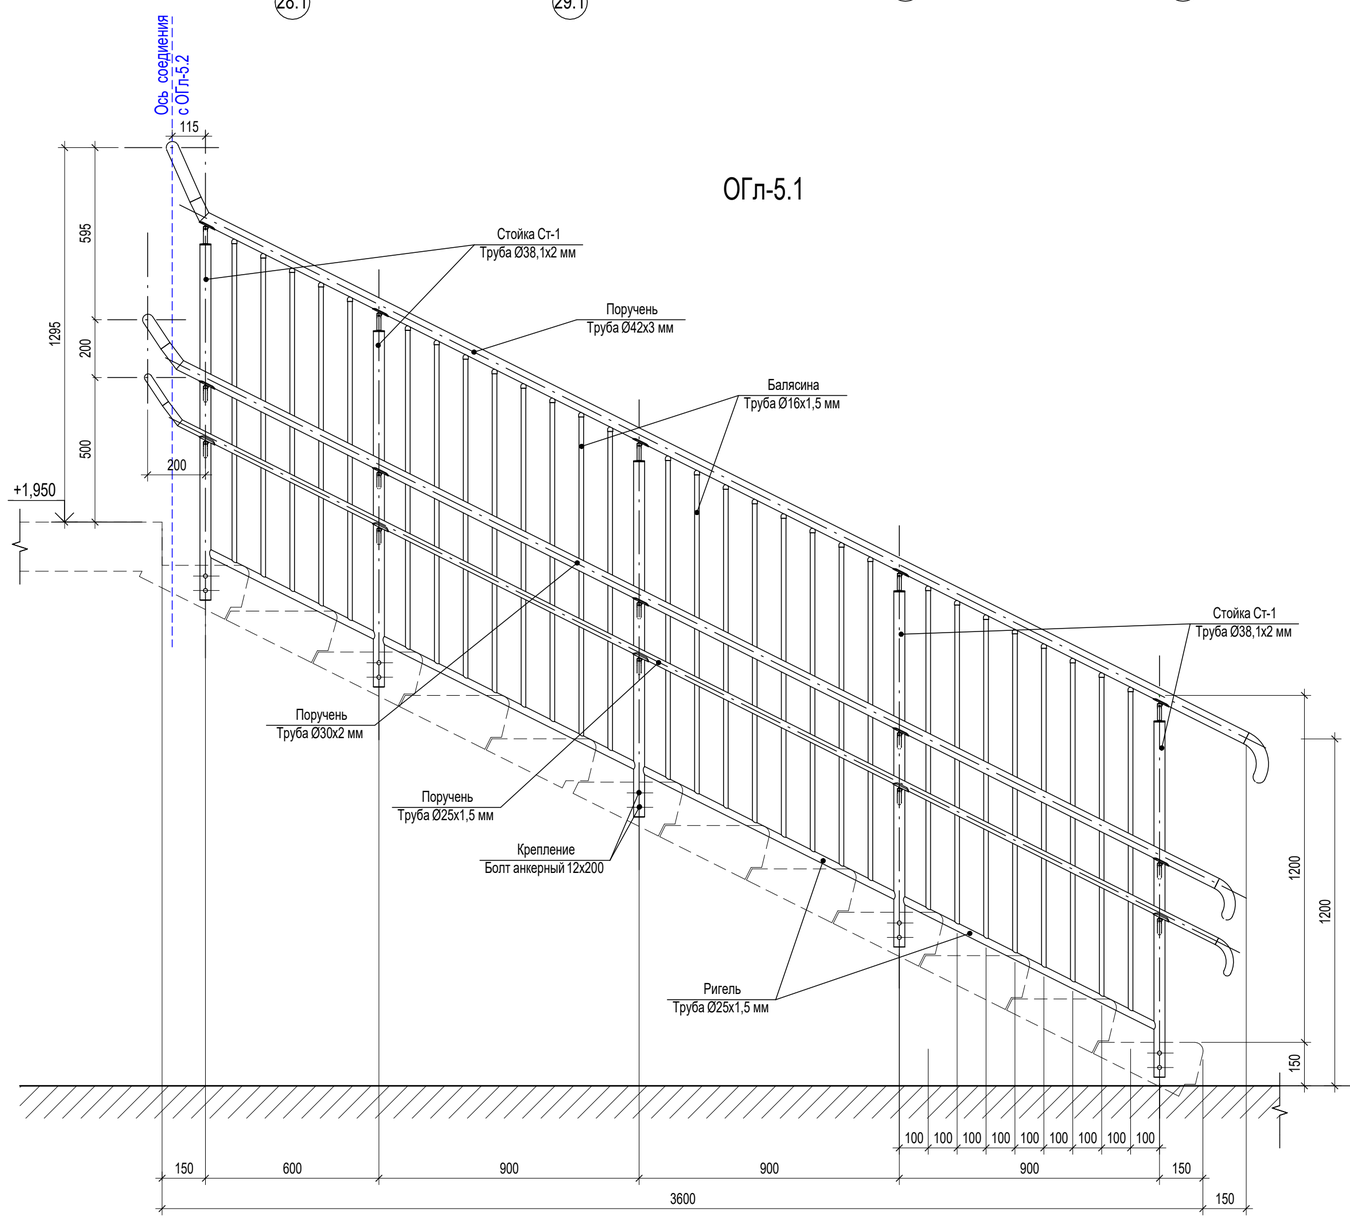

Стойка ограждения Ст-1

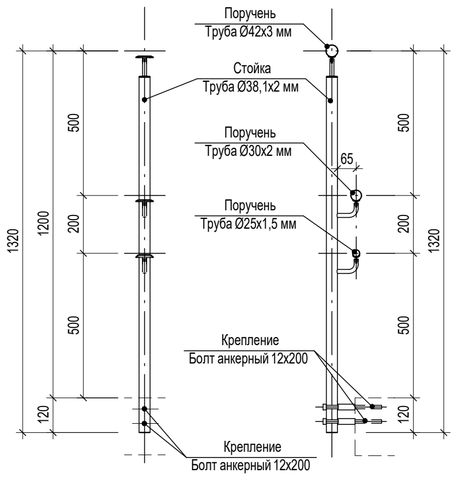

ОГл-6

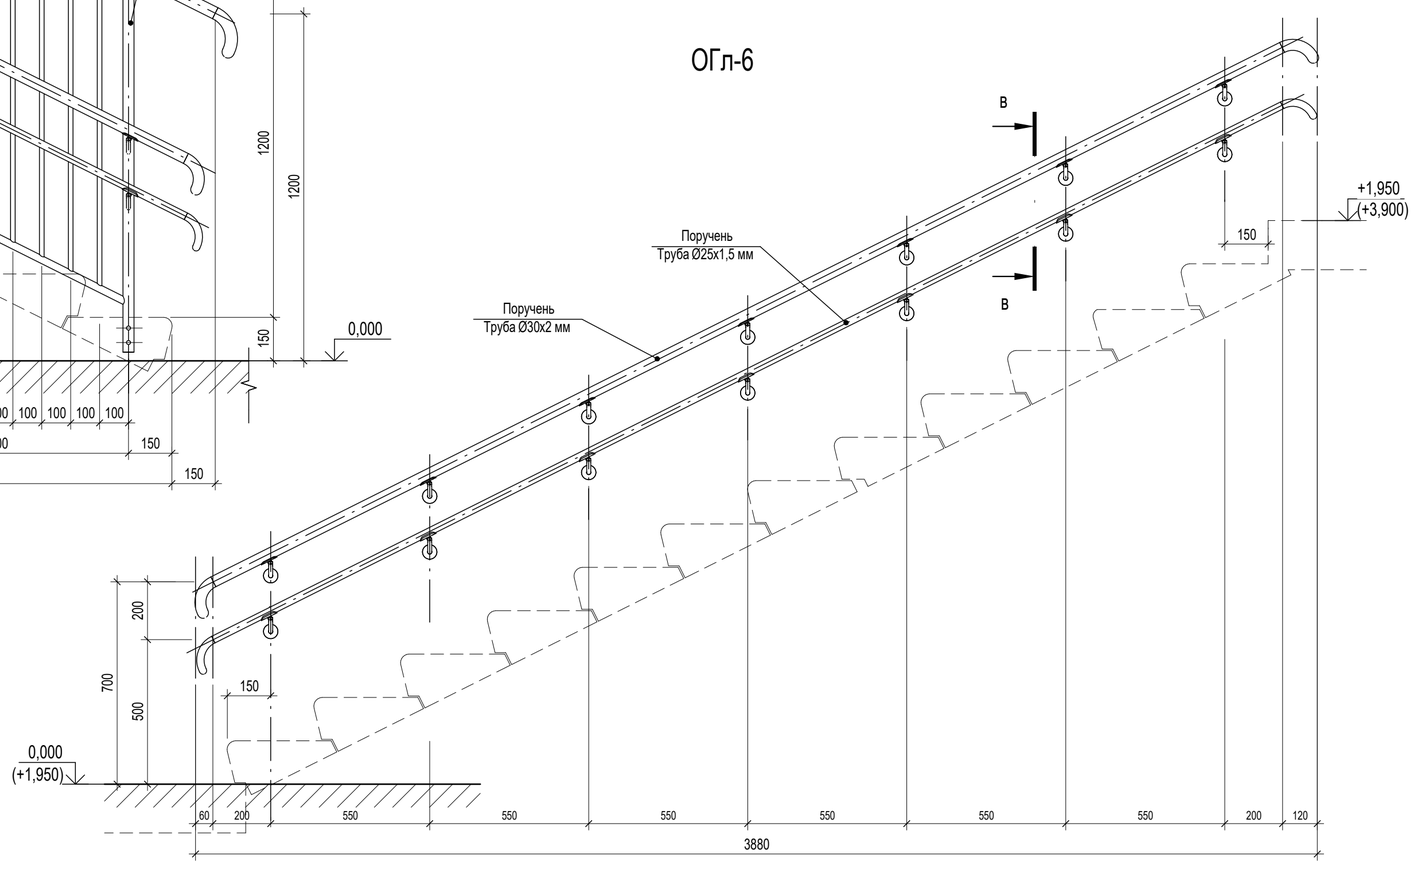

ОГл-5.2

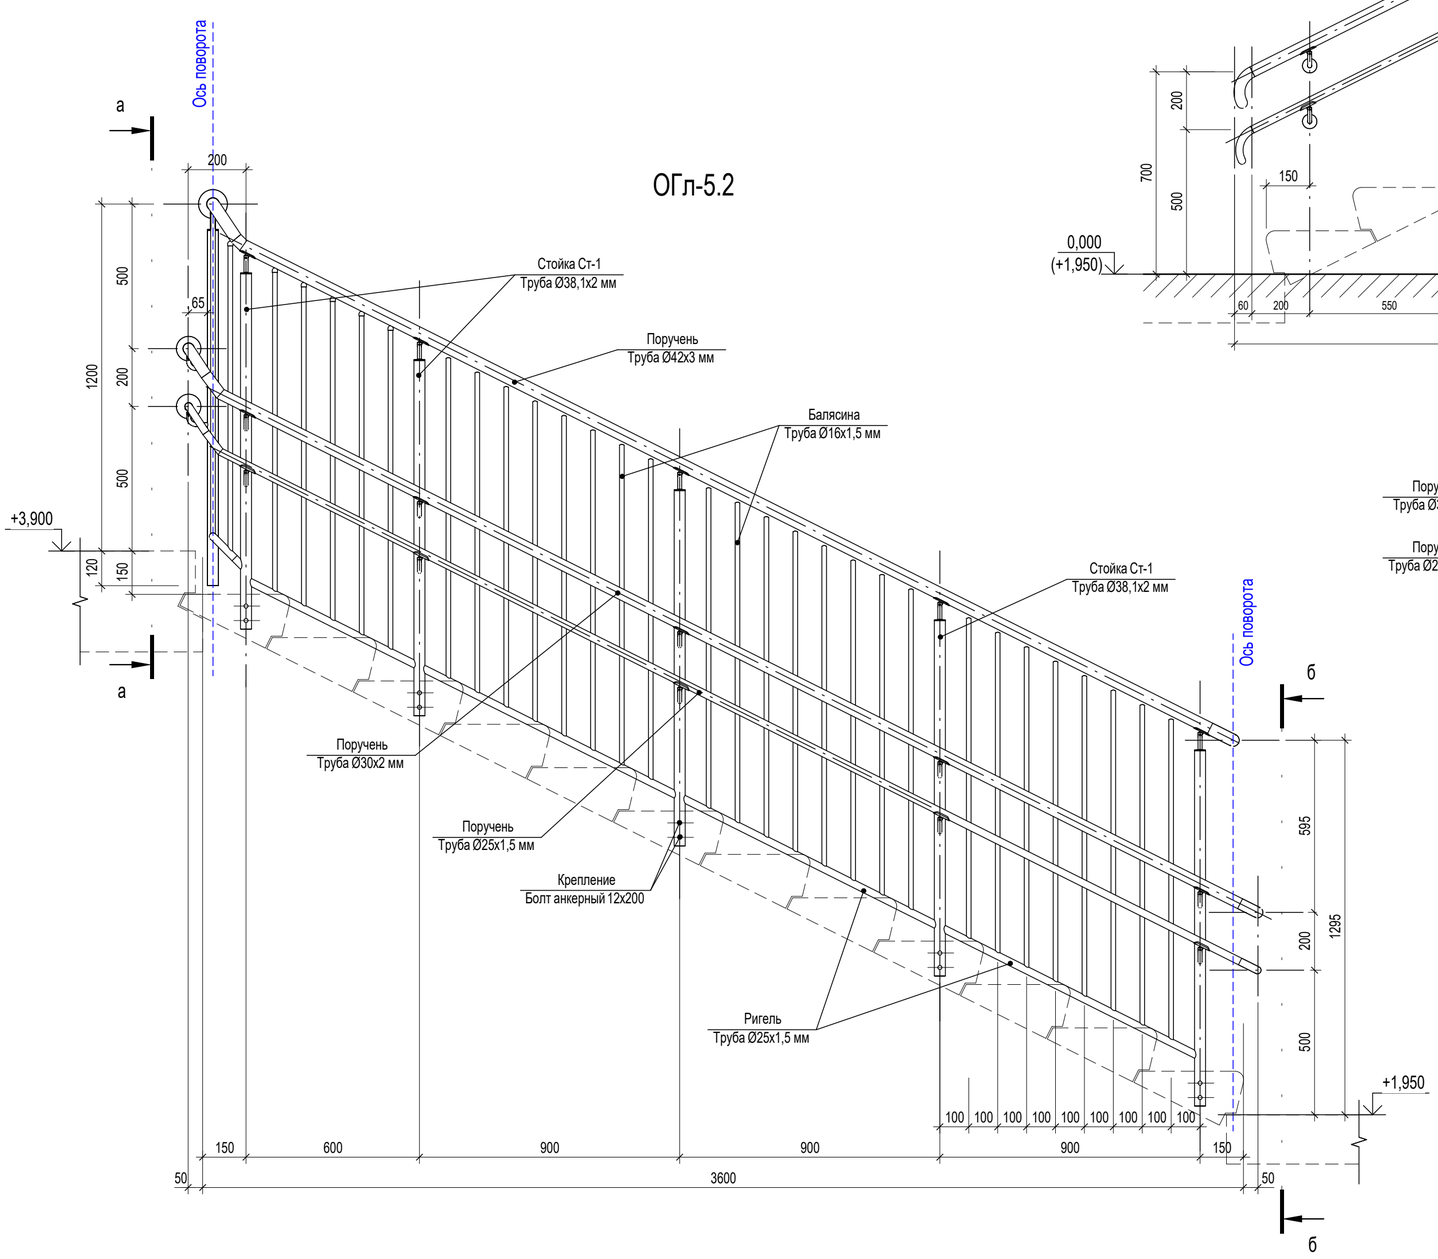

В - В

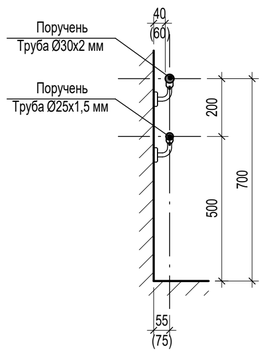

Спецификация ограждений ОГл-1 ... ОГл-6 (ДОО)

Поз.	Марка	Наименование	Количество		Примечание
			шт.	м.п.	
1	ОГл-1.1	Ограждение, ТУ производителя	1	2,4	
2	ОГл-1.2	Ограждение, ТУ производителя	1	2,9	
3	ОГл-1.3	Ограждение, ТУ производителя	1	4,7	
4	ОГл-2	Ограждение, ТУ производителя	1	2,4	
5	ОГл-3	Ограждение, ТУ производителя	1	2,4	
6	ОГл-4	Ограждение, ТУ производителя	1	2,5	
7	ОГл-5.1	Ограждение, ТУ производителя	1	3,6	
8	ОГл-5.2	Ограждение, ТУ производителя	1	5,4	
9	ОГл-6	Ограждение, ТУ производителя	2	3,7	
		ВСЕГО:	10	33,7	

ТЕХНИЧЕСКИЕ ТРЕБОВАНИЯ:

1. Ограждения лестничных клеток ДОО выполнить металлическими с учетом технических требований и рекомендаций изложенных в ГОСТ 25772-2021.
2. Ограждения должны быть непрерывными, оборудованы поручнями и должны выдерживать нагрузку без деформации не менее 0,5 кН/м в любом направлении
3. Высота ограждений лестничных маршей ДОО должна быть 1,2 м. Ограждения должны быть дополнительно оборудованы поручнями для детей на высоте 700 мм и 500 мм с обеих сторон марша.
4. Поручни из нержавеющей стали должны иметь твердость не менее 85 единиц по Роквеллу (HRB)
5. Ограждения монтировать механическим способом при помощи распорных дюбелей.
6. Ограждения выполняются специализированнойорганизацией. Перед заказом и изготовлением необходимо провести натурные замеры.
7. Ограждения даны схематично, возможна замена на аналогичные согласно каталогу фирмы-изготовителя, удовлетворяющие требованиям ГОСТ 25772-2021 и выдерживающими нагрузки 0,5 КН/м.
8. Сварку элементов вести электродами Э46 по ГОСТ 9467-75*, сварные швы по ГОСТ 5264-80*.
9. Высоту сварных швов принимать по наименьшей толщине свариваемых элементов.

Изм.	Кол.уч.	Лист	№док.	Подп.	Дата
Разработал		Никитина			09.25
Проверил		Паршукова			09.25
Н. контроль		Кнауб			09.25

П54-04-01-1-23 - АР

Многоквартирные многоэтажные дома с объектами обслуживания жилой застройки, автостоянки и трансформаторные подстанции по ул. Нарымская в Железнодорожном районе г. Новосибирска

Многоквартирный дом №1. Блок-секция №1 (по ГП) с объектами обслуживания жилой застройки, с автостоянкой в осях Ж/П-Р/2-10 и трансформаторной подстанцией - I Этап строительства многоквартирных многоэтажных домов с объектами обслуживания жилой застройки, автостоянками и трансформаторными подстанциями по ул. Нарымская в Железнодорожном районе г. Новосибирска

Стадия	Лист	Листов
Р	91	

Ограждения лестничные ОГл-5, ОГл-6 (ДОО)

ПРОЕКТНАЯ АРТЕЛЬ

Взам. инв. №

Подп. и дата

Инв. № подл.

Формат А1К

Схема расположения ограждения ОГл-7

на отм. -0,450 (1 этаж)

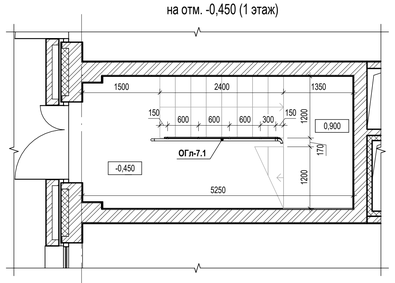

2.1

Схема расположения ограждения ОГл-7

на отм. +3,450 (2 этаж)

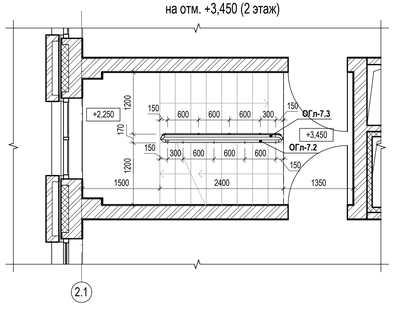

2.1

Схема расположения ограждения ОГл-7, ОГл-8

на отм. +7,350 (3 этаж, кровля)

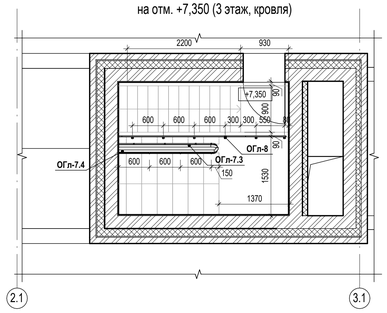

2.1 3.1

ОГл-7.1

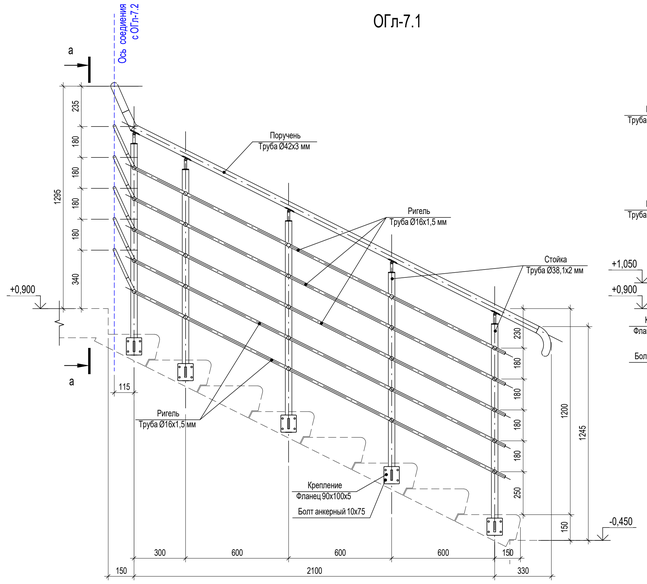

а - а

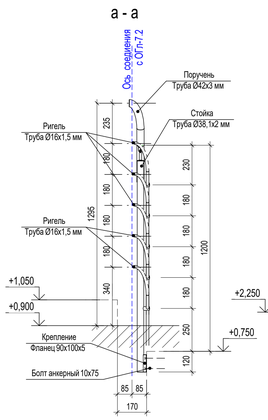

ОГл-7.2

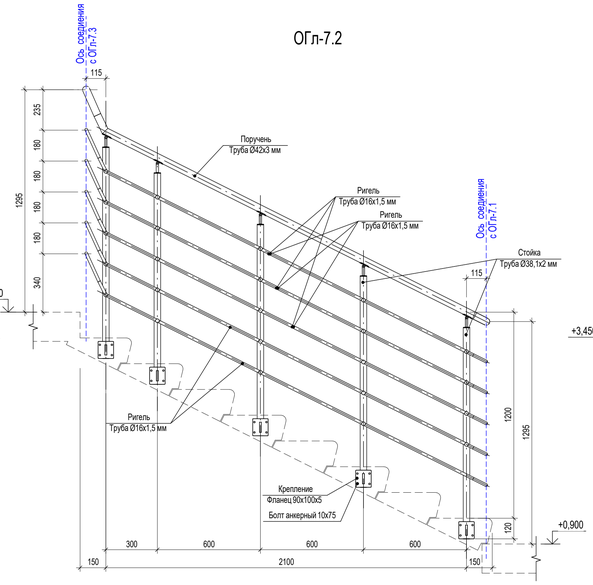

ОГл-7.3

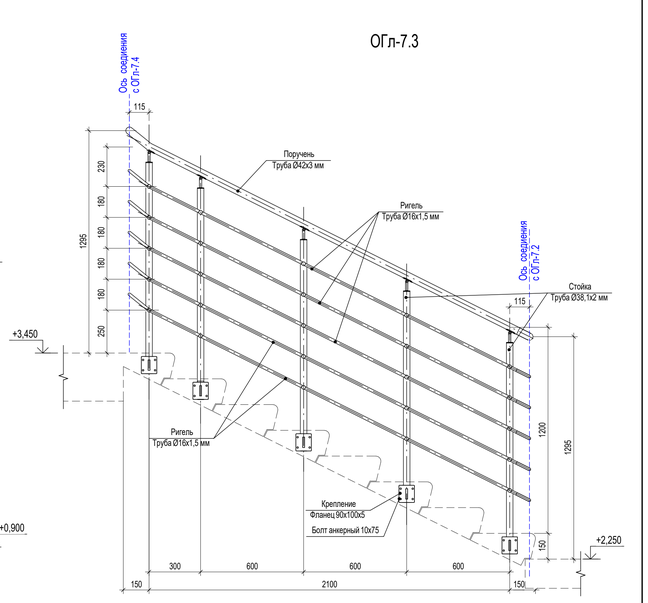

б - б

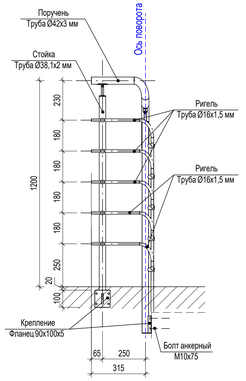

ОГл-7.4

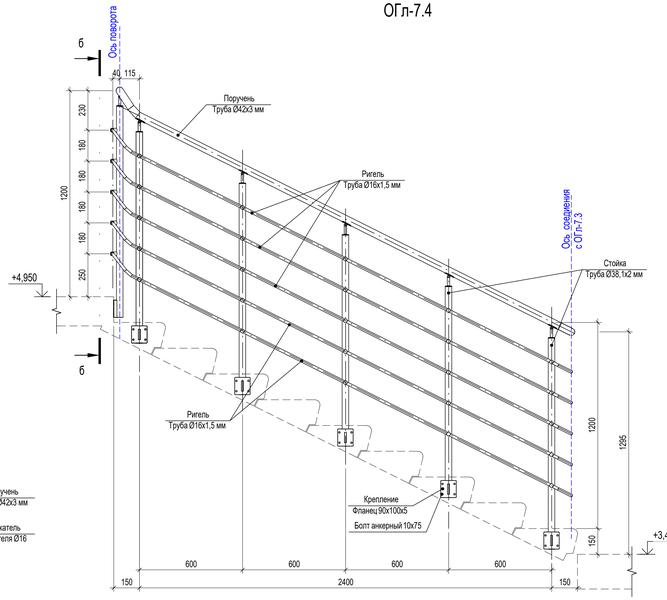

Стойка ограждения Ст-2

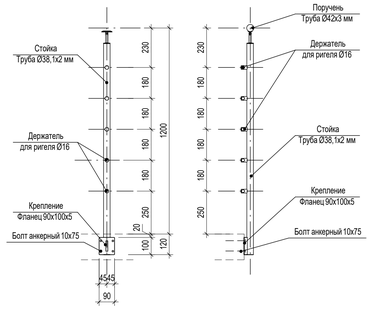

ОГл-8

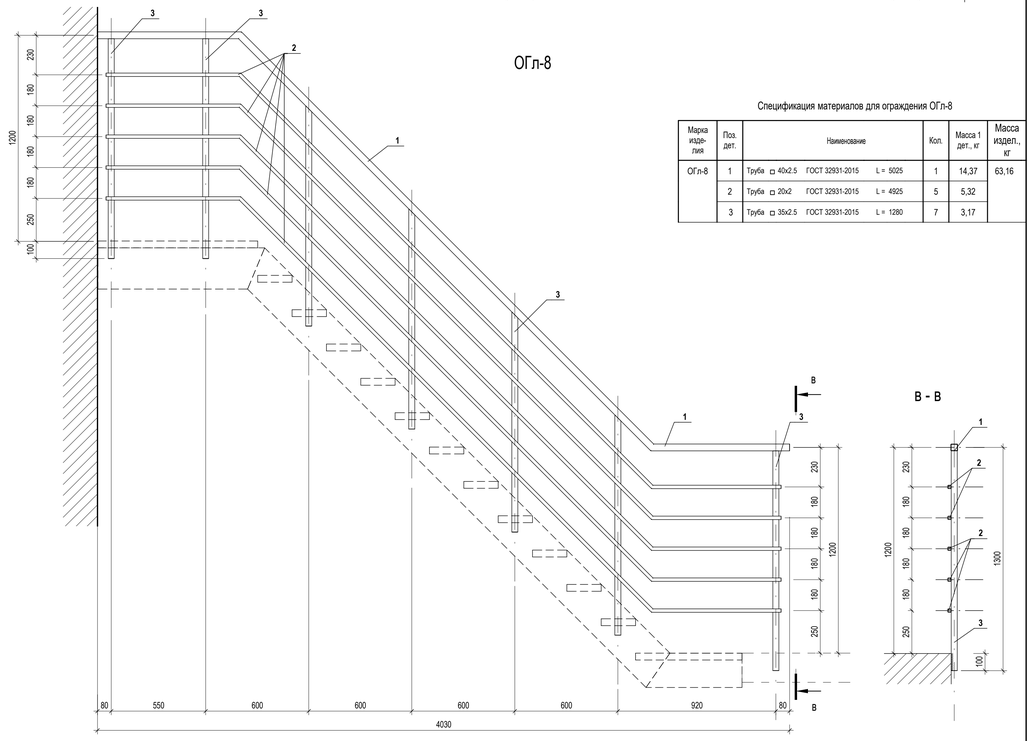

Спецификация материалов для ограждения ОГл-8

Марка изде-лия	Поз. дет.	Наименование	Кол.	Масса 1 дет., кг	Масса издел., кг
ОГл-8	1	Труба □ 40х2.5 ГОСТ 32931-2015 L = 5025	1	14,37	63,16
	2	Труба □ 20х2 ГОСТ 32931-2015 L = 4925	5	5,32	
	3	Труба □ 35х2.5 ГОСТ 32931-2015 L = 1280	7	3,17	

ТЕХНИЧЕСКИЕ ТРЕБОВАНИЯ:

1. Ограждения лестничных клеток офисов (ПОН) выполнить металлическими с учетом технических требований и рекомендаций изложенных в ГОСТ 25772-2021.
2. Ограждения должны быть непрерывными, оборудованы поручнями и должны выдерживать нагрузку без деформации не менее 0,5 кН/м в любом направлении.
3. Высота ограждений лестничных маршей помещений общественного назначения должна быть 1,2 м.
4. Поручни из нержавеющей стали должны иметь твердость не менее 85 единиц по Роквеллу (HRB)
5. Ограждение ОГл-7 монтировать механическим способом при помощи распорных дюбелей.
6. Ограждения выполняются специализированной организацией. Перед заказом и изготовлением необходимо провести натурные замеры.
7. Ограждение ОГл-7 дано схематично, возможна замена на аналогичное согласно каталогу фирмы-изготовителя, удовлетворяющие требованиям ГОСТ 25772-2021 и выдерживающим нагрузки 0,5 КН/м.
8. Сварку элементов вести электродами Э46 по ГОСТ 9467-75*, сварные швы по ГОСТ 5264-80*.
9. Высоту сварных швов принимать по наименьшей толщине свариваемых элементов.
10. Марка стали металлических элементов ограждения ОГл-8 - С245 по ГОСТ 27772-2015.
11. Соединения металлических элементов ограждения ОГл-8 и монтаж на металлическую лестницу выполнять ручной дуговой сваркой, тип соединения принять по ГОСТ 5264-80 электродом Э46 по ГОСТ 9467-75.
12. Антикоррозионную обработку ограждения ОГл-8 выполнить по СП 28.13330.2017 наносимыми методами горячего или холодного цинкования.
13. Выполнить порошковую окраску ограждения ОГл-8 в заводских условиях, цвет ограждения - см. дизайн-проект.
14. Спецификацию ограждений ОГл-7, ОГл-8 смотреть на л. 93.

Изм.	Кол.уч.	Лист	№док.	Подп.	Дата
Разработал		Никитина			09.25
Проверил		Паршукова			09.25
Н. контроль		Кнауб			09.25

П54-04-01-1-23 - АР

Многоквартирные многоэтажные дома с объектами обслуживания жилой застройки, автостоянки и трансформаторные подстанции по ул. Нарымская в Железнодорожном районе г. Новосибирска

Многоквартирный дом №1. Блок-секция №1 (по ПЗ) с объектами обслуживания жилой застройки, с автостоянкой и осью ИЛЛ-Р-21/6 и трансформаторной подстанцией 1-2 Этап строительства многоквартирных многоэтажных домов с объектами обслуживания жилой застройки, автостоянками и трансформаторными подстанциями по ул. Нарымская в Железнодорожном районе г. Новосибирска

Стадия	Лист	Листов
Р	92	

Ограждения лестничные ОГл-7, ОГл-8 (ПОН)

ПРОЕКТНАЯ АРТЕЛЬ

Взам. инв. №

Подп. и дата

Инв. № подл.

Схема расположения ограждения ОГл-9

на отм. -0,450 в осях 8/М-Н (1 этаж)

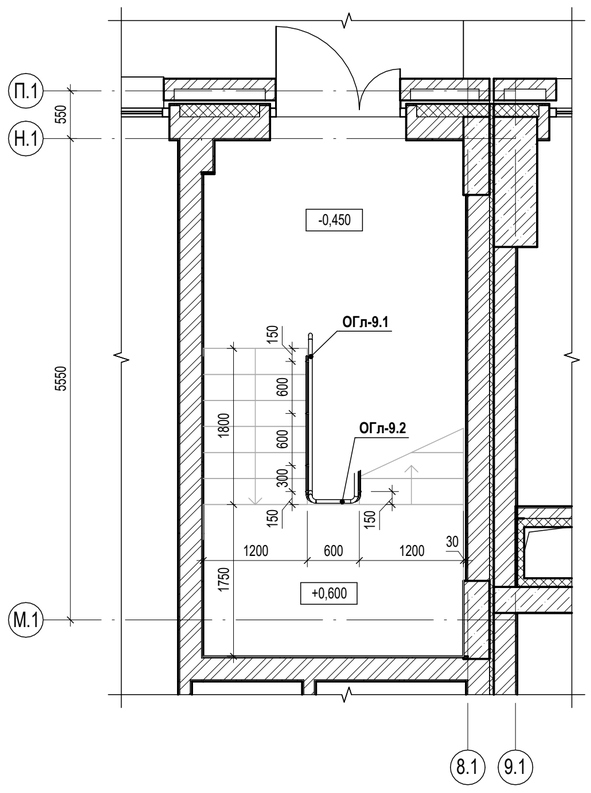

Схема расположения ограждений ОГл-9, ОГл-10

на отм. +3,900 в осях 8/М-Н (2 этаж)

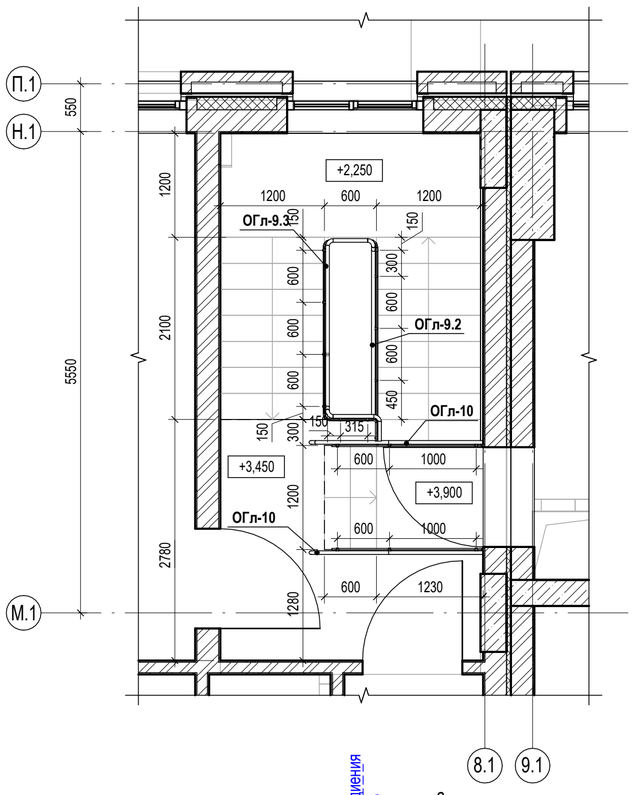

ОГл-9.1

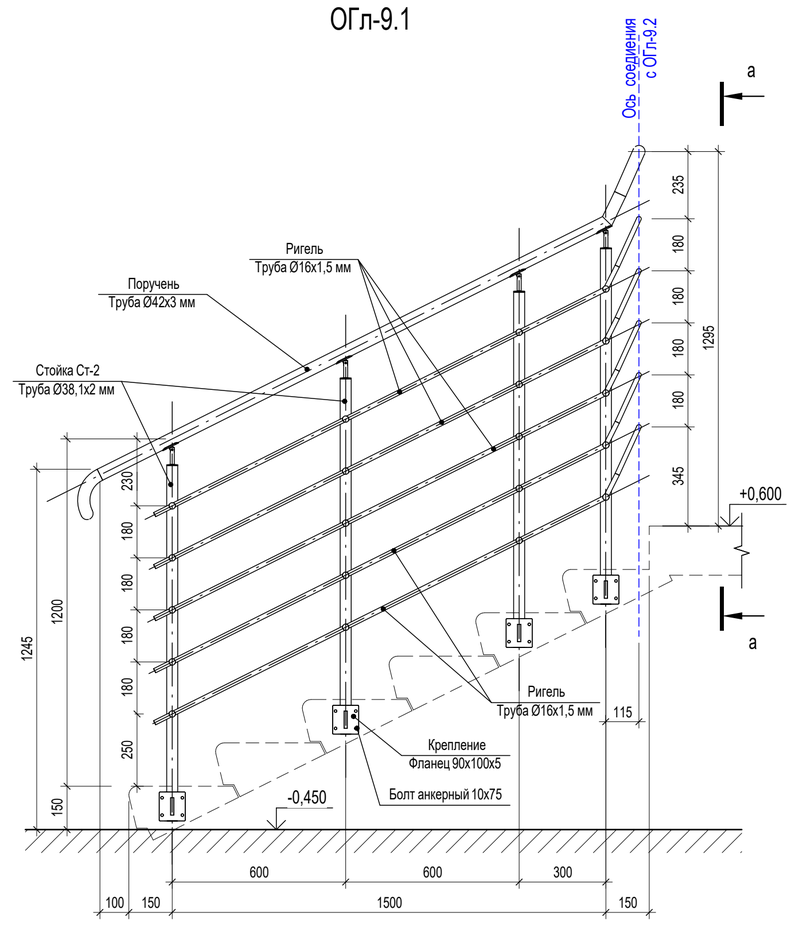

а - а

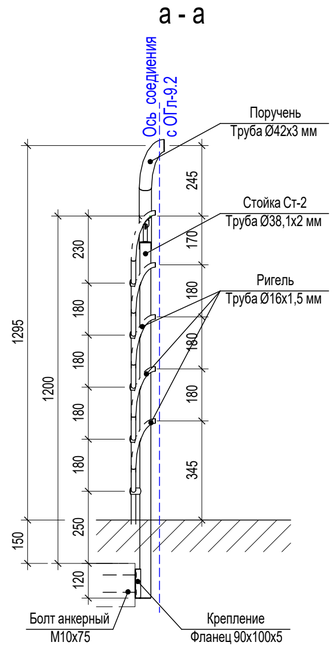

ОГл-9.2

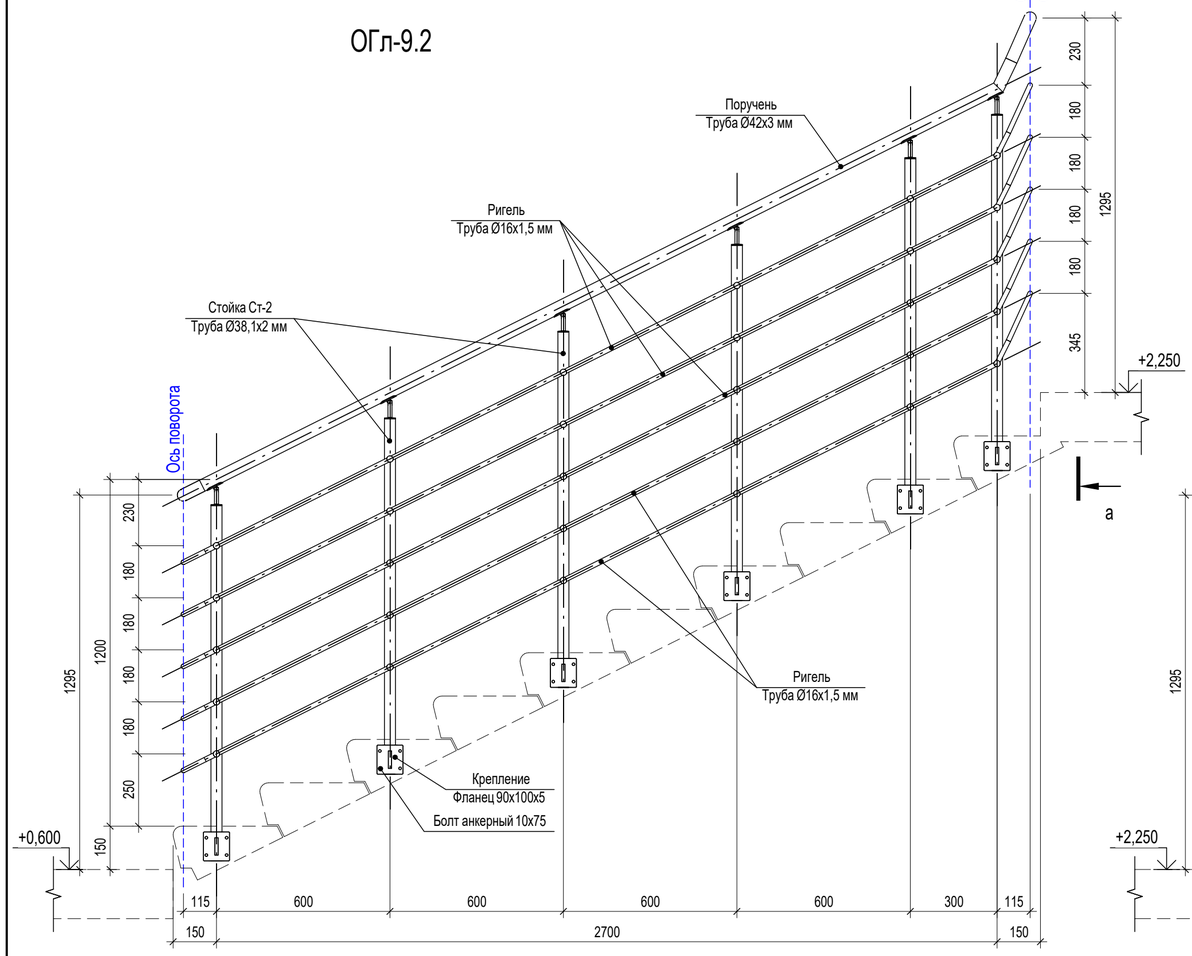

ОГл-9.3

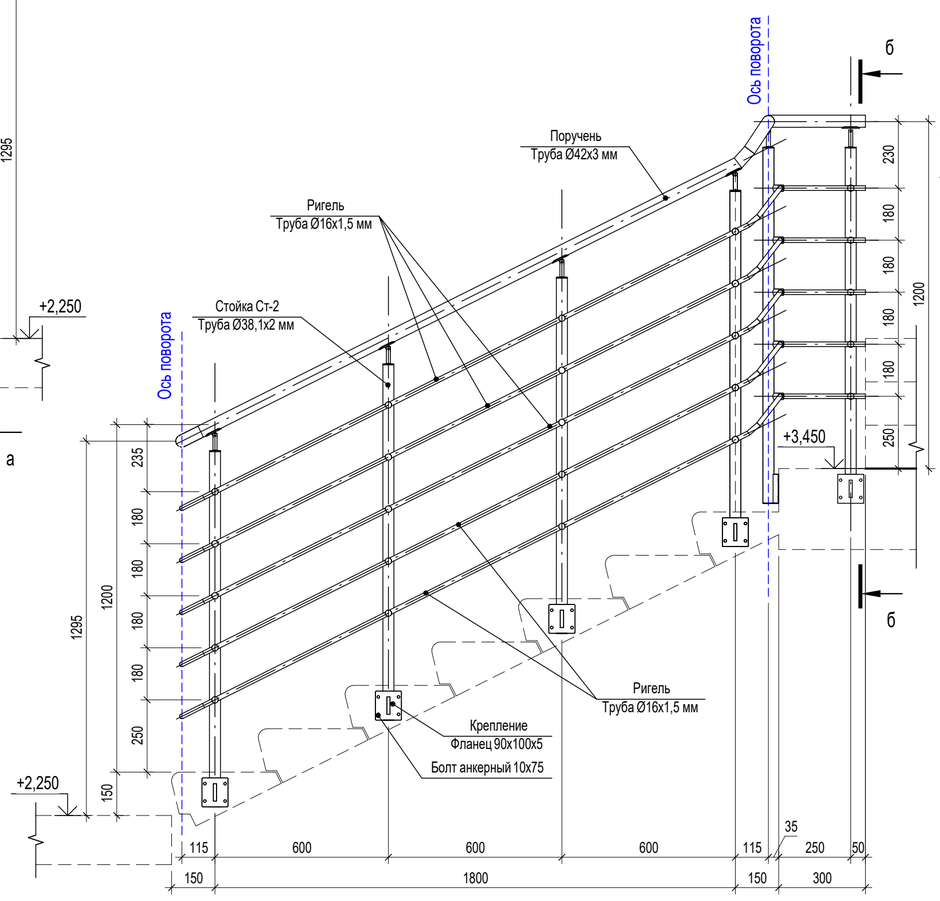

б - б

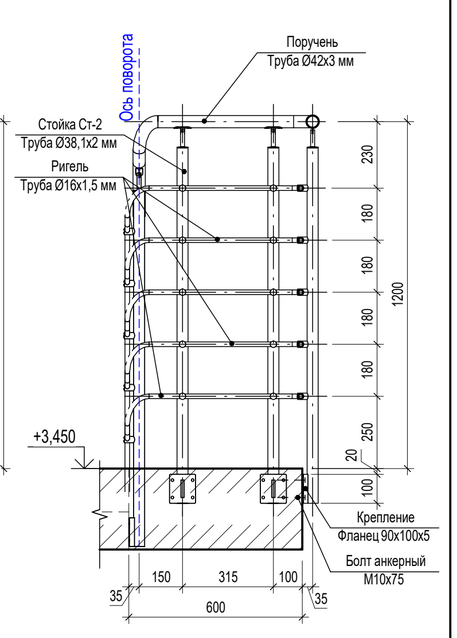

ОГл-10

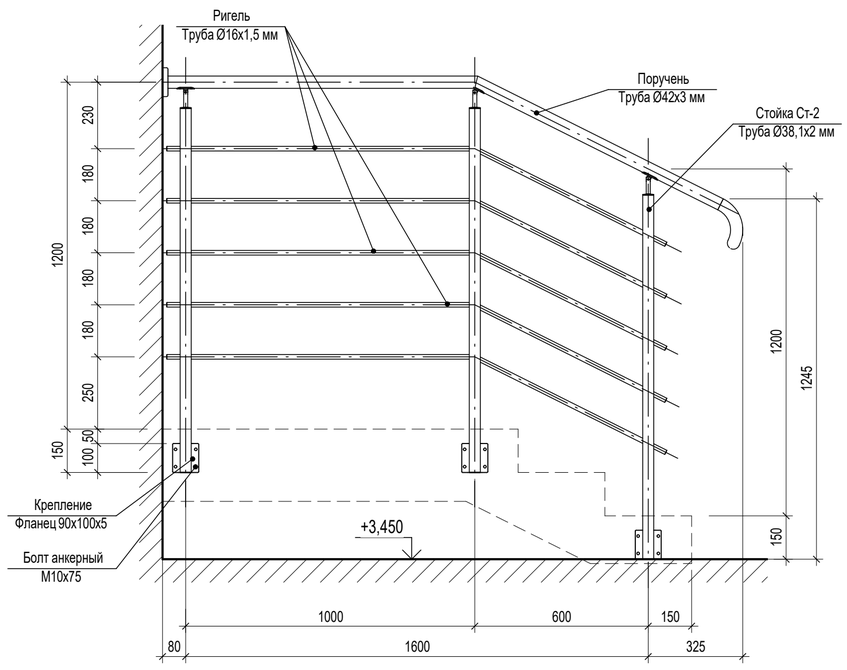

Схема расположения ограждения ОГл-11

на отм. 0,000 в осях 7-8/Е (1 этаж)

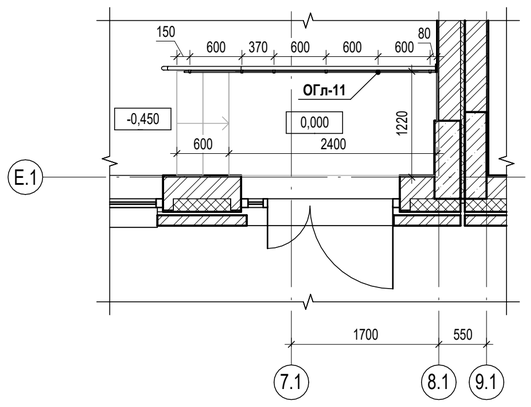

Схема расположения ограждения ОГл-12

на отм. 0,000 в осях 5-6/Е (1 этаж)

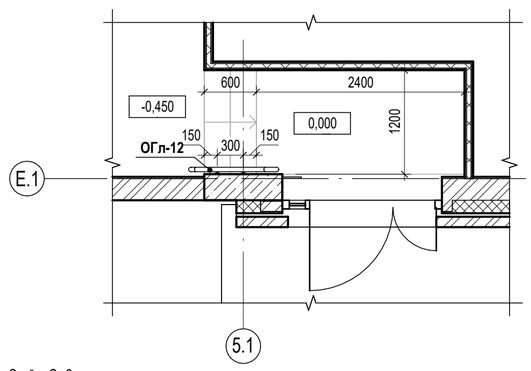

ОГл-12

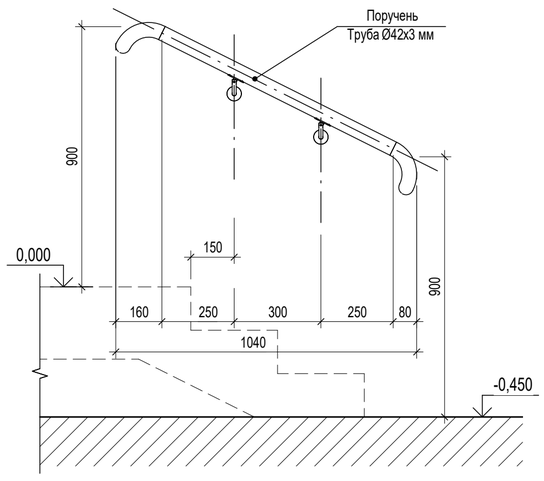

ОГл-11

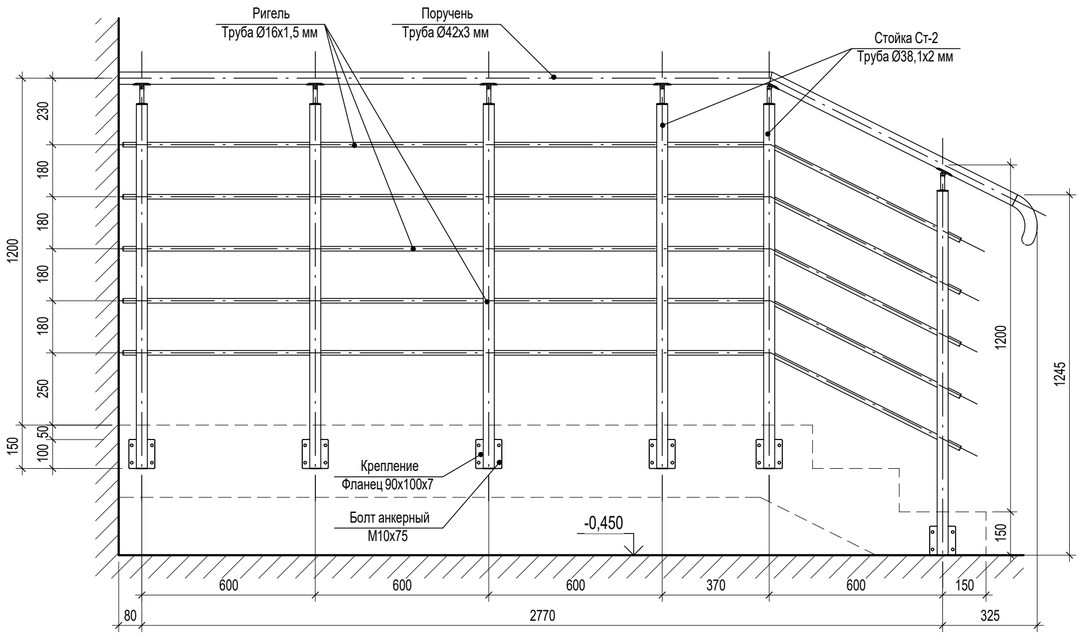

Стойка ограждения Ст-2

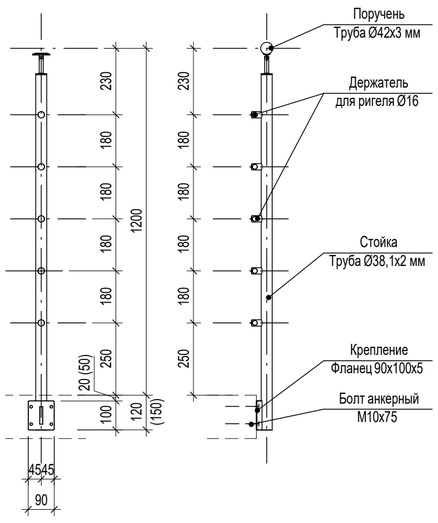

Спецификация ограждений ОГл-7 ... ОГл-12 (ПОН)

Поз.	Марка	Наименование	Количество		Примечание
			шт.	м.п.	
1	ОГл-7.1	Ограждение, ТУ производителя	1	2,4	
2	ОГл-7.2	Ограждение, ТУ производителя	1	2,4	
3	ОГл-7.3	Ограждение, ТУ производителя	1	2,4	
4	ОГл-7.4	Ограждение, ТУ производителя	1	3,0	
5	ОГл-8	Ограждение, ТУ производителя	1	4,1	
6	ОГл-9.1	Ограждение, ТУ производителя	1	2,4	
7	ОГл-9.2	Ограждение, ТУ производителя	1	3,0	
8	ОГл-9.3	Ограждение, ТУ производителя	1	3,0	
9	ОГл-10	Ограждение, ТУ производителя	2	1,8	
10	ОГл-11	Ограждение, ТУ производителя	1	3,0	
11	ОГл-12	Ограждение, ТУ производителя	1	1,1	
		ВСЕГО:	12	30,4	

ОГл-12

ТЕХНИЧЕСКИЕ ТРЕБОВАНИЯ:

1. Ограждения лестничных клеток офисов (ПОН) выполнить металлическими с учетом технических требований и рекомендаций изложенных в ГОСТ 25772-2021.
2. Ограждения должны быть непрерывными, оборудованы поручнями и должны выдерживать нагрузку без деформации не менее 0,5 кН/м в любом направлении
3. Высота ограждений лестничных маршей помещений общественного назначения должна быть 1,2 м.
4. Поручни из нержавеющей стали должны иметь твердость не менее 85 единиц по Роквеллу (HRB)
5. Ограждения монтировать механическим способом при помощи распорных дюбелей.
6. Ограждения выполняются специализированнойорганизацией. Перед заказом и изготовлением необходимо провести натурные замеры.
7. Ограждения даны схематично, возможна замена на аналогичные согласно каталогу фирмы-изготовителя, удовлетворяющие требованиям ГОСТ 25772-2021 и выдерживающими нагрузки 0,5 КН/м.
8. Сварку элементов вести электродами Э46 по ГОСТ 9467-75*, сварные швы по ГОСТ 5264-80*.
9. Высоту сварных швов принимать по наименьшей толщине свариваемых элементов.

Изм.	Кол.уч.	Лист	№док.	Подп.	Дата
Разработал		Никитина			09.25
Проверил		Паршукова			09.25
Н. контроль		Кнауб			09.25

П54-04-01-1-23 - АР

Многоквартирные многоэтажные дома с объектами обслуживания жилой застройки, автостоянки и трансформаторные подстанции по ул. Нарымская в Железнодорожном районе г. Новосибирска

Многоквартирный дом №1. Блок-секция №1 (по ГП) с объектами обслуживания жилой застройки, с автостоянкой в осях Ж/Л-Р/2-10 и трансформаторной подстанцией - I Этап строительства многоквартирных многоэтажных домов с объектами обслуживания жилой застройки, автостоянками и трансформаторными подстанциями по ул. Нарымская в Железнодорожном районе г. Новосибирска

Стадия	Лист	Листов
Р	93	

Ограждения лестничные ОГл-9 ... ОГл-12 (ПОН)

ПРОЕКТНАЯ АРТЕЛЬ

Взам. инв. № | Подп. и дата | Инв. № подл.

Формат А1К

Схема расположения ограждения ОГл-13

на отм. - 8,700 в осях 7-11/Ф-Ш

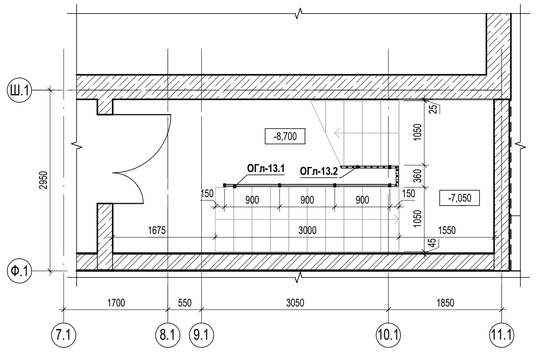

Схема расположения ограждения ОГл-13

на отм. -5,400 в осях 7-11/Ф-Ш

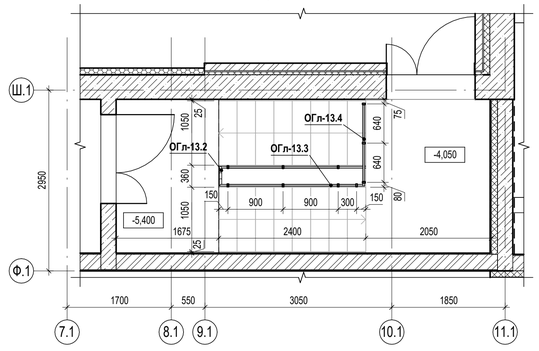

ОГл-13.1

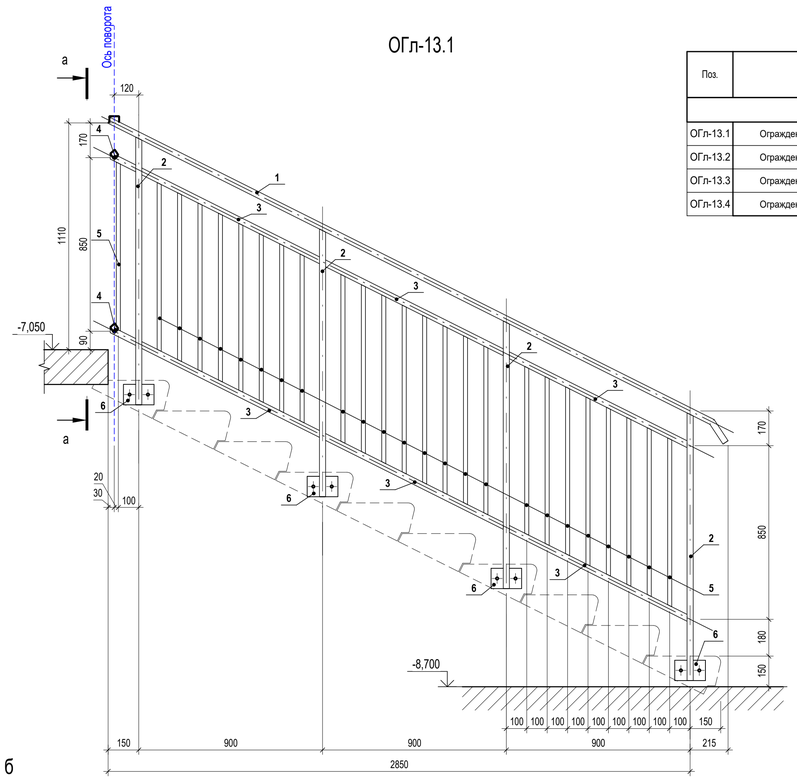

Спецификация элементов лестничного ограждения ОГл-13

Поз.	Обозначение	Наименование	Кол.	Масса ед.,кг.	Приме-чание
		Сборочные единицы			
ОГл-13.1	Ограждение, ТУ производителя	Стартовая секция ОГл-13.1, 3000x1200 (h)	1	72,72 кг	72,72 кг
ОГл-13.2	Ограждение, ТУ производителя	Типовая секция ОГл-13.2, 3000x1200 (h)	1	72,57 кг	72,57 кг
ОГл-13.3	Ограждение, ТУ производителя	Типовая секция ОГл-13.3, 2400x1200 (h)	1	56,20 кг	56,20 кг
ОГл-13.4	Ограждение, ТУ производителя	Секция площадки ЛК ОГл-13.4, 1430x1200 (h)	1	35,68 кг	35,68 кг

Спецификация материалов для секций ограждения ОГ-13

Марка изде-лия	Поз. дет.	Наименование	Кол.	Масса 1 дет., кг	Масса издел., кг
ОГл-13.1	1	Труба □ 50x30x2.5 ГОСТ 32931-2015 L = 3825	1	10,96	72,72
	2	Труба □ 50x30x3 ГОСТ 32931-2015 L = 1310	4	4,34	
	3	Труба □ 30x2.5 ГОСТ 32931-2015 L = 990	6	2,05	
	4	Труба □ 30x2.5 ГОСТ 32931-2015 L = 645	2	1,34	
	5	Труба □ 20x2 ГОСТ 32931-2015 L = 825	29	0,9	
	6	Лист — 7x100 ГОСТ 19903-2015 L = 150	4	0,83	
ОГл-13.2	1	Труба □ 50x30x2.5 ГОСТ 32931-2015 L = 3770	1	10,81	72,57
	2	Труба □ 50x30x3 ГОСТ 32931-2015 L = 1310	4	4,34	
	3	Труба □ 30x2.5 ГОСТ 32931-2015 L = 990	6	2,05	
	4	Труба □ 30x2.5 ГОСТ 32931-2015 L = 645	2	1,34	
	5	Труба □ 20x2 ГОСТ 32931-2015 L = 825	29	0,9	
	6	Лист — 7x100 ГОСТ 19903-2015 L = 150	4	0,83	
ОГл-13.3	1	Труба □ 50x30x2.5 ГОСТ 32931-2015 L = 2710	1	7,76	56,2
	2	Труба □ 50x30x3 ГОСТ 32931-2015 L = 1310	4	4,34	
	3	Труба □ 30x2.5 ГОСТ 32931-2015 L = 990	4	2,05	
	4	Труба □ 30x2.5 ГОСТ 32931-2015 L = 315	2	0,66	
	5	Труба □ 30x2.5 ГОСТ 32931-2015 L = 270	2	0,57	
	6	Труба □ 20x2 ГОСТ 32931-2015 L = 825	19	0,9	
	7	Лист — 7x100 ГОСТ 19903-2015 L = 150	4	0,83	
ОГл-13.4	1	Труба □ 50x30x2.5 ГОСТ 32931-2015 L = 1455	1	4,17	35,68
	2	Труба □ 50x30x3 ГОСТ 32931-2015 L = 1335	3	4,42	
	3	Труба □ 30x2.5 ГОСТ 32931-2015 L = 610	4	1,27	
	4	Труба □ 20x2 ГОСТ 32931-2015 L = 820	12	0,89	
	5	Лист — 7x100 ГОСТ 19903-2015 L = 150	3	0,83	

ОГл-13.2

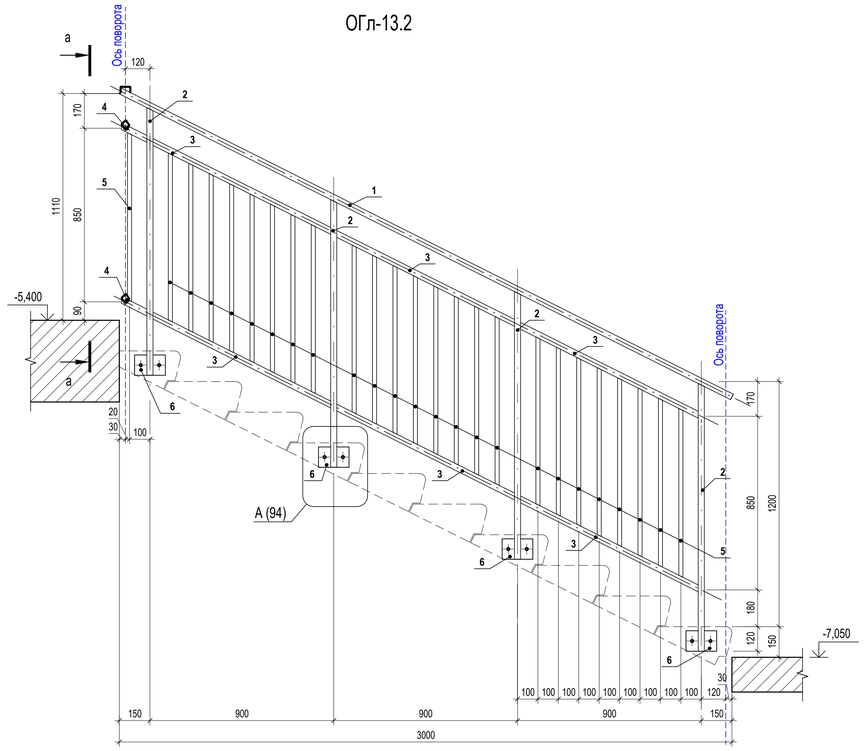

а - а

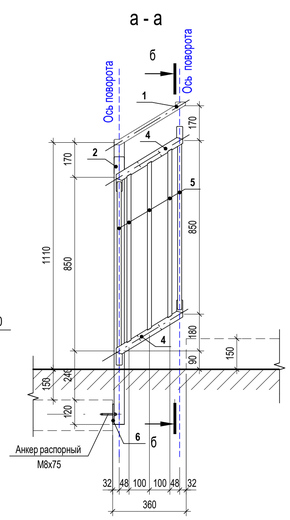

б - б

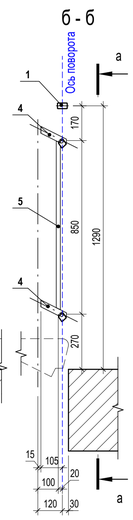

В - В

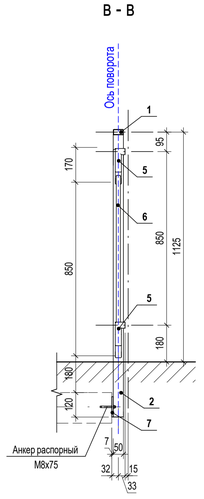

ОГл-13.3

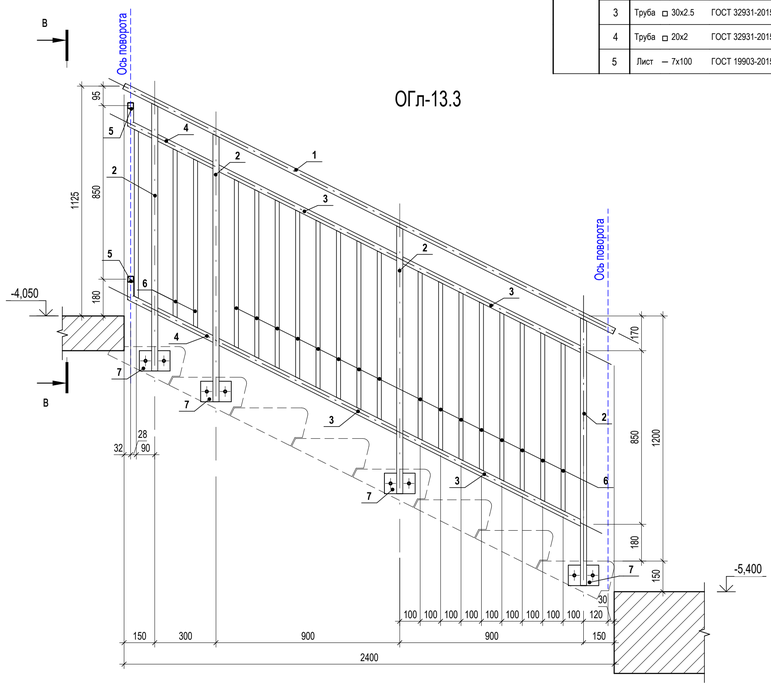

ОГл-13.4

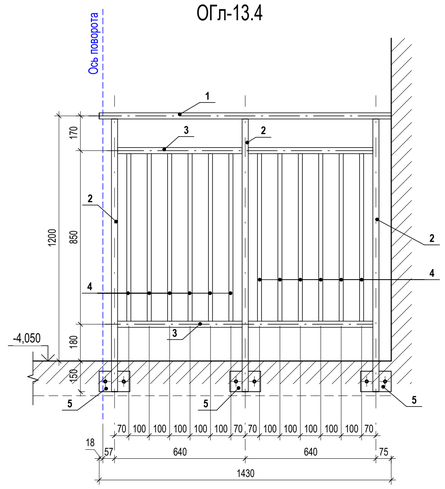

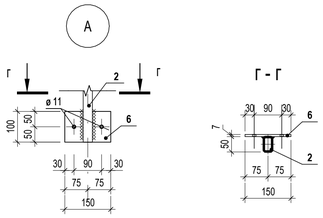

Г - Г

ТЕХНИЧЕСКИЕ ТРЕБОВАНИЯ:

1. Ограждения лестничных клеток выполнить металлическими с учётом технических требований и рекомендаций изложенных в ГОСТ 25772-2021.
2. Ограждения должны быть непрерывными, оборудованы поручнями и должны выдерживать нагрузку без деформации не менее 0,5 кН/м в любом направлении.
3. Высота ограждений лестничных маршей помещений автостоянки должна быть 1,2 м.
4. Ограждения монтировать механическим способом при помощи распорных дюбелей.
5. Марка стали металлических элементов ограждений - С245 по ГОСТ 27772-2015.
6. Соединения металлических элементов ограждений выполнять ручной дуговой сваркой, тип соединения принять по ГОСТ 5264-80 электродом Э46 по ГОСТ 9467-75.
7. Антикоррозионную обработку ограждений выполнять по СП 28.13330.2017 наносимыми методами горячего или холодного цинкования.
8. Выполнить порошковую окраску ограждений в заводских условиях, цвет ограждения - см. дизайн-проект.

Изм.	Кол.уч.	Лист	№док.	Подп.	Дата
Разработал		Никитина			09.25
Проверил		Паршукова			09.25
Н. контроль		Кнауб			09.25

П54-04-01-1-23 - АР

Многоквартирные многоэтажные дома с объектами обслуживания жилой застройки, автостоянки и трансформаторные подстанции по ул. Нарымская в Железнодорожном районе г. Новосибирска

Многоквартирный дом №1. Блок-секция №1 (по ГП) с объектами обслуживания жилой застройки, с автостоянкой в осях И/Л-Р/2-10 в трансформаторной подстанцией - I Этап строительства многоквартирных многоэтажных домов с объектами обслуживания жилой застройки, автостоянками и трансформаторными подстанциями по ул. Нарымская в Железнодорожном районе г. Новосибирска

Стадия	Лист	Листов
Р	94	

Ограждения лестничные ОГл-13 (парковка)

ПРОЕКТНАЯ АРТЕЛЬ

Взам. инв. №

Подп. и дата

Инв. № подл.

Формат А1А

Схема расположения ограждения ОГл-14

на отм. -8,700 в осях 23-24/Е-И

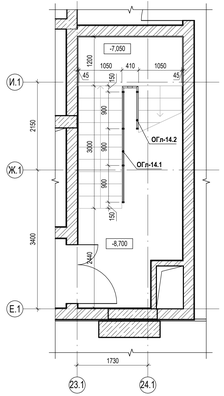

Схема расположения ограждения ОГл-14

на отм. -5,400 в осях 23-24/Е-И

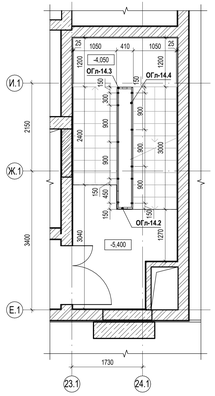

Схема расположения ограждения ОГл-14

на отм. -2,700 в осях 23-24/Е-И

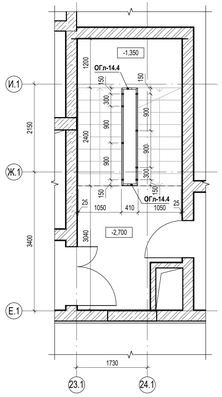

Схема расположения ограждения ОГл-14

на отм. 0,000 в осях 23-24/Е-И

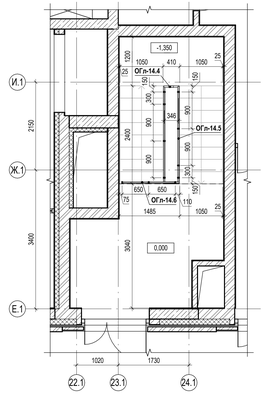

ОГл-14.3

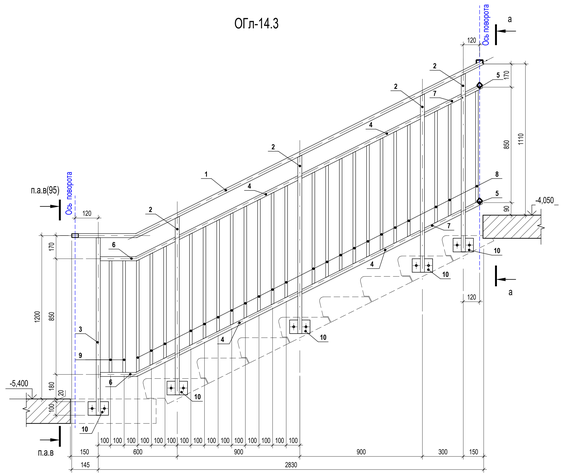

ОГл-14.4

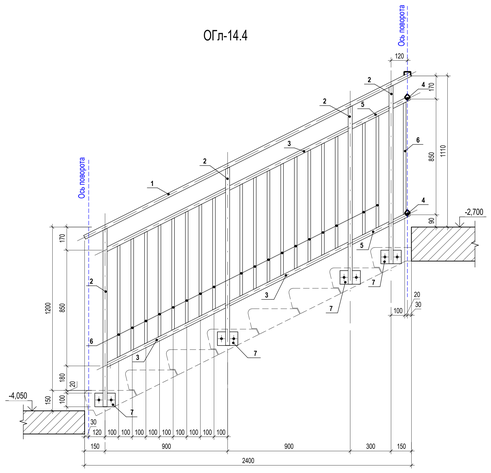

ОГл-14.1

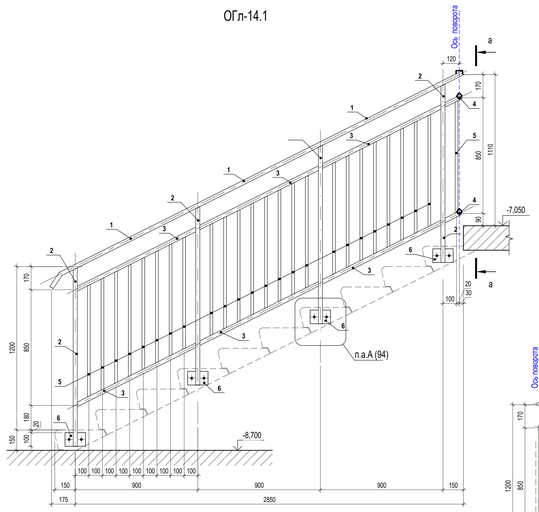

а - а

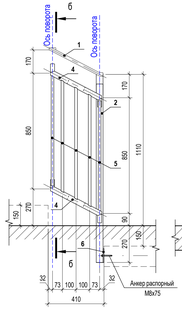

б - б

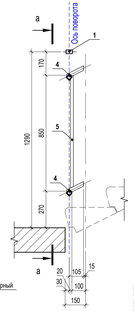

ОГл-14.2

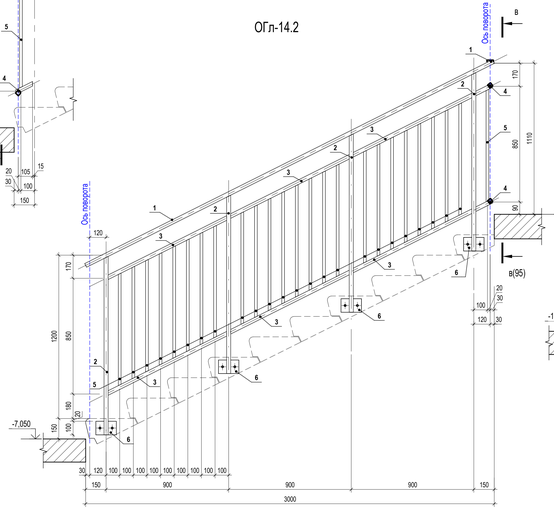

В - В

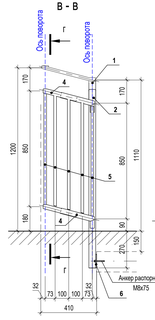

Г - Г

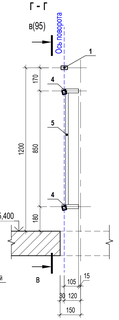

ОГл-14.5

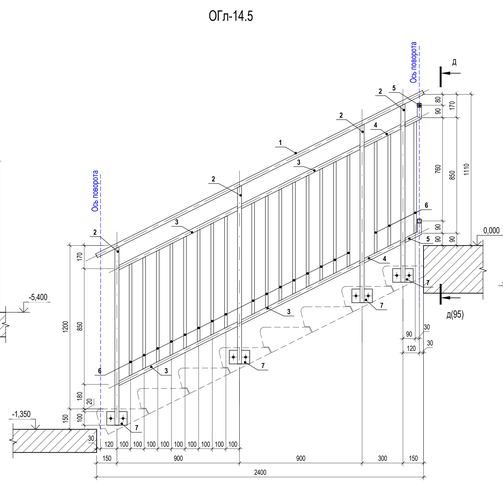

д - д

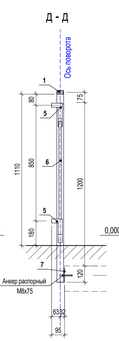

ОГл-14.6

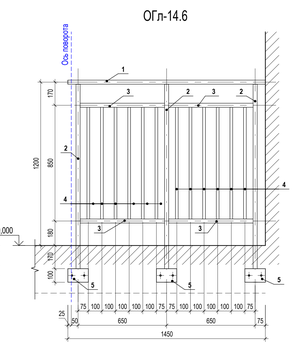

Спецификация элементов лестничного ограждения ОГл-14

Поз.	Обозначение	Наименование	Кол.	Масса ед. кг	Приме-чание
		Сборочные единицы			
ОГл-14.1	Ограждение, ТУ производителя	Стартовая секция ОГл-14.1, 3000х1200 (h)	1	73,02 кг	73,02 кг
ОГл-14.2	Ограждение, ТУ производителя	Типовая секция ОГл-14.2, 3000х1200 (h)	1	72,57 кг	72,57 кг
ОГл-14.3	Ограждение, ТУ производителя	Типовая секция ОГл-14.3, 3000х1200 (h)	1	76,88 кг	76,88 кг
ОГл-14.4	Ограждение, ТУ производителя	Типовая секция ОГл-14.4, 2400х1200 (h)	2	62,76 кг	125,52 кг
ОГл-14.5	Ограждение, ТУ производителя	Типовая секция ОГл-14.5, 2400х1200 (h)	1	56,32 кг	56,32 кг
ОГл-14.6	Ограждение, ТУ производителя	Секция площадки ЛК ОГл-14.6, 1450х1200 (h)	1	37,02 кг	37,02 кг

Спецификация материалов для секций ограждения ОГ-14

Марка изделия	Поз. дет.	Наименование	Кол.	Масса 1 дет., кг	Масса издел., кг
ОГл-14.1	1	Труба □ 50х30х2.5 ГОСТ 32931-2015 L= 3870	1	11,08	73,02
	2	Труба □ 50х30х3 ГОСТ 32931-2015 L= 1310	4	4,34	
	3	Труба □ 30х2.5 ГОСТ 32931-2015 L= 990	6	2,05	
	4	Труба □ 30х2.5 ГОСТ 32931-2015 L= 690	2	1,43	
	5	Труба □ 20х2 ГОСТ 32931-2015 L= 825	29	0,9	
	6	Лист — 7х100 ГОСТ 19903-2015 L= 150	4	0,83	
ОГл-14.2	1	Труба □ 50х30х2.5 ГОСТ 32931-2015 L= 3780	1	10,83	72,57
	2	Труба □ 50х30х3 ГОСТ 32931-2015 L= 1310	4	4,34	
	3	Труба □ 30х2.5 ГОСТ 32931-2015 L= 990	6	2,05	
	4	Труба □ 30х2.5 ГОСТ 32931-2015 L= 640	2	1,33	
	5	Труба □ 20х2 ГОСТ 32931-2015 L= 825	29	0,9	
	6	Лист — 7х100 ГОСТ 19903-2015 L= 150	4	0,83	
ОГл-14.3	1	Труба □ 50х30х2.5 ГОСТ 32931-2015 L= 3815	1	10,93	76,88
	2	Труба □ 50х30х3 ГОСТ 32931-2015 L= 1310	4	4,34	
	3	Труба □ 50х30х3 ГОСТ 32931-2015 L= 1305	1	4,32	
	4	Труба □ 30х2.5 ГОСТ 32931-2015 L= 990	4	2,05	
	5	Труба □ 30х2.5 ГОСТ 32931-2015 L= 690	2	1,43	
	6	Труба □ 30х2.5 ГОСТ 32931-2015 L= 615	2	1,28	
	7	Труба □ 30х2.5 ГОСТ 32931-2015 L= 315	2	0,66	
	8	Труба □ 20х2 ГОСТ 32931-2015 L= 825	26	0,9	
	9	Труба □ 20х2 ГОСТ 32931-2015 L= 820	2	0,89	
	10	Лист — 7х100 ГОСТ 19903-2015 L= 150	5	0,83	
ОГл-14.4	1	Труба □ 50х30х2.5 ГОСТ 32931-2015 L= 3140	1	9	62,76
	2	Труба □ 50х30х3 ГОСТ 32931-2015 L= 1310	4	4,34	
	3	Труба □ 30х2.5 ГОСТ 32931-2015 L= 990	4	2,05	
	4	Труба □ 30х2.5 ГОСТ 32931-2015 L= 690	2	1,43	
	5	Труба □ 30х2.5 ГОСТ 32931-2015 L= 315	2	0,66	
	6	Труба □ 20х2 ГОСТ 32931-2015 L= 825	23	0,9	
	7	Лист — 7х100 ГОСТ 19903-2015 L= 150	4	0,83	
ОГл-14.5	1	Труба □ 50х30х2.5 ГОСТ 32931-2015 L= 2710	1	7,76	56,32
	2	Труба □ 50х30х3 ГОСТ 32931-2015 L= 1310	4	4,34	
	3	Труба □ 30х2.5 ГОСТ 32931-2015 L= 990	4	2,05	
	4	Труба □ 30х2.5 ГОСТ 32931-2015 L= 315	2	0,66	
	5	Труба □ 30х2.5 ГОСТ 32931-2015 L= 300	2	0,63	
	6	Труба □ 20х2 ГОСТ 32931-2015 L= 825	19	0,9	
	7	Лист — 7х100 ГОСТ 19903-2015 L= 150	4	0,83	
ОГл-14.6	1	Труба □ 50х30х2.5 ГОСТ 32931-2015 L= 1475	1	4,23	37,02
	2	Труба □ 50х30х3 ГОСТ 32931-2015 L= 1455	3	4,82	
	3	Труба □ 30х2.5 ГОСТ 32931-2015 L= 620	4	1,29	
	4	Труба □ 20х2 ГОСТ 32931-2015 L= 820	12	0,89	
	5	Лист — 7х100 ГОСТ 19903-2015 L= 150	3	0,83	

ТЕХНИЧЕСКИЕ ТРЕБОВАНИЯ

1. Ограждения лестничных клеток выполнить металлическими с учётом технических требований и рекомендаций изложенных в ГОСТ 25772-2021.
2. Ограждения должны быть непрерывными, обладать поручнями и должны выдерживать нагрузку без деформации не менее 0,5 кН/м в любом направлении.
3. Высота ограждений лестничных маршей помещений автостоянки должна быть 1,2 м.
4. Ограждения монтировать механическим способом при помощи распорных дюбелей.
5. Марка стали металлических элементов ограждений - С245 по ГОСТ 27772-2015.
6. Соединения металлических элементов ограждений выполнить ручной дуговой сваркой, тип соединения принять по ГОСТ 5264-80 электродом Э46 по ГОСТ 9467-75.
7. Антикоррозионную обработку ограждений выполнить по СП 28.13330.2017 каноническими методами горячего или холодного цинкования.
8. Выполнить порошковую окраску ограждений в заводских условиях, цвет ограждения - см. дизайн-проект.

Изм.	Кол.уч.	Лист	№док.	Подп.	Дата
Разработал		Никитина			09.25
Проверил		Паршукова			09.25
Н. контроль		Кнауб			09.25

П54-04-01-1-23 - АР

Многоквартирные многоэтажные дома с объектами обслуживания жилой застройки, автостоянки и трансформаторные подстанции по ул. Нарымская в Железнодорожном районе г. Новосибирска

Стадия	Лист	Листов
Р	95	

Ограждения лестничные ОГл-14 (паркинга)

ПРОЕКТНАЯ АРТЕЛЬ

Многоквартирный дом №1, блок-секция №1 (п.175) с объектами обслуживания жилой застройки, с автостоянкой и осях 8/Б-Р/3-10 и трансформаторной подстанцией - 2 (п.п. строительство многоквартирных многоэтажных домов с объектами обслуживания жилой застройки, автостоянками и трансформаторными подстанциями по ул. Нарымская в Железнодорожном районе г. Новосибирска

Взам. инв. №

Подп. и дата

Инв. № подл.

Формат А2х3Л

Схема расположения ограждения ОГл-15

на отм. -8,700 в осях 20-24/А

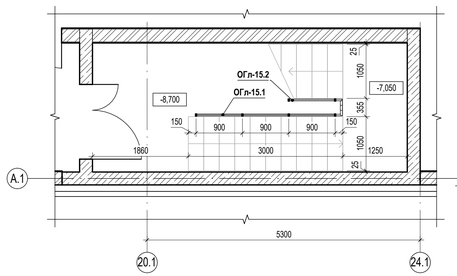

Схема расположения ограждения ОГл-15

на отм. -5,400 в осях 20-24/А

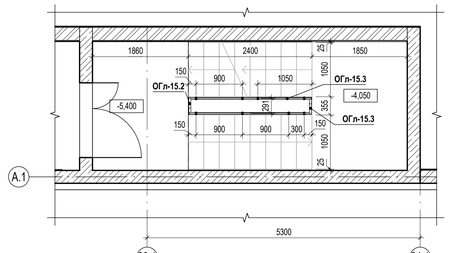

Схема расположения ограждения ОГл-15

на отм. -2,700 в осях 20-24/А

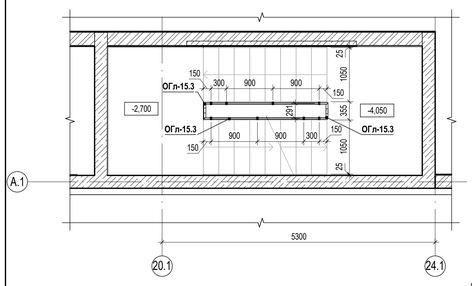

Схема расположения ограждения ОГл-15

на отм. 0,000 в осях 20-24/А

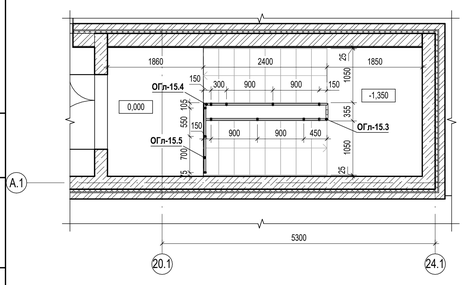

ОГл-15.1

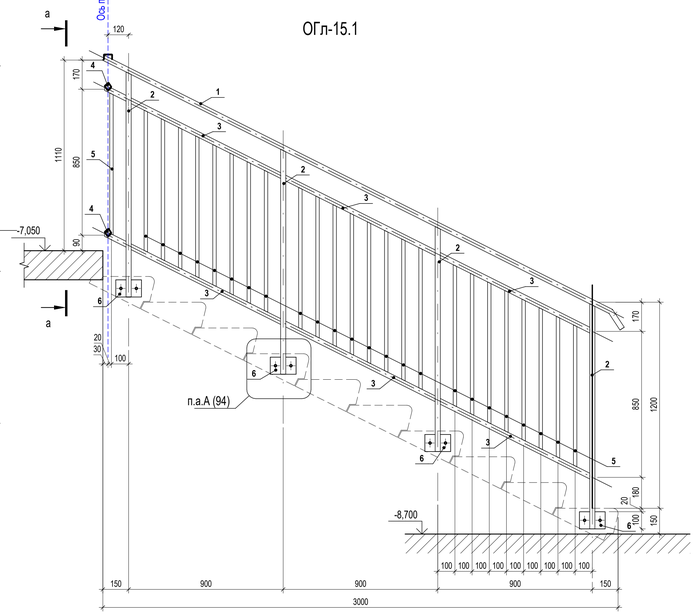

ОГл-15.3

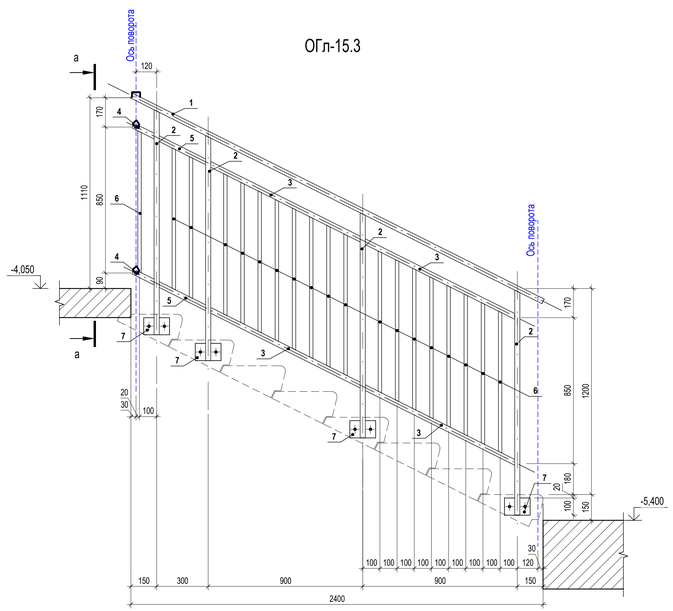

ОГл-15.5

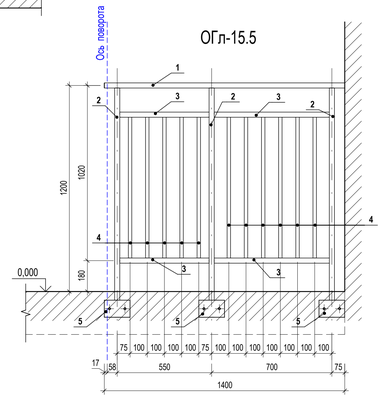

а - а

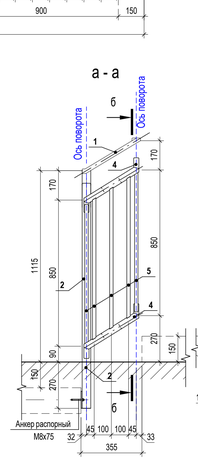

б - б

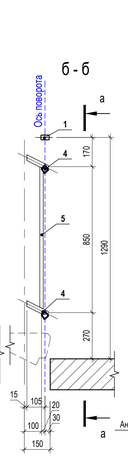

в - в

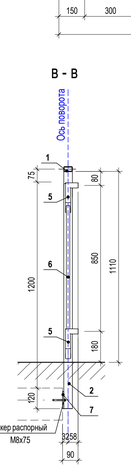

ОГл-15.2

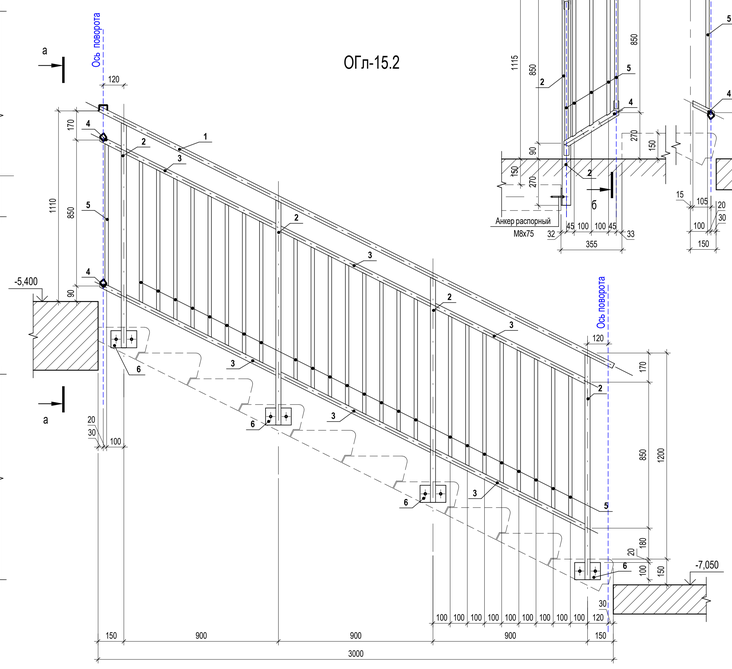

ОГл-15.4

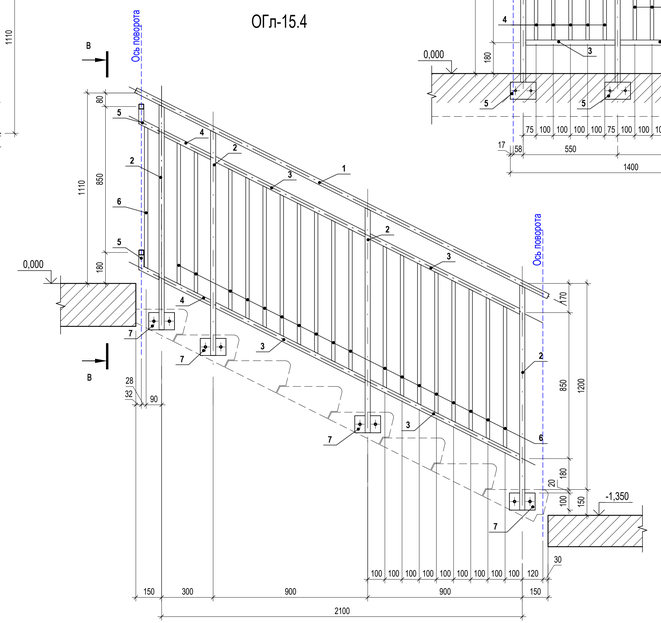

Спецификация элементов лестничного ограждения ОГл-15

Поз.	Обозначение	Наименование	Кол.	Масса ед.,кг.	Приме-чание
		Сборочные единицы			
ОГл-15.1	Ограждение, ТУ производителя	Стартовая секция ОГл-15.1, 3000х1200 (h)	1	72,69 кг	72,69 кг
ОГл-15.2	Ограждение, ТУ производителя	Типовая секция ОГл-15.2, 3000х1200 (h)	1	72,53 кг	72,53 кг
ОГл-15.3	Ограждение, ТУ производителя	Типовая секция ОГл-15.3, 2400х1200 (h)	3	62,43 кг	187,29 кг
ОГл-15.4	Ограждение, ТУ производителя	Типовая секция ОГл-15.4, 2400х1200 (h)	1	56,30 кг	56,30 кг
ОГл-15.5	Ограждение, ТУ производителя	Секция площадки ЛК ОГл-15.5, 1400х1200 (h)	1	34,57 кг	34,57 кг

Спецификация материалов для секций ограждения ОГ-15

Марка изде-лия	Поз. дет.	Наименование	Кол.	Масса 1 дет., кг	Масса издел., кг
ОГл-15.1	1	Труба □ 50х30х2.5 ГОСТ 32931-2015 L = 3820	1	10,95	72,69
	2	Труба □ 50х30х3 ГОСТ 32931-2015 L = 1310	4	4,34	
	3	Труба □ 30х2.5 ГОСТ 32931-2015 L = 990	6	2,05	
	4	Труба □ 30х2.5 ГОСТ 32931-2015 L = 640	2	1,33	
	5	Труба □ 20х2 ГОСТ 32931-2015 L = 825	29	0,9	
	6	Лист — 7х100 ГОСТ 19903-2015 L = 150	4	0,83	
ОГл-15.2	1	Труба □ 50х30х2.5 ГОСТ 32931-2015 L = 3765	1	10,79	72,53
	2	Труба □ 50х30х3 ГОСТ 32931-2015 L = 1310	4	4,34	
	3	Труба □ 30х2.5 ГОСТ 32931-2015 L = 990	6	2,05	
	4	Труба □ 30х2.5 ГОСТ 32931-2015 L = 640	2	1,33	
	5	Труба □ 20х2 ГОСТ 32931-2015 L = 825	29	0,9	
	6	Лист — 7х100 ГОСТ 19903-2015 L = 150	4	0,83	
ОГл-15.3	1	Труба □ 50х30х2.5 ГОСТ 32931-2015 L = 3095	1	8,87	62,43
	2	Труба □ 50х30х3 ГОСТ 32931-2015 L = 1310	4	4,34	
	3	Труба □ 30х2.5 ГОСТ 32931-2015 L = 990	4	2,05	
	4	Труба □ 30х2.5 ГОСТ 32931-2015 L = 640	2	1,33	
	5	Труба □ 30х2.5 ГОСТ 32931-2015 L = 315	2	0,66	
	6	Труба □ 20х2 ГОСТ 32931-2015 L = 825	23	0,9	
	7	Лист — 7х100 ГОСТ 19903-2015 L = 150	4	0,83	
ОГл-15.4	1	Труба □ 50х30х2.5 ГОСТ 32931-2015 L = 2710	1	7,76	56,3
	2	Труба □ 50х30х3 ГОСТ 32931-2015 L = 1310	4	4,34	
	3	Труба □ 30х2.5 ГОСТ 32931-2015 L = 990	4	2,05	
	4	Труба □ 30х2.5 ГОСТ 32931-2015 L = 315	2	0,66	
	5	Труба □ 30х2.5 ГОСТ 32931-2015 L = 295	2	0,62	
	6	Труба □ 20х2 ГОСТ 32931-2015 L = 825	19	0,9	
	7	Лист — 7х100 ГОСТ 19903-2015 L = 150	4	0,83	
ОГл-15.5	1	Труба □ 50х30х2.5 ГОСТ 32931-2015 L = 1425	1	4,09	34,57
	2	Труба □ 50х30х3 ГОСТ 32931-2015 L = 1335	3	4,42	
	3	Труба □ 30х2.5 ГОСТ 32931-2015 L = 670	2	1,39	
	3	Труба □ 30х2.5 ГОСТ 32931-2015 L = 520	2	1,08	
	4	Труба □ 20х2 ГОСТ 32931-2015 L = 820	11	0,89	
	5	Лист — 7х100 ГОСТ 19903-2015 L = 150	3	0,83	

ТЕХНИЧЕСКИЕ ТРЕБОВАНИЯ:

1. Ограждения лестничных клеток выполнить металлическими с учётом технических требований и рекомендаций изложенных в ГОСТ 25772-2021.
2. Ограждения должны быть непрерывными, оборудованы поручнями и должны выдерживать нагрузку без деформации не менее 0,5 кН/м в любом направлении.
3. Высота ограждений лестничных маршей помещений автостоянки должна быть 1,2 м.
4. Ограждения монтировать механическим способом при помощи распорных дюбелей.
5. Марка стали металлических элементов ограждений - С245 по ГОСТ 27772-2015.
6. Соединения металлических элементов ограждений выполнять ручной дуговой сваркой, тип соединения принять по ГОСТ 5264-80 электродом 346 по ГОСТ 9467-75.
7. Антикоррозионную обработку ограждений выполнять по СП 28.13330.2017 наносимыми методами горячего или холодного цинкования.
8. Выполнить порошковую окраску ограждений в заводских условиях, цвет ограждения - см. дизайн-проект.

						П54-04-01-1-23 - АР	
						Многоквартирные многоэтажные дома с объектами обслуживания жилой застройки, автостоянки и трансформаторные подстанции по ул. Нарымская в Железнодорожном районе г. Новосибирска	
Изм.	Кол.уч.	Лист	№док.	Подп.	Дата		
Разработал		Никитина			09.25	Многоквартирный дом №1. Блок-секция №1 (по ГП) с объектами обслуживания жилой застройки, с автостоянкой и осях АВ/1-Р2-10 и трансформаторной подстанцией - 2 эта строительства многоквартирных многоэтажных домов с объектами обслуживания жилой застройки, автостоянкам и трансформаторными подстанциями по ул. Нарымская в Железнодорожном районе г. Новосибирска	Стадия: Р; Лист: 96; Листов:
Проверил		Паршукова			09.25		
Н. контроль		Кнауб			09.25	Ограждения лестничные ОГл-15 (парковка)	ПРОЕКТНАЯ АРТЕЛЬ

Взам. инв. №

Подп. и дата

Инв. № подл.

Схема расположения ограждения ОГл-16

на отм. 0,000 в осях 23-26/К-Л (1 этаж)

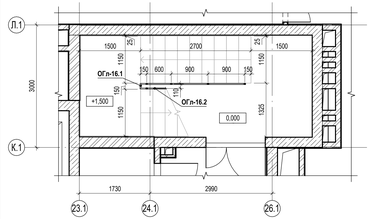

Схема расположения ограждений ОГл-16, ОГл-17

на отм. +76,650 в осях 23-26/К-Л (тех. этаж)

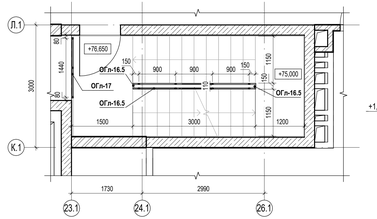

Схема расположения ограждения ОГл-16

на отм. +3,000 в осях 23-26/К-Л (2 этаж)

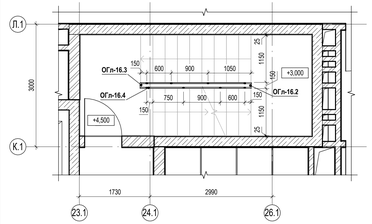

Схема расположения ограждения ОГл-16

на отм. +79,800 в осях 23-26/К-Л (кровля)

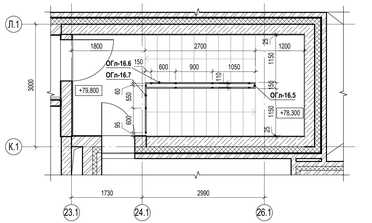

Схема расположения ограждения ОГл-16

на отм. +7,350 в осях 23-26/К-Л (типовой 3-24 этаж)

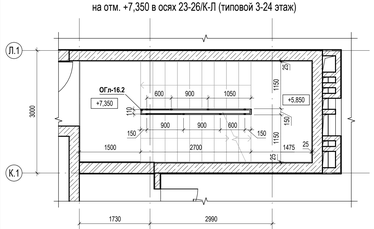

а - а

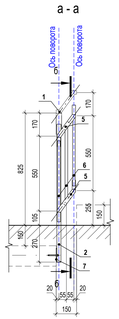

б - б

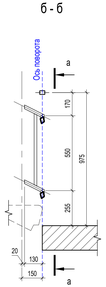

Схема расположения ограждения ОГл-16

на отм. +71,850 в осях 23-26/К-Л (25 этаж)

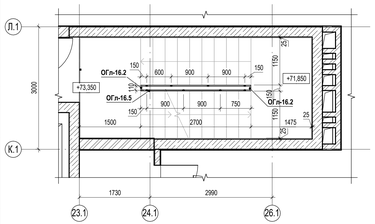

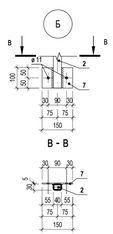

ОГл-16.1

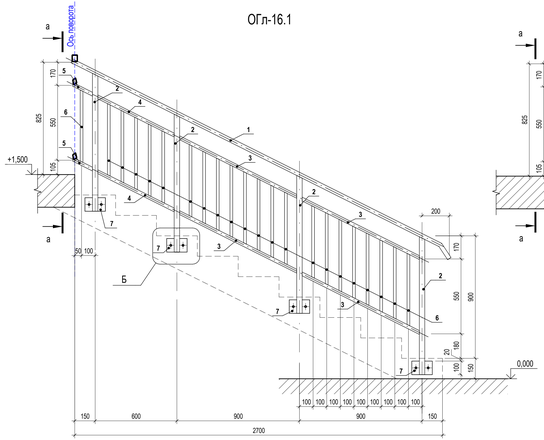

ОГл-16.2

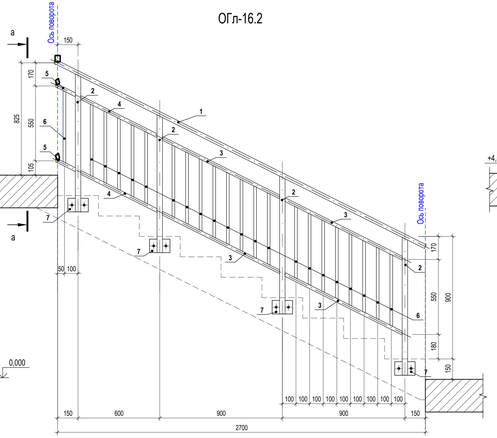

ОГл-16.3

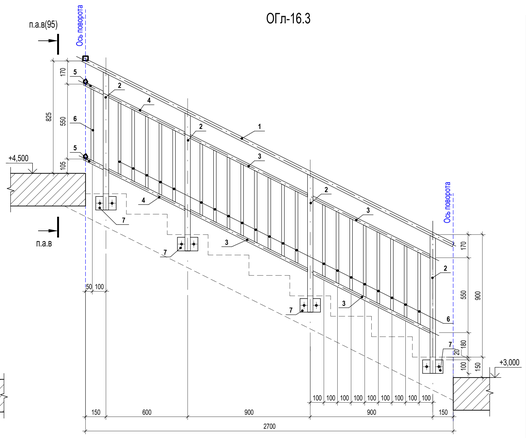

ОГл-16.4

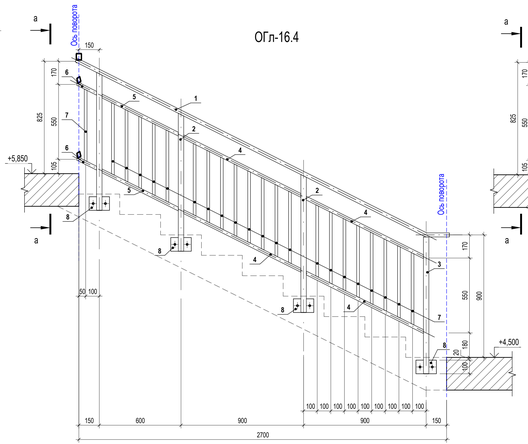

ОГл-16.5

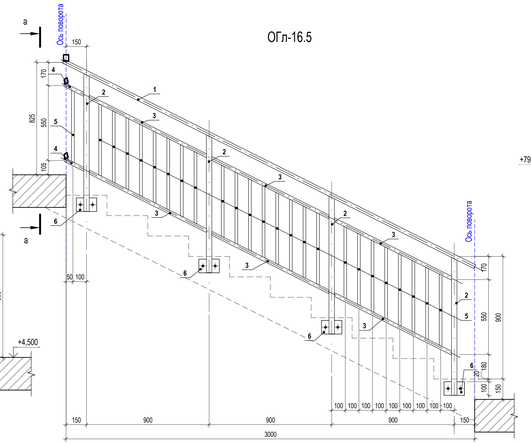

ОГл-16.6

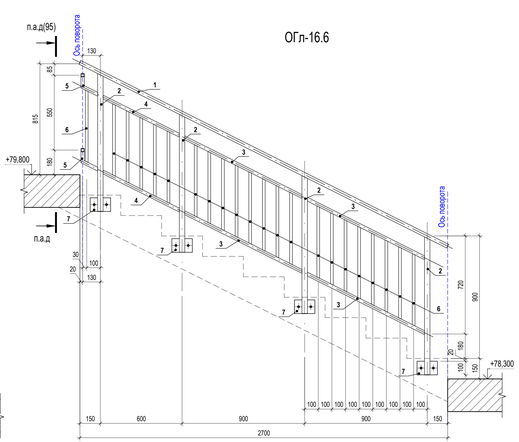

ОГл-16.7

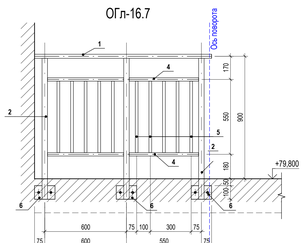

ОГл-17

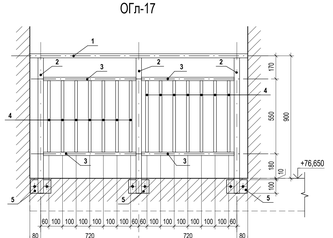

Спецификация материалов для секций ограждения ОГл-16, ОГл-17

Марка изделия	Поз. дет.	Наименование			Кол.	Масса 1 дет., кг	Масса издел., кг
ОГл-16.1	1	Труба □ 40х30х2.5	ГОСТ 32931-2015	L = 3365	1	8,3	46,66
	2	Труба □ 40х30х3	ГОСТ 32931-2015	L = 1015	4	2,88	
	3	Труба □ 25х2.5	ГОСТ 32931-2015	L = 975	4	1,64	
	4	Труба □ 25х2.5	ГОСТ 32931-2015	L = 640	2	1,08	
	5	Труба □ 25х2.5	ГОСТ 32931-2015	L = 545	2	0,92	
	6	Труба □ 20х2	ГОСТ 32931-2015	L = 530	24	0,58	
	7	Лист — 5х100	ГОСТ 19903-2015	L = 150	4	0,59	
ОГл-16.2	1	Труба □ 40х30х2.5	ГОСТ 32931-2015	L = 3280	1	8,09	46,45
	2	Труба □ 40х30х3	ГОСТ 32931-2015	L = 1015	4	2,88	
	3	Труба □ 25х2.5	ГОСТ 32931-2015	L = 975	4	1,64	
	4	Труба □ 25х2.5	ГОСТ 32931-2015	L = 640	2	1,08	
	5	Труба □ 25х2.5	ГОСТ 32931-2015	L = 545	2	0,92	
	6	Труба □ 20х2	ГОСТ 32931-2015	L = 530	24	0,58	
	7	Лист — 5х100	ГОСТ 19903-2015	L = 150	4	0,59	
ОГл-16.3	1	Труба □ 40х30х2.5	ГОСТ 32931-2015	L = 3220	1	7,95	46,07
	2	Труба □ 40х30х3	ГОСТ 32931-2015	L = 1015	4	2,88	
	3	Труба □ 25х2.5	ГОСТ 32931-2015	L = 975	4	1,64	
	4	Труба □ 25х2.5	ГОСТ 32931-2015	L = 640	2	1,08	
	5	Труба □ 25х2.5	ГОСТ 32931-2015	L = 475	2	0,8	
	6	Труба □ 20х2	ГОСТ 32931-2015	L = 530	24	0,58	
	7	Лист — 5х100	ГОСТ 19903-2015	L = 150	4	0,59	
ОГл-16.4	1	Труба □ 40х30х2.5	ГОСТ 32931-2015	L = 3260	1	8,05	46,39
	2	Труба □ 40х30х3	ГОСТ 32931-2015	L = 1015	3	2,88	
	3	Труба □ 40х30х3	ГОСТ 32931-2015	L = 1005	1	2,86	
	4	Труба □ 25х2.5	ГОСТ 32931-2015	L = 975	4	1,64	
	5	Труба □ 25х2.5	ГОСТ 32931-2015	L = 640	2	1,08	
	6	Труба □ 25х2.5	ГОСТ 32931-2015	L = 545	2	0,92	
	7	Труба □ 20х2	ГОСТ 32931-2015	L = 530	24	0,58	
	8	Лист — 5х100	ГОСТ 19903-2015	L = 150	4	0,59	
ОГл-16.5	1	Труба □ 40х30х2.5	ГОСТ 32931-2015	L = 3615	1	8,92	50,14
	2	Труба □ 40х30х3	ГОСТ 32931-2015	L = 1015	4	2,88	
	3	Труба □ 25х2.5	ГОСТ 32931-2015	L = 975	6	1,64	
	4	Труба □ 25х2.5	ГОСТ 32931-2015	L = 545	2	0,92	
	5	Труба □ 20х2	ГОСТ 32931-2015	L = 530	27	0,58	
	6	Лист — 5х100	ГОСТ 19903-2015	L = 150	4	0,59	
ОГл-16.6	1	Труба □ 40х30х2.5	ГОСТ 32931-2015	L = 3040	1	7,5	43,82
	2	Труба □ 40х30х3	ГОСТ 32931-2015	L = 1015	4	2,88	
	3	Труба □ 25х2.5	ГОСТ 32931-2015	L = 975	4	1,64	
	4	Труба □ 25х2.5	ГОСТ 32931-2015	L = 640	2	1,08	
	5	Труба □ 25х2.5	ГОСТ 32931-2015	L = 285	2	0,48	
	6	Труба □ 20х2	ГОСТ 32931-2015	L = 530	22	0,58	
	7	Лист — 5х100	ГОСТ 19903-2015	L = 150	4	0,59	
ОГл-16.7	1	Труба □ 40х30х2.5	ГОСТ 32931-2015	L = 1320	1	3,26	23,17
	2	Труба □ 40х30х3	ГОСТ 32931-2015	L = 1035	3	2,94	
	3	Труба □ 25х2.5	ГОСТ 32931-2015	L = 560	2	0,95	
	4	Труба □ 25х2.5	ГОСТ 32931-2015	L = 510	2	0,86	
	5	Труба □ 20х2	ГОСТ 32931-2015	L = 525	10	0,57	
	6	Лист — 5х100	ГОСТ 19903-2015	L = 150	3	0,59	
ОГл-17	1	Труба □ 40х30х2.5	ГОСТ 32931-2015	L = 1620	1	4	26,84
	2	Труба □ 40х30х3	ГОСТ 32931-2015	L = 995	3	2,83	
	3	Труба □ 25х2.5	ГОСТ 32931-2015	L = 680	4	1,15	
	4	Труба □ 20х2	ГОСТ 32931-2015	L = 525	14	0,57	
	5	Лист — 5х100	ГОСТ 19903-2015	L = 150	3	0,59	

Спецификация элементов лестничных ограждений ОГл-16, ОГл-17

Поз.	Обозначение	Наименование	Кол.	Масса ед, кг	Приме-чание
		Сборочные единицы			
ОГл-16.1	Ограждение, ТУ производителя	Стартовая секция ОГл-16.1, 2700х900 (h)	1	46,66 кг	46,66 кг
ОГл-16.2	Ограждение, ТУ производителя	Типовая секция ОГл-16.2, 2700х900 (h)	46	46,45 кг	2136,70 кг
ОГл-16.3	Ограждение, ТУ производителя	Типовая секция ОГл-16.3, 2700х900 (h)	1	46,07 кг	46,07 кг
ОГл-16.4	Ограждение, ТУ производителя	Типовая секция ОГл-16.4, 2700х900 (h)	1	46,39 кг	46,39 кг
ОГл-16.5	Ограждение, ТУ производителя	Типовая секция ОГл-16.5, 3000х900 (h)	3	50,14 кг	150,42 кг
ОГл-16.6	Ограждение, ТУ производителя	Типовая секция ОГл-16.6, 2700х900 (h)	1	43,82 кг	43,82 кг
ОГл-16.7	Ограждение, ТУ производителя	Секция площадки ЛК ОГл-16.7, 1300х900 (h)	1	23,17 кг	23,17 кг
ОГл-17	Ограждение, ТУ производителя	Секция площадки ЛК ОГл-17, 1600х900 (h)	1	26,84 кг	26,84 кг

ТЕХНИЧЕСКИЕ ТРЕБОВАНИЯ:

1. Ограждения лестничных клеток выполнить металлическими с учётом технических требований и рекомендаций изложенных в ГОСТ 25772-2021.
2. Ограждения должны быть непрерывными, оборудованы поручнями и должны выдерживать нагрузку без деформации не менее 0,5 кН/м в любом направлении.
3. Высота ограждений лестничных маршей жилого дома должна быть 0,9 м, просвет между ограждениями не менее 75 мм.
4. Ограждения контролировать механическим способом при помощи разборных рабберей.
5. Марка стали металлических элементов ограждений - С245 по ГОСТ 27772-2015.
6. Соединения металлических элементов ограждений выполнить ручной дуговой сваркой, тип соединения принять по ГОСТ 5264-80 электродом Э46 по ГОСТ 9467-75.
7. Антикоррозионную обработку ограждений выполнить по СП 28.13330.2017 наносимыми методами горячего или холодного цинкования.
8. Выполнить порошковую окраску ограждений в заводских условиях, цвет ограждения - см. дизайн-проект.

Изм.	Кол.уч.	Лист	№док.	Подп.	Дата		
Разработал		Никитина			09.25		
Проверил		Паршукова			09.25		
Н. контроль		Кнауб			09.25		

П54-04-01-1-23 - АР

Многоквартирные многоэтажные дома с объектами обслуживания жилой застройки, автостоянки и трансформаторные подстанции по ул. Нарымская в Железнодорожном районе г. Новосибирск

Многоквартирный дом №1 (со встр.-пр.) с объектами обслуживания жилой застройки, с автостоянкой и осях Ф/Б-Р/3-10 и трансформаторной подстанцией - 2 Этап строительства многоквартирных многоэтажных домов с объектами обслуживания жилой застройки, автостоянками и трансформаторными подстанциями по ул. Нарымская в Железнодорожном районе г. Новосибирск

Стадия	Лист	Листов
Р	97	

Ограждения лестничные ОГл-16, ОГл-17 (жилой дом)

ПРОЕКТНАЯ АРТЕЛЬ

Формат А2х3А

Взам. инв. №

Подп. и дата

Инв. № подл.

Схема раскладки парапетных плит на отм. +31,350 (11 этаж)

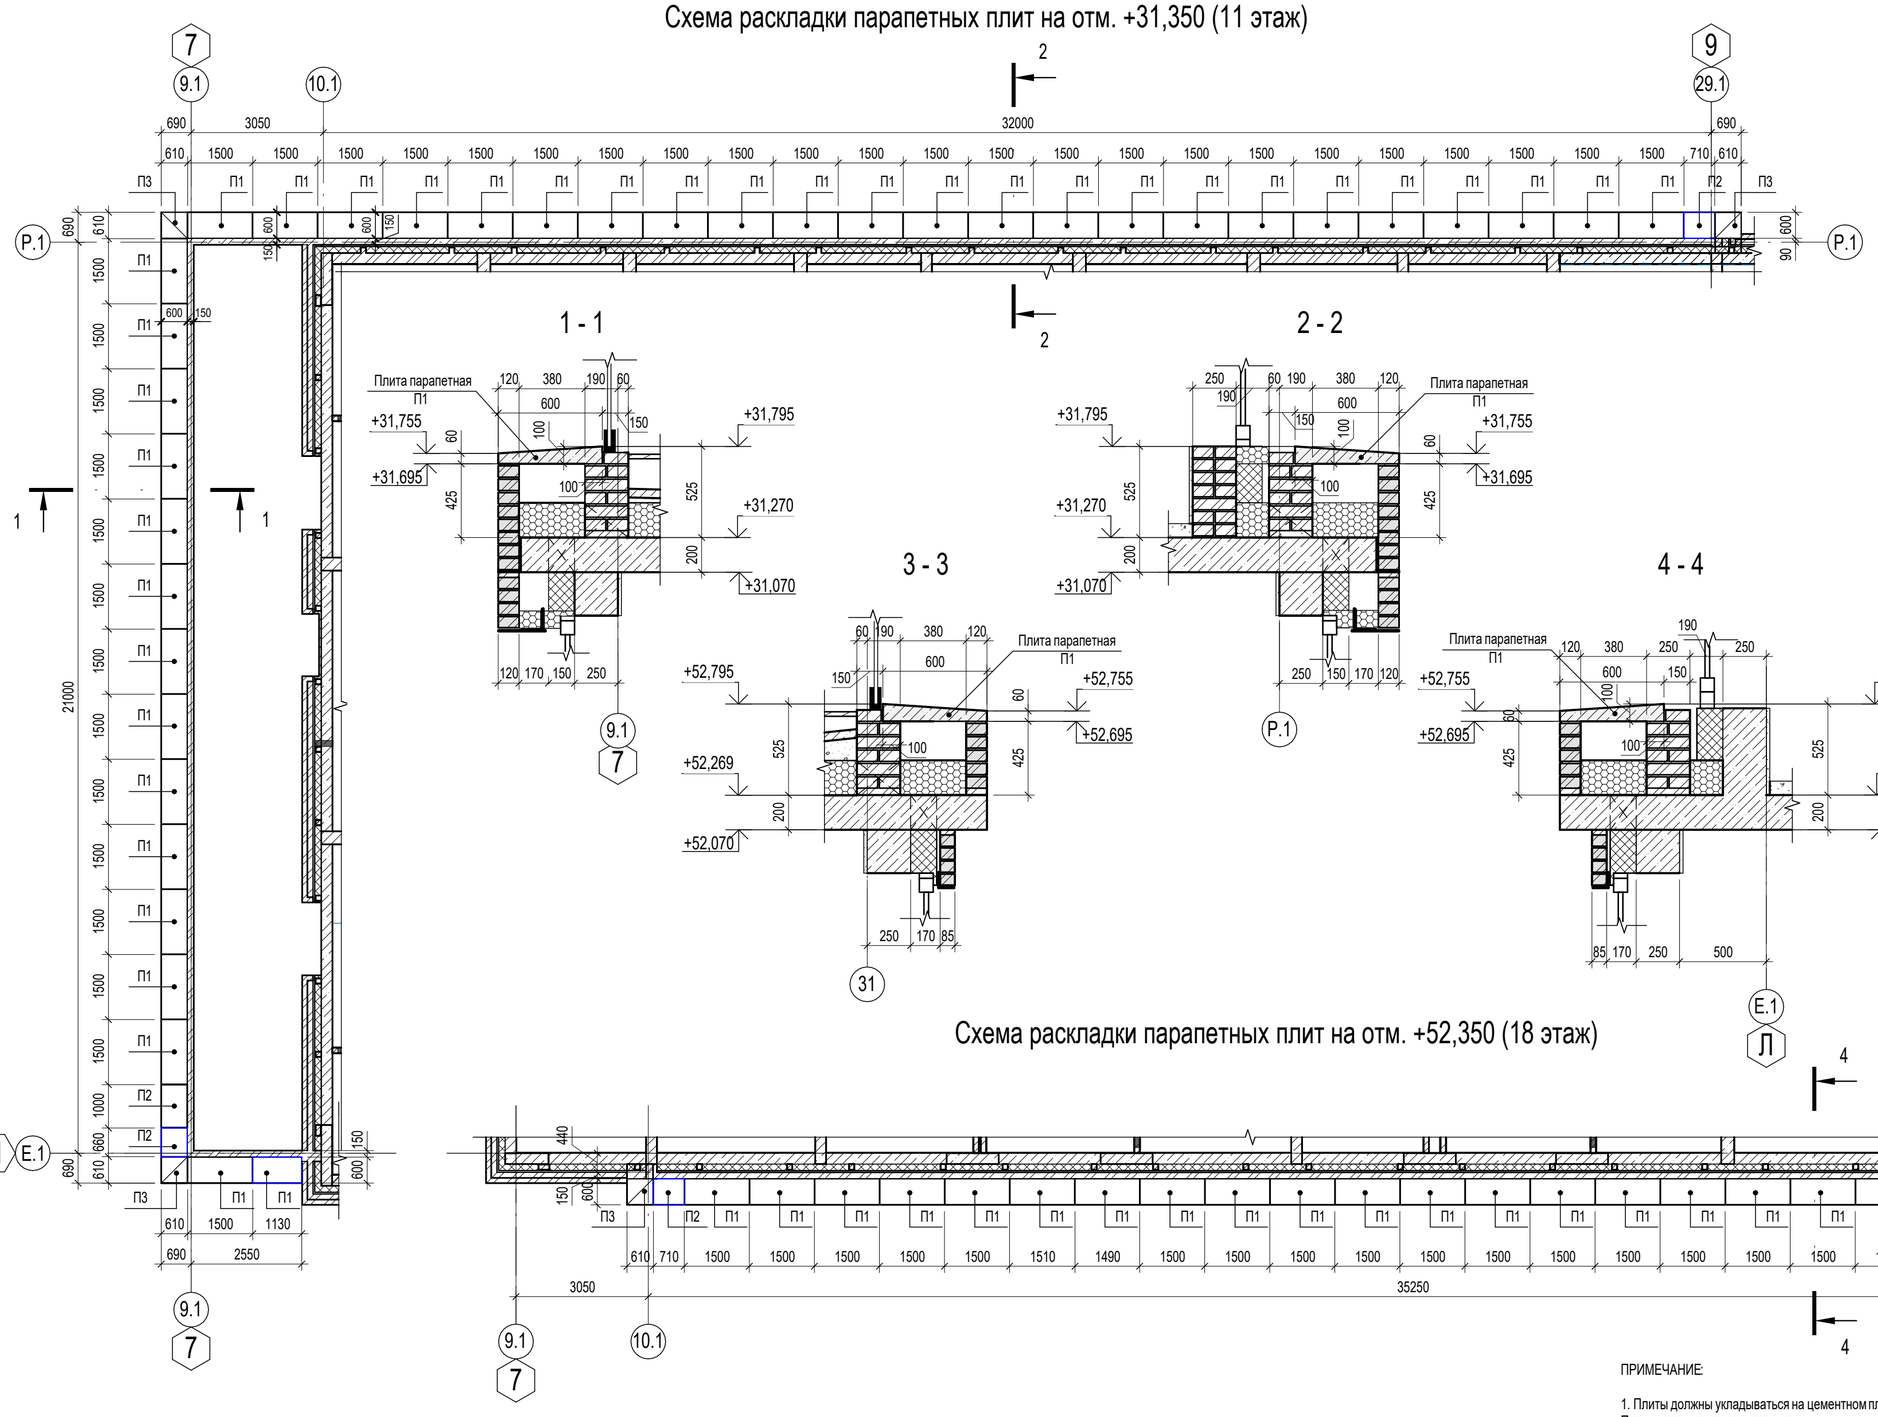

Схема раскладки парапетных плит на отм. +52,350 (18 этаж)

ПРИМЕЧАНИЕ:

1. Плиты должны укладываться на цементном пластичном растворе впритык, швы на стыках плит должны быть заполнены раствором вподрезку. Петли после монтажа срезаются.
2. Если длина покрываемого участка стены не кратна длинам типовых плит с нормальными швами, допускается заделка по месту бетоном остатка в конце покрываемого участка или применение в этом месте тщательно околотого и притесанного половняка плиты.

Спецификация парапетных плит на отм. +31,350

Поз.	Обозначение	Наименование	Кол.	Масса ед.,кг.	Приме-чание
П1	Серия 1.438-1	Плита парапетная ПП15-60	38	180	
П2	Серия 1.438-1	Плита парапетная ПП10-60	3	120	
П3	Серия 1.438-1	Плита парапетная угловая ПУ1-60	3	48	

Спецификация парапетных плит на отм. +52,350

Поз.	Обозначение	Наименование	Кол.	Масса ед.,кг.	Приме-чание
П1	Серия 1.438-1	Плита парапетная ПП15-60	40	180	
П2	Серия 1.438-1	Плита парапетная ПП10-60	3	120	
П3	Серия 1.438-1	Плита парапетная угловая ПУ1-60	5	48	

Согласовано: Блинский КЖ

Взам. инв. №

Подп. и дата

Инв. № подл.

Изм.	Кол.уч.	Лист	№док.	Подп.	Дата
Разработал		Захарова			09.25
Проверил		Паршукова			09.25
Н. контроль		Кнауб			09.25

П54-04-01-1-23 - АР

Многоквартирные многоэтажные дома с объектами обслуживания жилой застройки, автостоянки и трансформаторные подстанции по ул. Нарымская в Железнодорожном районе г. Новосибирска

Многоквартирный дом №1. Блок-секция №1 (по ГП) с объектами обслуживания жилой застройки, с автостоянкой в осях И/П-Р/2-10 и трансформаторной подстанцией - I Этап строительства многоквартирных многоэтажных домов с объектами обслуживания жилой застройки, автостоянками и трансформаторными подстанциями по ул. Нарымская в Железнодорожном районе г. Новосибирска

Стадия	Лист	Листов
Р	98	

Схема раскладки парапетных плит на отм. +31,350 (11 этаж), на отм. +52,350 (18 этаж)

ПРОЕКТНАЯ АРТЕЛЬ

Формат А2А

Схема расположения стоек СтР-1

на отм. +8,650 (3 этаж)

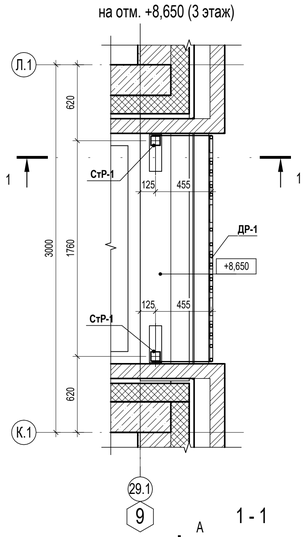

Схема расположения стоек СтР-2

на отм. +10,275 (типовой 3-9, 18-24 этаж)

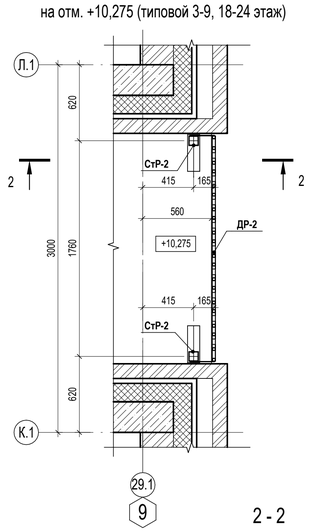

Схема расположения стоек СтР-3

на отм. +28,275 (10 этаж)

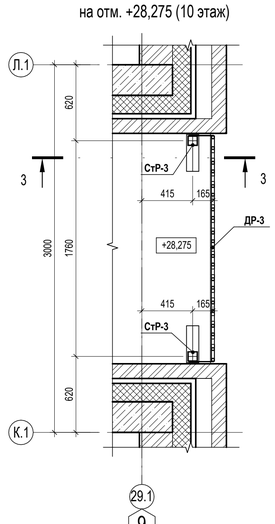

Схема расположения стоек СтР-4, СтР-5

на отм. +31,270 (типовой 11, 13, 15, 17 этаж)

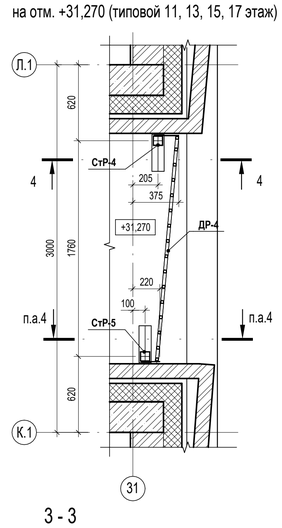

Схема расположения стоек СтР-4, СтР-5

на отм. +34,270 (типовой 12, 14, 16 этаж)

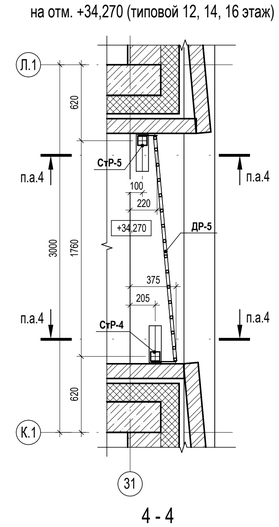

Схема расположения стоек СтР-6

на отм. +34,275 (типовой 12, 14, 16 этаж)

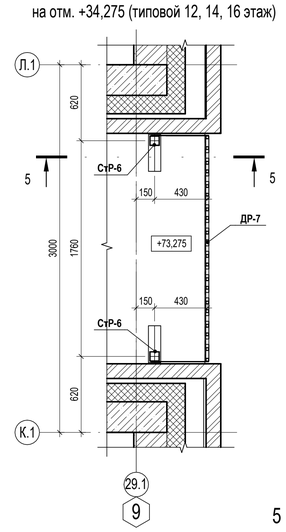

Спецификация стоек СтР-1...СтР-6

Поз.	Обозначение	Наименование	Кол.	Масса ед.,кг.	Приме-чание
		Сборочные единицы			
СтР-1		Стойка для крепления декоративной решётки СтР-1, H=1460 мм	2	22,76 кг	45,52 кг
СтР-2		Стойка для крепления декоративной решётки СтР-2, H=2835 мм	26	36,69 кг	953,94 кг
СтР-3		Стойка для крепления декоративной решётки СтР-3, H=2795 мм	2	36,24 кг	72,48 кг
СтР-4		Стойка для крепления декоративной решётки СтР-4, H=2800 мм	9	36,30 кг	326,70 кг
СтР-5		Стойка для крепления декоративной решётки СтР-5, H=2800 мм	5	35,98 кг	179,90 кг
СтР-6		Стойка для крепления декоративной решётки СтР-6, H=3095 мм	2	44,76 кг	89,52 кг

Спецификация материалов для стоек СтР-1...СтР-6

Марка изде-лия	Поз. дет.	Наименование	Кол.	Масса 1 дет., кг	Масса издел., кг
СтР-1	1	Труба □ 80х5 ГОСТ 32931-2015 L= 1410	1	15,9	22,76
	2	Лист – 4х50 ГОСТ 19903-2015 L= 490	4	0,77	
	3	Лист – 6х100 ГОСТ 19903-2015 L= 300	1	1,42	
	4	Лист – 10х100 ГОСТ 19903-2015 L= 300	1	2,36	
СтР-2	1	Труба □ 80х5 ГОСТ 32931-2015 L= 2785	1	31,39	36,69
	2	Лист – 4х30 ГОСТ 19903-2015 L= 200	8	0,19	
	3	Лист – 6х100 ГОСТ 19903-2015 L= 300	1	1,42	
	4	Лист – 10х100 ГОСТ 19903-2015 L= 300	1	2,36	
СтР-3	1	Труба □ 80х5 ГОСТ 32931-2015 L= 2745	1	30,94	36,24
	2	Лист – 4х30 ГОСТ 19903-2015 L= 200	8	0,19	
	3	Лист – 6х100 ГОСТ 19903-2015 L= 300	1	1,42	
	4	Лист – 10х100 ГОСТ 19903-2015 L= 300	1	2,36	
СтР-4	1	Труба □ 80х5 ГОСТ 32931-2015 L= 2750	1	31	36,3
	2	Лист – 4х30 ГОСТ 19903-2015 L= 200	8	0,19	
	3	Лист – 6х100 ГОСТ 19903-2015 L= 300	1	1,42	
	4	Лист – 10х100 ГОСТ 19903-2015 L= 300	1	2,36	
СтР-5	1	Труба □ 80х5 ГОСТ 32931-2015 L= 2750	1	31	35,98
	2	Лист – 4х30 ГОСТ 19903-2015 L= 150	8	0,15	
	3	Лист – 6х100 ГОСТ 19903-2015 L= 300	1	1,42	
	4	Лист – 10х100 ГОСТ 19903-2015 L= 300	1	2,36	
СтР-6	1	Труба □ 80х5 ГОСТ 32931-2015 L= 3045	1	34,32	44,76
	2	Лист – 4х50 ГОСТ 19903-2015 L= 470	9	0,74	
	3	Лист – 6х100 ГОСТ 19903-2015 L= 300	1	1,42	
	4	Лист – 10х100 ГОСТ 19903-2015 L= 300	1	2,36	

1 - 1

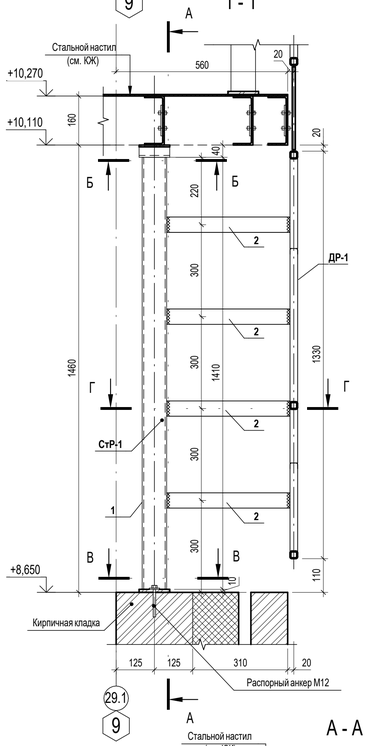

2 - 2

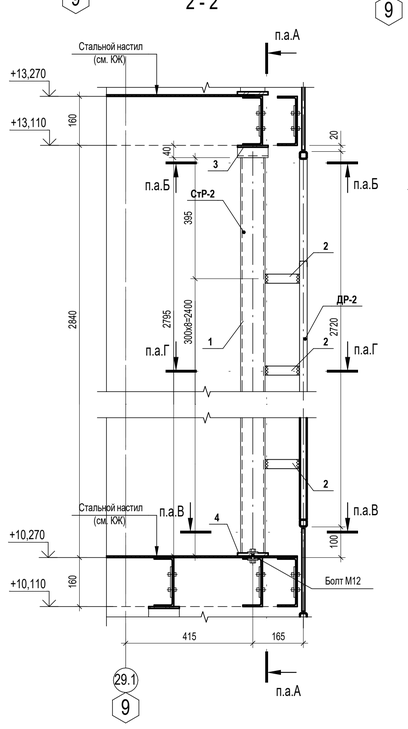

3 - 3

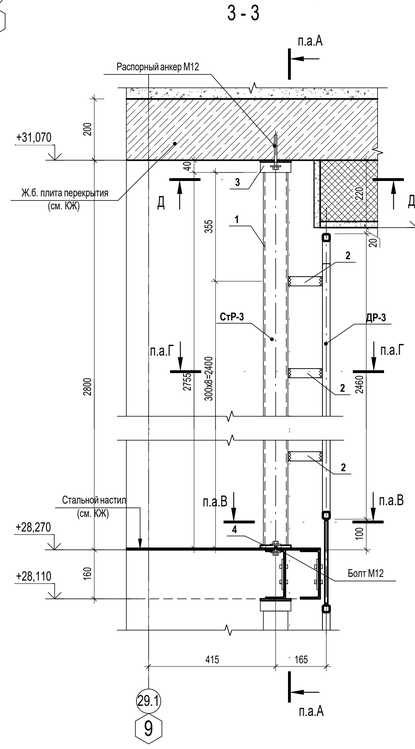

4 - 4

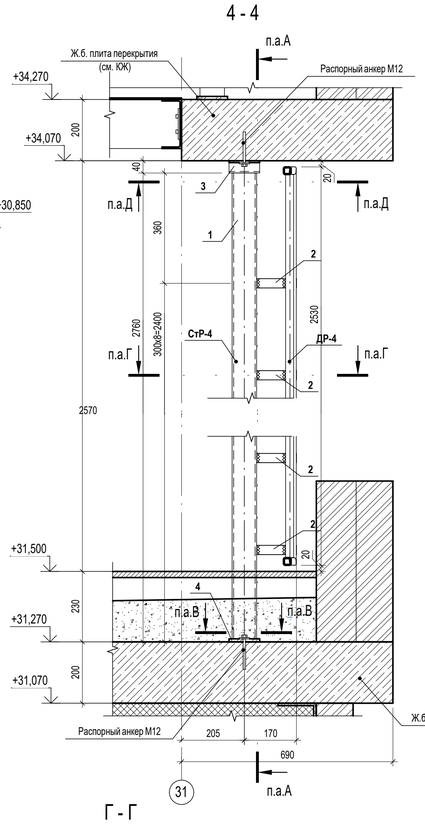

5 - 5

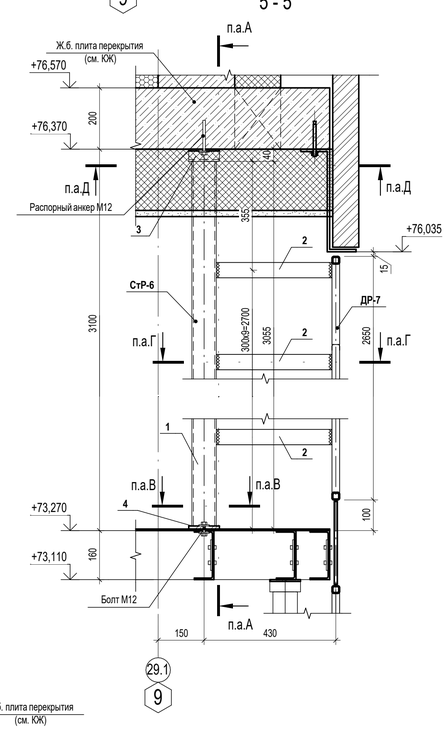

А - А

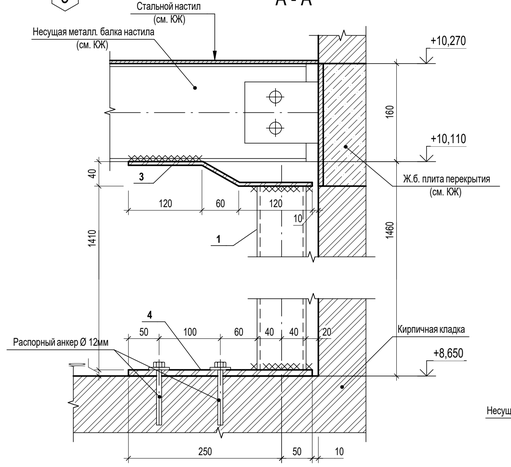

Б - Б

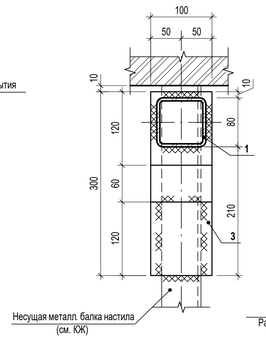

В - В

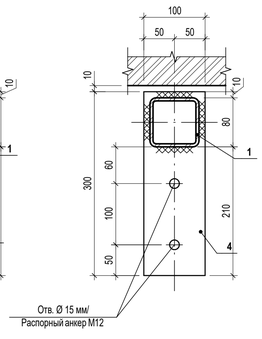

Г - Г

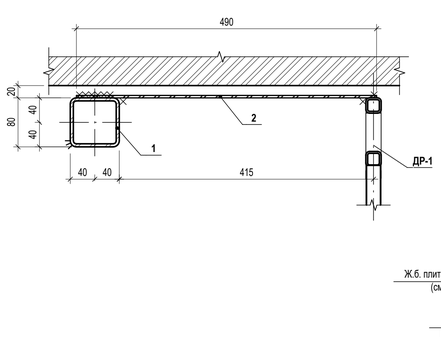

Д - Д

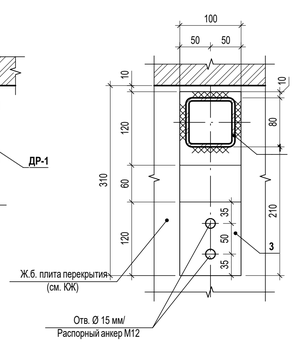

ТЕХНИЧЕСКИЕ ТРЕБОВАНИЯ:

1. Марка стали металлических элементов - С245 по ГОСТ 27772-2015.
2. Сварные соединения выполнять по ГОСТ 5264-80 минимальный катет шва 5 мм.
3. Соединения металлических элементов выполнять ручной дуговой сваркой, тип соединения принять по ГОСТ 5264-80 электродом Э46 по ГОСТ 9467-75;
4. Антикоррозионную обработку металлических изделий выполнять по СП 28.13330.2017 наносимыми методами горячего или холодного цинкования.
5. Выполнить порошковую окраску металлических изделий в заводских условиях в цвет кирпичной лицевой кладки - см. ведомость отделки фасадов.

Согласовано: Блинский КЖ

Взам. инв. №

Подп. и дата

Инв. № подл.

Изм.	Кол.уч.	Лист	№док.	Подп.	Дата
Разработал		Захарова			09.25
Проверил		Паршукова			09.25
Н. контроль		Кнауб			09.25

П54-04-01-1-23 - АР

Многоквартирные многоэтажные дома с объектами обслуживания жилой застройки, автостоянки и трансформаторные подстанции по ул. Нарымская в Железнодорожномрайоне г. Новосибирска

Многоквартирный дом №1. Блок-секция №1 (по ГП) с объектами обслуживания жилой застройки, с автостоянкой и осях Ж/В/Р/2-10 и трансформаторной подстанцией - I Этап строительства многоквартирных многоэтажных домов с объектами обслуживания жилой застройки, автостоянками и трансформаторными подстанциями по ул. Нарымская в Железнодорожном районе г. Новосибирск

Стойки для крепления декоративных решёток ДР-1...ДР-7

Стадия	Лист	Листов
Р	99	

ПРОЕКТНАЯ АРТЕЛЬ

Формат А1А

Схема расположения металлических перемычек под кирпичную кладку наружной версты 3, 5, 7, 9-го этажей

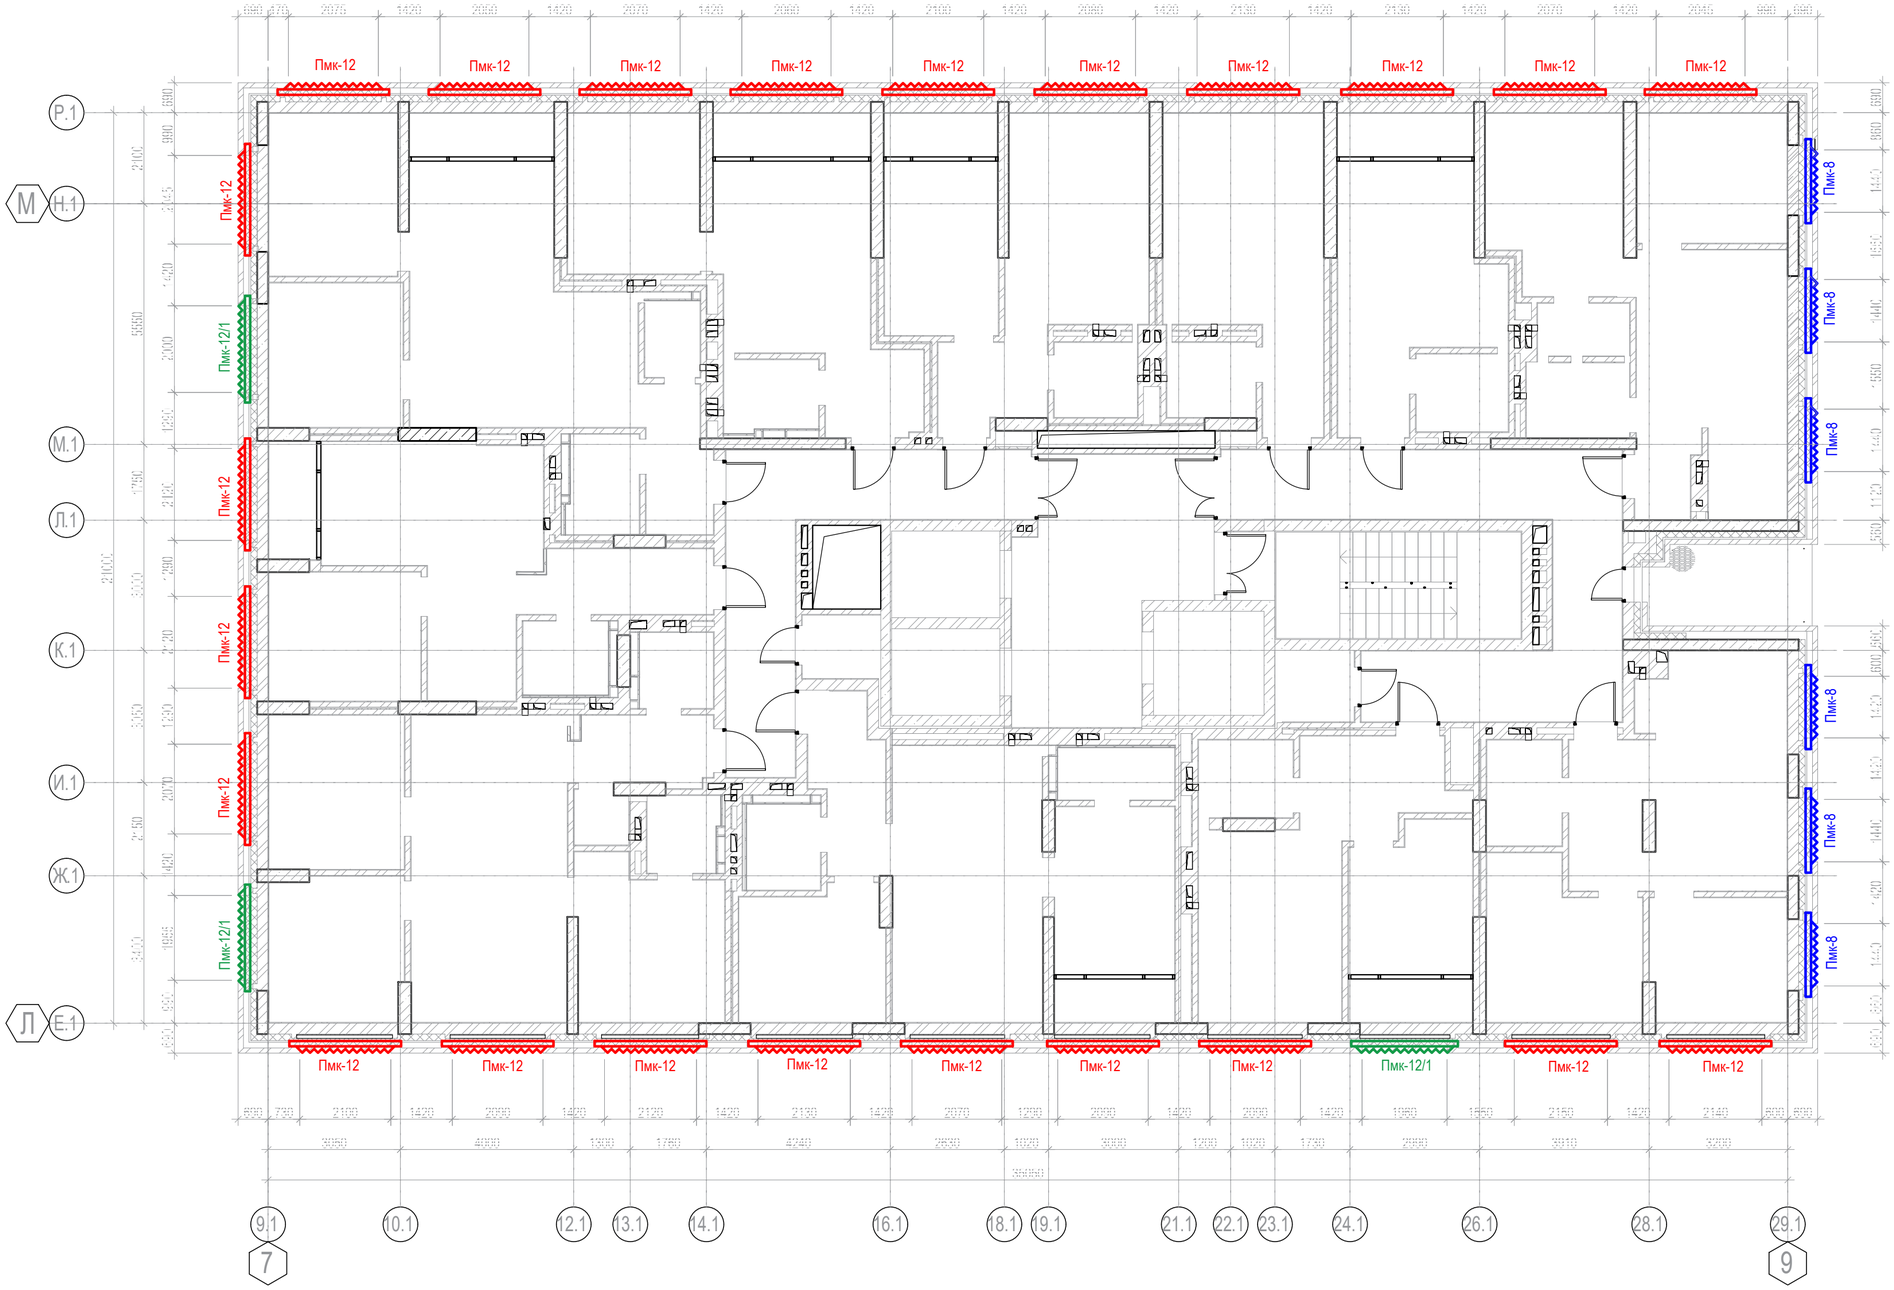

Спецификация на металлические перемычки

Марка Поз.	Обозначение	Наименование	Кол.	Масса ед. кг	Примечание
Пмк-8	П54-04-01-1-23-АР.У-77	Перемычка Пмк-8	6	38,04	
Пмк-12	П54-04-01-1-23-АР.У-77	Перемычка Пмк-12	23	51,74	
Пмк-12/1	П54-04-01-1-23-АР.У-77	Перемычка Пмк-12/1	3	49,96	

1. Количество перемычек в спецификации приведено на один этаж.

Взам. инв. №

Подп. и дата

Инв. № подл.

						П54-04-01-1-23-АР
						Многоквартирные многоэтажные дома с объектами обслуживания жилой застройки, автостоянки и трансформаторные подстанции по ул. Нарымская в Железнодорожном районе г. Новосибирска
5	-	Нов.	62-25		10.25	
Изм.	Кол.уч.	Лист	№док.	Подп.	Дата	
Разработал		Блинский			01.26	Многоквартирный дом №1. Блок-секция №1 (по ГП) с объектами обслуживания жилой застройки, с автостоянкой в осях И/А-Р/2-10 и трансформаторной подстанцией - I Этап строительства многоквартирных многоэтажных домов с объектами обслуживания жилой застройки, автостоянками и трансформаторными подстанциями по ул. Нарымская в Железнодорожном районе г. Новосибирска
Проверил		Поддубский			01.26	
Гл. констр.		Блинский			01.26	
Н. контр.		Кнауб			01.26	Схема расположения металлических перемычек под кирпичную кладку наружной версты 3, 5, 7, 9-го этажей

Стадия	Лист	Листов
Р	100	

ПРОЕКТНАЯ АРТЕЛЬ

Формат А2

Схема расположения металлических перемычек под кирпичную кладку наружной версты 18, 20, 22, 24-го этажей

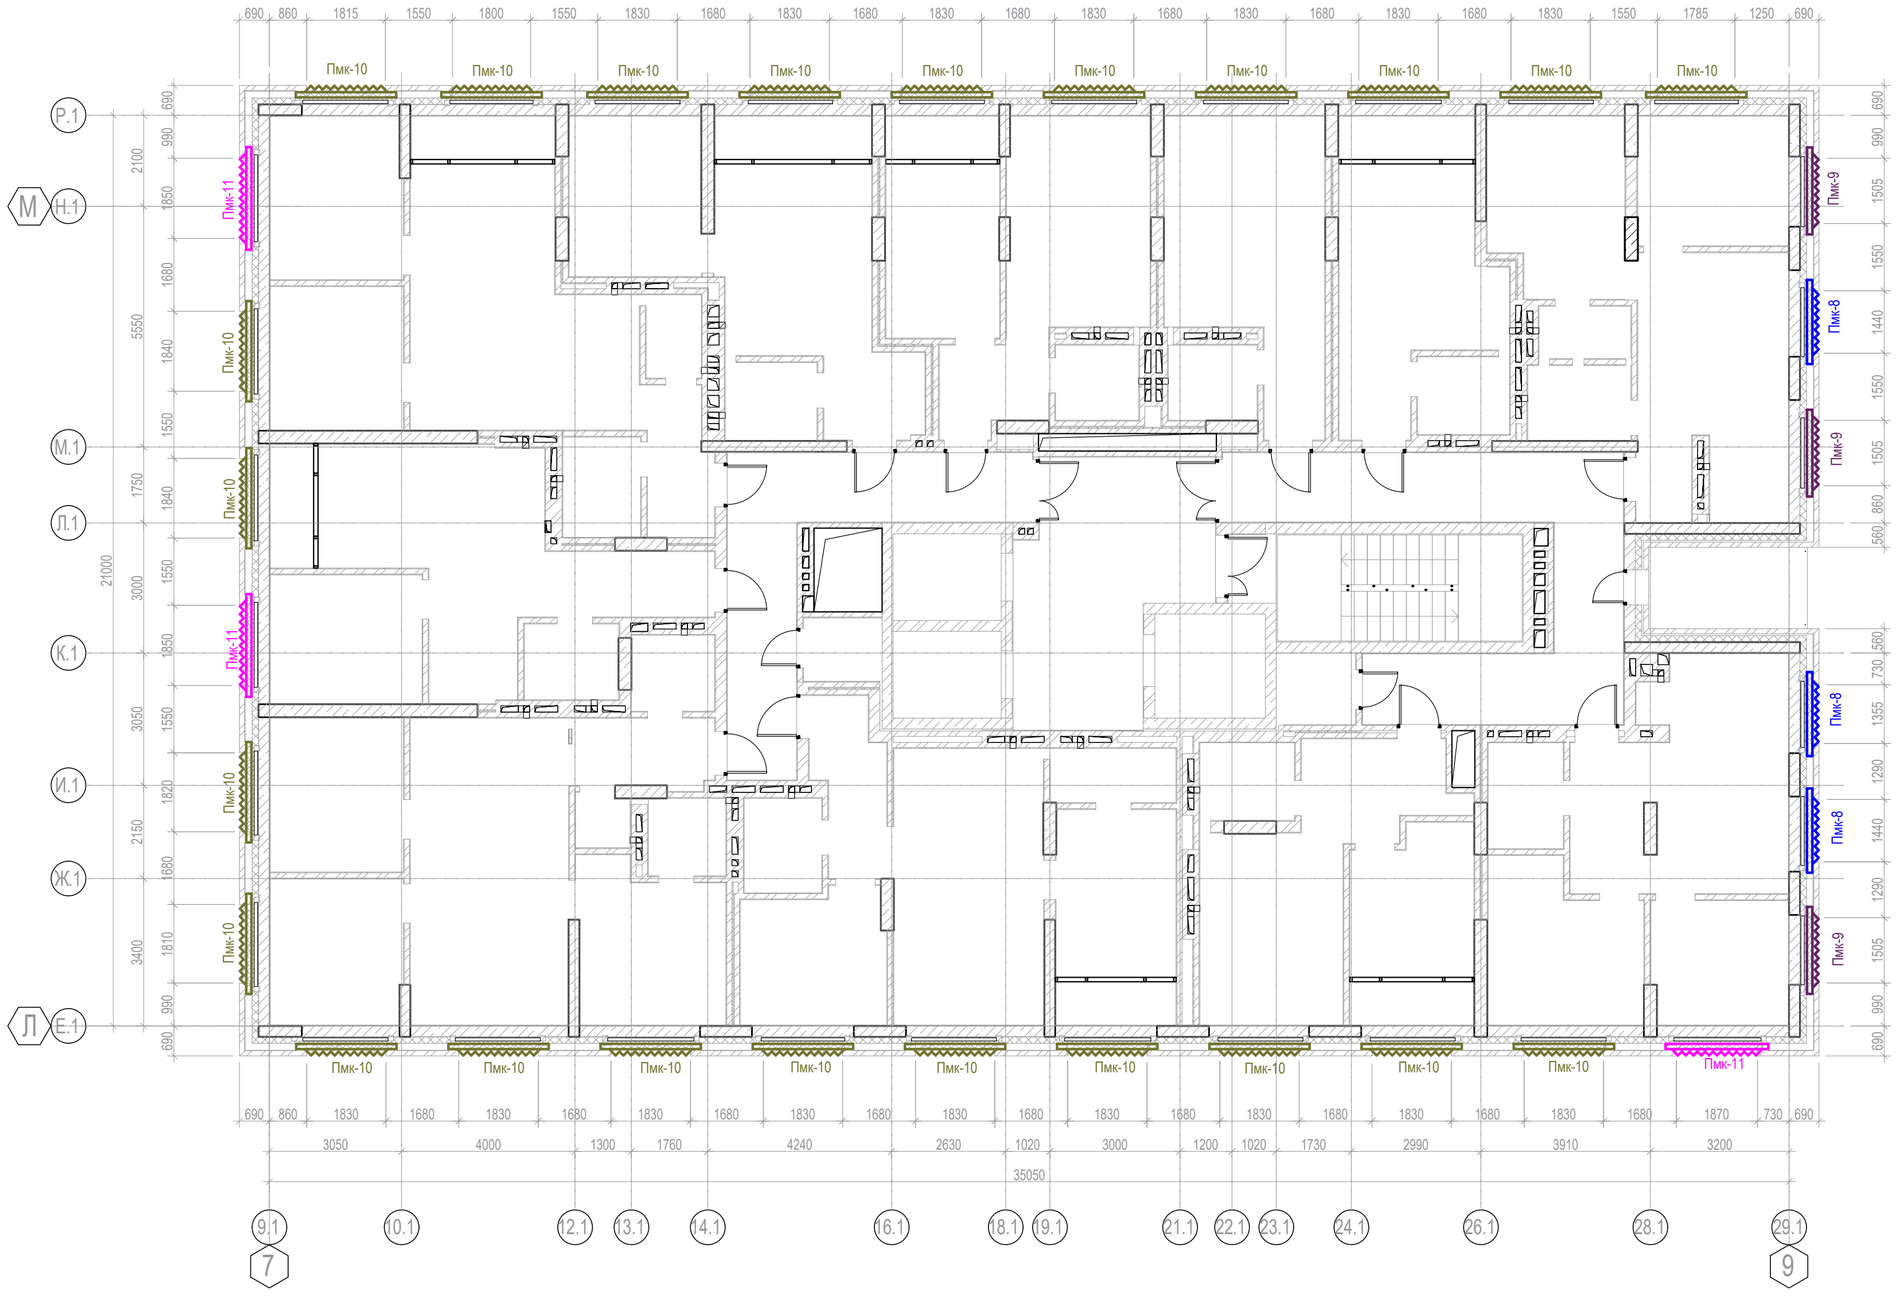

Спецификация на металлические перемычки

Марка Поз.	Обозначение	Наименование	Кол.	Масса ед. кг	Примечание
Пмк-8	П54-04-01-1-23-АР.У-77	Перемычка Пмк-8	3	38,04	
Пмк-9	П54-04-01-1-23-АР.У-77	Перемычка Пмк-9	3	40,04	
Пмк-10	П54-04-01-1-23-АР.У-77	Перемычка Пмк-10	23	45,78	
Пмк-11	П54-04-01-1-23-АР.У-77	Перемычка Пмк-11	3	47,74	

1. Количество перемычек в спецификации приведено на один этаж.

						П54-04-01-1-23-АР
						Многоквартирные многоэтажные дома с объектами обслуживания жилой застройки, автостоянки и трансформаторные подстанции по ул. Нарымская в Железнодорожном районе г. Новосибирска
5	-	Нов.	62-25		10.25	
Изм.	Кол.уч.	Лист	№док.	Подп.	Дата	
Разработал		Блинский			01.26	Многоквартирный дом №1. Блок-секция №1 (по ГП) с объектами обслуживания жилой застройки, с автостоянкой в осях И/1-Р/2-10 и трансформаторной подстанцией - I Этап строительства многоквартирных многоэтажных домов с объектами обслуживания жилой застройки, автостоянками и трансформаторными подстанциями по ул. Нарымская в Железнодорожном районе г. Новосибирска
Проверил		Поддубский			01.26	
Гл. констр.		Блинский			01.26	
						Схема расположения металлических перемычек под кирпичную кладку наружной версты 18, 20, 22, 24-го этажей
Н. контр.		Кнауб			01.26	

Стадия	Лист	Листов
Р	101	

ПРОЕКТНАЯ АРТЕЛЬ

Взам. инв. №

Подп. и дата

Инв. № подл.

Формат А2

Перемычка Пмк-12

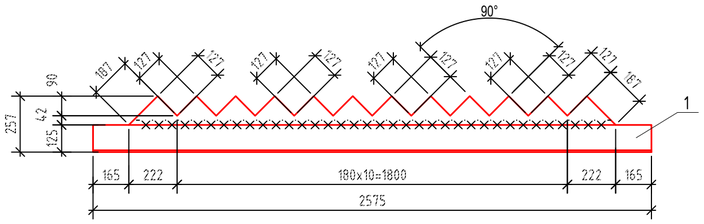

Спецификация перемычка Пмк-12

Марка	Поз. Дет.	Наименование	Кол.	Масса ед. кг	Масса кг
Пмк-12	1	Уголок 125х8, ГОСТ 8509-93, L=2575	1	39,81	51,74
	2	Лист 8х132х2245, ГОСТ 19903-74*	1	11,93	

Перемычка Пмк-12/1

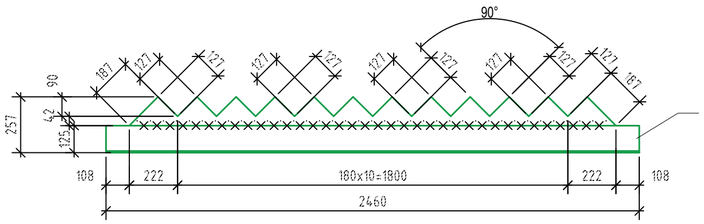

Спецификация перемычка Пмк-12/1

Марка	Поз. Дет.	Наименование	Кол.	Масса ед. кг	Масса кг
Пмк-12/1	1	Уголок 125х8, ГОСТ 8509-93, L=2460	1	38,03	49,96
	2	Лист 8х132х2245, ГОСТ 19903-74*	1	11,93	

Перемычка Пмк-11

Спецификация перемычка Пмк-11

Марка	Поз. Дет.	Наименование	Кол.	Масса ед. кг	Масса кг
Пмк-11	1	Уголок 125х8, ГОСТ 8509-93, L=2370	1	36,64	47,74
	2	Лист 8х132х2065, ГОСТ 19903-74*	1	11,00	

Перемычка Пмк-10

Спецификация перемычка Пмк-10

Марка	Поз. Дет.	Наименование	Кол.	Масса ед. кг	Масса кг
Пмк-10	1	Уголок 125х8, ГОСТ 8509-93, L=2315	1	35,79	45,78
	2	Лист 8х132х1885, ГОСТ 19903-74*	1	9,99	

Перемычка Пмк-9

Спецификация перемычка Пмк-9

Марка	Поз. Дет.	Наименование	Кол.	Масса ед. кг	Масса кг
Пмк-9	1	Уголок 125х8, ГОСТ 8509-93, L=2005	1	31,00	40,04
	2	Лист 8х132х2065, ГОСТ 19903-74*	1	9,04	

Перемычка Пмк-8

Спецификация перемычка Пмк-8

Марка	Поз. Дет.	Наименование	Кол.	Масса ед. кг	Масса кг
Пмк-8	1	Уголок 125х8, ГОСТ 8509-93, L=1940	1	30,00	38,04
	2	Лист 8х132х2065, ГОСТ 19903-74*	1	8,04	

а - а

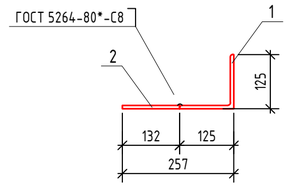

1. Антикоррозионную обработку металлических изделий выполнять по СП 28.13330.2017 наносимыми методами, способы цинкования, толщину покрытия определить исходя из технологических возможностей производства
2. Поз. 1, 2 стыковать между собой с помощью сварки. Сварку производить в соответствии с требованиями СП 16.13330.2017 и СП 70.13330.2012. Сварные швы по ГОСТ5264-80*.

						П54-04-01-1-23-АР
						Многоквартирные многоэтажные дома с объектами обслуживания жилой застройки, автостоянки и трансформаторные подстанции по ул. Нарымская в Железнодорожном районе г. Новосибирска
5	-	Нов.	62-25		10.25	
Изм.	Кол.уч.	Лист	№док.	Подп.	Дата	
Разработал		Блинский			01.26	Многоквартирный дом №1. Блок-секция №1 (по ГП) с объектами обслуживания жилой застройки, с автостоянкой в осях И/Л-Р/2-10 и трансформаторной подстанцией - 1 Этап строительства многоквартирных многоэтажных домов с объектами обслуживания жилой застройки, автостоянками и трансформаторными подстанциями по ул. Нарымская в Железнодорожном районе г. Новосибирска
Проверил		Поддубский			01.26	Стадия: Р; Лист: 102; Листов:
Гл. констр.		Блинский			01.26	
Н. контр.		Кнауб			01.26	Перемычки Пмк-8, Пмк-9, Пмк-10, Пмк-11, Пмк-12, Пмк-12/1

ПРОЕКТНАЯ АРТЕЛЬ

Взам. инв. №

Подп. и дата

Инв. № подл.

Формат А2